

SECRETARIA DOS RECURSOS  
HÍDRICOS - SRH

GOVERNO DO ESTADO



**G O V E R N O   D O   E S T A D O   D O   C E A R Á**  
**S E C R E T A R I A   D O S   R E C U R S O S   H Í D R I C O S   -   S R H**  
**C O M P A N H I A   D E   G E S T Ã O   D O S   R E C U R S O S   H I D R I C O S   -   C O G E R H**  
**S U P E R I N T Ê N C I A   D E   O B R A S   H I D R Á U L I C A S   D O   E S T A D O   D O   C E A R Á   S O H I D R A**  
**P R O J E T O   D E   D E S E N V O L V I M E N T O   E   G E S T Ã O   D O S   R E C U R S O S   H Í D R I C O S**  
**P R O U R B**

**S U P E R V I S Ã O   E   A C O M P A N H A M E N T O   D A**  
**E X E C U Ç Ã O   D A S   O B R A S   D A S   A D U T O R A S   D E**  
**I D E A L   /   C A P I V A R A   /   O C A R A   E   P A L M A T Ó R I A   /**  
**I T A P Í U N A   /   C A I O   P R A D O**

**“ A S   B U I L T ”**

**T O M O   2 . 2   -   P A L M A T Ó R I A**

**P L A N T A S**

**S H S   -   N O R D E S T E   C o n s u l t o r i a**  
**e   P r o j e t o   d e   E n g e n h a r i a**

**F O R T A L E Z A - C E**  
**O U T U B R O   D E   1 9 9 8**

**GOVERNO DO  
ESTADO DO CEARÁ**



**GOVERNO DO ESTADO DO CEARÁ  
SECRETARIA DOS RECURSOS HÍDRICOS  
COMPANHIA DE GESTÃO DOS RECURSOS HÍDRICOS - COGERH  
SUPERINTENDÊNCIA DE OBRAS HIDRÁULICAS DO CEARÁ - SOHIDRA  
PROJETO DE DESENVOLVIMENTO URBANO E GESTÃO DOS RECURSOS HÍDRICOS  
PROURB/CE**

**Supervisão e Acompanhamento da Execução  
das Obras das Adutoras de Ideal / Capivara /  
Ocara e Palmatória / Itapiuna / Caio Prado**

**AS BUILT - ADUTORA DE PALMATÓRIA  
2.2 - PLANTAS**

Lote. 00478 - Exec (X) Scall ( ) Index ( )  
Projeto Nº 0065/02/02/e  
Volume 1  
Qtd. A4 \_\_\_\_\_ Qtd. A3 \_\_\_\_\_  
Qtd. A2 \_\_\_\_\_ Qtd. A1 \_\_\_\_\_  
Qtd. A0 \_\_\_\_\_ Outros \_\_\_\_\_



SHS NORDESTE - Consultoria e  
Projetos de Engenharia Ltda

**FORTALEZA  
OUTUBRO/1998**

0065/02/02/C

ex.1

ÍNDICE

---

0055 | 02 | 02 | e

71 | 0389

10/10/10

2x 1

000003

## ÍNDICE

	PÁGINAS
1 - APRESENTAÇÃO.....	3
2 - RELAÇÃO DAS PLANTAS.....	5

1

## 1 - APRESENTAÇÃO

---

000065

O presente documento constitui o Relatório de As Built da Supervisão e Acompanhamento da Execução das Obras das Adutoras de Ideal / Capivara / Ocara e Palmatória / Itapiuna / Caio Prado, objeto do Contrato Nº 061/97 PROURB-RH/SRH/COGERH/CE firmado entre a COGERH – Companhia de Gestão dos Recursos Hídricos e a SHS Nordeste Consultoria e Projetos de Engenharia Ltda

Este relatório visa apresentar o relatório de As Built das obras civis, hidromecânicas e elétricas, da Adutora de Palmatória em dois volumes

#### ADUTORA PALMATÓRIA - AS BUILT

2 1 – Texto

2 2 - Plantas

000000

M. M.

## 2 - RELAÇÃO DAS PLANTAS

---


000067

RELAÇÃO DE PLANTAS


SEQUÊNCIA	DISCRIMINAÇÃO
1/17	ESTAÇÃO ELEVATÓRIA EE-1
2/17	TORRE PIEZOMÉTRICA
3/17	ESTAÇÃO ELEVATÓRIA EE-2
4/17	RESERVATÓRIO SEMI-ENTERRADO 95 m <sup>3</sup>
5/17	LAY-OUT E ESTAÇÃO ELEVATÓRIA EE-3
6/17	RESERVATÓRIO ELEVADO 30 m <sup>3</sup>
7/17	ESTAÇÃO ELEVATÓRIA EE-1 e EE-2 ELÉTRICA
8/17	ESTAÇÃO ELEVATÓRIA EE-3 ELÉTRICA
9/17	PLANTA E PERFIL EST. 0 a 70
10/17	PLANTA E PERFIL EST. 70 a 140
11/17	PLANTA E PERFIL EST. 140 a 210
12/17	PLANTA E PERFIL EST. 210 a 280
13/17	PLANTA E PERFIL EST. 280 a 350
14/17	PLANTA E PERFIL EST. 350 a 420
15/17	PLANTA E PERFIL EST. 420 a 480
16/17	PLANTA E PERFIL EST. 480 a 550
17/17	PLANTA E PERFIL EST. 580 a 608

000008




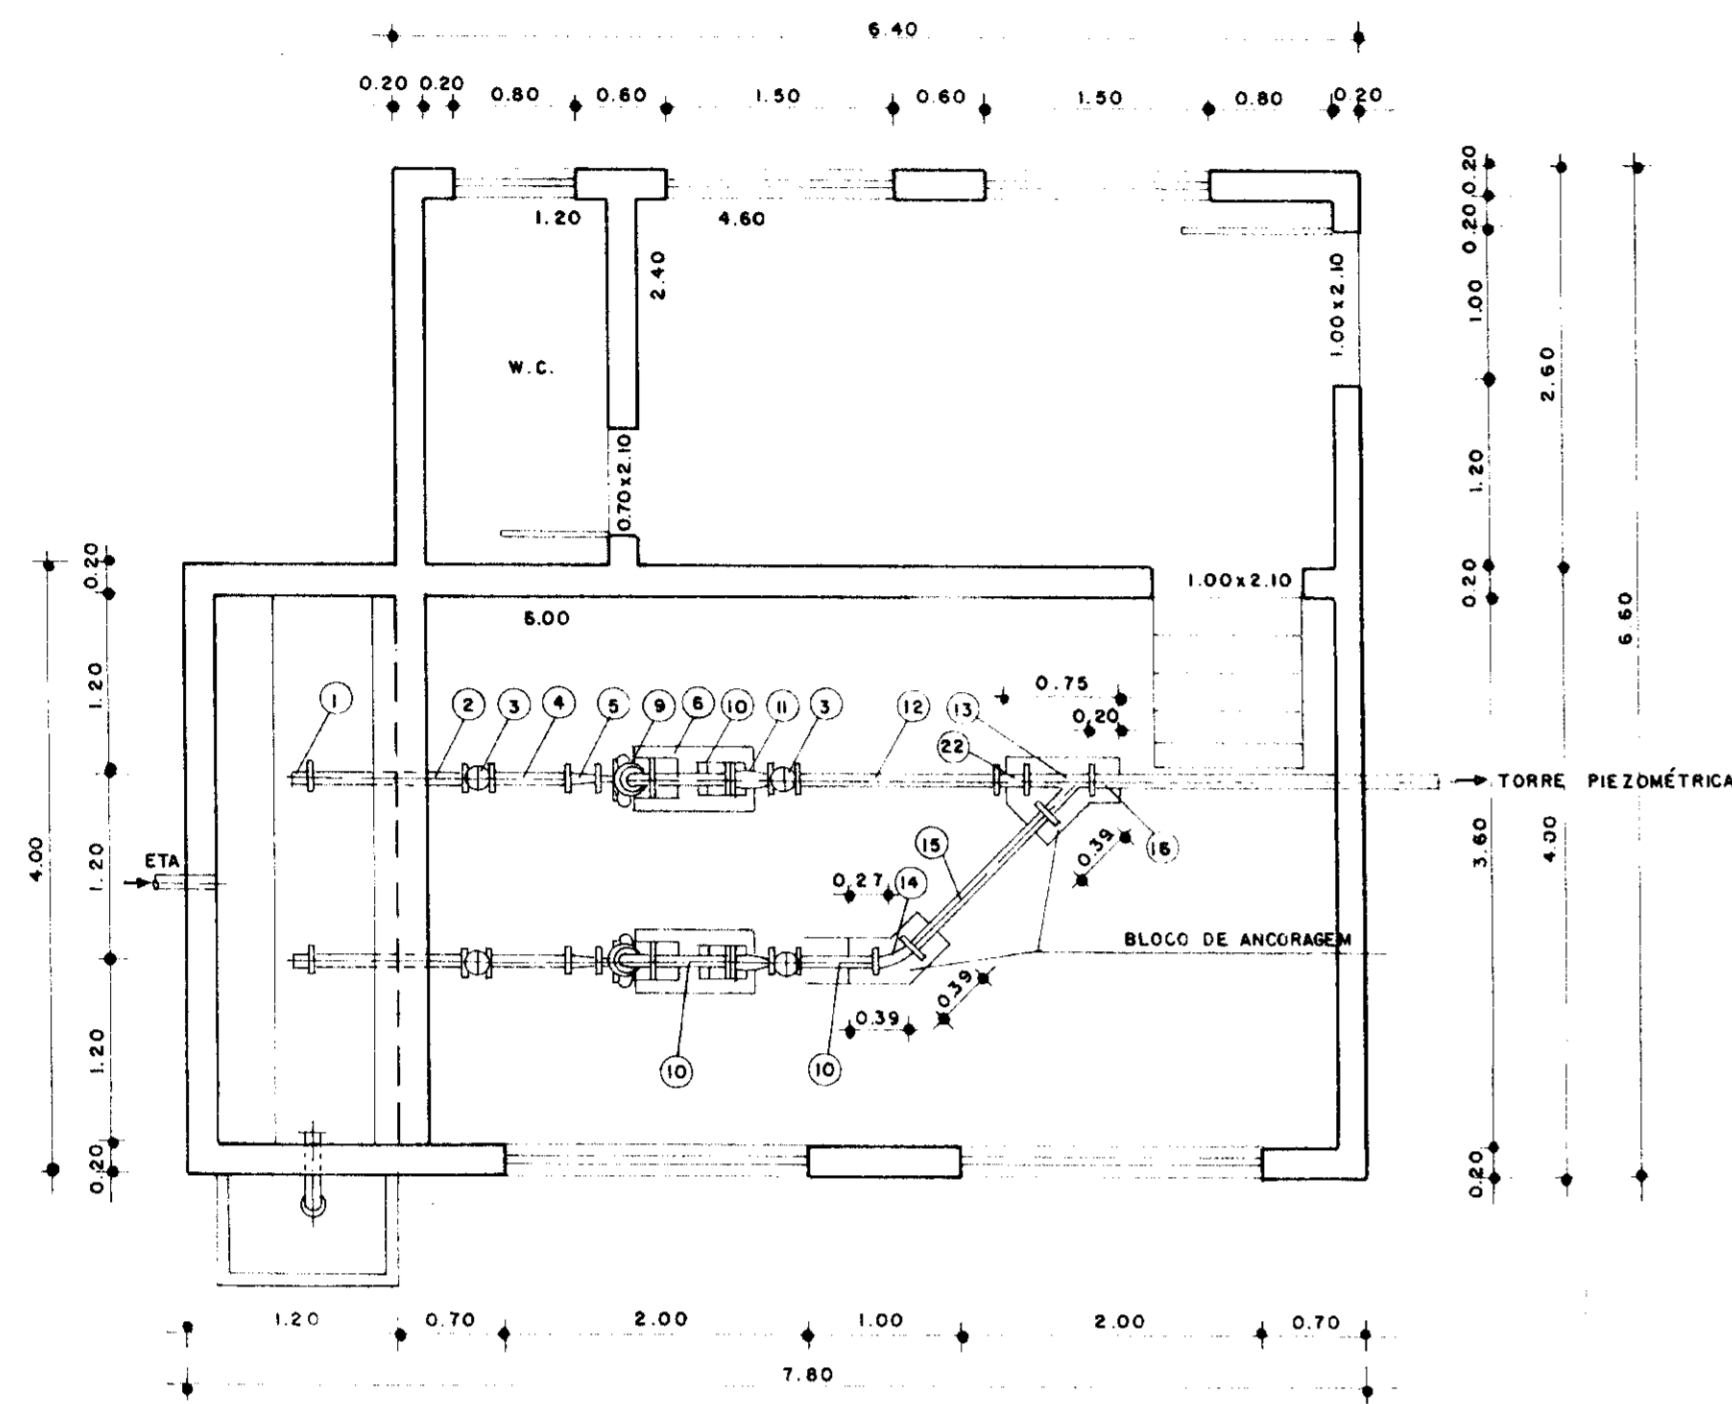

PLANTA

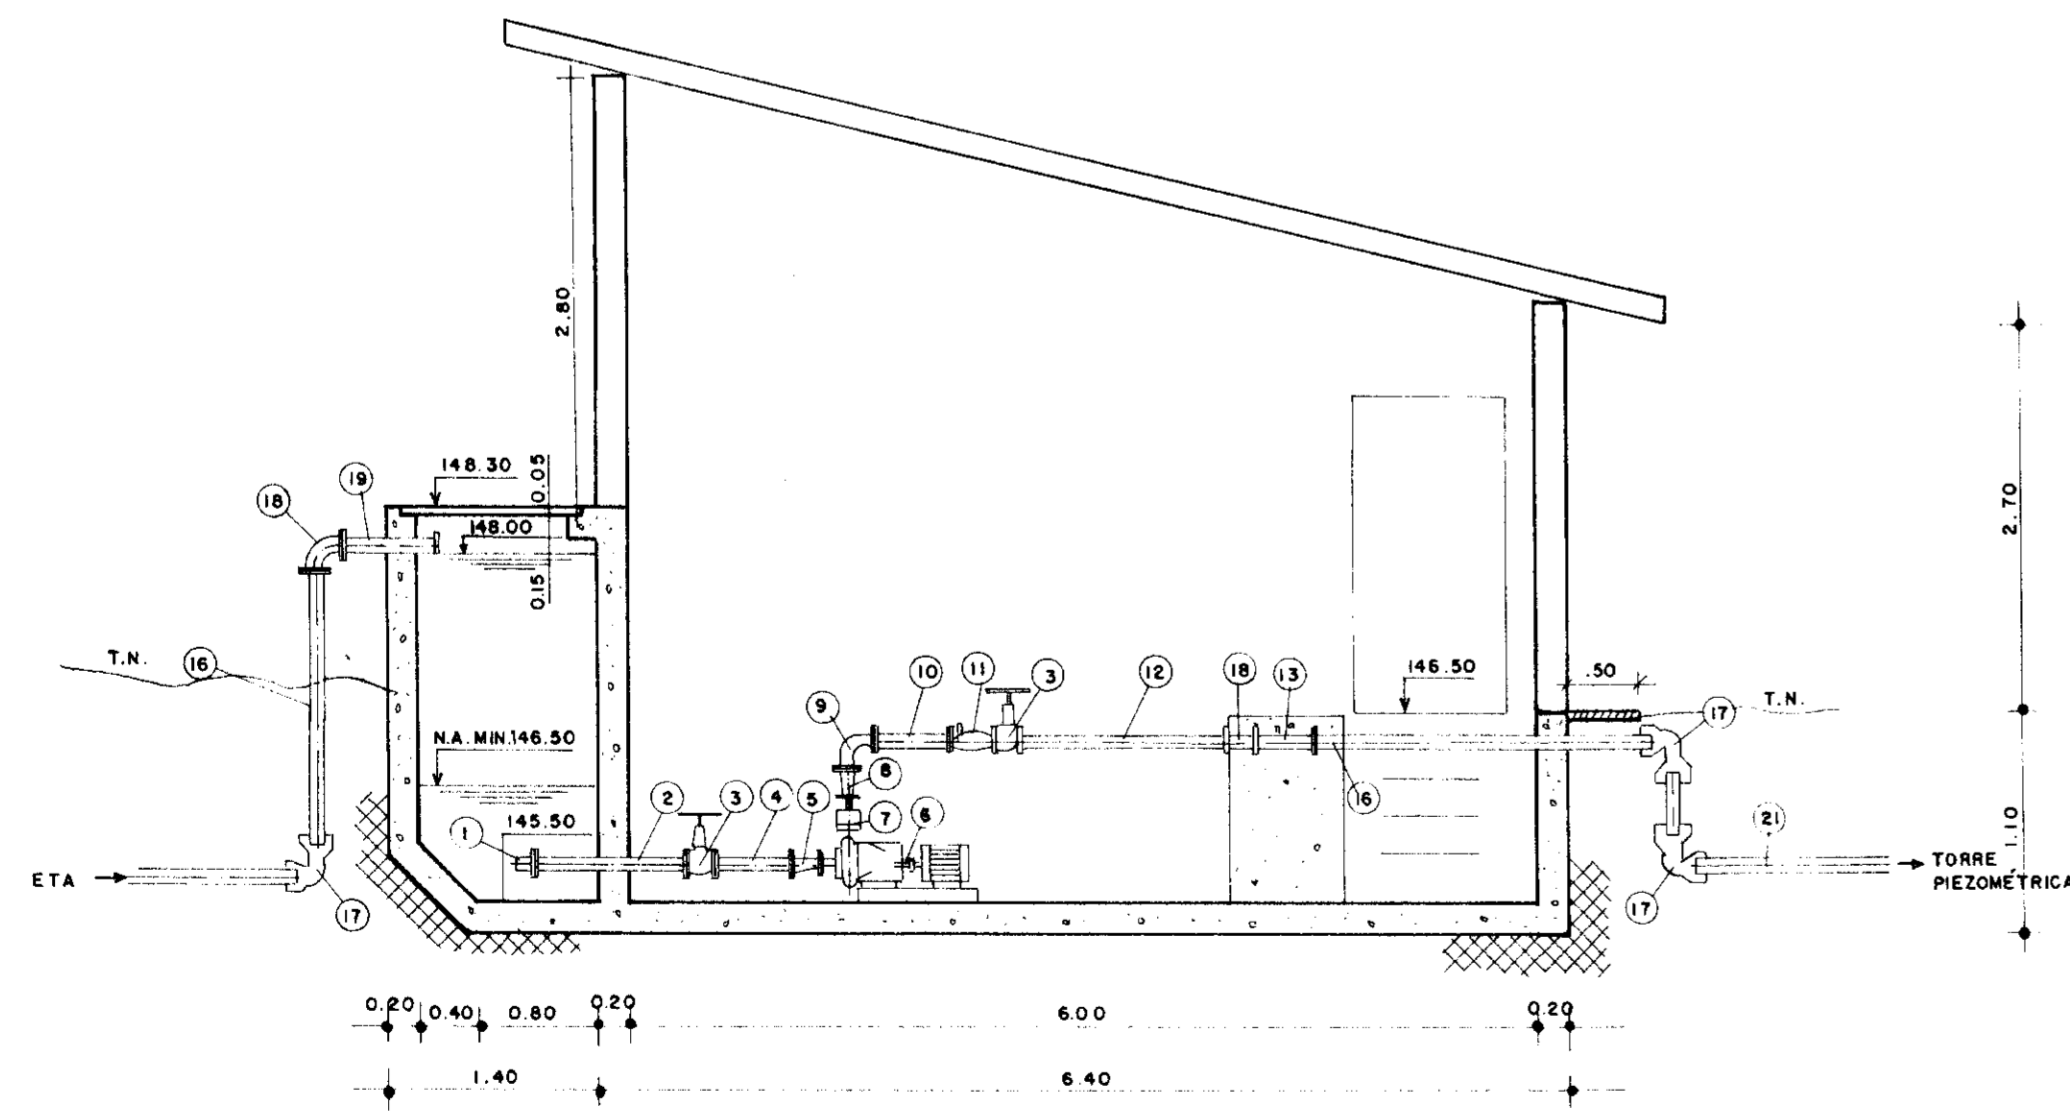


CORTE A-A

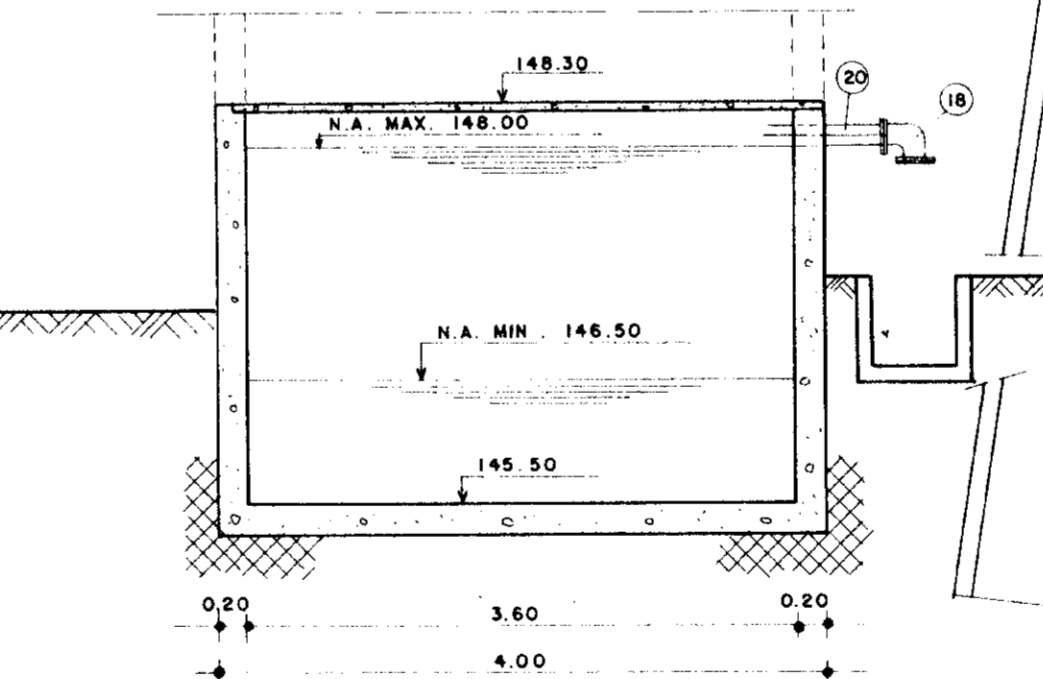

CORTE B-B

**TABELA DE PEÇAS**


ITEM	QT.	Ø(mm)	DISCRIMINAÇÃO
1	2	75	CRIVO DE FOFO C/ FLANGE
2	2	75	TOCO DE FOFO C/ FLANGES L= 1.00 m
3	4	75	REGISTRO DE GAVETA C/ FLANGES
4	5	75	TOCO DE FOFO C/ FLANGES L= 0.50m
5	2	75x50	REDUÇÃO EXCÊNTRICA DE FOFO C/ FLANGES
6	2	-	CONJUNTO MOTO-BOMBA Q=14,79m³/h hman=39,35mca PT=5 CV
7	2	50x40	REDUÇÃO CONCENTRICA DE FOFO C/ FLANGES
8	2	75x50	REDUÇÃO CONCENTRICA DE FOFO C/ FLANGES
9	2	75	CURVA DE 90° DE FOFO C/ FLANGES
10	2	75	TOCO DE FOFO C/ FLANGES L= 0.50m
11	2	75	VÁLVULA DE RETENÇÃO DE FOFO C/ FLANGES
12	1	75	TOCO DE FOFO C/ FLANGES L= 1.55 m
13	1	100x75	JUNÇÃO DE 45° DE FOFO C/ FLANGES
14	1	75	CURVA DE 45° DE FOFO C/ FLANGES
15	1	75	TOCO DE FOFO C/ FLANGES L= 1.27m
16	2	100	EXTREMIDADE FLANGE E PONTA L= 3.00 m
17	3	100	CURVA DE 90° BB
18	2	100	CURVA DE 90° FOFO F.F.
19	1	100	EXTREMIDADE FOFO L= 0.50 F.F.
20	1	100	EXTREMIDADE FOFO F.P. L= 0.50
21	1	100	TUBO PVC DE FOFO
22	1	75x100	REDUÇÃO CONCENTRICA DE FOFO C/ FLANGES

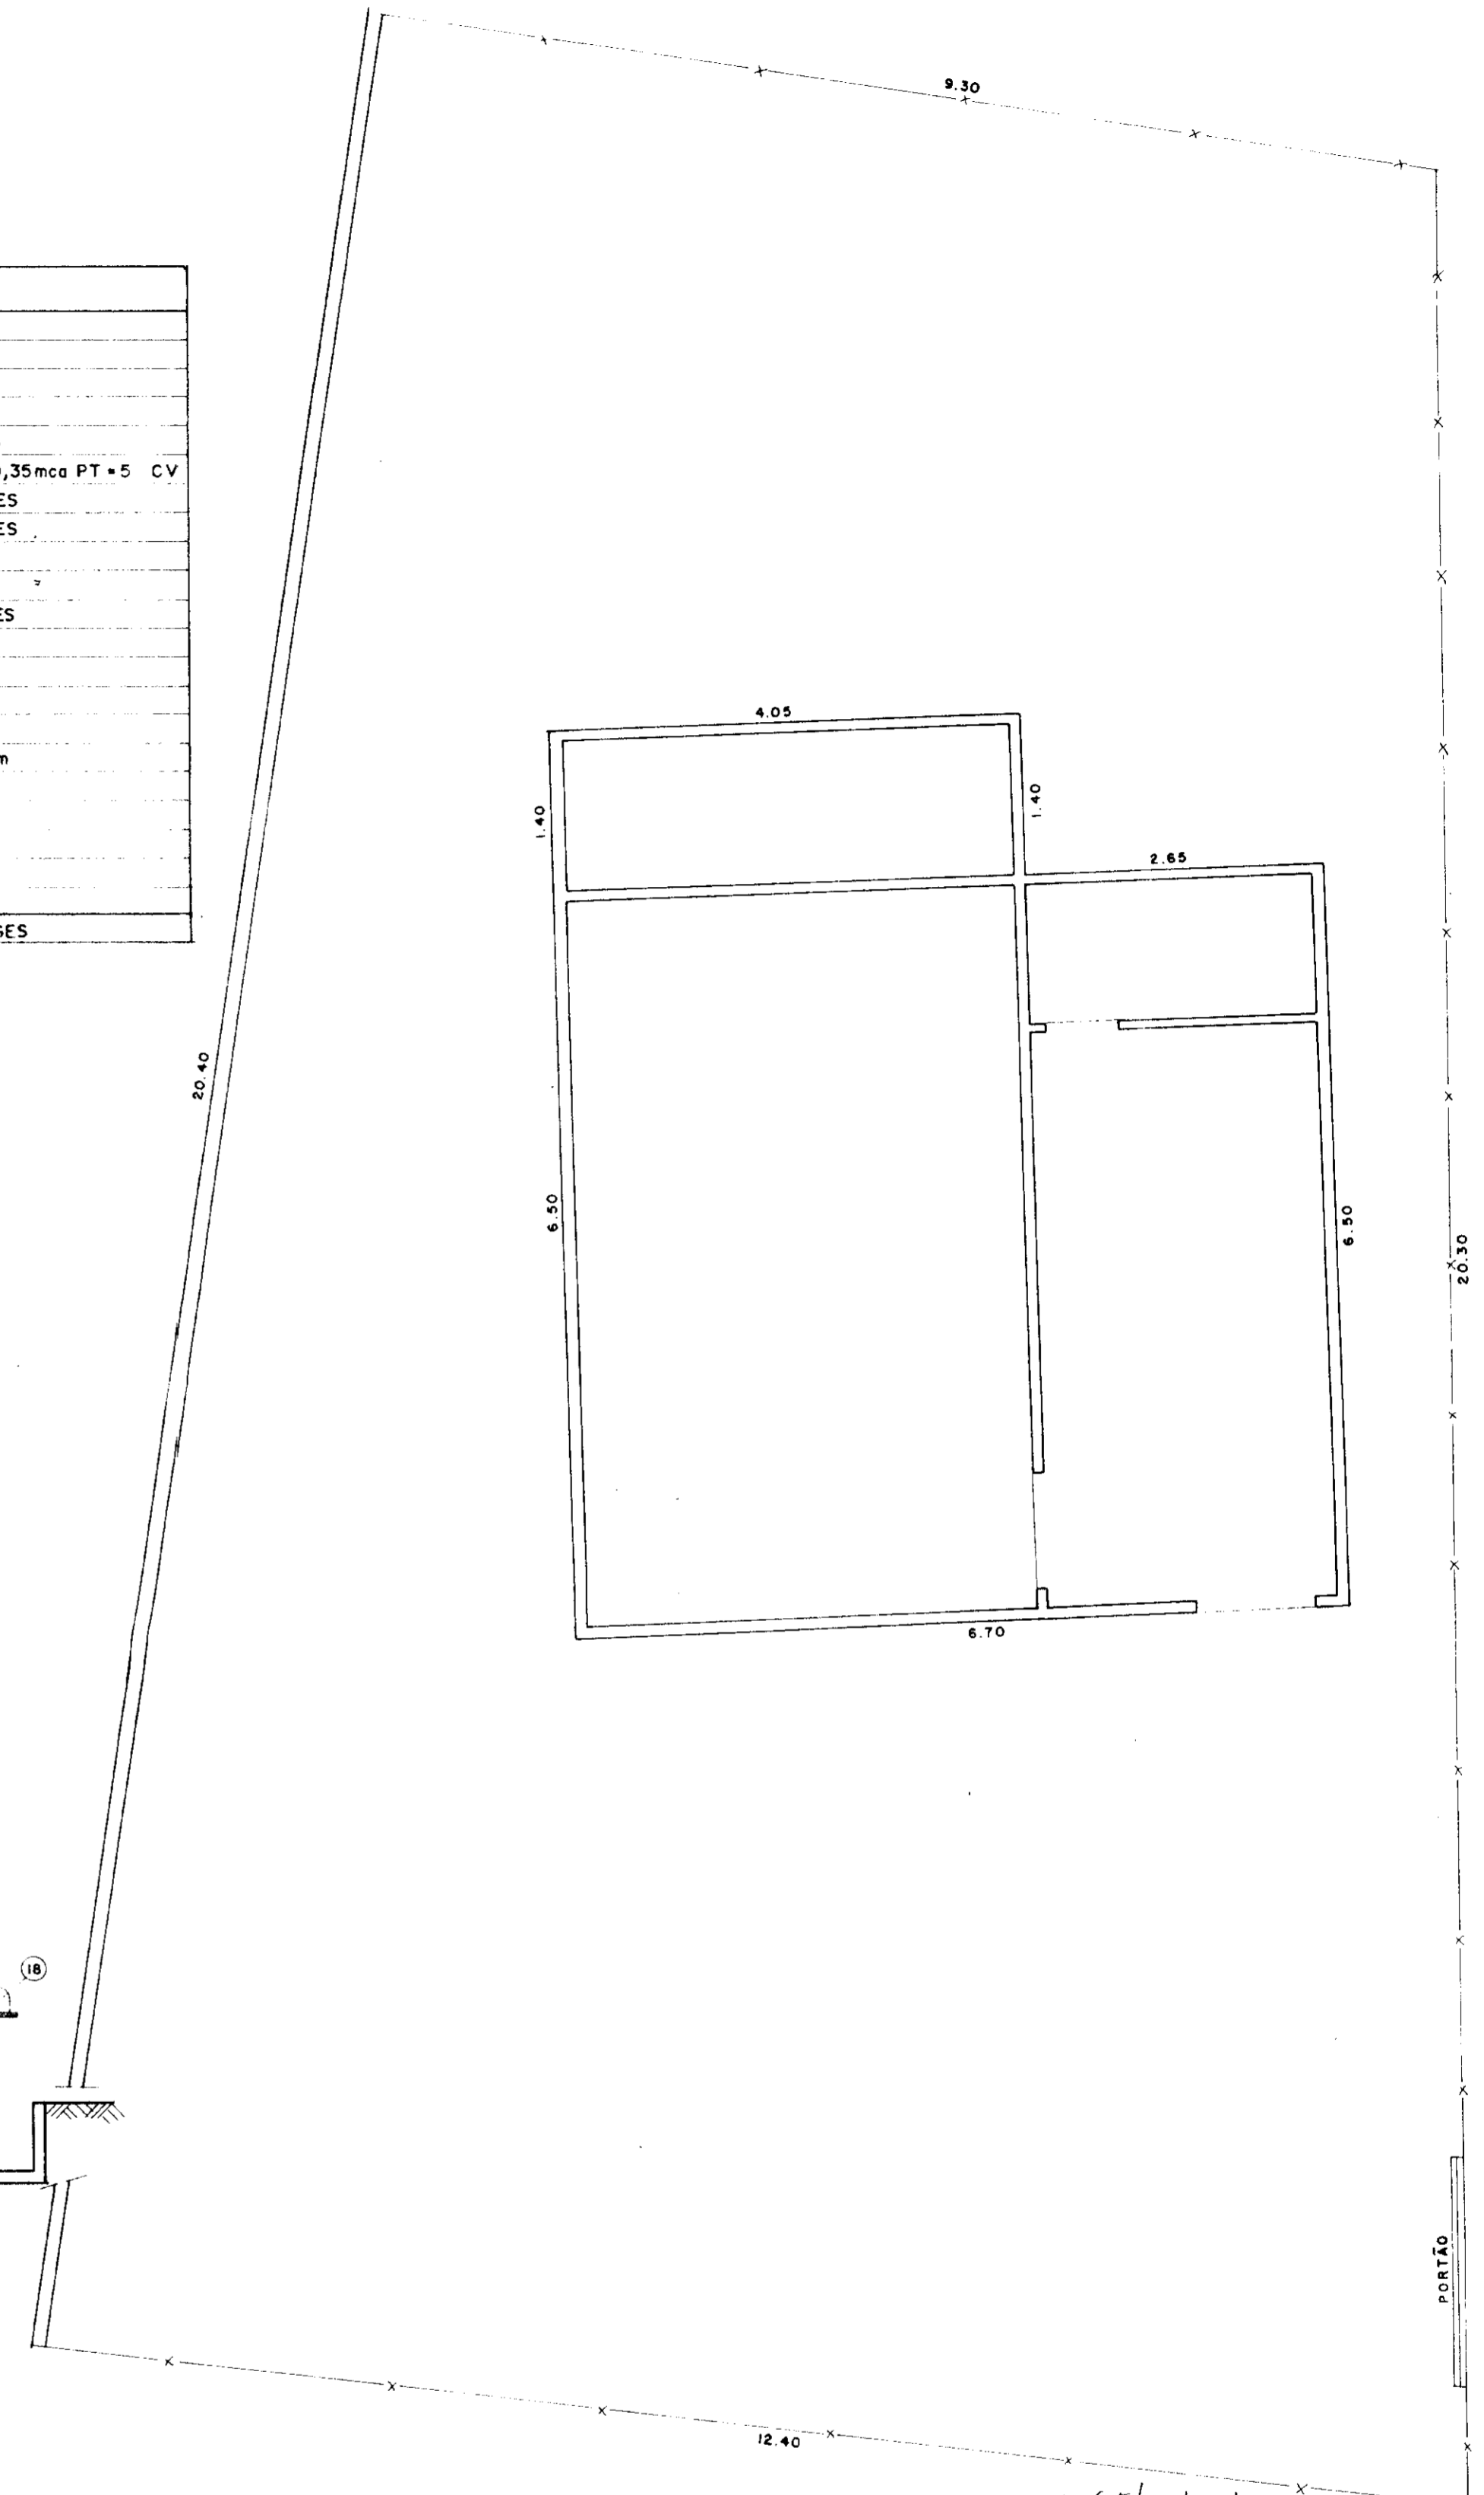


LAY-OUT EE 1 - PALMATÓRIA

0065/02/02/e  
 99/0389  
 ex 1  
 9


	<b>GOVERNO DO ESTADO DO CEARÁ</b> SRH - SECRETARIA DOS RECURSOS HÍDRICOS COGERH - COMPANHIA DE GESTÃO DOS RECURSOS HÍDRICOS SOHIDRA - SUPERINTENDÊNCIA DE OBRAS HIDRÁULICAS		
	SUPERVISÃO E ACOMPANHAMENTO DA EXECUÇÃO DAS OBRAS DAS ADUTORAS DE IDEAL, CAPIVARA, OCARA, PALMATÓRIA, ITAPIUNA E CAIO PRADO <b>ADUTORA PALMATÓRIA</b> <b>ESTAÇÃO ELEVATÓRIA (EE-1) EST. 70+700m AS BUILT</b>	Data: <b>OUT / 98</b> Escala: Arquivo nº: Folha:	Desenho: <b>1 / 17</b> Insp. Técnico: Aprovação:

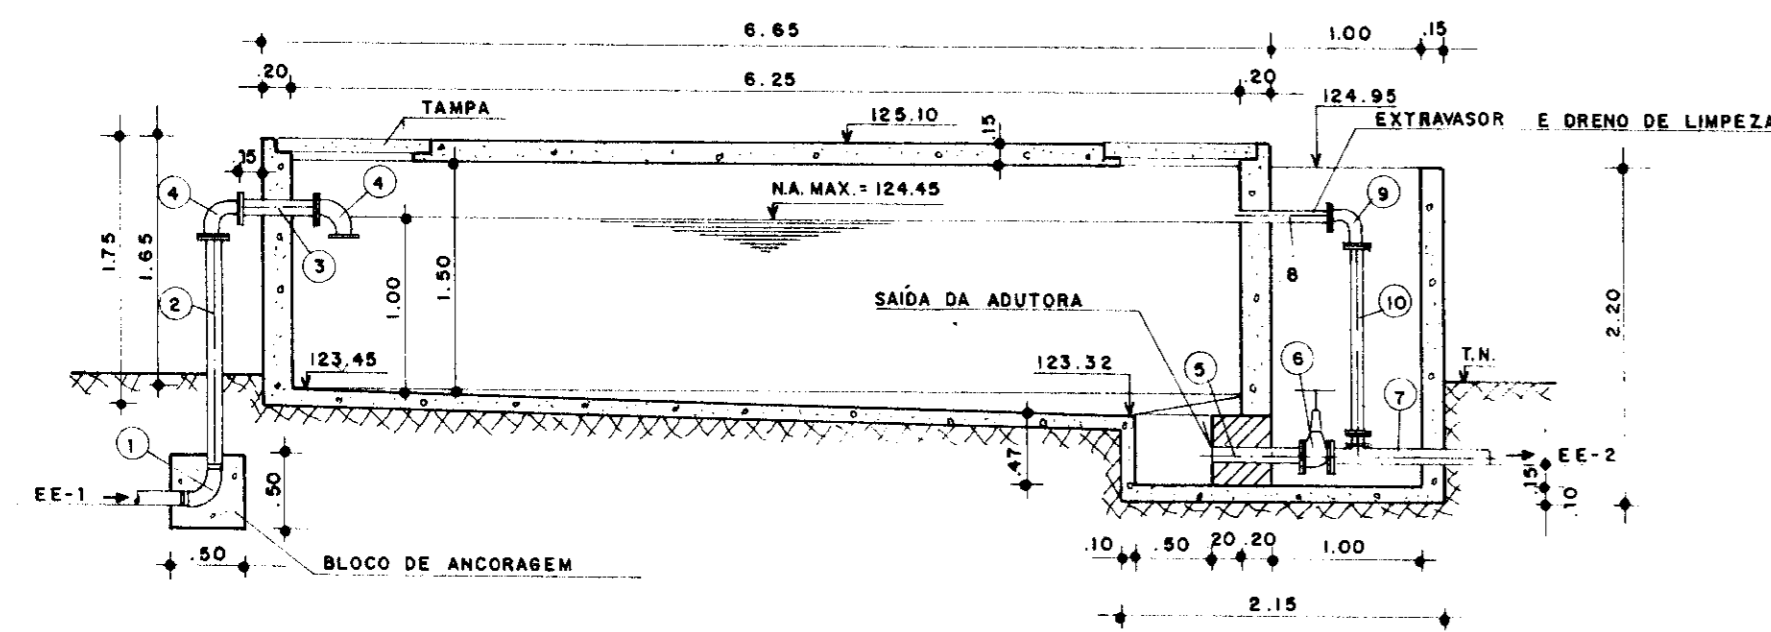

CORTE AA

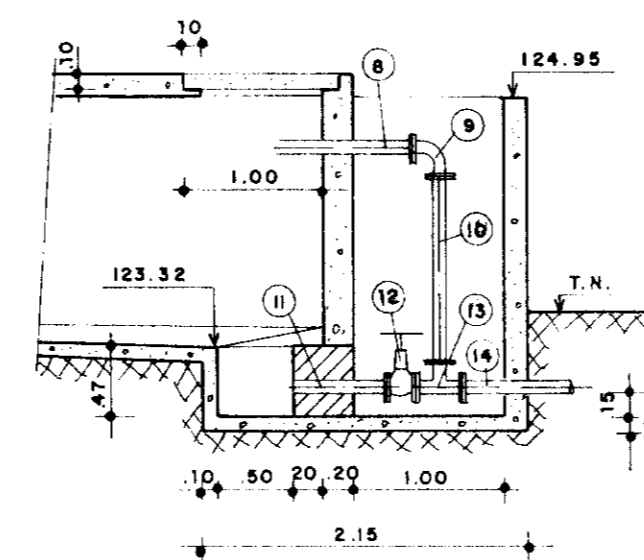

CORTE BB

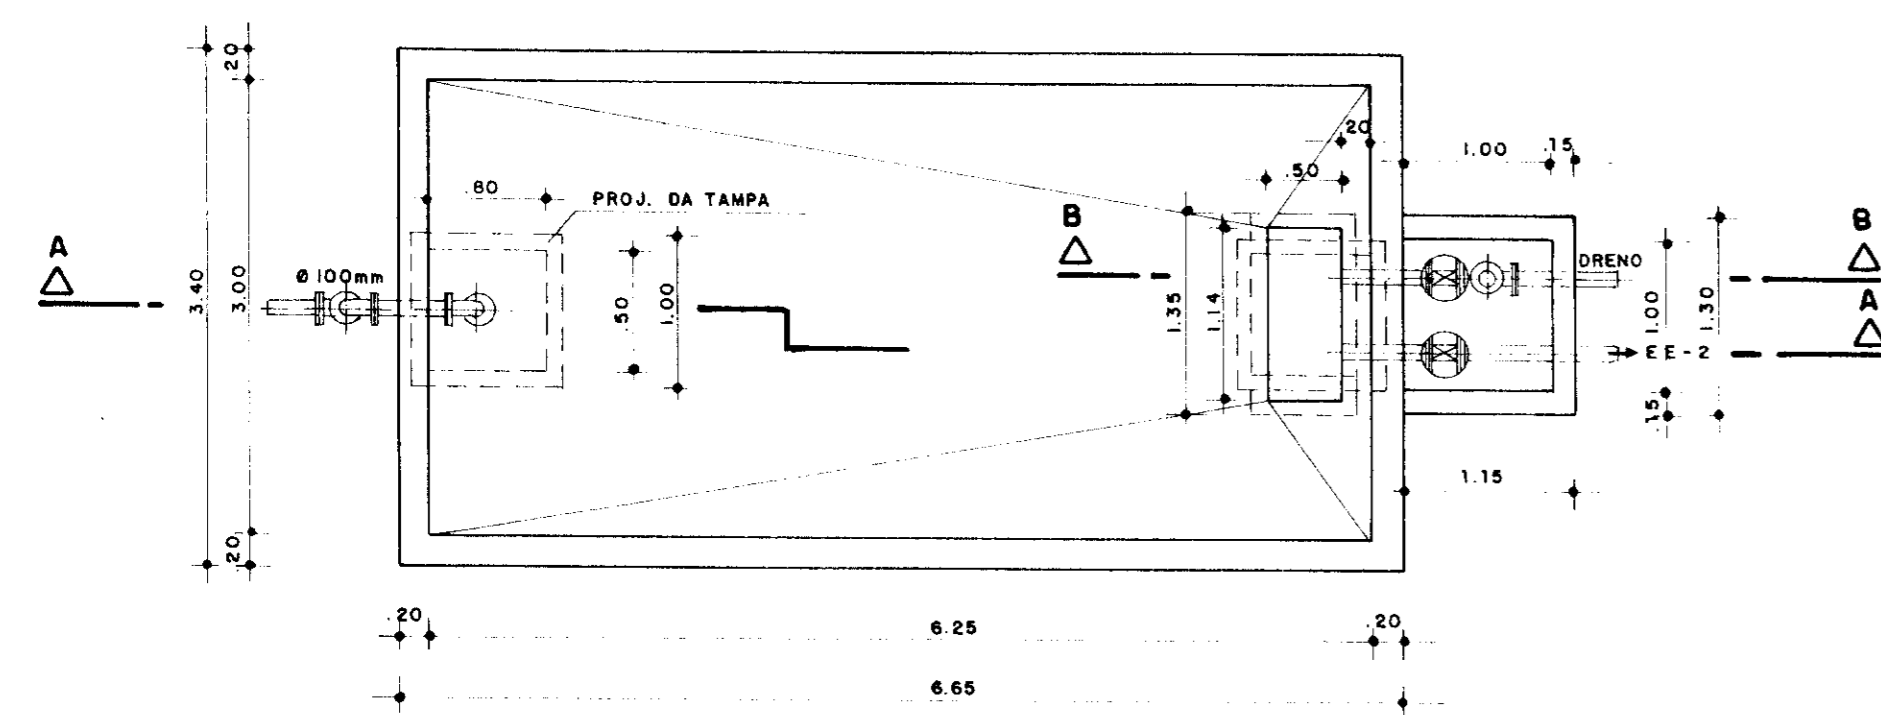

PLANTA

RELAÇÃO DE MATERIAIS

ITEM	DISCRIMINAÇÃO	Q	QUANT.
01	CURVA DE 90° COM BOLSAS E JE	1.00	0.1
02	TOCO PONTA FLANGE L=1.58 m	1.00	0.1
03	TOCO COM FLANGES L=0.50 m	10.00	0.1
04	CURVA DE 90° COM FLANGES	1.00	0.2
05	TOCO PONTA FLANGE L=0.60 m	1.00	0.1
06	REGISTRO DE GAVETA COM FLANGES E VOLANTE	1.00	0.1
07	TUBO PONTA FLANGE L=1.00 m	1.00	0.1


0065/02/02/e

99/0389

000010

ex 1


	<b>GOVERNO DO ESTADO DO CEARÁ</b> SRH - SECRETARIA DOS RECURSOS HÍDRICOS COGERH - COMPANHIA DE GESTÃO DOS RECURSOS HÍDRICOS SOHIDRA - SUPERINTENDÊNCIA DE OBRAS HIDRÁULICAS	
	SUPERVISÃO E ACOMPANHAMENTO DA EXECUÇÃO DAS OBRAS DAS ADUTORAS DE IDEAL, CAPIVARA OCARA, PALMATÓRIA, ITAPIUNA E CAIO PRADO <b>ADUTORA PALMATÓRIA</b> <b>TORRE PIEZOMÉTRICA</b> <b>AS BUILT</b>	Data: OUT / 98 Escala: Arquivo:
Projeto: JO Desenho: 2 / 17 Resp. Técnico: Aprovação:	Folha:	

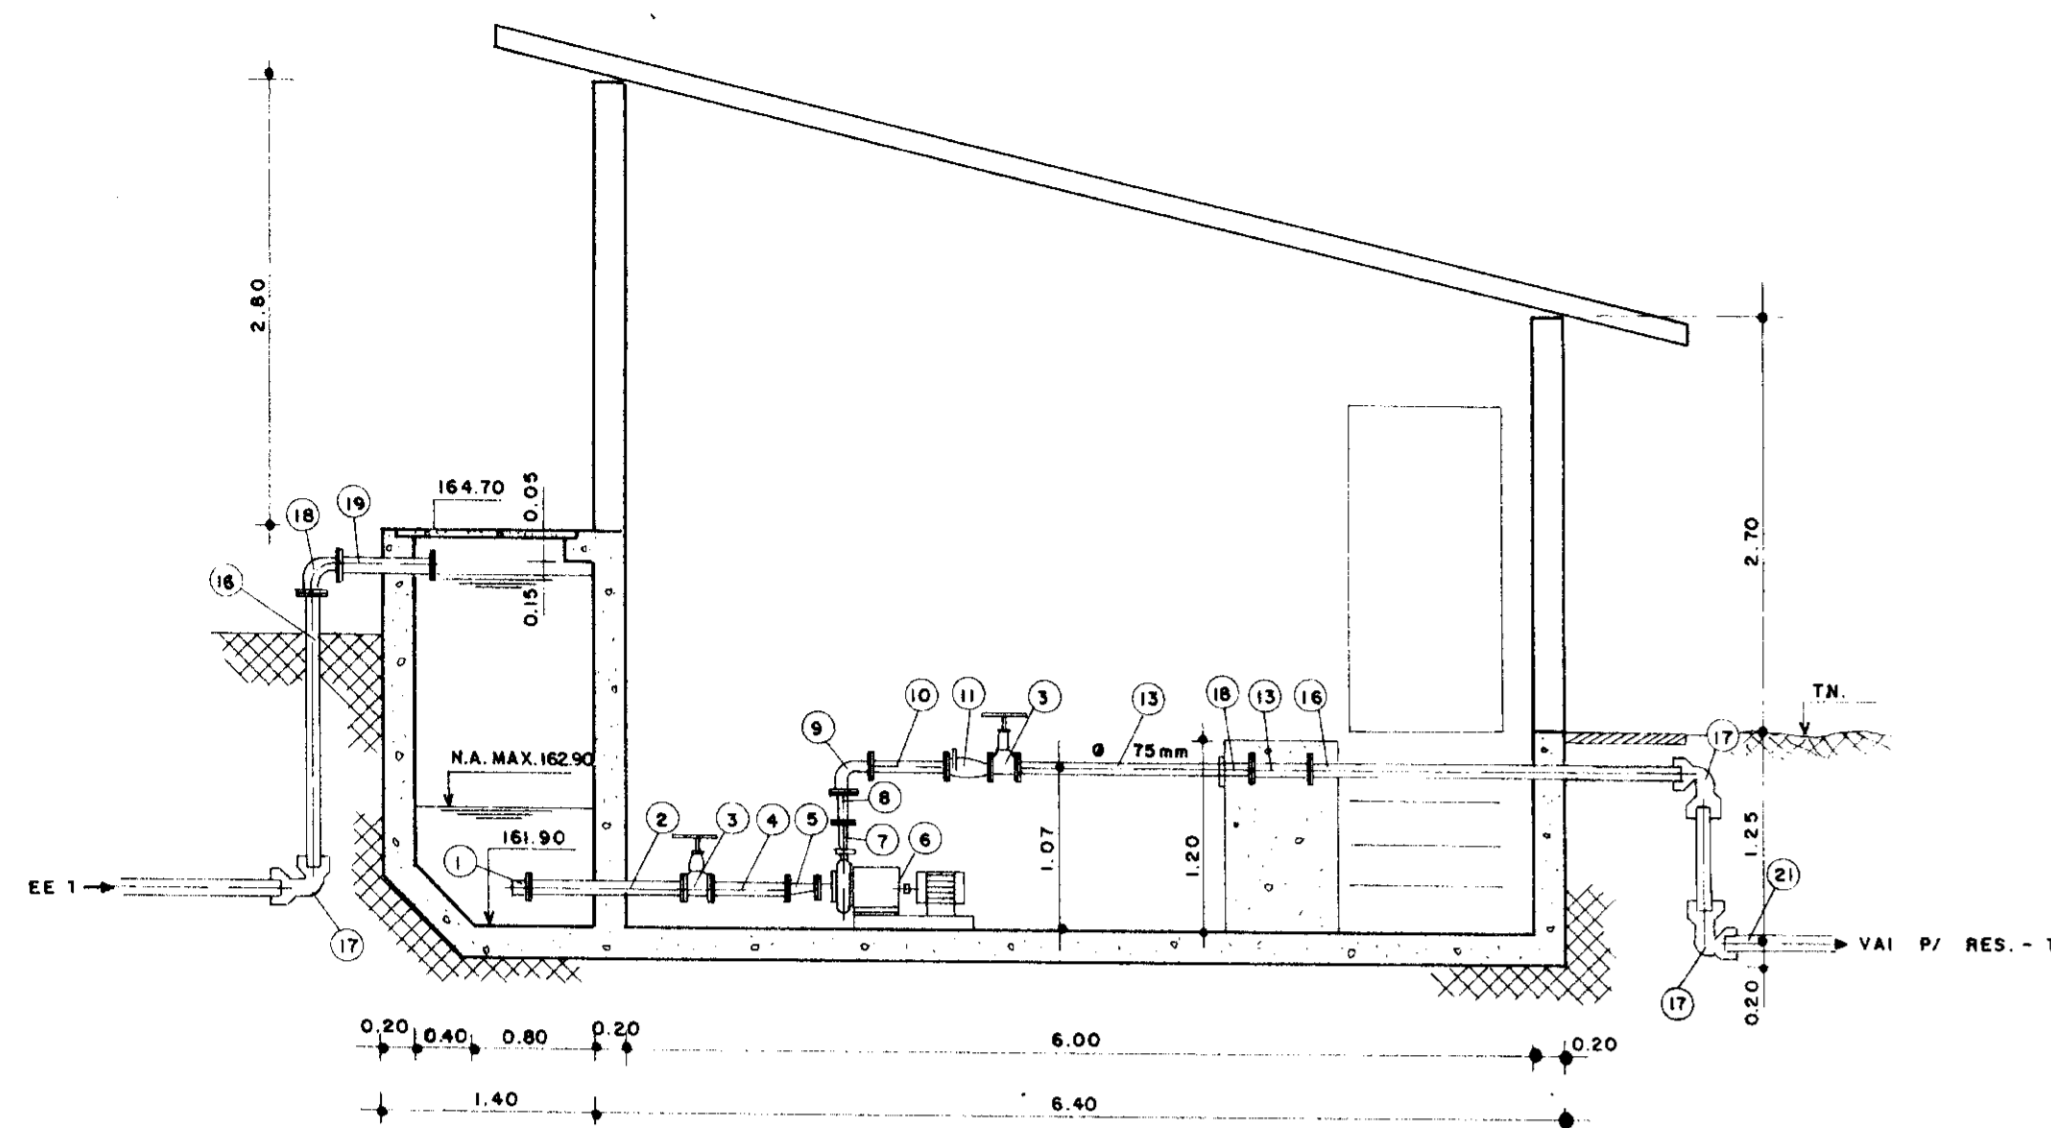

CORTE AA

**TABELA DE PEÇAS**


ITEM	QT.	Ø(mm)	DISCRIMINAÇÃO
1	2	75	CRIVO DE FOFO C/ FLANGE
2	2	75	TOCO DE FOFO C/ FLANGES L = 1.00 m
3	4	75	REGISTRO DE GAVETA C/ FLANGES
4	5	75	TOCO DE FOFO C/ FLANGES L = 0.50 m
5	2	75x50	REDUÇÃO EXCÊNTRICA DE FOFO C/ FLANGES
6	2	-	CONJUNTO MOTO-BOMBA Q=14,79m <sup>3</sup> /h, h <sub>man</sub> = 46,62mca, P=5 CV
7	2	50x40	REDUÇÃO CONCENTRICA DE FOFO C/ FLANGES
8	2	75x50	REDUÇÃO CONCENTRICA DE FOFO C/ FLANGES
9	2	75	CURVA DE 90° DE FOFO C/ FLANGES
10	2	75	TOCO DE FOFO C/ FLANGES L = 0.50 m
11	2	75	VÁLVULA DE RETENÇÃO DE FOFO C/ FLANGES
12	1	75	TOCO DE FOFO C/ FLANGES L = 1.55 m
13	1	100x75	JUNÇÃO DE 45° DE FOFO C/ FLANGES
14	1	75	CURVA DE 45° DE FOFO C/ FLANGES
15	1	75	TOCO DE FOFO C/ FLANGES L = 1.27 m
16	20	100	EXTREMIDADE FLANGE E PONTA L = 3.00 m
17	3	100	CURVA DE 90° BB Fø Fø
18	2	100	CURVA DE 90° FOFO F.F.
19	1	100	EXTREMIDADE FOFO L = 0.50 F.F.
20	1	100	EXTREMIDADE FOFO F.P.
21	1	100	TUBO PVC DE FOFO
22	1	75x100	REDUÇÃO EXCÊNTRICA FøFø FLANGEADO

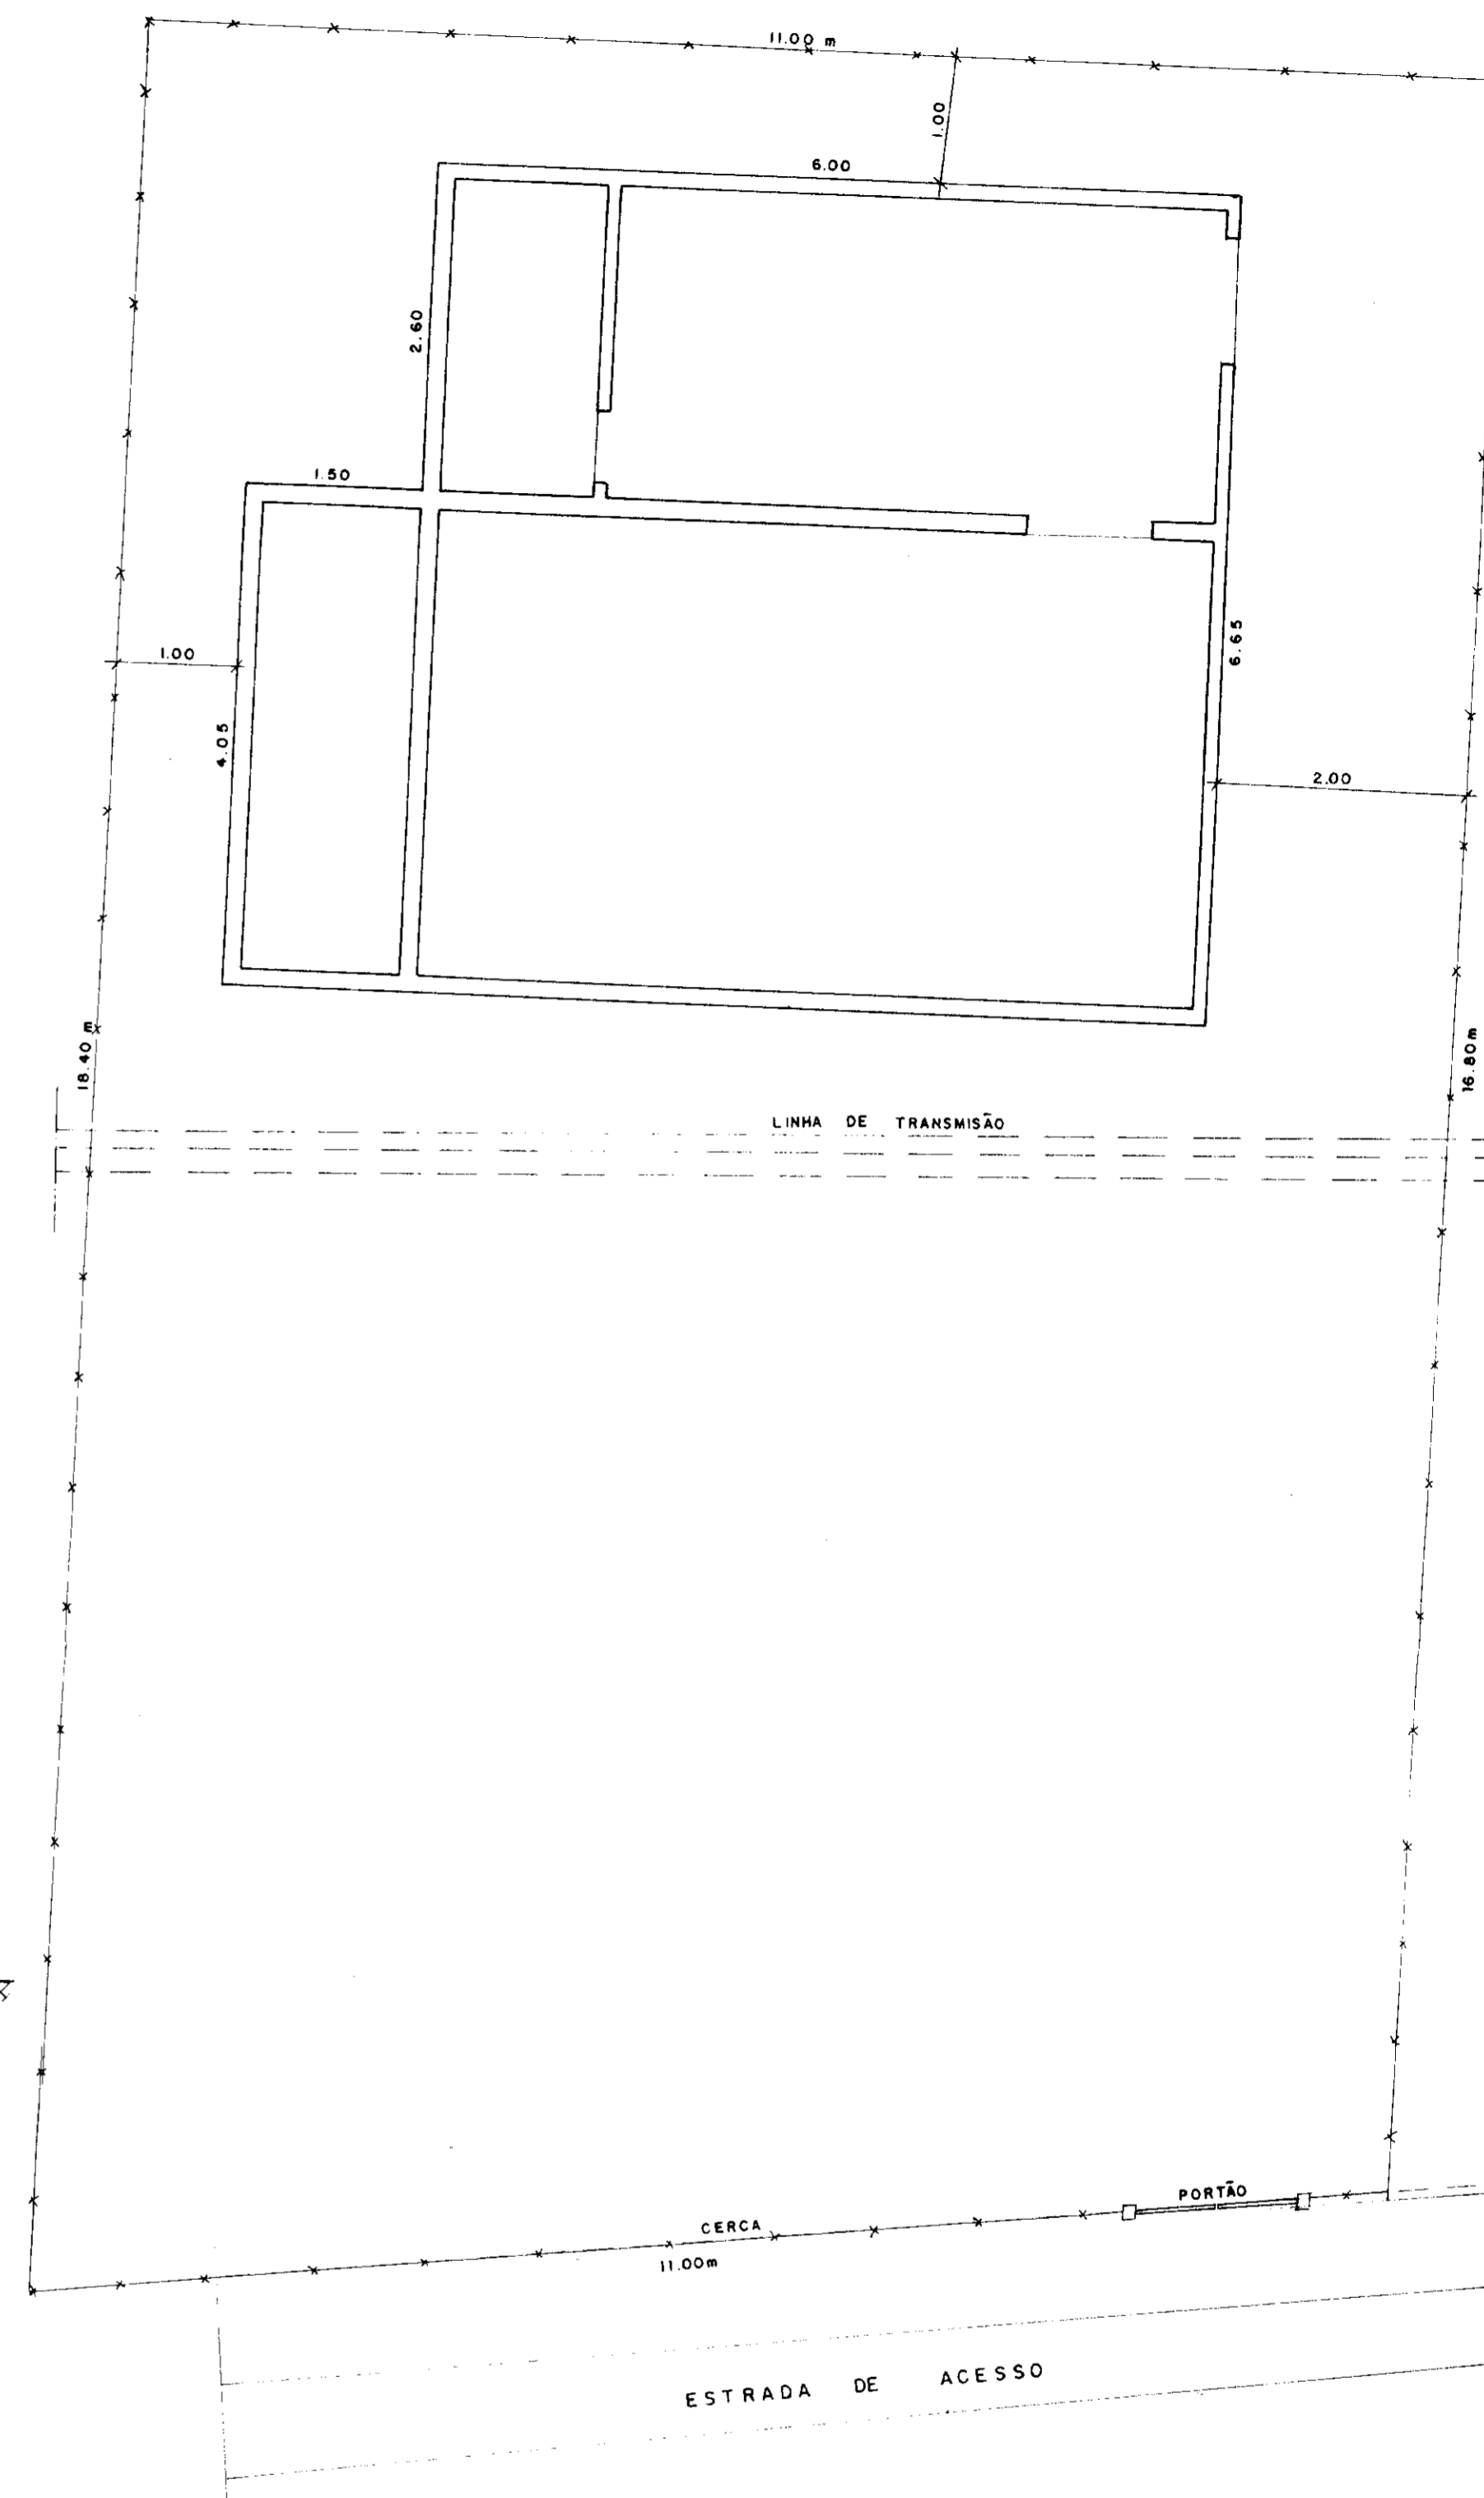


LAY-OUT EE-2 - PALMATÓRIA

0065/02/02/c  
99/0389  
2r1

000011



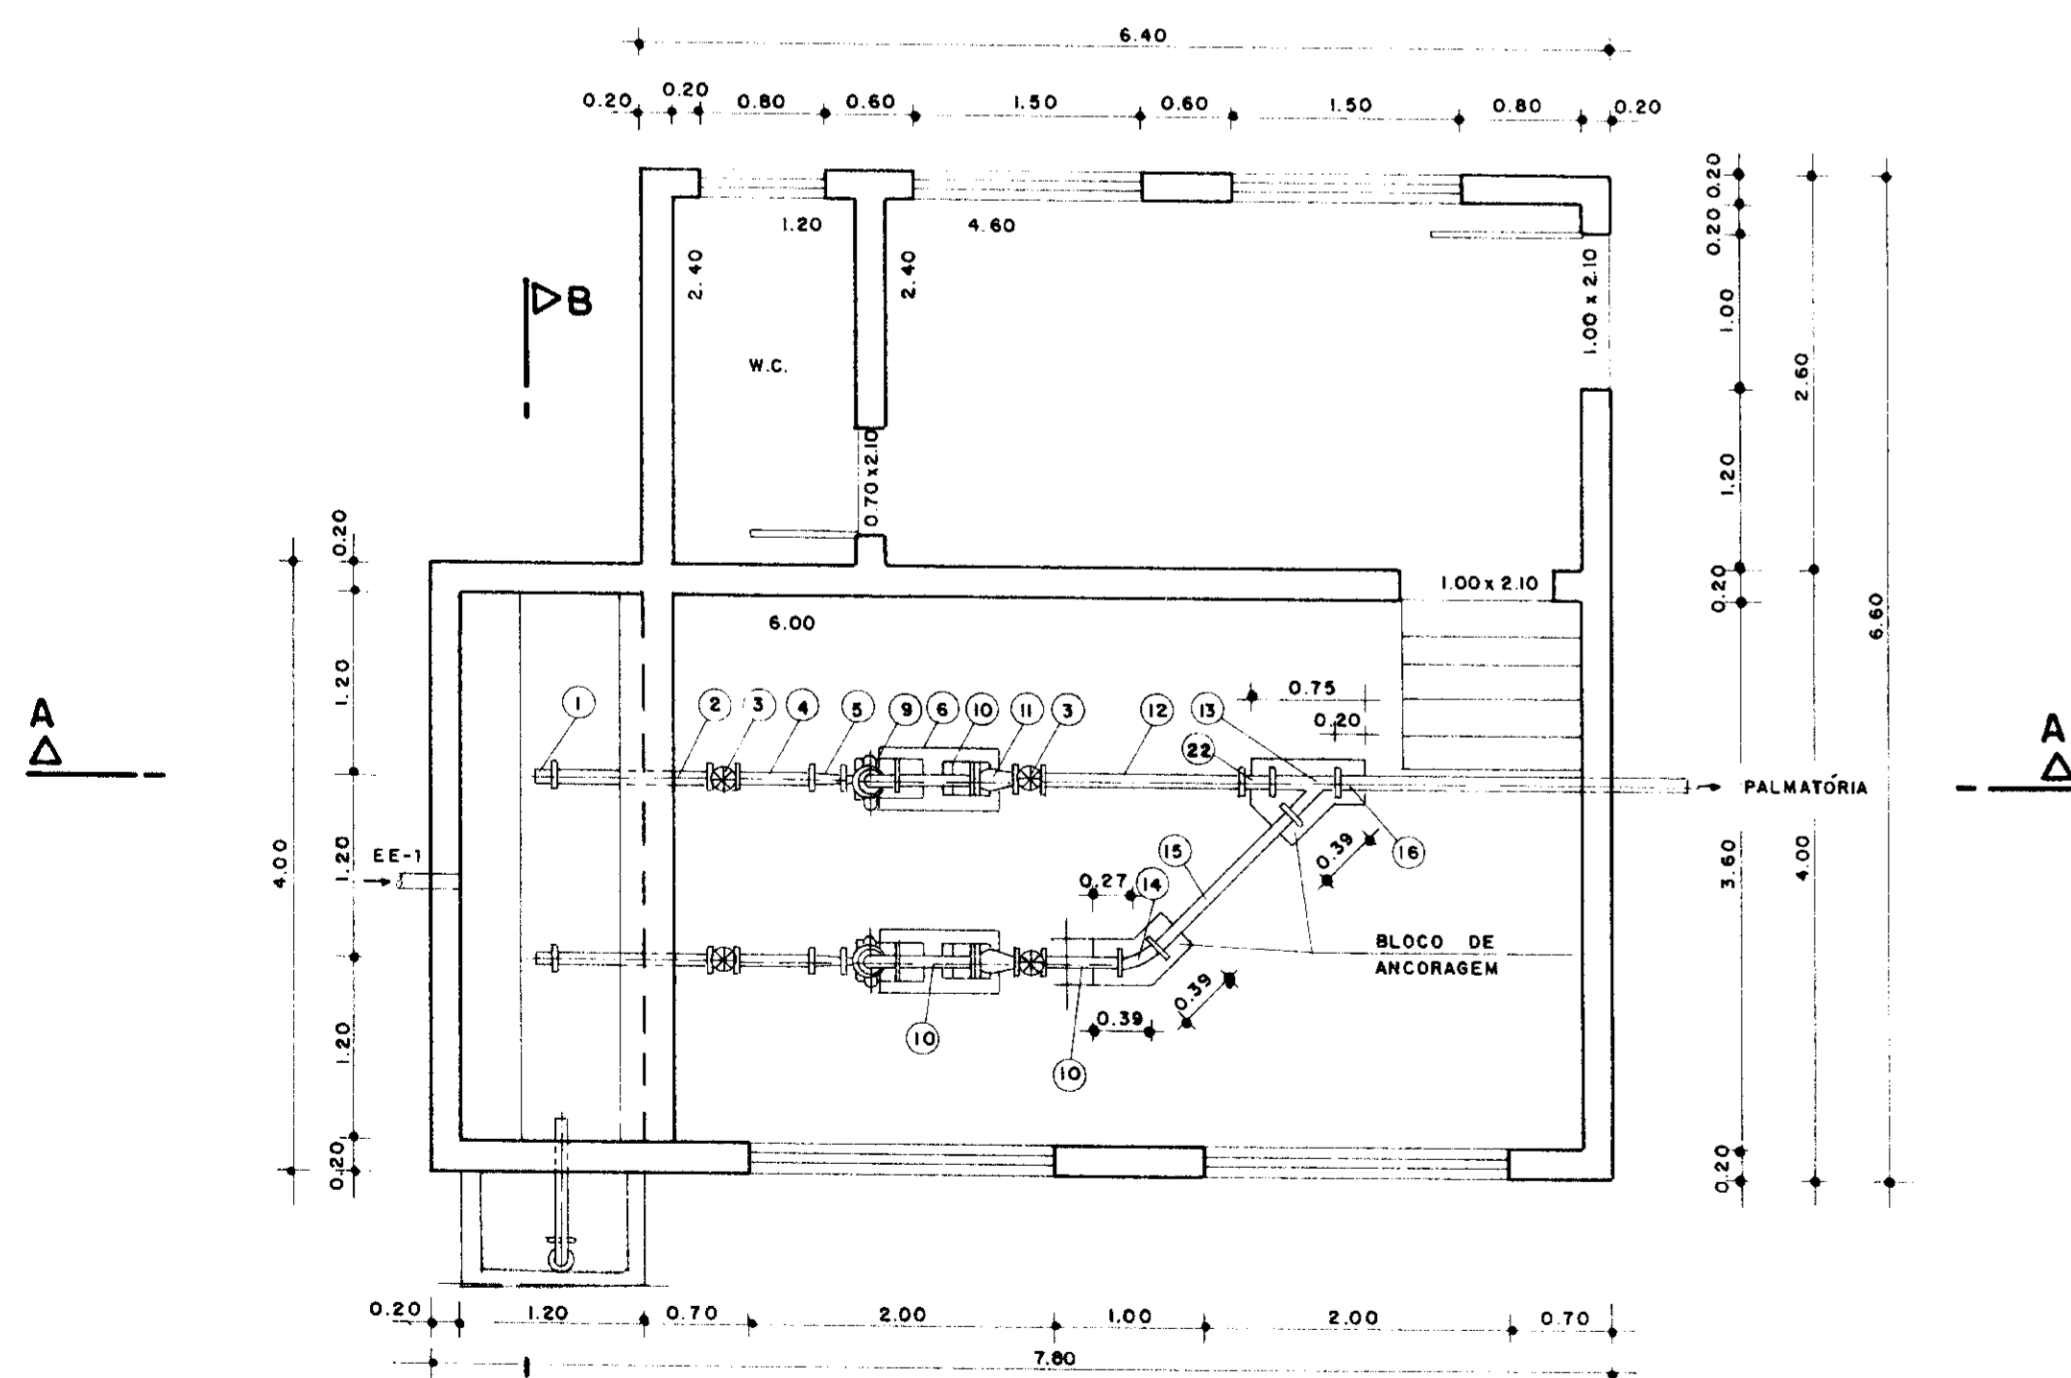


PLANTA

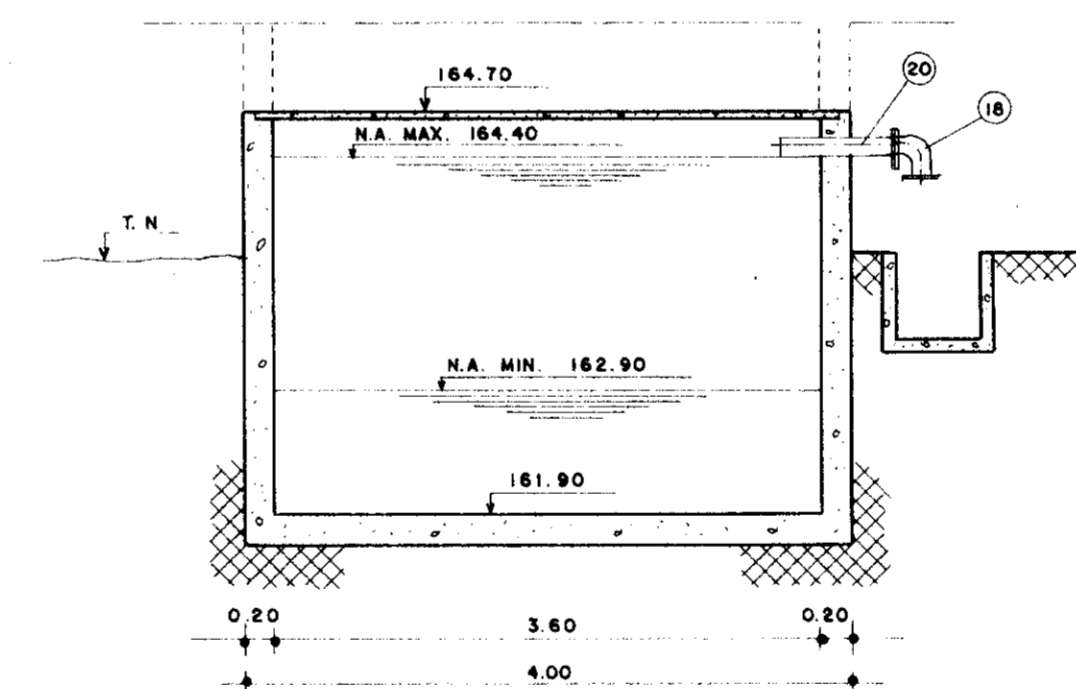

CORTE BB

	<b>GOVERNO DO ESTADO DO CEARÁ</b> SRH - SECRETARIA DOS RECURSOS HÍDRICOS COGERH - COMPANHIA DE GESTÃO DOS RECURSOS HÍDRICOS SOHIDRA - SUPERINTENDÊNCIA DE OBRAS HIDRÁULICAS	
	SUPERVISÃO E ACOMPANHAMENTO DA EXECUÇÃO DAS OBRAS DAS ADUTORAS DE IDEAL, CAPIVARA, OCARA, PALMATÓRIA, ITAPIUNA E CAIO PRADO <b>ADUTORA PALMATÓRIA</b> <b>ESTAÇÃO ELEVATÓRIA (EE-2) EST. 292+10m</b> <b>AS BUILT</b>	Data: <b>OUT / 98</b> Escala: Arquivo nº:
Projeto: 	Desenho: <b>3 / 17</b> Resp. Técnico: Aprovação:	Folha:

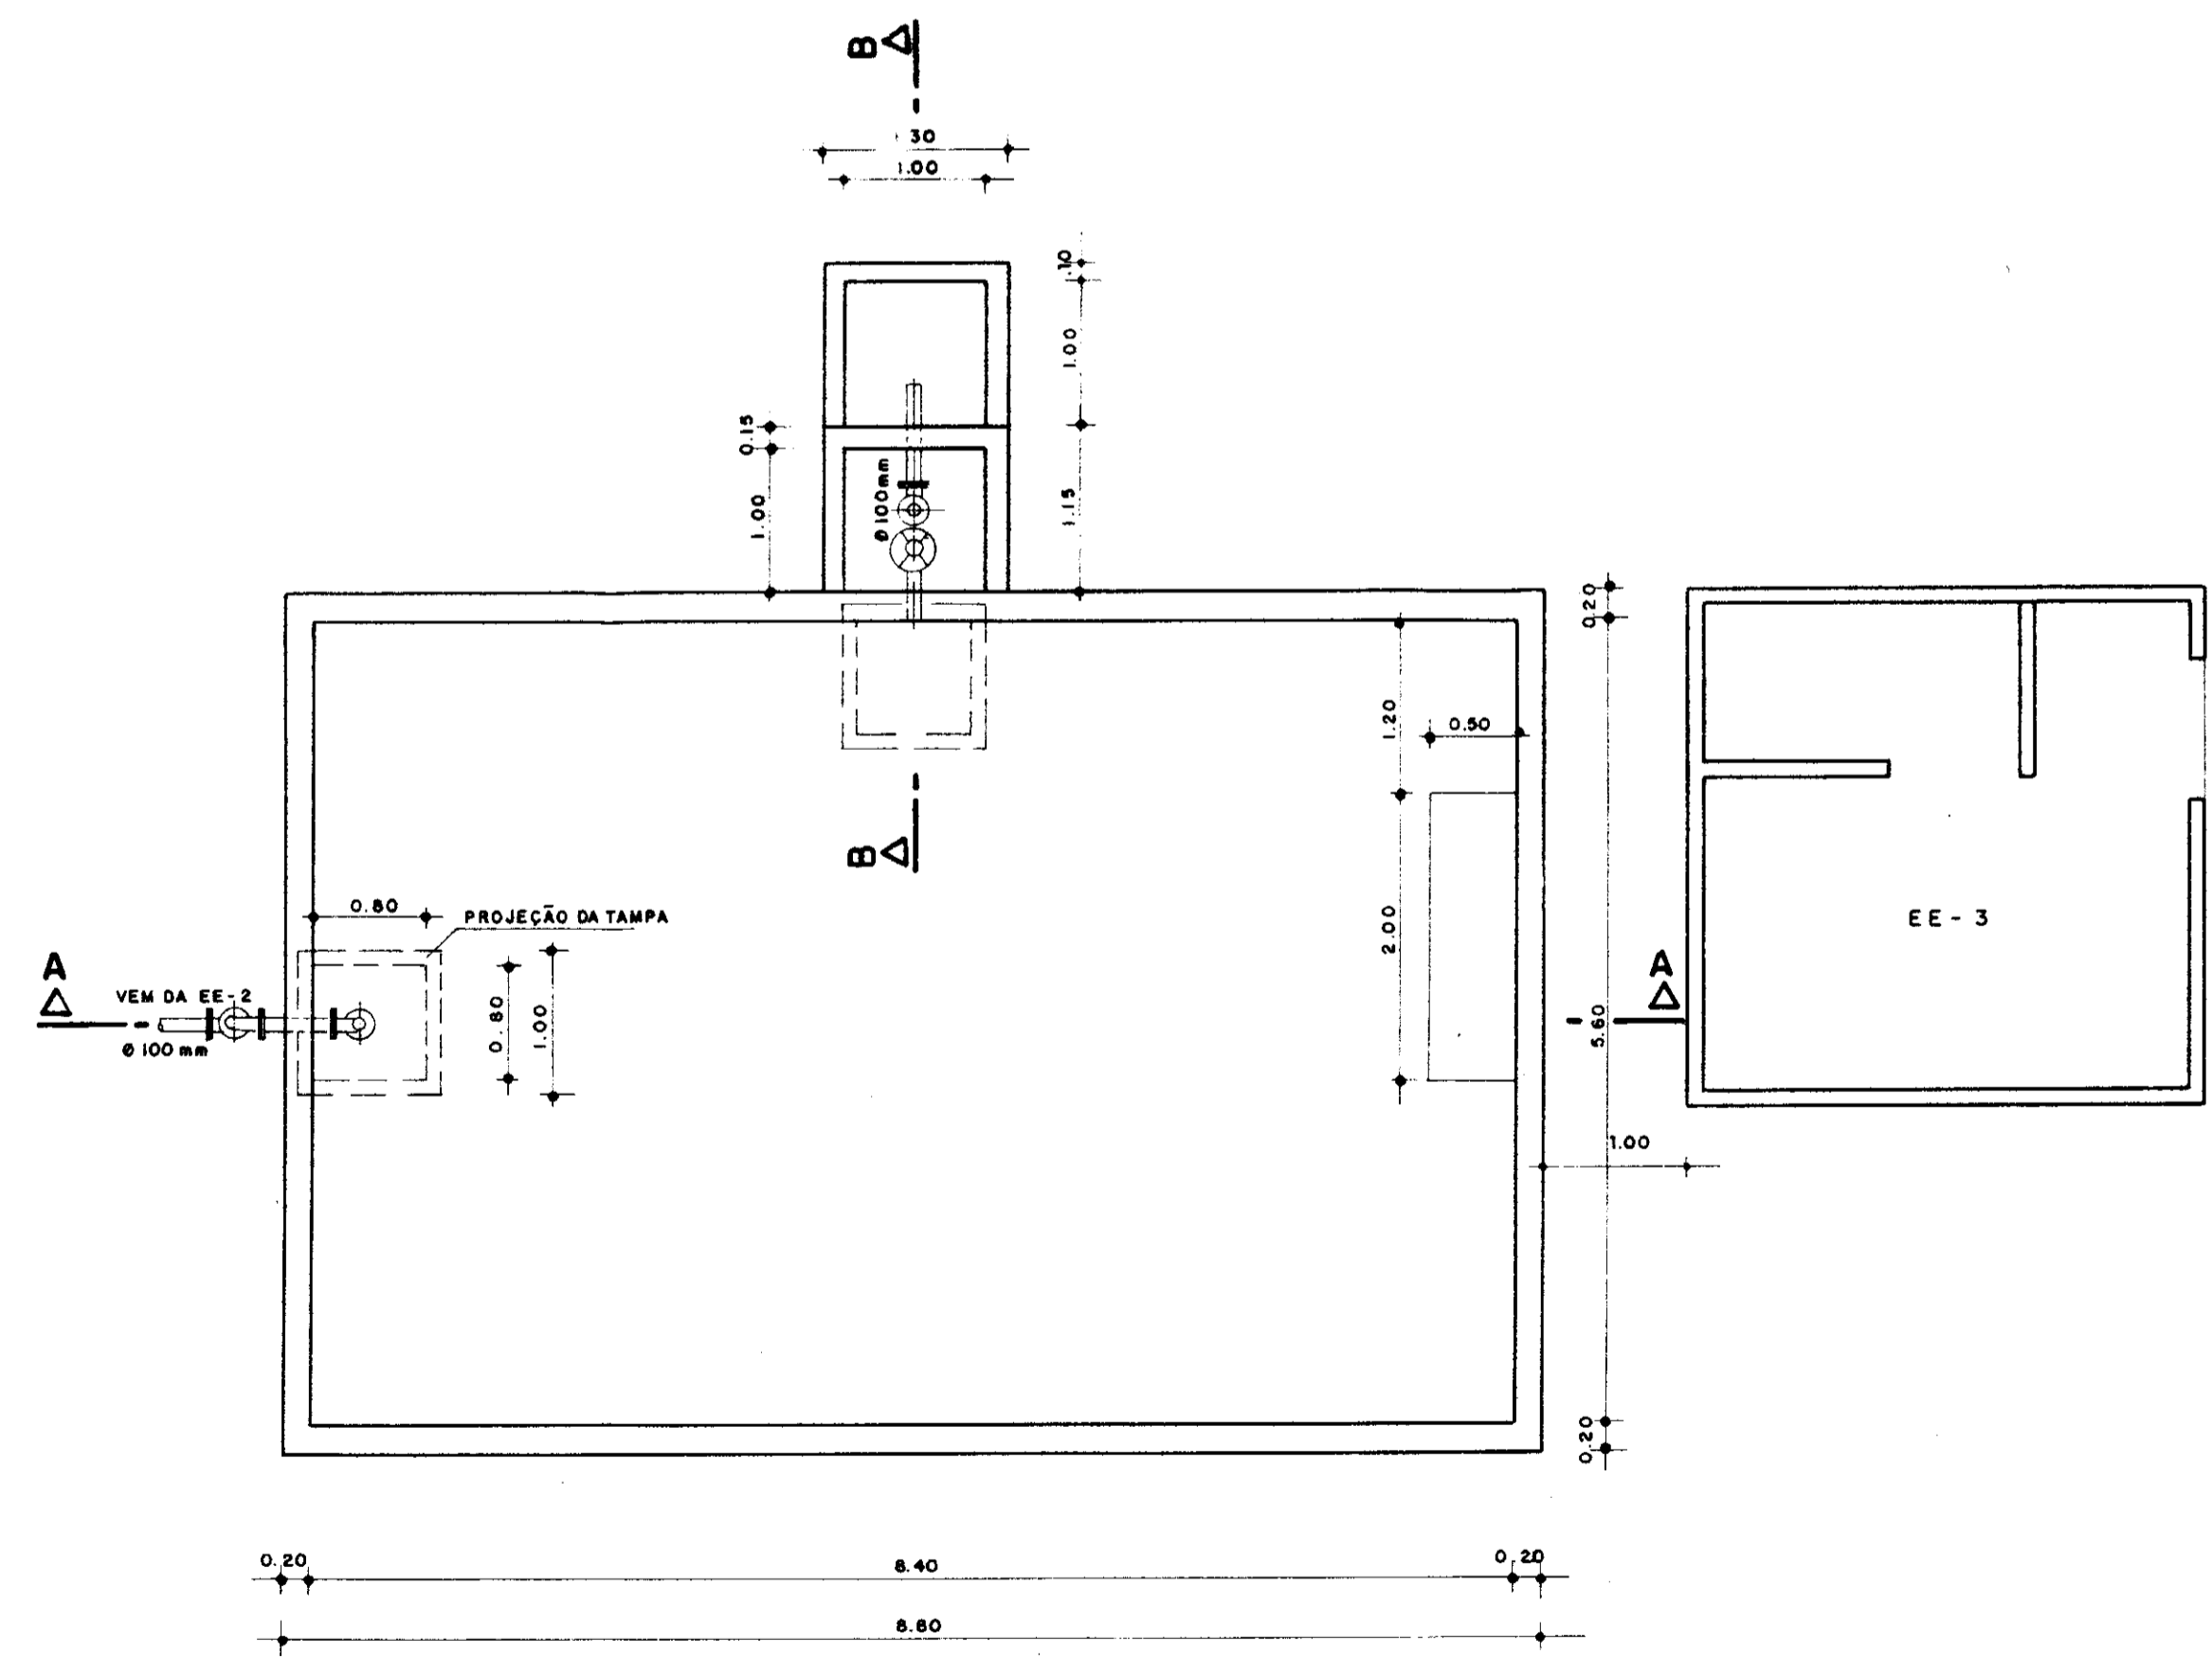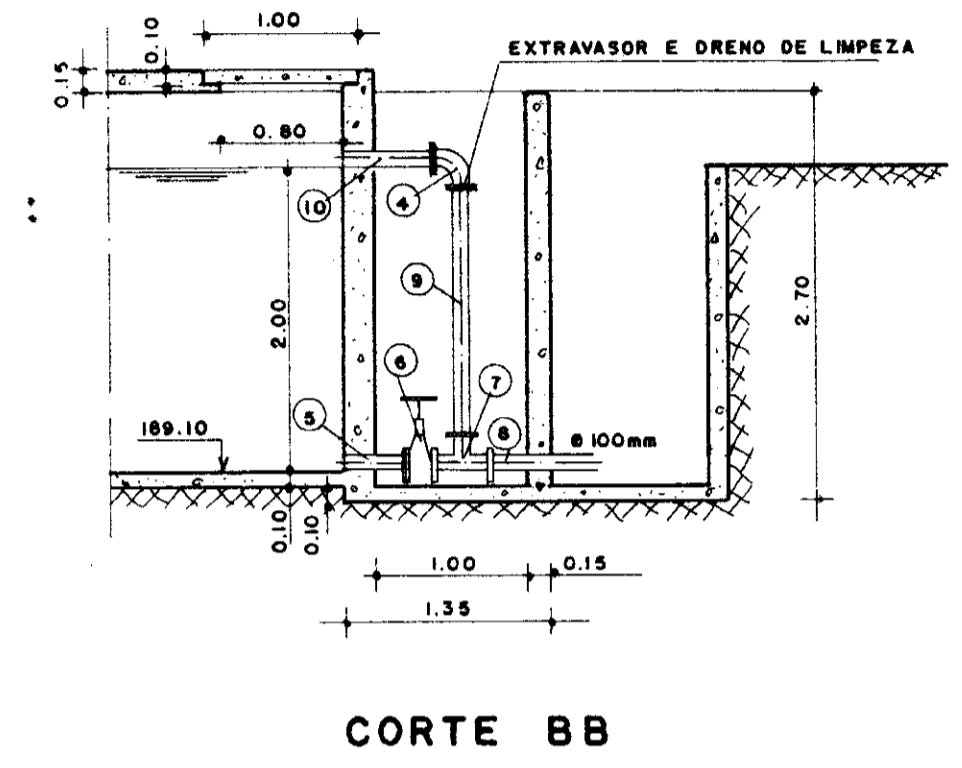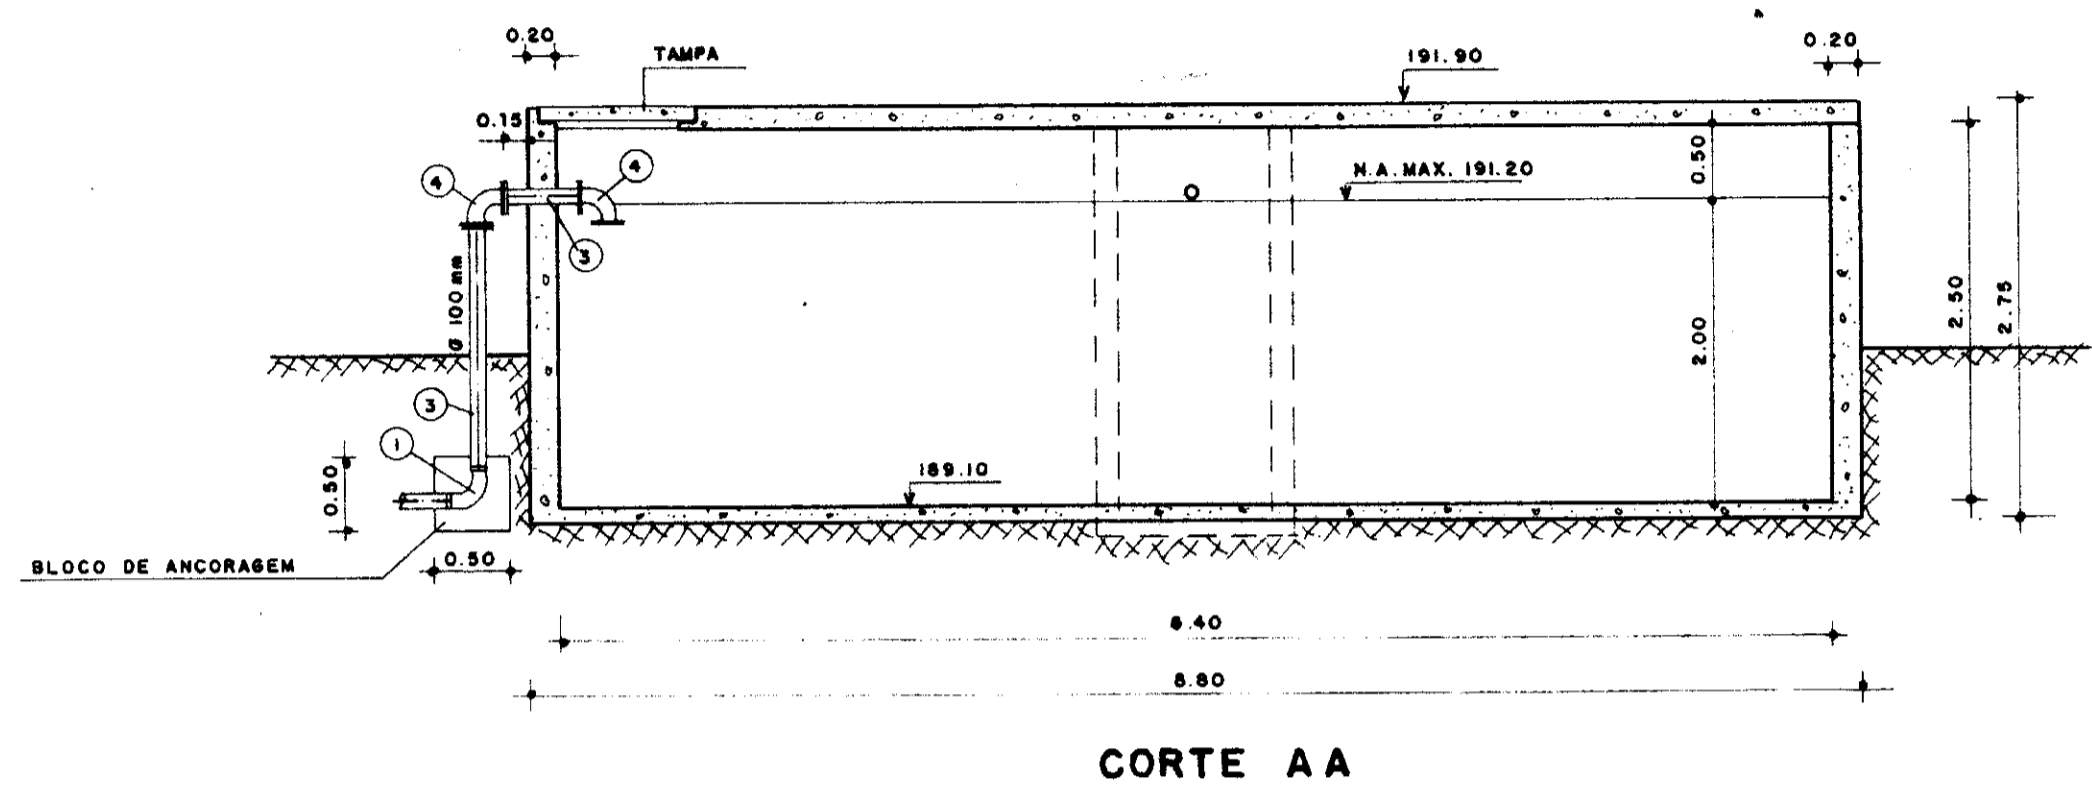

RELAÇÃO DOS MATERIAIS

ITEM	DISCRIMINAÇÃO	Q	QUANT
1	CURVA DE 90° C/ BOLSA E JE	100	1
2	TOCO PONTA FLANGE L=1.66	100	1
3	TOCO COM FLANGES L=0.80	100	1
4	CURVA DE 90° COM FLANGES	100	3
5	TOCO PONTA FLANGE L=0.40	100	1
6	RES. DE BAV. C/ FLANGES E VOLANTE	100	1
7	TE COM FLANGES	100	1
8	TOCO PONTA FLANGE L=1.00	100	1
9	TOCO COM FLANGES L=1.64	100	1
10	TOCO PONTA FLANGE L=0.60	100	1


0065/02/02/e  
 000012  
 99/0389  
 ex 1

GOVERNO DO ESTADO DO CEARÁ  
 SRH - SECRETARIA DOS RECURSOS HÍDRICOS  
 COGERH - COMPANHIA DE GESTÃO DOS RECURSOS HÍDRICOS  
 SOHIDRA - SUPERINTENDÊNCIA DE OBRAS HIDRAULICAS


Projeto: **ADUTORA PALMATÓRIA**  
**RESERVATÓRIO SEMI-ENTERRADO 95m<sup>3</sup>**  
**AS BUILT**

Desenho: **4 / 17**      Resp. Técnica:      Aprovação:      Folha:


Data: **OUT./98**  
 Escala:      Arquivo n°:

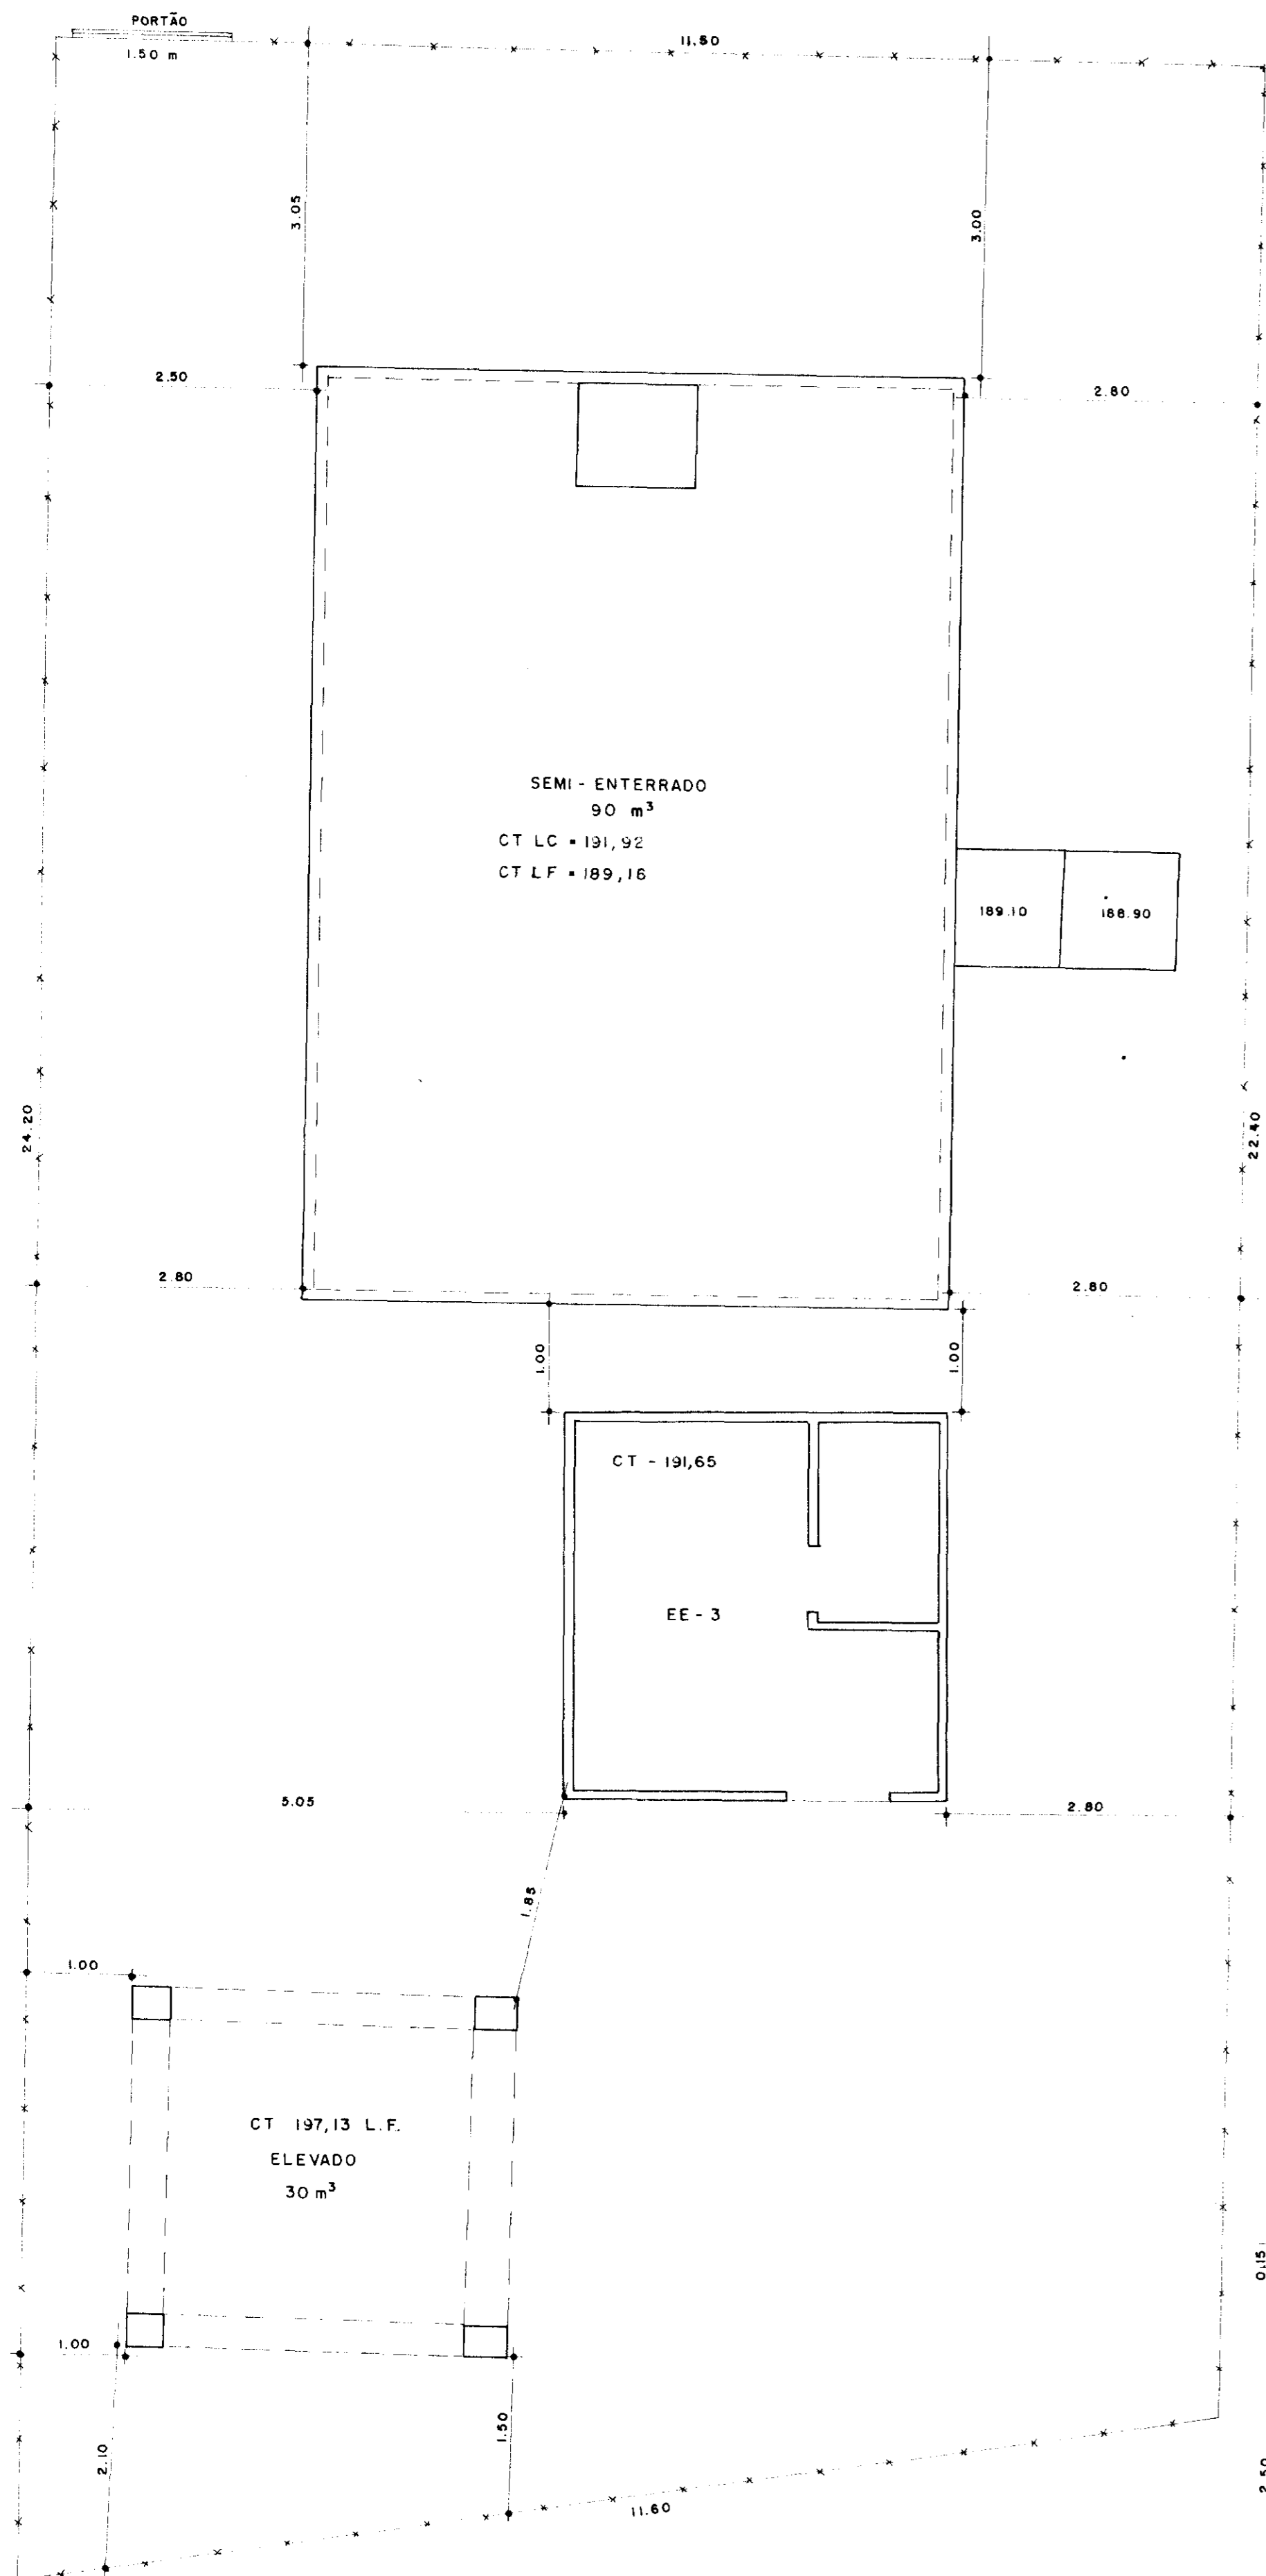

LAY - OUT PALMATÓRIA

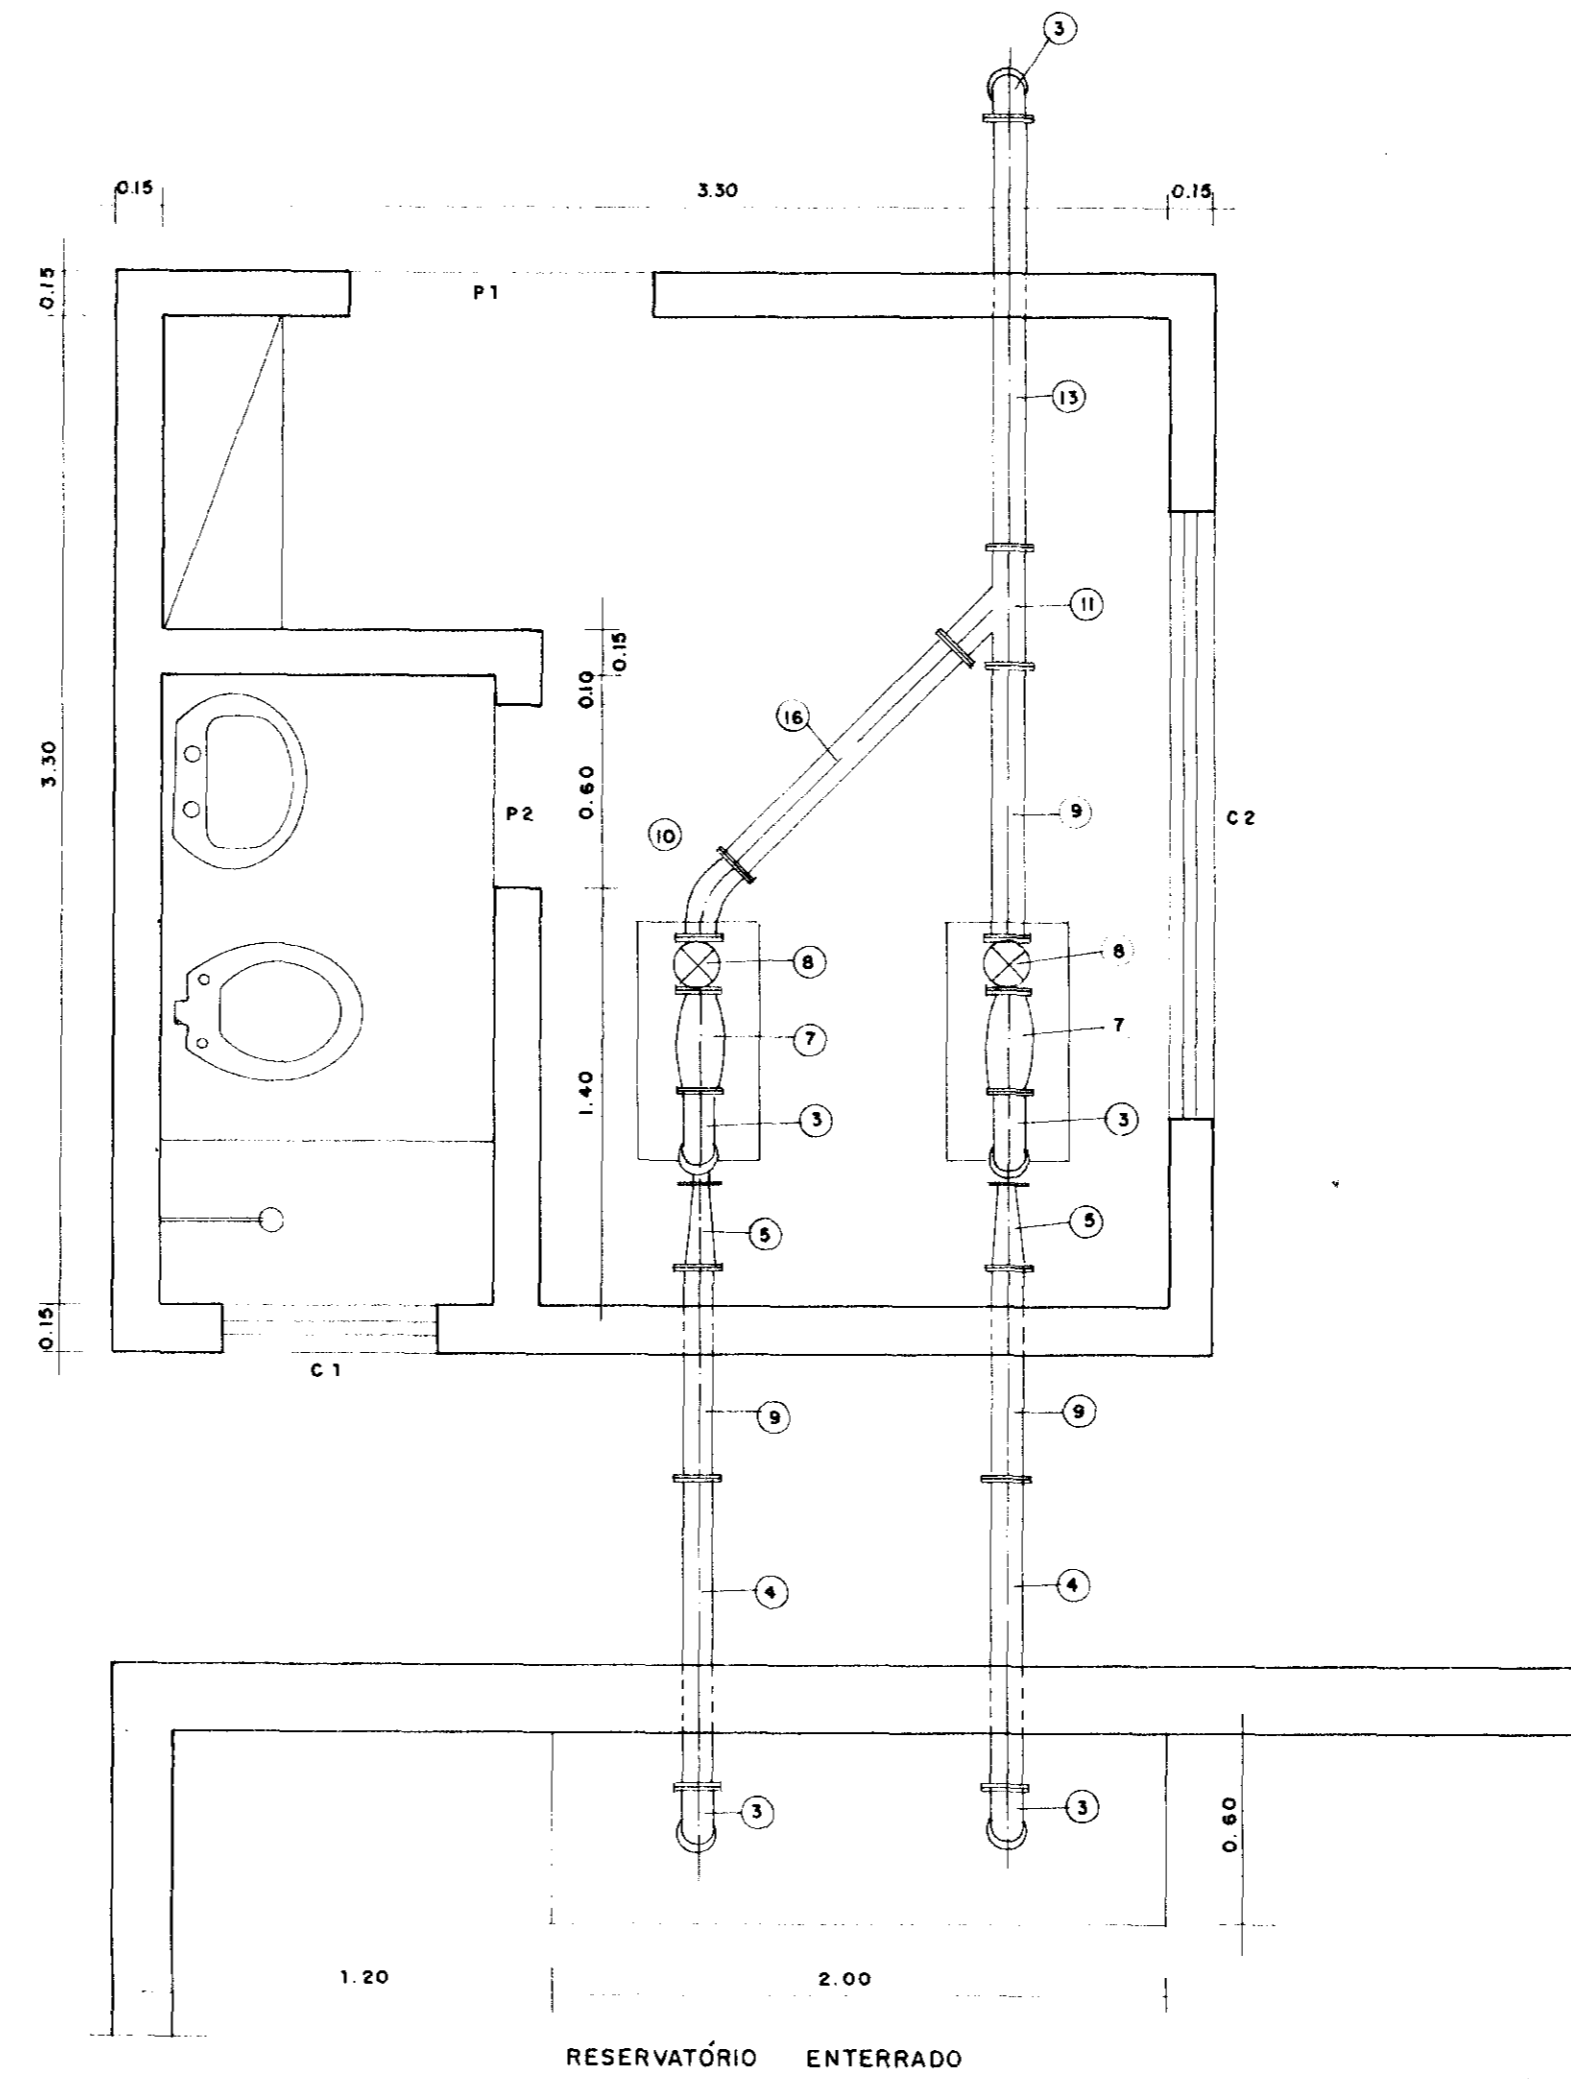

- P1 - 1.00 x 2.10 PORTA TIPO FICHA
- P2 - 0.60 x 2.10 PORTA TIPO PARANÁ
- C1 - 0.70 x 0.60 COMBOGÓ TIPO VENEZIANA
- C2 - 2.00 x 0.60 COMBOGÓ TIPO VENEZIANA
- PISO CIMENTADO LISO
- PINTURA DA PAREDE CAL BRANCO
- PINTURA DA PORTA ESMALTE AZUL MARINHO

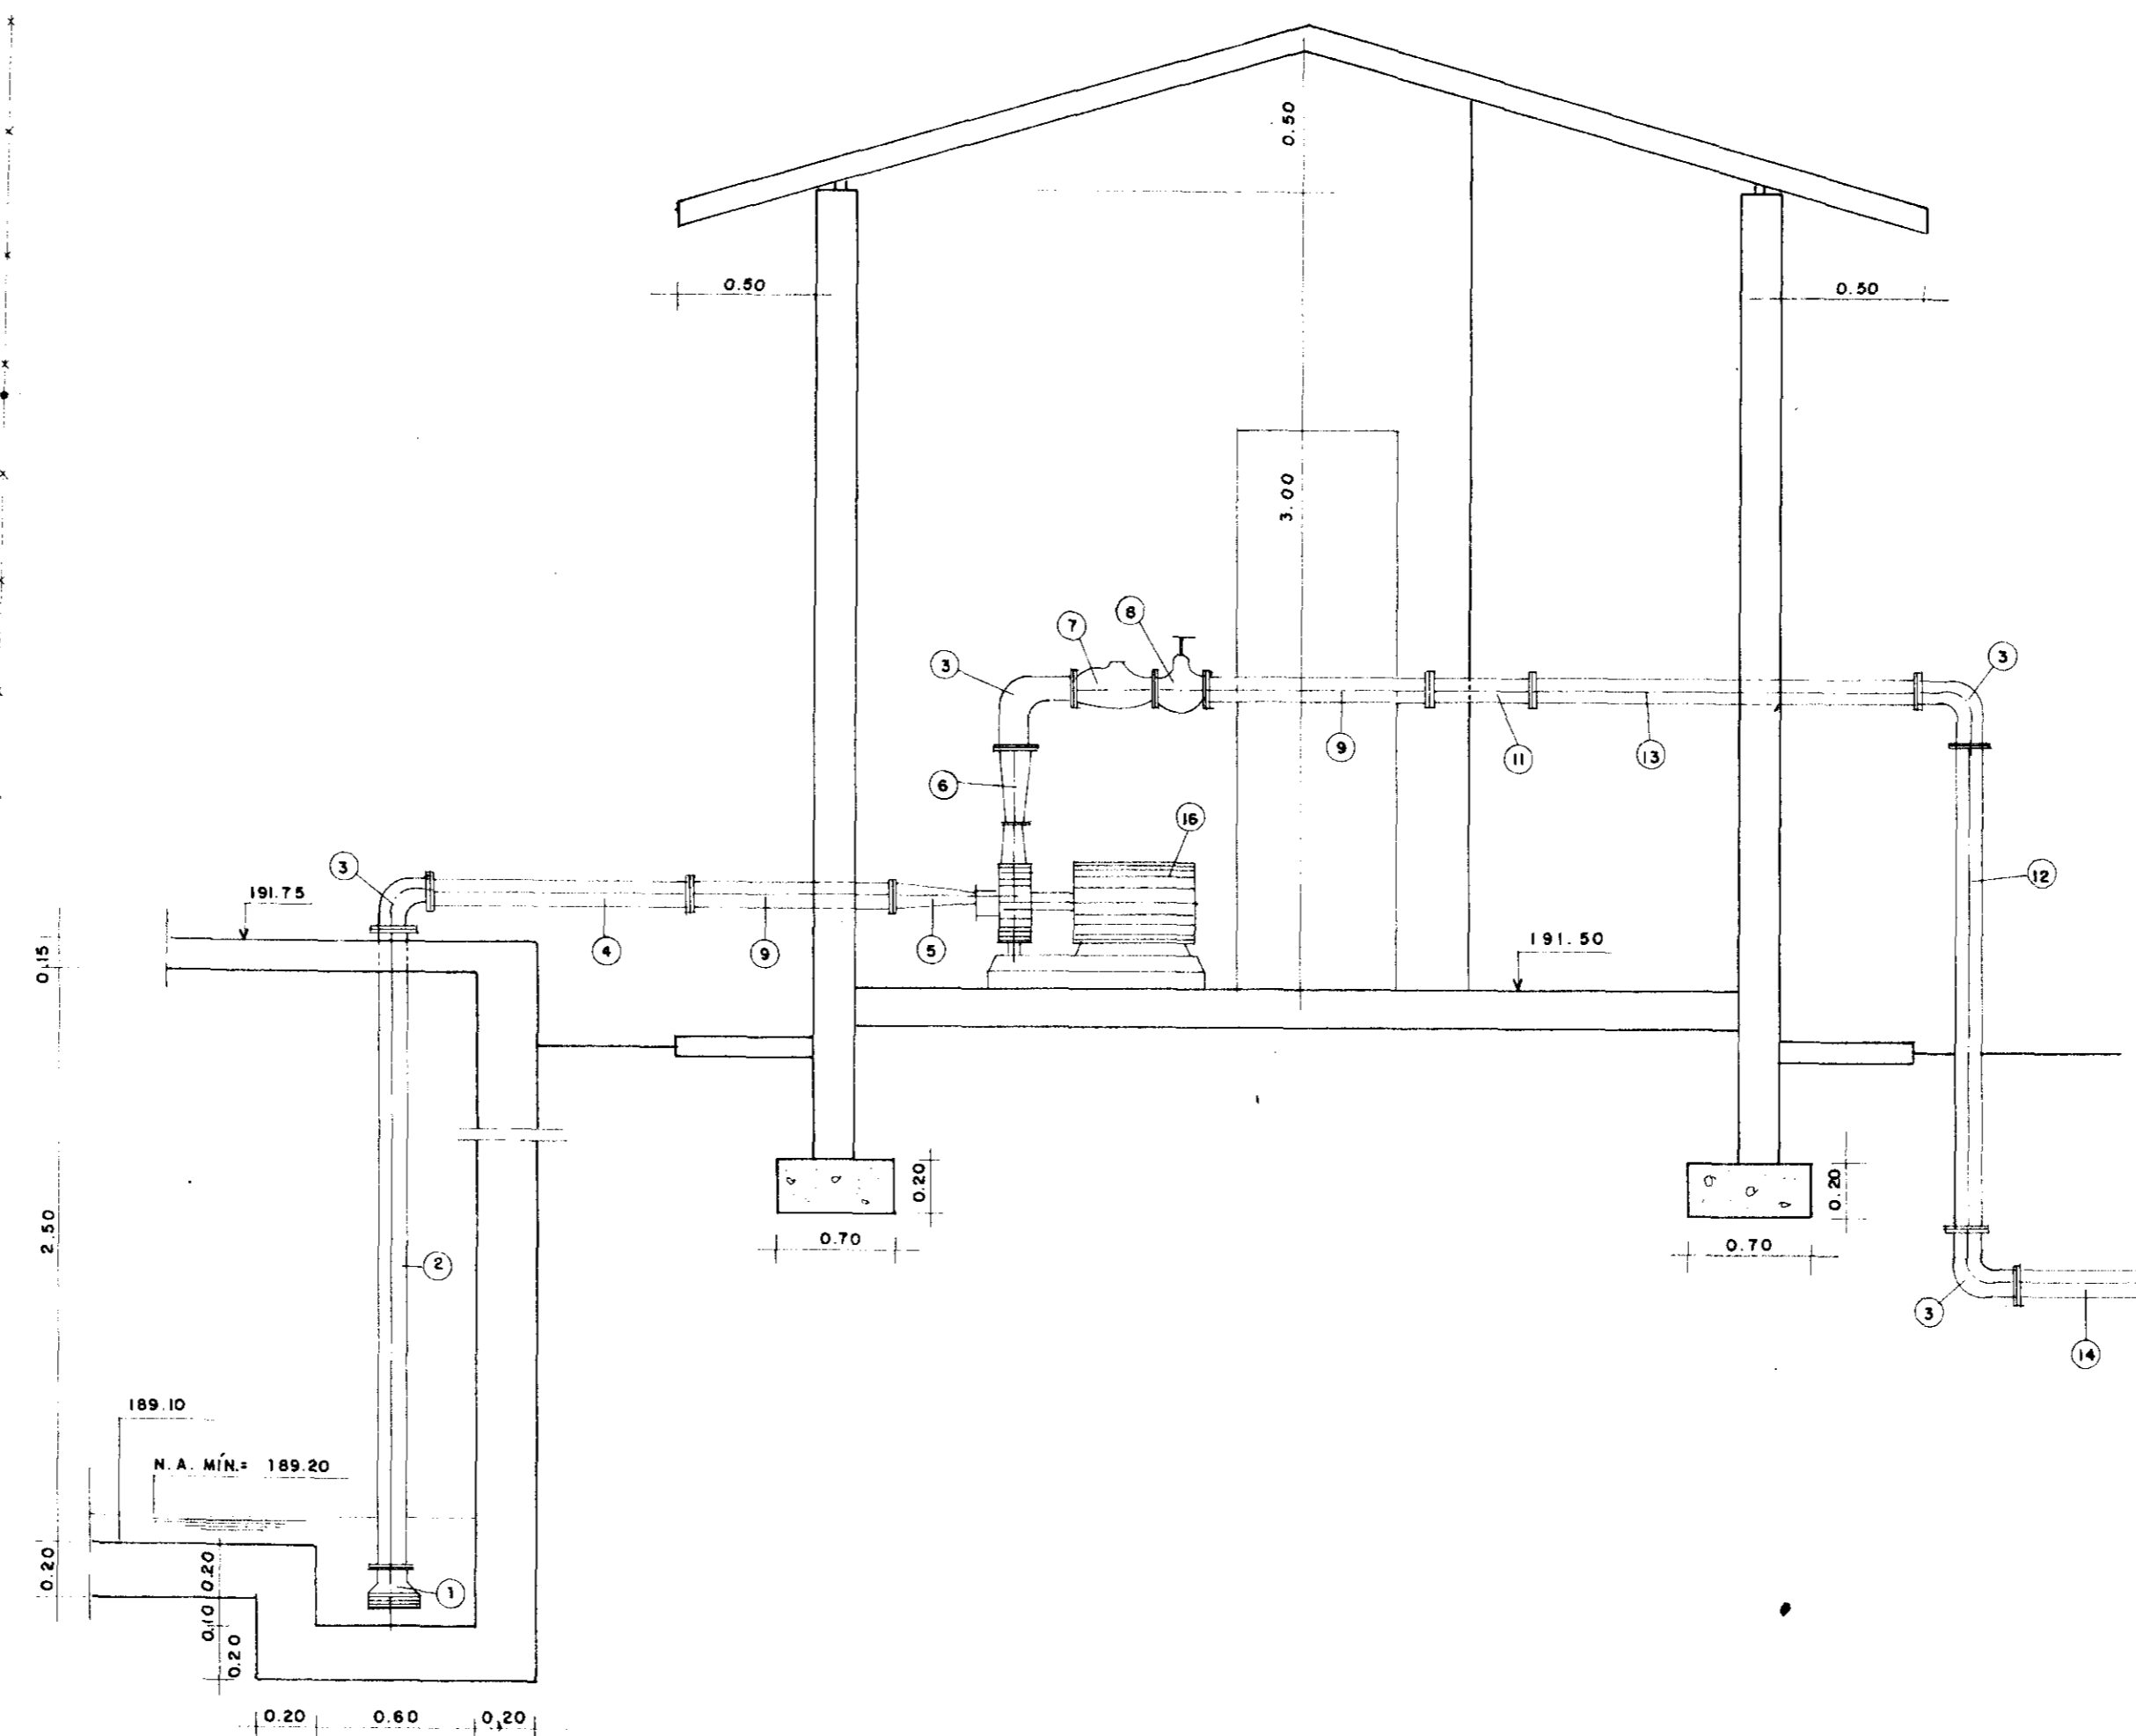

ITEM	QT.	DIAM	DESCRIMINAÇÃO
01	2	75	VALVULA DE PÉ C/ CRIVO FoFo
02	2	75	TOCO FoFo FLANGEADO L = 2.90 m
03	3	75	CURVA DE 90° FoFo FLANGEADO
04	2	75	TOCO FoFo FLANGEADO L = 1.00 m
05	2	75 x 50	REDUÇÃO EXCÊNTRICA FLANGEADO
06	2	75 x 50	REDUÇÃO NORMAL FLANGEADO
07	2	75	VALVULA DE RETENÇÃO TIPO PORTINHOLA ÚNICA FLANGEADA
08	2	75	REGISTRO DE GAVETA CHATO FLANGEADO C/ VOLANTE
09	3	75	TOCO FoFo FLANGEADO L = 0.80 m
10	1	75	CURVA DE 45° FoFo FLANGEADO
11	1	75	JUNÇÃO DE 45° FoFo FLANGEADO
12	1	75	TOCO FoFo FLANGE L = 1.40 m
13	1	75	TOCO FoFo FLANGE L = 1.80 m
14	1	75	TOCO FoFo FLANGE x PONTA L = 0.50 m
15	1	-	CONJUNTO-MOTOR-BOMBA C/Q=22m <sup>3</sup> /h, H <sub>man</sub> =15 mca, PT=2 cv DS=2 1/2" OR=2"
16	1	75	TOCO FoFo FLANGEADO L = 0.90


0065/02/02/c

000013

99/0389

2/1

13



GOVERNO DO ESTADO DO CEARÁ  
SRH - SECRETARIA DOS RECURSOS HÍDRICOS  
COGERH - COMPANHIA DE GESTÃO DOS RECURSOS HÍDRICOS  
SOHIDRA - SUPERINTENDÊNCIA DE OBRAS HIDRÁULICAS

Data: OUT / 98

Escala:

Arquivo n.º:


Folha:

**SUPERVISÃO E ACOMPANHAMENTO DA EXECUÇÃO DAS OBRAS DAS ADUTORAS DE IDEAL, CAPIVARA, OCARA, PALMATÓRIA, ITAPIUNA E CAIO PRADO**

**ADUTORA DE PALMATÓRIA LAY-OUT e EE-3**

**AS BUILT**

Projeto:




Sítio Nordeste - Consultoria e Projetos de Engenharia Ltda.

Desenho: **5 / 17**


Resp. Técnico:

Aprovação:

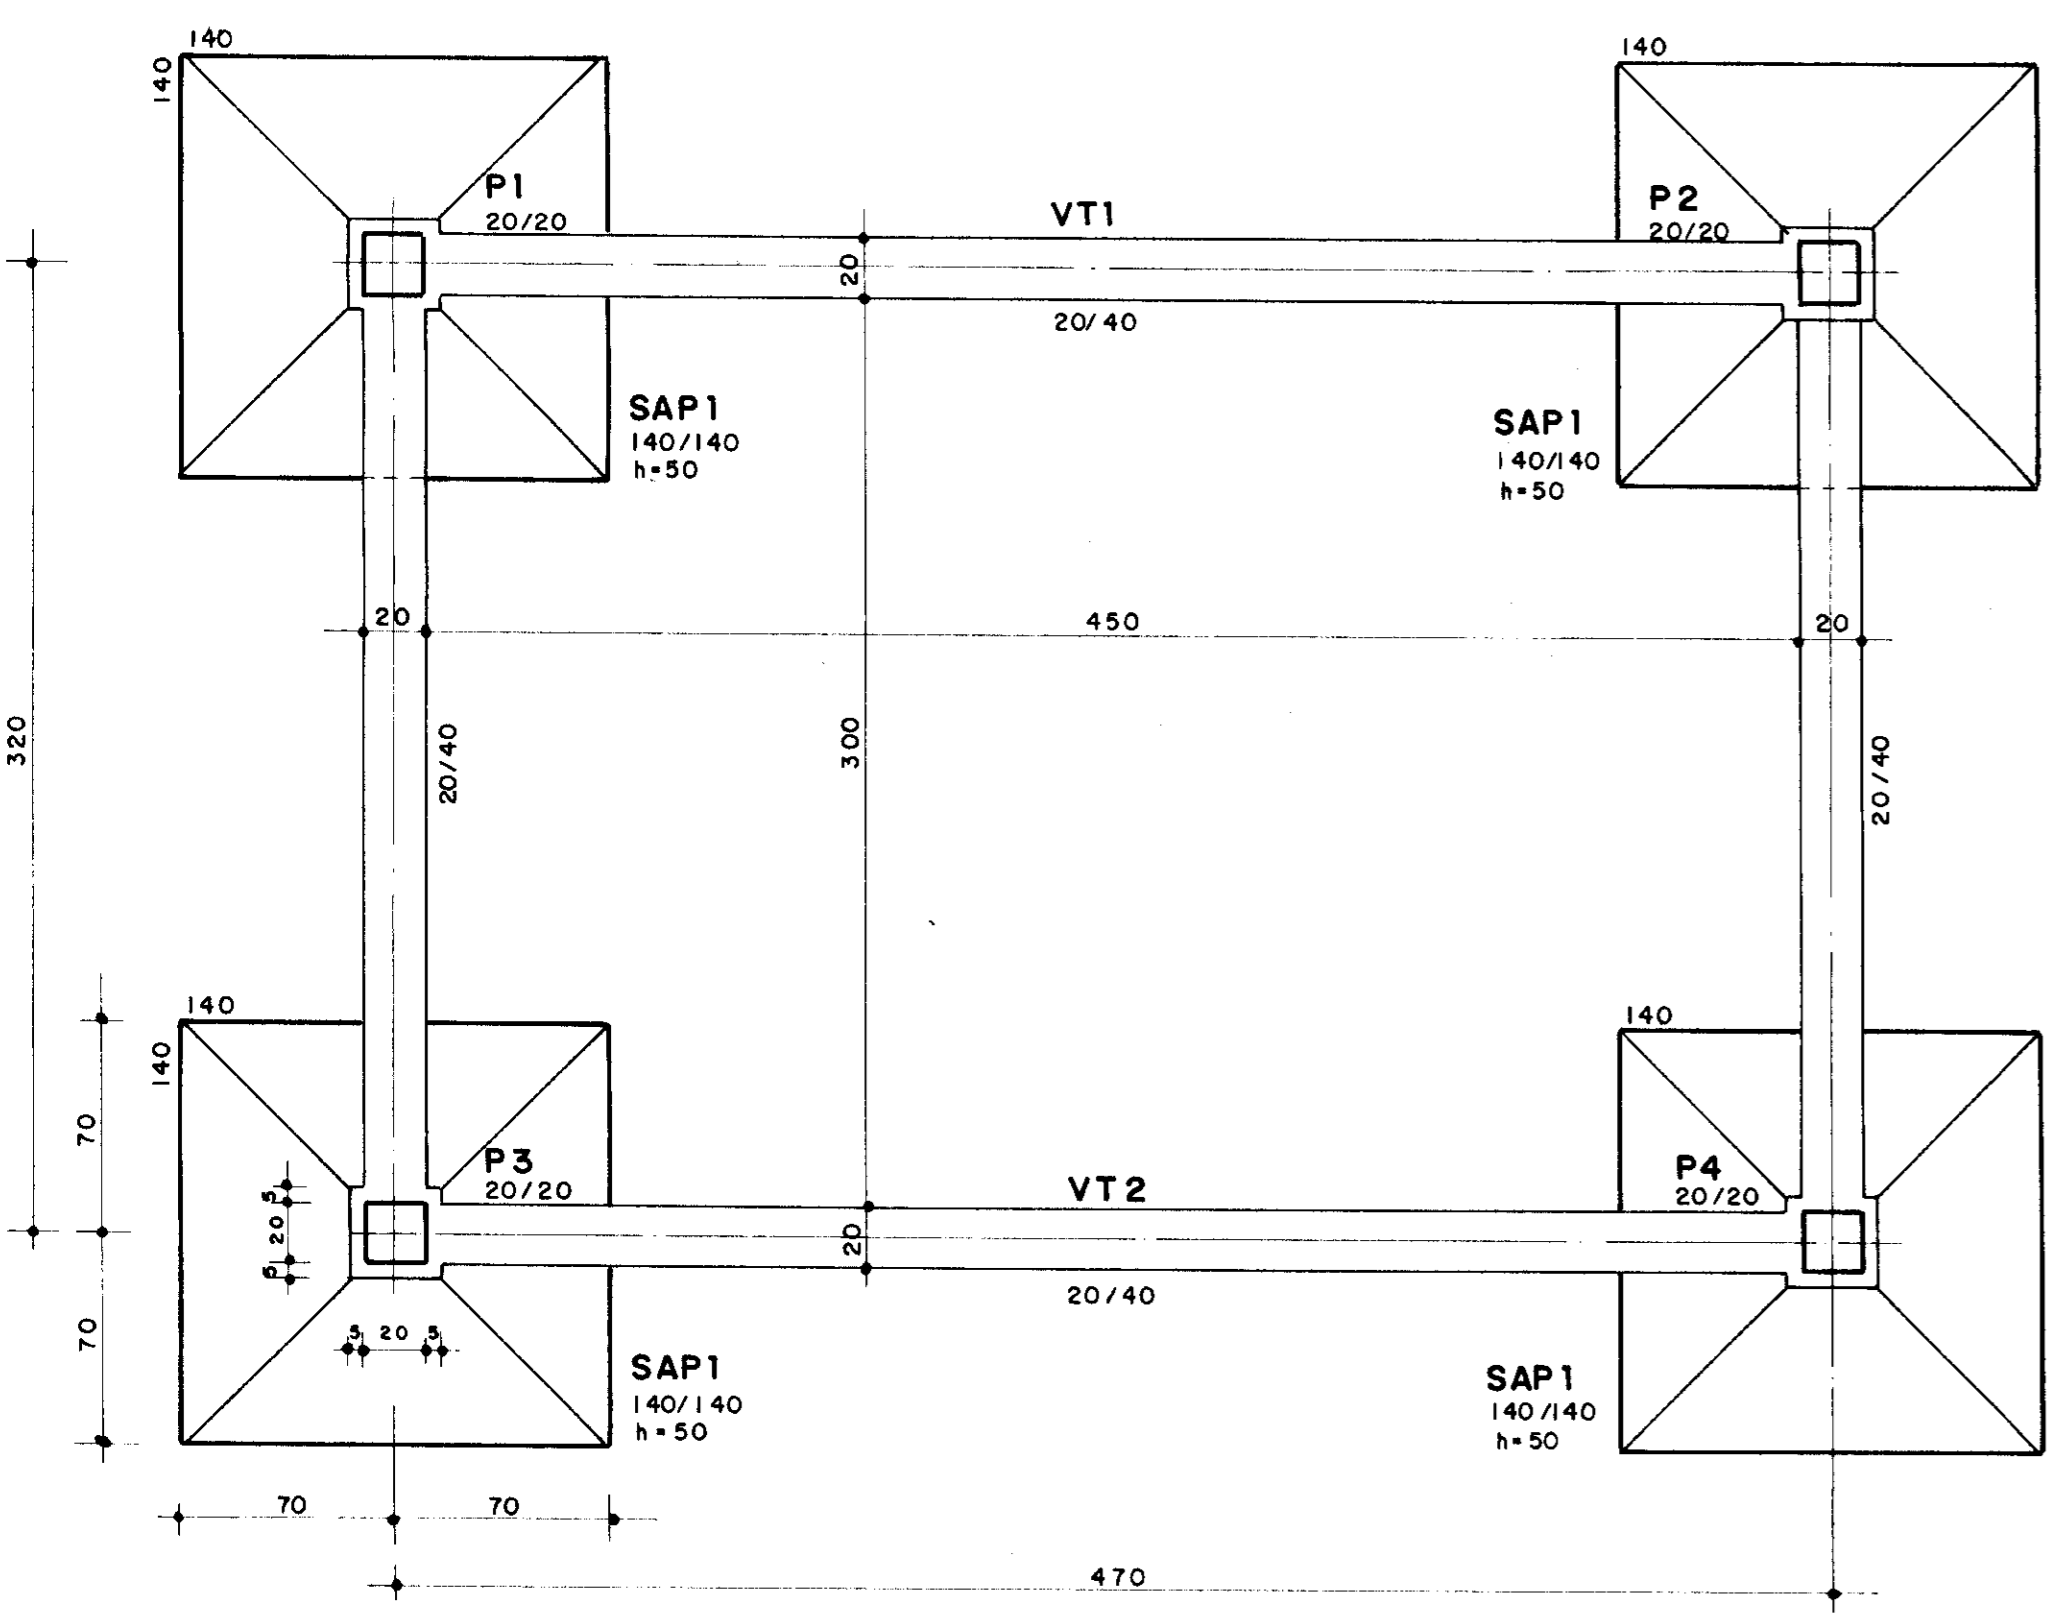


FUNDAÇÕES


ITEM	QT.	DIÂM.	DISCRIMINAÇÃO
1	02	75	CURVA 90° FoFo B.B.
2	12	75	TUBO FoFo P.B.
3	01	75	TOCO FoFo P.P.
4	01	100	EXTREMIDADE FoFo P.F. C/ ABA DE VEDAÇÃO
5	01	100	TOCO FoFo FLANGEADO L = 4.50 m
6	01	100	REGISTRO DE GAVETA CHATO FLANGEADO C/ VOLANTE
7	01	100	TOCO FoFo F.P. L = 2.00 m
8	01	75	EXTREMIDADE FoFo F.P. C/ ABA DE VEDAÇÃO
9	01	75	TOCO FoFo F.F. L = 4.50 m
10	01	75	REGISTRO DE GAVETA CHATO FLANGE C/ VOLANTE
11	01	75	TOCO FoFo FLANGEADO L = 2.00 m
12	04	75	CURVA DE 90° FLANGEADO
13	02	75	TOCO FoFo FLANGE x PONTA L = 2.30 m
14	02	75	TOCO FoFo F.P. L = 0.70 m
15	01	75	TOCO FoFo F.F. L = 6.00 m

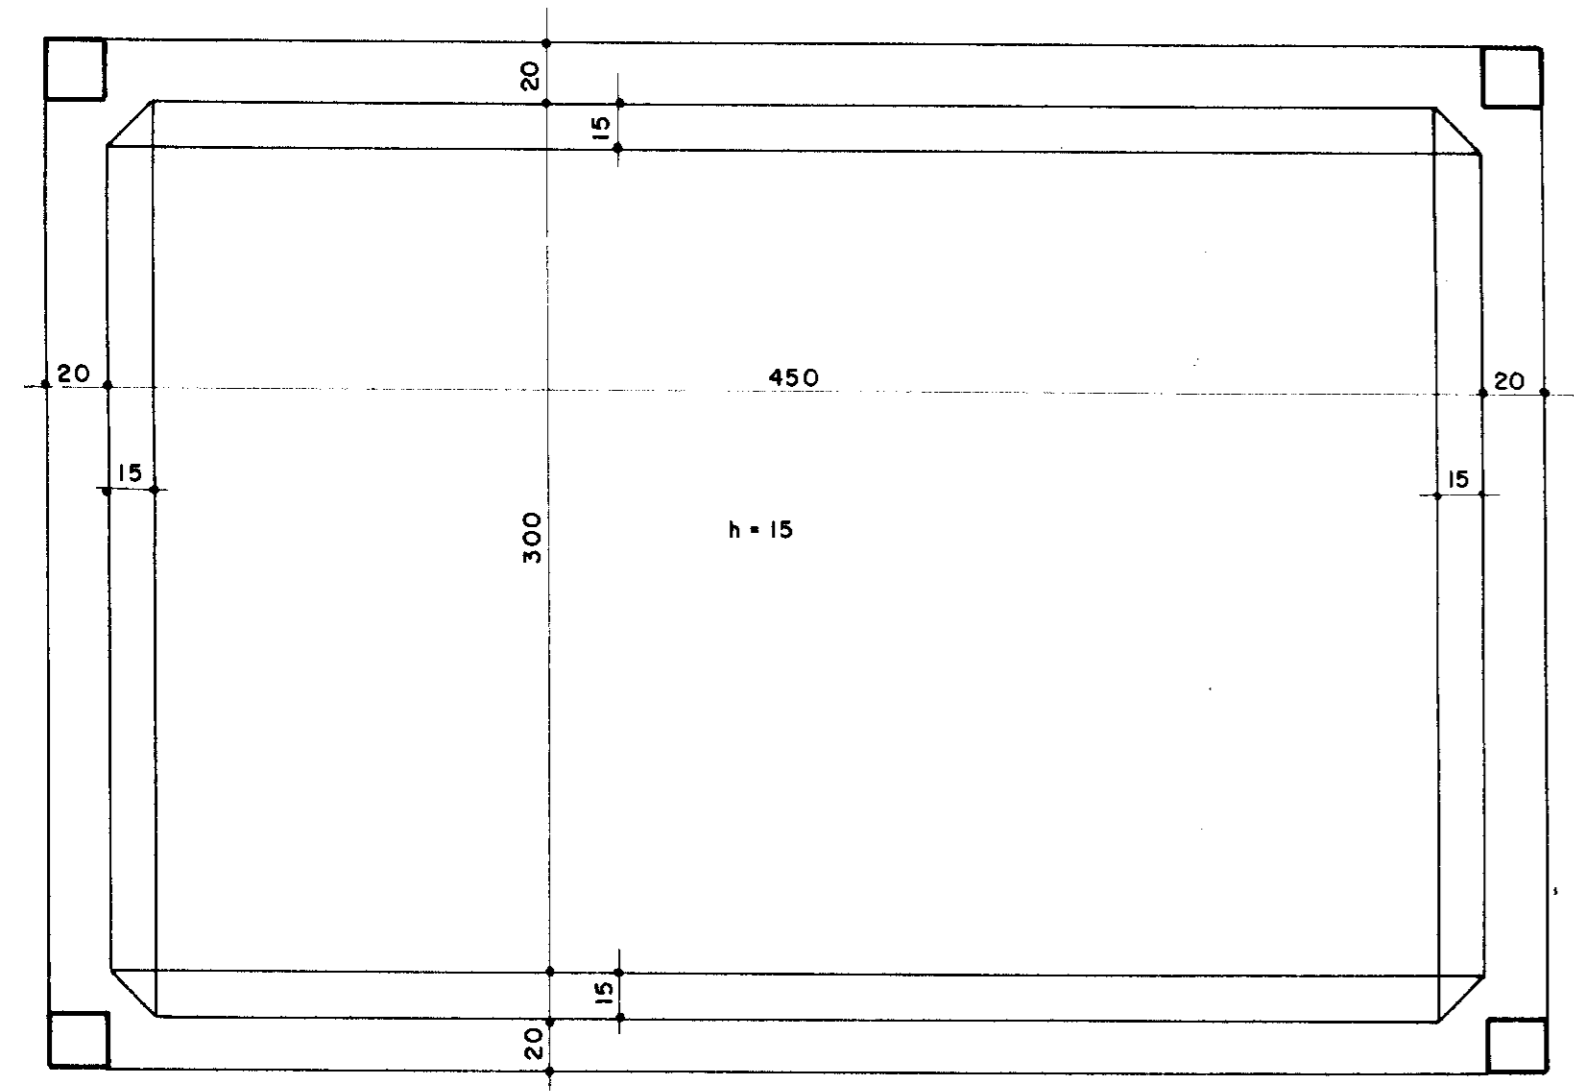

PLANTA NÍVEL A-A

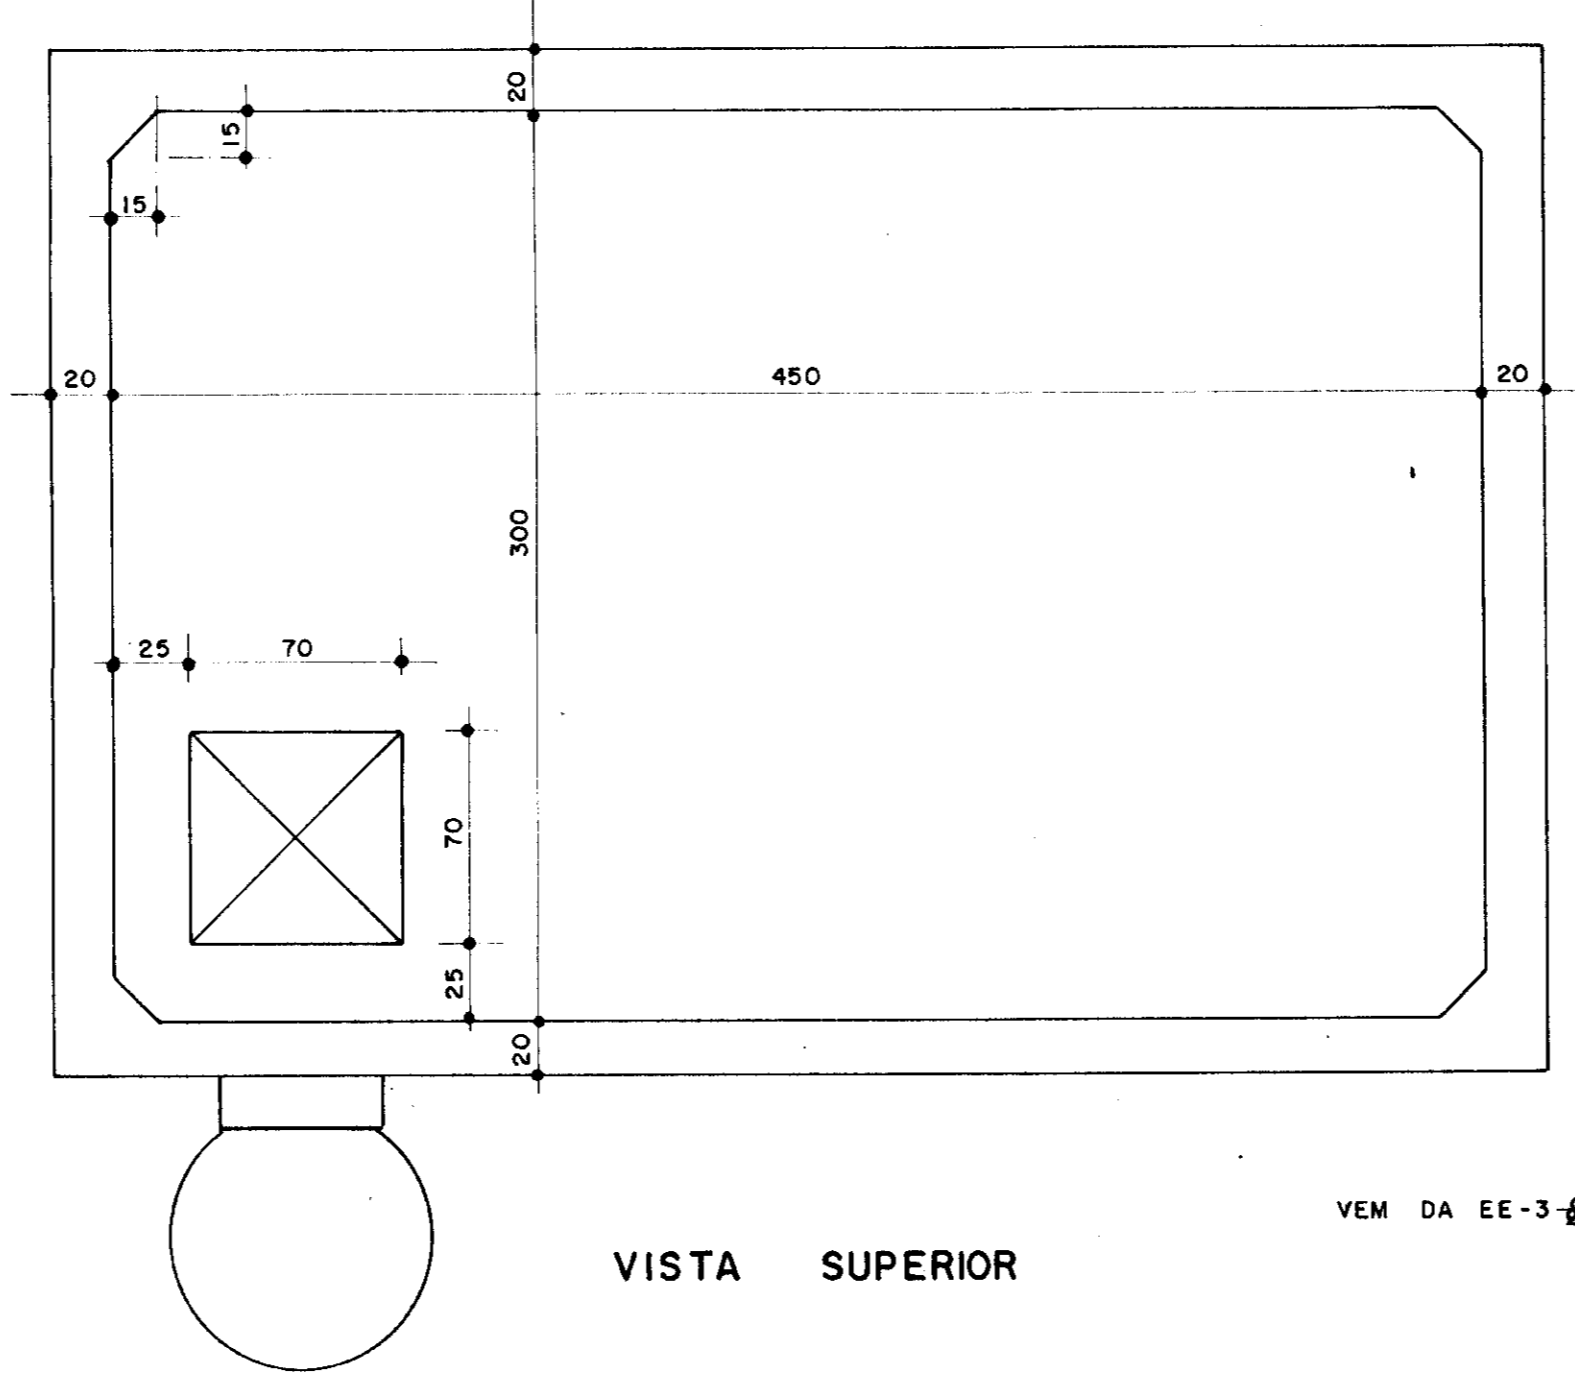

VISTA SUPERIOR

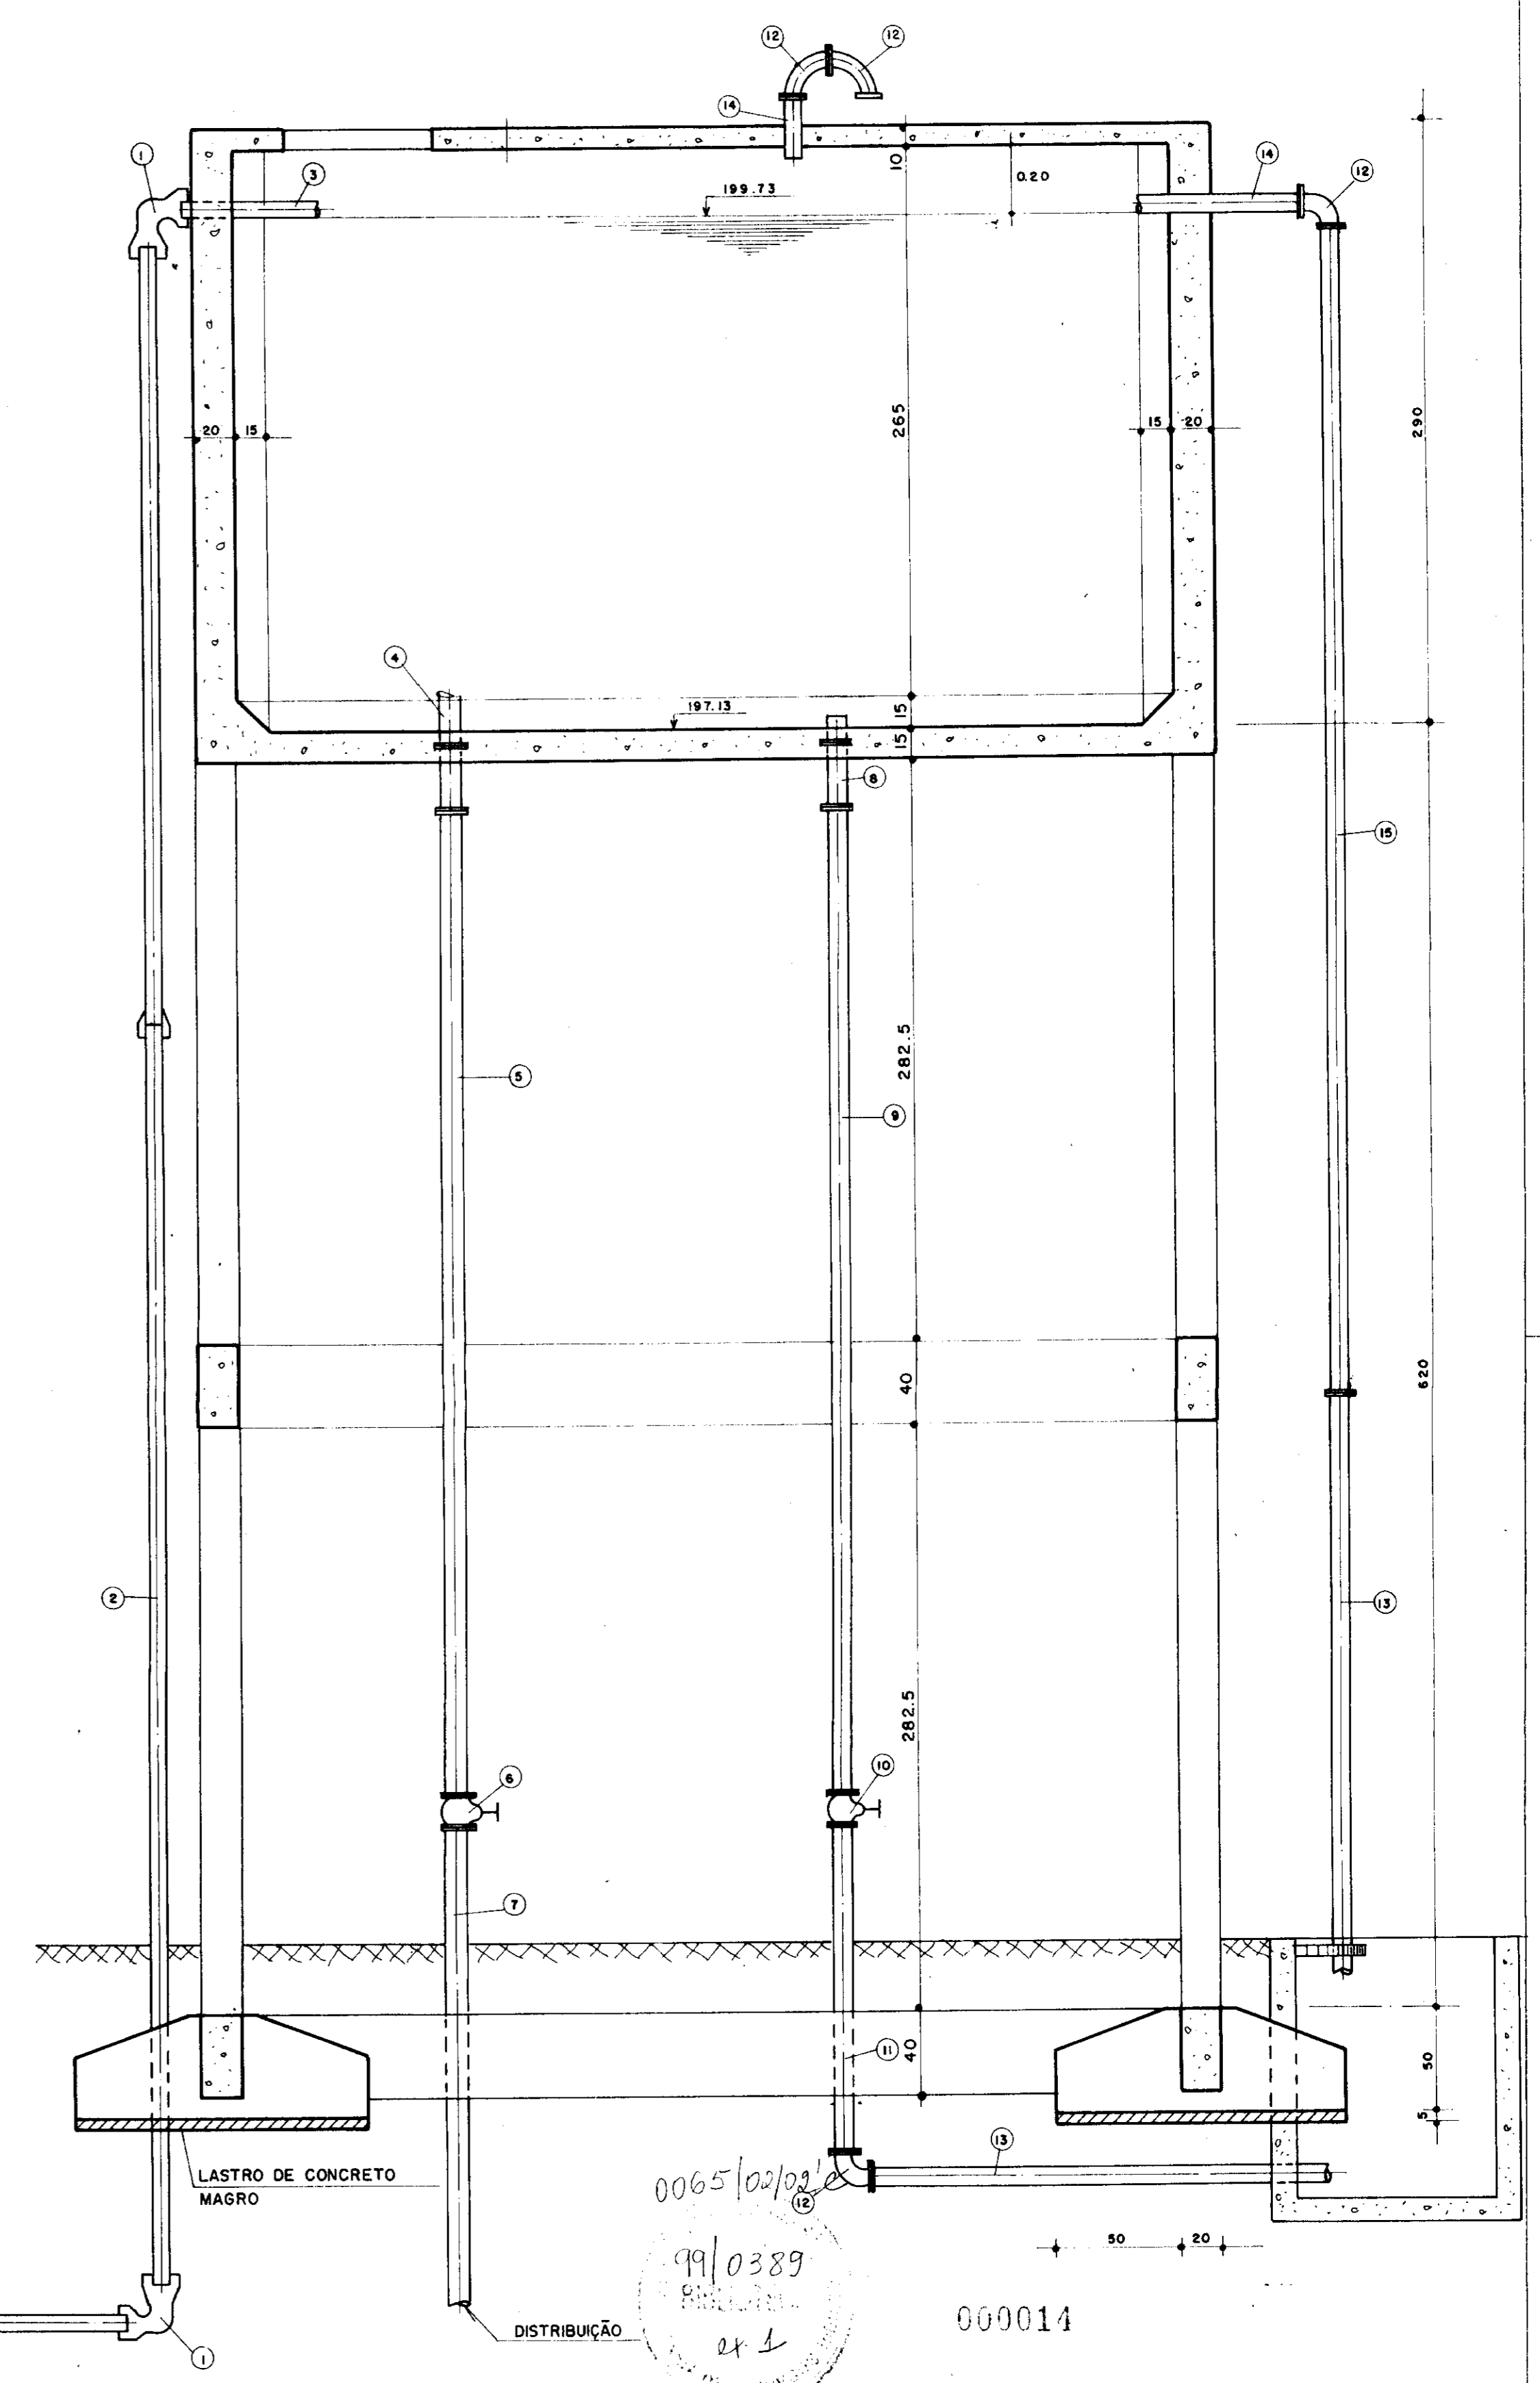

0065/02/02  
99/0389  
24

000014

	<b>GOVERNO DO ESTADO DO CEARÁ</b> SRH - SECRETARIA DOS RECURSOS HÍDRICOS COGERH - COMPANHIA DE GESTÃO DOS RECURSOS HÍDRICOS SOHIDRA - SUPERINTENDÊNCIA DE OBRAS HIDRÁULICAS		
	SUPERVISÃO E ACOMPANHAMENTO DA EXECUÇÃO DAS OBRAS DAS ADUTORAS DE IDEAL, CAPIVARA, OCARA, PALMATÓRIA, ITAPIUNA E CAIO PRADO <b>ADUTORA PALMATÓRIA</b> <b>RESERVATÓRIO ELEVADO DE PALMATÓRIA AS BUILT</b>		
Projeto: 	Data: <b>OUT / 98</b>	Escala:	Arquivo nº:
Desenho: <b>6 / 17</b>	Resp. Técnico:	Aprovação:	Folha:



DIAGRAMA UNIFILAR



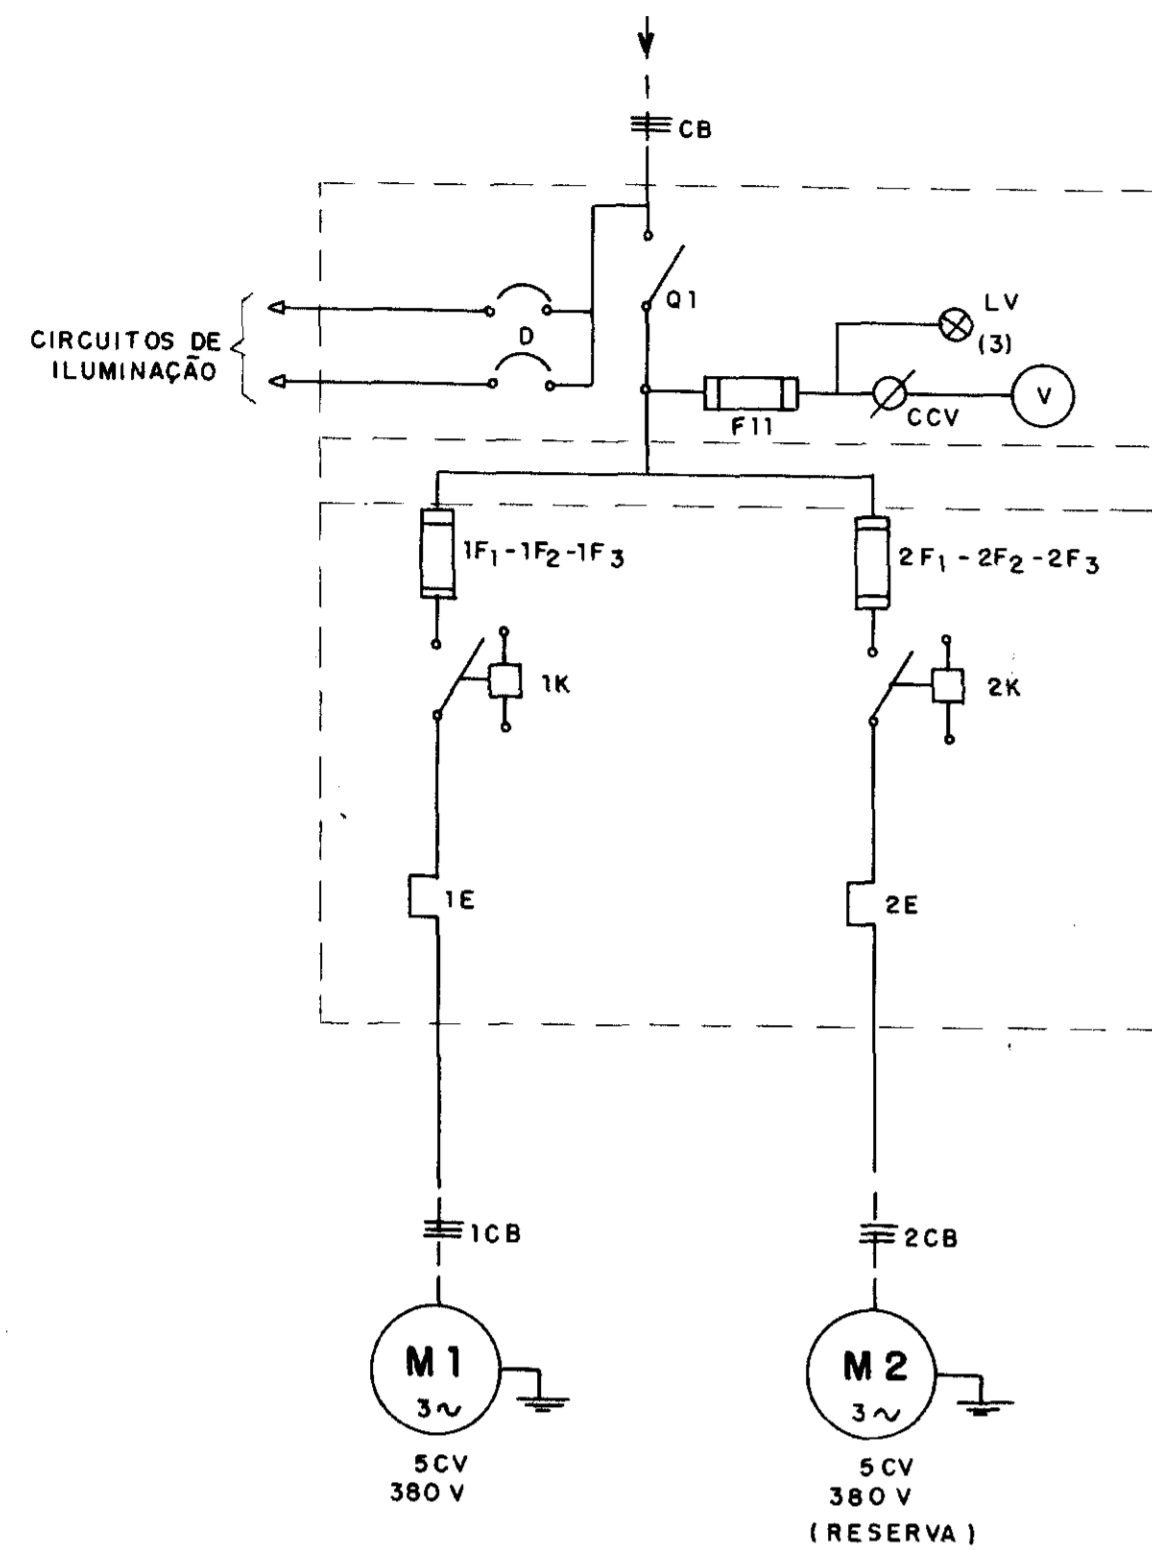


DIAGRAMA FUNCIONAL

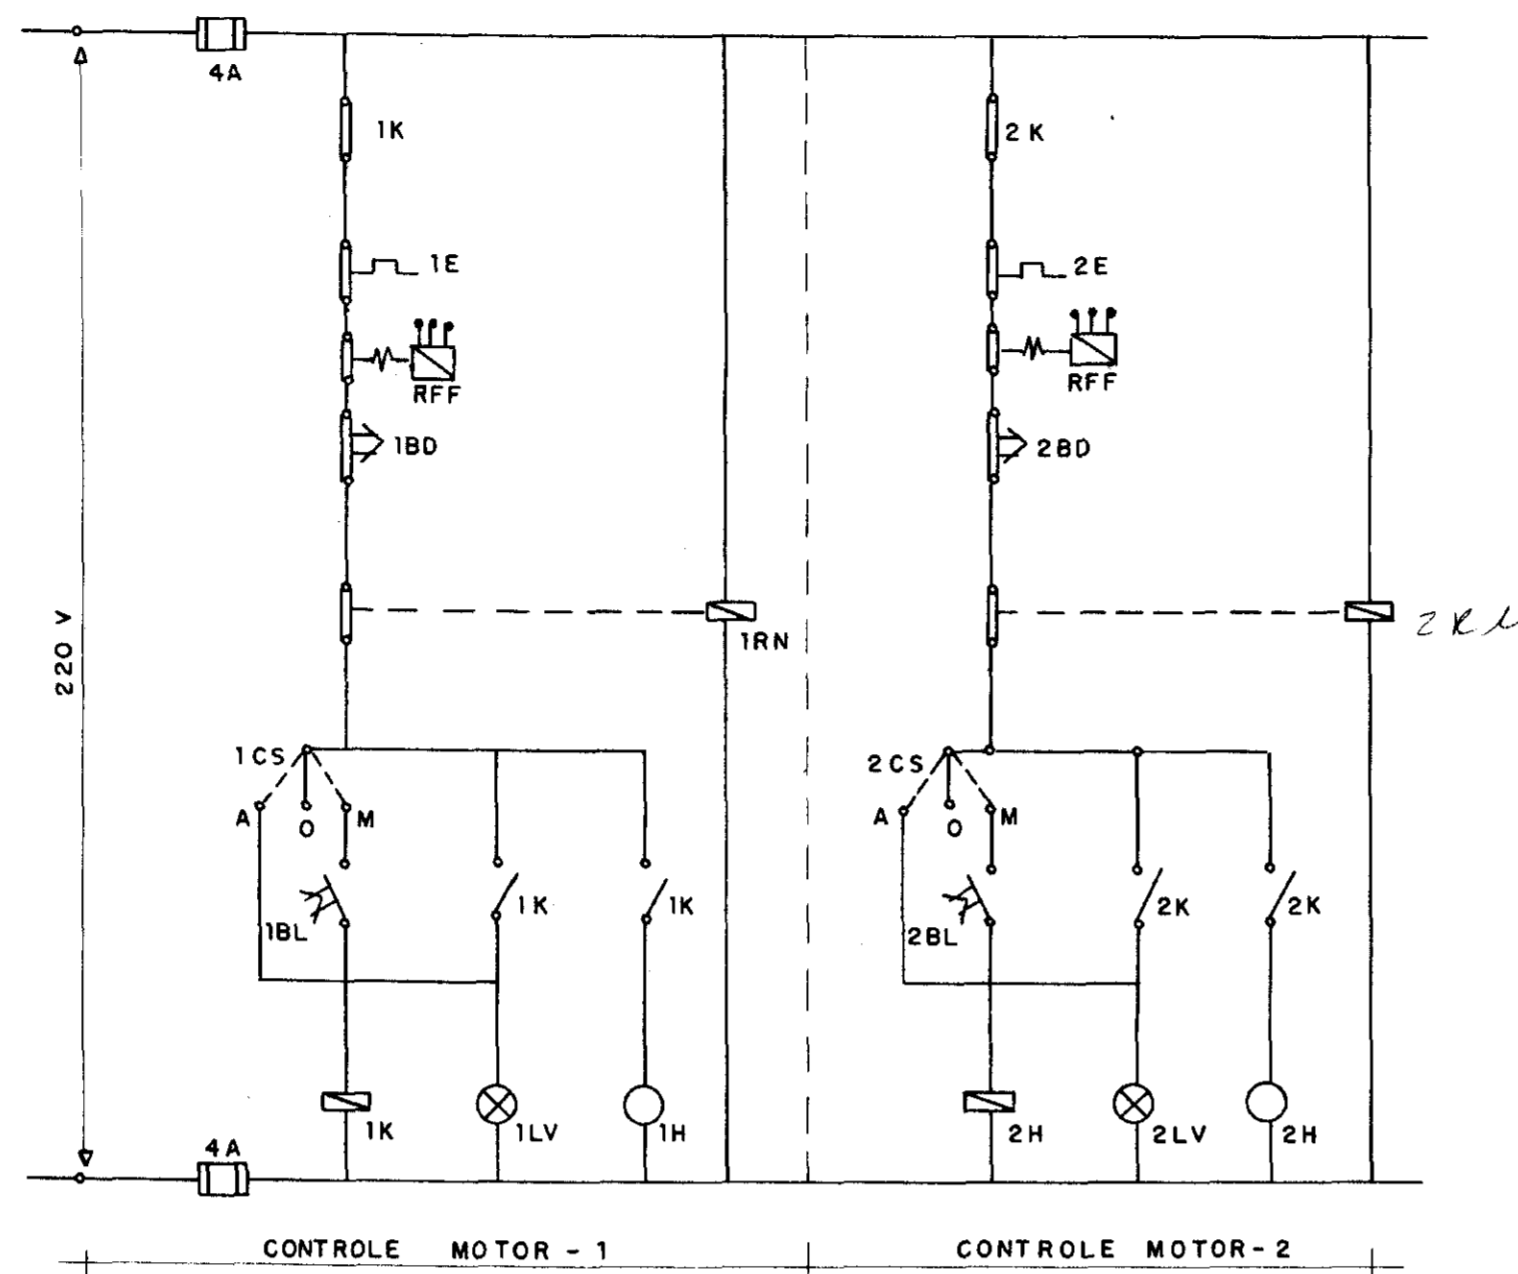


RELAÇÃO DE MATERIAIS

CÓDIGO	DESCRIÇÃO	QUANT.
CB	CABO DE COBRE ISOLADO - 750 V - 6 mm <sup>2</sup>	V
O1	CHAVE SECCIONADORA TRIPOLAR SEMITRANS A3 32F + FS	1
F11	CONJUNTO FUSÍVEL DIAZED - 4A - COMPLETO	3
CCV	CHAVE COMUTADORA P/ VOLTÍMETRO	1
V	VOLTIMETRO FERROMÓVEL - 96 x 96 - ESC. 0 - 500 V SIEMENS	1
1F <sub>1</sub> -1F <sub>2</sub> -1F <sub>3</sub>	CONJUNTO FUSÍVEL DIAZED - 20A	6
2F <sub>1</sub> -2F <sub>2</sub> -2F <sub>3</sub>	COMPLETO - TAMPA E BASE	2
1K-2K	CONTATOR MAGNÉTICO TRIPOLAR-220V. SIEMENS 3TF-40	2
1E-2E	RELÉ TÉRMICO BIMETÁLICO - 6,3 e 10A SIEMENS 3UA-50	2
1CB-2CB	CABO DE COBRE ISOLADO - 750 V - 2,5 mm <sup>2</sup>	V
1BD-2BD	BOTÃO DESLIGA - VERMELHO - NF	2
1BL-2BL	BOTÃO LIGA - VERDE - NA	2
1CS-2CS	CHAVE SELETORA "MAN - O - AUT" - 220V	2
1H - 2H	HORIMETRO TOTALIZADOR - 6 DÍGITOS - 220 V - COEL -	2
1LV-2LV	SINALIZAÇÃO VERMELHA - 2,5W-220V	5
1RN-2RN	RELÉ DE NÍVEL D'ÁGUA C/ ELETRODO EM AÇO INOX - 220 V - ALTRONIC	2
D	DISJUNTOR MONOFÁSICO 220 V - 15 A	2
RFF	RELÉ FALTA DE FASE - 380V - MÁX. MÍN. TENSÃO ALTRONIC	2

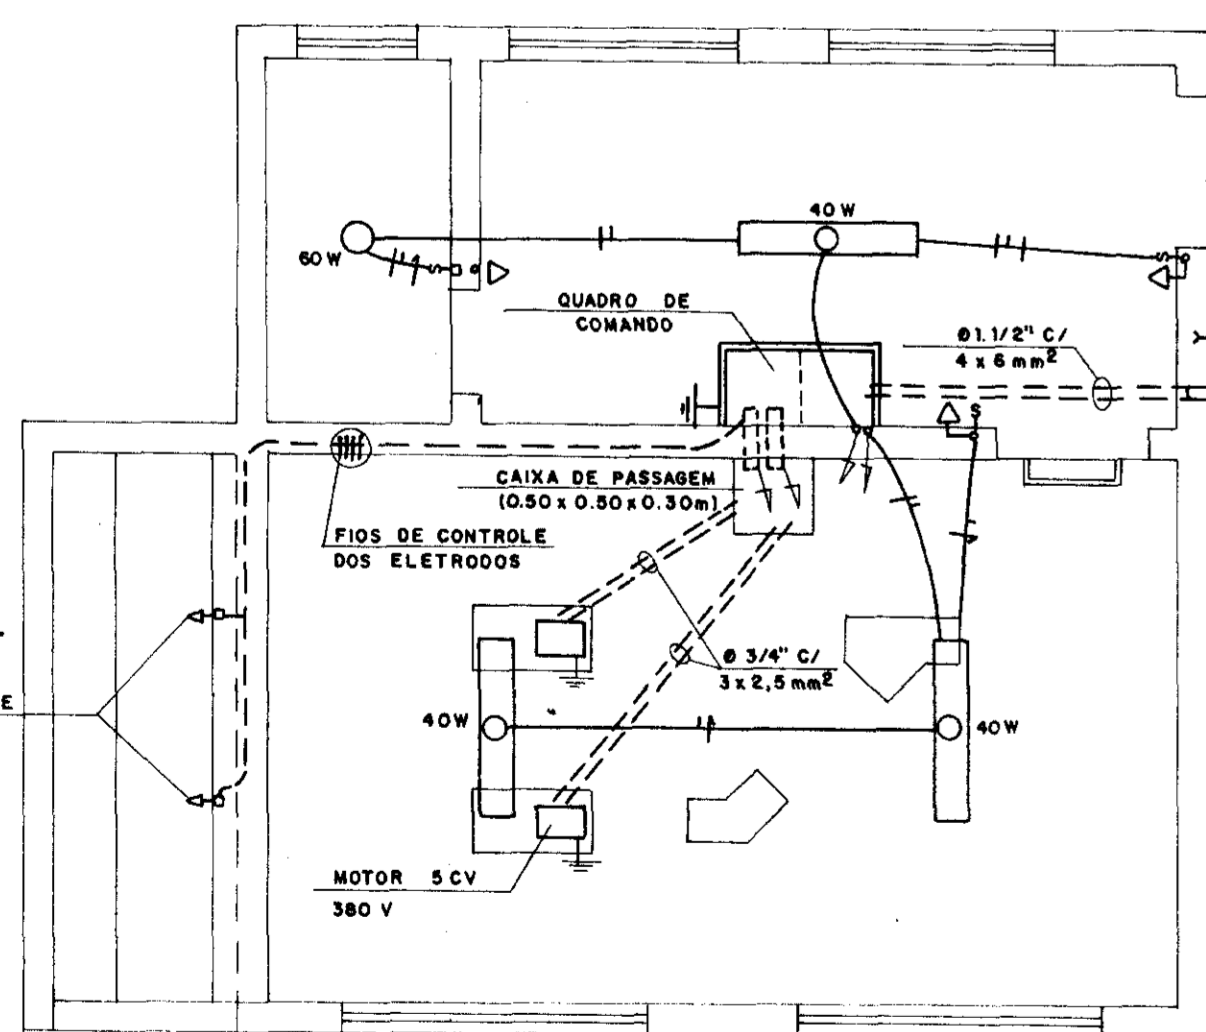

PLANTA

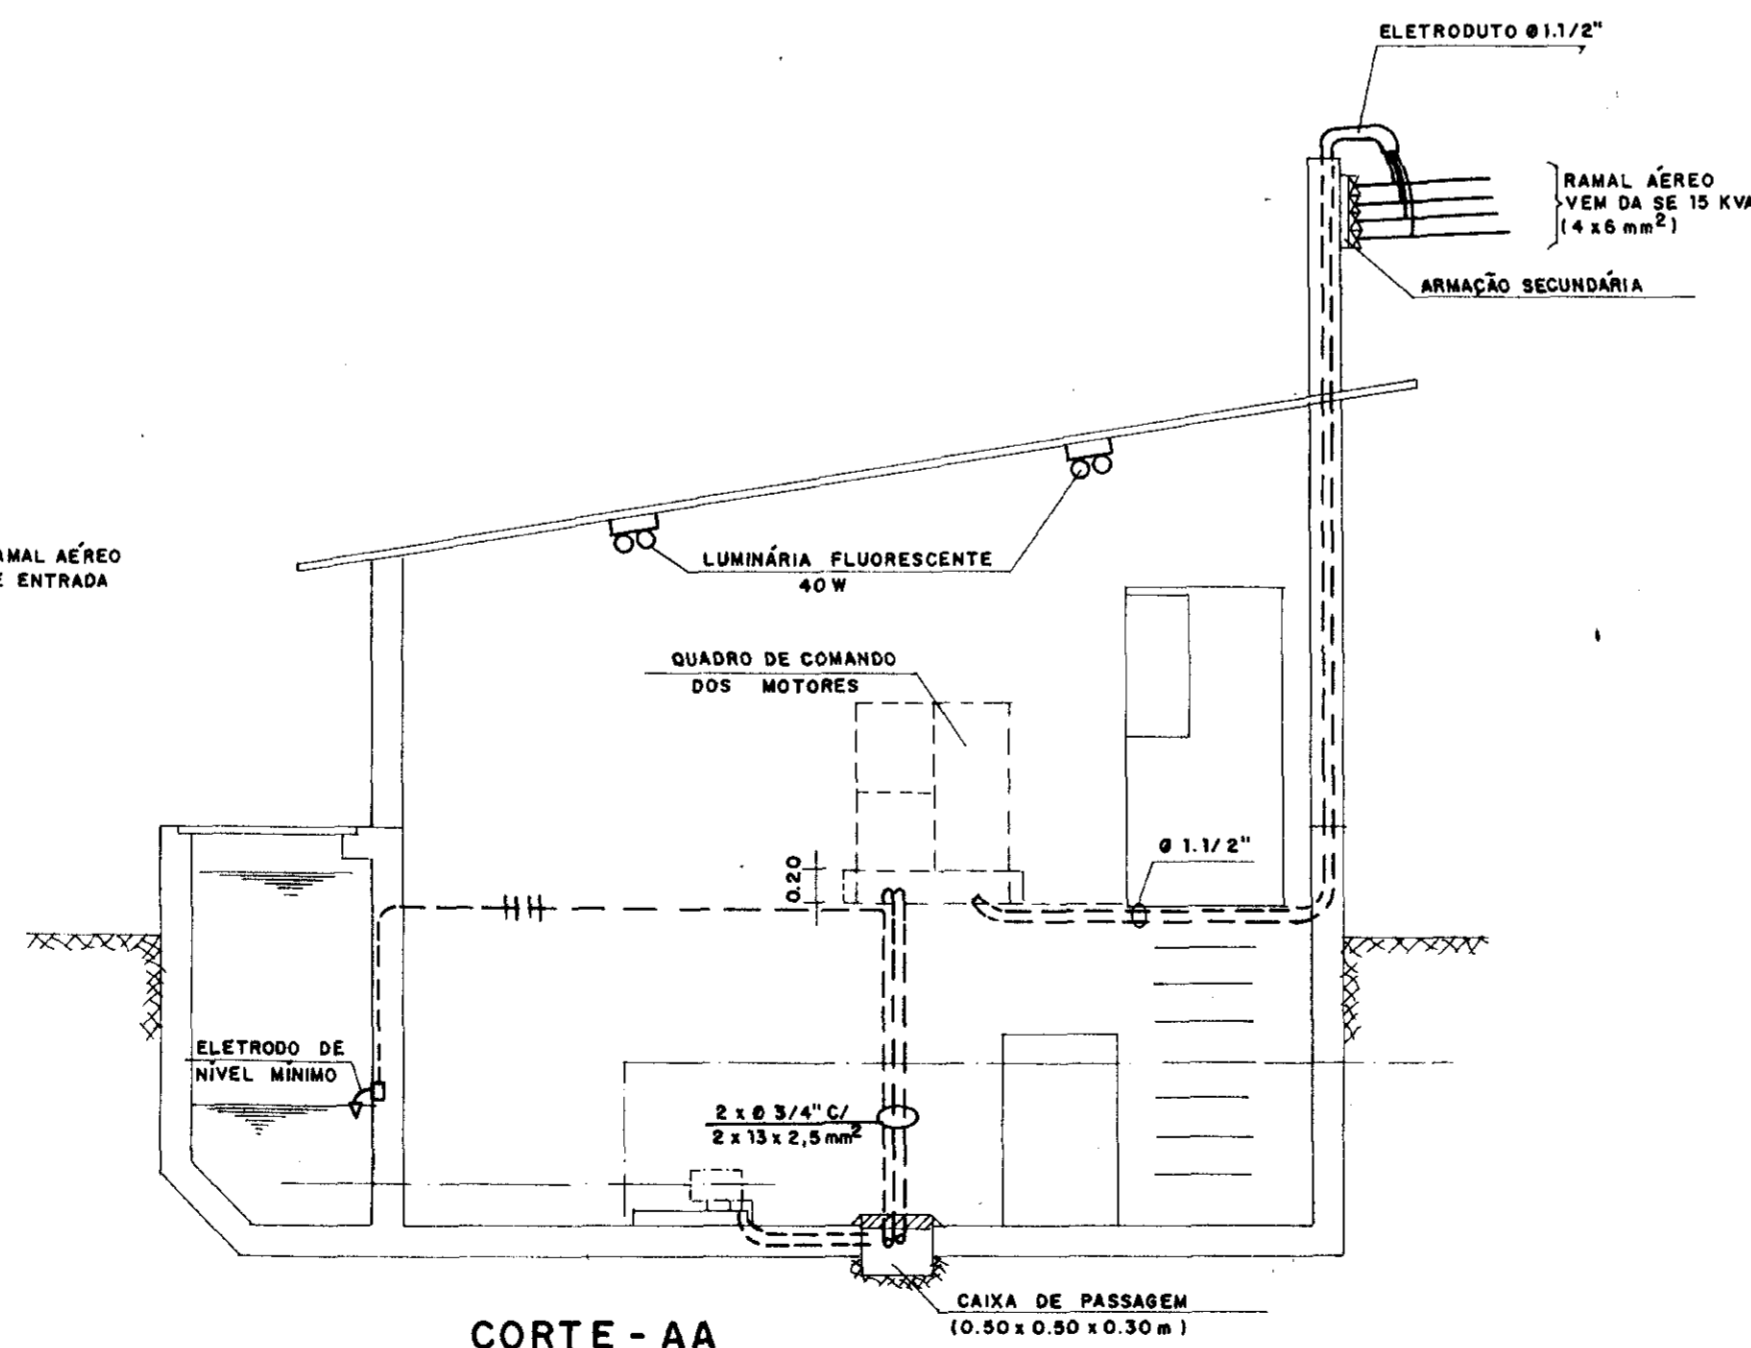

CORTE - AA

LEGENDA

- LUMINÁRIA FLUORESCENTE - 40 W
- LUMINÁRIA INCANDESCENTE - 60 W
- INTERRUPTOR SIMPLES
- TOMADA MONOFÁSICA
- ELETRODO DE NÍVEL - AÇO INOX
- ATERRAMENTO
- FIOS FASE, NEUTRO, RETORNO
- FIOS DE CONTROLE DE NÍVEL

NOTAS:  
ELETRODUTO NÃO COTADO - Ø 1/2"  
FIO NÃO COTADO - 1,5 mm<sup>2</sup>

000015

GOVERNO DO ESTADO  
**CEARÁ**

SECRETARIA DOS RECURSOS HÍDRICOS - SRH

Projeto: **sh-ne**

Srta. Nardette - Consultoria e Projetos de Engenharia Ltda.

**GOVERNO DO ESTADO DO CEARÁ**  
SRH - SECRETARIA DOS RECURSOS HÍDRICOS  
COGERA - COMPANHIA DE GESTÃO DOS RECURSOS HÍDRICOS  
SOHIDRA - SUPERINTENDÊNCIA DE OBRAS HIDRÁULICAS

SUPERVISÃO E ACOMPANHAMENTO DA EXECUÇÃO DAS OBRAS DAS ADUTORAS DE IDEAL, CAPIVARA OCARA, PALMATÓRIA, ITAPIUNA E CAJO PRADO

**ADUTORA DE PALMATÓRIA**  
**ESTAÇÃO ELEVATÓRIA EE-1, EE-2**  
**ELETRICO "AS BUILT"**

Desenho: **7/17**    Resp. Técnico:    Aprovação:    Folha:

Data: **OUT./98**

Escopo:

Arquivo N°:

Folha:

0065/02/cal/c

99/0329

ex 1




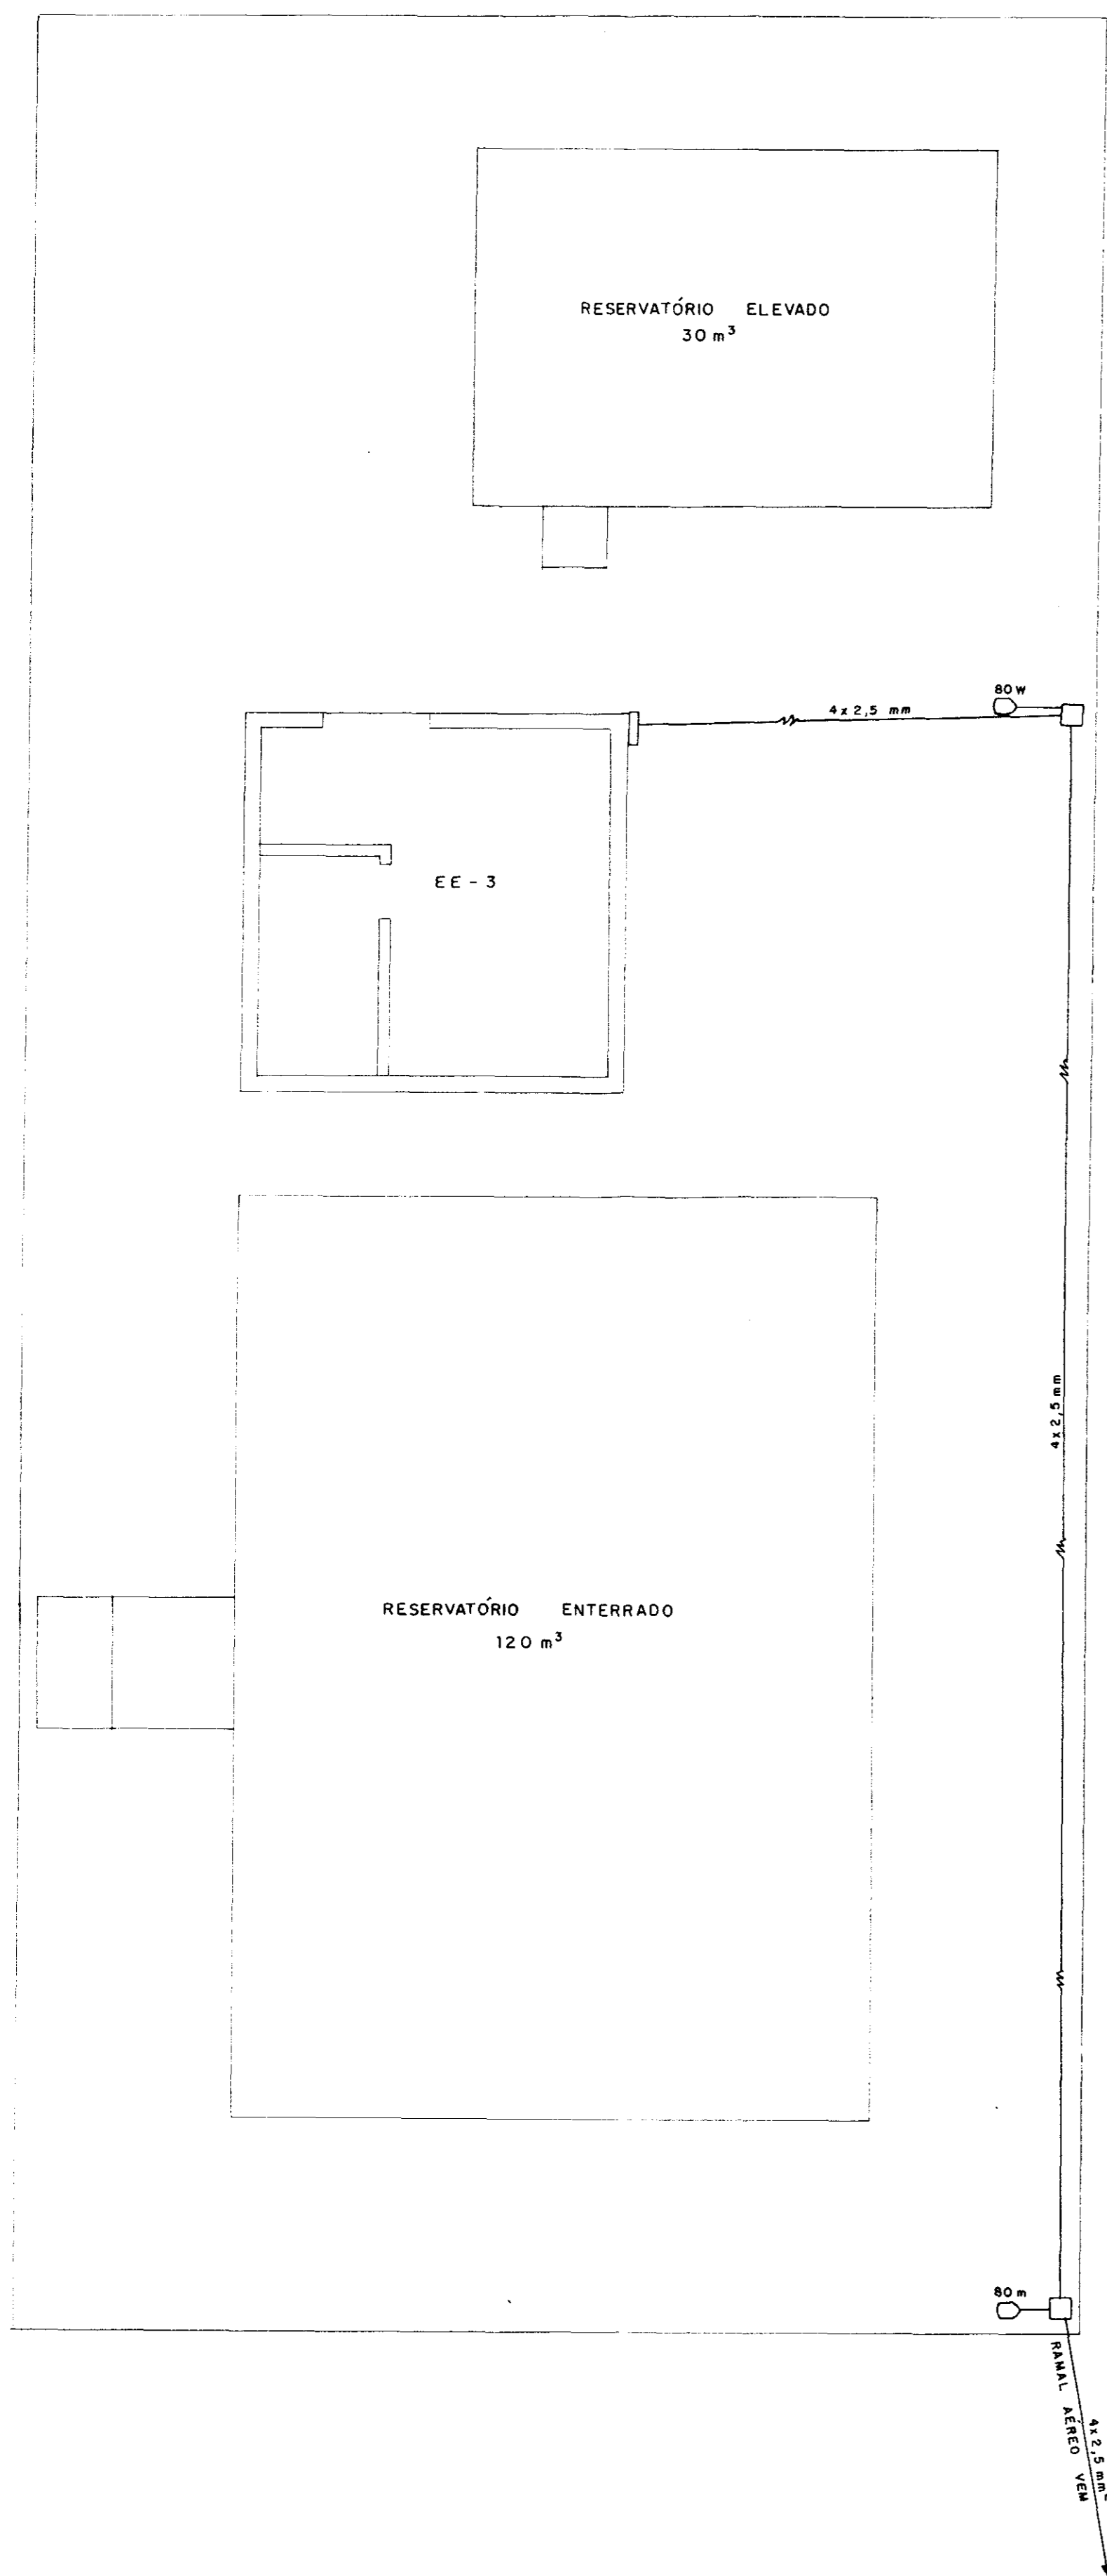


DIAGRAMA FUNCIONAL

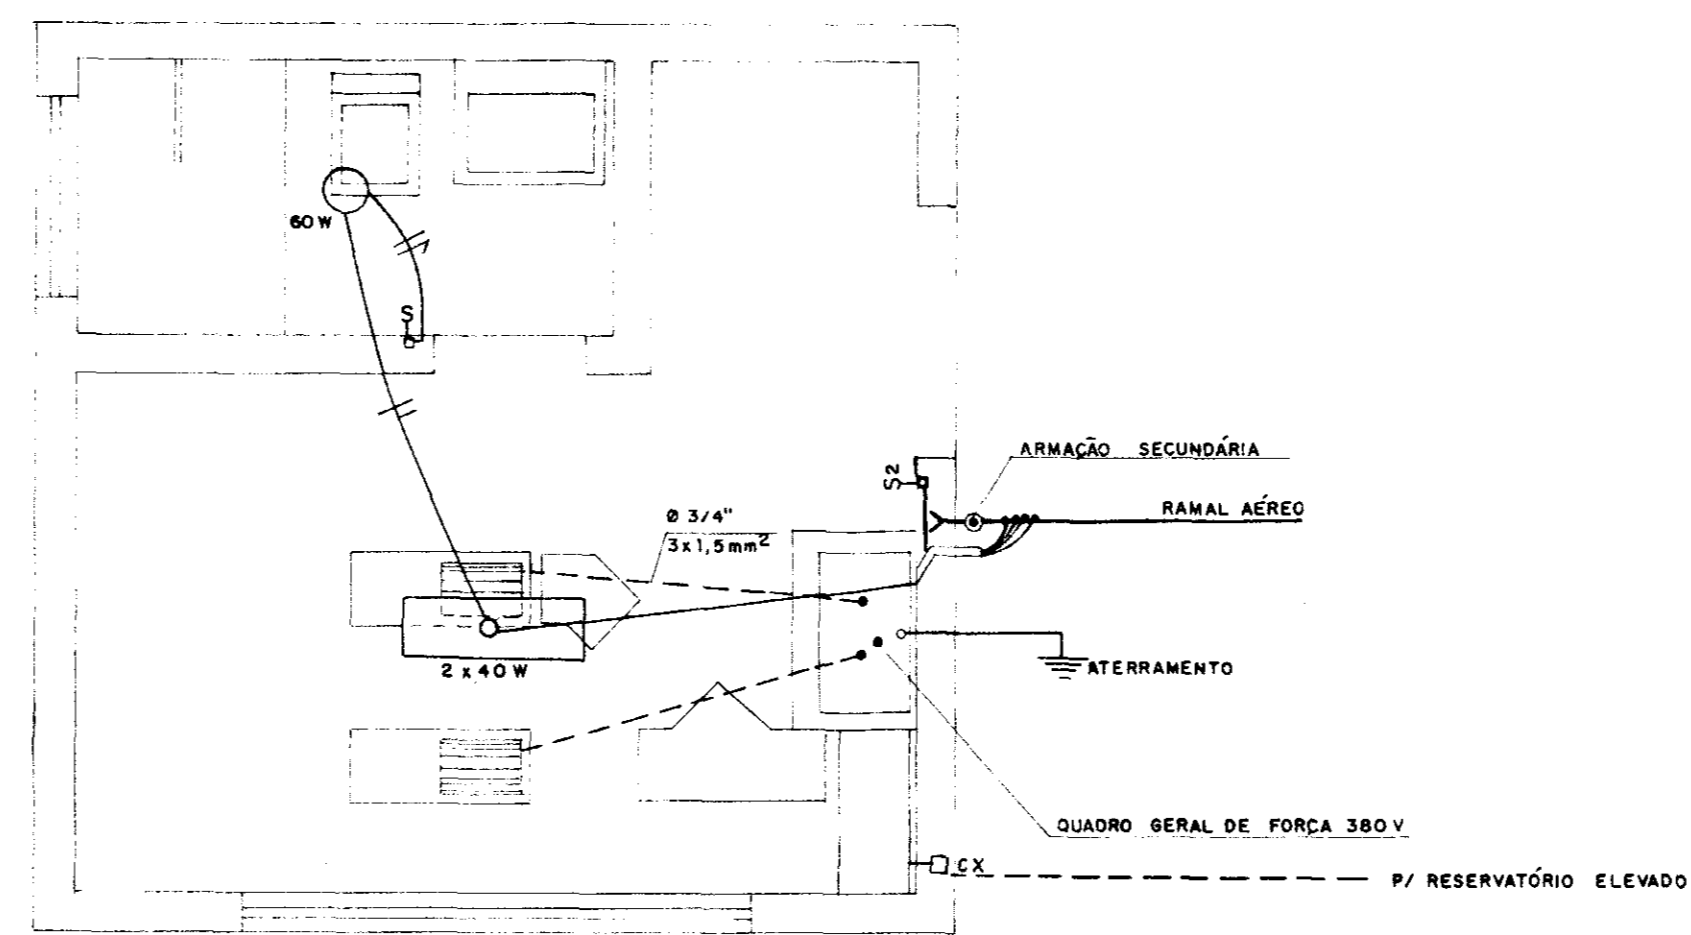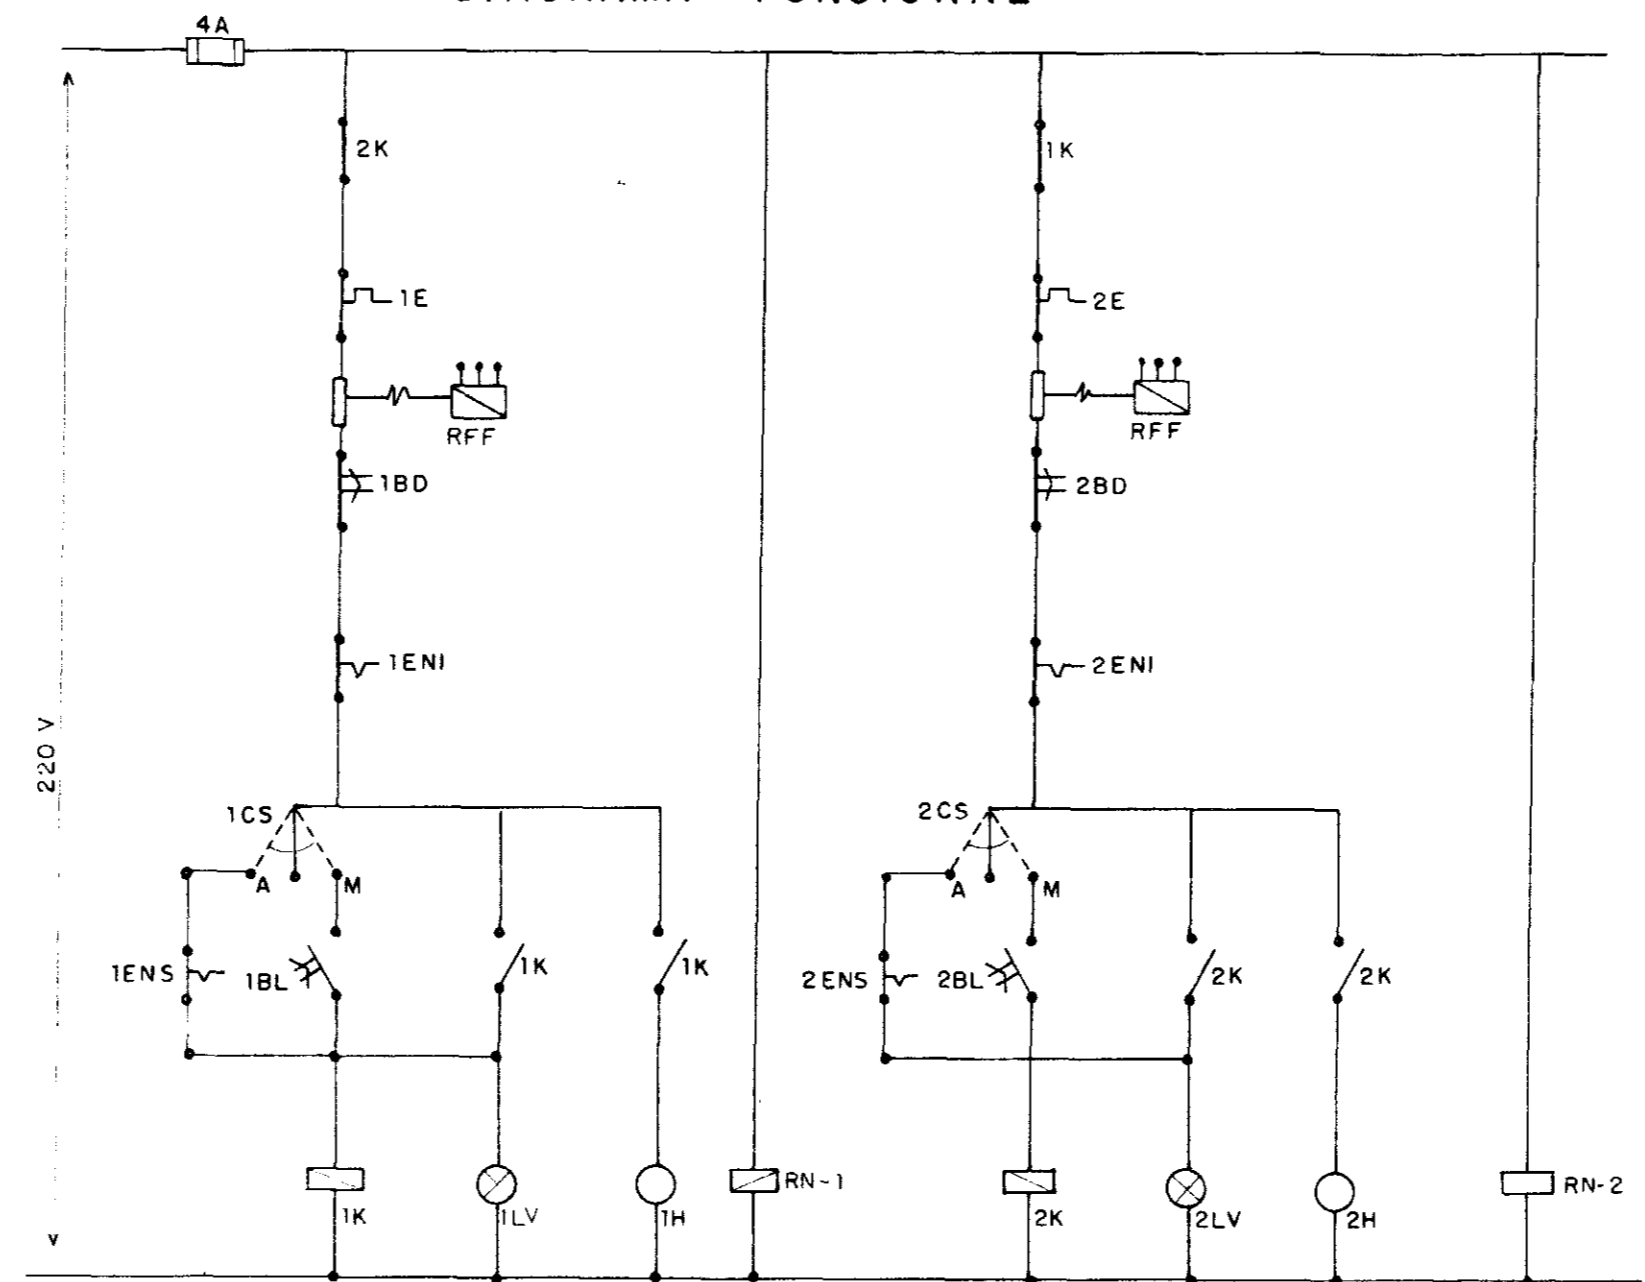

CÓDIGO	ESPECIFICAÇÃO	Q.T.
Q1	CHAVE SECCIONADORA TRIPOLAR-380V-16A - SEMITRANS A3-20E+FS	1
F11	FUSÍVEL DIAZEO-4A - COMPLETO: TAMPA E BASE	3
CCV	CHAVE COMUTADORA PARA VOLTÍMETRO	1
V	VOLTÍMETRO FERRO MÓVEL-96x96-0.500V - SIEMENS	1
F1-F2-F3	FUSÍVEL DIAZEO-6A-COMPLETO TAMPA E BASE	8
1K-2K	CONTATOR TRIPOLAR MAGNÉTICO-220V-9A - SIEMENS 3TF-40	2
1E-2E	RELÉ BIMETÁLICO SOBRECARGA-FAIXA 1,6x2,5A SIEMENS 3UA-50	2
BD	BOTÃO DESLIGA-VERMELHO - NF	2
BL	BOTÃO LIGA - VERDE - NA	2
LV	CONJUNTO SINALIZAÇÃO VERMELHA-5W-220V	2
H	HORNÍMETRO 220V - 6 DÍGITOS - COEL -	2
RN	RELÉ DE NÍVEL D'ÁGUA - 220 V - ALTRONIC	2
ENI	ELETRODO DE RELÉ DE NÍVEL INFERIOR-AÇO INOX	2
ENS	ELETRODO DE RELÉ DE NÍVEL SUPERIOR-AÇO INOX	2
CB	CABO COBRE ISOLADO - 750V-1,5mm²	2
CS	CHAVE SELETORA MANUAL-O-AUTOMÁTICO	2
RFF	RELÉ FALTA DE FASE ALTRONIC	2

DIAGRAMA UNIFILAR

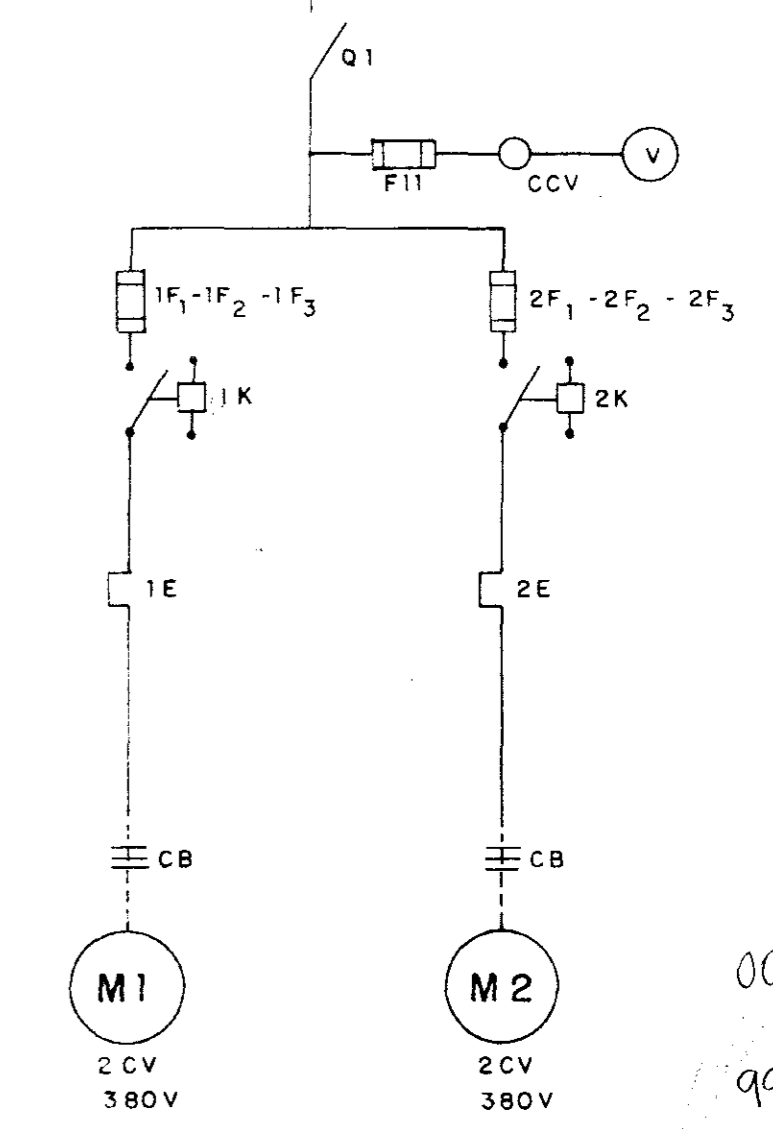




0065/02/02/e  
99/0329  
u.1

GOVERNO DO ESTADO DO CEARÁ  
SRH - SECRETARIA DOS RECURSOS HÍDRICOS  
COGERH - COMPANHIA DE GESTÃO DOS RECURSOS HÍDRICOS  
SOHIDRA - SUPERINTENDÊNCIA DE OBRAS HIDRÁULICAS

Supervisão e Acompanhamento da Execução das Obras das Adutoras de Ideal, Capivara, Ocara, Palmatória, Itapiuna e Caio Prado  
ADUTORA DE PALMATÓRIA  
ESTAÇÃO ELEVATORIA - EE-3  
PROJETO ELÉTRICO "AS BUILT"

Data: 02/11/98  
Escala:  
Arquivo: 01  
Folha:  
Desenho: 8/17  
Resp. Técnico:  
Aprovação:



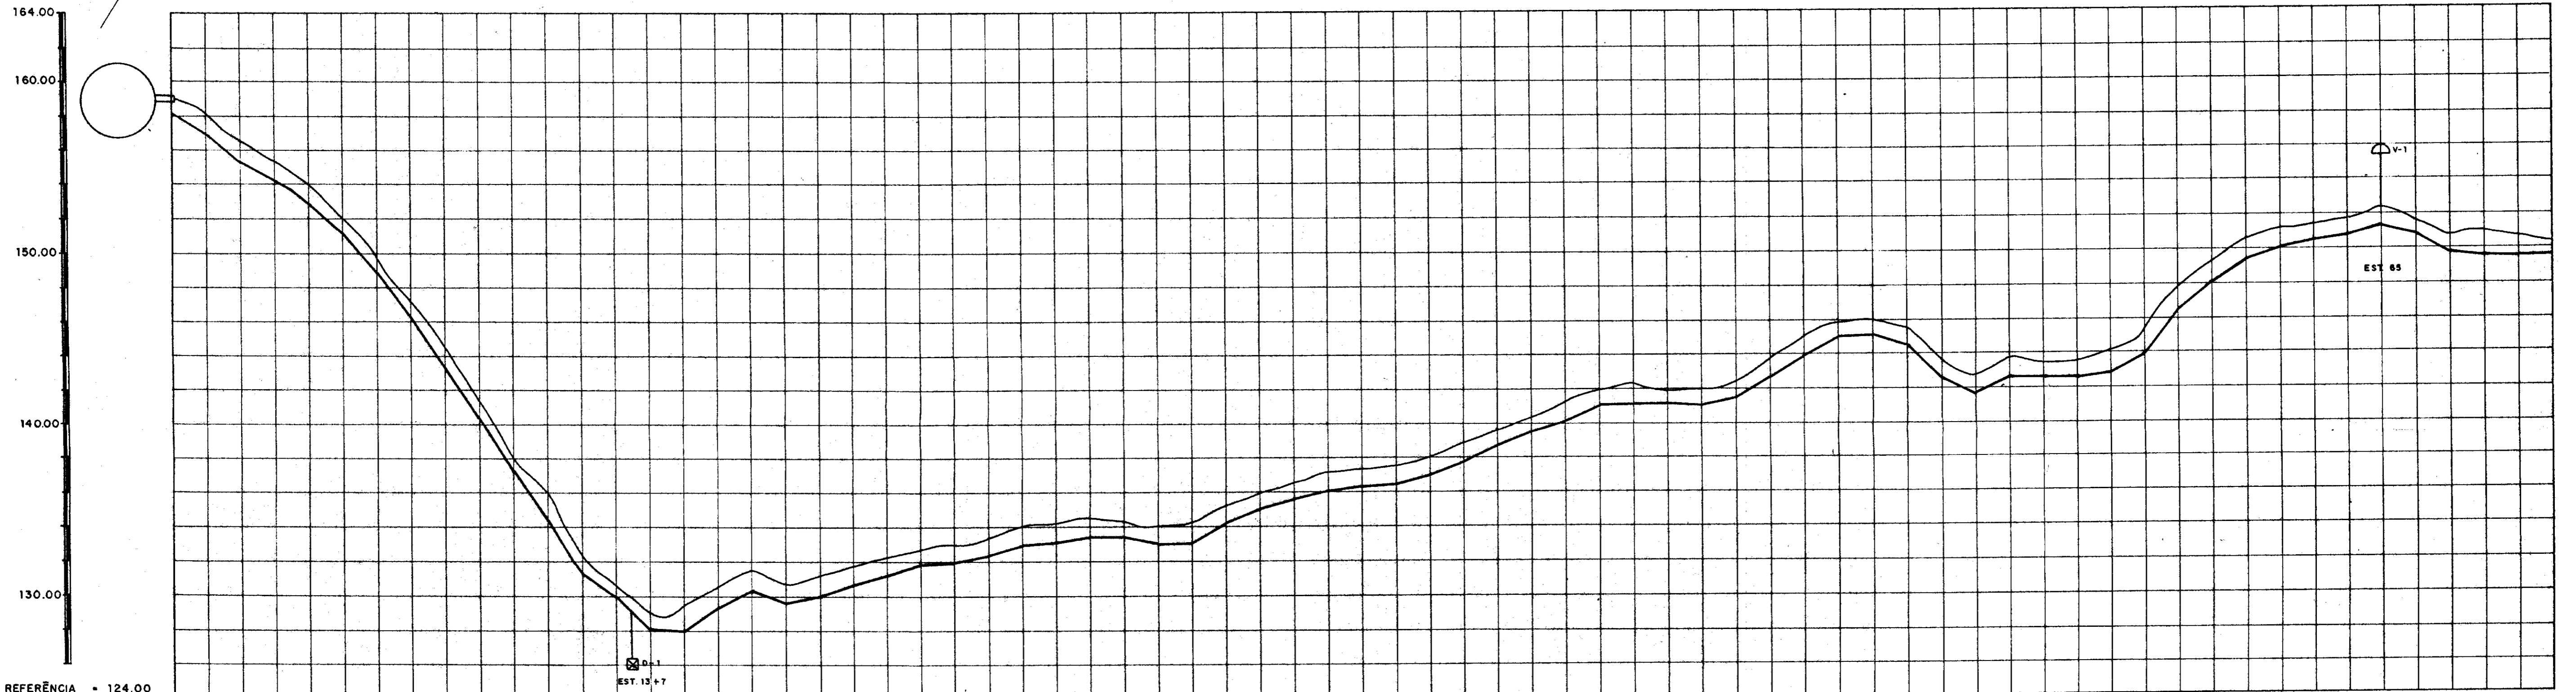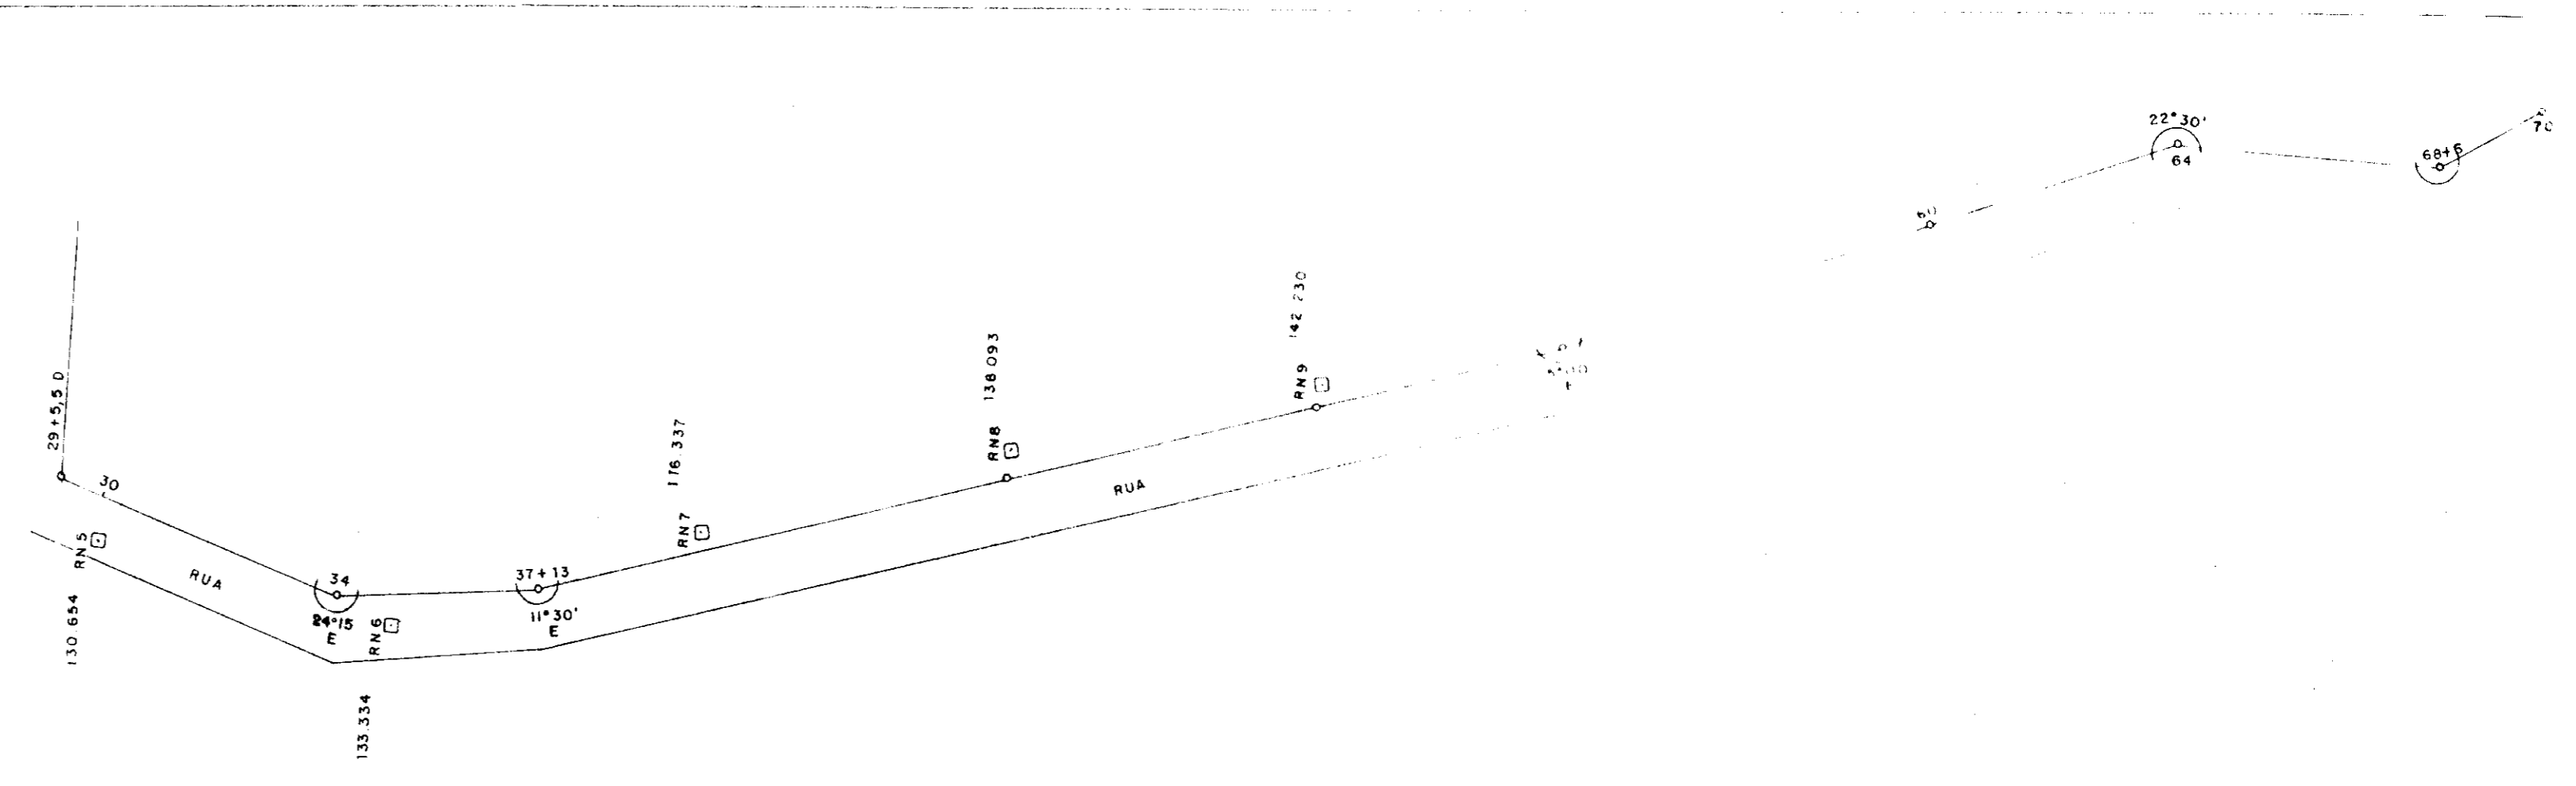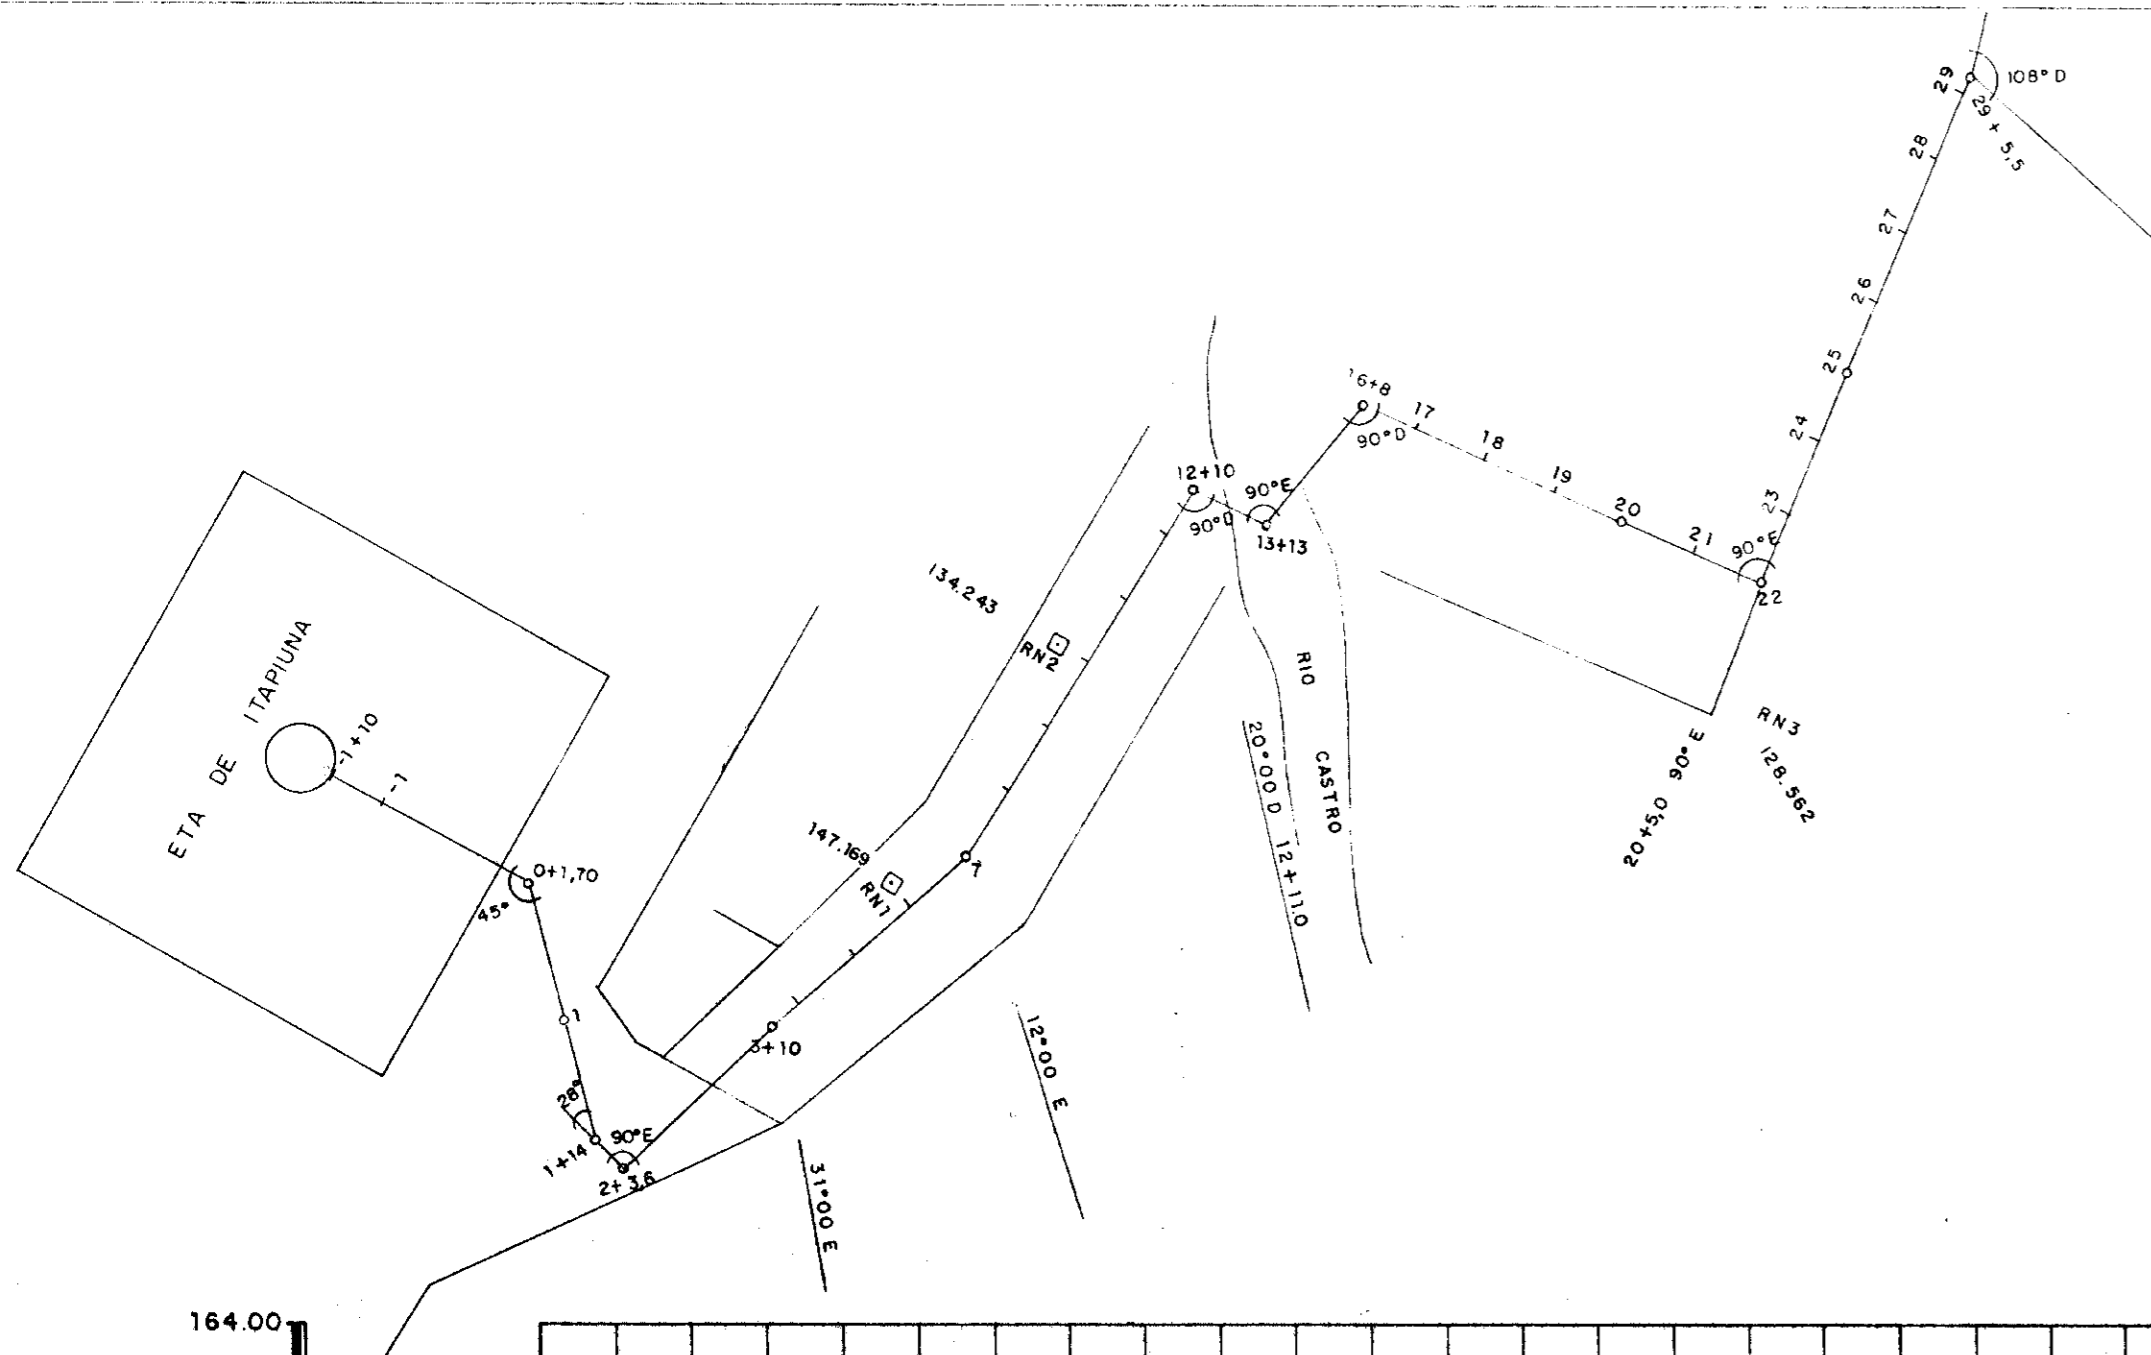

E S T A C A S		0	5	10	15	20	25	30	35	40	45	50	55	60	65	70
TUBO																

R PVC CLASSE D DE 100 mm

0065/02/021e  
 GOVERNO DO ESTADO DO CEARÁ  
 99/0389  
 BIBLIOTECA  
 ex 1

000017

**GOVERNO DO ESTADO DO CEARÁ**  
 SRH - SECRETARIA DOS RECURSOS HÍDRICOS  
 COGERH - COMPANHIA DE GESTÃO DOS RECURSOS HÍDRICOS  
 SOHIDRA - SUPERINTENDÊNCIA DE OBRAS HIDRÁULICAS

SUPERVISÃO E ACOMPANHAMENTO DA EXECUÇÃO DAS OBRAS DAS ADUTORAS DE IDEAL, CAPIVARA OCARA, PALMATÓRIA, ITAPIUNA E CAIO PRADO  
**TRECHO ITAPIUNA - PALMATÓRIA**  
 LOCAÇÃO E NIVELAMENTO EST. 0 à EST. 70 "ASBUILT"

Projeto: **dh-ne**  
 SRS Nordeste - Consultoria e Projetos de Engenharia Ltda.

Data: **OUT/98**

Escala:



Arquivo N°:

Folha:

Desenho: **9/17**

Respo Técnico:

Aprovação:

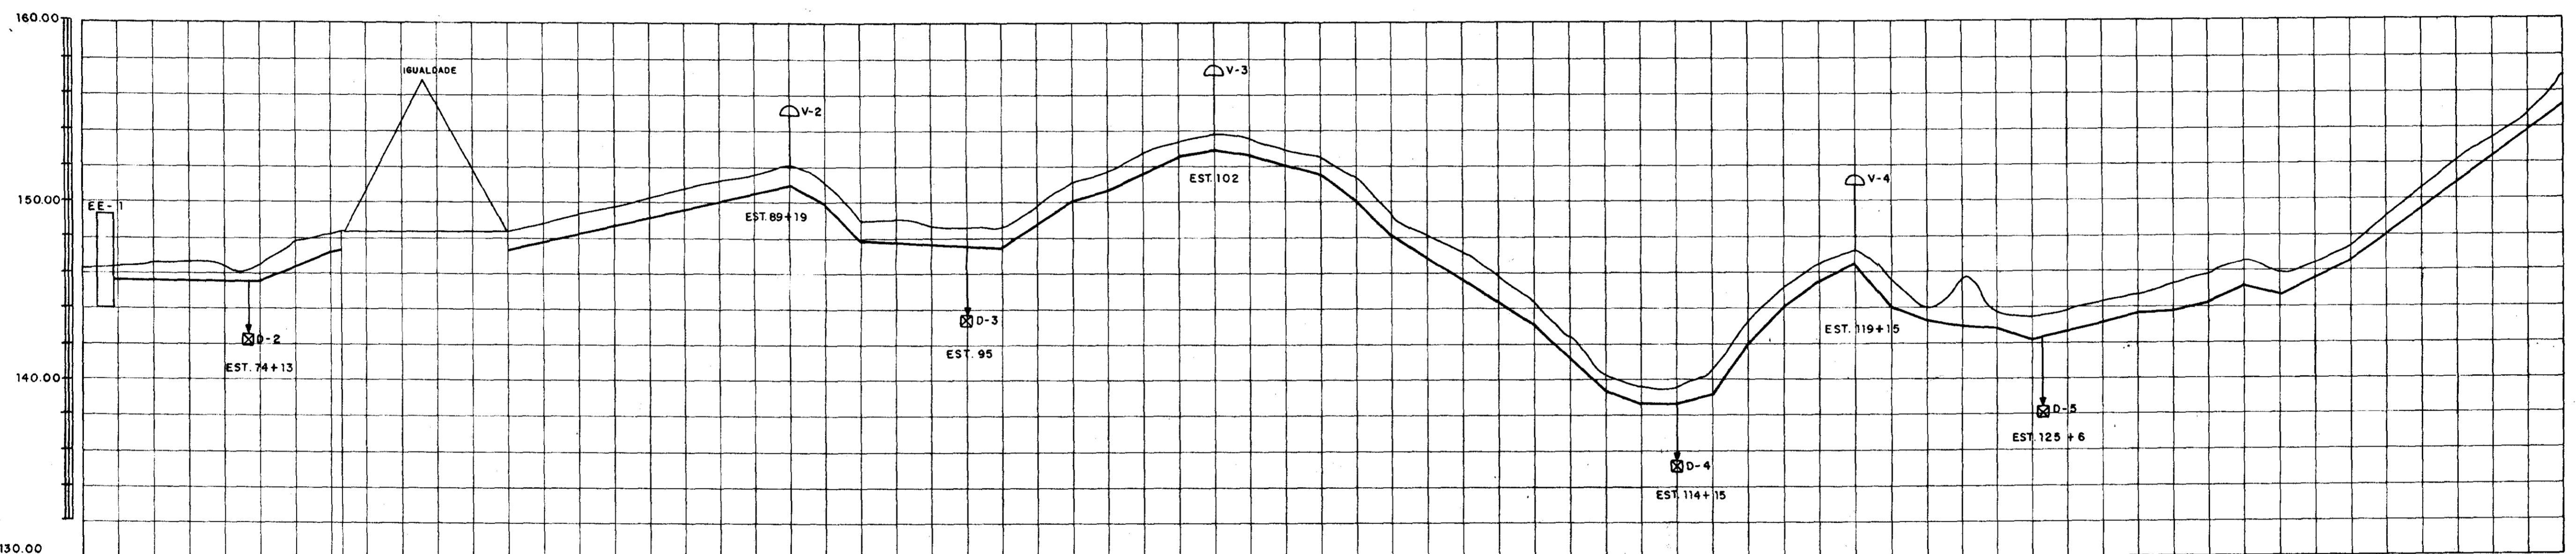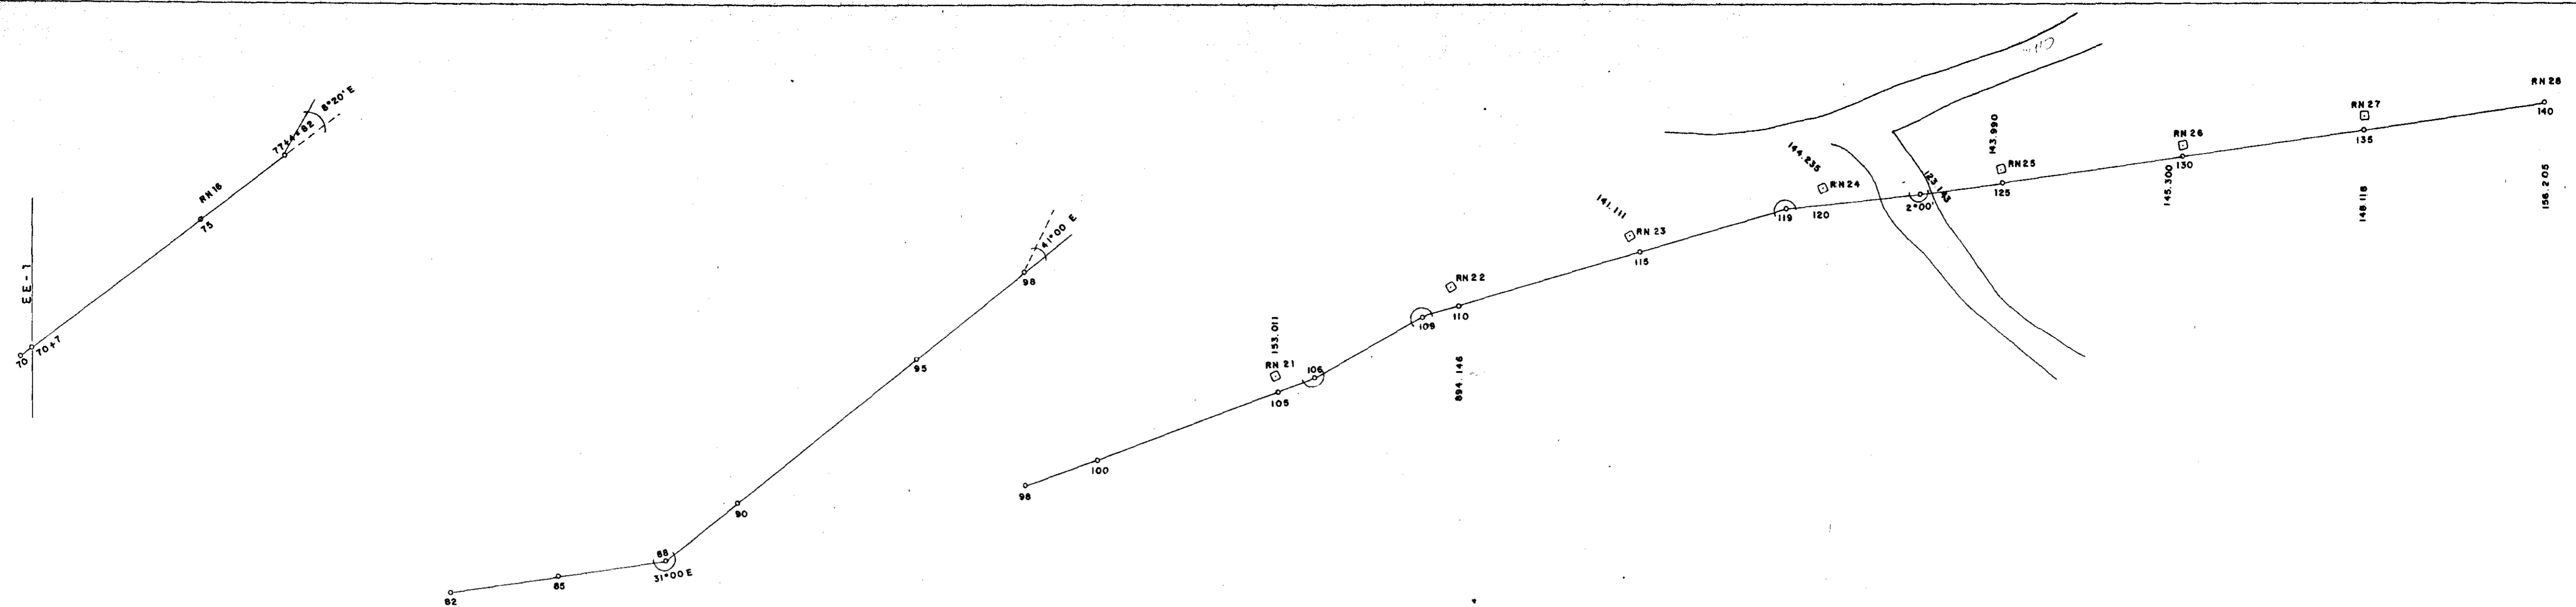



PLANO DE REFERÊNCIA - 130.00

ESTACAS	70	75	80	85	90	95	100	105	110	115	120	125	130	135	140

TUBO P B CLASSE B 100 mm

000018

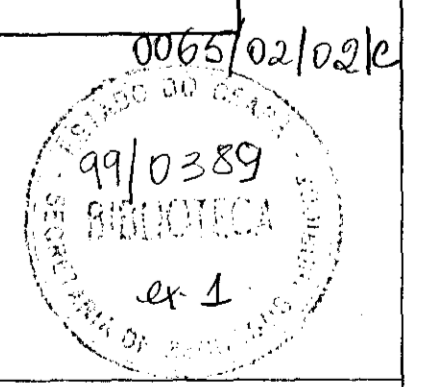



SECRETARIA DOS RECURSOS HÍDRICOS

Projeto: **dh-ne**

SES Nordeste - Consultoria e Projetos de Engenharia Ltda.

**GOVERNO DO ESTADO DO CEARÁ**  
**SRH - SECRETARIA DOS RECURSOS HÍDRICOS**  
**COGERH - COMPANHIA DE GESTÃO DOS RECURSOS HÍDRICOS**  
**SOHIDRA - SUPERINTENDENCIA DE OBRAS HIDRAULICAS**

SUPERVISÃO E ACOMPANHAMENTO DA EXECUÇÃO DAS OBRAS DAS ADUTORAS DE IDEAL, CAPIVARA OCARA, PALMATÓRIA, ITAPIUNA E CAJO PRADO

**TRECHO ITAPIUNA - PALMATÓRIA**  
**LOCAÇÃO E NIVELAMENTO EST. 70 à EST. 140 "ASBUILT"**

Data: **OUT / 98**

Escala:



Arquivo n°:

Desenho: **10 / 17**

Resp. Técnico:

Aprovação:

Folha:

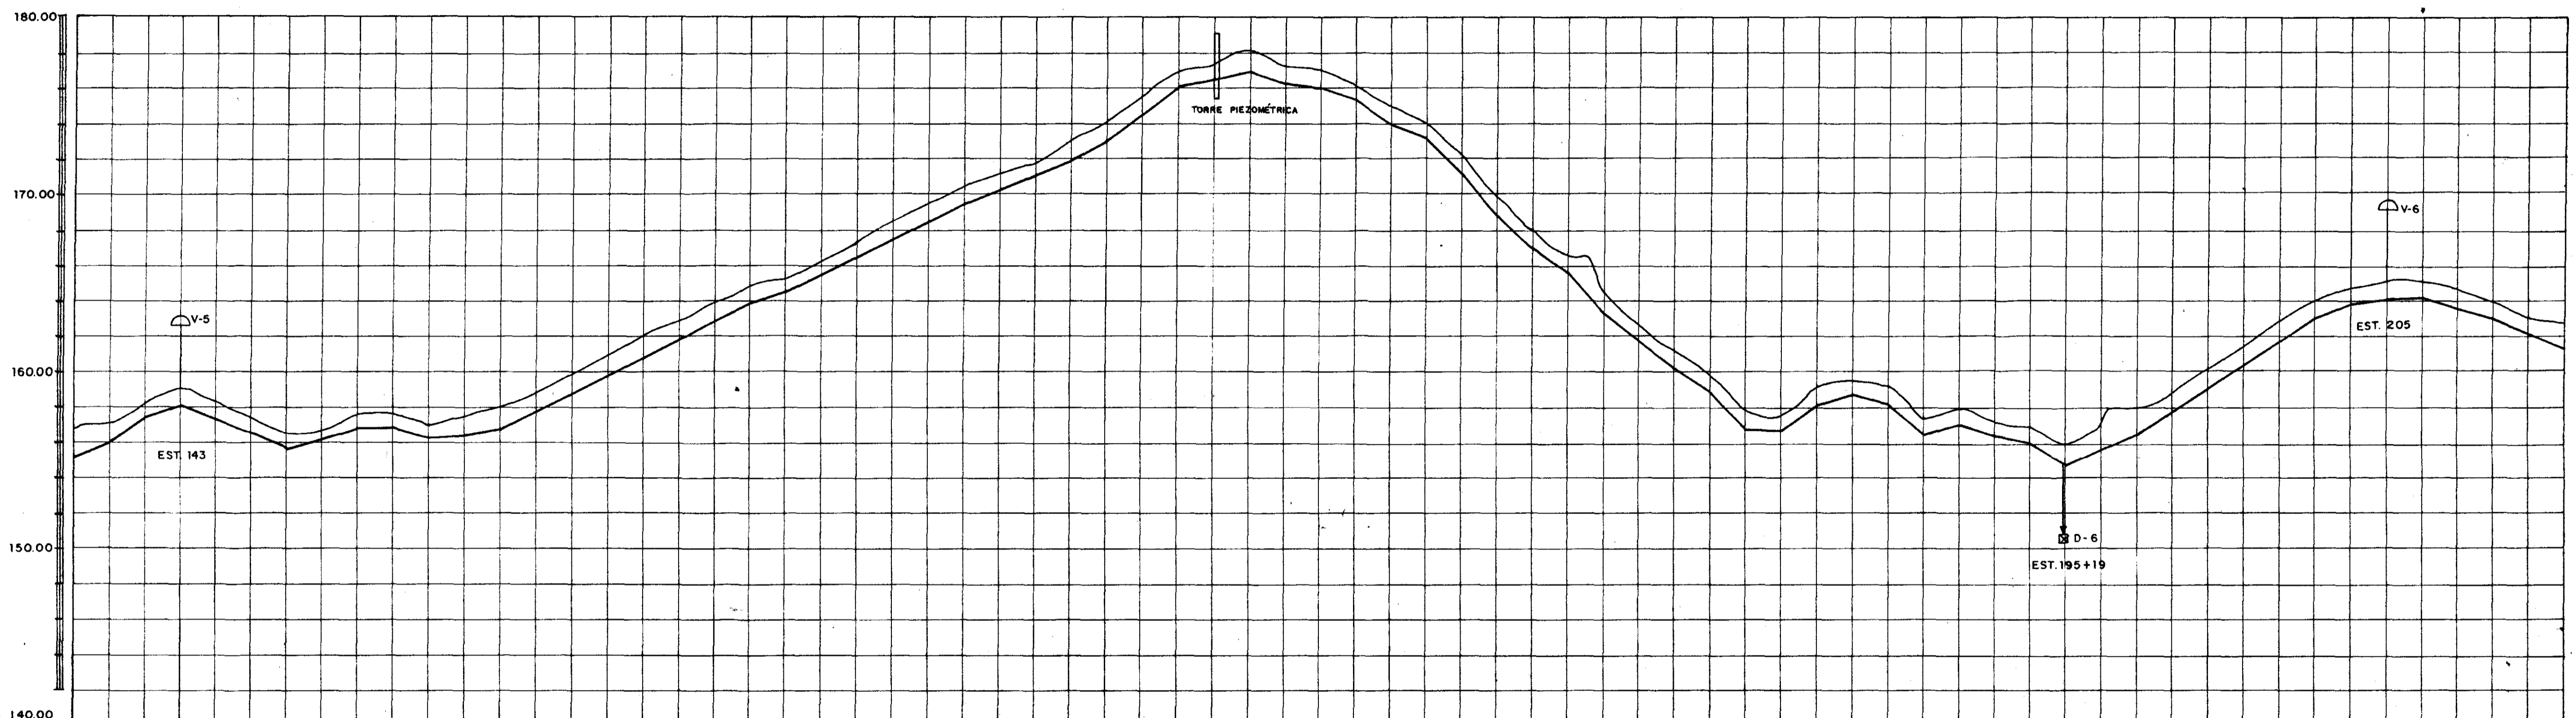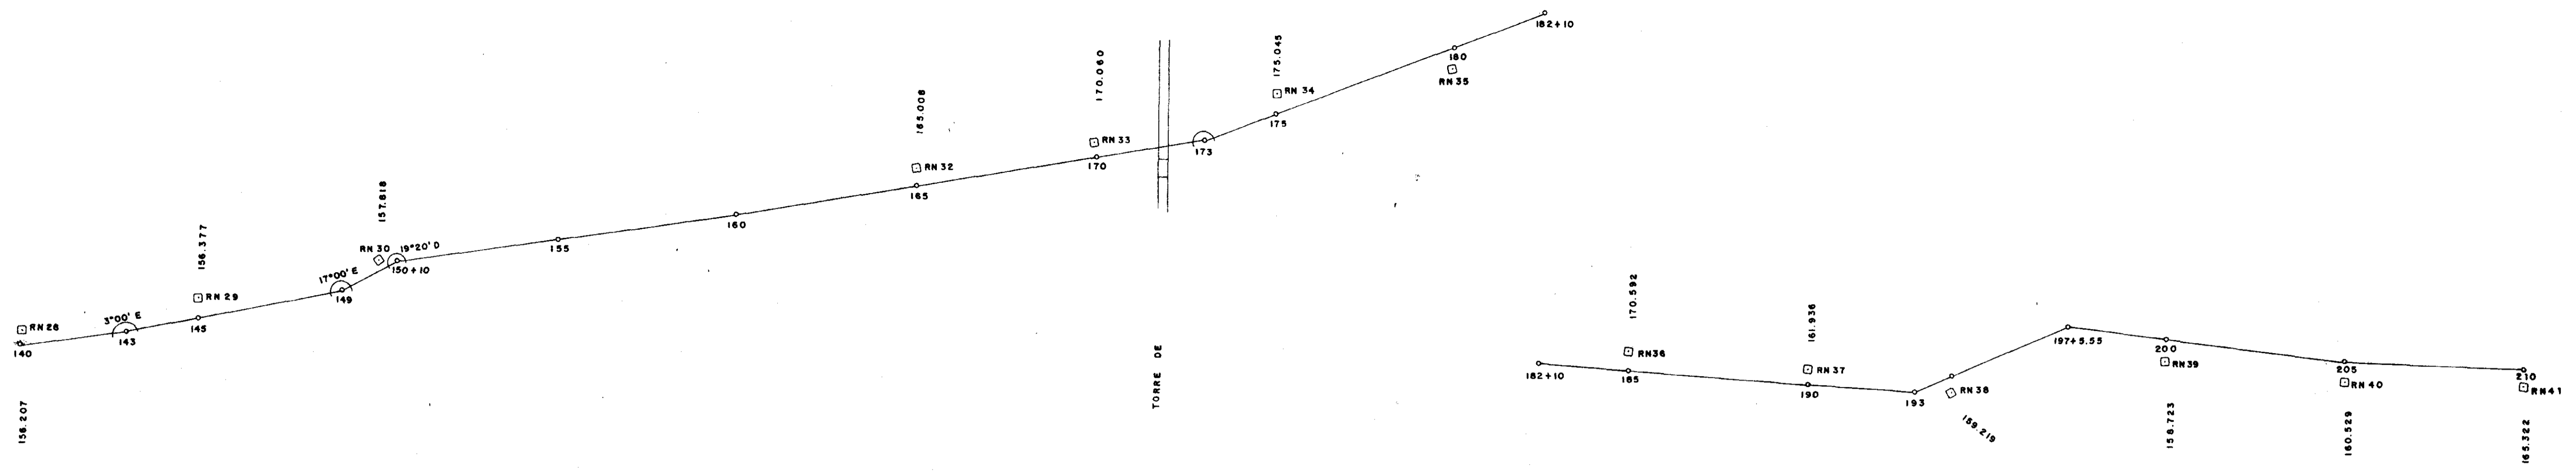

PLANO DE REFERÊNCIA = 140.00

ESTACAS	140	145	150	155	160	165	170	175	180	185	190	195	200	205	210
DIÂMETRO	TUBO PB CLASSE B 100 mm							TUBO PB CLASSE A 100 mm							



0065/02/02  
 99/0389  
 BIBLIOTECA  
 000019

GOVERNO DO ESTADO  
 SRH - SECRETARIA DOS RECURSOS HÍDRICOS  
 COGERH - COMPANHIA DE GESTÃO DOS RECURSOS HÍDRICOS  
 SOHIDRA - SUPERINTENDÊNCIA DE OBRAS HIDRÁULICAS

SUPERVISÃO E ACOMPANHAMENTO DA EXECUÇÃO  
 DAS OBRAS DAS ADUTORAS DE IDEAL, CAPIVARA  
 OCARA, PALMATÓRIA, ITAPIUNA E CAIO PRADO  
**TRECHO ITAPIUNA - PALMATÓRIA**  
**LOCAÇÃO E NIVELAMENTO EST. 140 a EST. 210**  
**"ASSBUILT"**

Data: OUT./98  
 Escala:  
 Projeto: **Sho-ne**  
 SRS Nordeste - Consultoria e Projetos de Engenharia Ltda.  
 Desenho: 11/17  
 Resp. Técnica:  
 Aprovação:  
 Folha:




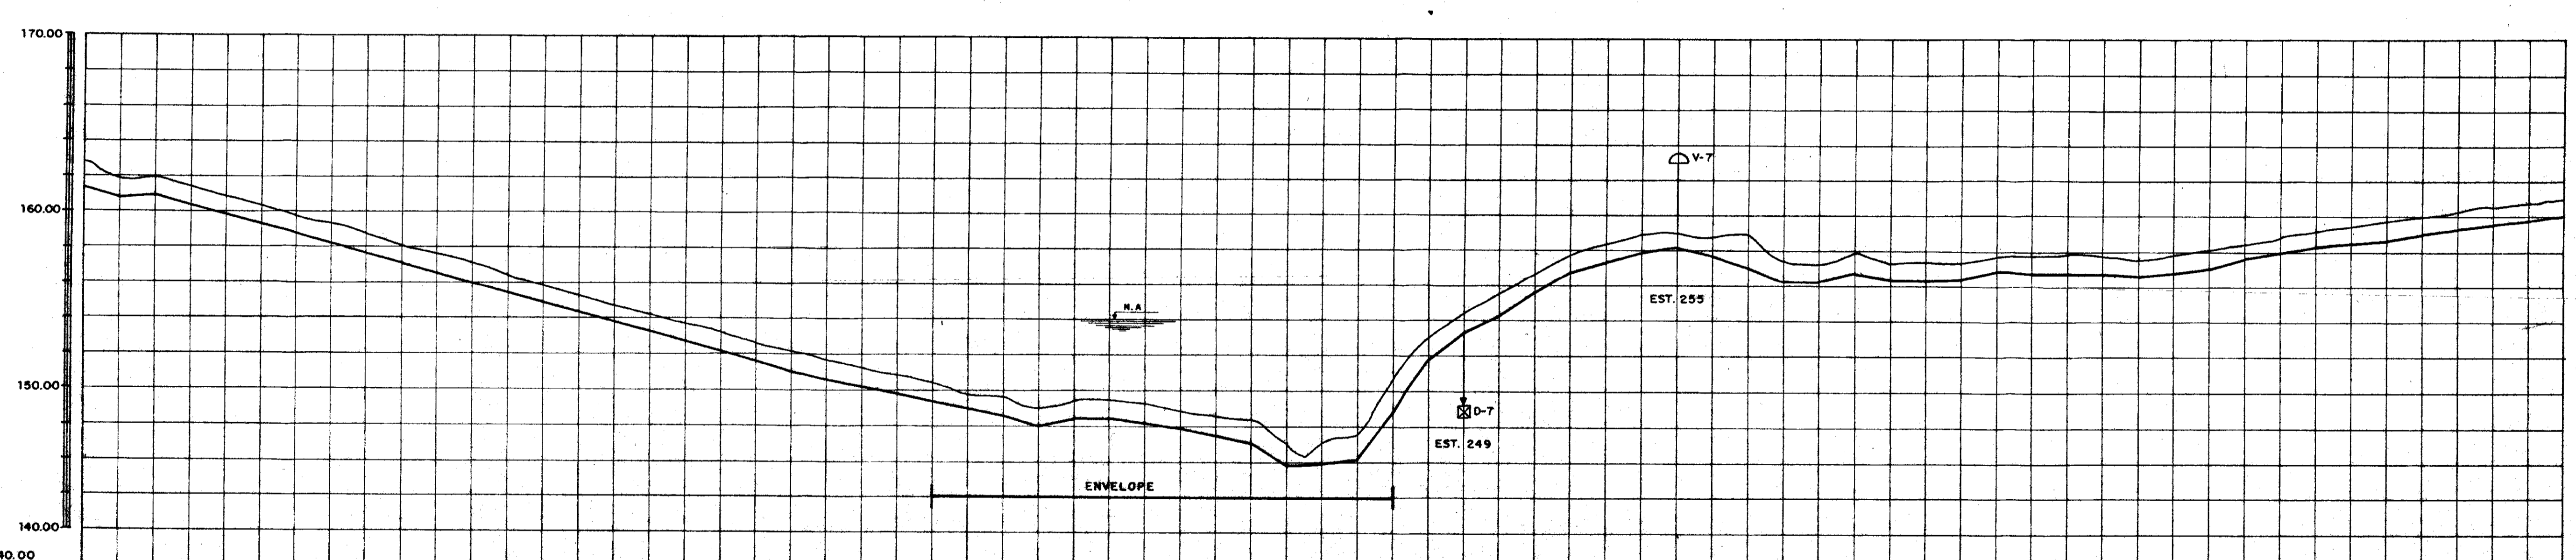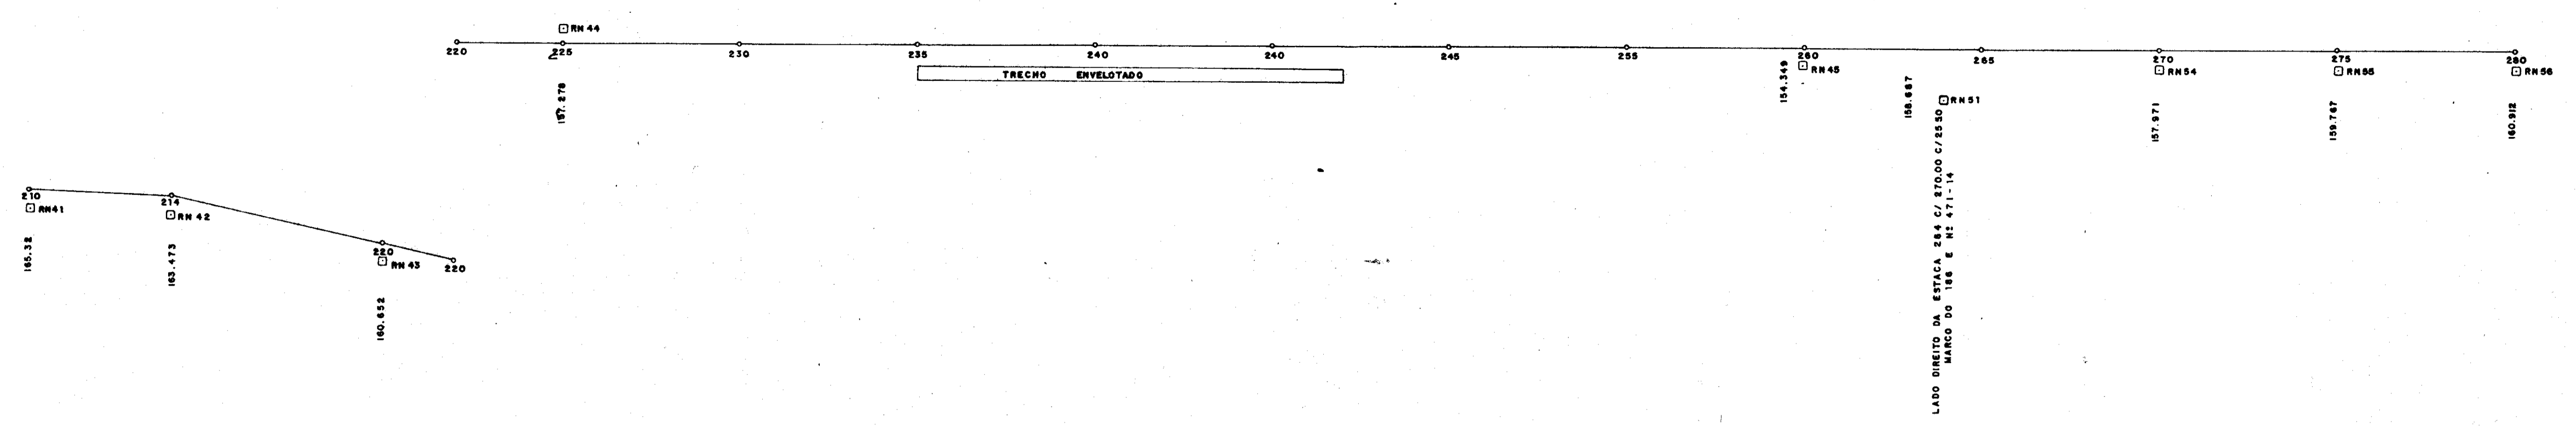

PLANO DE REFERÊNCIA = 140.00

ESTACAS	210	215	220	225	230	235	240	245	250	255	260	265	270	275	280
DIÂMETRO	TUBO P.B. CLASSE A 100 mm														

000020

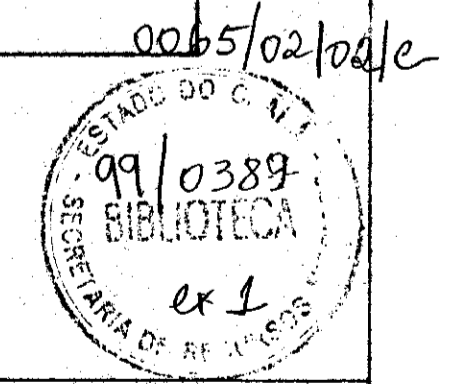

GOVERNO DO ESTADO DO CEARÁ  
SRH - SECRETARIA DOS RECURSOS HÍDRICOS  
COGERH - COMPANHIA DE GESTÃO DOS RECURSOS HÍDRICOS  
SOHIDRA - SUPERINTENDÊNCIA DE OBRAS HIDRÁULICAS

**SUPERVISÃO E ACOMPANHAMENTO DA EXECUÇÃO DAS OBRAS DAS ADUTORAS DE IDEAL, CAPIVARA OCARA, PALMATÓRIA, ITAPIUNA E CAJO PRADO TRECHO ITAPIUNA - PALMATÓRIA**

**LOCAÇÃO E NIVELAMENTO EST. 210 à EST. 280 "ASBUILT"**

Projeto: **João**

Desenho: 12/17

Rep. Técnico: \_\_\_\_\_

Revisão: \_\_\_\_\_



Folha: \_\_\_\_\_

Data: OUT./98

Exec.: \_\_\_\_\_

Assinatura: \_\_\_\_\_

Folha: \_\_\_\_\_

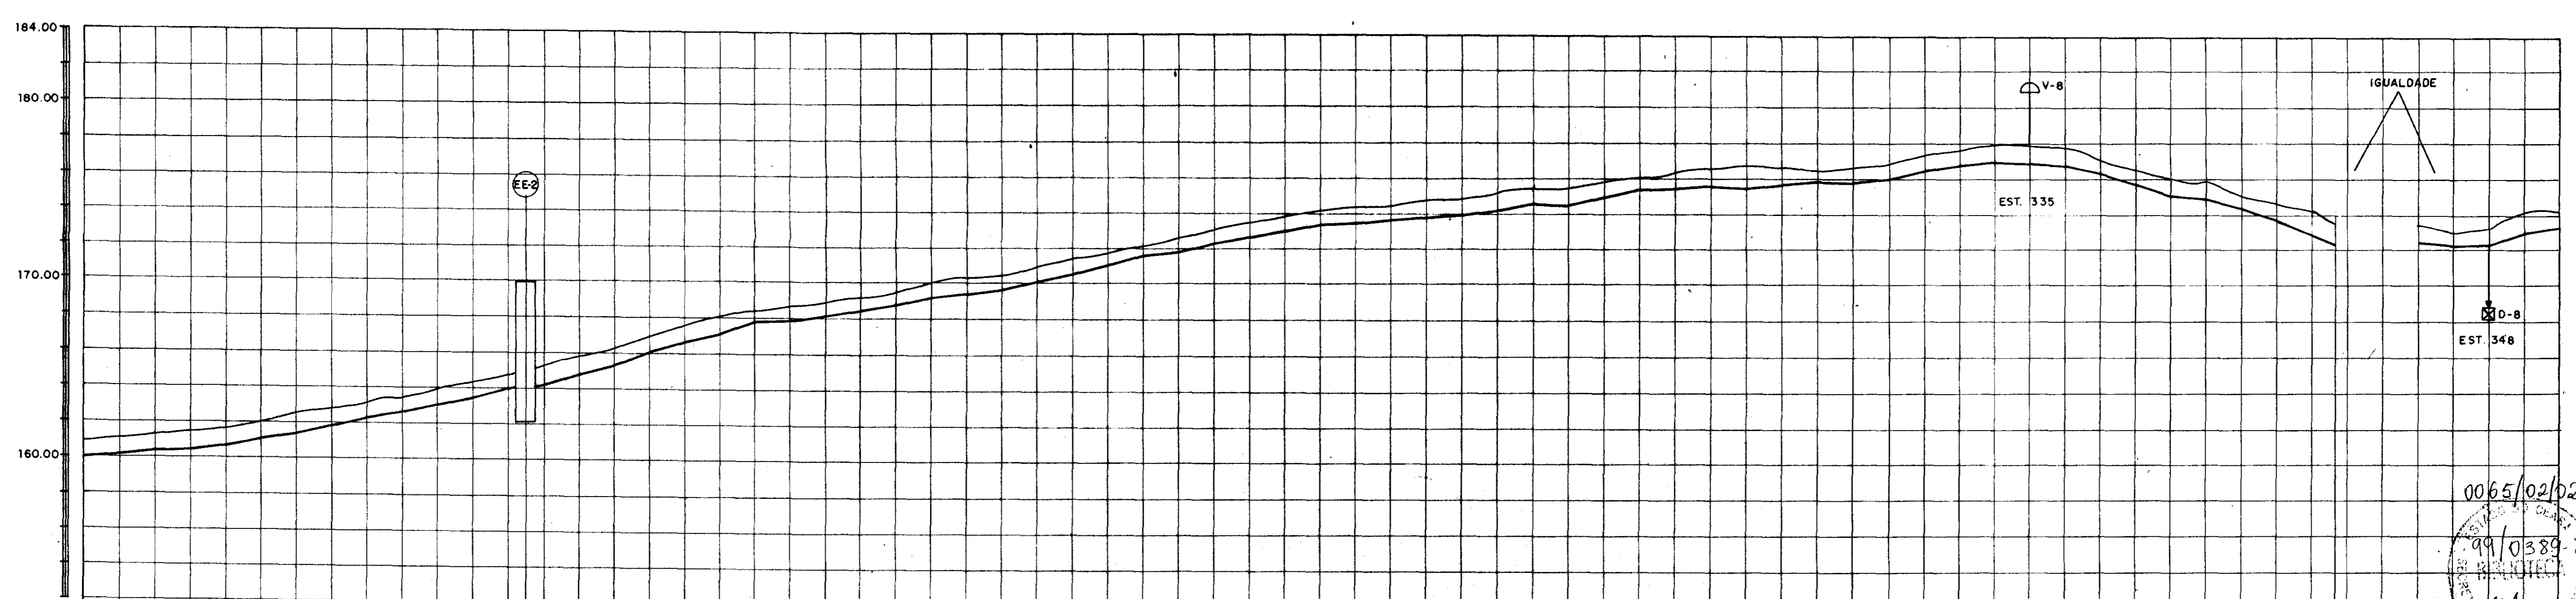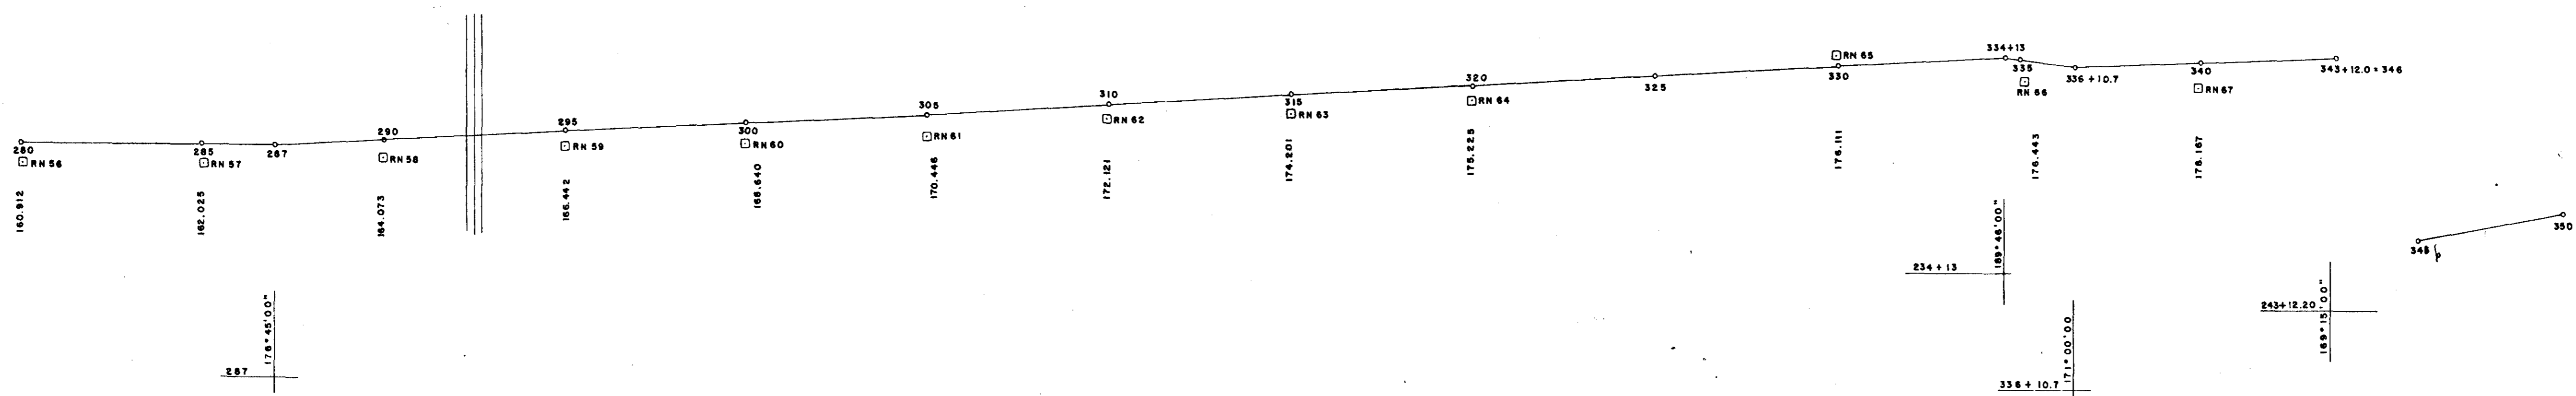

PLANO DE REFERÊNCIA = 150

ESTACAS	280	285	290	295	300	305	310	315	320	325	330	335	340	345	350
DIÂMETRO	TUBO PB CLASSE A 100 mm														
	RPVC CLASSE D 100 mm														

0065/02/02/c  
 99/0389  

000021

GOVERNO DO ESTADO DO CEARÁ

SRH - SECRETARIA DOS RECURSOS HÍDRICOS

COGERH - COMPANHIA DE GESTÃO DOS RECURSOS HÍDRICOS

SOHIDRA - SUPERINTENDÊNCIA DE OBRAS HIDRÁULICAS

**GOVERNO DO ESTADO DO CEARÁ**  
 SRH - SECRETARIA DOS RECURSOS HÍDRICOS  
 COGERH - COMPANHIA DE GESTÃO DOS RECURSOS HÍDRICOS  
 SOHIDRA - SUPERINTENDÊNCIA DE OBRAS HIDRÁULICAS

SUPERVISÃO E ACOMPANHAMENTO DA EXECUÇÃO DAS OBRAS DAS ADUTORAS DE IDEAL, CAPIVARA, OCARA, PALMATÓRIA, ITAPIUNA E CAIO PRADO

**TRECHO ITAPIUNA-PALMATÓRIA**

**LOCAÇÃO E NIVELAMENTO EST. 280 A EST. 350 "ASBUILT"**

Projeto: **João**  
 SCS Nordeste - Consultoria e Projetos de Engenharia Ltda.

Data: **OUT. / 98**

Escala: \_\_\_\_\_



Arquivo: \_\_\_\_\_

Folha: \_\_\_\_\_

Desenho: **13 / 17**

Resp. Técnico: \_\_\_\_\_

Aprovação: \_\_\_\_\_

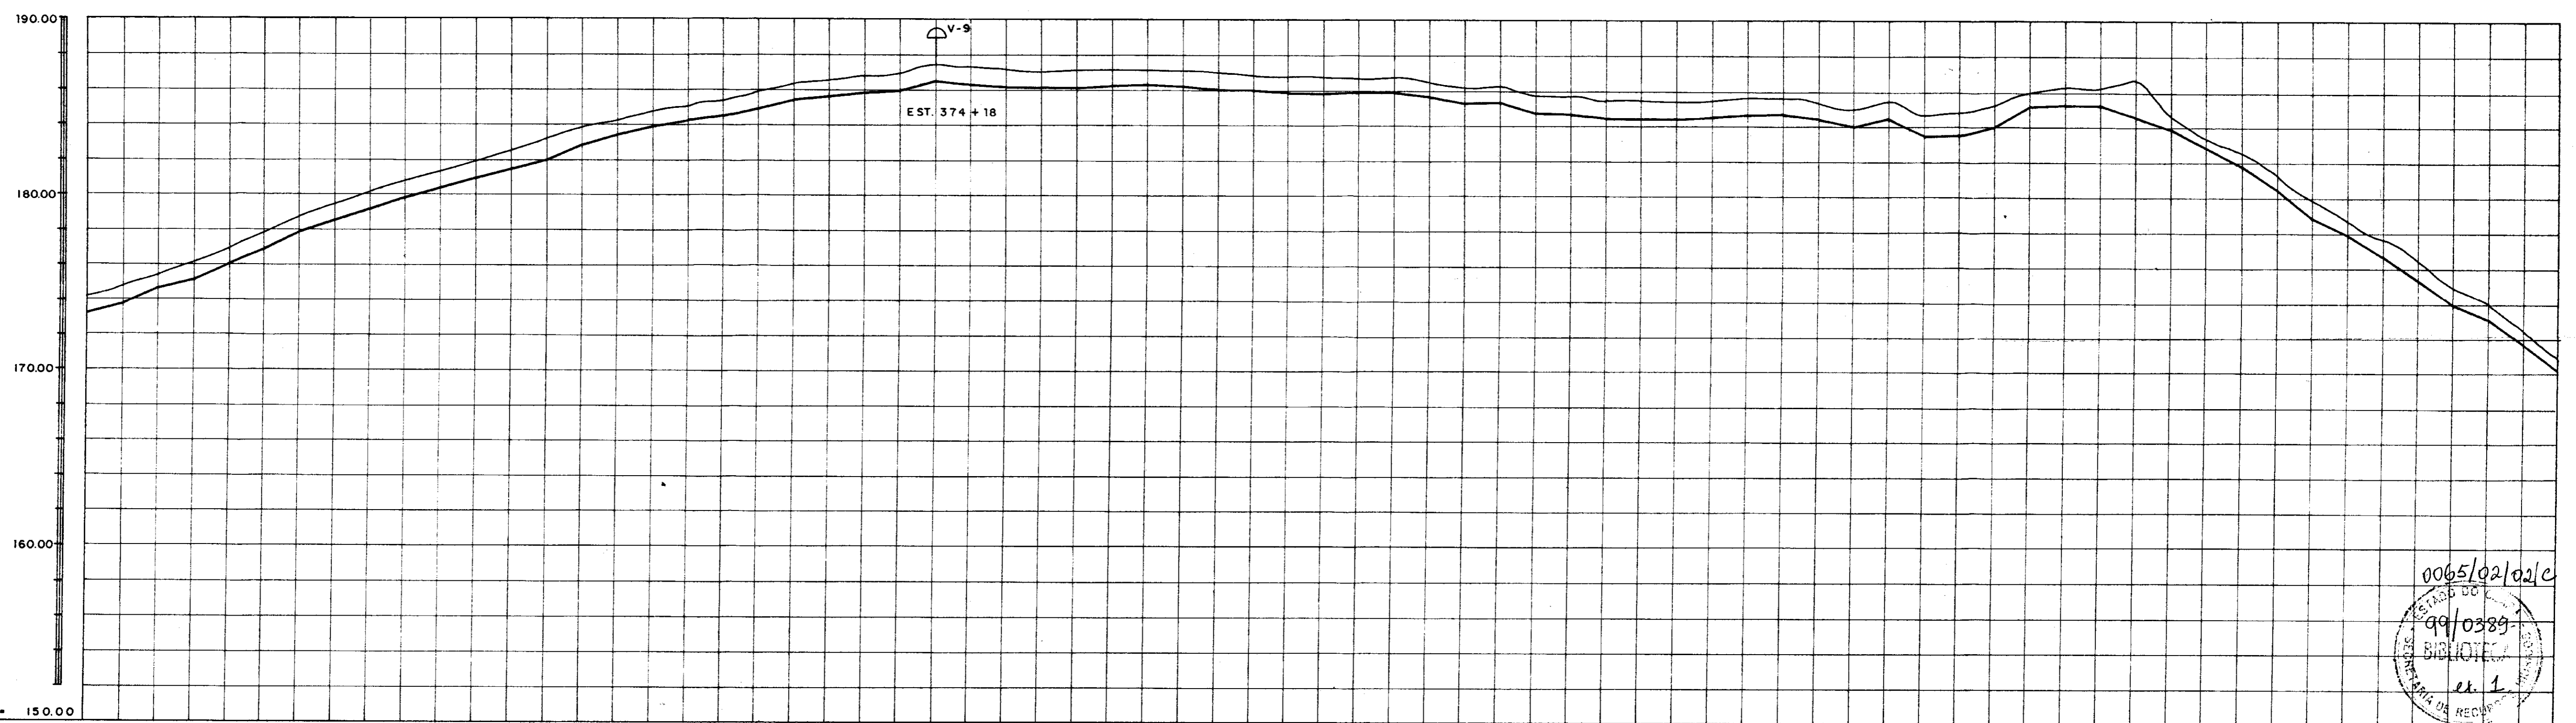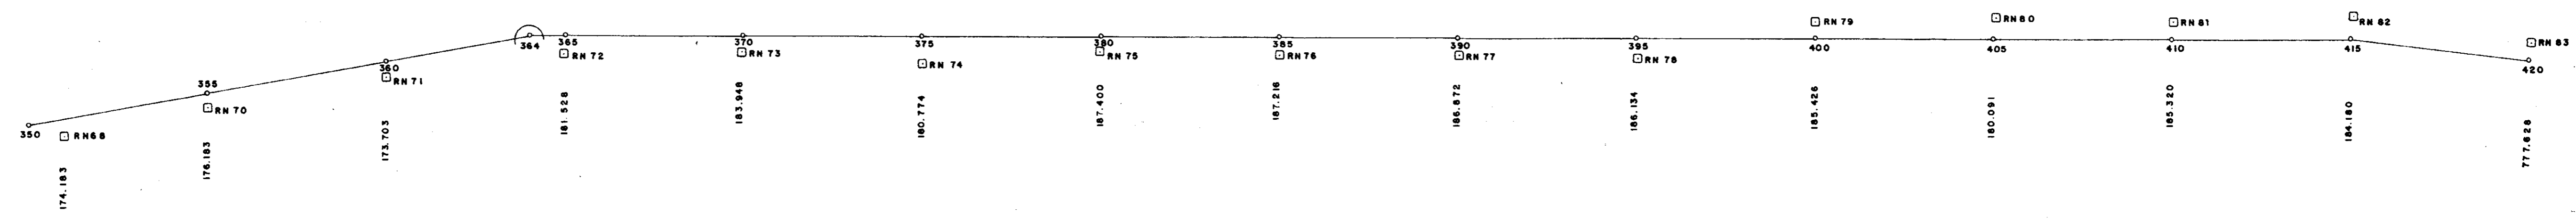

0065/02/02/c  
 99/0389  
 BILHOTI  
 et. 1

PLANO DE REFERÊNCIA = 150.00

ESTACAS	350	355	360	365	370	375	380	385	390	395	400	405	410	415	420

TUBO P.D. CLASSE B DN 100 mm

GOVERNO DO ESTADO  
  
 SECRETARIA DOS RECURSOS HÍDRICOS  
 COGERH - COMPANHIA DE GESTÃO DOS RECURSOS HÍDRICOS  
 SOHIDRA - SUPERINTENDÊNCIA DE OBRAS HIDRÁULICAS

**GOVERNO DO ESTADO DO CEARÁ**  
 SRH - SECRETARIA DOS RECURSOS HÍDRICOS  
 COGERH - COMPANHIA DE GESTÃO DOS RECURSOS HÍDRICOS  
 SOHIDRA - SUPERINTENDÊNCIA DE OBRAS HIDRÁULICAS

SUPERVISÃO E ACOMPANHAMENTO DA EXECUÇÃO  
 DAS OBRAS DAS ADUTORAS DE IDEAL, CAPIVARA  
 OCARA, PALMATÓRIA, ITAPIUNA E CAIO PRADO  
**TRECHO ITAPIUNA - PALMATÓRIA**  
**LOCAÇÃO E NIVELAMENTO EST. 350 à EST. 420**  
**"ASSBUILT"**

Projeto: **dh-ne**  
 545 Fortaleza - Consultoria e Projetos de Engenharia Ltda.



Data: OUT./98  
 Escola:  
 Arquivo n.º:  
 Folha:

Desenho: 14/17

Resp. Técnico:


Aprovado:



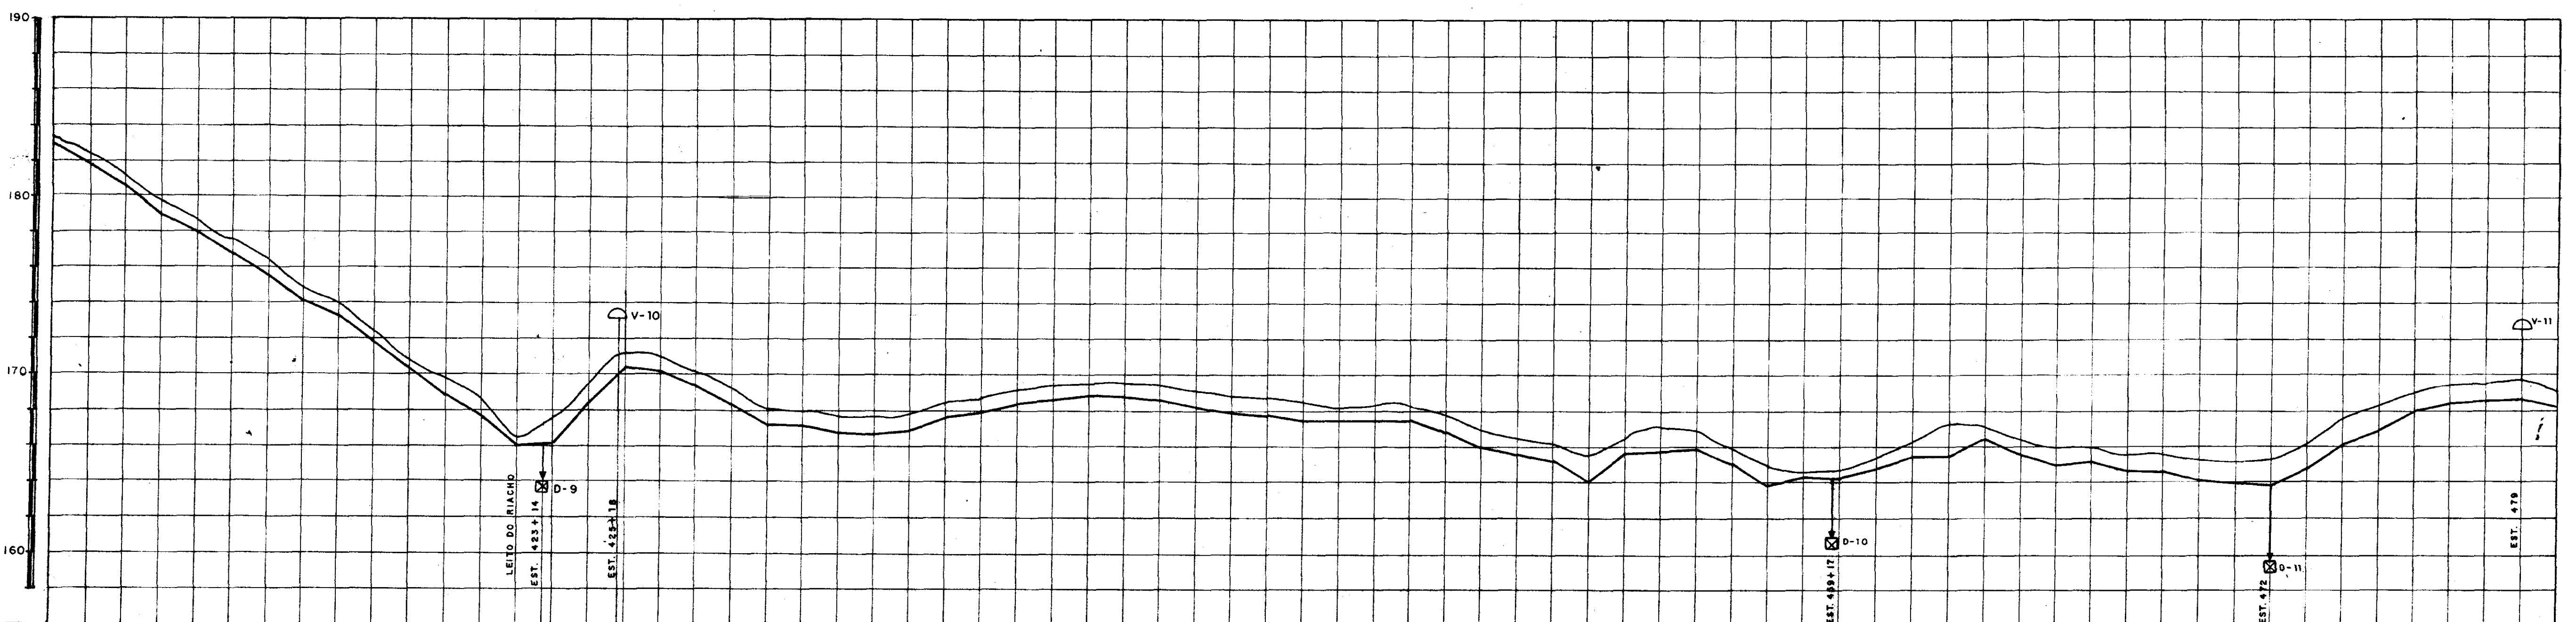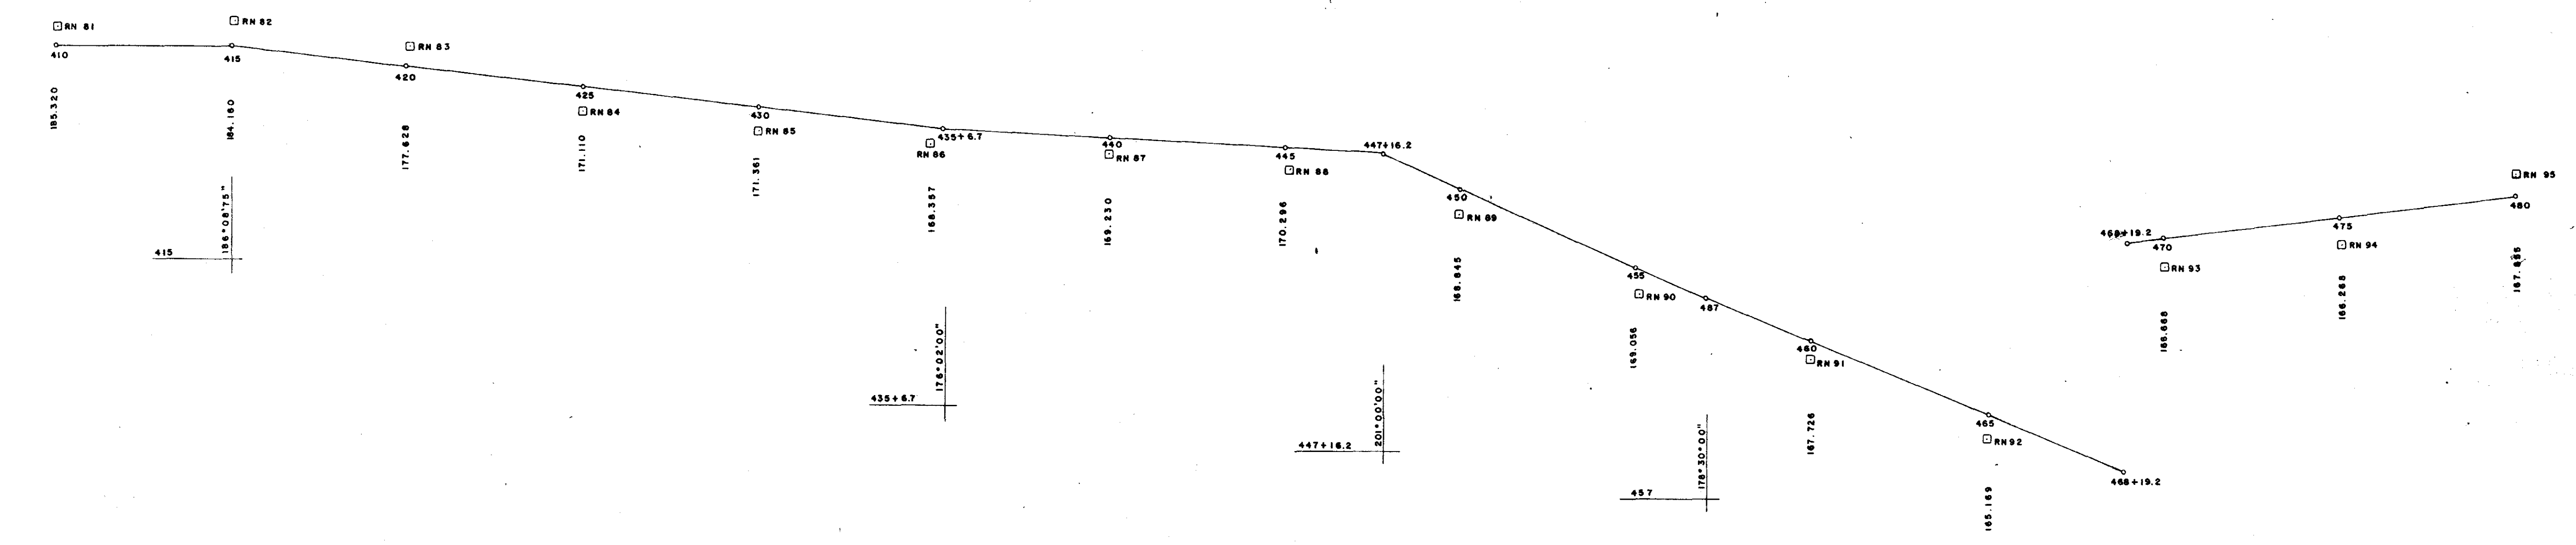

PLANO DE REFERÊNCIA		ESTACAS	
DISTÂNCIA PARCIAL		410	415
DISTÂNCIA ACUMULADA		420	425
COTA DO TERRENO NATURAL		430	435
COTA DO FUNDO DA VALA		440	445
DIÂMETRO		450	455
		460	465
		470	475
		480	

TUBO P.B. CLASSE B DN 100 mm



SECRETARIA DOS RECURSOS HÍDRICOS

Projeto: **shoro**

Eng.º Responsável: **shoro**

**GOVERNO DO ESTADO DO CEARÁ**  
 SRH - SECRETARIA DOS RECURSOS HÍDRICOS  
 COGERH - COMPANHIA DE GESTÃO DOS RECURSOS HÍDRICOS  
 SOHIDRA - SUPERINTENDÊNCIA DE OBRAS HIDRÁULICAS

SUPERVISÃO E ACOMPANHAMENTO DA EXECUÇÃO DAS OBRAS DAS AUTODAS DE IDEAL, CAPIVARA OCARA, PALMATÓRIA, ITAPIUNA E CAIO PRADO

**TRECHO ITAPIUNA - PALMATÓRIA**

**LOCAÇÃO E NIVELAMENTO EST. 410 à EST. 480 "ASBULT"**

Data: **OUT. / 98**

Escala:

Arquivo nº:

Folha:

Desenho: **15 / 17**

Resp. Técnico:



Aprovação:

23 000023

0065/02/02e

0389

BR

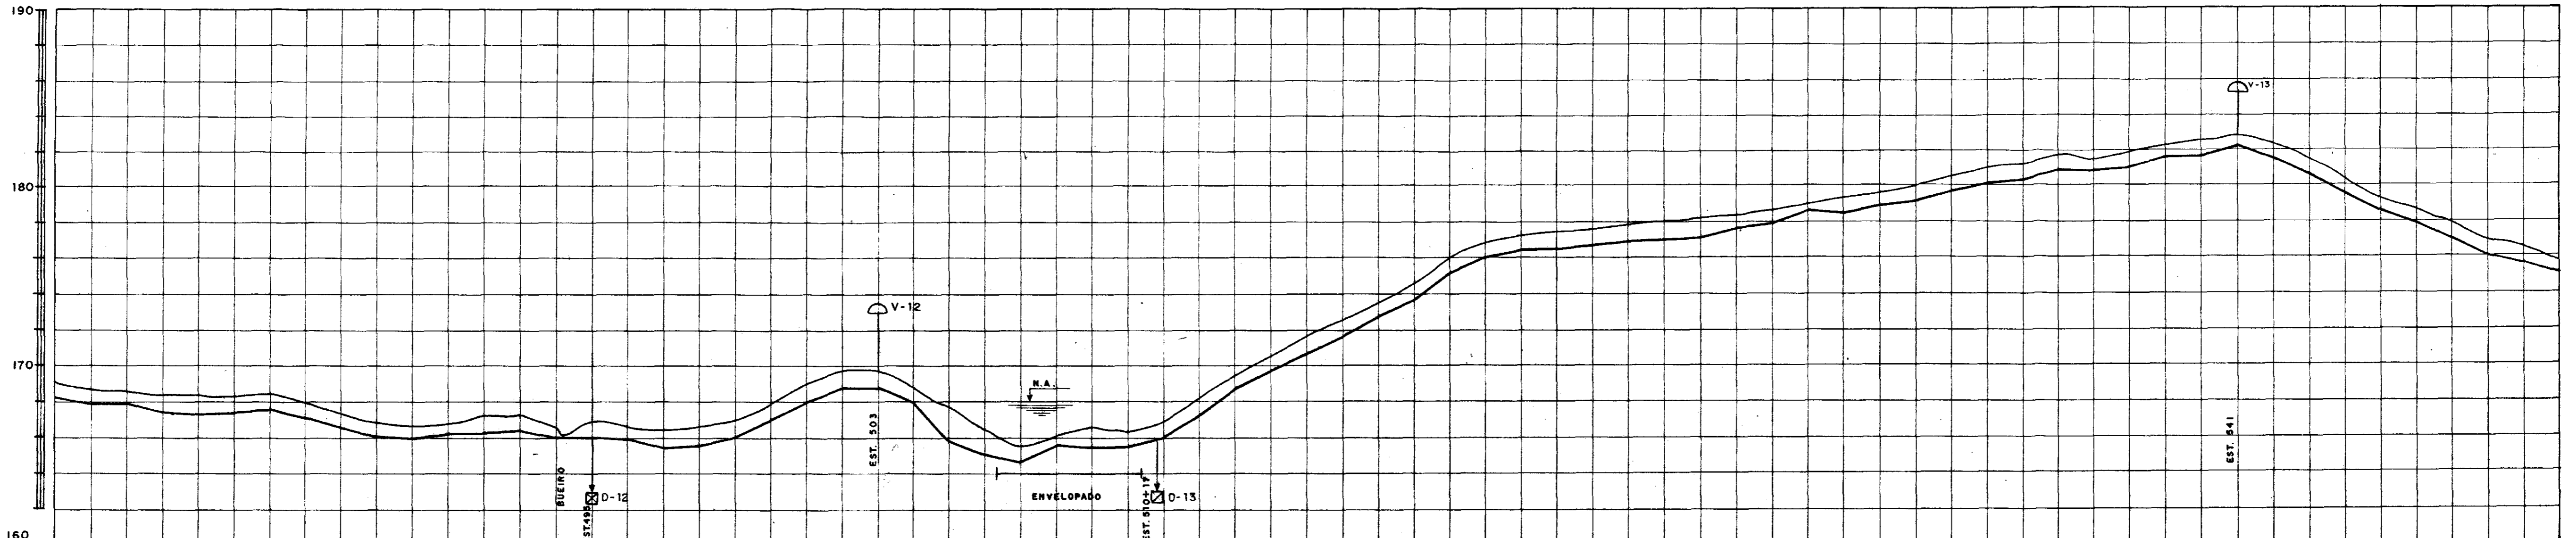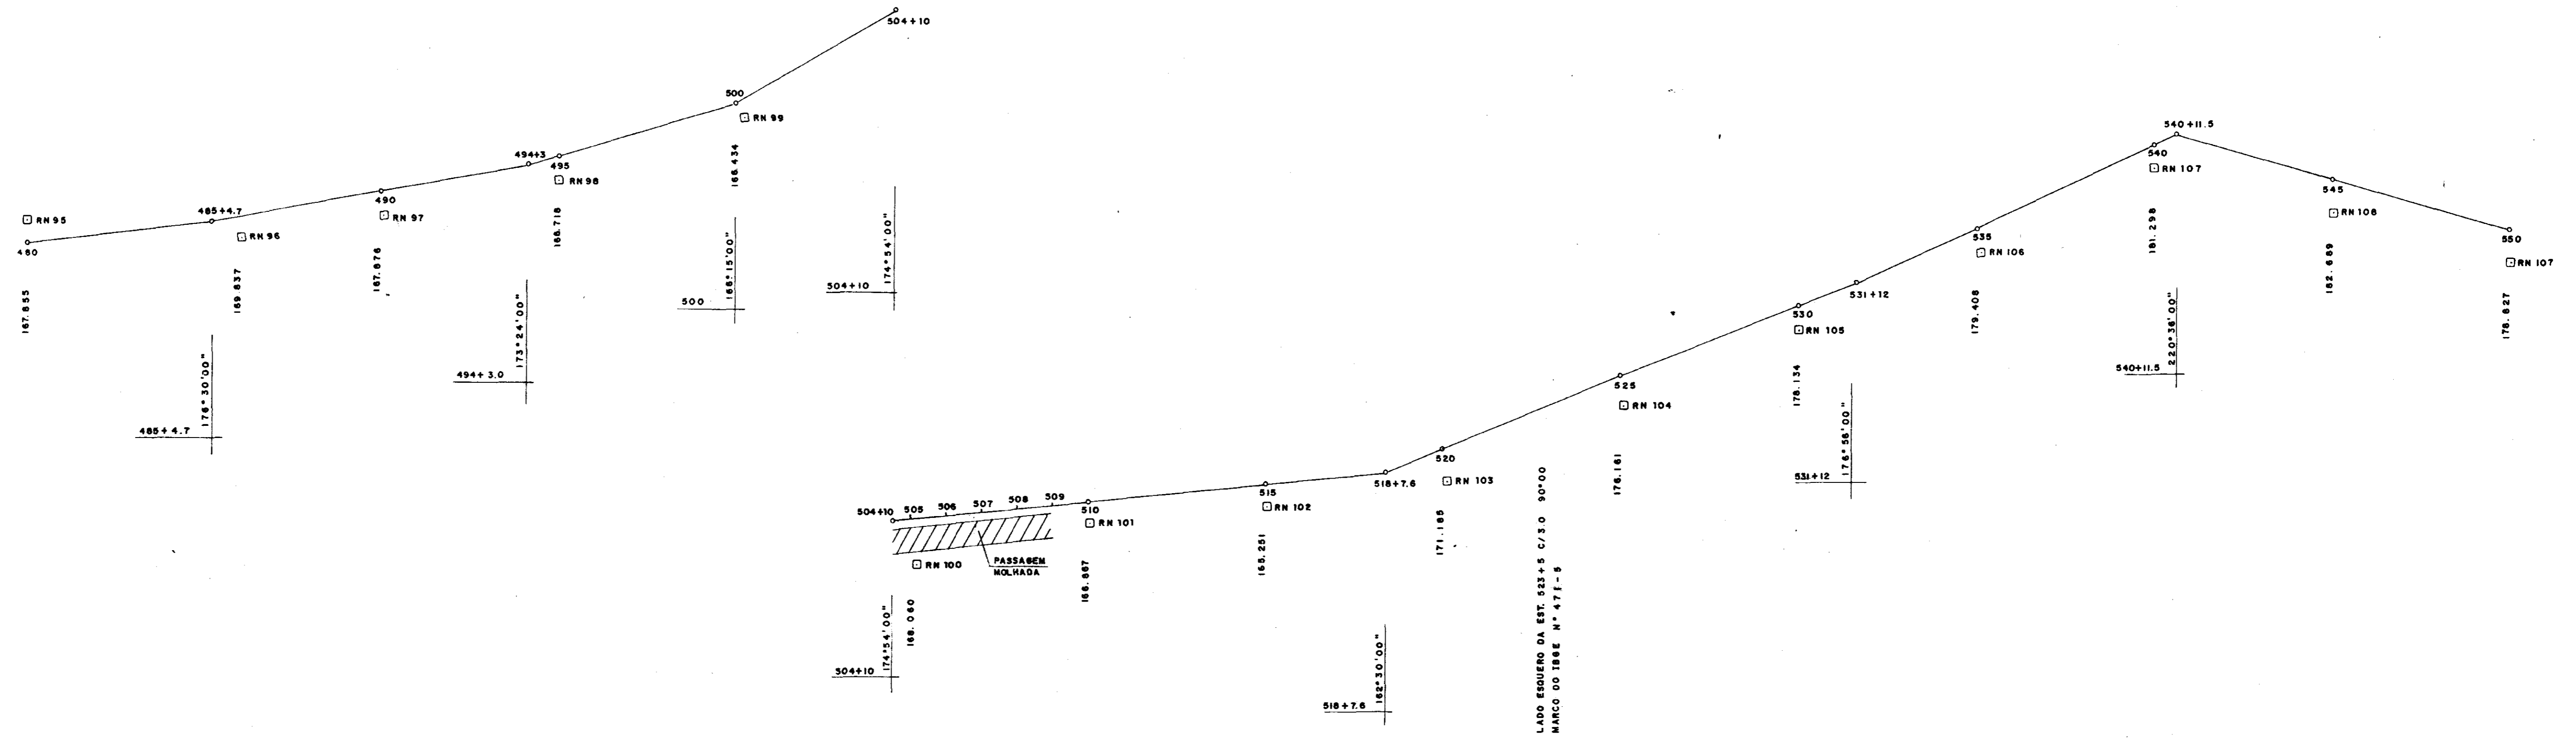

PLANO DE REFERÊNCIA = 160

ESTACA	480	485	490	495	500	505	510	515	520	525	530	535	540	545	550			
DIÂMETRO																		
				TUBO	P.B	CLASSE	B	DN	100 mm				TUBO	P.B	CLASSE	A	DN	100 mm

0065/02/02e  
 99/0389  
 BIBLIOTECA  
 ex 1

000024

GOVERNO DO ESTADO DO CEARÁ  
 SRH - SECRETARIA DOS RECURSOS HÍDRICOS  
 COGERH - COMPANHIA DE GESTÃO DOS RECURSOS HÍDRICOS  
 SOHIDRA - SUPERINTENDÊNCIA DE OBRAS HIDRÁULICAS

**SUPERVISÃO E ACOMPANHAMENTO DA EXECUÇÃO DAS OBRAS DAS ADUTORAS DE IDEAL, CAPIVARA OCARA, PALMATÓRIA, ITAPIUNA E CAIO PRADO TRECHO ITAPIUNA - PALMATÓRIA**

**LOCAÇÃO E NIVELAMENTO EST. 480 à EST. 550 "ASBULT"**

Projeto: **SHC**  
 SHC Nordeste - Consultoria e Projetos de Engenharia Ltda.

Data: **OUT. / 98**

Escala:

Arquivo nº:



Folha:

Desenho: **16 / 17**

Rev. Técnico:

Aprovação:



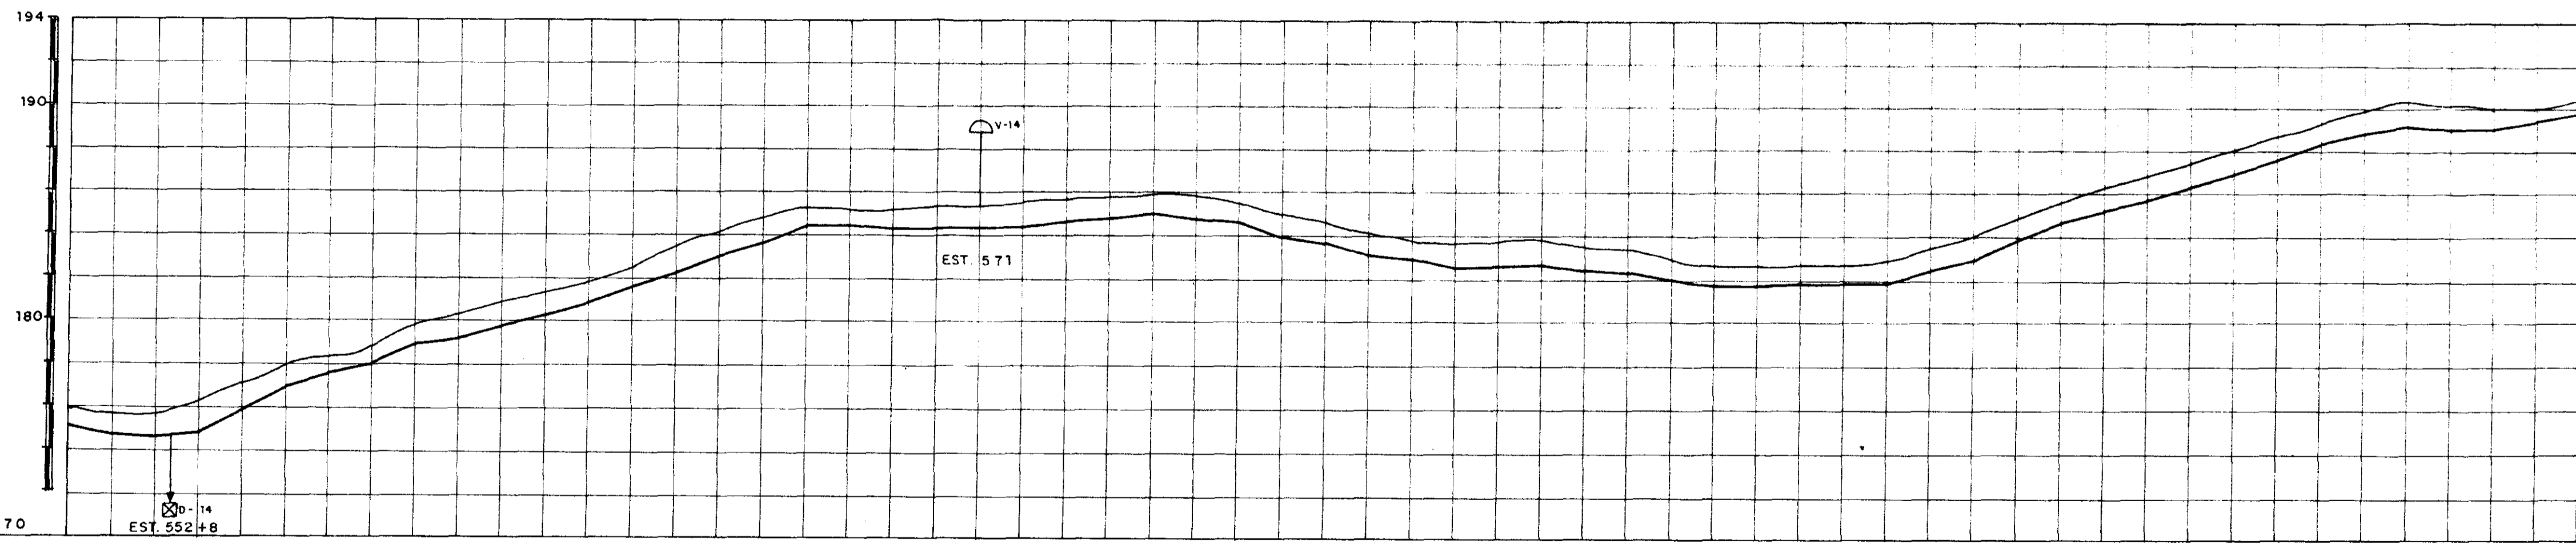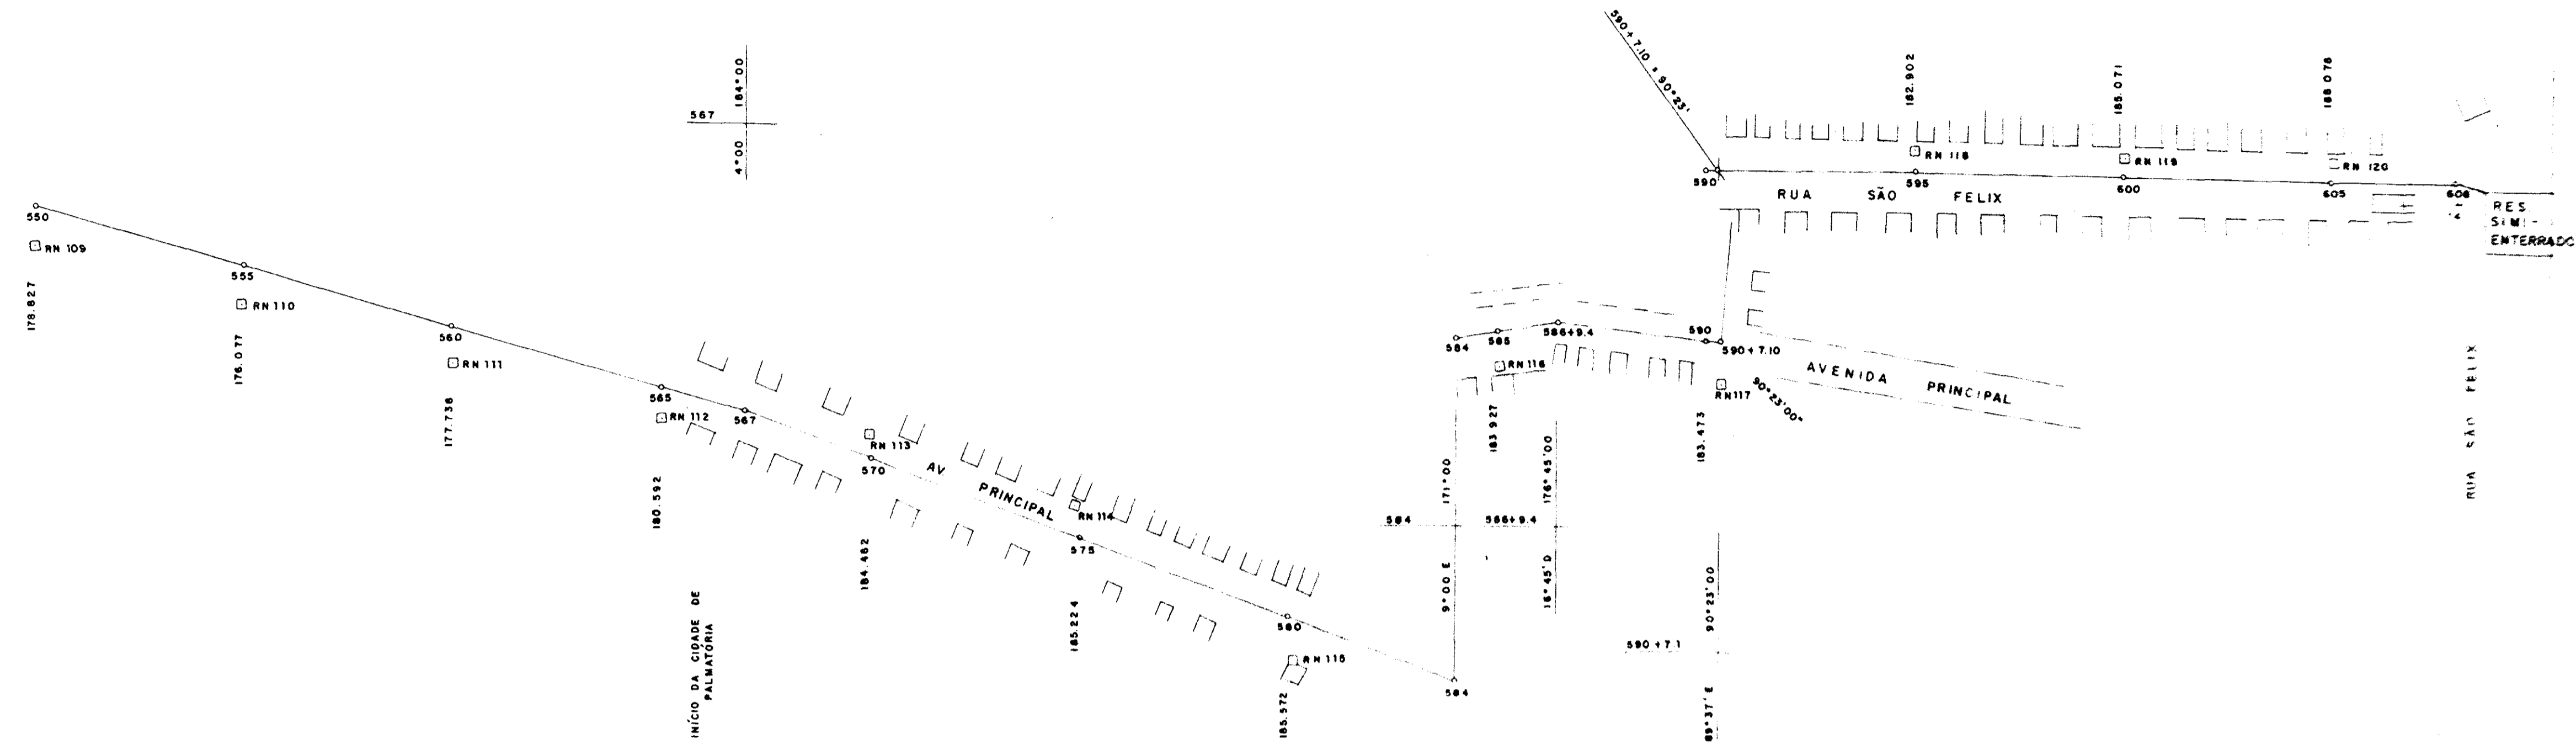


PLANO DE REFERÊNCIA + 170

ESTACAS	550	555	560	565	570	575	580	585	590	595	600	605
DIÂMETRO	TUBO P.B. CLASSE A DN 100 mm											

0065/02/02/e  
99/0389  
25

000025



SECRETARIA DOS RECURSOS HÍDRICOS

SOCORRIMENTOS

**GOVERNO DO ESTADO DO CEARÁ**  
**SRH - SECRETARIA DOS RECURSOS HÍDRICOS**  
**COGERH - COMPANHIA DE GESTÃO DOS RECURSOS HÍDRICOS**  
**SOHIDRA - SUPERINTENDÊNCIA DE OBRAS HIDRÁULICAS**

Projeto: **SUPERVISÃO E ACOMPANHAMENTO DA EXECUÇÃO DAS OBRAS DAS ADUTORAS DE IDEAL, CAPIVARA, OCARA, PALMATÓRIA, ITAPIUNA E CAIO PRADO**  
**TRECHO ITAPIUNA - PALMATÓRIA**  
**LOCAÇÃO E NIVELAMENTO EST. 550 à EST. 605 "ASBUILT"**

Data: **OUT. / 98**  
 Escala:  
 Arquivo n.º:  
 Folha:

Desenho: **17 / 17**    Resp. Técnico:    Aprovação: