

GOVERNO DO ESTADO



CEARÁ
AVANÇANDO NAS MUDANÇAS



ELABORAÇÃO DO PROJETO TÉCNICO EXECUTIVO
DAS OBRAS DE ADUTORA PARA
TRANSFERÊNCIA À CAGECE / KFW

PROJETO DA ADUTORA DE ENGENHEIRO JOÃO TOMÉ

VOLUME 12

AS BUILT

TOMO II - DESENHOS

CONTRATO N.º 20/2000/SRH

PESO

Projeto de Engenharia e
Supervisão de Obras

FORTALEZA NOVEMBRO DE 2000

GOVERNO DO ESTADO



Lote. 02373 - Prep Scan () Index ()
Projeto Nº 0225142102
Volume _____
Qtd A4 _____ Qtd A3 _____
Qtd A2 _____ Qtd A1 _____
Qtd A0 _____ Outros _____

ELABORAÇÃO DO PROJETO TÉCNICO EXECUTIVO DAS OBRAS DE ADUTORAS PARA TRANSFERÊNCIA À CAGECE/KFW

PROJETO DA ADUTORA DE ENG. JOÃO TOMÉ

VOLUME 12

TOMO II - DESENHOS

CONTRATO Nº 20/2000/SRH

AS BUILT

PES PROJETOS DE ENGENHARIA E
SUPERVISÃO DE OBRAS LTDA

FORTALEZA
JANEIRO/2001

0123/12/02

GOVERNO DO ESTADO



**ELABORAÇÃO DO PROJETO TÉCNICO EXECUTIVO
DAS OBRAS DE ADUTORAS PARA
TRANSFERÊNCIA À CAGECE/KFW**

PROJETO DA ADUTORA DE ENG. JOÃO TOMÉ

VOLUME 12

TOMO II - DESENHOS

CONTRATO Nº 20/2000/SRH

AS BUILT

0.10003

FORTALEZA
JANEIRO/2001

PES 

APRESENTAÇÃO

0225/12/02



000004

APRESENTAÇÃO

O presente documento apresenta os serviços realizados no âmbito do Contrato N° 020/2000-SRH, firmado entre SRH - Secretaria dos Recursos Hídricos e a PESO - Projetos de Engenharia e Supervisão de Obras Ltda, para elaboração do projeto Técnico Executivo das Obras de Adutoras para Transferência à CAGECE/KFW

Os estudos realizados, conforme os termos de referência, são apresentados nos seguintes volumes, integrantes do acervo do projeto executivo

Vol 1 - Estudos Básicos.

Vol 2 - Projeto AS BUILT da adutora do Km 20

Tomo I - texto

Tomo II Desenhos

Vol 3 - Projeto AS BUILT da adutora Itacira Agua verde

Tomo I - texto

Tomo II - Desenhos

Vol 4 - Projeto AS BUILT da adutora Santa Rosa, Tab Grande, São Pedro e Primavera

Tomo I - texto

Tomo II - Desenhos

Vol 5 - Projeto ASBUILT da adutora São Miguel dos Amancios

Tomo I - texto

Tomo II - Desenhos

Vol 6 - Projeto ASBUILT da adutoras de Palestina do Cariri

Tomo I - texto

Tomo II - Desenhos

Vol 7 - Projeto ASBUILT da adutoras de Cuncas e Prazees

Tomo I - texto

Tomo II - Desenhos

Vol 8 - Projeto ASBUILT da adutora de Iara

Tomo I - texto

Tomo II - Desenhos

Vol 9 - Projeto ASBUILT da adutora de Itagua

Tomo I - texto

Tomo II - Desenhos

Vol 10 - Projeto ASBUILT da adutora de Rodão

Tomo I - texto

Tomo II - Desenhos

Vol 11 - Projeto ASBUILT da adutora de S. J. ARUARU

Tomo I - texto

Tomo II - Desenhos

Vol 12 - Projeto ASBUILT da adutora de Eng João Tomé


Tomo I - texto

Tomo II - Desenhos


RELAÇÃO DE DESENHOS

RELAÇÃO DE DESENHOS


NÚMERO	DESENHO
01/07	LOCAÇÃO CAMINHAMENTO E PERFIL LONGITUDINAL EST 0 A EST 70
02/07	LOCAÇÃO CAMINHAMENTO E PERFIL LONGITUDINAL EST 70 A EST 140
03/07	LOCAÇÃO CAMINHAMENTO E PERFIL LONGITUDINAL EST 140 A EST 210
04/07	CAPTAÇÃO. CX VENTOSA E DESCARGA PLANTA BAIXA E CORTES
05/07	LAY OUT DA ETA, FILTRO PLANTA BAIXA E CORTES
06/07	RESERV APOIADO. E ESTAÇÃO ELEVATÓRIA PLANTA BAIXA E CORTES
07/07	RESERV ELEVADO, EQUIPAMENTOS HDROMECÂNICOS PLANTA BAIXA E CORTES

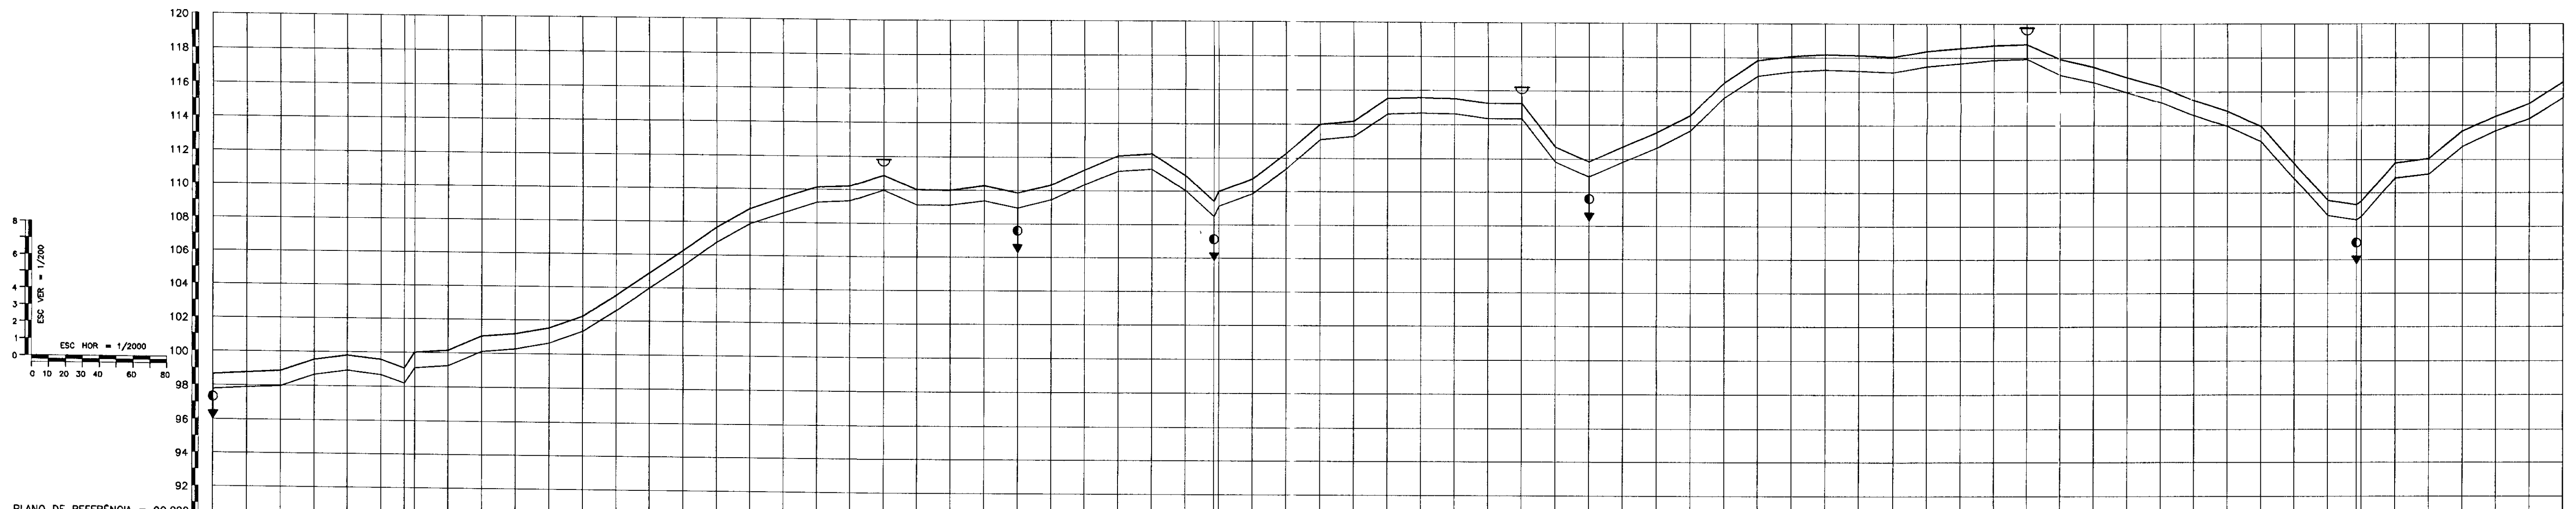

ESTACAS	0	1	2	70	

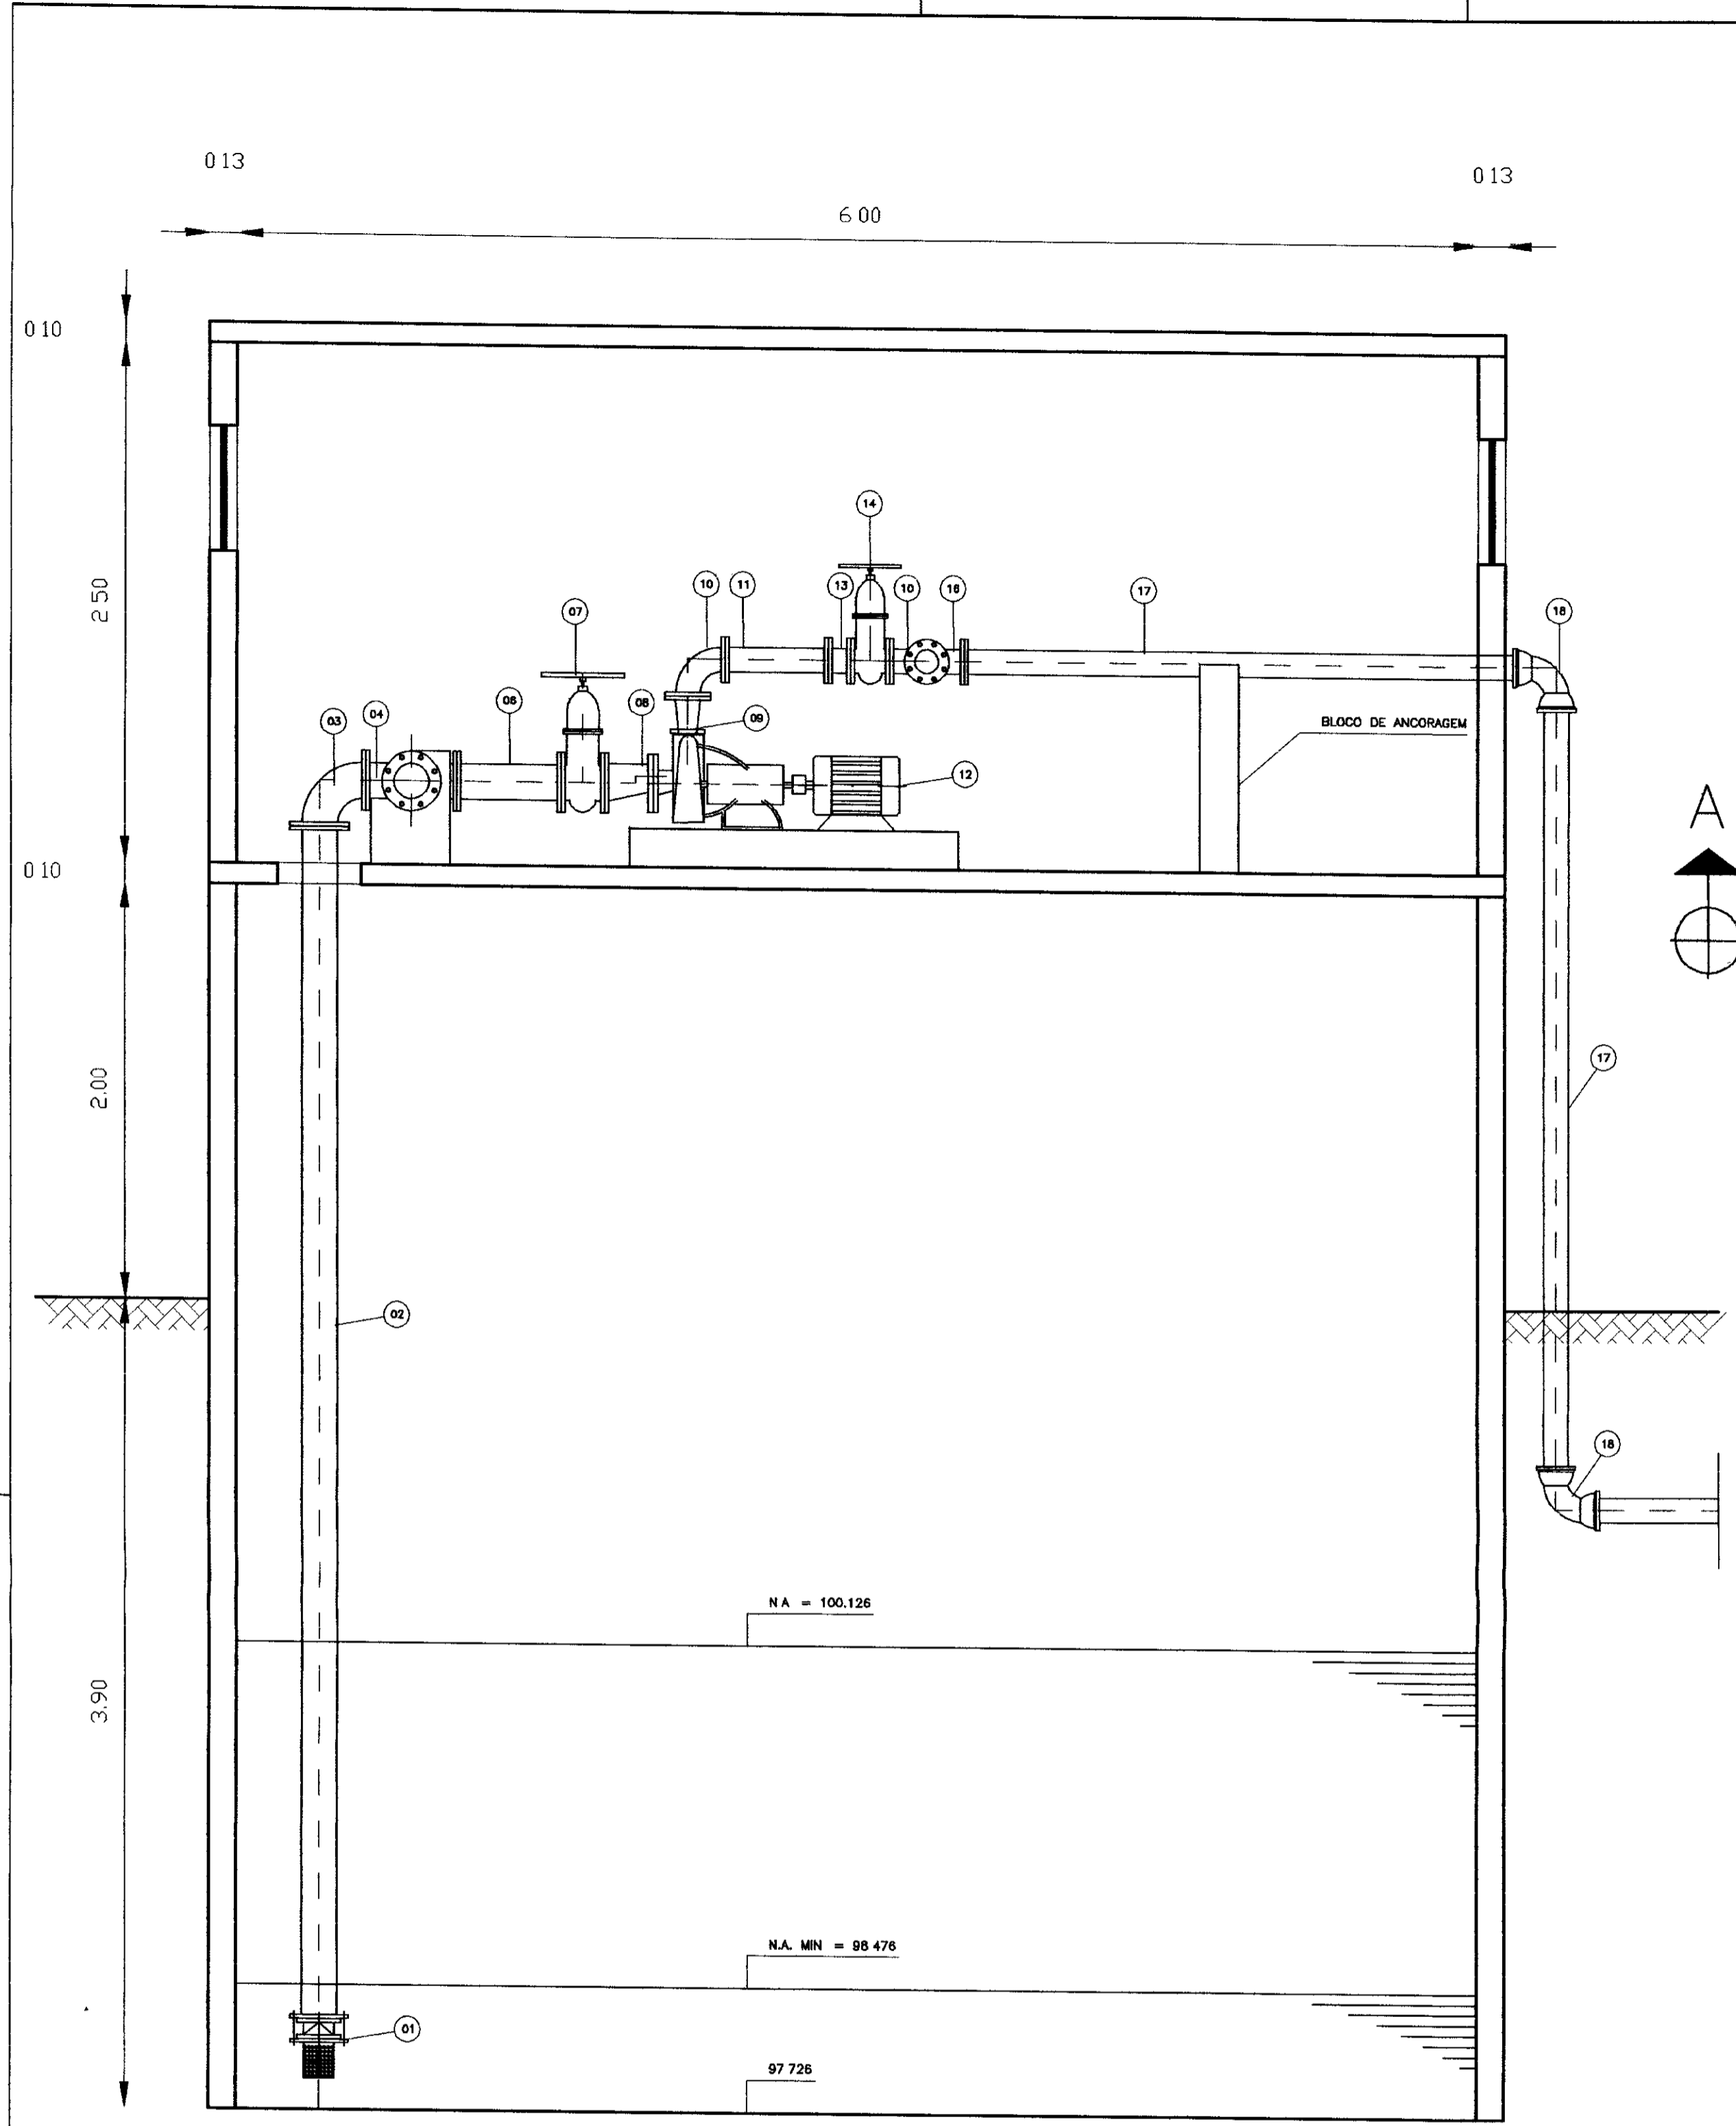

CORTE - AA
ESCALA - 1/25

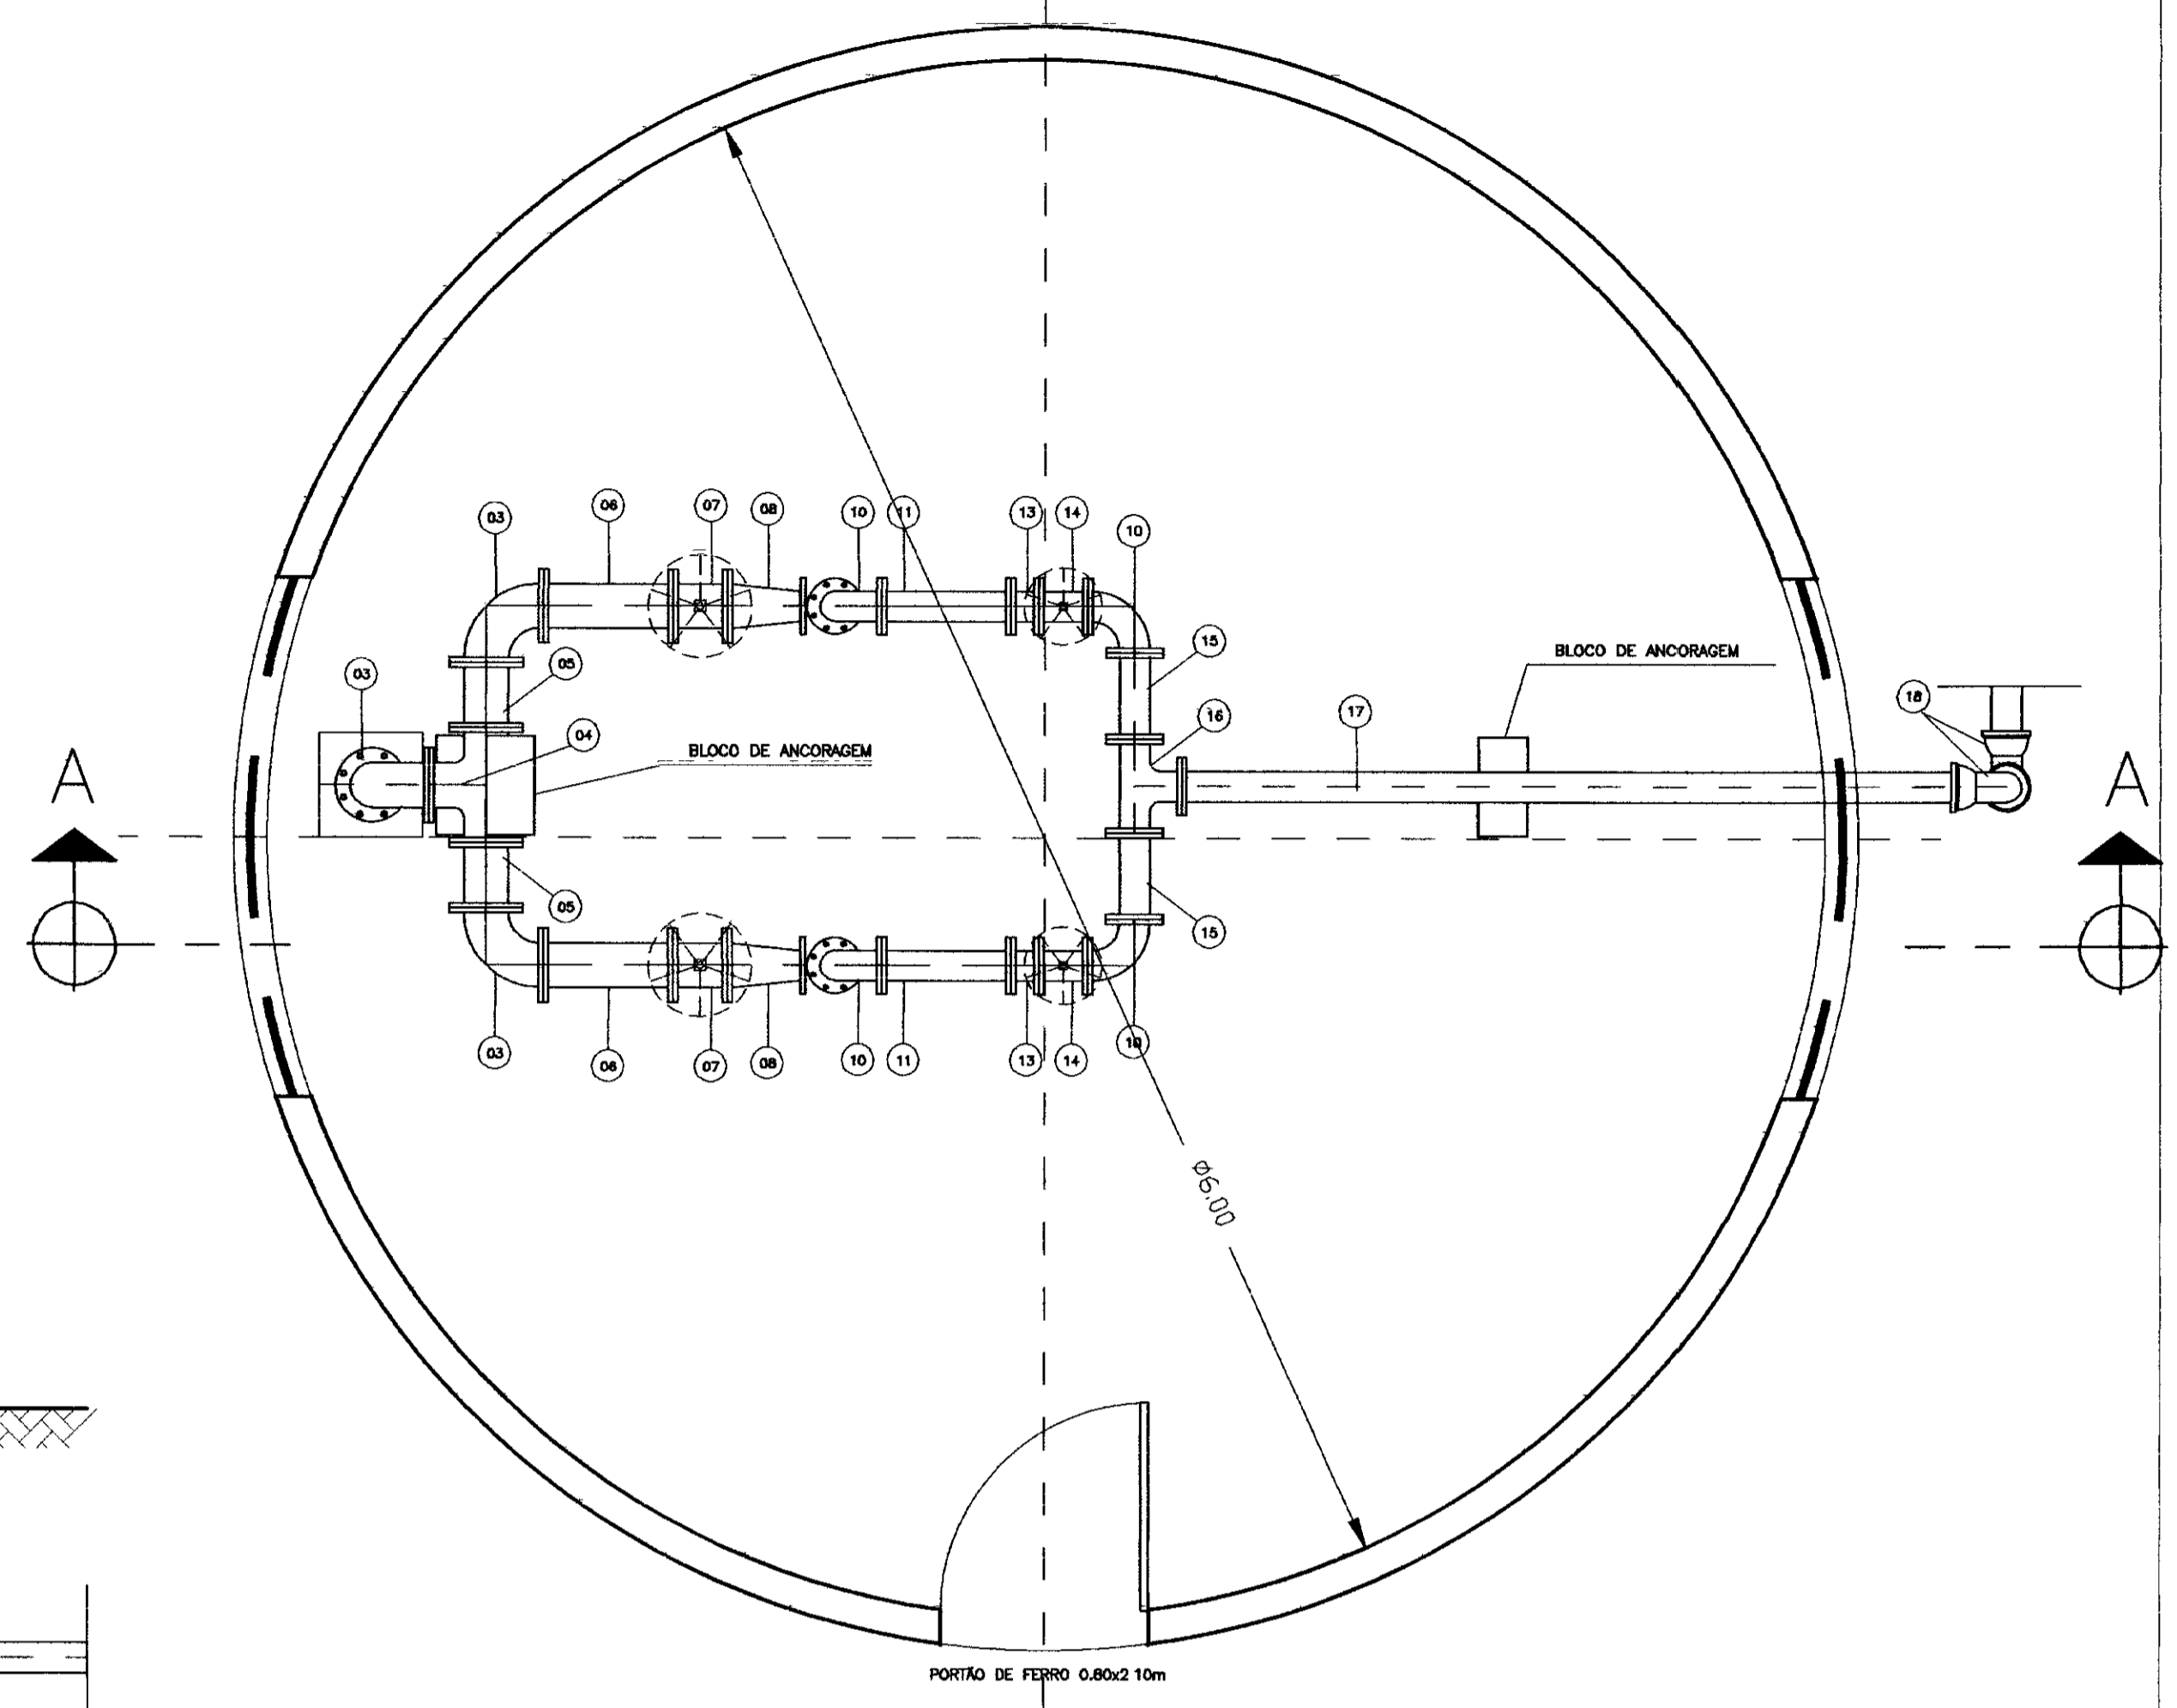


PLANTA BAIXA
ESCALA - 1/25

RELAÇÃO DOS MATERIAIS HIDROMECÂNICO
ENTRADA D'ÁGUA


Nº	DISCRIMINAÇÃO	Ø	QUANT.
01	VÁLVULA DE PÉ COM CRIVO	150	01
02	TUBO DE FoFo COM FLANGE L=3,84m	150	01
03	CURVA DE 90º COM FLANGES	150	03
04	TE COM FLANGES	150	01
05	TUBO COM FLANGES FoFo L=0,25m	150	02
06	TUBO DE FoFo COM FLANGES L=0,50 m	150	02
07	REGISTRO DE GAVETA COM FLANGE E VOLANTE	150	02
08	REDUÇÃO EXCÊNTRICA FoFo COM FLANGES	150 x 75	02
09	REDUÇÃO NORMAL FoFo COM FLANGES	100 x 50	02
10	CURVA DE 90º COM FLANGES	100	04
11	TUBO COM FLANGES FoFo - L=0,75	100	02
12	CONJUNTO MOTOR BOMBA Q=12,28 M ³ /H E POT = 15 CV	-	02
13	VÁLVULA DE RETENÇÃO TIPO PORTINHA ØMCA	100	02
14	REGISTRO DE GAVETA COM FLANGE E VOLANTE	100	02
15	TUBO COM FLANGES FoFo - L=0,33m	100	02
16	TE COM FLANGES	100	01
17	TUBO PONTA FLANGE FoFo L=1,80m	100	01
18	CURVA DE 90º COM BOLSAS	100	02
19	TUBO COM PONTAS FoFo - L=3,60m	100	01

CAIXA DE REGISTRO DE DESCARGA

Nº	DESCRIÇÃO	Ø	QUANTIDADE
01	TUBO DE PVC	100	-
02	TE FLANGE BOLSA FoFo	100x50	01
03	REGISTRO DE GAVETA	50	01
04	EXTREMIDADE FLANGE PONTA	50	01

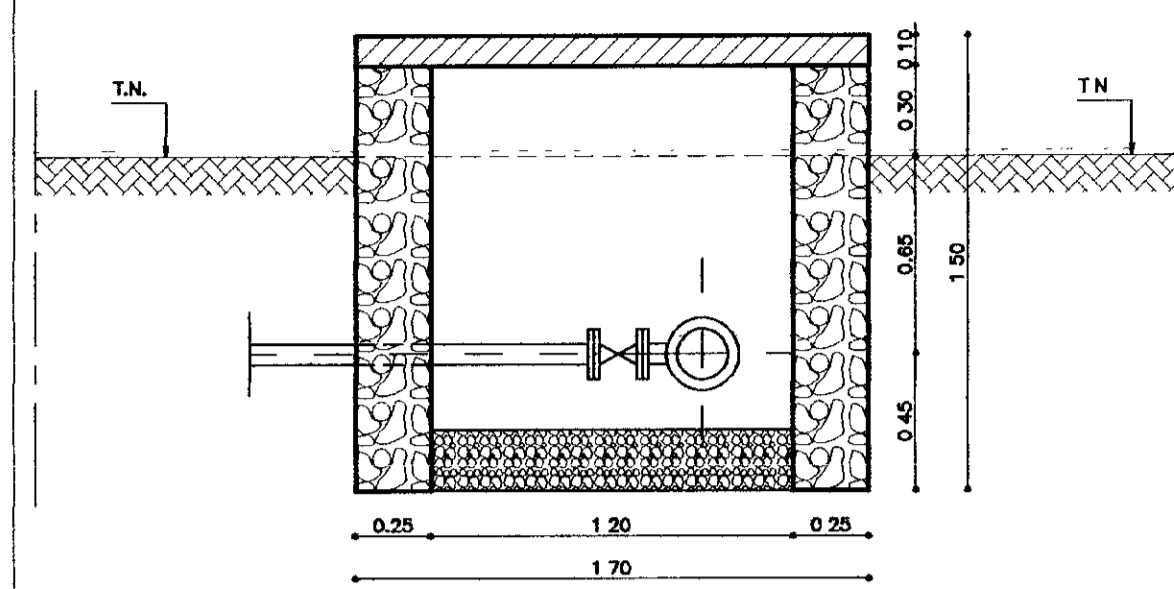


CORTE - AA
ESCALA - 1/25

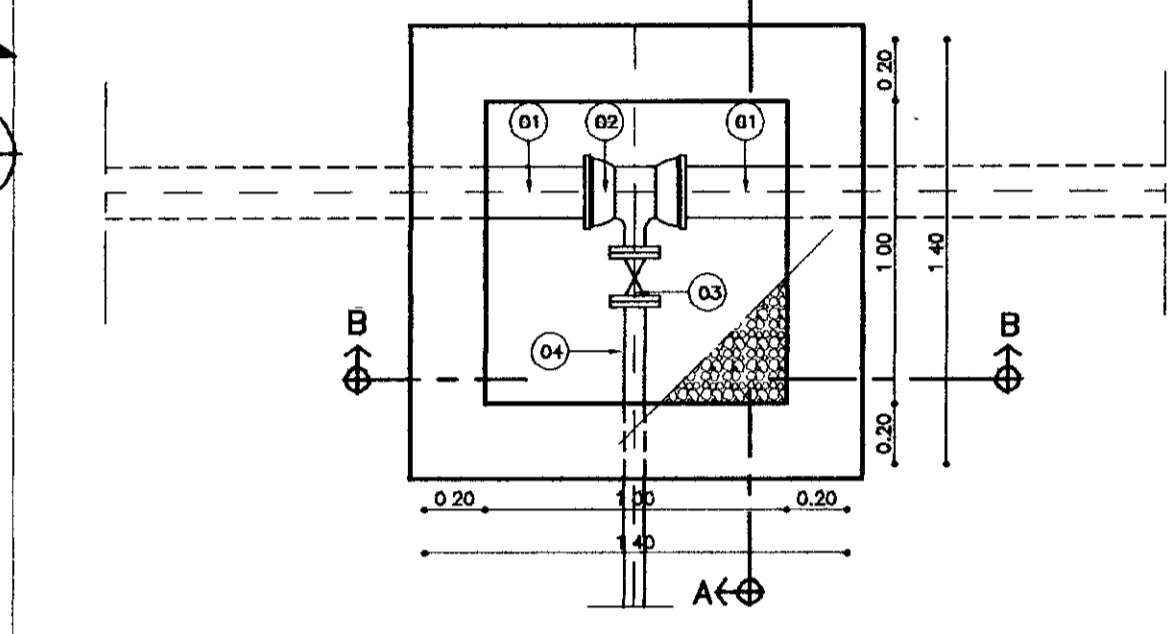


PLANTA BAIXA
ESCALA - 1/25

CAIXA DE INSPEÇÃO DE VENTOSA

Nº	DESCRIÇÃO	Ø	QUANTIDADE
01	TUBO DE PVC	100	-
02	TE FLANGE BOLSA FoFo	100x50	01
03	VENTOSA TRIPLICE FUNÇÃO	50	01

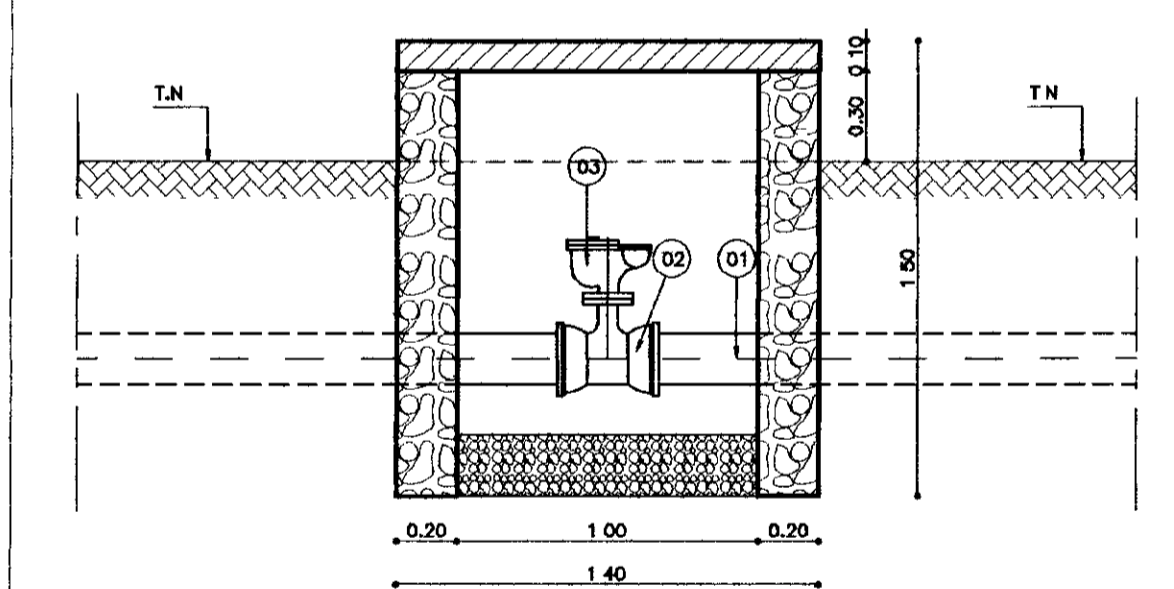

CORTE - AA
ESCALA - 1/25

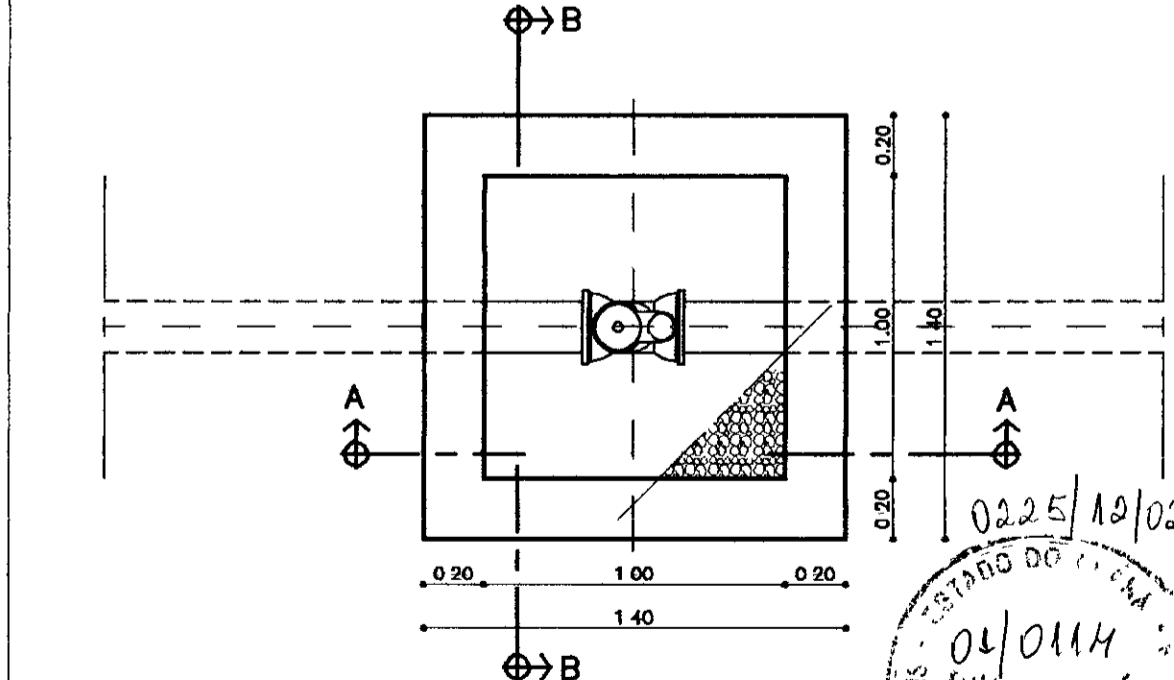

PLANTA BAIXA
ESCALA - 1/25

LEGENDA:

	TERRENO NATURAL
	ALVENARIA DE PEDRA
	CONCRETO SIMPLES
	CONCRETO ARMADO
	BRITA

NOTAS :

DESENHOS DE REFERÊNCIA :


REVISÕES

Nº	NATUREZA DA REVISÃO	DATA	APROVO


GOVERNO DO ESTADO DO CEARÁ
SECRETARIA DOS RECURSOS HÍDRICOS - SRH 000012

PROJETO TÉCNICO EXECUTIVO DAS OBRAS DE ADUTORAS
PARA TRANSFERÊNCIA À CAGEEE/KFW
ADTORA ENG. JOÃO TOMÉ


Projeto: CAPCAXARUARU.DWG
Visto: JANEIRO/2001
Verificado: INDICADA
Aprova: PES PROJETO DE ENGENHARIA E SUPERVISÃO DE OBRAS Nº do Desenho: 04/07

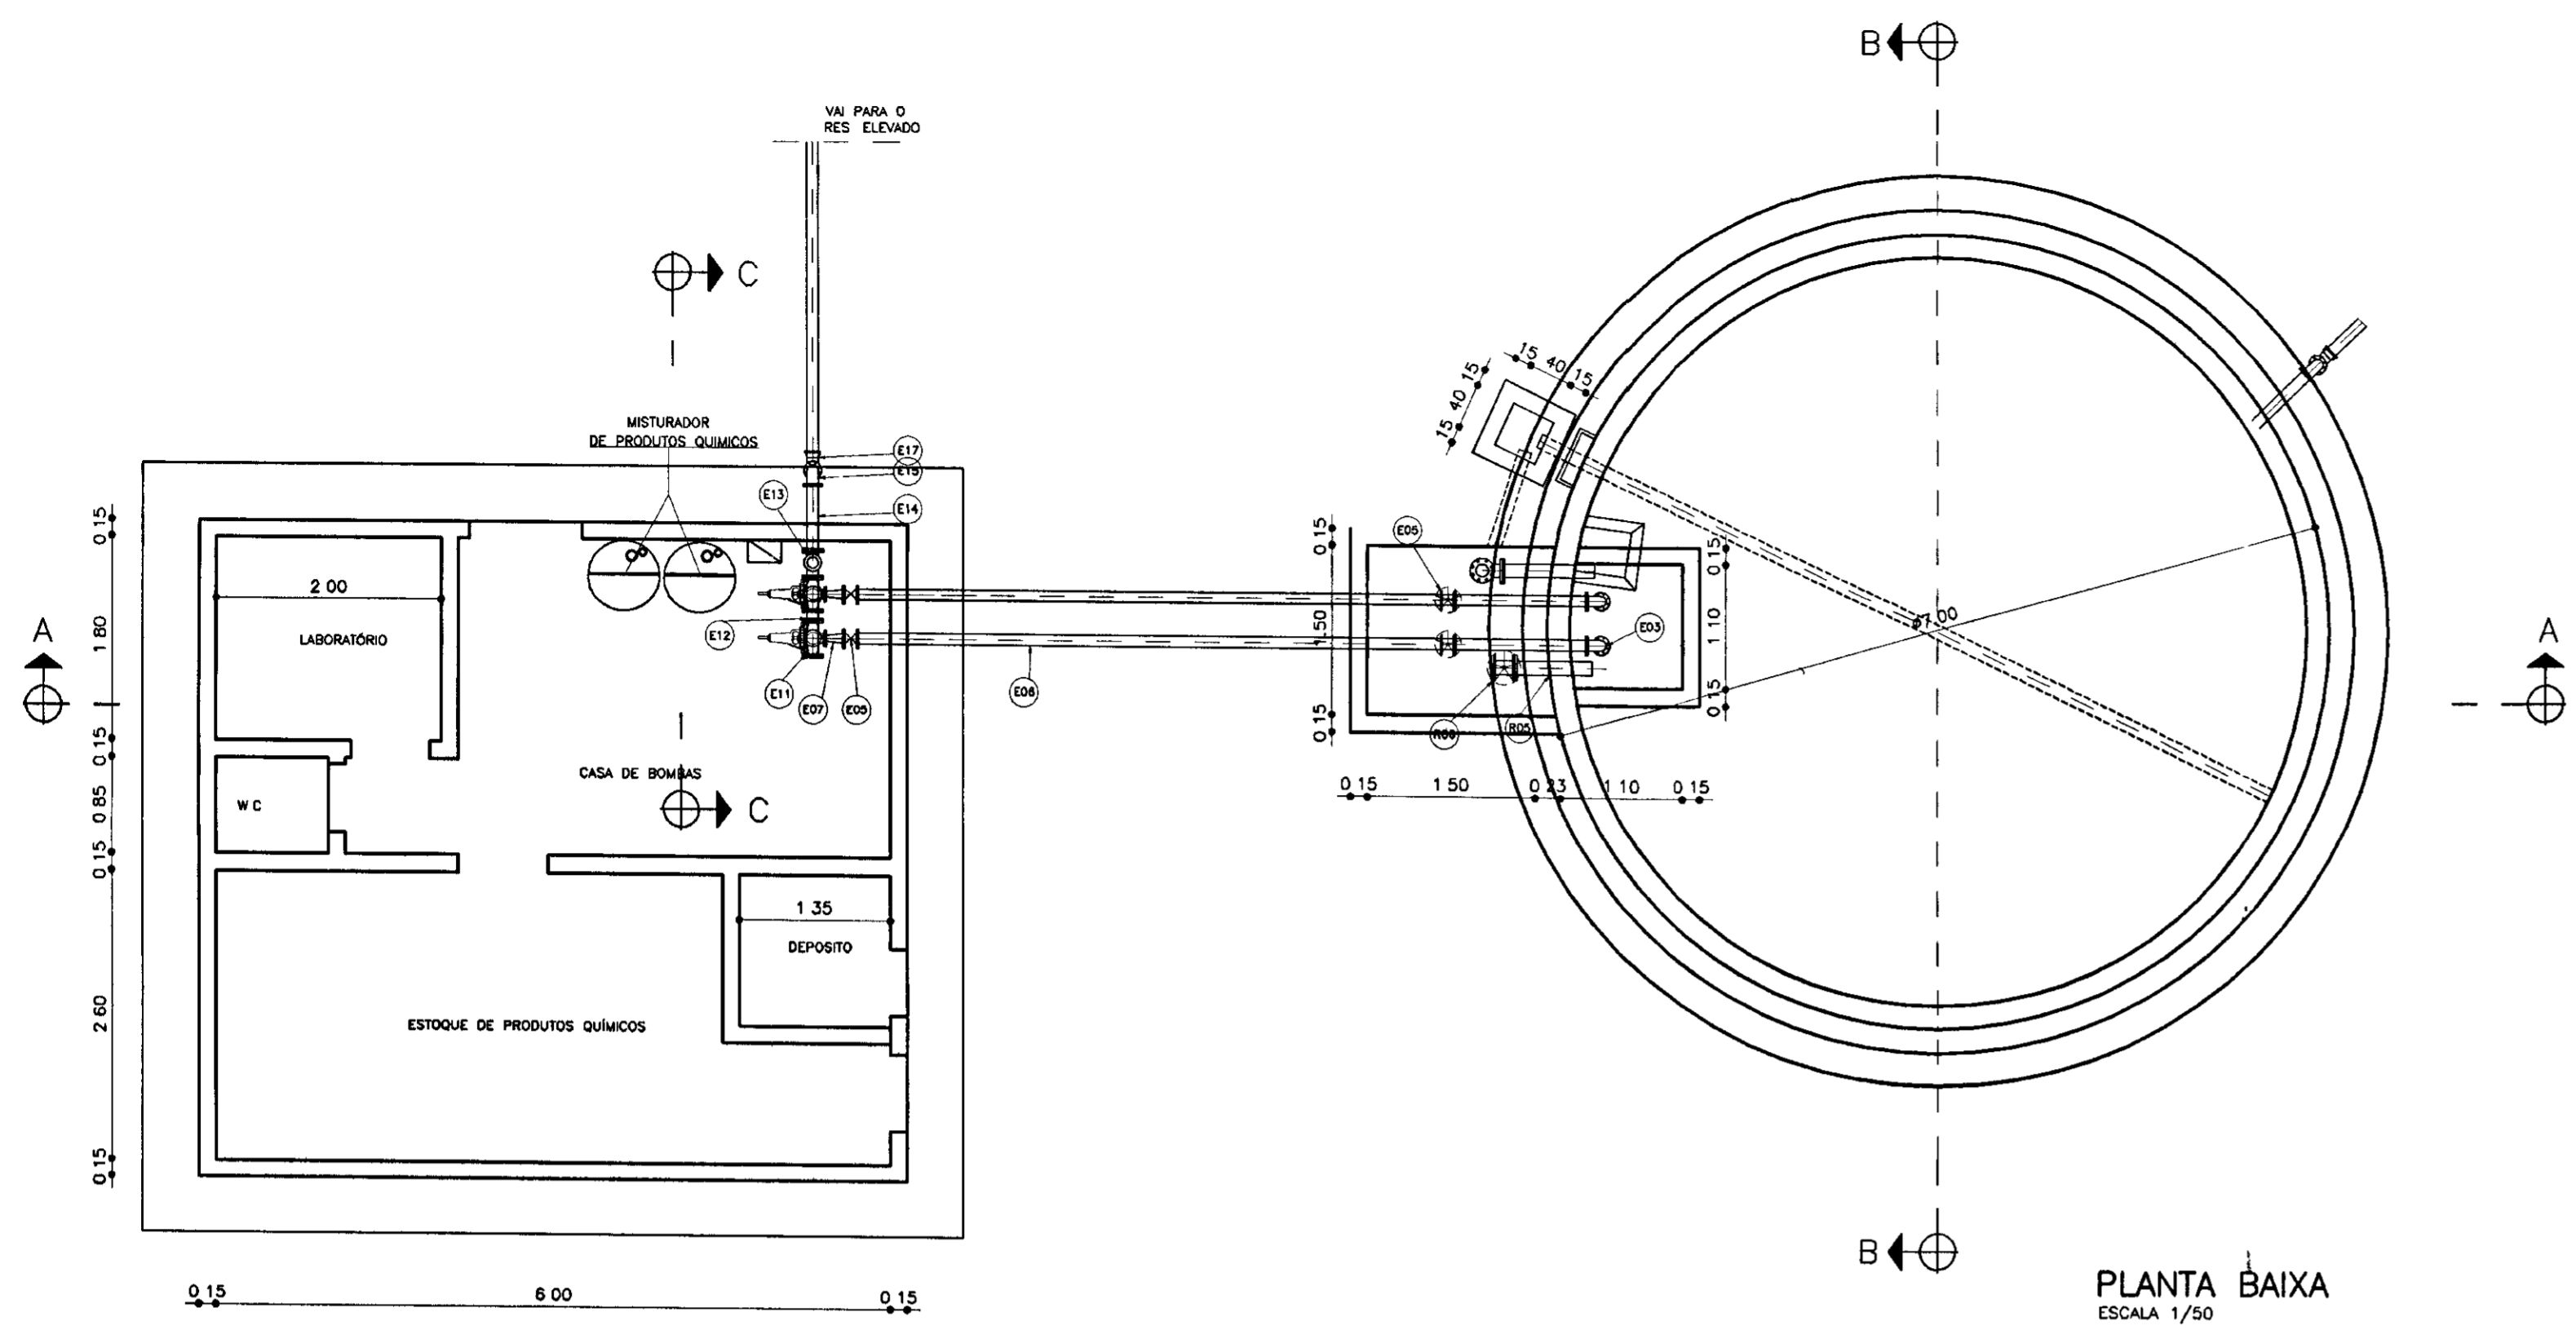

PLANTA BAIXA
ESCALA 1/50

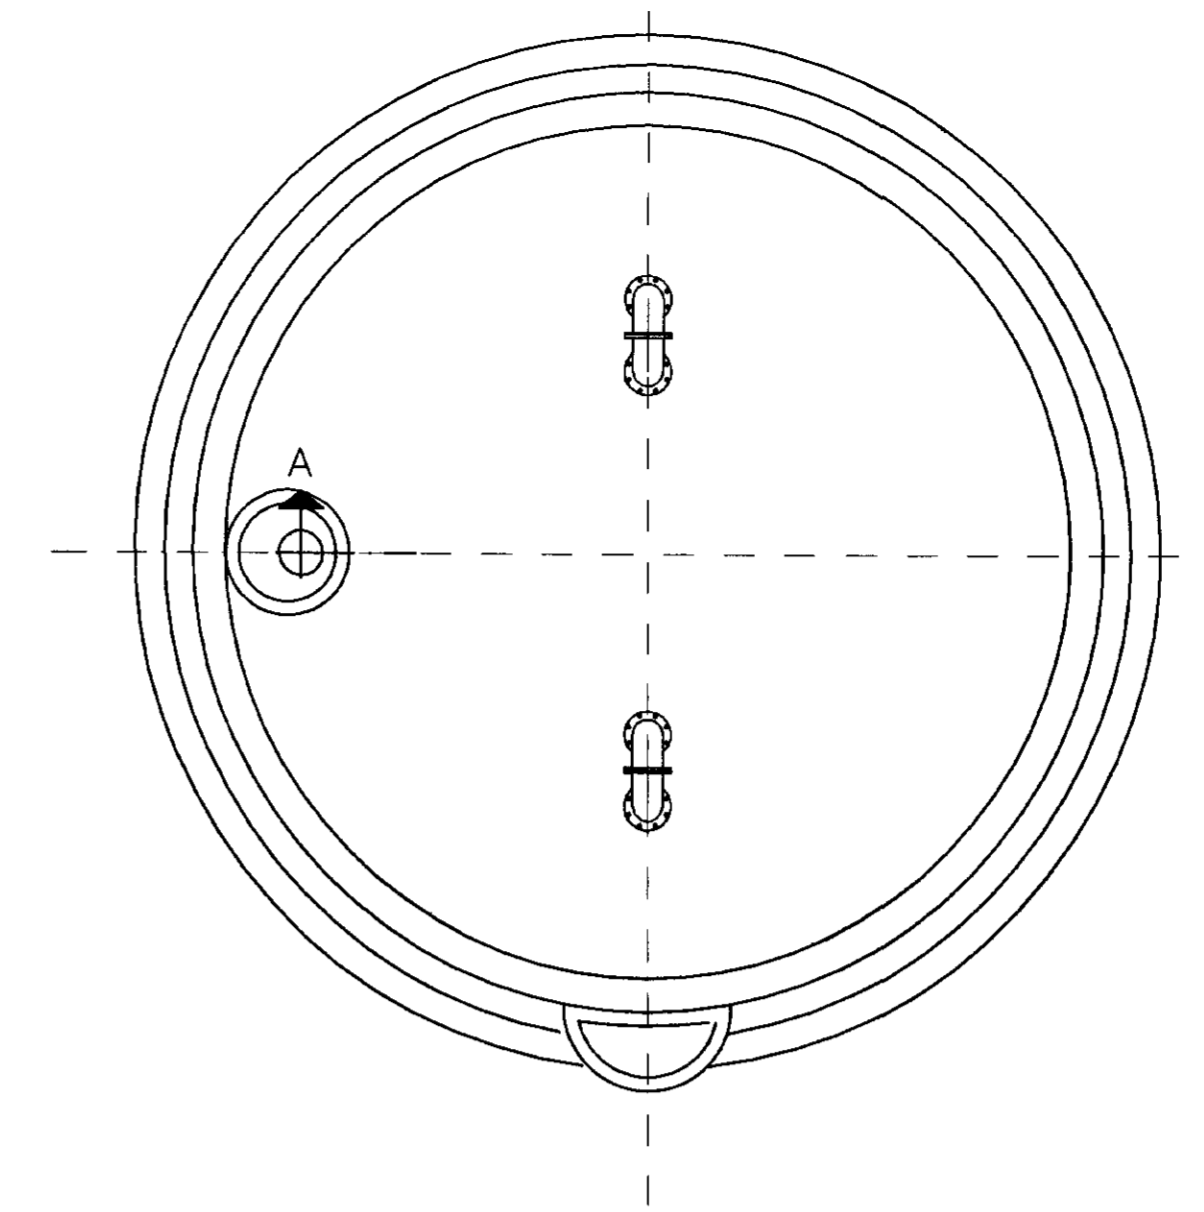

PLANTA DA COBERTA
ESCALA 1/50

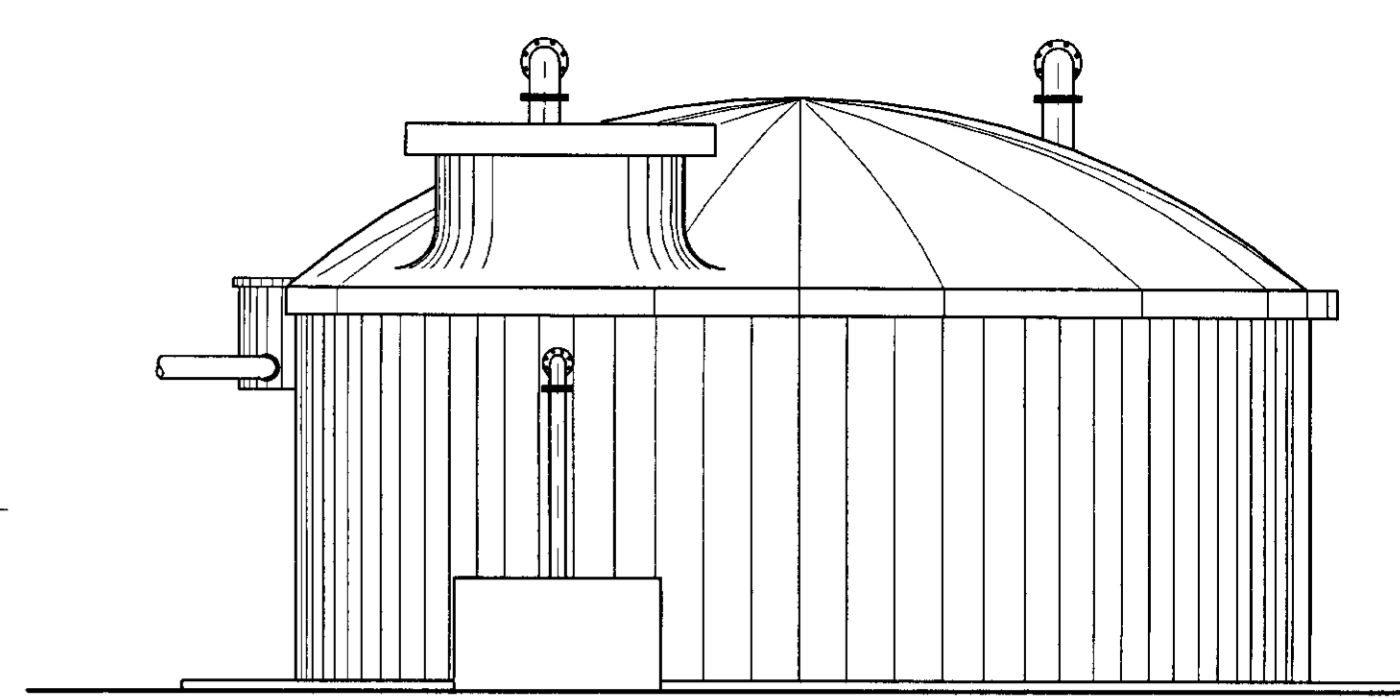


VISTA CC
ESCALA 1/50


RELAÇÃO DOS MATERIAIS HIDROMECÂNICO

Nº	DISCRIMINAÇÃO	#	QUANT
RO1	C 90º BB	100	01
RO2	T F F L=3,7m	100 x 100	02
RO3	C 90º FF	100	08
RO4	T F F L=0,40m	100	04
RO5	T F F L=0,4m	50	01
RO6	R G F V	50	01


Nº	DISCRIMINAÇÃO	#	QUANT
EO1	C R I	100	02
EO2	T F F L=2,50m	100	02
EO3	C 90º FF	100	02
EO4	T F F L=0,50m	100	02
EO5	R G F V	100	04
EO6	T F F L=0,00m	100	02
EO7	R E F	100	75
EO8	BOMBA Q=30,7M3/A PT=7,5 CV		02
EO9	R C F	50	75
EO10	R G F V	75	02
EO11	T E F	75	02
EO12	T F F L=0,25m	75	01
EO13	V R F	75	01
EO14	T F F L=0,50m	75	01
EO15	C 90º FF	75	01
EO16	T F F L=1,50m	75	01
EO17	C 90º BB	75	01

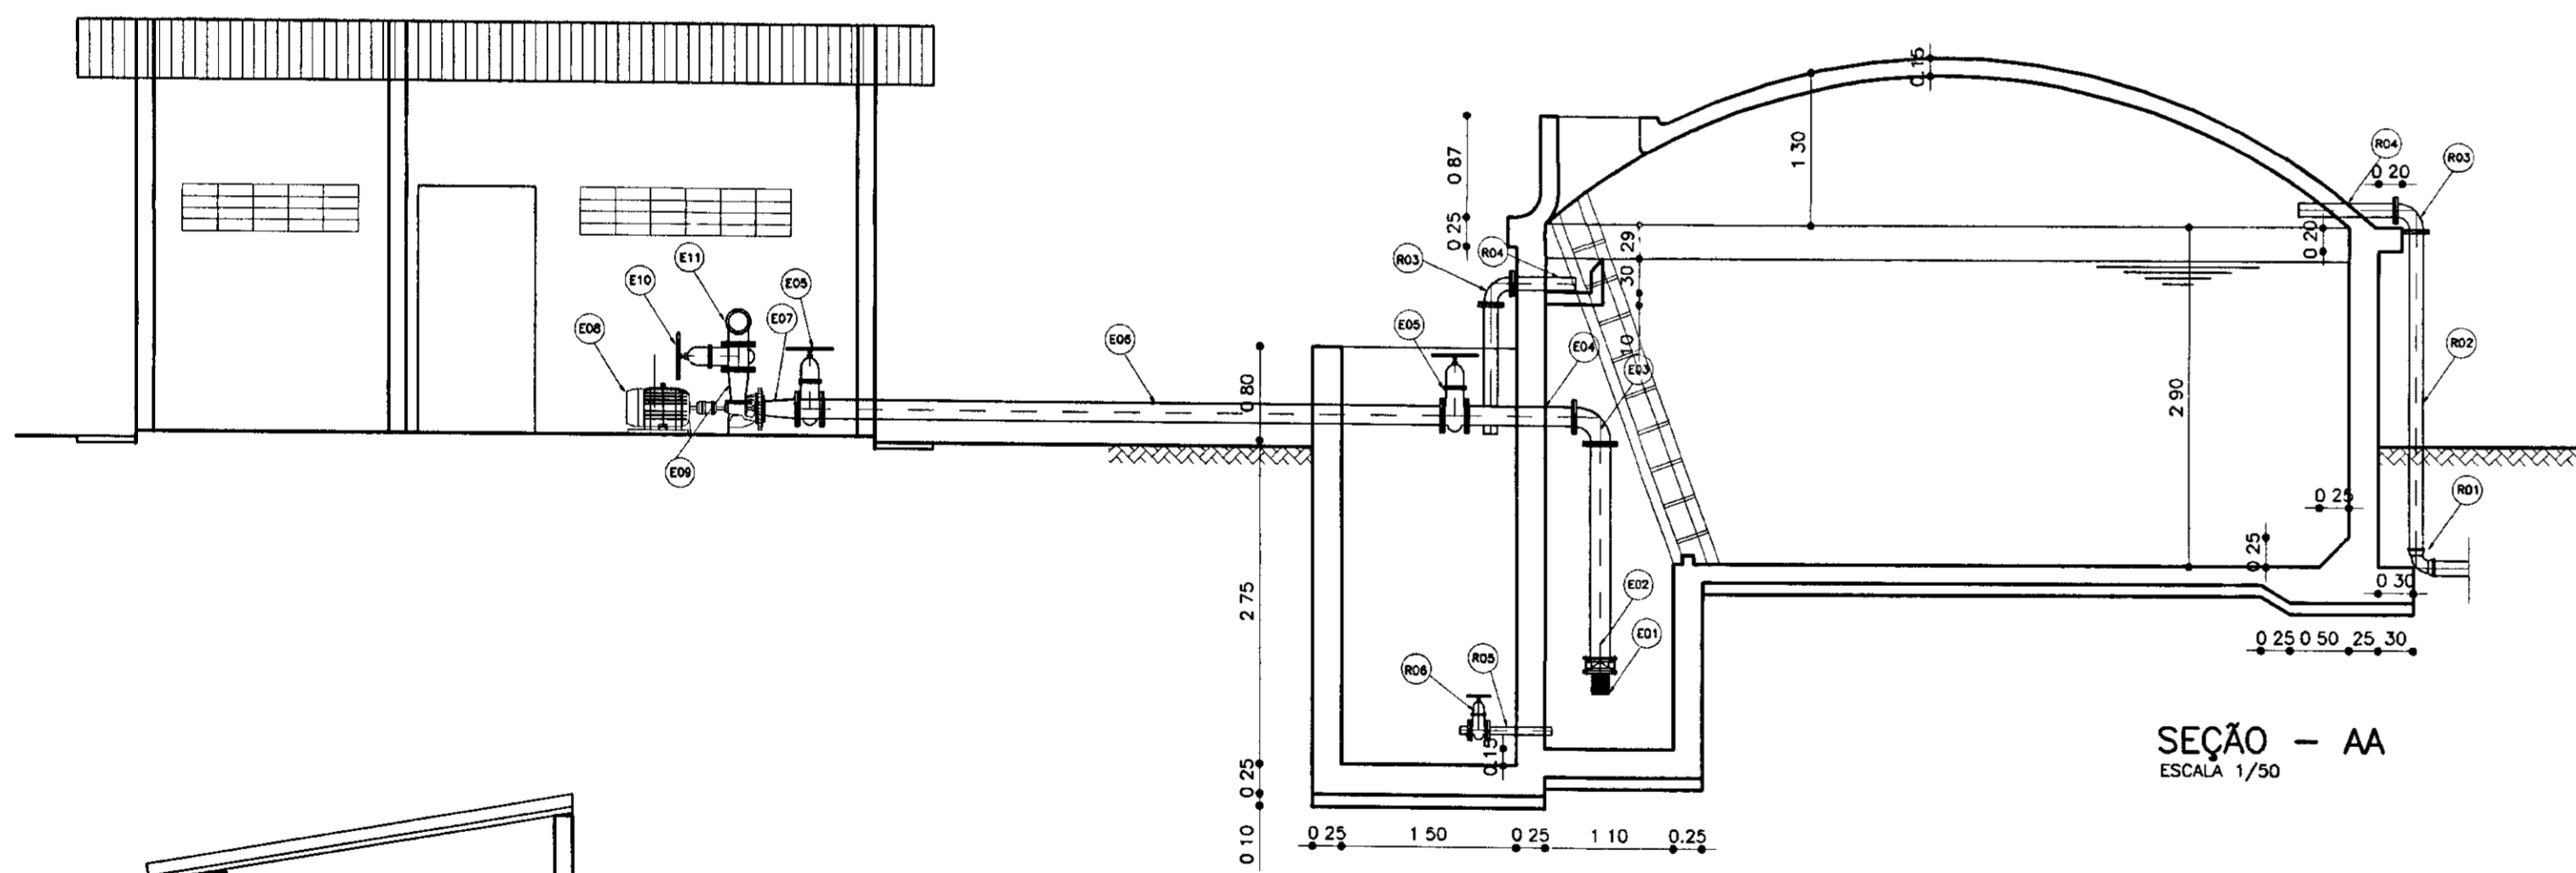

SEÇÃO - AA
ESCALA 1/50

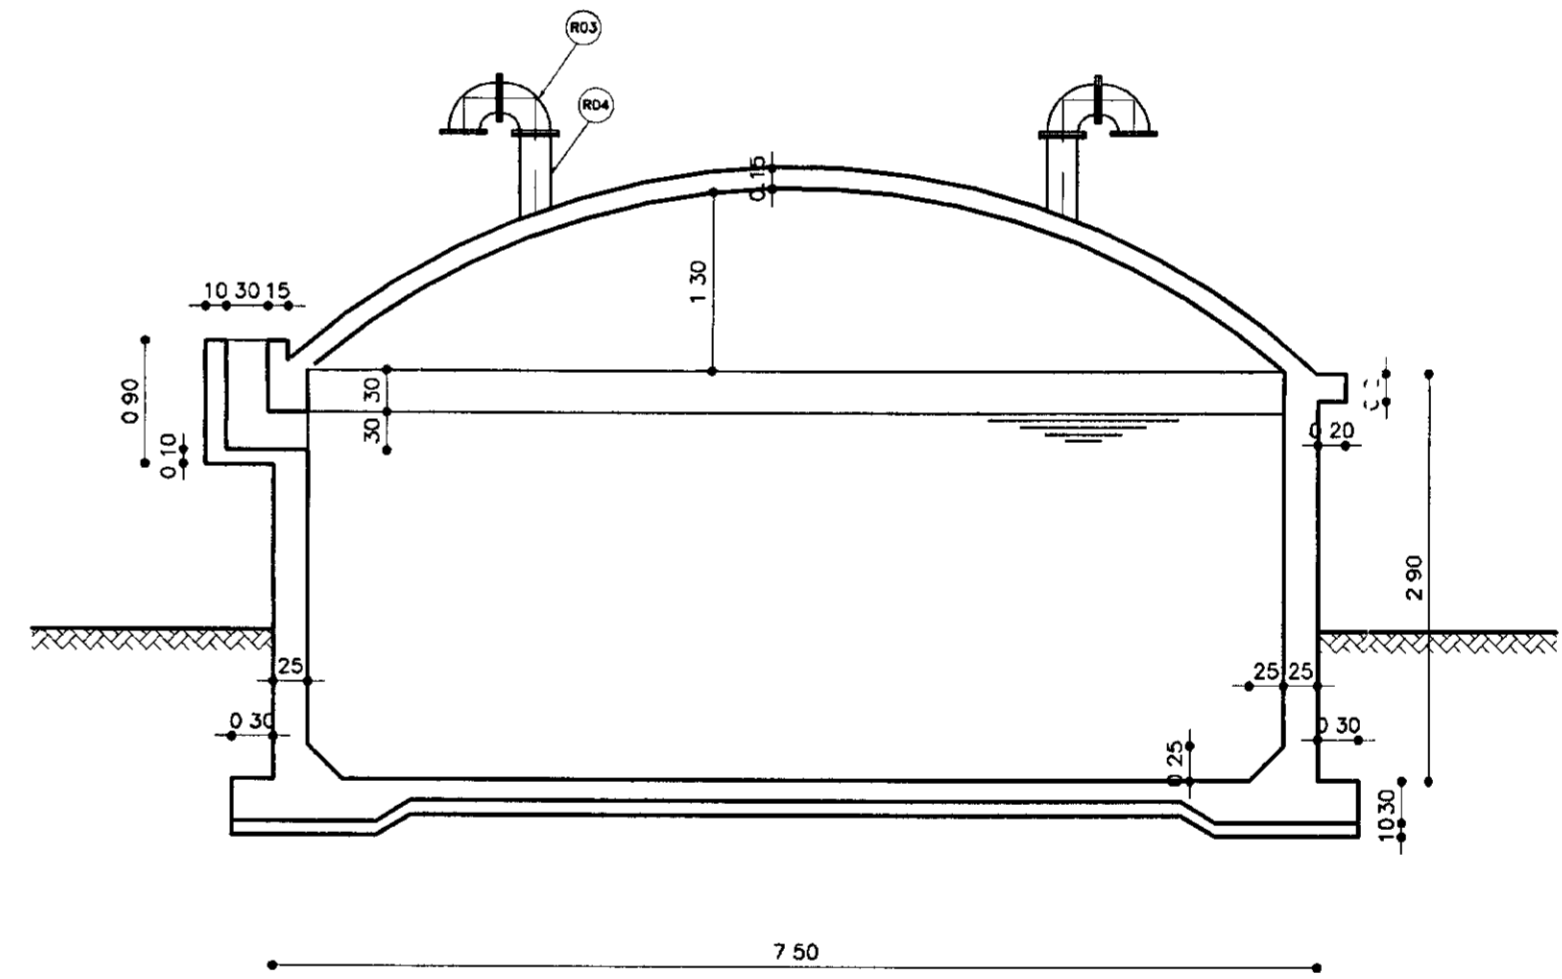

SEÇÃO BB
ESCALA 1/50

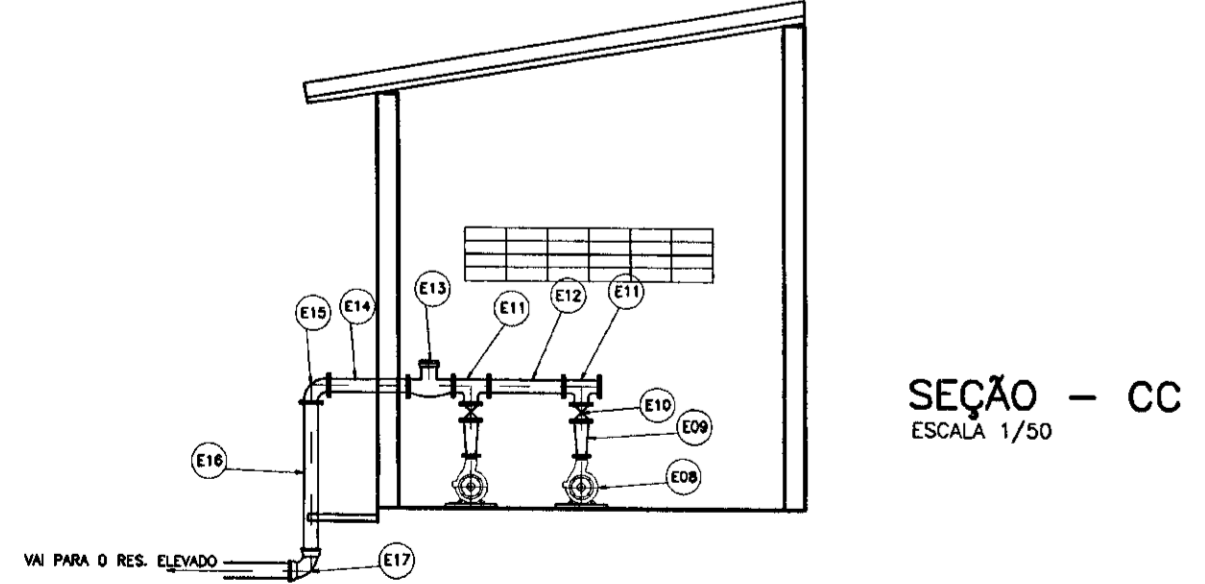

SEÇÃO - CC
ESCALA 1/50

LEGENDA

	ALVENARIA
	CONCRETO SIMPLES
	CONCRETO ARMADO
	TERRENO NATURAL

NOTAS

DESENHOS DE REFERÊNCIA

REVISÕES			
Nº	NATUREZA DA REVISÃO	DATA	APROVO

GOVERNO DO ESTADO DO CEARÁ
SECRETARIA DOS RECURSOS HÍDRICOS - SRH

PROJETO TÉCNICO EXECUTIVO DAS OBRAS DE ADUTORAS
PARA TRANSFERÊNCIA À CAGECEE/KFW
ADUTORA ENG. JOÃO TOMÉ

Projeto: RES-ELEVADO dwg
Visto: Data de Emissão: JANEIRO/2001
Verificado: Escala: INDICADA
Aprovo: N do Desenho: 06/07

PES PROJETOS DE ENGENHARIA E SUPERVISÃO DE OBRAS

0225/12/02
01/0111
BIBLIOTECA
000014

RELAÇÃO DOS MATERIAIS HIDROMECÂNICO
ENTRADA D'ÁGUA

Nº	DISCRIMINAÇÃO	Ø	QUANT
01	TUBO COM FLANGE E BOLSA	75	01
02	CURVA 90° FoFo COM FLANGES	75	02
03	TUBO COM FLANGES FoFo L=3,35m	75	01
04	TUBO COM FLANGES FoFo L=6,00m	75	01
05	TUBO COM FLANGES FoFo L=3,65m	75	01
06	1000 FoFo FLANGE E PONTA L=0,25 m	75	01

EXTRAVASOR

Nº	DISCRIMINAÇÃO	Ø	QUANT
EX1	1000 FoFo FLANGE PONTA L=1,00 m	150	01
EX2	CURVA 90° FoFo FLANGEADA	150	03
EX3	1000 FoFo FLANGE L=3,80 m	150	01
EX4	1000 FoFo FLANGE L=6,00 m	150	01
EX5	1000 FoFo FLANGE L=3,15 m	150	01
EX6	1000 FoFo FLANGE PONTA L=2,00 m	150	01
07	CURVA 90° FoFo BOLSA	150	01
08	TUBO PONTA BOLSA	150	10

DISTRIBUIÇÃO





Nº	DISCRIMINAÇÃO	Ø	QUANT
D01	EXTREMIDADE PONTA FLANGE FoFo C/ ABA DE VEDAÇÃO L=0,70m	100	01
D02	TOCO COM FLANGES FoFo L=0,25m	100	02
D03	TUBO COM FLANGES FoFo L=5,25m	100	02
D04	TUBO COM FLANGES FoFo L=1,70m	100	01
D05	REGISTRO DE GAVETA COM FLANGES E VOLANTE FoFo, PN-10	100	01
D06	TUBO COM FLANGES FoFo L=1,80m	100	02
D07	CURVA DE 90° COM FLANGES E PE FoFo, PN-10	100	01
D08	TUBO COM FLANGES E PONTA FoFo L=2,0m	100	01
D09	CURVA DE 90° COM BOLSA FoFo, PN-10	100	01
D10	TUBO PONTA E BOLSA PVC	100	-

LIMPEZA

Nº	DISCRIMINAÇÃO	Ø	QUANT
L01	EXTREMIDADE PONTA FLANGE FoFo C/ ABA DE VEDAÇÃO L=0,70m	100	01
L02	TOCO COM FLANGES FoFo L=0,25m PN-10	100	02
L03	TUBO COM FLANGES FoFo L=5,25m	100	01
L04	TUBO COM FLANGES FoFo L=1,70m	100	01
L05	REGISTRO DE GAVETA COM FLANGES E VOLANTE FoFo, PN-10	100	01
L06	TUBO COM FLANGES FoFo L=1,80m	100	01
L07	CURVA DE 90° COM FLANGES E PE FoFo, PN-10	100	02
L08	TUBO COM FLANGES FoFo L=4,00m, PN-10	100	01
L09	TUBO COM FLANGE E PONTA FoFo L=0,25m, PN-10	100	01

VENTILAÇÃO

Nº	DISCRIMINAÇÃO	Ø	QUANT
01	TOCO COM FLANGE E PONTA FoFo L=0,40m, PN-10	75	01
02	CURVA 90° FoFo COM FLANGES, PN-10	75	02

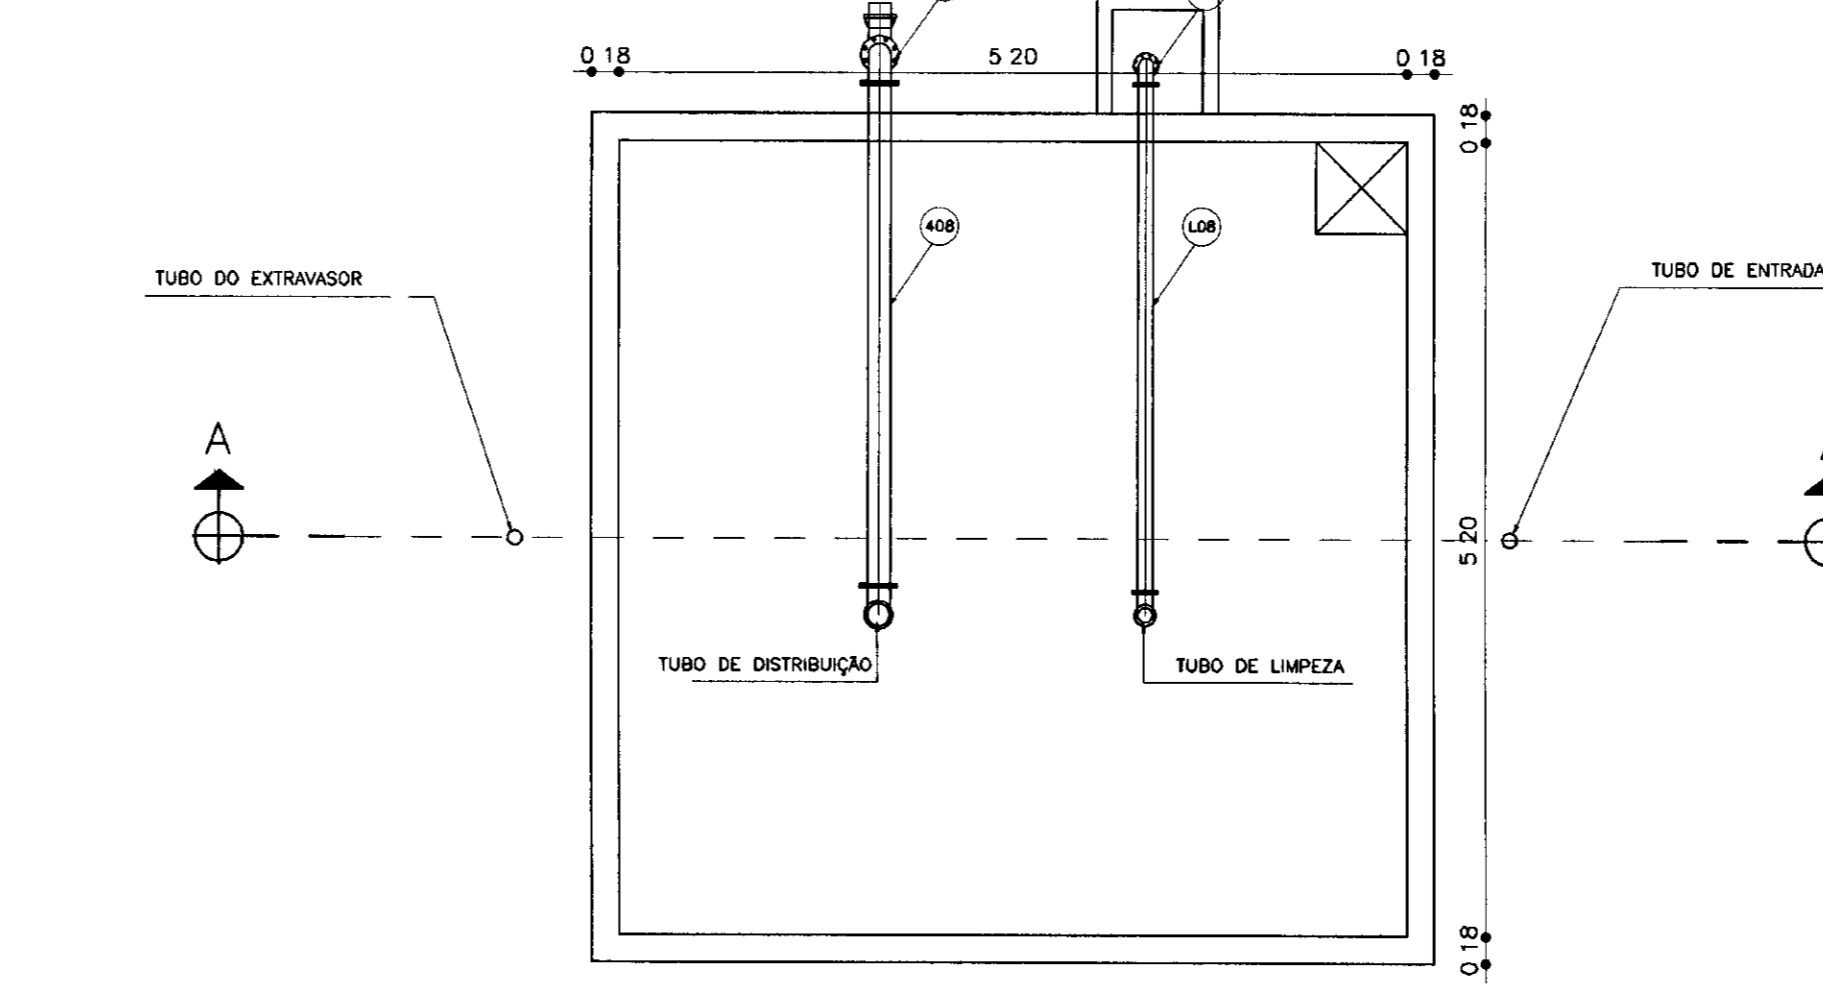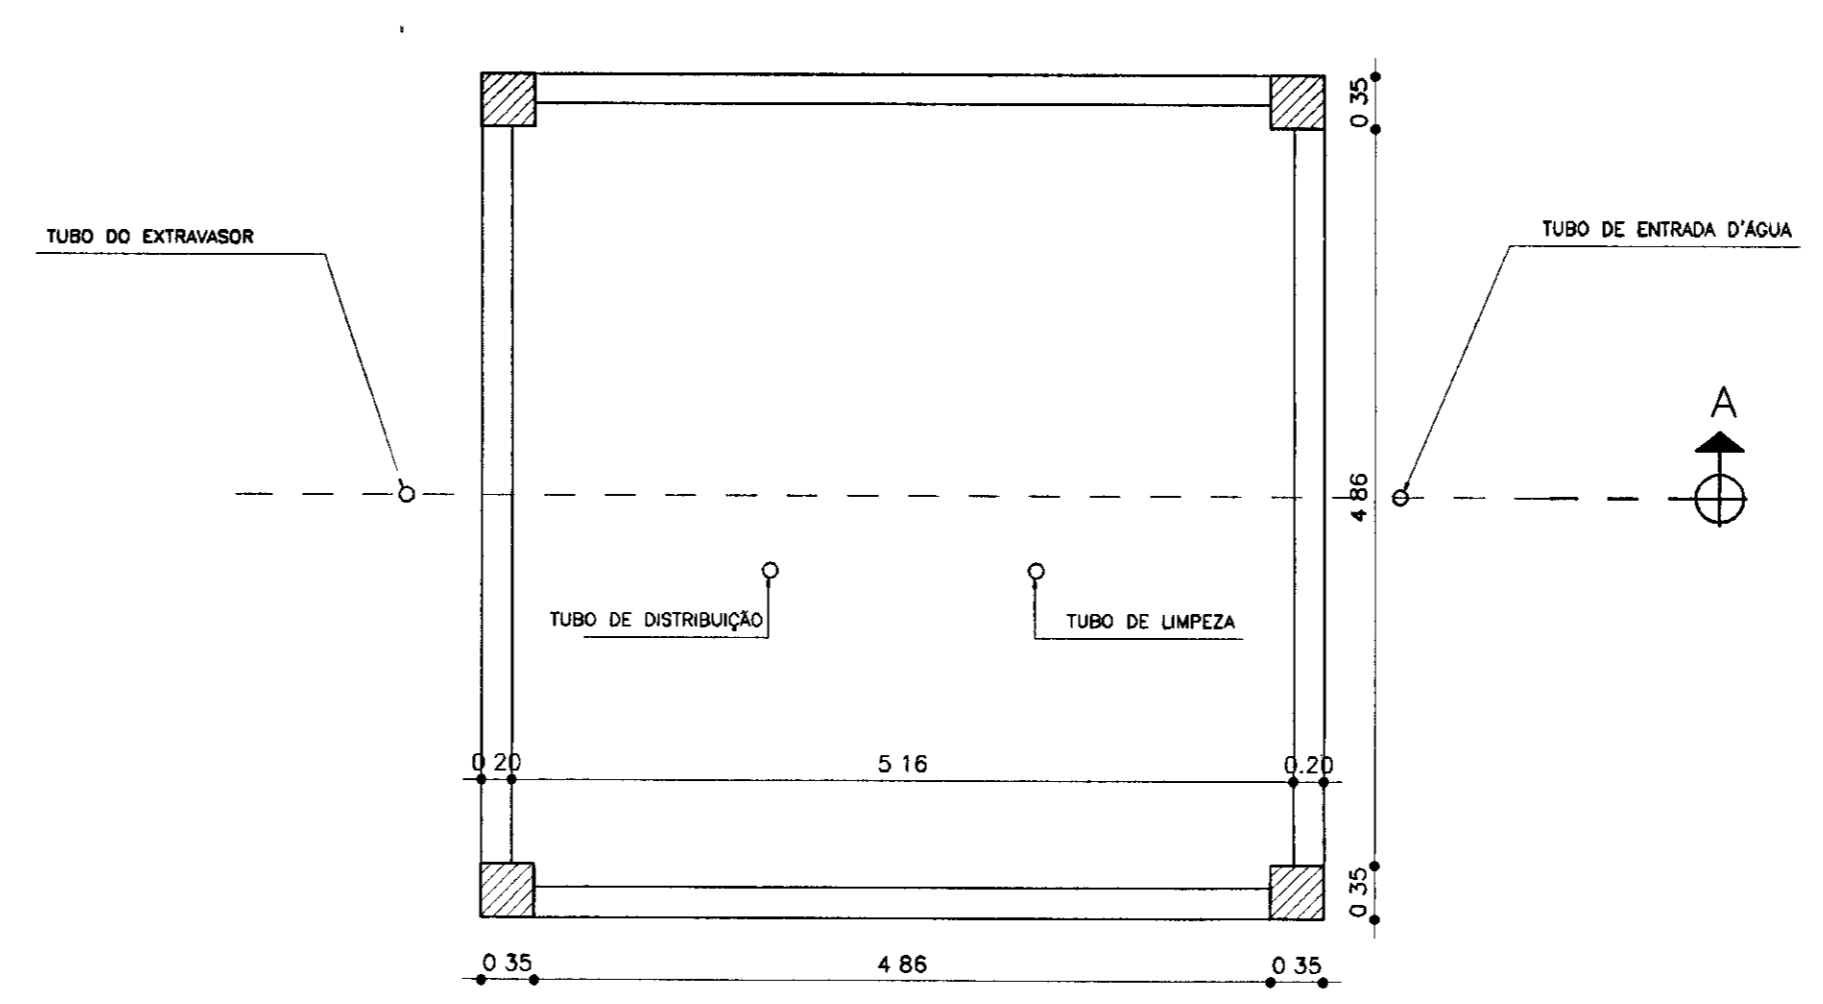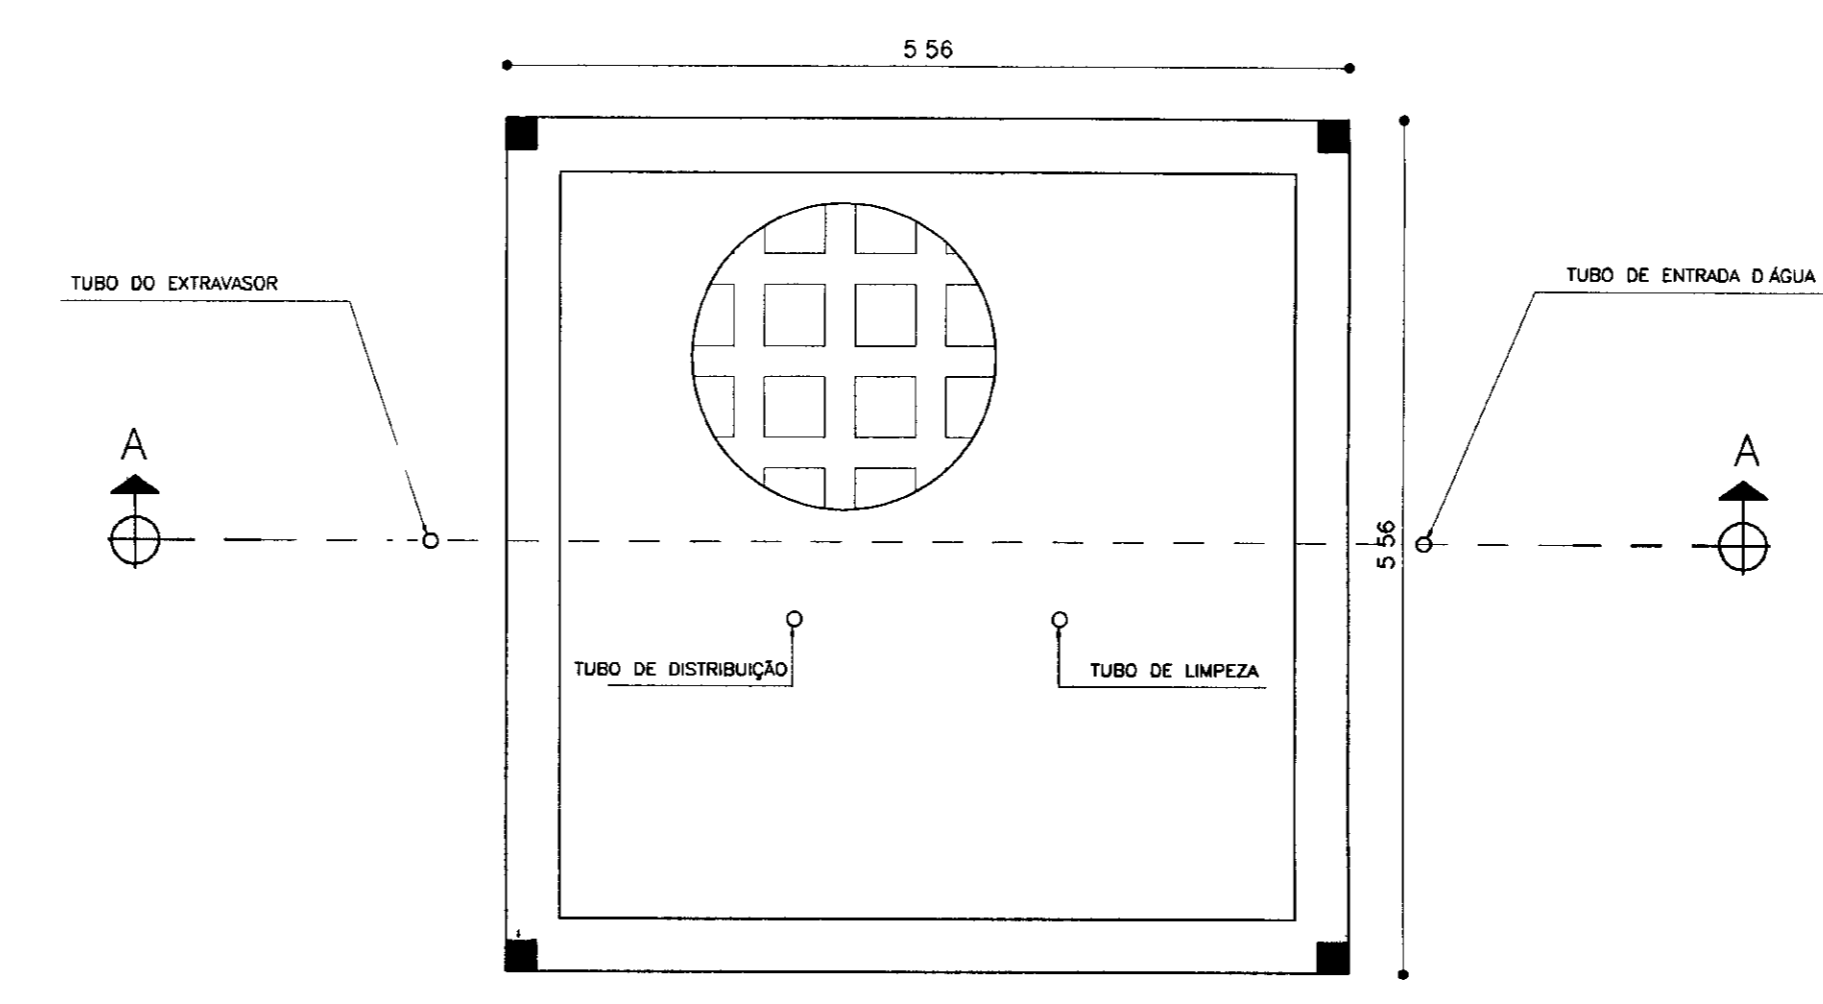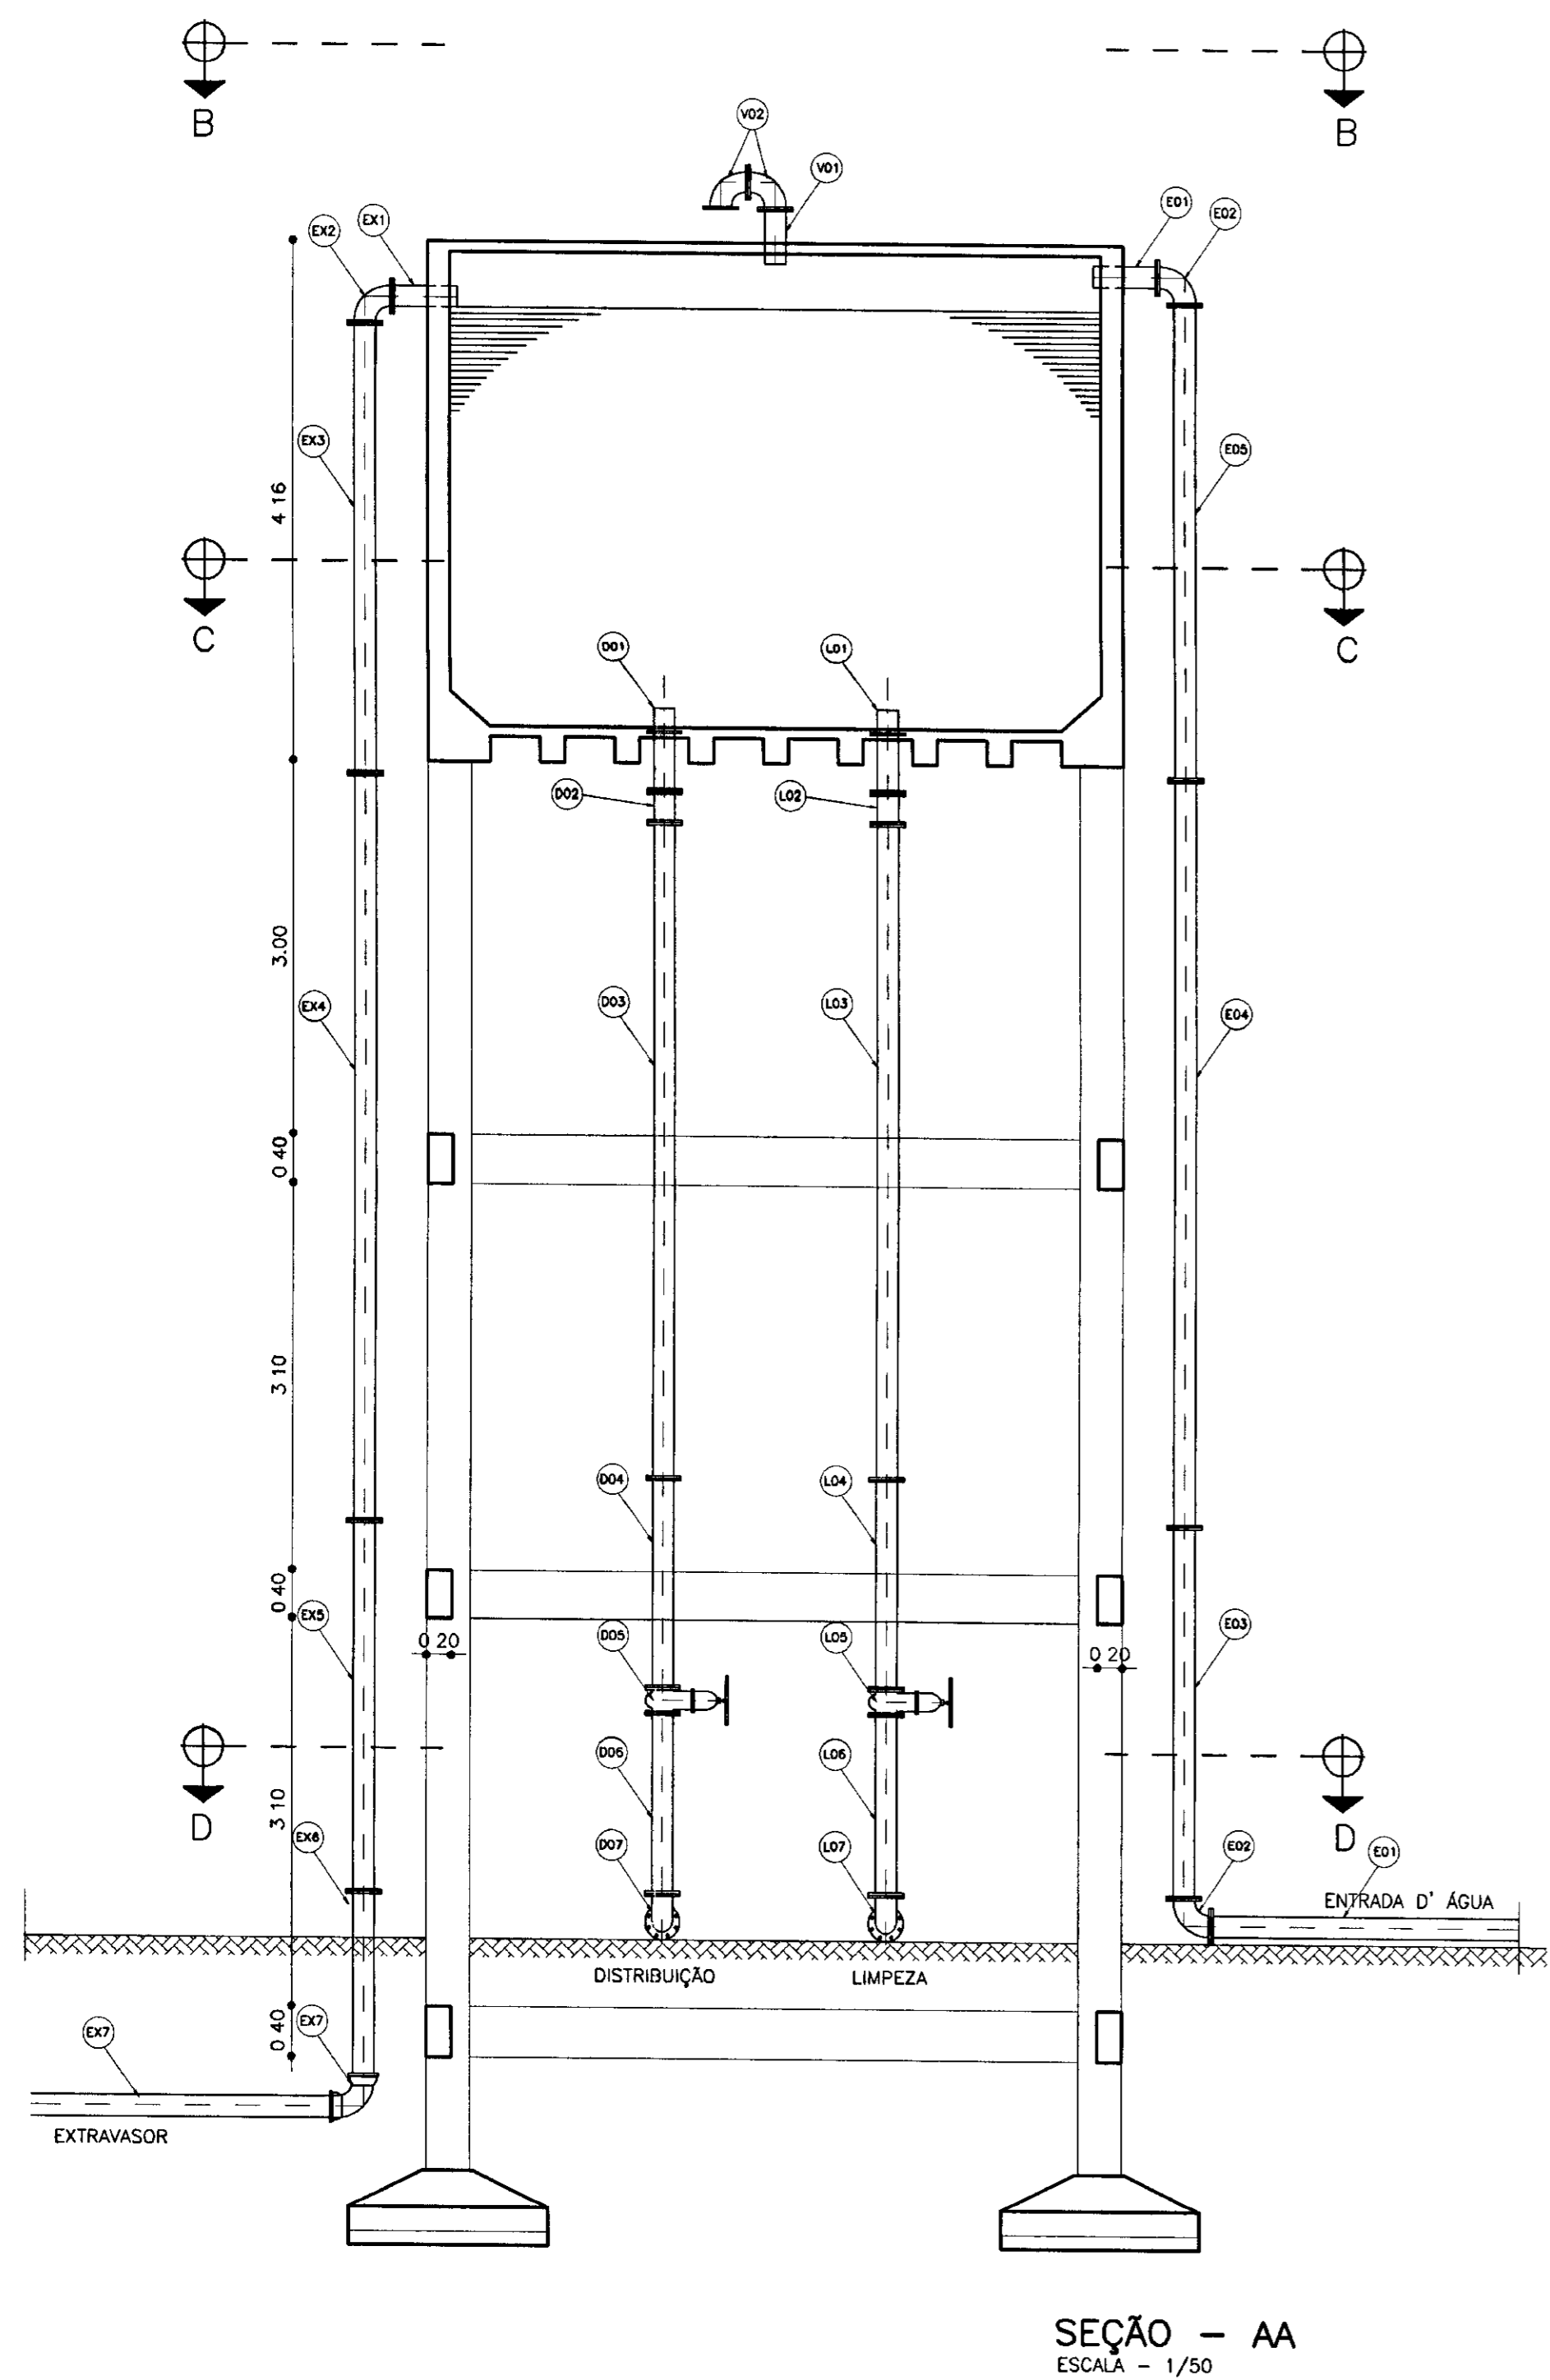

LEGENDA

	ALVENARIA
	CONCRETO SIMPLES
	CONCRETO ARMADO
	TERRENO NATURAL

NOTAS

DESENHOS DE REFERÊNCIA


REVISÕES

Nº	NATUREZA DA REVISÃO	DATA	APROVO

GOVERNO DO ESTADO DO CEARÁ
SECRETARIA DOS RECURSOS HÍDRICOS - SRH

PROJETO TÉCNICO EXECUTIVO DAS OBRAS DE ADUTORAS
PARA TRANSFERÊNCIA À CAGECEE/KFW
ADUTORA ENG. JOÃO TOMÉ

Projeto	RESERVATÓRIO ELEVADO DE 100 m3	Desenho	RES-ELEVADO.dwg
Visto	CORTES AA, BB, CC E DD	Data de Emissão	JANEIRO/2001
Verificado	AS BUILT	Estado	INDICADA
Aprova	PES	Nº do Desenho	07/07

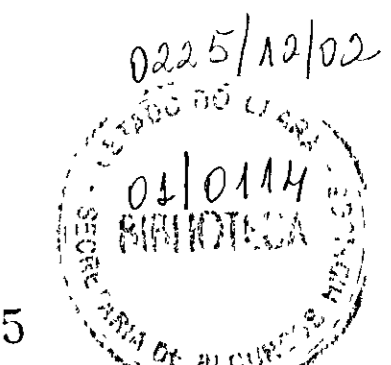

000015