

GOVERNO DO ESTADO



CEARÁ
AVANÇANDO NAS MUDANÇAS



ELABORAÇÃO DO PROJETO TÉCNICO EXECUTIVO
DAS OBRAS DE ADUTORA PARA
TRANSFERÊNCIA À CAGECE / KFW

PROJETO DA ADUTORA DE SACO VERDE

VOLUME 17

AS BUILT

TOMO II - DESENHOS

CONTRATO N.º 20/2000/SRH

PESO

Projeto de Engenharia e
Supervisão de Obras

FORTALEZA NOVEMBRO DE 2000

GOVERNO DO ESTADO



Lote: 02690 - Prep () Scan () Index ()
Projeto Nº 269/02/14
Volume _____ / _____
Qtd A4 _____ Qtd A3 _____
Qtd A2 _____ Qtd A1 _____
Qtd A0 _____ Outros _____

ELABORAÇÃO DO PROJETO TÉCNICO EXECUTIVO DAS OBRAS DE ADUTORAS PARA TRANSFERÊNCIA À CAGECE/KFW

PROJETO DA ADUTORA DO SACO VERDE


VOLUME 17

TOMO II - DESENHOS

CONTRATO Nº 20/2000/SRH

AS BUILT

APRESENTAÇÃO

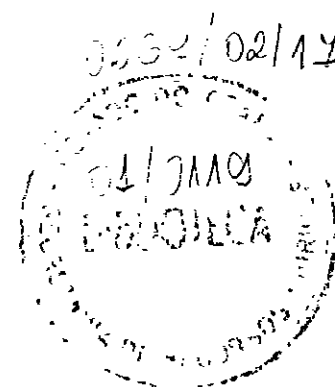

APRESENTAÇÃO

O presente documento apresenta os serviços realizados no âmbito do Contrato N° 020/2000-SRH.firmado entre SRH - Secretaria dos Recursos Hídricos e a PESO - Projetos de Engenharia e Supervisão de Obras Ltda, para elaboração do projeto Técnico Executivo das Obras de Adutoras para Transferência à CAGECE/KFW

Os estudos realizados, conforme os termos de referência, são apresentados nos seguintes volumes, integrantes do acervo do projeto executivo

Vol.1 - Estudos Básicos.

Vol.2 - Projeto AS BUILT da adutora do Km 20

Tom I - texto

Tom II Desenhos

Vol.3 - Projeto AS BUILT da adutora Itacima Água verde

Tom I - texto

Tom II - Desenhos

Vol 4 - Projeto AS BUILT da adutora Santa Rosa, Tab. Grande, São Pedro e Primavera

Tom I - texto

Tom II - Desenhos

Vol 5 - Projeto ASBUILT da adutora São Miguel dos Amancios.

Tom I - texto

Tom II - Desenhos

Vol.6 - Projeto ASBUILT da adutoras de Palestina do Cariri.

Tom I - texto

Tom II - Desenhos

Vol.7 - Projeto ASBUILT da adutoras de Cuncas e Prazees.

Tom I - texto

Tom II - Desenhos

Vol.8 - Projeto ASBUILT da adutora de Iara.

Tom I - texto

Tom II - Desenhos



- Vol.9 - Projeto ASBUILT da adutora de Itagua.
 Tomo I - texto
 Tomo II - Desenhos
- Vol.10 - Projeto ASBUILT da adutora de Roldão.
 Tomo I - texto
 Tomo II - Desenhos
- Vol.11 - Projeto ASBUILT da adutora de S. J. do Aruaru.
 Tomo I - texto
 Tomo II - Desenhos
- Vol.12 - Projeto ASBUILT da adutora de Eng. João Tomé
 Tomo I - texto
 Tomo II - Desenhos
- Vol.13 - Projeto ASBUILT da adutora do Trapia.
 Tomo I - texto
 Tomo II - Desenhos
- Vol 14 - Projeto ASBUILT da adutora de Mumbaba.
 Tomo I - texto
 Tomo II - Desenhos
- Vol 15 - Projeto ASBUILT da adutora de Cabeça Preta.
 Tomo I - texto
 Tomo II - Desenhos
- Vol.16 - Projeto ASBUILT da adutora de Tomé.
 Tomo I - texto
 Tomo II - Desenhos
- Vol.17 - Projeto ASBUILT da adutora do Saco Verde.
 Tomo I - texto
 Tomo II - Desenhos
- Vol.18 - Projeto ASBUILT da adutora do Cauhipe.
 Tomo I - texto e desenhos
- Vol 19 - Projeto ASBUILT da adutora do Catolé da pista.**
 Tomo I - texto
Tomo II - Desenhos
- Vol.20 - Projeto ASBUILT da adutora do Corrêgo do Machado.
 Tomo I - texto
 Tomo II - Desenhos

234

RELAÇÃO DE DESENHOS


RELAÇÃO DE DESENHOS

| NÚMERO | DESENHO |
|--------|---|
| 01/12 | LOCAÇÃO CAMINHAMENTO E PERFIL LONGITUDINAL EST 0 A EST 70 |
| 02/12 | LOCAÇÃO CAMINHAMENTO E PERFIL LONGITUDINAL EST 70 A EST 140 |
| 03/12 | LOCAÇÃO CAMINHAMENTO E PERFIL LONGITUDINAL EST 140 A EST 210 |
| 04/12 | LOCAÇÃO CAMINHAMENTO E PERFIL LONGITUDINAL EST 210 A EST 280 |
| 05/12 | LOCAÇÃO CAMINHAMENTO E PERFIL LONGITUDINAL EST 280 A EST 350 |
| 06/12 | LOCAÇÃO CAMINHAMENTO E PERFIL LONGITUDINAL EST 350 A EST 420 |
| 07/12 | LOCAÇÃO CAMINHAMENTO E PERFIL LONGITUDINAL EST 420 A EST 490 |
| 08/12 | LOCAÇÃO CAMINHAMENTO E PERFIL LONGITUDINAL EST 490 A EST 560 |
| 09/12 | LOCAÇÃO CAMINHAMENTO E PERFIL LONGITUDINAL EST 560 A EST 580 |
| 10/12 | CAPTAÇÃO, PLANTA BAIXA E CORTES |
| 11/12 | LAY OUT DA ETA, FILTRO RESERV APOIADO, E ESTAÇÃO ELEVATÓRIA PLANTA BAIXA E CORTES |
| 12/12 | RESERV ELEVADO, EQUIPAMENTOS HDROMECÂNICOS PLANTA BAIXA E CORTES |

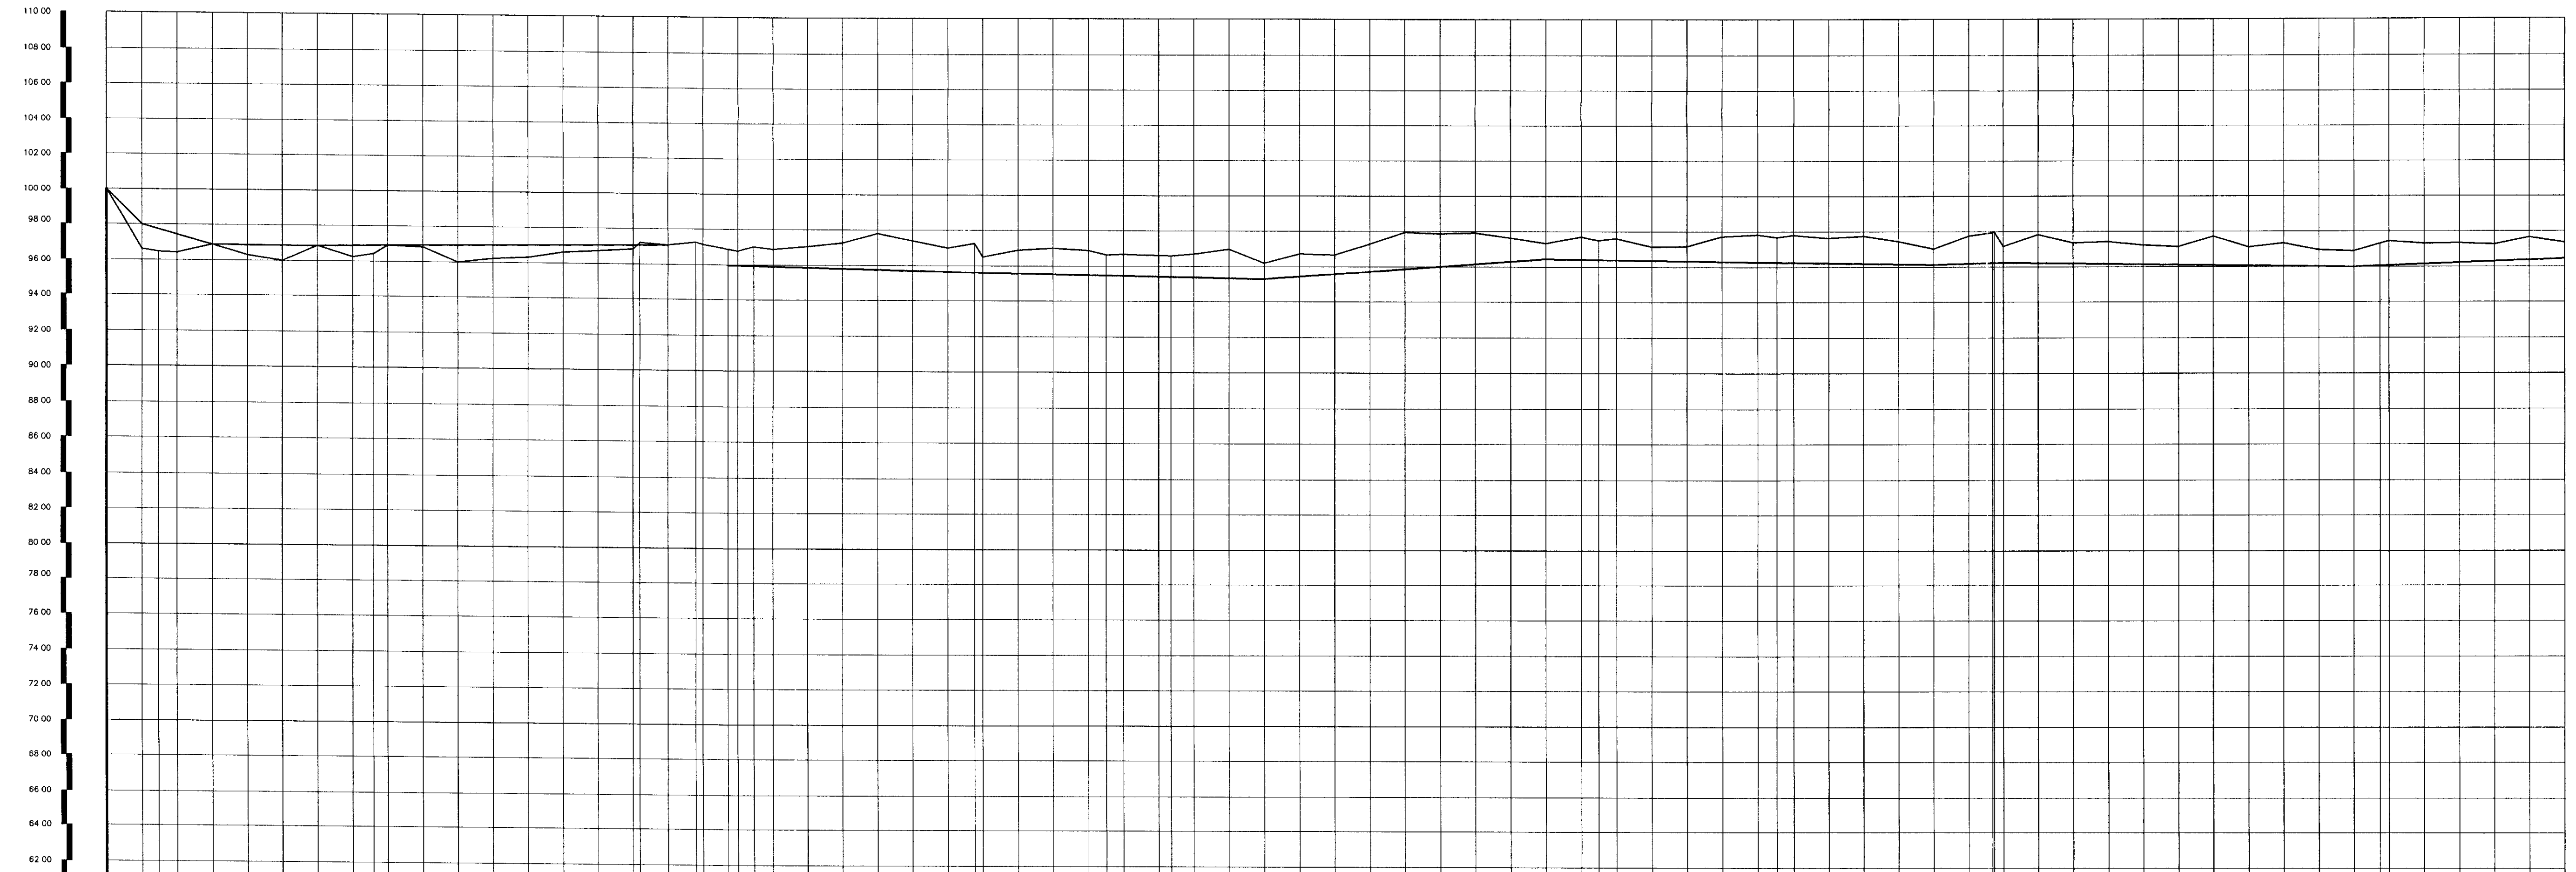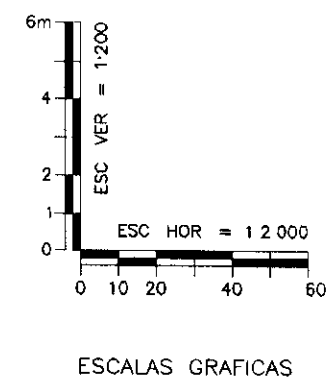


PLANO DE REFERÊNCIA (m) - 60.00

| |
|---|
| NÚMERO DAS ESTACAS | 0 | 1 | 2 | 70 | |
| COTA DO TERRENO NATURAL (m) | 100.000 | 96.610 | 96.479 | 96.416 | 96.371 | 96.375 | 96.318 | 96.270 | 96.435 | 96.525 | 96.636 | 96.698 | 96.672 | 96.624 | 96.552 | 96.452 | 96.329 | 96.179 | 96.004 | 

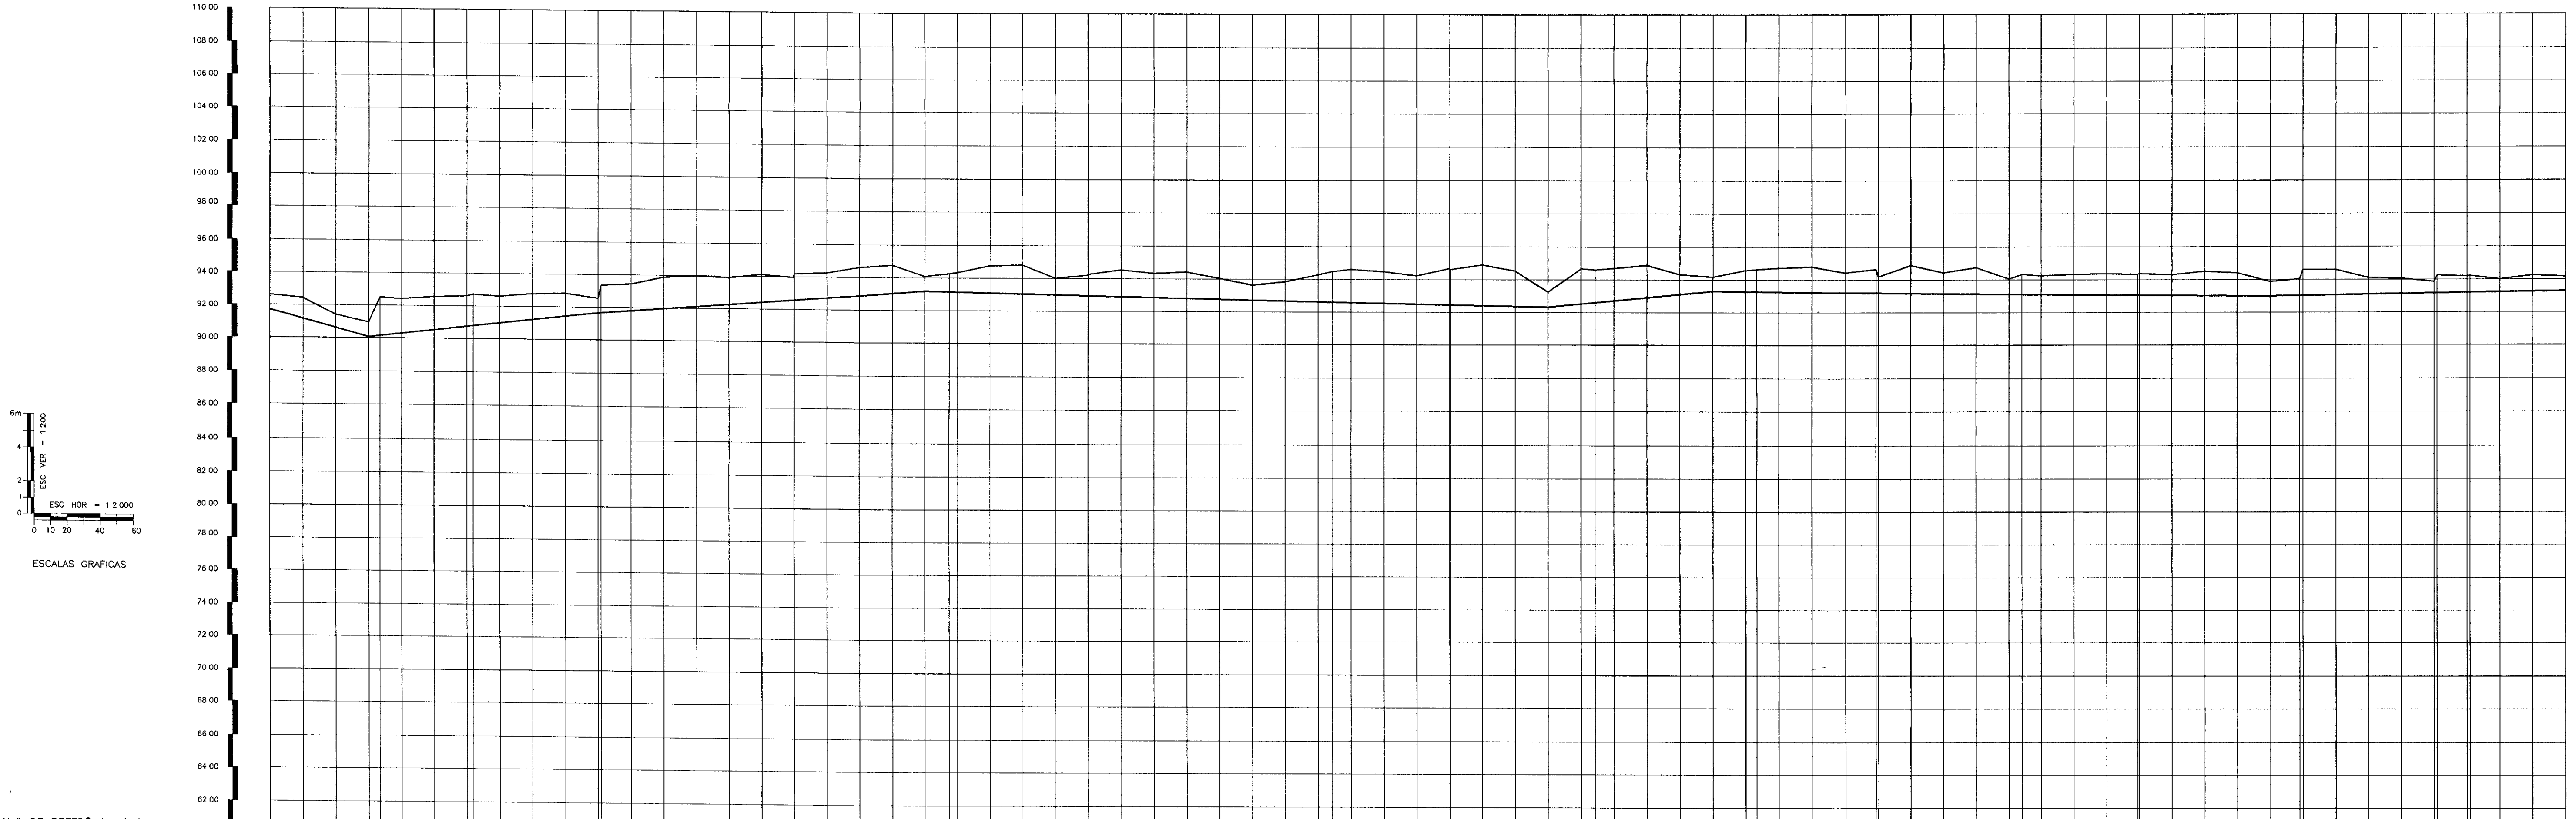


PLANO DE REFERÊNCIA (m) - 60,00

| NÚMERO DAS ESTACAS | 210 | 211 | 212 | 280 | |
|---|
| COTA DO TERRENO NATURAL (m) | 91,200 | 92,668 | 92,143 | 91,296 | 90,960 | 90,960 | 91,350 | 92,420 | 92,000 | 92,580 | 92,250 | 92,830 | 92,400 | 92,980 | 92,550 | 93,130 | 92,700 | 93,280 | 92,850 | 


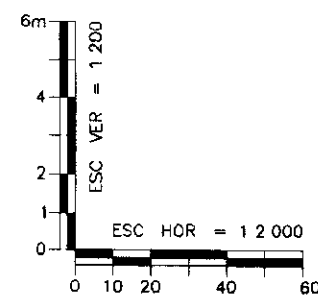


ESCALAS GRAFICAS

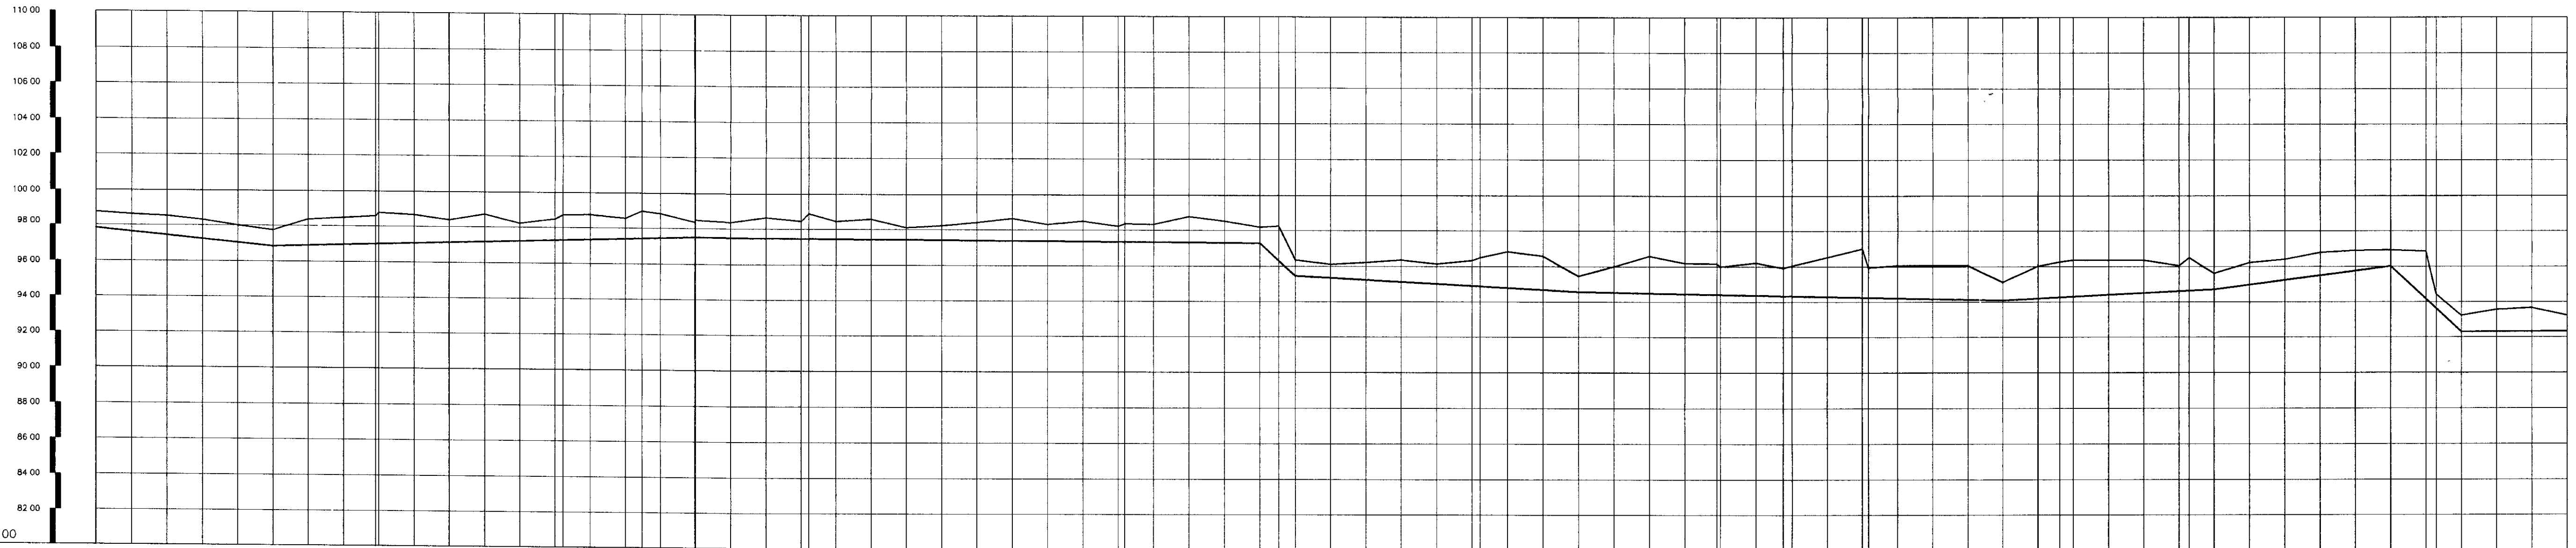


PLANO DE REFERÊNCIA (m) - 80 00

| NÚMERO DAS ESTACAS | 350 | 351 | 352 | 420 | |
|---|

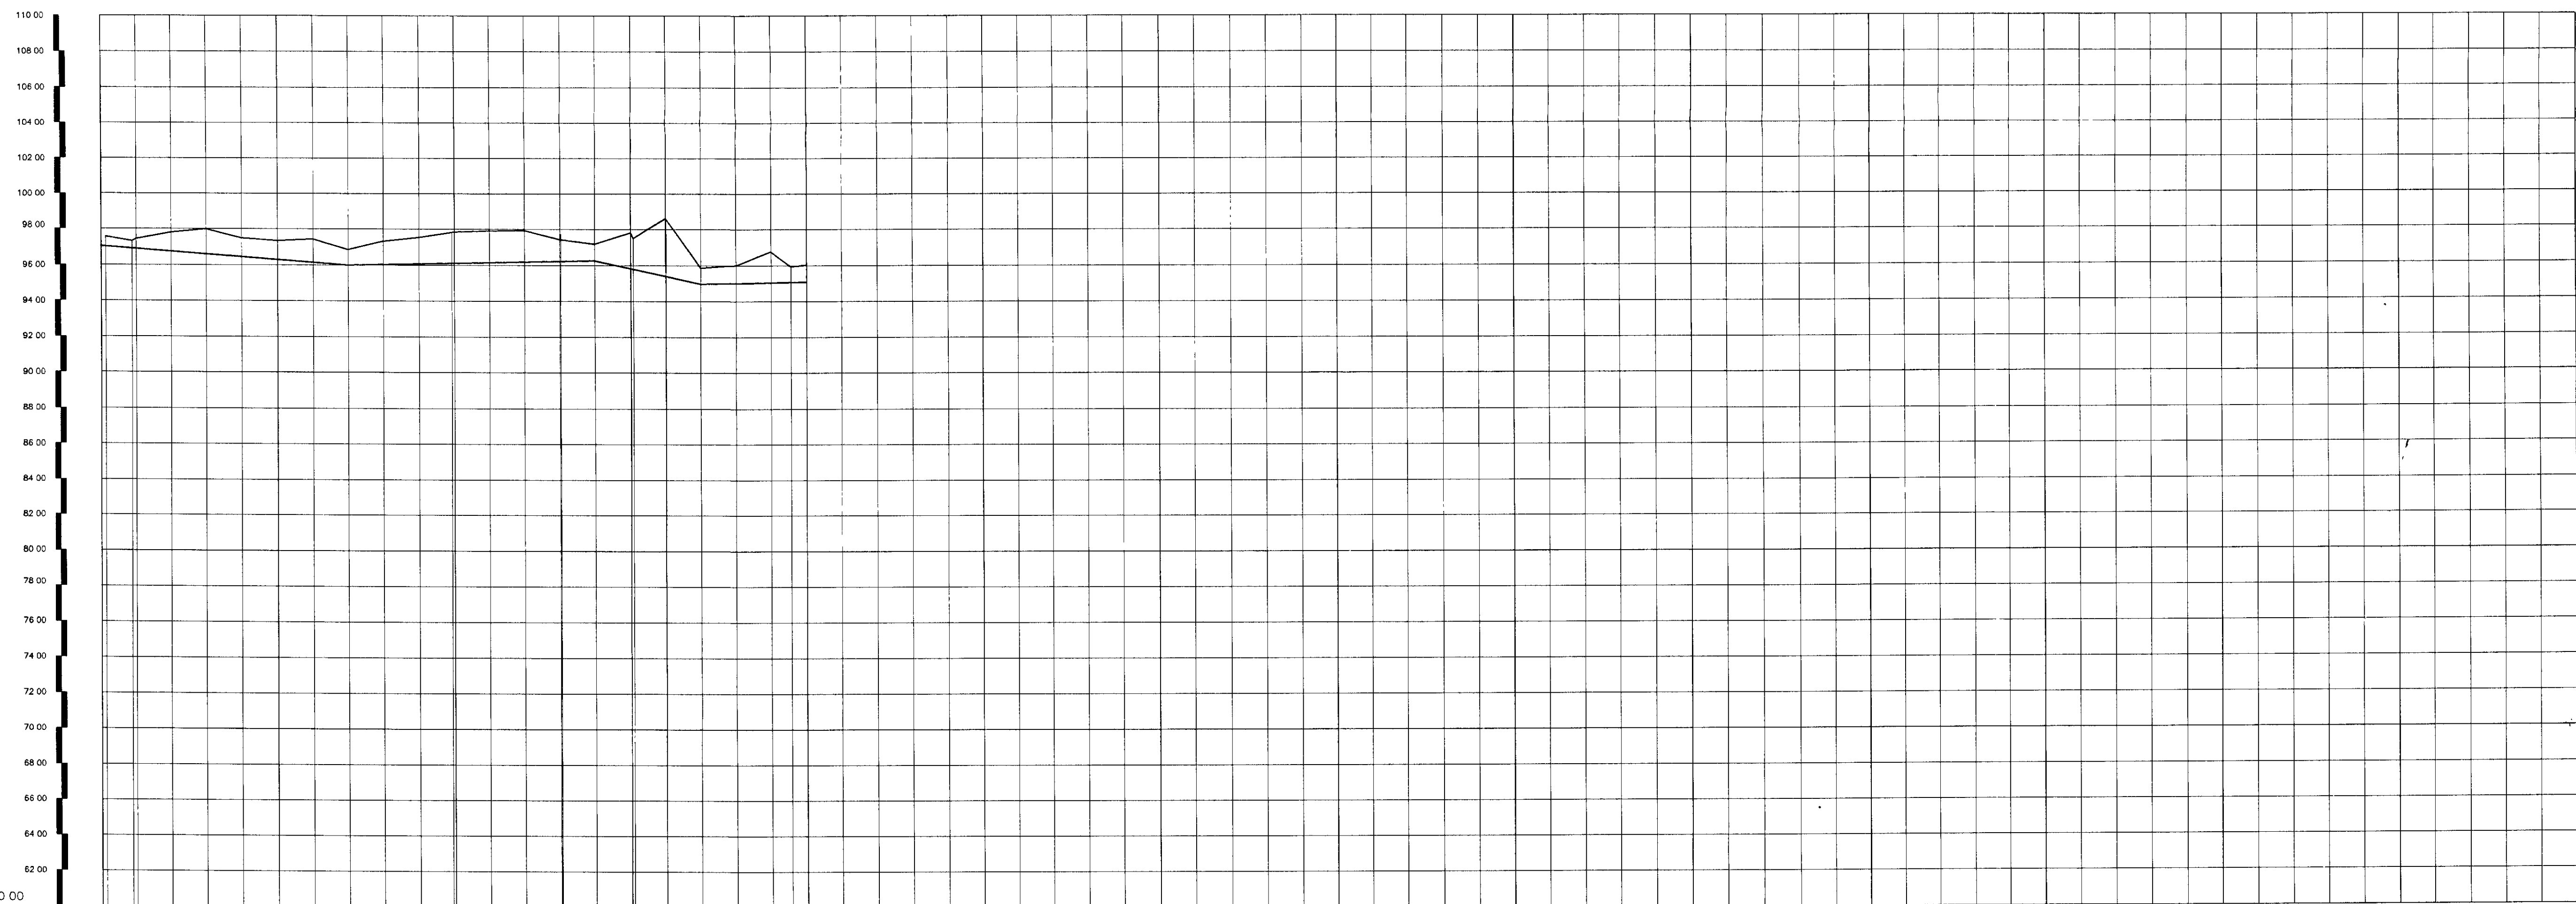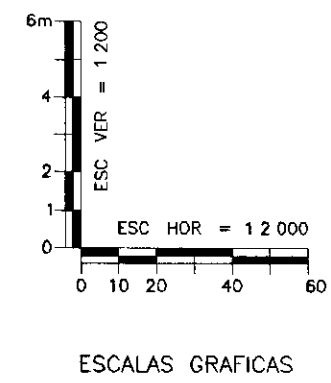

| NÚMERO DAS ESTACAS | 560 | 561 | 562 | 563 | 564 | 565 | 566 | 567 | 568 | 569 | 570 | 571 | 572 | 573 | 574 | 575 | 576 | 577 | 578 | 579 | 580 |
|--|-----------|-----------|-----------|-----------|-----------|-----------|-----------|-----------|-----------|-----------|-----------|-----------|-----------|-----------|-----------|-----------|-----------|-----------|-----------|-----------|-----------|
| DISTÂNCIA PARCIAL (m) | 15,00 | 20,00 | 20,00 | 20,00 | 20,00 | 20,00 | 20,00 | 20,00 | 20,00 | 18,00 | 20,00 | 20,00 | 20,00 | 20,00 | 19,40 | 20,00 | 18,40 | 19,03 | 20,00 | 11,40 | 8,60 |
| EXTENSÃO DO TRECHO (m) | | | | 140,00 | | | | | | | 140,00 | | | | | 60,00 | | | | 60,00 | |
| DISTÂNCIA ACUMULADA (m) | 11200,000 | 11215,000 | 11235,000 | 11255,000 | 11275,000 | 11295,000 | 11315,000 | 11335,000 | 11355,000 | 11373,000 | 11393,000 | 11413,000 | 11433,000 | 11453,000 | 11472,400 | 11492,400 | 11510,800 | 11529,200 | 11548,200 | 11569,600 | 11581,000 |
| DECLIVIDADE(m/m) | | | | -0,0078 | | | | | | 0,0023 | | | | | | -0,0276 | | | | 0,0025 | |

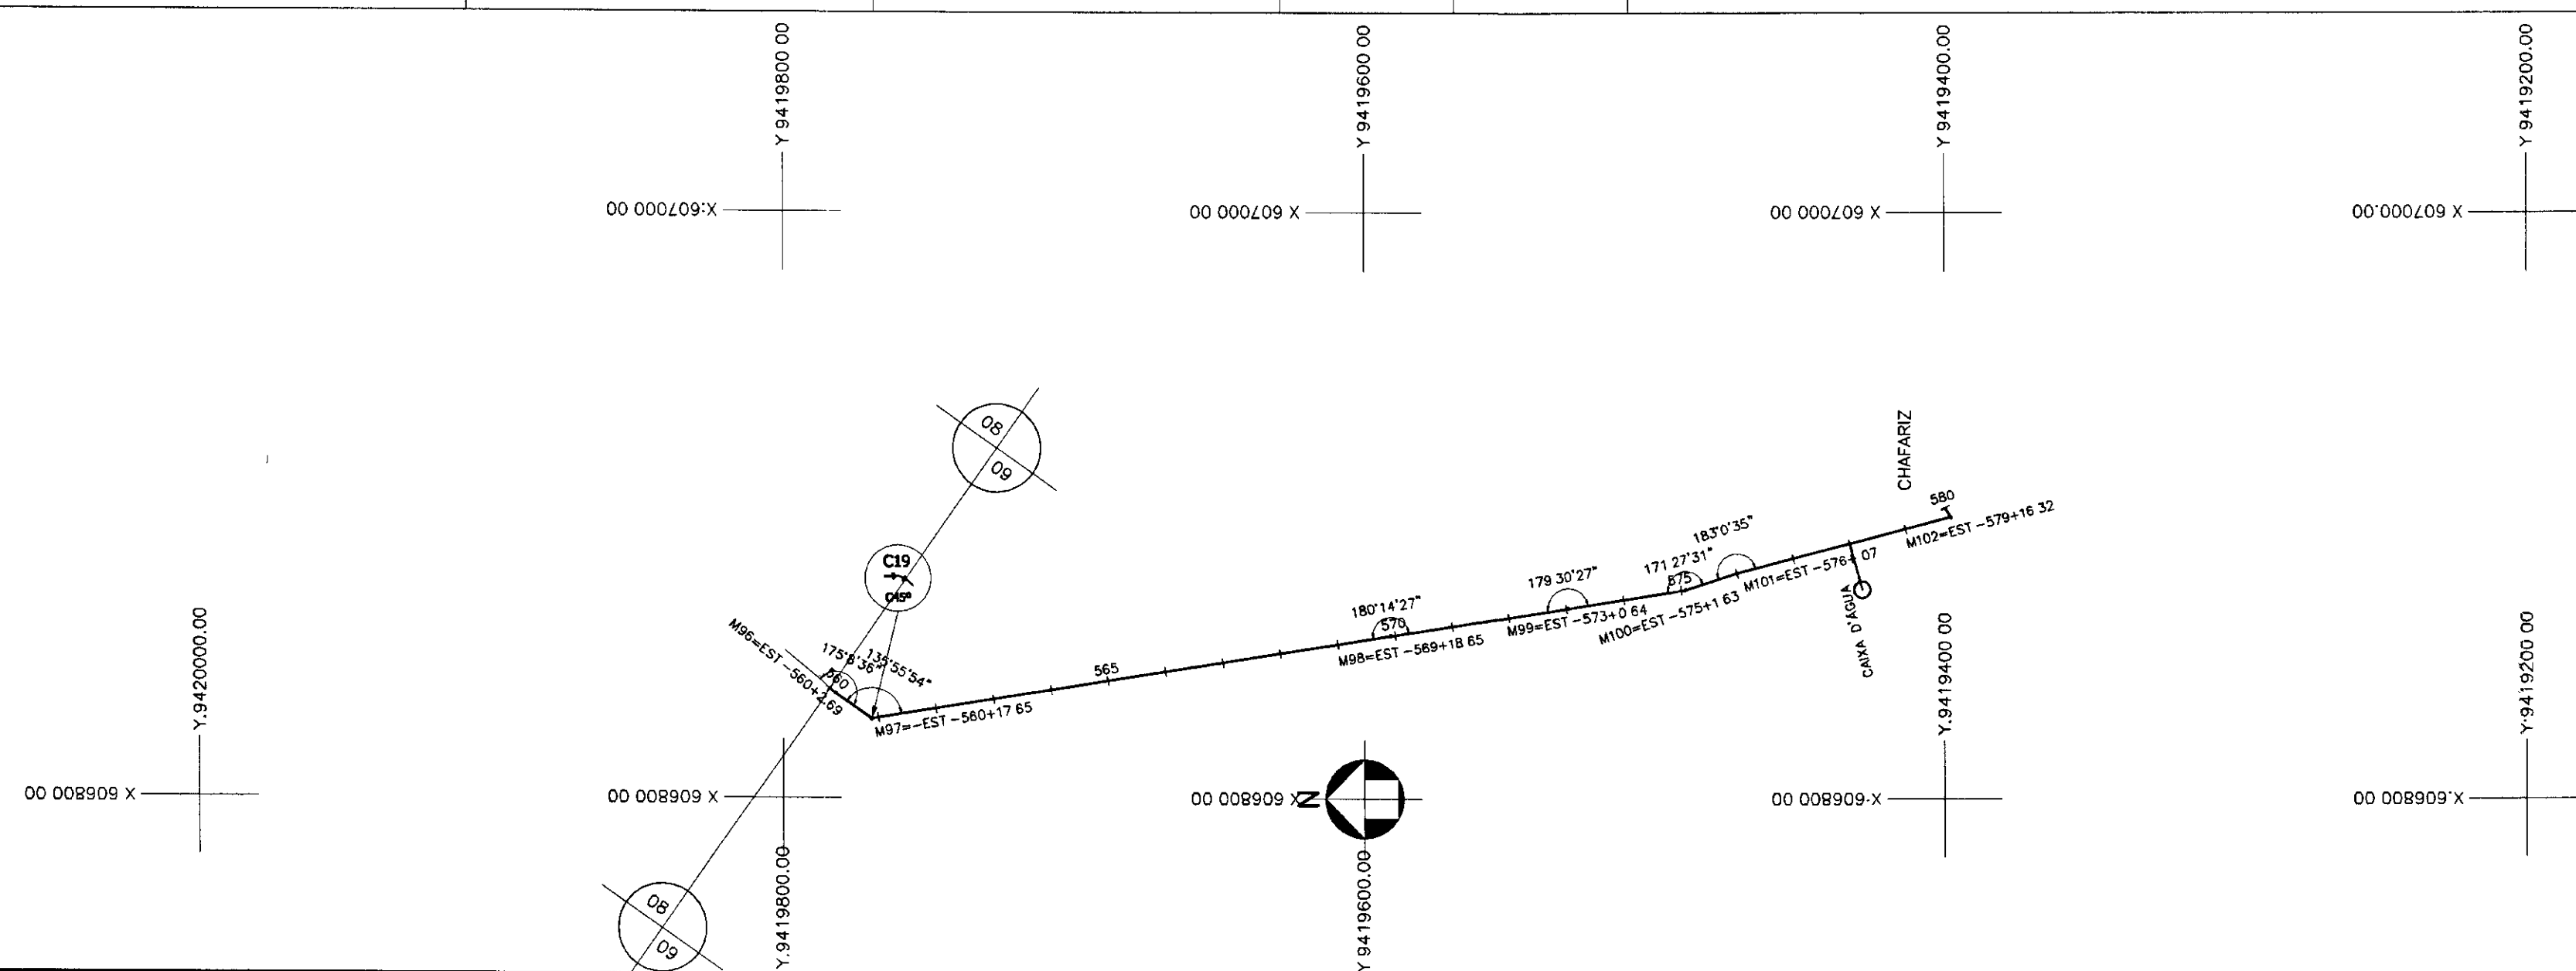

000016



LEGENDA

- PERFIL DO TERRENO NATURAL
- TUBO DE PVC TIPO PBA CLASSE 12 DN 75 mm
- VENTOSA
- DESCARGA

NOTAS

DESENHOS DE REFERÊNCIA

REVISÕES

| Nº | NATUREZA DA REVISÃO | DATA | APROVO |
|----|---------------------|------|--------|
| | | | |
| | | | |
| | | | |

GOVERNO DO ESTADO DO CEARÁ
SECRETARIA DOS RECURSOS HÍDRICOS - SRH

PROJETO TÉCNICO EXECUTIVO DAS OBRAS DE ADUTORAS PARA TRANSFERÊNCIA À CAGECEE/KFW ADUTORA DE SACO VERDE


CAMINHAMENTO:
LOCAÇÃO E PERFIL
TRECHO: EST. 560 A EST. 580

PES PROJETOS DE ENGENHARIA E SUPERVISÃO DE OBRAS


Projeto: **perficatole.dwg**
Visto: **FEVEREIRO/2001**
Verificado: **INDICADA**
Nº do Desenho: **09/12**

CAIXA DE REGISTRO DE DESCARGA


| Nº | DESCRIÇÃO | DIÂMETRO Ø (mm) | QUANTIDADE |
|----|---------------------------------------|-----------------|------------|
| 01 | TUBO DE AÇO | 150 | - |
| 02 | SOLAR DE TOMADA EM CHAPA DE AÇO | 150 x 2 x 2 | 01 |
| 03 | TUBO DE AÇO GALV. ROSCAVEL L = 0,30 m | 2 | 01 |
| 04 | REGISTRO DE GAETA ROSCAVEL | 2 | 01 |
| 05 | TUBO DE AÇO GALV. ROSCAVEL L = 2,00 m | 2 | 01 |

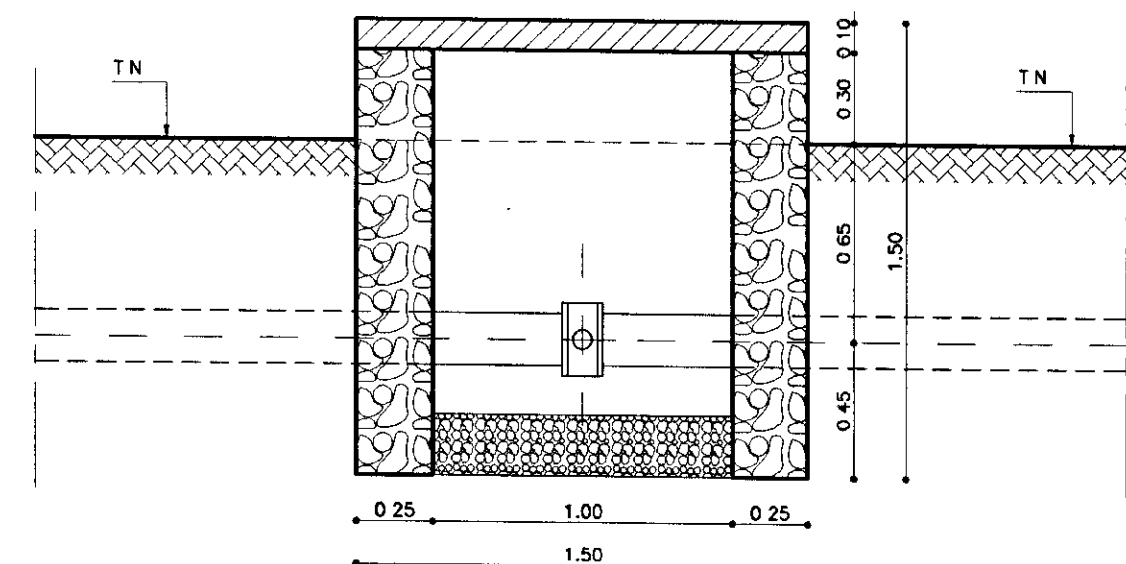

CORTE - BB
ESCALA - 1/25

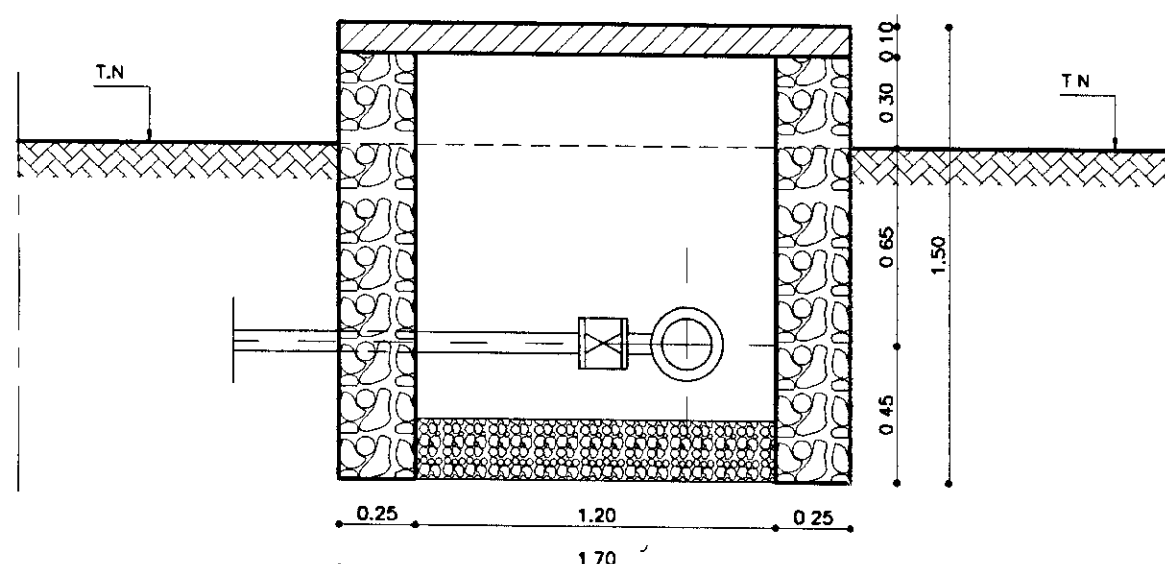


CORTE - AA
ESCALA - 1/25

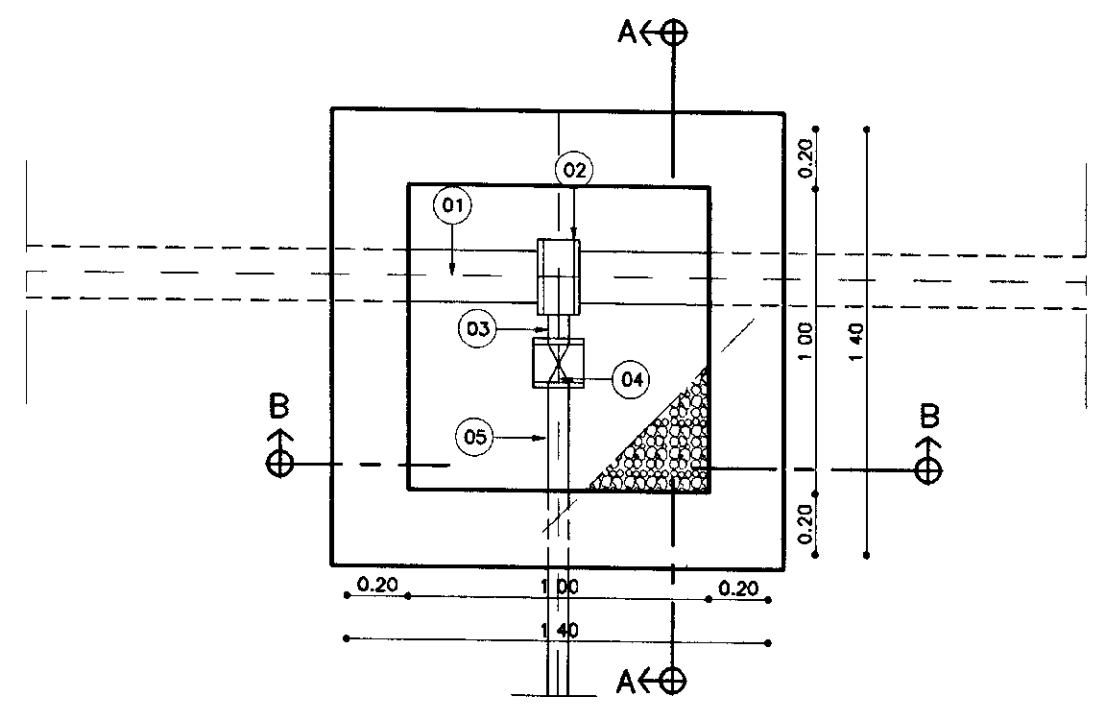


PLANTA BAIXA
ESCALA - 1/25

CAIXA DE INSPEÇÃO DE VENTOSA


| Nº | DESCRIÇÃO | DIÂMETRO Ø (mm) | QUANTIDADE |
|----|---------------------------------------|-----------------|------------|
| 01 | TUBO DE AÇO | 150 | - |
| 02 | SOLAR DE TOMADA EM CHAPA DE AÇO | 150 x 2 | 01 |
| 03 | TUBO DE AÇO GALV. ROSCAVEL L = 0,30 m | 2 | 01 |
| 04 | VALVULA VENTOSA SIMPLES FUNDO | 2" | 01 |

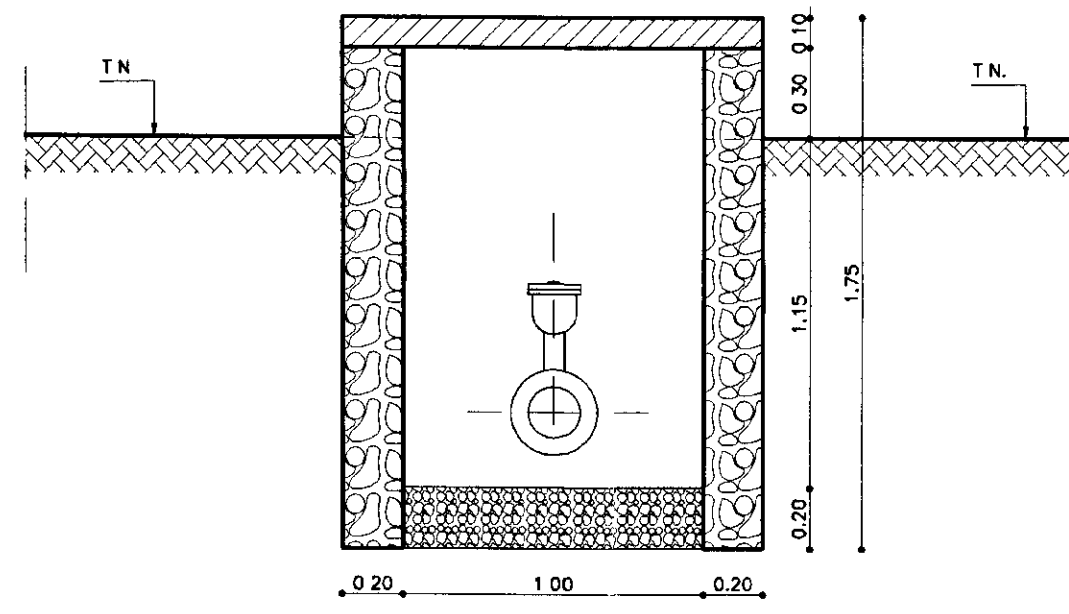

CORTE - BB
ESCALA - 1/25

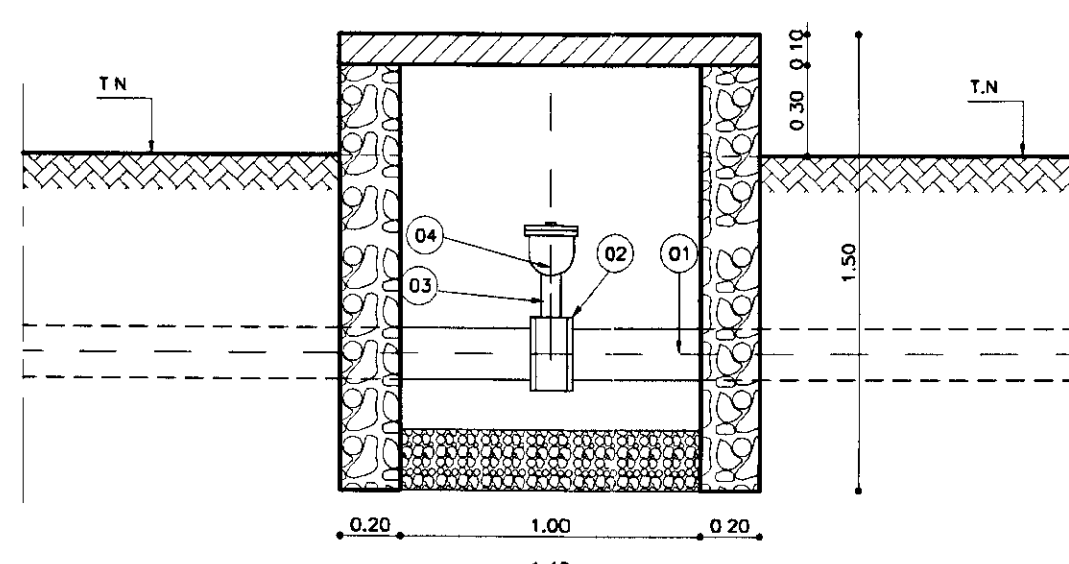


CORTE - AA
ESCALA - 1/25

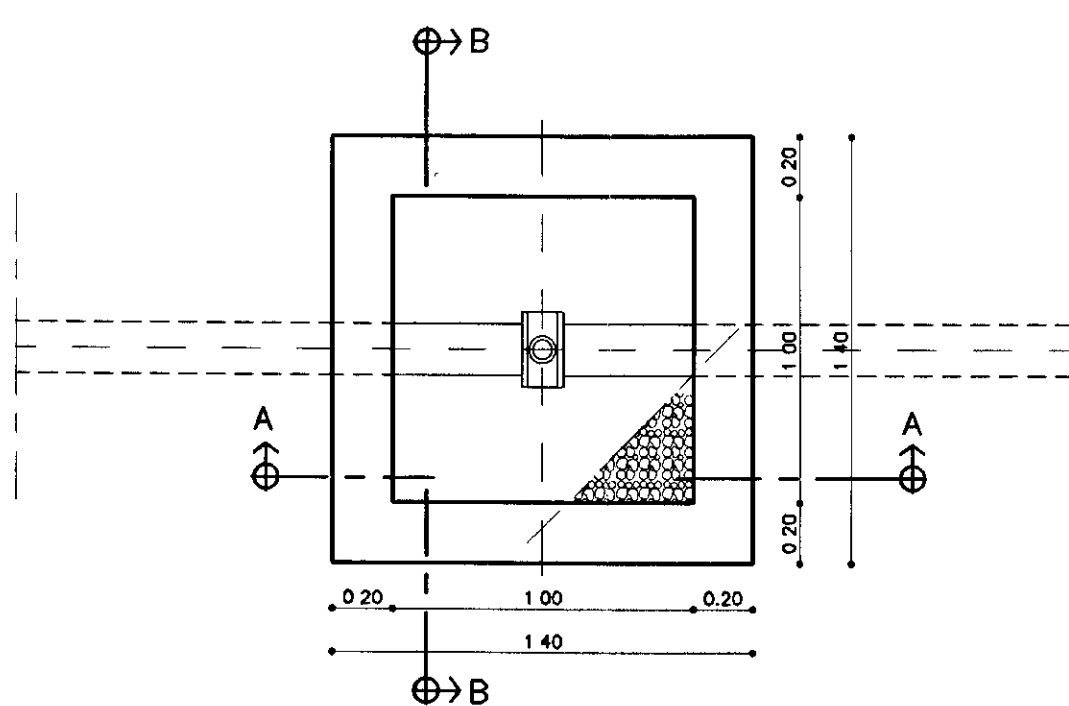

PLANTA BAIXA
ESCALA - 1/25


TABELA DE PECAS

| ITEM | Qt. | Ø (mm) | DISCRIMINACAO |
|------|-----|--------|---|
| 1 | 1 | 3" | VALVULA DE PE COM CRIVO |
| 2 | 15 | 3" | MANGOTE FLEXIVEL EM PVC |
| 5 | 1 | 75 | CURVA FLANGEADA C/ BUJÃO ROSCAVEL |
| 6 | 1 | 75x150 | AMPLIAÇÃO DE FOFO FLANGEADO |
| 7 | 1 | 150 | TUBO DE AÇO FLANGE PONTA |

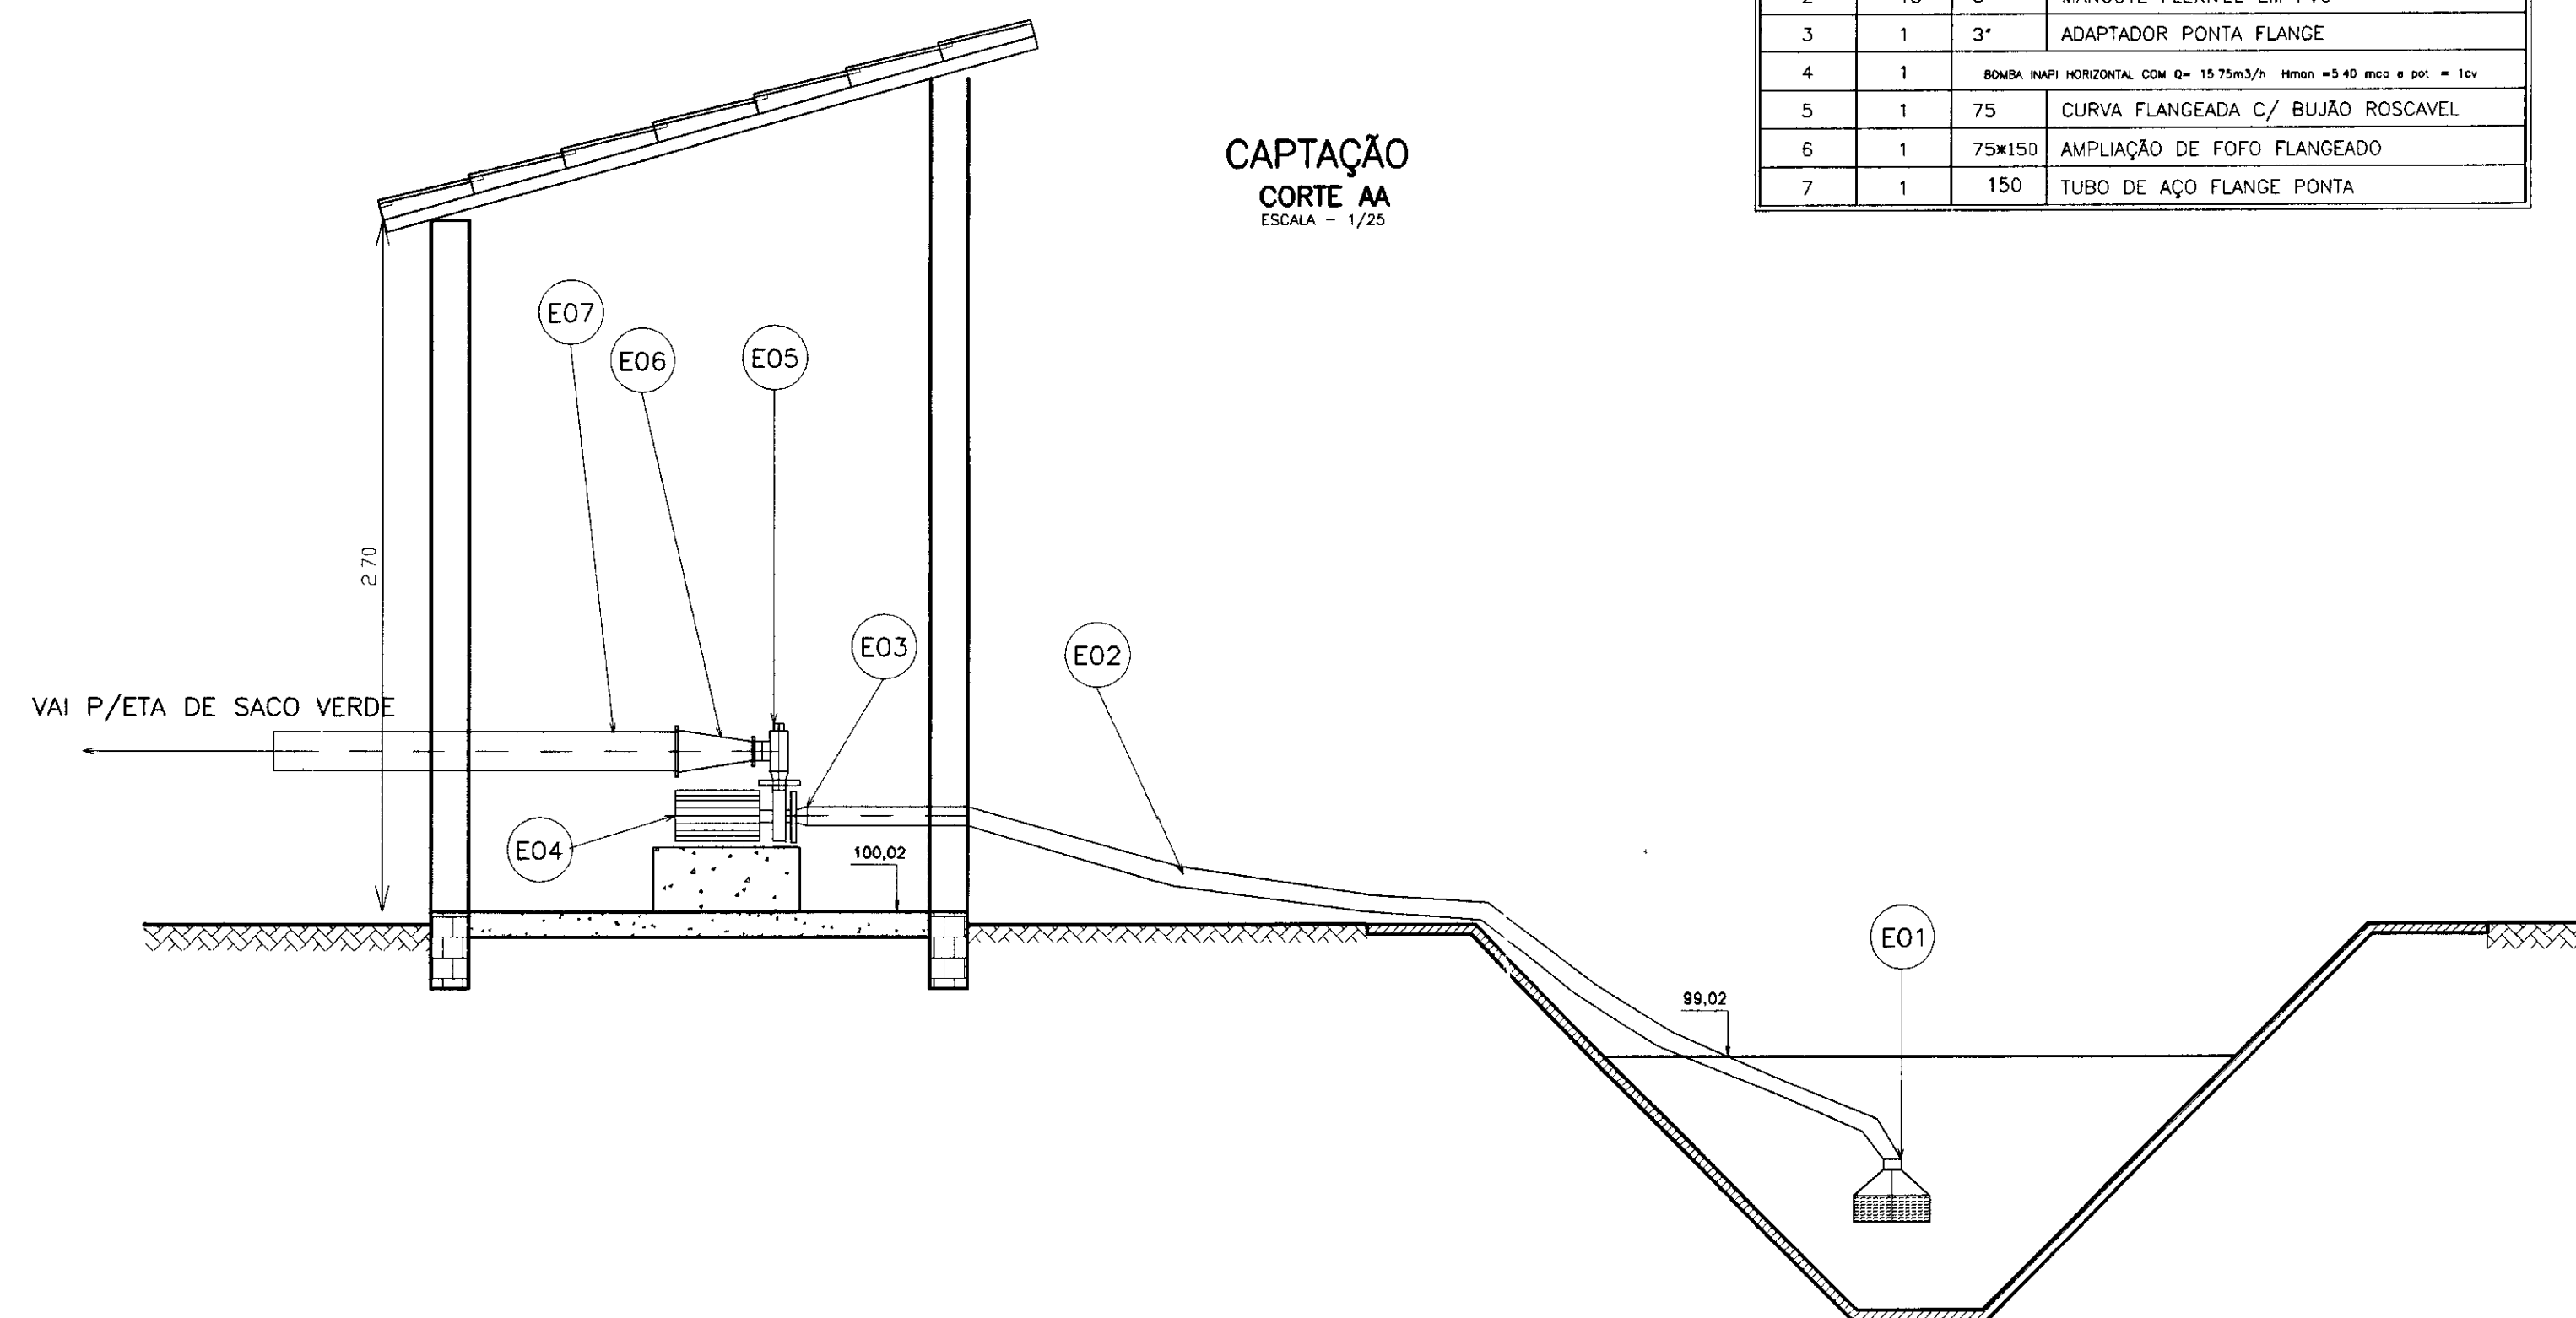

CAPTAÇÃO
CORTE AA
ESCALA - 1/25

CAPTAÇÃO
PLANTA BAIXA
ESCALA - 1/25

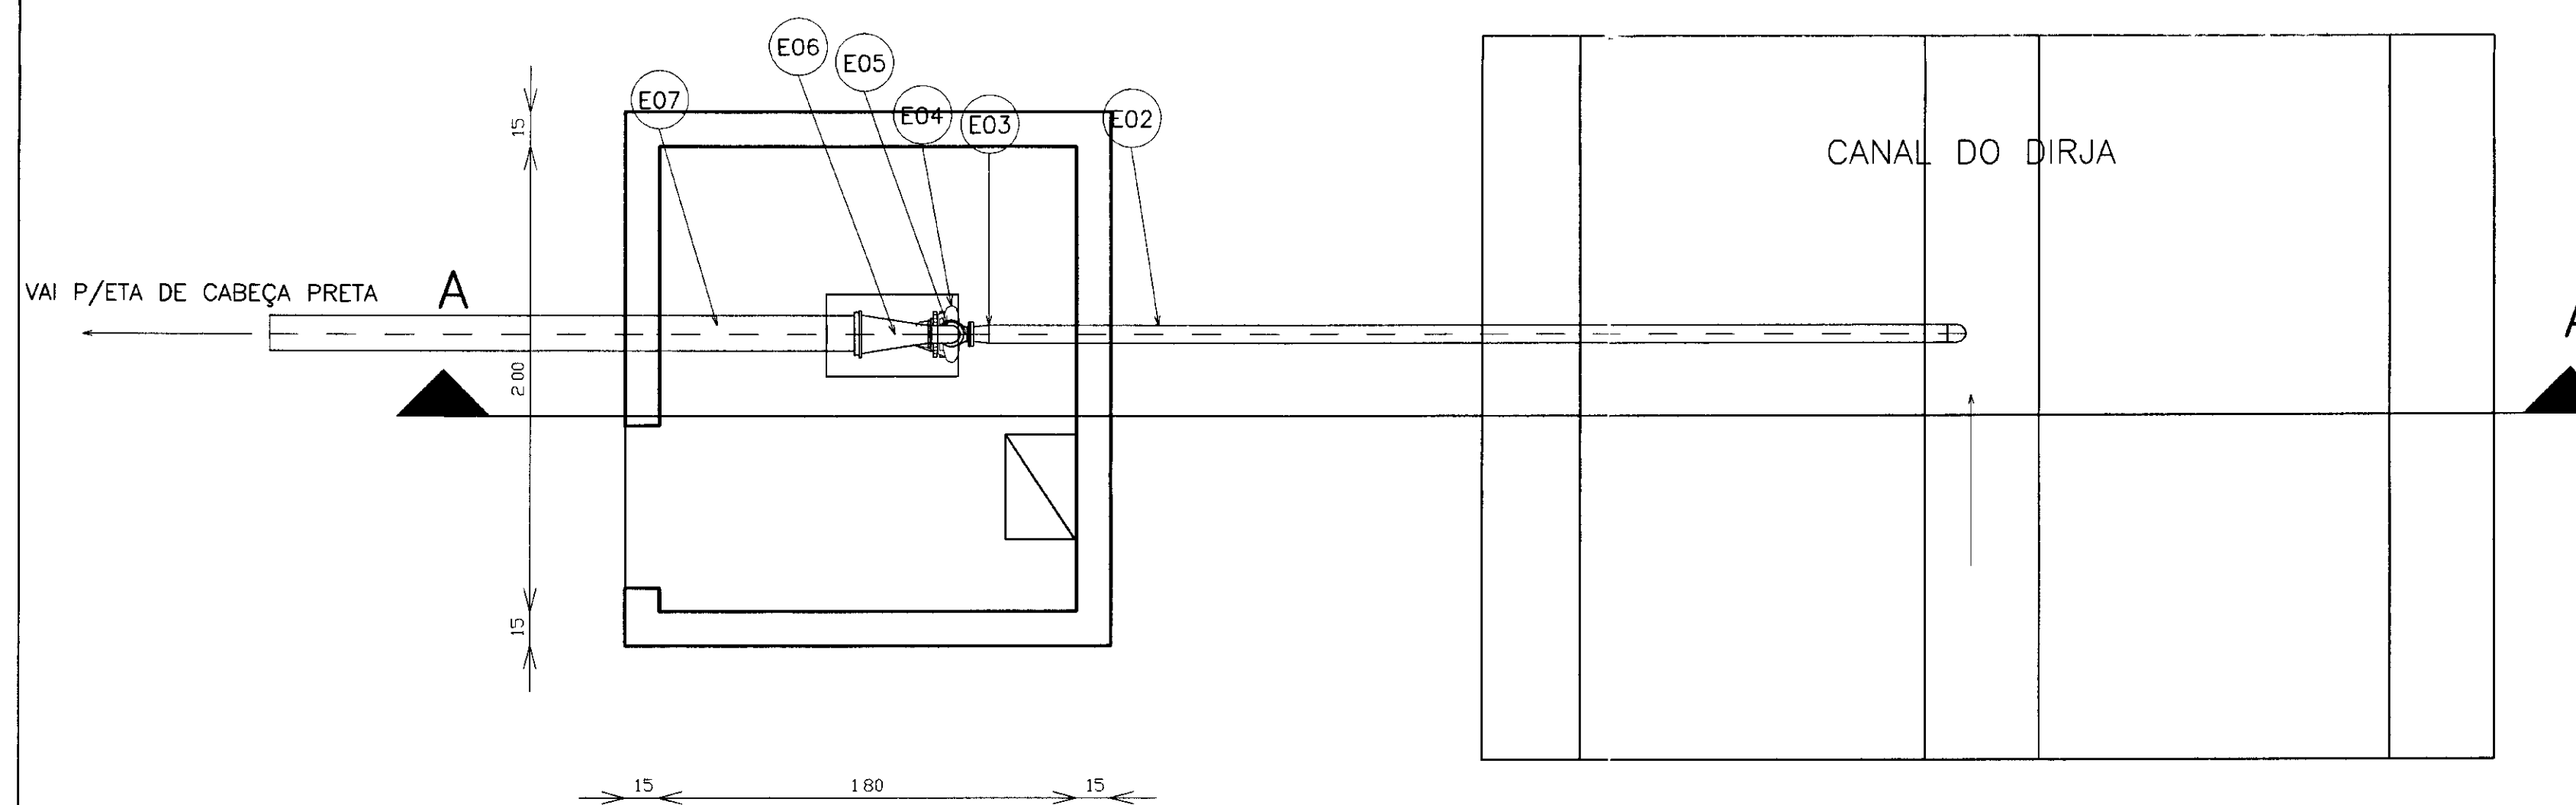

LEGENDA:

- TERRENO NATURAL
- ALVENARIA DE PEDRA
- CONCRETO SIMPLES
- CONCRETO ARMADO
- BRITA

NOTAS :

DESENHOS DE REFERENCIA :

REVISÕES


| Nº | NATUREZA DA REVISÃO | DATA | APROVO |
|----|---------------------|------|--------|
| | | | |
| | | | |
| | | | |
| | | | |


GOVERNO DO ESTADO DO CEARÁ
SECRETARIA DOS RECURSOS HIDRICOS - SRH

PROJETO TÉCNICO EXECUTIVO DAS OBRAS DE ADUTORAS
PARA TRANSFERENCIA À CAGECEE/KFW
ADUTORA DO SACO VERDE


| | |
|------------|-----------------|
| Projeto | Desenho |
| Visto | Capaxrodad DWG |
| Verificado | Data de Emissão |
| | FEVEREIRO/2001 |
| | Estado |
| | INDICADA |
| | Rev |
| | Nº do Desenho |
| | 10/12 |

000017

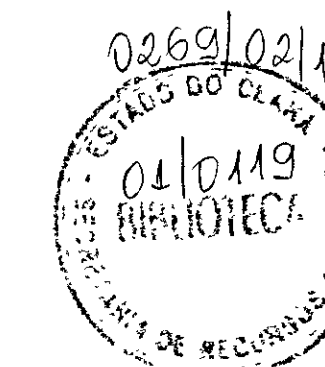


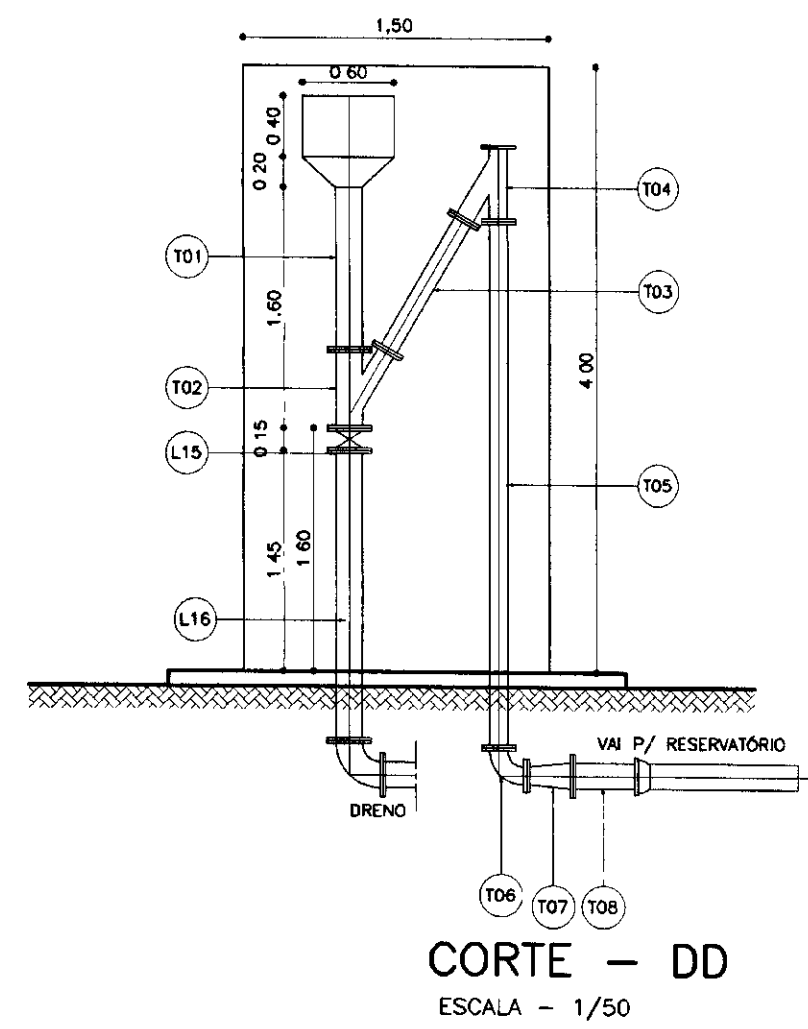


CORTE - DD
ESCALA - 1/50

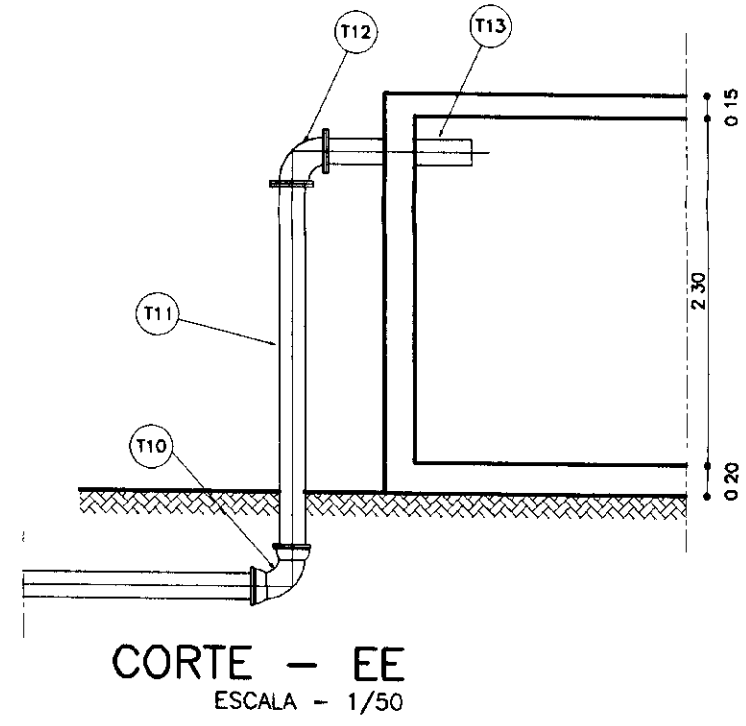


CORTE - EE
ESCALA - 1/50

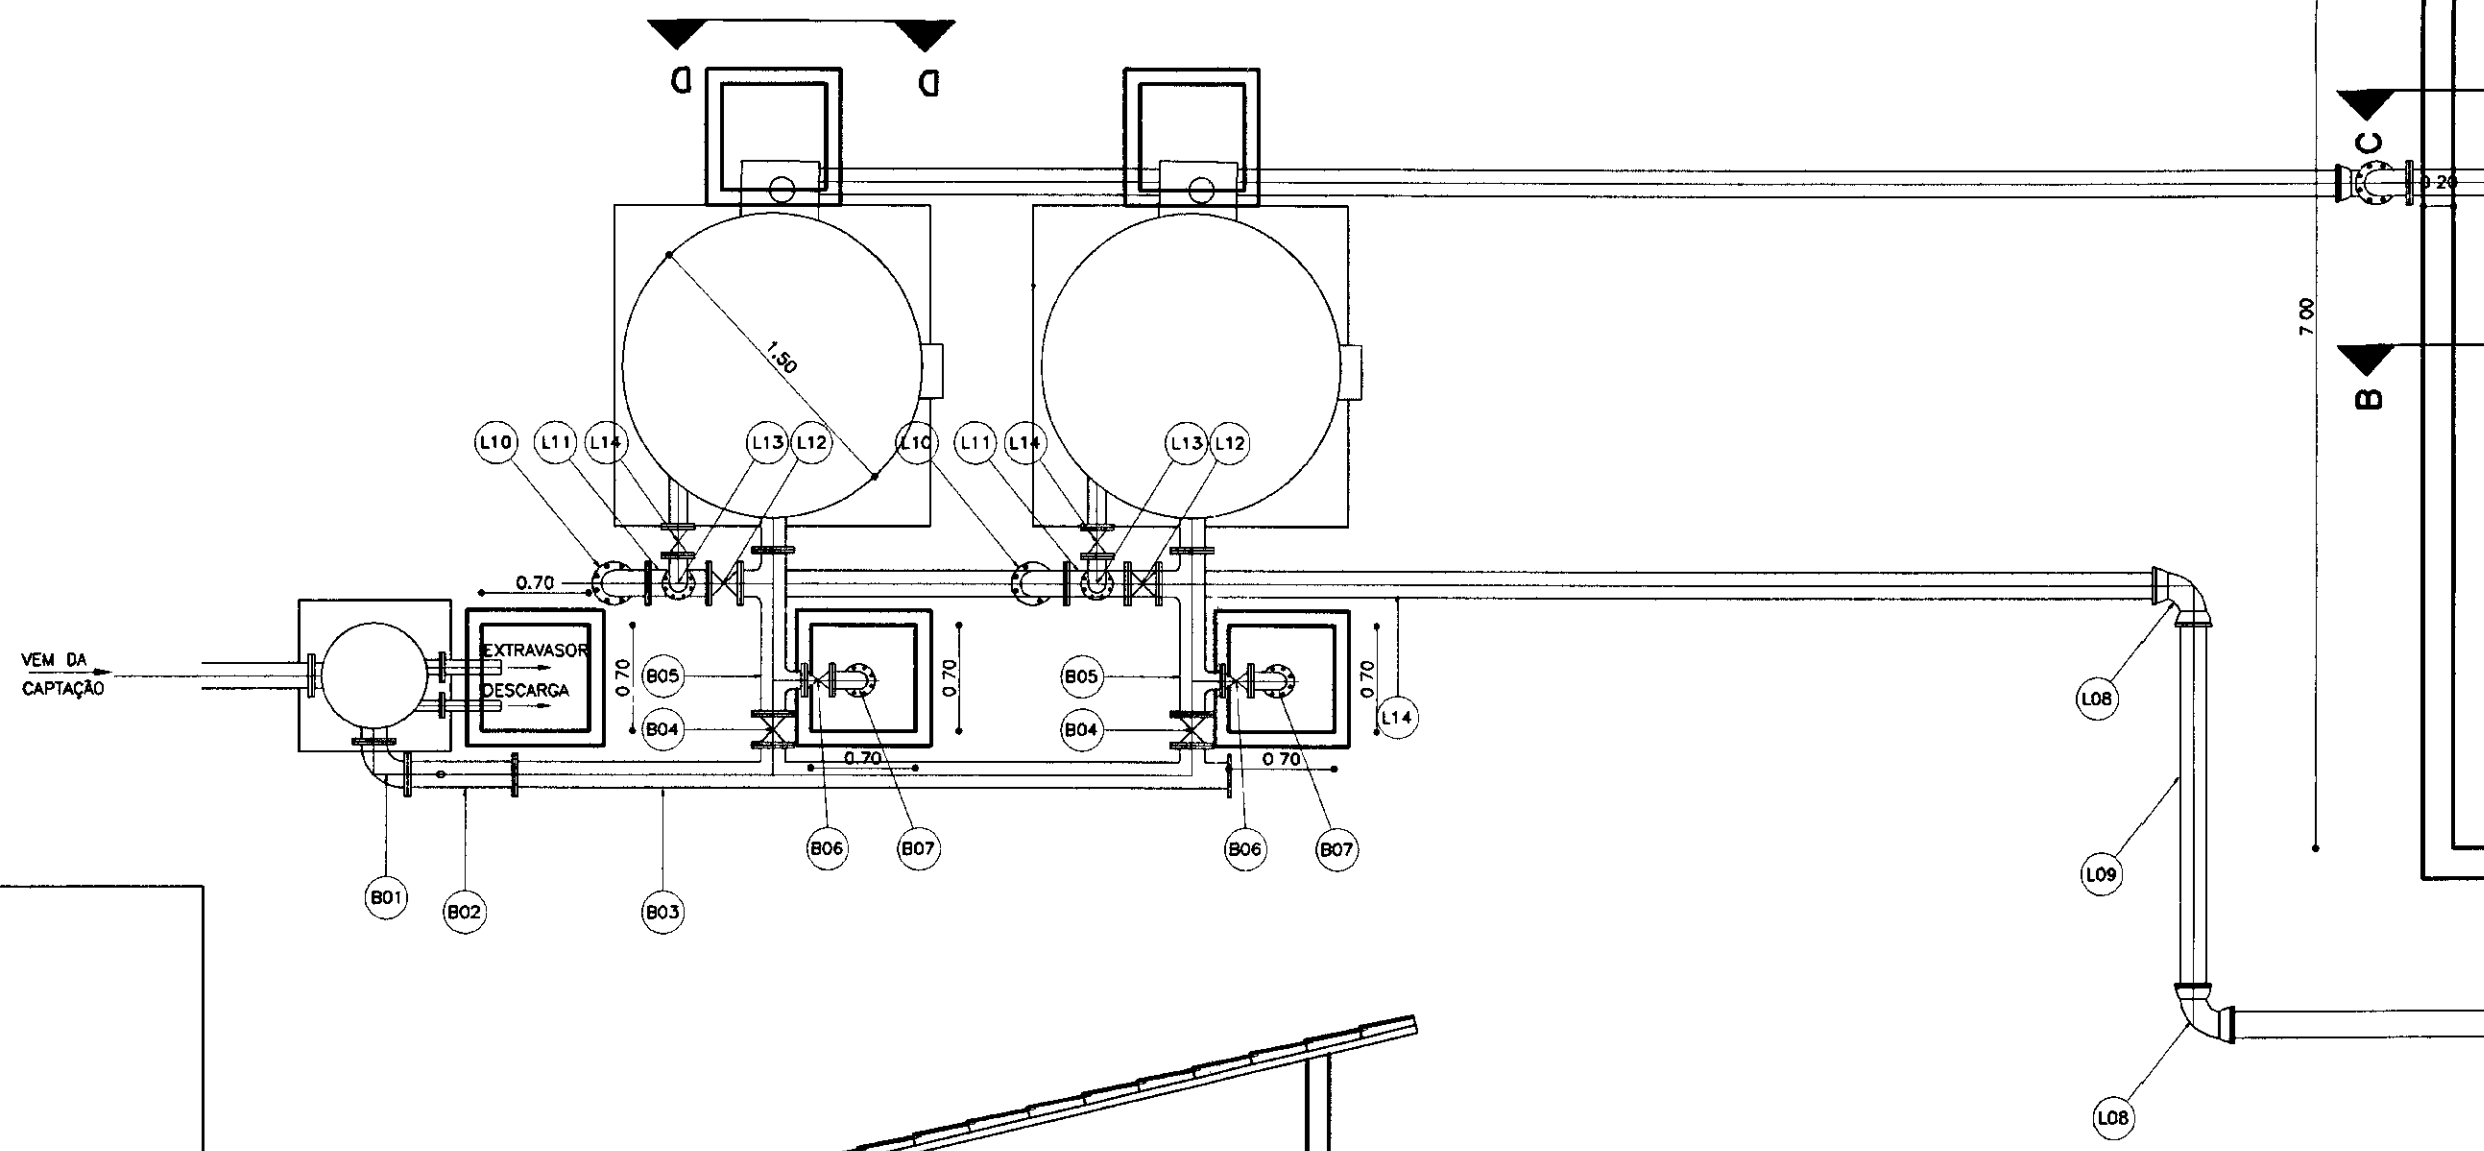


PLANTA BAIXA
ESCALA - 1/50

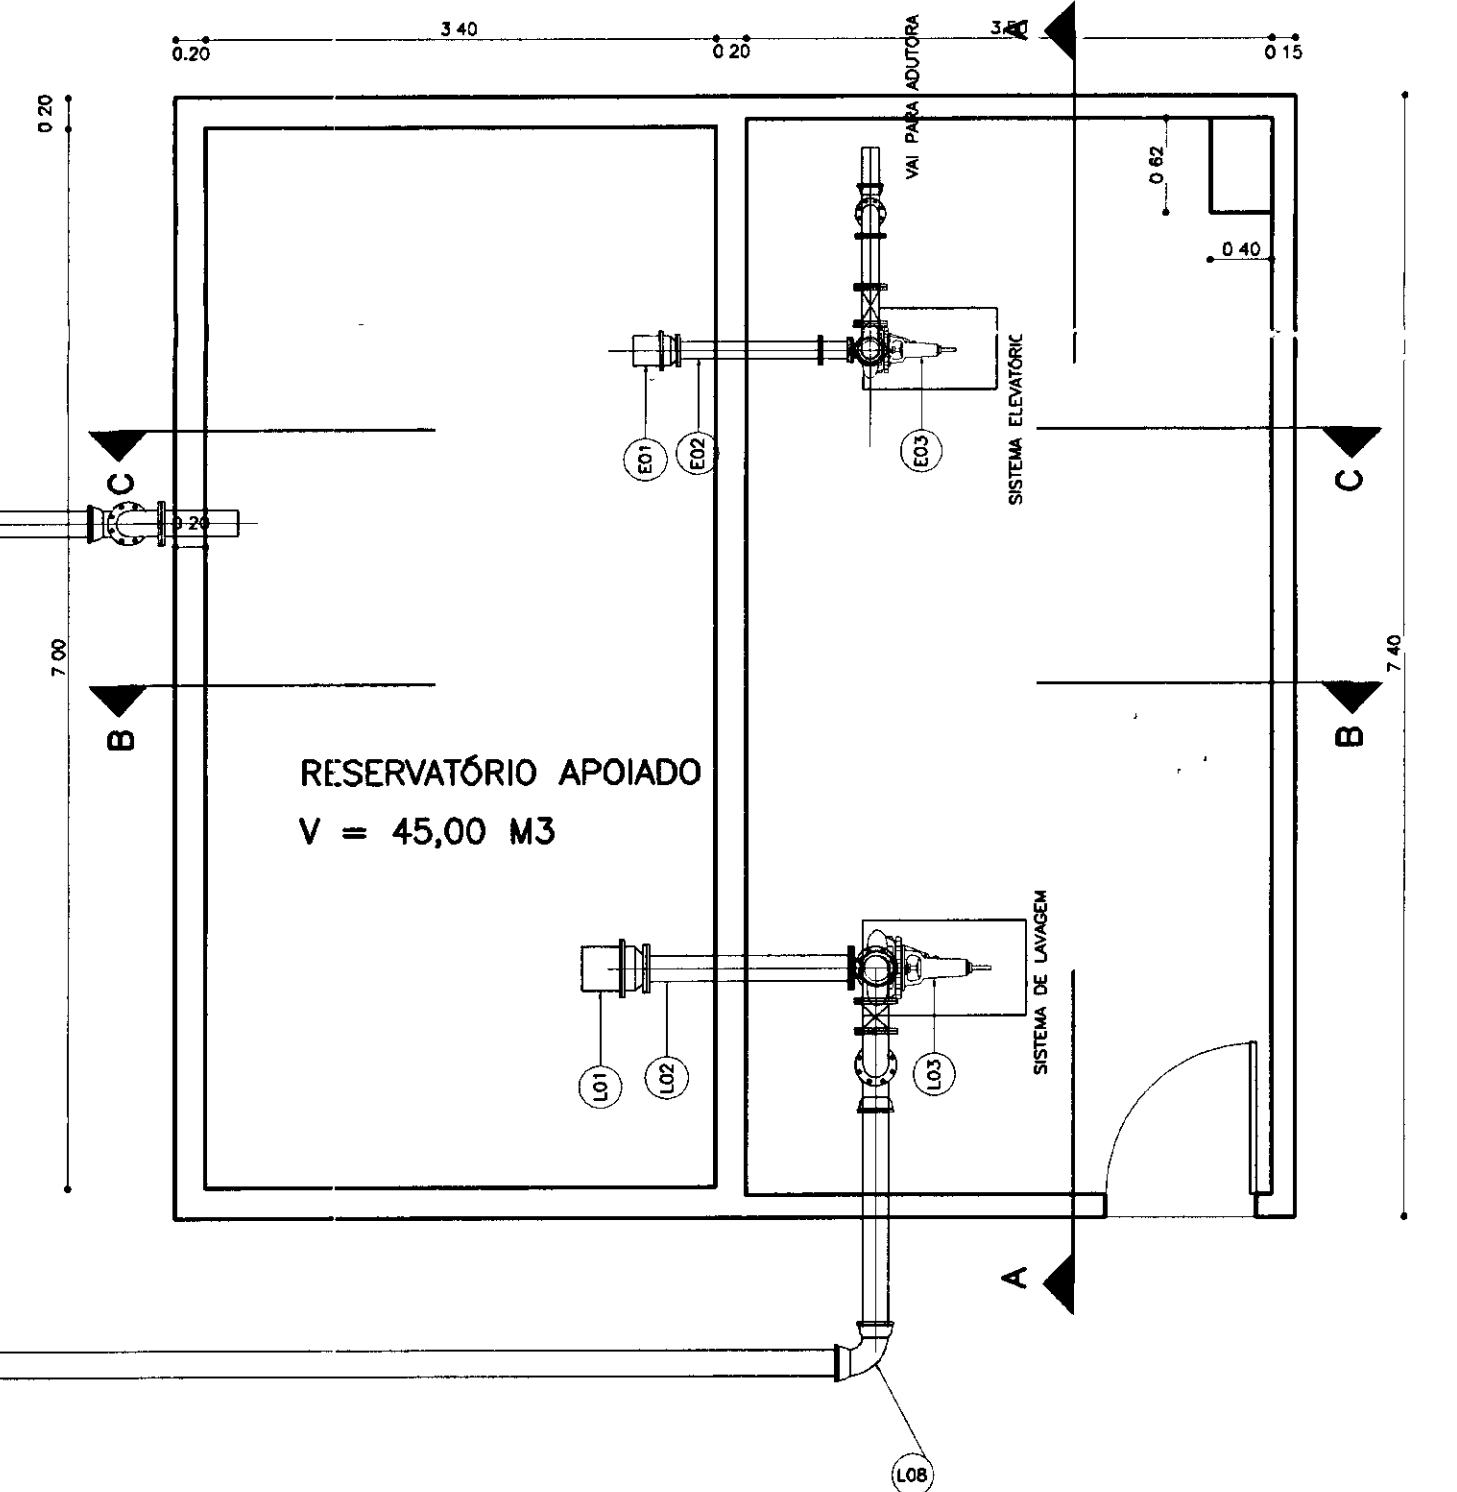


RESERVATÓRIO APOIADO
V = 45,00 M3

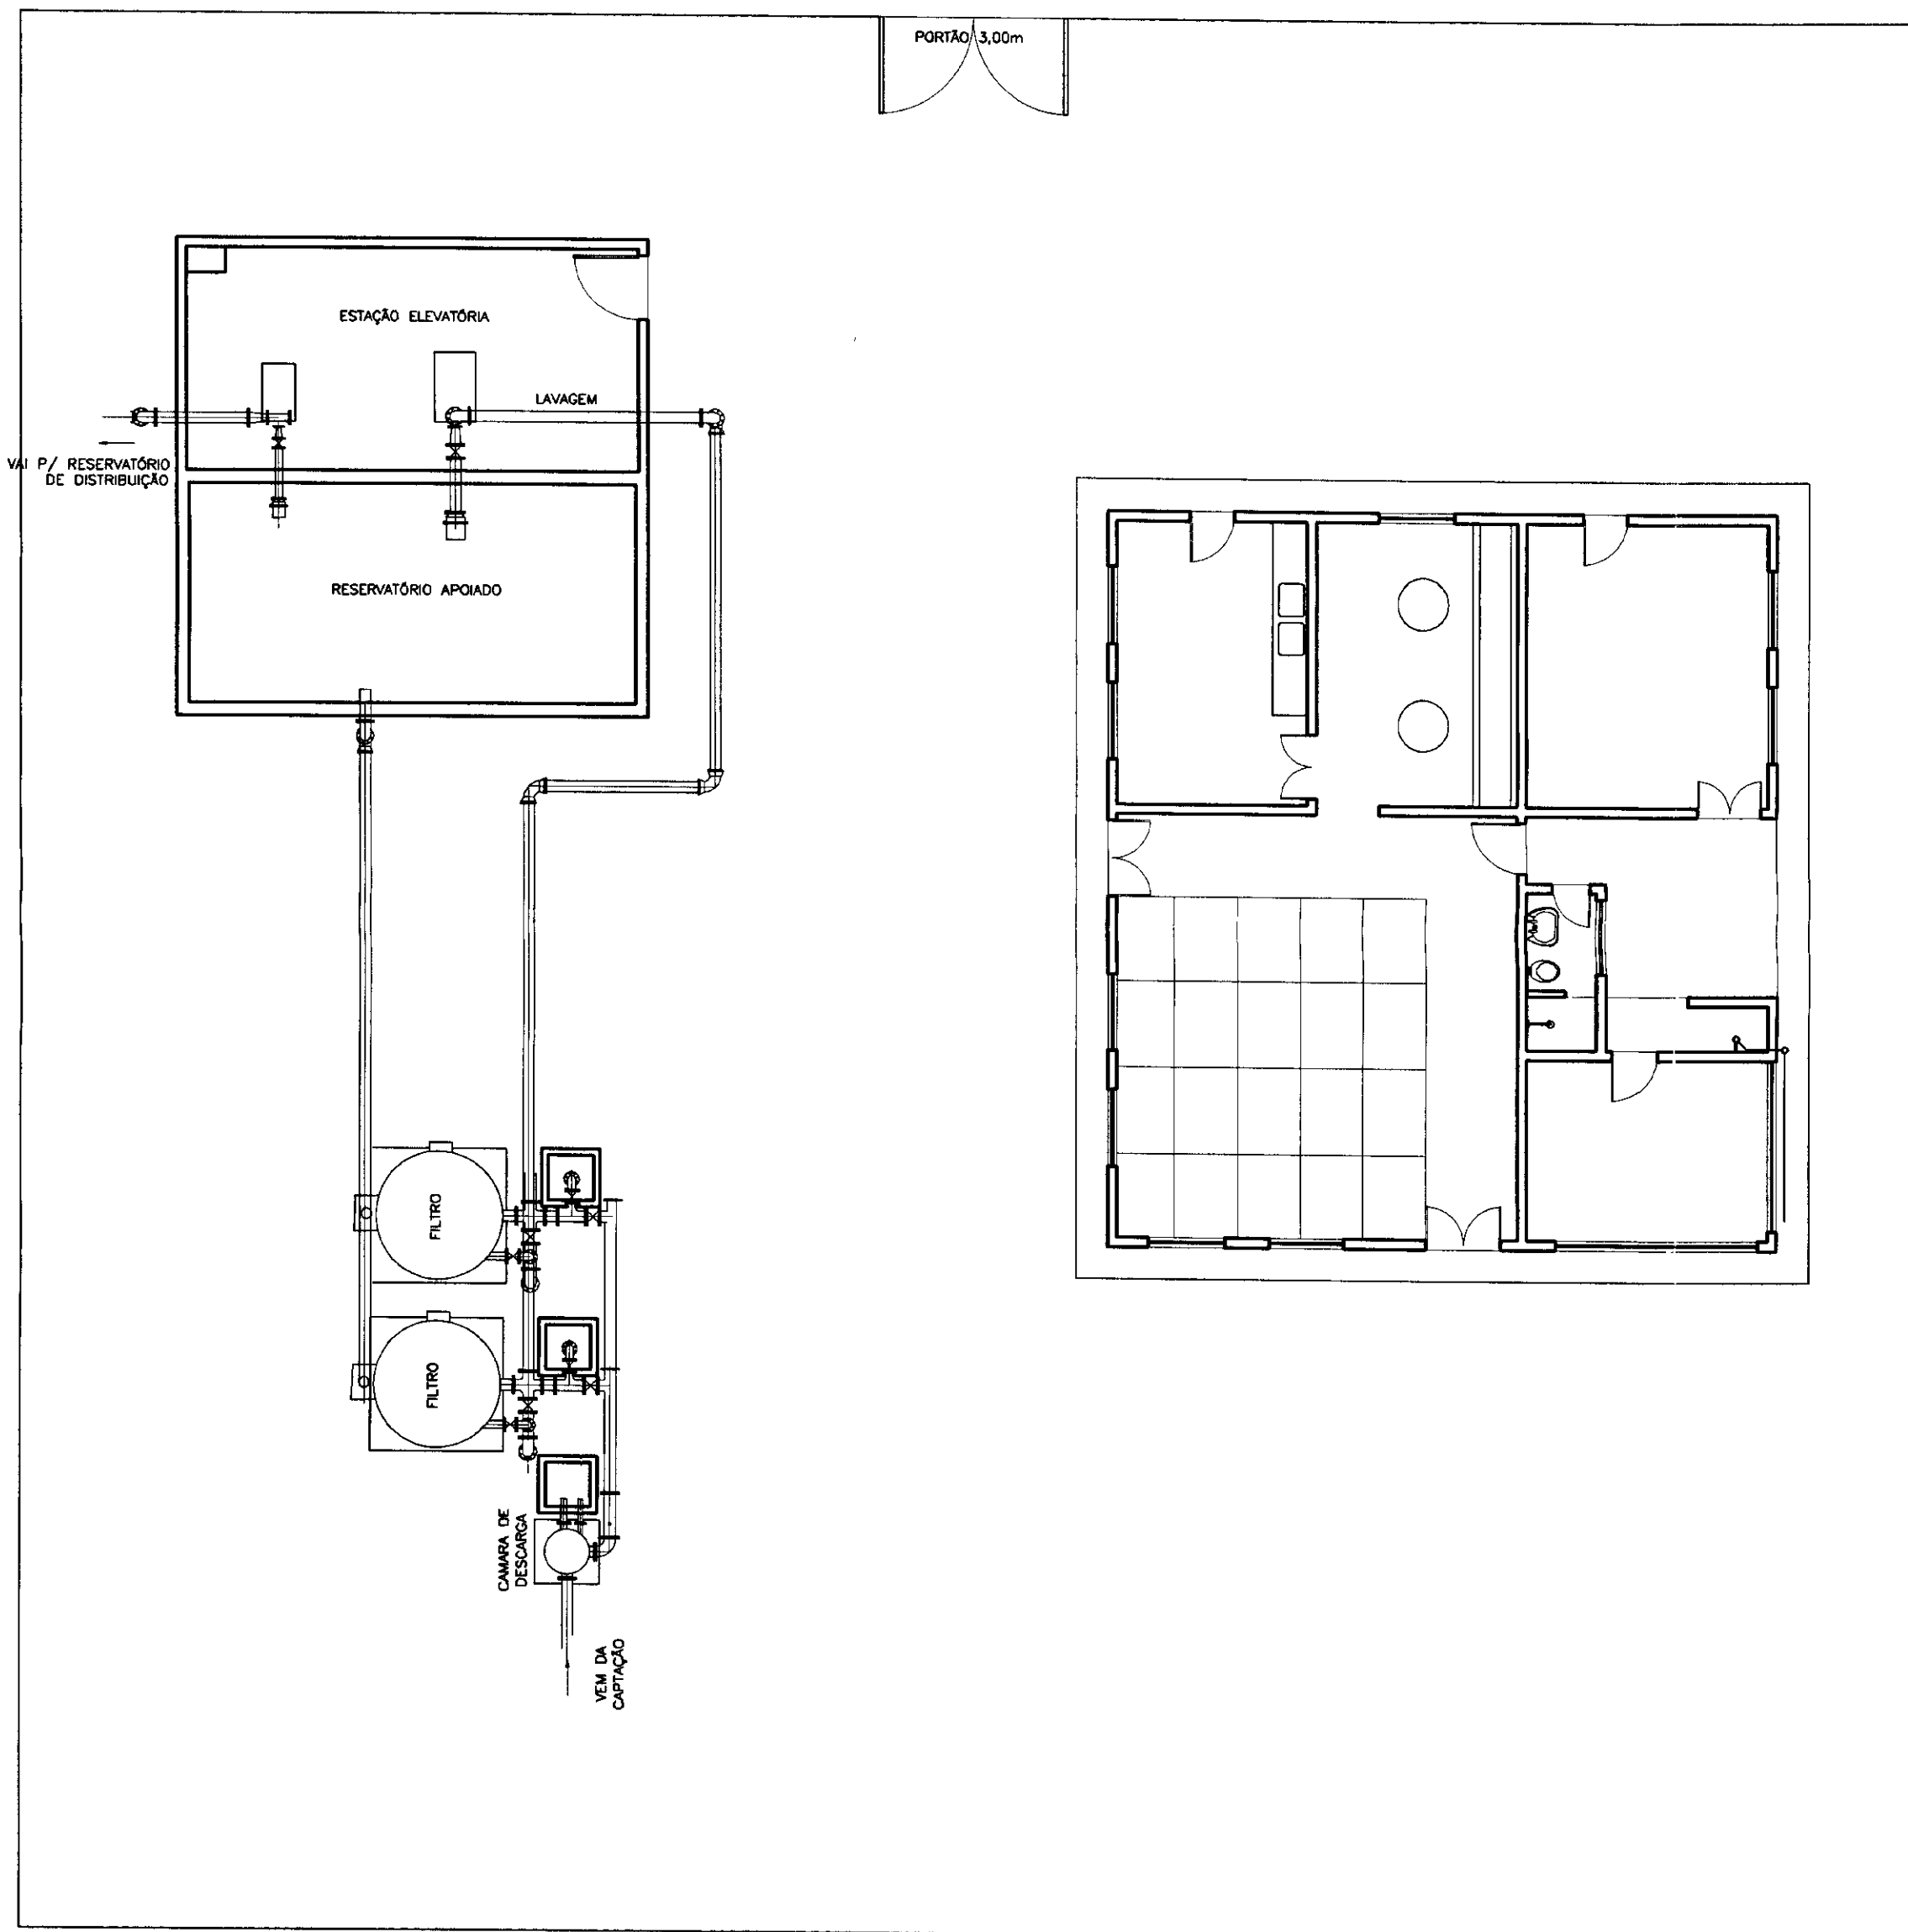


LAYOUT - ETA
ESCALA - 1/100

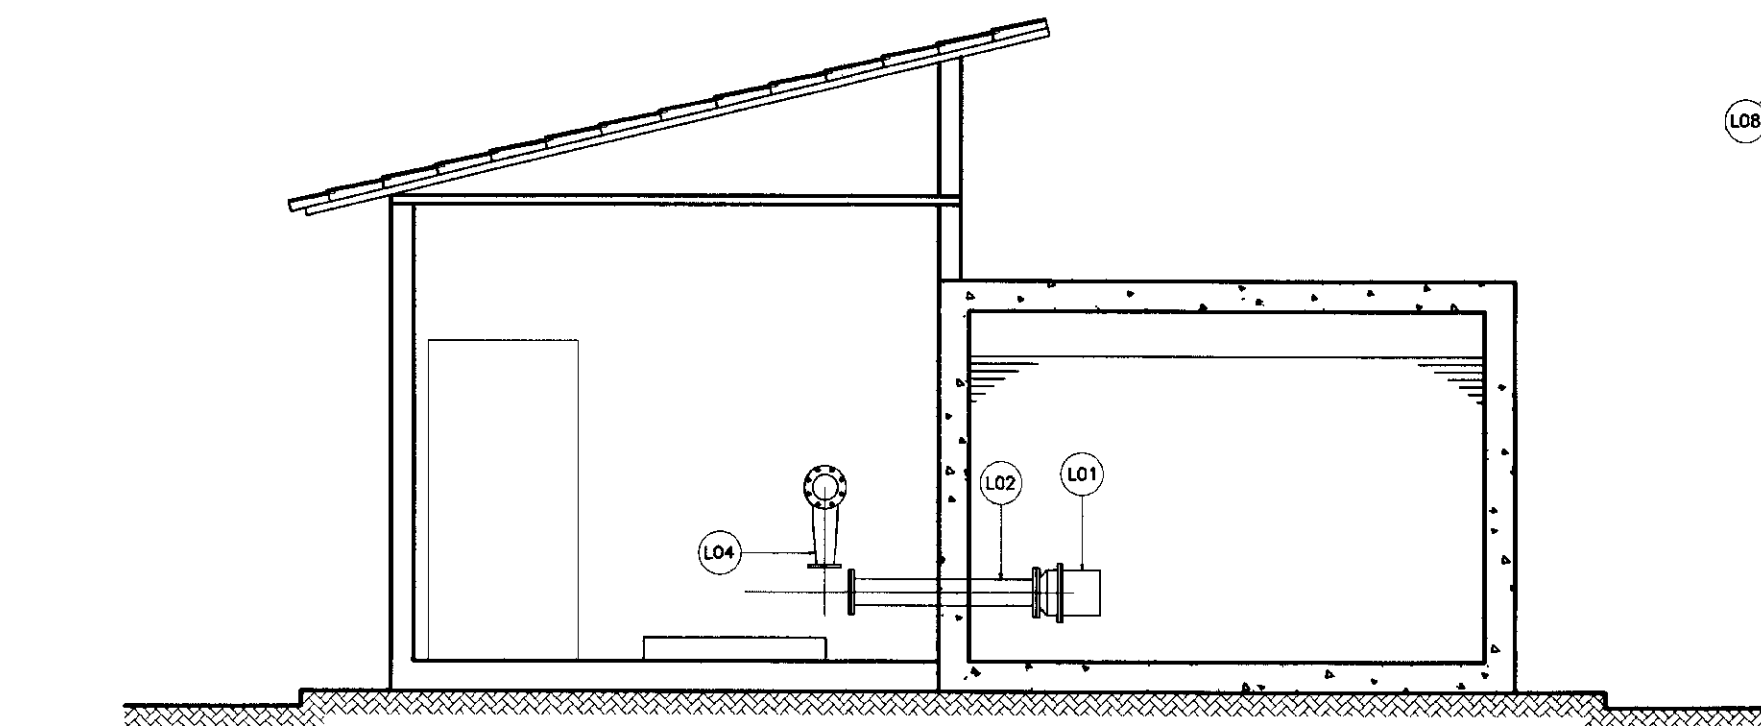

CORTE - BB
ESCALA - 1/50

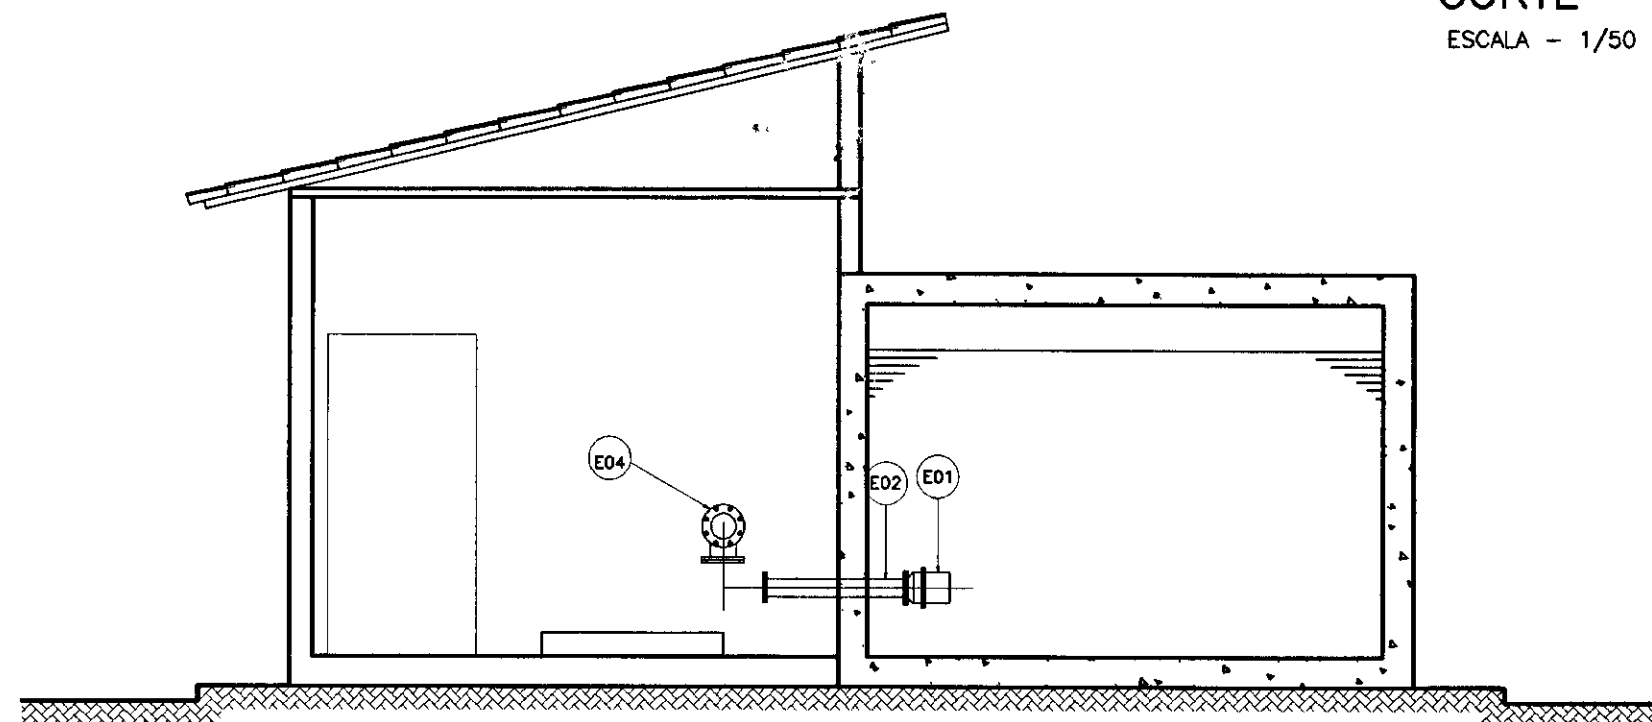

CORTE - CC
ESCALA - 1/50

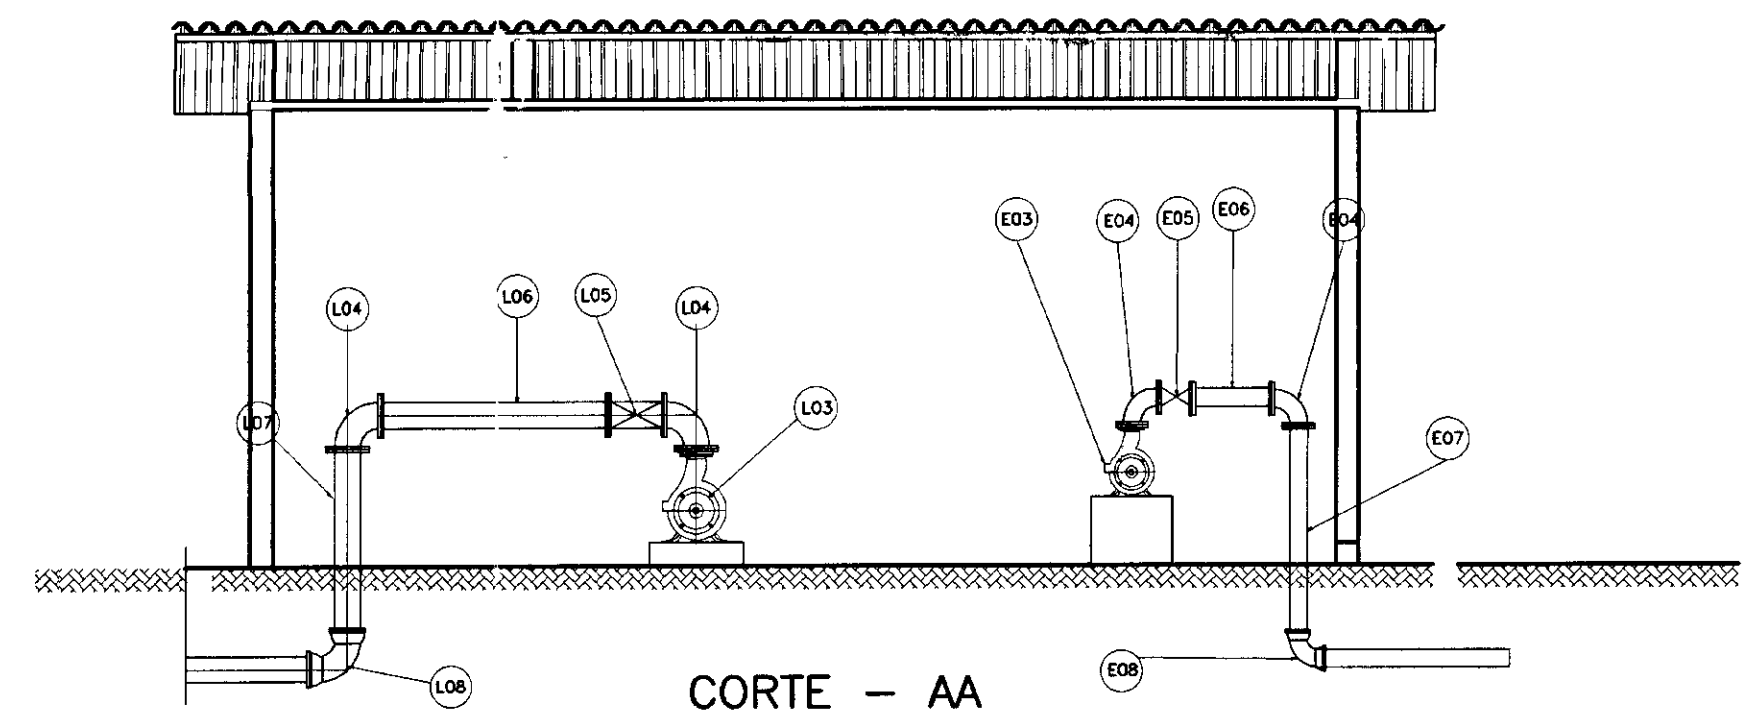

CORTE - AA
ESCALA - 1/50

| N° | DISCRIMINAÇÃO | # | QUANT |
|-----|---|--------|-------|
| T01 | TOCO COM FLANGEADO EM FIBRA L=1,00 | 100 | 01 |
| T02 | BIFURCAÇÃO EM "Y" FLANGEADA EM FIBRA 100*75 | 01 | 01 |
| T03 | TOCO COM FLANGEADO EM FIBRA L=1,00 | 75 | 01 |
| T04 | BIFURCAÇÃO EM "Y" FLANGEADA EM FIBRA | 75 | 01 |
| T05 | TOCO COM FLANGE EM FIBRA L=2,30 | 75 | 01 |
| T06 | CURVA DE 90° FLANGEADA EM FIBRA | 75 | 01 |
| T07 | AMPLIAÇÃO FLANGEADA EM Fofó | 75*100 | 01 |
| T08 | TOCO Fofó FLANGE PONTA L=0,8 | 100 | 01 |
| T09 | TUBO Fofó PONTA BOLSA | 100 | 12 |
| T10 | CURVA 90° Fofó BOLSA | 100 | 01 |
| T11 | TOCO Fofó FLANGE PONTA L=3,50m | 100 | 01 |
| T12 | CURVA 90° Fofó FLANGEADA | 100 | 01 |
| T13 | TOCO Fofó FLANGE PONTA L=1,00m | 100 | 01 |

| N° | DISCRIMINAÇÃO | # | QUANT |
|-----|--|-----|-------|
| E01 | VALVULA DE PE | 50 | 01 |
| E02 | TOCO DE Fofó FLANGEADO L=0,80m | 50 | 01 |
| E03 | BOMBA Q=15,75M3/H, P1 = 10CV Hman=22,04mca | 01 | 01 |
| E04 | CURVA DE 90° FLANGEADA | 50 | 02 |
| E05 | REGISTRO DE GAVETA FLANGEADO | 50 | 01 |
| E06 | TOCO DE Fofó FLANGEADO L=0,80m | 50 | 01 |
| E07 | TOCO DE Fofó FLANGE PONTA L=1,90m | 50 | 01 |
| E08 | CURVA DE 90° Fofó COM BOLSA | 100 | 02 |

| N° | DISCRIMINAÇÃO | # | QUANT |
|-----|---|-----|-------|
| B01 | CURVA DE 90° FLANGEADO EM FIBRA | 100 | 02 |
| B02 | MISTURADOR HIDRAULICO EM FIBRA | 100 | 02 |
| B03 | TE FLANGEADO EM FIBRA | 100 | 02 |
| B04 | REGISTRO DE GAVETA CHATO FLANGEADO | 100 | 01 |
| B05 | CRUZETA INVERTIDA DE SAÍDA 1/2" 100x150 EM FIBRA 150*150*75 | 01 | 01 |
| B06 | VALVULA BORBOLETA FLANGEADA | 75 | 01 |
| B07 | CURVA DE 90° FLANGEADO EM FIBRA | 75 | 01 |

| N° | DISCRIMINAÇÃO | # | QUANT |
|-----|------------------------------------|---------|-------|
| L01 | VALVULA DE PE COM CRIVO | 150 | 01 |
| L02 | TOCO DE Fofó FLANGEADO L=1,50m | 100 | 01 |
| L03 | BOMBA Q=95,41M3/H, P1=20 CV | - | 01 |
| L04 | CURVA DE 90° FLANGEADA | 100 | 02 |
| L05 | REGISTRO DE GAVETA FLANGEADO | 100 | 01 |
| L06 | TOCO DE Fofó FLANGEADO L=0,90m | 100 | 01 |
| L07 | TOCO DE Fofó FLANGE PONTA L=2,00m | 100 | 01 |
| L08 | CURVA DE 90° Fofó COM BOLSA | 100 | 05 |
| L09 | TUBO DE Fofó PONTA BOLSA | 100 | 01 |
| L10 | CURVA DE 90° FLANGEADA EM FIBRA | 150 | 01 |
| L11 | TE FLANGEADO EM FIBRA | 150*100 | 01 |
| L12 | REGISTRO DE GAVETA FLANGEADO | 150 | 12 |
| L13 | CURVA DE 90° FLANGEADA EM FIBRA | 100 | 01 |
| L14 | VALVULA BORBOLETA TIPO WAFLE | 100 | 01 |
| L15 | REGISTRO DE GAVETA FLANGEADO | 100 | 01 |
| L16 | TOCO DE FIBRA FLANGE PONTA L=2,00m | 100 | 01 |

- LEGENDA:
- ALVENARIA
 - CONCRETO SIMPLES
 - CONCRETO ARMADO
 - BRITA
 - TERRENO NATURAL

NOTAS :

DESENHOS DE REFERÊNCIA :

| REVISÕES | | | |
|----------|---------------------|------|--------|
| N° | NATUREZA DA REVISÃO | DATA | APROVO |
| | | | |
| | | | |
| | | | |
| | | | |


GOVERNO DO ESTADO DO CEARÁ
SECRETARIA DOS RECURSOS HÍDRICOS - SRH 000018

PROJETO TÉCNICO EXECUTIVO DAS OBRAS DE AUTODAS PARA TRANSFERÊNCIA À CAGECEE/KFW ADUTORA SACO VERDE


ETA - LAYOUT
RESERVATÓRIO APOIADO
ESTÁÇÃO ELEVATÓRIA
PLANTA BAIXA E CORTES

Desenho: eta-scco.dwg
Data de Emissão: FEVEREIRO/2001
Escala: INDICADA
Rev: 11/12


PES PROJETOS DE ENGENHARIA E SUPERVISÃO DE OBRAS

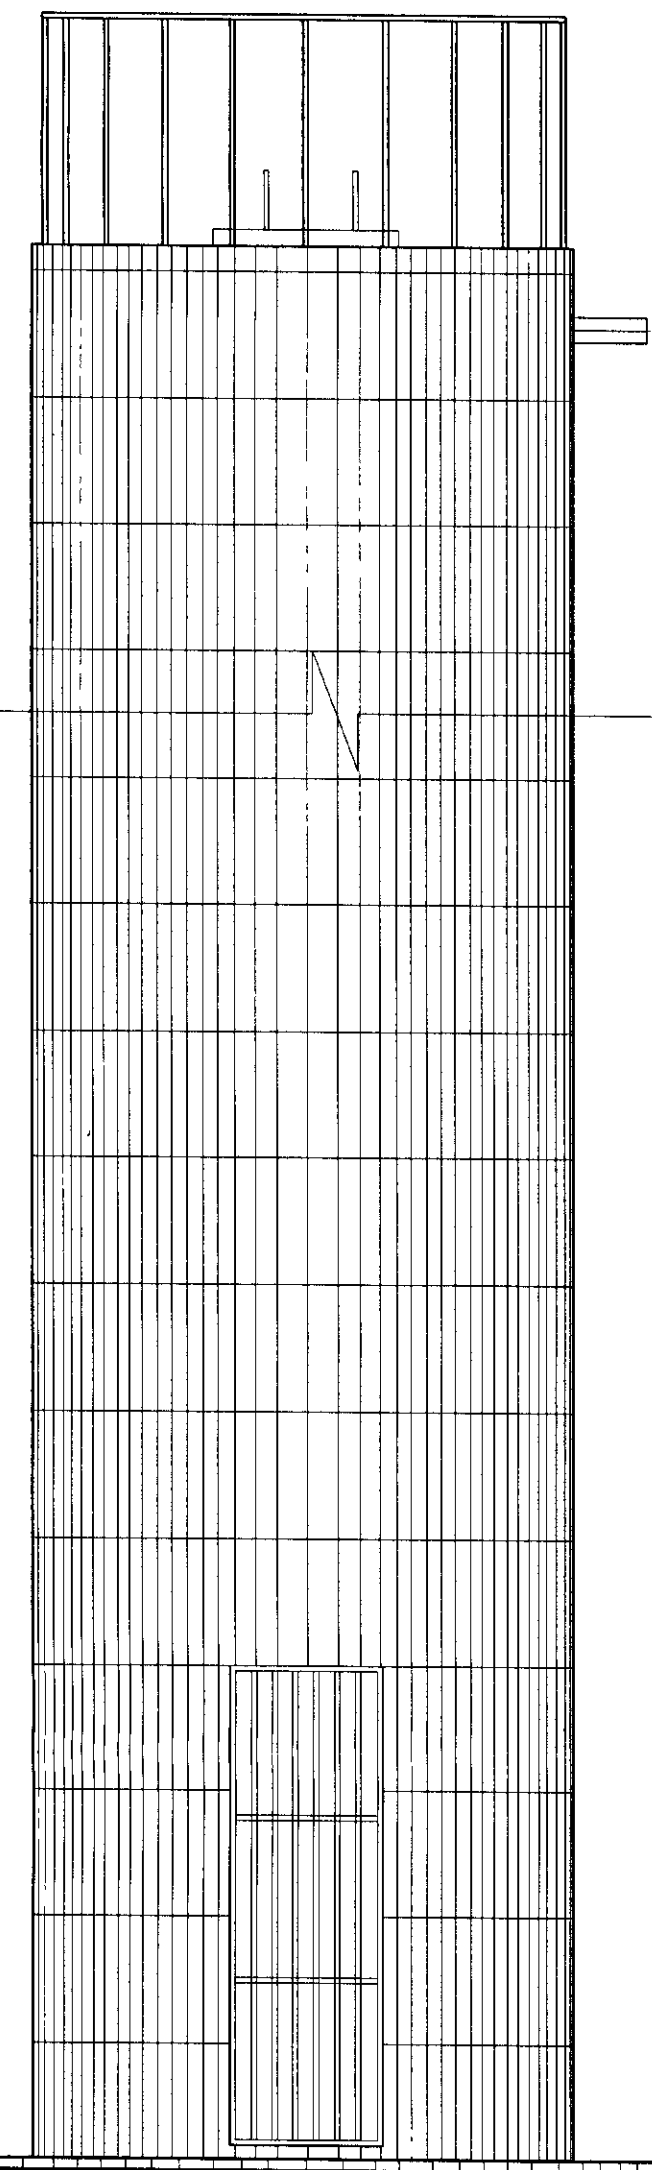


VISTA PRINCIPAL
SEM ESCALA

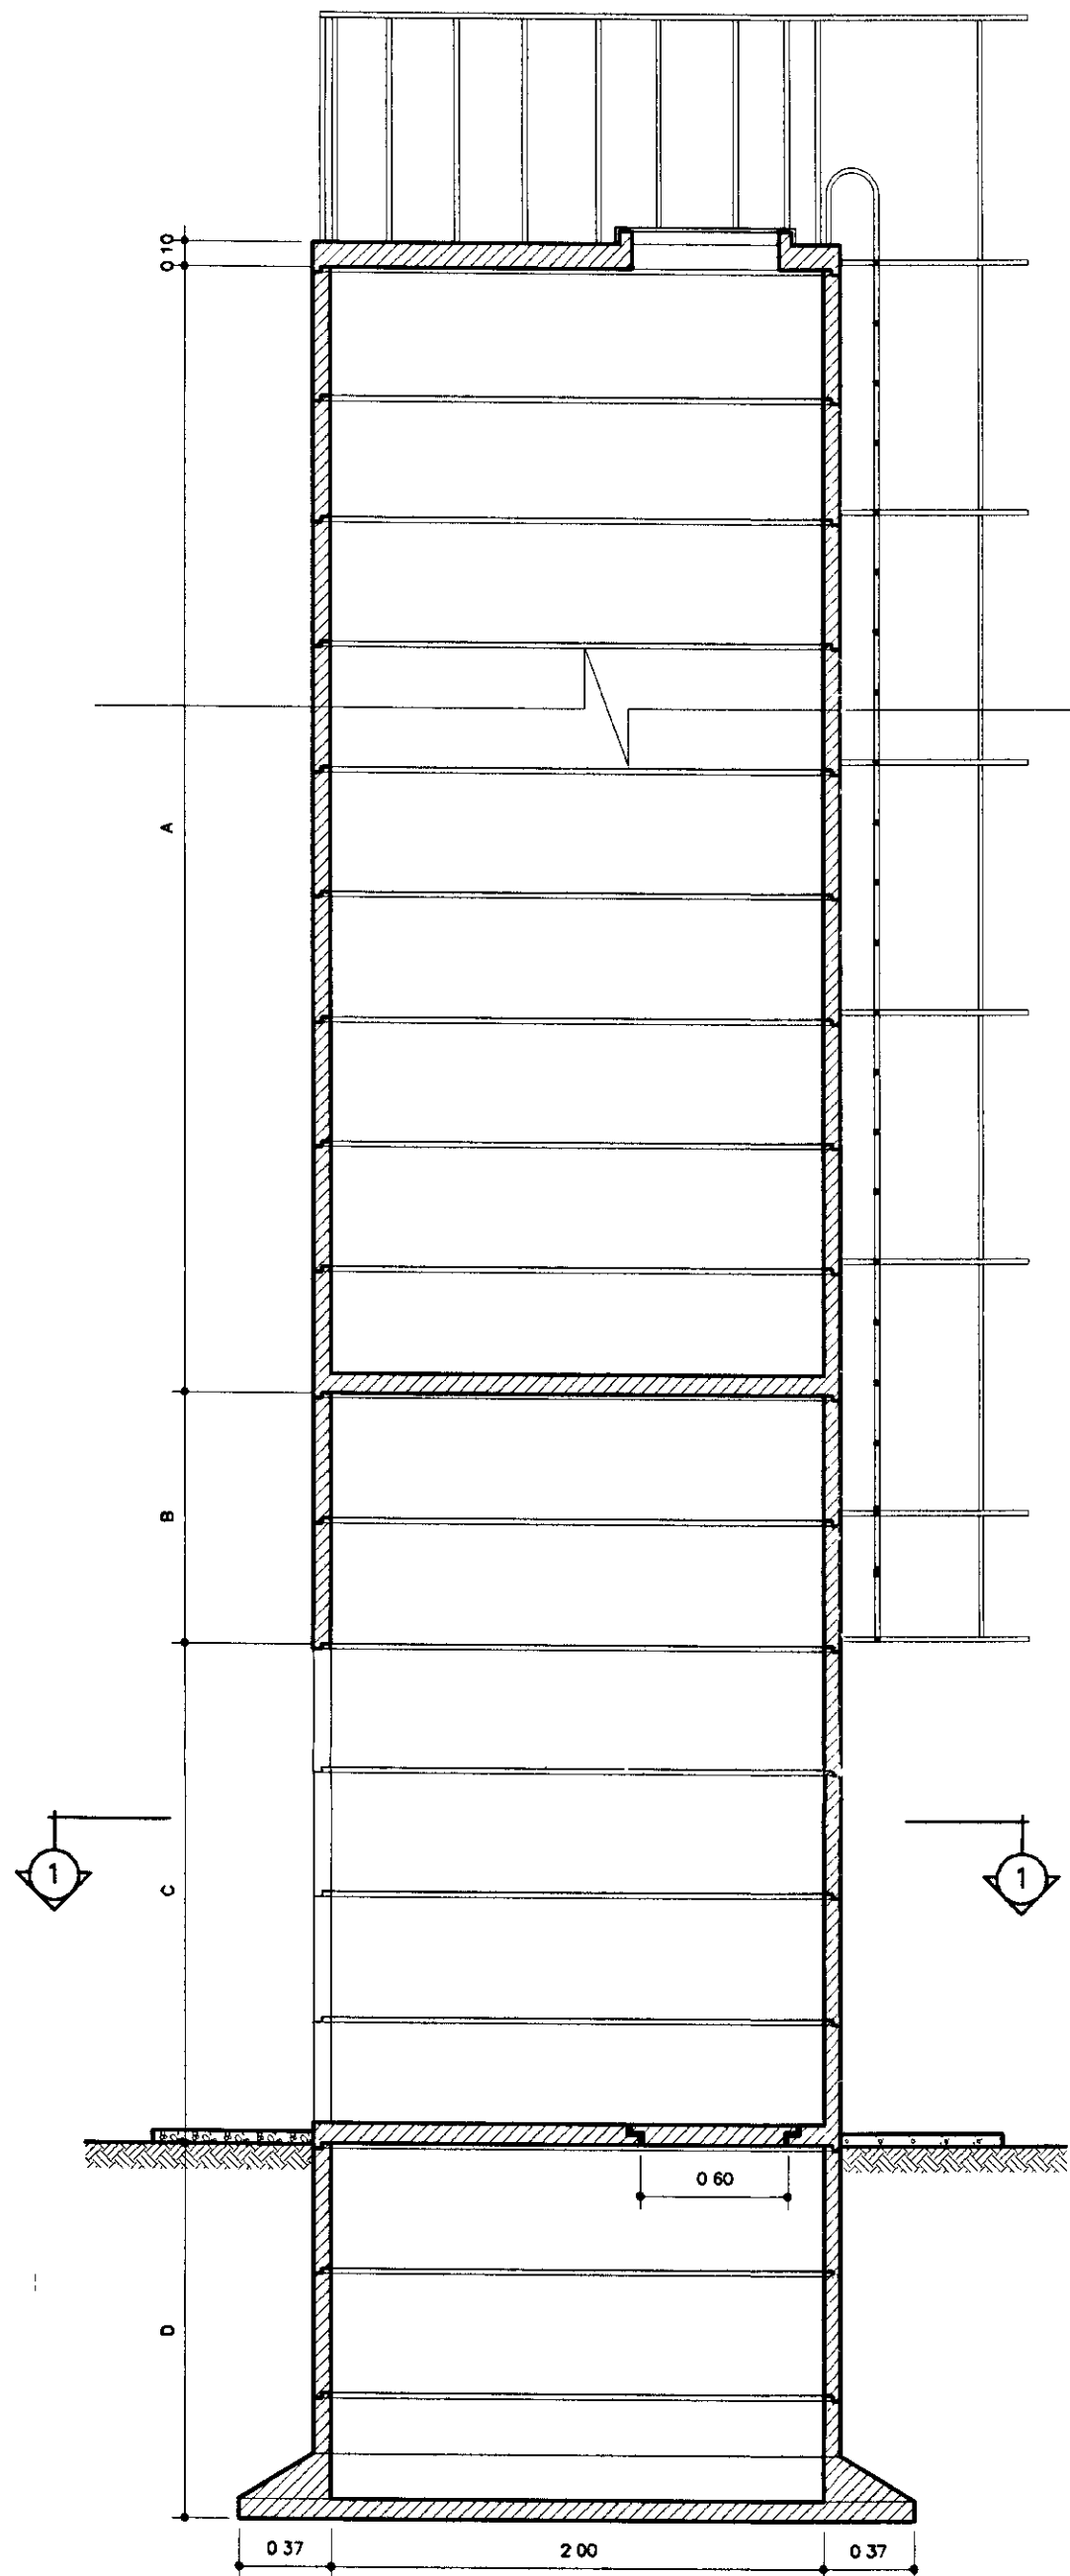


CORTE - AA
SEM ESCALA

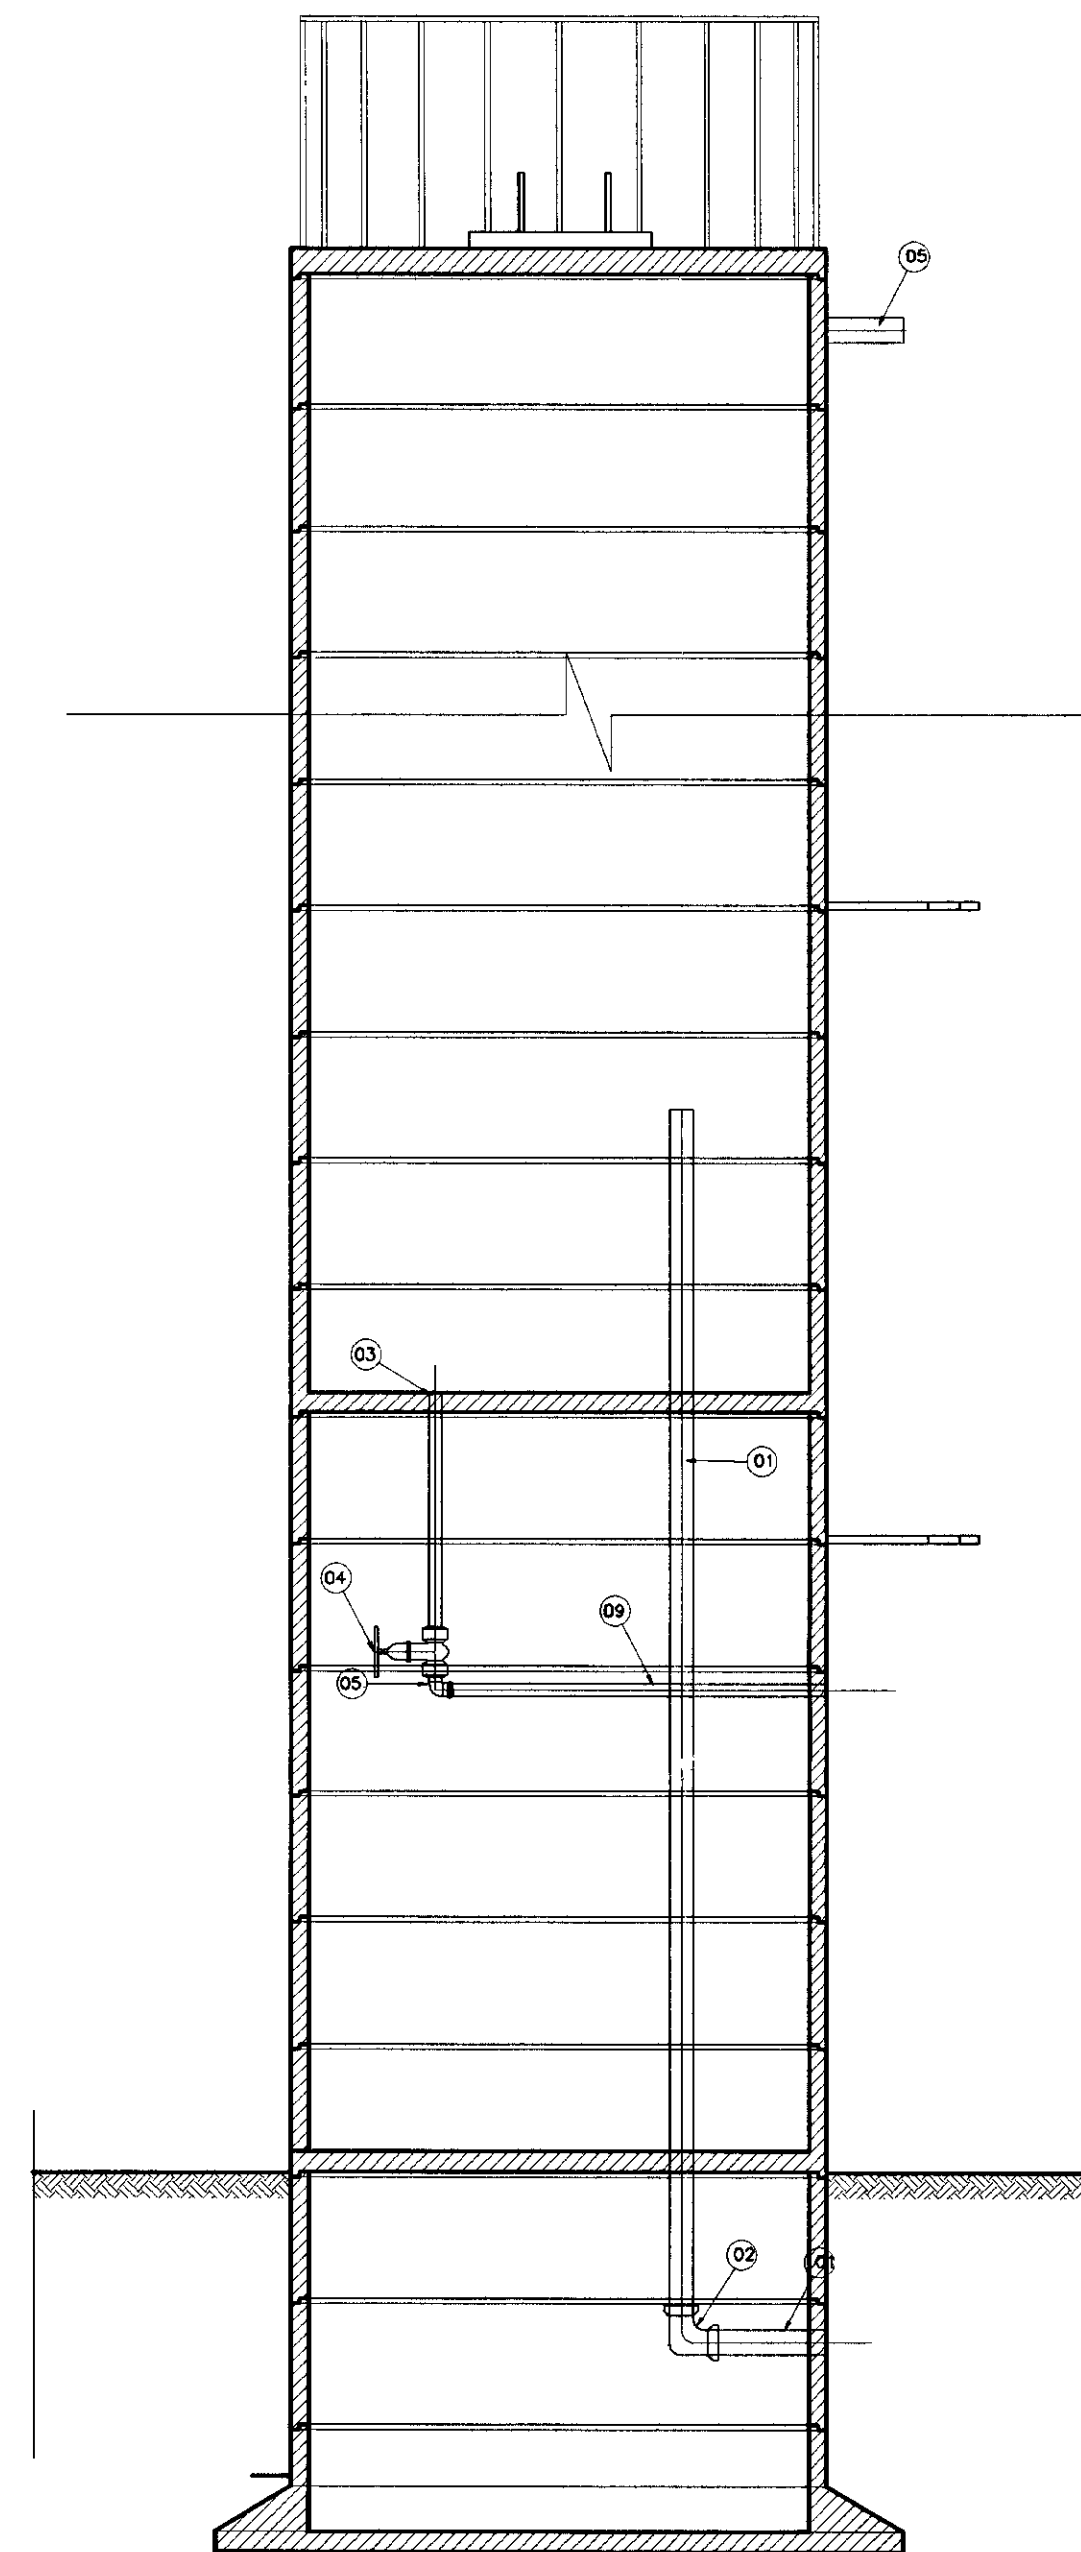

CORTE - BB
SEM ESCALA

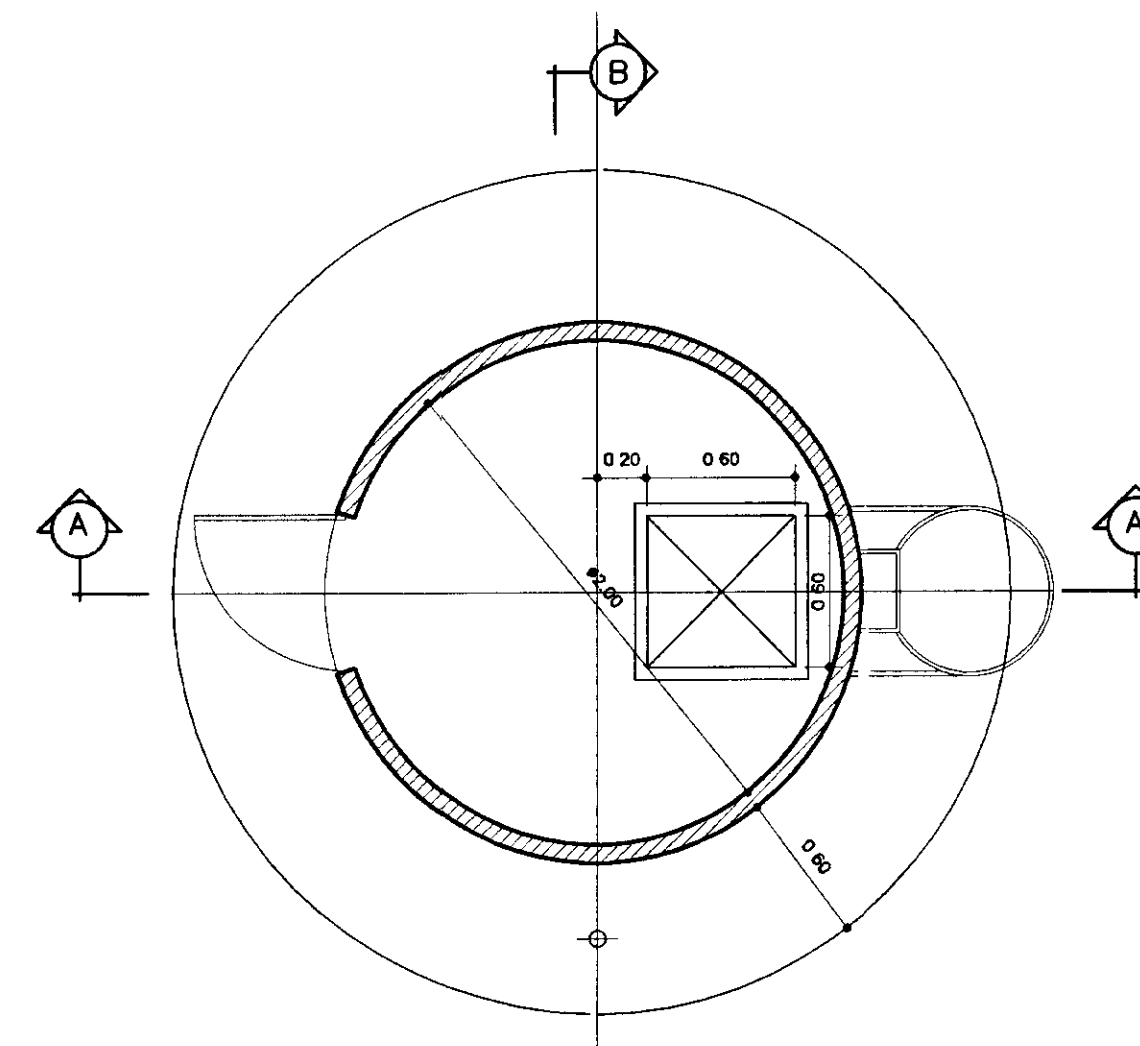

PLANTA BAIXA NÍVEL 1
ESCALA - 1/30

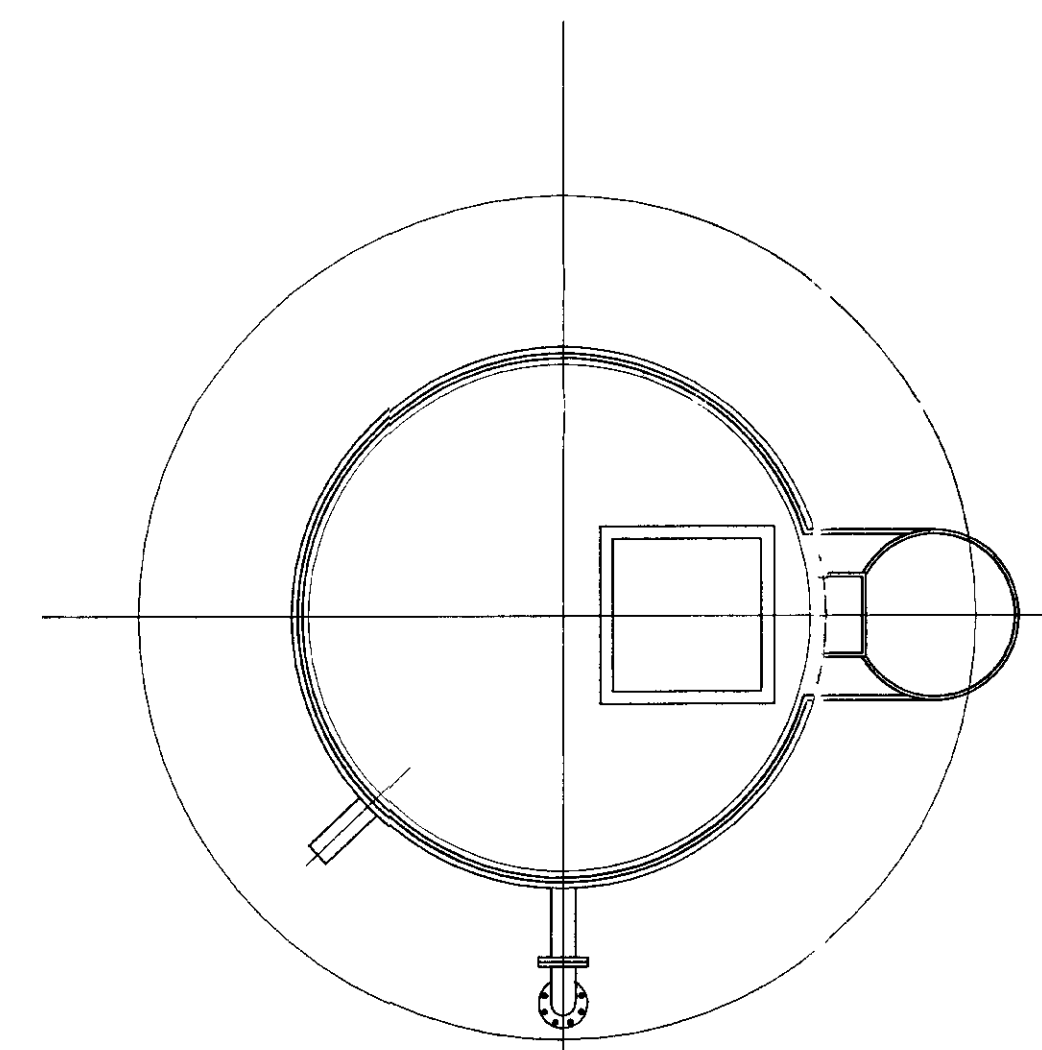

VISTA SUPERIOR
ESCALA - 1/30

| LEGENDA | | ADUTORA DE SACO VERDE | |
|---------|--------------------------|-----------------------|-------|
| A | | 10,00 | |
| B | | - | |
| C | | 2,00 | |
| D | | 1,50 | |
| N° | DISCRIMINAÇÃO | Ø | QUANT |
| 01 | TUBO DE PVC | 75 | 5M |
| 02 | CURVA DE 90º BOLSA PVC | 75 | 1 |
| 03 | TUBO PVC SOLDÁVEL | 50 | 5M |
| 04 | REGISTRO DE FECHO RÁPIDO | 50 | 1 |
| 05 | CURVA DE 90º BOLSA PVC | 50 | 1 |

LEGENDA:

| | |
|--|------------------|
| | ALVENARIA |
| | CONCRETO SIMPLES |
| | CONCRETO ARMADO |
| | BRITA |
| | TERRENO NATURAL |

NOTAS :

DESENHOS DE REFERÊNCIA :

REVISÕES

| N° | NATUREZA DA REVISÃO | DATA | APROVO |
|----|---------------------|------|--------|
| | | | |
| | | | |
| | | | |
| | | | |

GOVERNO DO ESTADO DO CEARÁ
SECRETARIA DOS RECURSOS HÍDRICOS - SRH

PROJETO TÉCNICO EXECUTIVO DAS OBRAS DE ADUTORAS
PARA TRANSFERÊNCIA À CAGECEE/KFW
ADUTORA SACO VERDE

| | | | |
|------------|----------------|-----------------|----------------|
| Projeto | RES-SACO.dwg | Desenho | RES-SACO.dwg |
| Visto | FEVEREIRO/2001 | Data de Emissão | FEVEREIRO/2001 |
| Verificado | INDICADA | Escala | INDICADA |
| Aprovado | 12/12 | N° do Desenho | 12/12 |

PES PROJETOS DE ENGENHARIA
E SUPERVISÃO DE OBRAS

