

GOVERNO DO ESTADO



CEARÁ
AVANÇANDO NAS MUDANÇAS



ELABORAÇÃO DO PROJETO TÉCNICO EXECUTIVO
DAS OBRAS DE ADUTORA PARA
TRANSFERÊNCIA À CAGECE / KFW

PROJETO DA ADUTORA DO CATOLÉ DA PISTA

VOLUME 19

AS BUILT

TOMO II - DESENHOS

CONTRATO N.º 20/2000/SRH

PESO

Projeto de Engenharia e
Supervisão de Obras

FORTALEZA NOVEMBRO DE 2000

GOVERNO DO ESTADO



Lote: 02296 - Prep (X) Scan () Index ()
Projeto Nº 212/19/02
Volume _____
Qtd A4 _____ Qtd. A3 _____
Qtd. A2 _____ Qtd A1 _____
Qtd A0 _____ Outros _____

ELABORAÇÃO DO PROJETO TÉCNICO EXECUTIVO DAS OBRAS DE ADUTORAS PARA TRANSFERÊNCIA À CAGECE/KFW

PROJETO DA ADUTORA DO CATOLÉ DA PISTA

VOLUME 19

TOMO II - DESENHOS

CONTRATO Nº 20/2000/SRH

AS BUILT

PES PROJETOS DE ENGENHARIA E
SUPERVISÃO DE OBRAS LTDA

FORTALEZA
FEVEREIRO/2001

0212/19/02

PES

APRESENTAÇÃO



000003

APRESENTAÇÃO

O presente documento apresenta os serviços realizados no âmbito do Contrato N° 020/2000-SRH.firmado entre SRH - Secretaria dos Recursos Hídricos e a PESO - Projetos de Engenharia e Supervisão de Obras Ltda, para elaboração do projeto Técnico Executivo das Obras de Adutoras para Transferência à CAGECE/KFW

Os estudos realizados, conforme os termos de referência, são apresentados nos seguintes volumes, integrantes do acervo do projeto executivo

Vol.1 - Estudos Básicos.

Vol.2 - Projeto AS BUILT da adutora do Km 20

Tom I - texto

Tom II Desenhos

Vol.3 - Projeto AS BUILT da adutora Itacima Água verde

Tom I - texto

Tom II - Desenhos

Vol.4 - Projeto AS BUILT da adutora Santa Rosa, Tab. Grande, São Pedro e Primavera.

Tom I - texto

Tom II - Desenhos

Vol.5 - Projeto ASBUILT da adutora São Miguel dos Amancios.

Tom I - texto

Tom II - Desenhos

Vol.6 - Projeto ASBUILT da adutoras de Palestina do Cariri.

Tom I - texto

Tom II - Desenhos

Vol.7 - Projeto ASBUILT da adutoras de Cuncas e Prazees.

Tom I - texto

Tom II - Desenhos

Vol.8 - Projeto ASBUILT da adutora de Iara.

Tom I - texto

Tom II - Desenhos

- Vol.9 - Projeto ASBUILT da adutora de Itaguá.
Tomo I - texto
Tomo II - Desenhos
- Vol.10 - Projeto ASBUILT da adutora de Roldão.
Tomo I - texto
Tomo II - Desenhos
- Vol.11 - Projeto ASBUILT da adutora de S. J. do Aruaru.
Tomo I - texto
Tomo II - Desenhos
- Vol.12 - Projeto ASBUILT da adutora de Eng. João Tomé.
Tomo I - texto
Tomo II - Desenhos
- Vol.13 - Projeto ASBUILT da adutora do Trapia.
Tomo I - texto
Tomo II - Desenhos
- Vol.14 - Projeto ASBUILT da adutora de Mumbaba.
Tomo I - texto
Tomo II - Desenhos
- Vol.15 - Projeto ASBUILT da adutora de Cabeça Preta.
Tomo I - texto
Tomo II - Desenhos
- Vol.16 - Projeto ASBUILT da adutora de Tomé.
Tomo I - texto
Tomo II - Desenhos
- Vol.17 - Projeto ASBUILT da adutora do Saco Verde.
Tomo I - texto
Tomo II - Desenhos
- Vol.18 - Projeto ASBUILT da adutora do Cauhipe.
Tomo I - texto e desenhos
- Vol.19 - Projeto ASBUILT da adutora do Catolé da pista.**
Tomo I - texto
Tomo II - Desenhos
- Vol.20 - Projeto ASBUILT da adutora do Corrêgo do Machado.
Tomo I - texto
Tomo II - Desenhos


PES 

RELAÇÃO DE DESENHOS


000006

RELAÇÃO DE DESENHOS

NÚMERO	DESENHO
01/03	LOCAÇÃO CAMINHAMENTO E PERFIL LONGITUDINAL EST. 0 A EST. 42+4
02/03	CAPTAÇÃO, CAIXA DE VENTOSA E DESCARGA PLANTA BAIXA E CORTES
03/03	LAY OUT DA ETA, FILTRO , RESERVATÓRIO ELEVADO , PLANTA BAIXA E CORTES

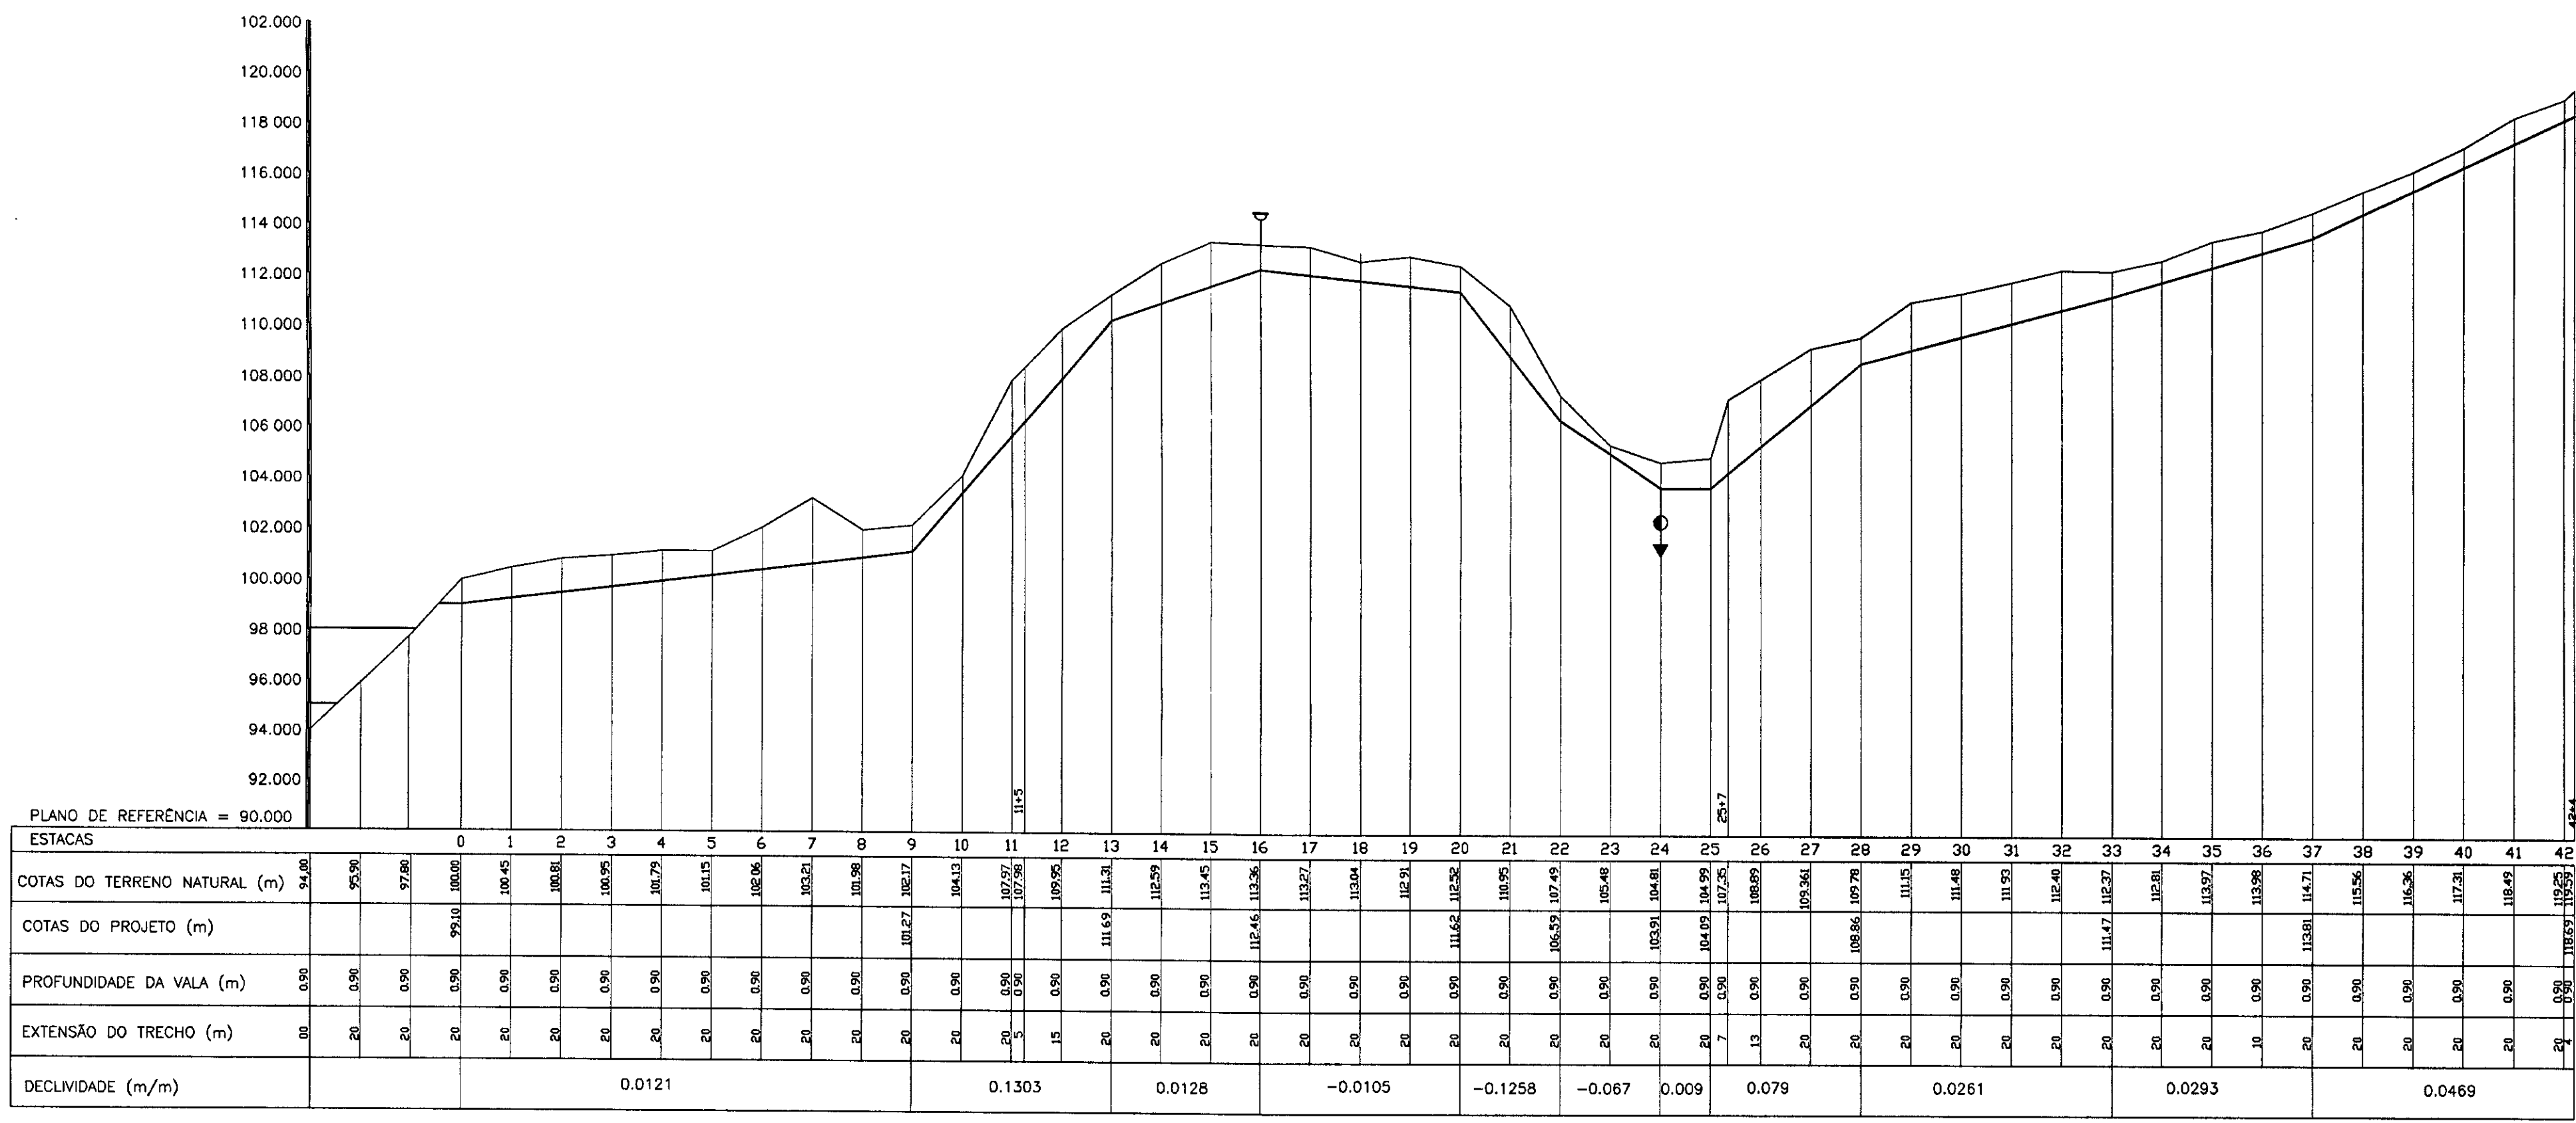


PERFIL LONGITUDINAL
 ESCALA - H: 1/2000
 V: 1/200

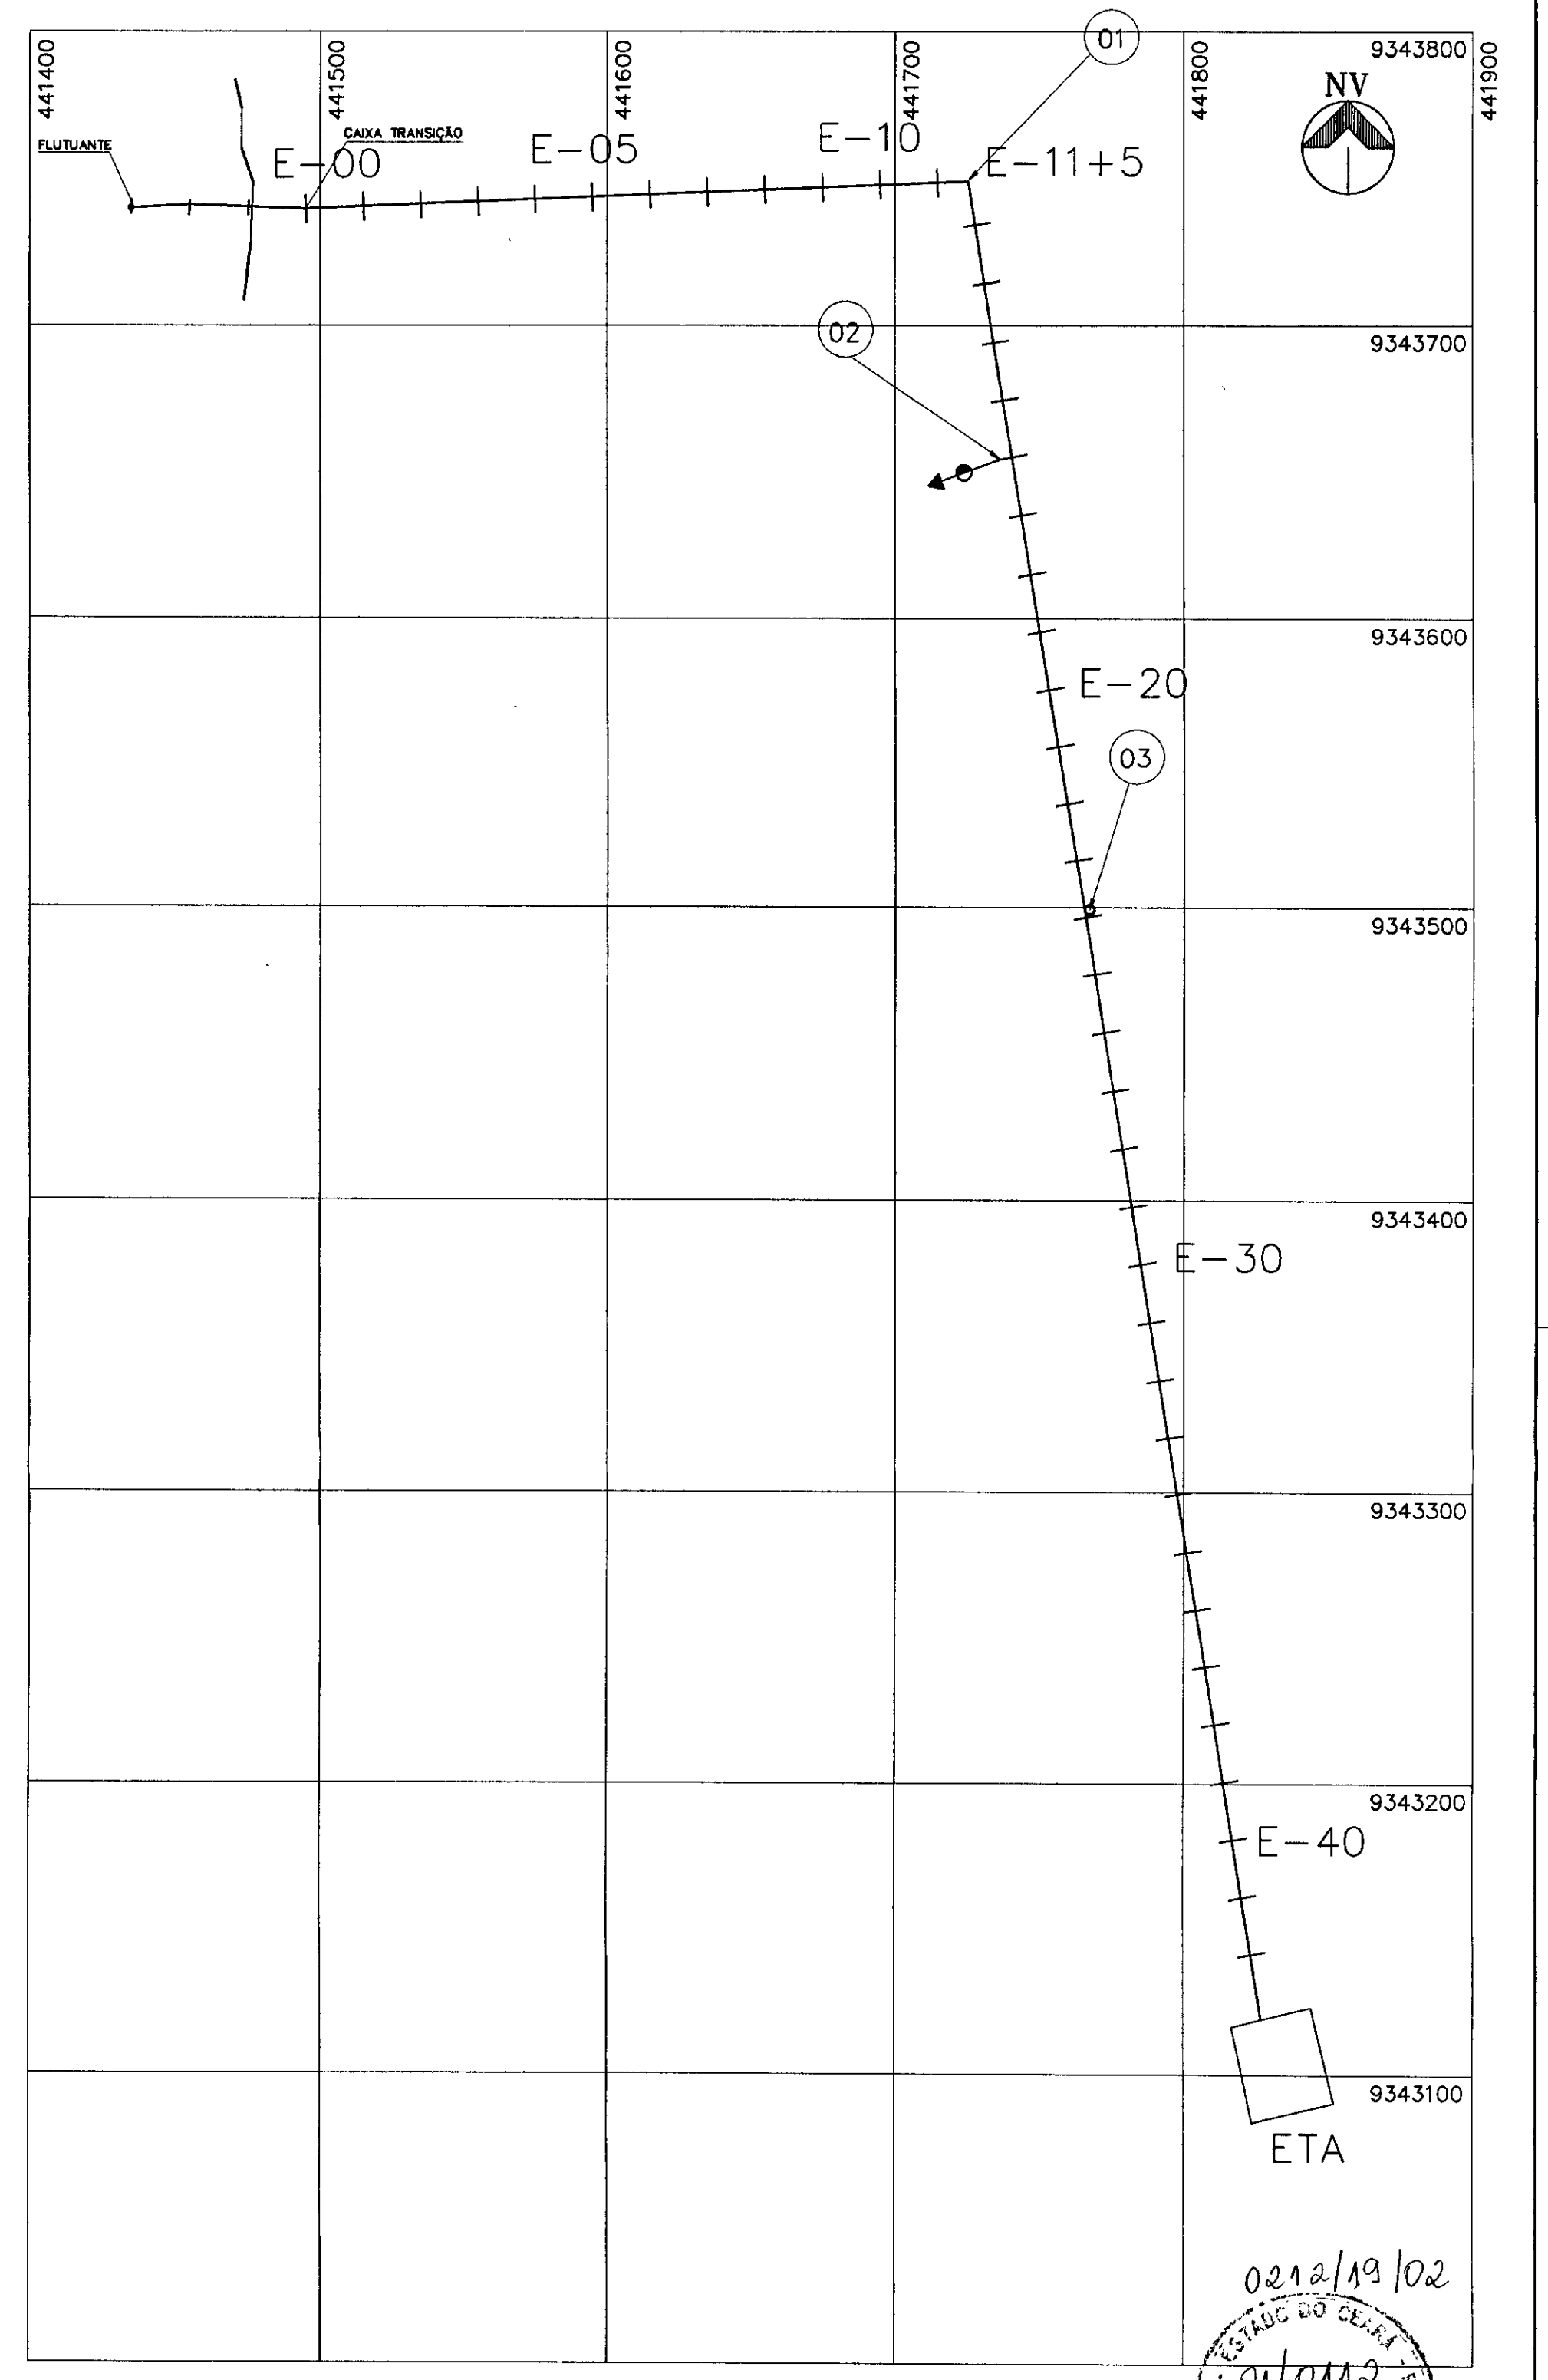

LOCAÇÃO
 ESCALA - 1/2000

000008

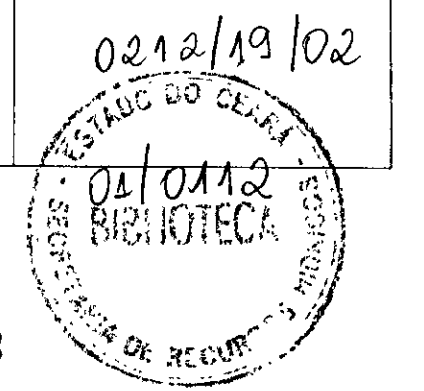

LEGENDA:

- PERFIL DO TERRENO NATURAL
- TUBO DE PVC TIPO PBA CLASSE 12 DN 75 mm
- VENTOSA
- DESCARGA

NOTAS :

DESENHOS DE REFERÊNCIA :

N°	NATUREZA DA REVISÃO	DATA	APROVO	

GOVERNO DO ESTADO DO CEARÁ
 SECRETARIA DOS RECURSOS HÍDRICOS - SRH

PROJETO TÉCNICO EXECUTIVO DAS OBRAS DE ADUTORAS
 PARA TRANSFERÊNCIA À CAGECEE/KFW
 ADUTORA DO CATOLÉ DA PISTA

Projeto :
 Visto :
 Verificado :
 Aprove :

CAMINHAMENTO:
 LOCAÇÃO E PERFIL
 TRECHO: EST. 0 A EST. 42+4

perficatole.dwg
 FEVEREIRO/2001
 INDICADA
 01/03

PES PROJETO DE ENGENHARIA E SUPERVISÃO DE OBRAS

