



Folha de Dados

IDGED:

0193/02/C

LOTE:

2137

AUTOR:

VBA; SRH; PROÁGUA; SOHIDRA

TÍTULO:

SUPERVISÃO E GERENCIAMENTO DA CONSTRUÇÃO DA ADUTORA DE IGUATU

SUBTÍTULO:

RELATÓRIO AS BUILT VOLUME II PLANTAS - PERÍODO: AGOSTO / 2001 - CONTRATO Nº 09
/ PROÁGUA / CE / SRH

FOLHA DE DADOS - GED/SRH

TIPO DE DOCUMENTO: Relatório

Identidade GED: 193/021C

Lote: 02137

Nº de Registro: 0210011

Autores: SOHIDRA, SRH, U.B.A

Programa: PROÁGUA

Título: Supervisão e gerenciamento da construção da adutora de Igatu

Sub-Título 1: Relatório "As Juntas"

Sub-Título 2: Plantas

Contrato nº. 09/PROÁGUA/CE/SRH

Nº de Páginas: 5 p. + plantas

Volume: 2

Tomo: _____

Editor: U.B.A

Data de Publicação (mês/ano): Agosto/2001

Local de Publicação: Fortaleza

Localização da Obra

Tipo de Empreendimento:

<input type="checkbox"/> Barragem	<input type="checkbox"/> Açude	<input checked="" type="checkbox"/> Adutora	<input type="checkbox"/> Canal / Eixo de Transp.	<input type="checkbox"/> Outro
Rio / Riacho Barrado: _____		Fonte Hídrica: <u>Caixa Trupen</u>		

Bacia: Alto Jaguaribe

Sub-bacia: _____

Municípios: Igatu

Distrito: _____

Microregião: Igatu

Estado: Ceará

GOVERNO DO ESTADO DO CEARÁ



RELATÓRIO "AS BUILT"

VOLUME II - PLANTAS

PERÍODO: AGOSTO/2001

CONTRATO Nº 09/PROÁGUA/CE/SRH

Lote: 02137 - Prep () Scan () Index ()

Projeto Nº 02931021C

Volume

Qtd. A4 08

Qtd. A3

Qtd. A2

Qtd. A1

Qtd. A0 50

Outros



APRESENTAÇÃO



000003

APRESENTAÇÃO

O Relatório As Built é parte integrante do objeto de Contrato nº. 09/PROÁGUA/CE/SRH/2000, firmado entre a SECRETARIA DOS RECURSOS HÍDRICOS – SRH – e a Consultora VBA Consultores Ltda, visando desenvolver os Serviços de Supervisão e Acompanhamento da construção das Adutoras de IGUATU e ICÓ, nos respectivos municípios do Estado do Ceará, cujos valores são de R\$ 140.135,59 para adutora de Iguatu e de R\$ 91.723,42 para adutora de Icó, com prazo de 300 dias a contar da data de 13/09/2000 do recebimento da Ordem de Serviço nº. 04-B/2000 – SRH/SOHIDRA, com data fim do contrato principal para o dia 10/07/2001. A obra se insere no contexto do PROÁGUA/CE que prevê a implantação de adutoras destinadas ao abastecimento de água para populações urbanas.

A execução das adutoras de Iguatu e Icó foi de responsabilidade da Construtora Atlântida Ltda, com sede na rua Marcondes Pereira nº. 1.460, Fortaleza, Ceará, sob o escopo do contato nº 08/PROÁGUA/CE/SRH/2000, celebrado em 21/08/2000 com a Secretaria dos Recursos Hídricos – SRH/CE. A ordem de serviço é de nº. 06/2000-SRH/SOHIDRA de 09/10/2000, com valor de R\$ 3.288.599,60 e prazo de 300 dias para conclusão da obra, a contar da data de recebimento da ordem de serviço, tendo como data fim 06/08/2000. Em 22/08/2000, através de um termo Aditivo nº. 01, a SRH, sub-rogou o Contrato, com a SOHIDRA.

Este Relatório traz todas as informações sobre a obra antes da sua paralisação unilateral no dia 11.05.2001 pela Construtora Atlântida.

O Relatório As Built é composto dos seguintes volumes:

- VOLUME I - Texto
- VOLUME II – Plantas
- VOLUME III – Cadastro

Este documento, contendo as plantas, cuja relação encontra-se em anexo, é parte integrante do Volume II – Plantas.

RELAÇÃO DE PLANTAS

**RELAÇÃO DE PLANTAS
ADUTORA DE IGUATU – TRUSSU**

1.0 – CAPTAÇÃO

- PC.CAP.GE.IGT-01/02 - CAPTAÇÃO (ARRANJO GERAL)
- PC.CAP.FL.IGT-02/02 - CAPTAÇÃO (DETALHE DOS FLUTUANTES)

2.0 – RESERVAÇÃO

- PA.ETA.RA.IGT-01/04 - RESERVATÓRIO DE ÁGUA BRUTA DE 600m³ (ESTRUTURAL) -
Folha 1
- PA.ETA.RA.IGT-02/04 - RESERVATÓRIO DE ÁGUA BRUTA DE 600m³ (ESTRUTURAL) -
Folha 2
- PA.ETA.RA.IGT-03/04 - RESERVATÓRIO DE ÁGUA BRUTA DE 600m³ (ESTRUTURAL) -
Folha 3
- PC.ETA.RA.IGT-04/04 - RESERVATÓRIO DE ÁGUA BRUTA DE 600m³ (HIDROMECAÑICOS)

3.0 – ESTAÇÃO ELEVATÓRIA

- PA.ETA.EE.IGT-01/02 - ESTAÇÃO ELEVATÓRIA DE ÁGUA BRUTA (ESTRUTURAL)
- PC.ETA.EE.IGT-02/02 - ESTAÇÃO ELEVATÓRIA DE ÁGUA BRUTA (HIDROMECAÑICOS)

4.0 – CAMINHAMENTO E PERFIL DA ADUTORA

- PC.ADT.CP.IGT-01/11 - CAMINHAMENTO E PERFIL ESTACAS 831 a 742
- PC.ADT.CP.IGT-02/11 - CAMINHAMENTO E PERFIL ESTACAS 742 a 653
- PC.ADT.CP.IGT-03/11 - CAMINHAMENTO E PERFIL ESTACAS 653 a 563
- PC.ADT.CP.IGT-04/11 - CAMINHAMENTO E PERFIL ESTACAS 563 a 473
- PC.ADT.CP.IGT-05/11 - CAMINHAMENTO E PERFIL ESTACAS 473 a 383
- PC.ADT.CP.IGT-06/11 - CAMINHAMENTO E PERFIL ESTACAS 383 a 293
- PC.ADT.CP.IGT-07/11 - CAMINHAMENTO E PERFIL ESTACAS 293 a 203
- PC.ADT.CP.IGT-08/11 - CAMINHAMENTO E PERFIL ESTACAS 203 a 113
- PC.ADT.CP.IGT-09/11 - CAMINHAMENTO E PERFIL ESTACAS 113 a 023
- PC.ADT.CP.IGT-10/11 - CAMINHAMENTO E PERFIL ESTACAS 023 a 067
- PC.ADT.CP.IGT-11/11 - CAMINHAMENTO E PERFIL ESTACAS 067 a 107

5.0 – ESTAÇÃO DE TRATAMENTO D'ÁGUA - ETA

- PC.ETA.GE.IGT-01/14 - ESTAÇÃO DE TRATAMENTO DE ÁGUA (ARRANJO GERAL)
- PC.ETA.FI.IGT-02/14 - ESTAÇÃO DE TRATAMENTO DE ÁGUA (MONTAGEM
HIDROMECAÑICA DOS FILTROS – PLANTA BAIXA)
- PC.ETA.FI.IGT-03/14 - ESTAÇÃO DE TRATAMENTO DE ÁGUA (DETALHE DO LEITO
FILTRANTE – CORTE AA E CORTE BB)
- PC.ETA.FI.IGT-04/14 - ESTAÇÃO DE TRATAMENTO DE ÁGUA (MONTAGEM
HIDROMECAÑICA – CORTE CC E CORTE DD)
- PC.ETA.FI.IGT-05/14 - ESTAÇÃO DE TRATAMENTO DE ÁGUA (MONTAGEM
HIDROMECAÑICA – CORTES EE, FF, GG, HH)
- PC.ETA.FI.IGT-06/14 - ESTAÇÃO DE TRATAMENTO DE ÁGUA (DETALHE DA VIGA
CALIFÓRNIA E DO LEITO FILTRANTE)

- PA.ETA.FI.IGT-07/14 - ESTAÇÃO DE TRATAMENTO DE ÁGUA (PROJETO ESTRUTURAL FILTROS – FORMAS E CORTES)
- PA.ETA.FI.IGT-08/14 - ESTAÇÃO DE TRATAMENTO DE ÁGUA (PROJETO ESTRUTURAL FILTROS – ARMADURAS)
- PC.ETA.TC.IGT-09/14 - ESTAÇÃO DE TRATAMENTO DE ÁGUA (TANQUE DE CONTATO/ESTAÇÃO ELEVATÓRIA DE ÁGUA TRATADA – HIDROMECAÑICOS)
- PC.ETA.RE.IGT-10/14 - ESTAÇÃO DE TRATAMENTO DE ÁGUA (RESERVATÓRIO DE DISTRIBUIÇÃO ÁGUA TRATADA DE 4000m³ – PLANTA HIDROMECAÑICOS)
- PC.ETA.RE.IGT-11/14 - ESTAÇÃO DE TRATAMENTO DE ÁGUA (RESERVATÓRIO DE DISTRIBUIÇÃO ÁGUA TRATADA DE 4000m³ – CORTES HIDROMECAÑICOS)
- PA.ETA.RE.IGT-12/14 - ESTAÇÃO DE TRATAMENTO DE ÁGUA (RESERVATÓRIO DE DISTRIBUIÇÃO ÁGUA TRATADA DE 4000m³ – FORMAS E CORTE ESTRUTURAS)
- PA.ETA.RE.IGT-13/14 - ESTAÇÃO DE TRATAMENTO DE ÁGUA (RESERVATÓRIO DE DISTRIBUIÇÃO ÁGUA TRATADA DE 4000m³ – ARMADURAS DAS LAJES E PAREDES ESTRUTURA)
- PA.ETA.RE.IGT-14/14 - ESTAÇÃO DE TRATAMENTO DE ÁGUA (RESERVATÓRIO DE DISTRIBUIÇÃO ÁGUA TRATADA DE 4000m³ – ARMADURAS DAS VIGAS ESTRUTURA)


6.0 – OBRAS COMPLEMENTARES

- PC.OC.VR.IGT-01/04 - OBRAS COMPLEMENTARES (VENTOSAS E REGISTROS DE DESCARGA – PLANTAS, CORTES E DETALHE)
- PC.OC.BA.IGT-02/04 - OBRAS COMPLEMENTARES (BLOCOS DE ANCORAGEM PARA TÊ E CURVAS DE 11°15' E 22°30' – PLANTA E CORTES)
- PC.OC.BA.IGT-03/04 - OBRAS COMPLEMENTARES (BLOCOS DE ANCORAGEM PARA CURVA DE 45°, 90° E CAPS – PLANTA E CORTES)
- PC.OC.TV.IGT-04/04 - OBRAS COMPLEMENTARES (TRAVESSIAS – PLANTA, CORTE E DETALHES)


7.0 – PROJETOS ELÉTRICOS

- PE.CAP.EB.IGT-01/07 - PROJETOS ELÉTRICOS (EB-01 E EB-02 – SUBESTAÇÃO AÉREA DE 150KVA – DIAGRAMA UNIFILAR E ATERRAMENTO)
- PE.CAP.FL.IGT-02/07 - PROJETOS ELÉTRICOS (CAPTAÇÃO FLUTUANTE EB-01 E EB-02 – ILUMINAÇÃO E FORÇA)
- PE.CAP.EB1.IGT-03/07 - PROJETOS ELÉTRICOS (EB-01 – CCM)
- PE.CAP.EB1.IGT-04/07 - PROJETOS ELÉTRICOS (EB-02 – CCM)
- PE.CAP.SE.IGT-05/07 - PROJETOS ELÉTRICOS (ETA – SUBESTAÇÃO AÉREA DE 75KVA – DIAGRAMA UNIFILAR E ATERRAMENTO)
- PE.ETA.TC.IGT-06/07 - PROJETOS ELÉTRICOS (ETA – TANQUE DE CONTATO – ILUMINAÇÃO E FORÇA)
- PE.ETA.EB3.IGT-07/07 - PROJETOS ELÉTRICOS (EB-01 – CCM)


ARM. DE LAJES FORMA 01
(esc. 1:50)

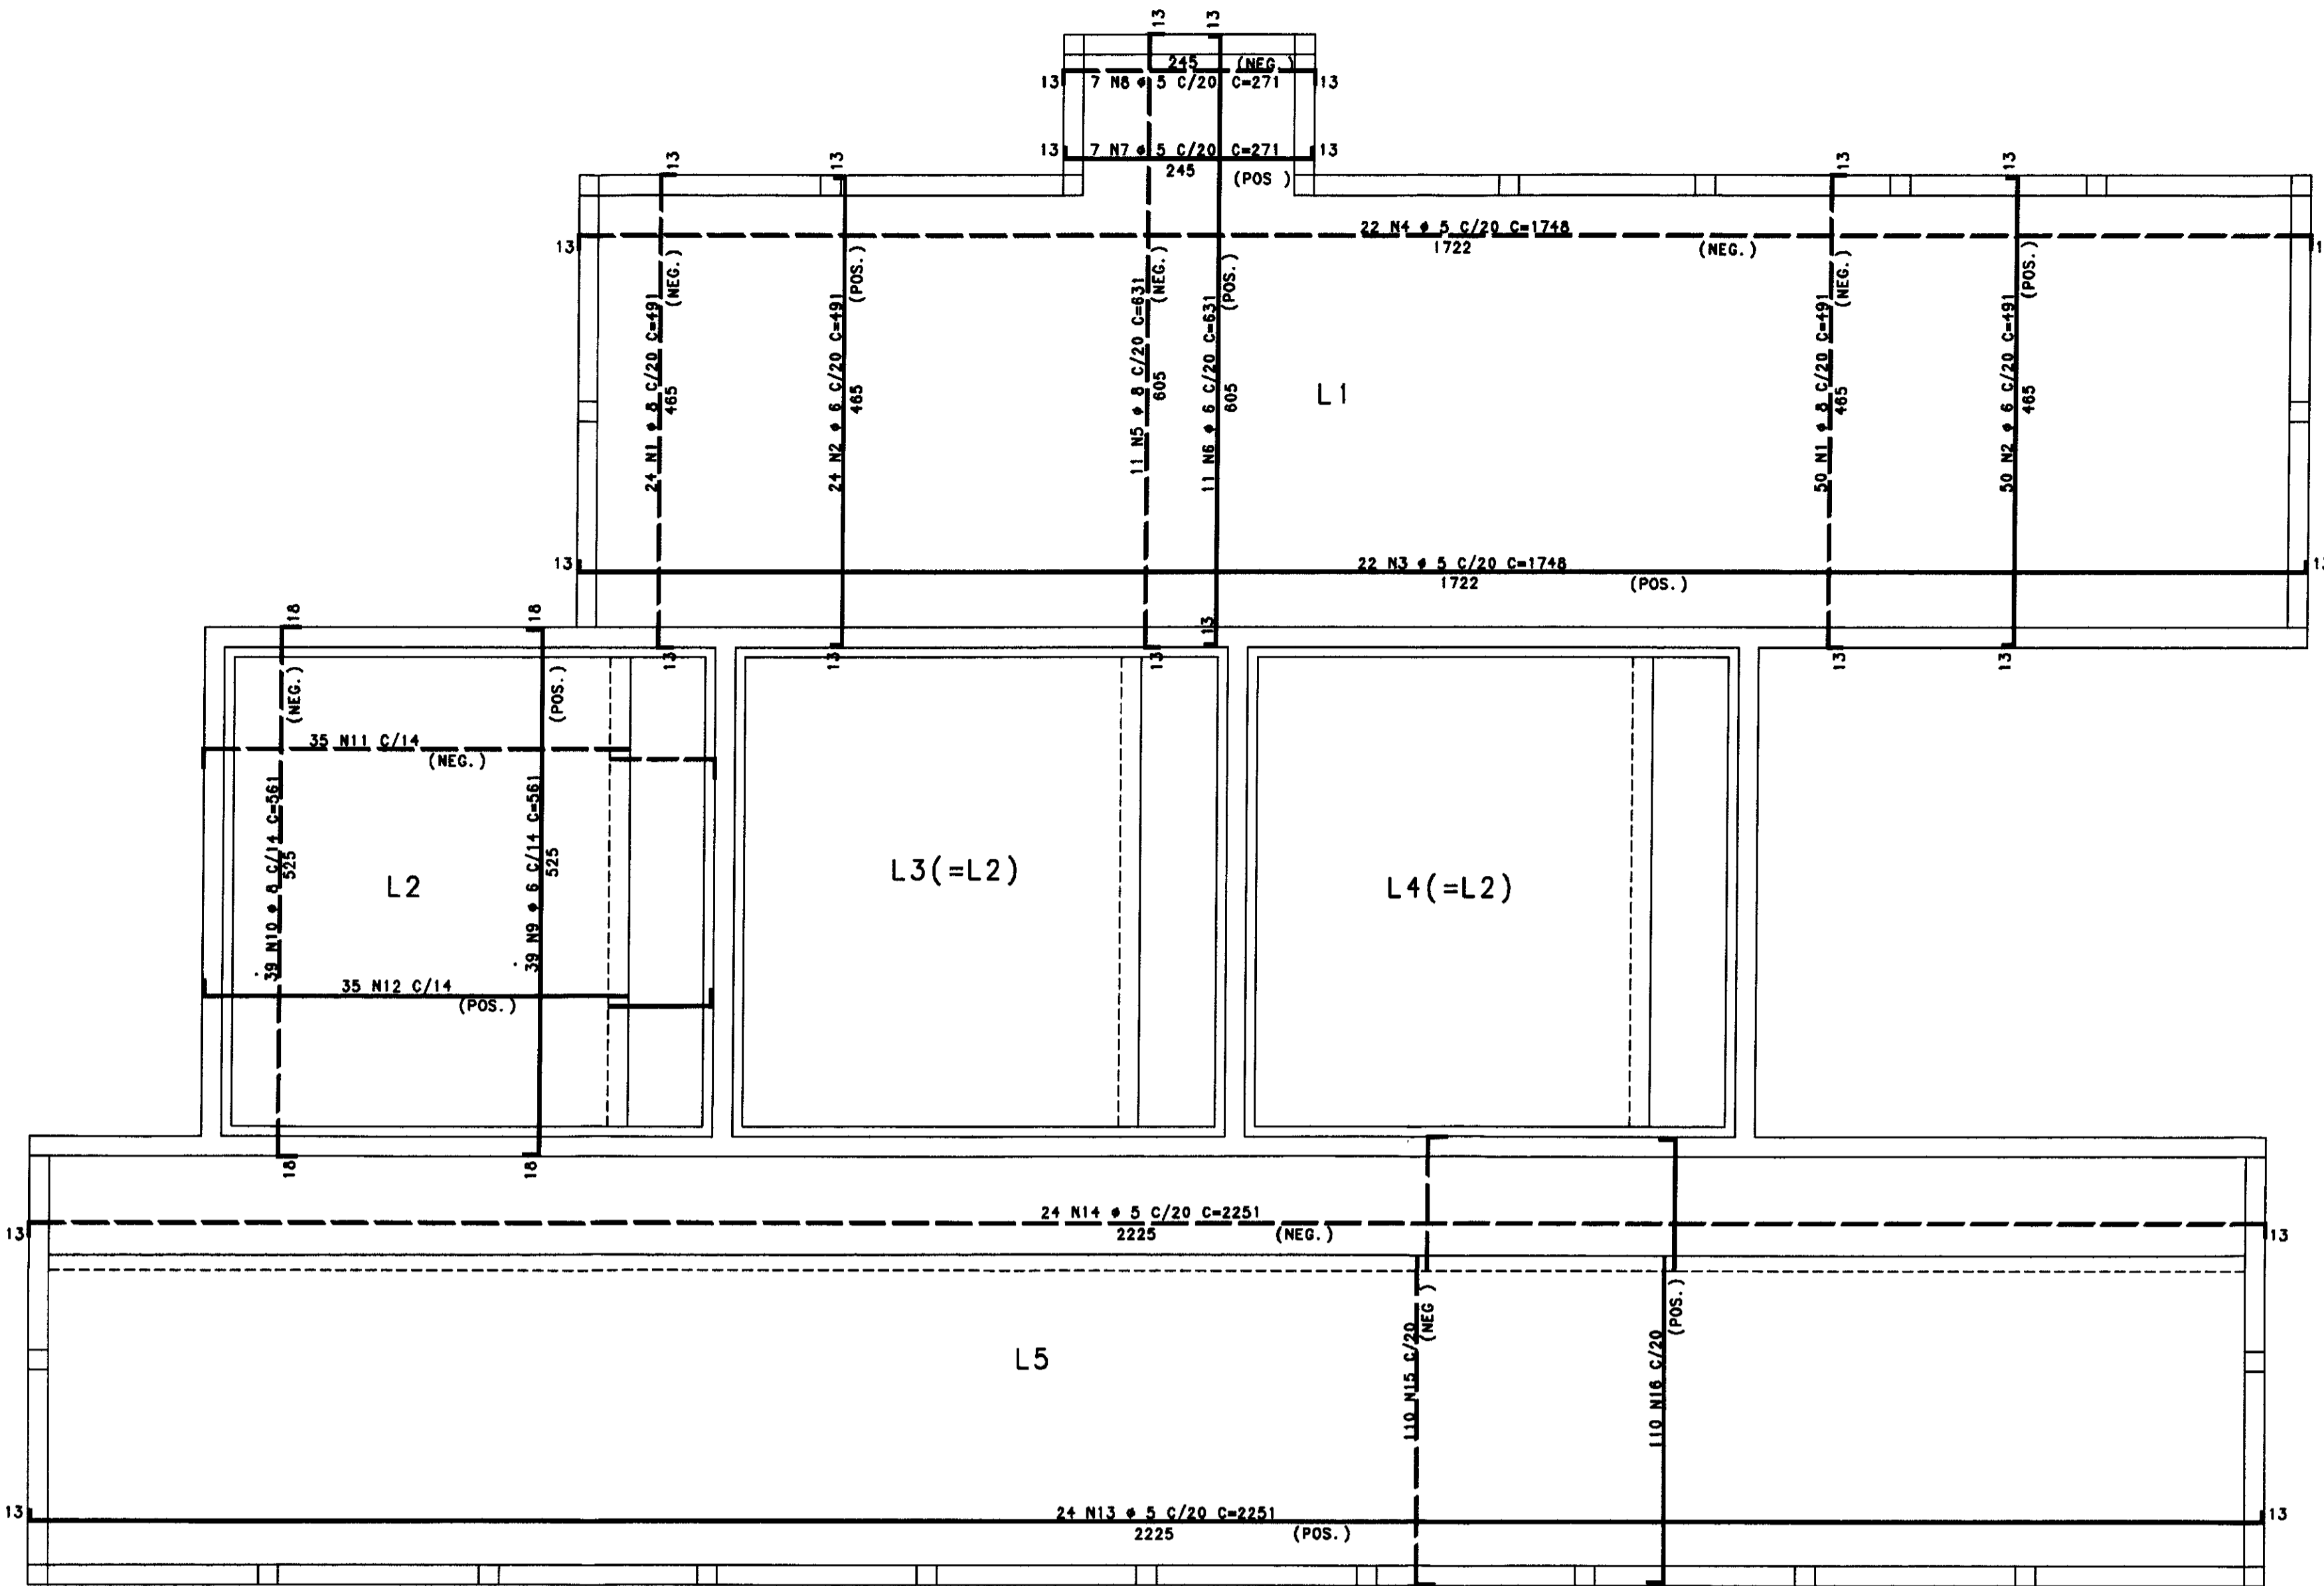


ARM. DAS LAJES DA FORMA 2
(esc. 1:50)

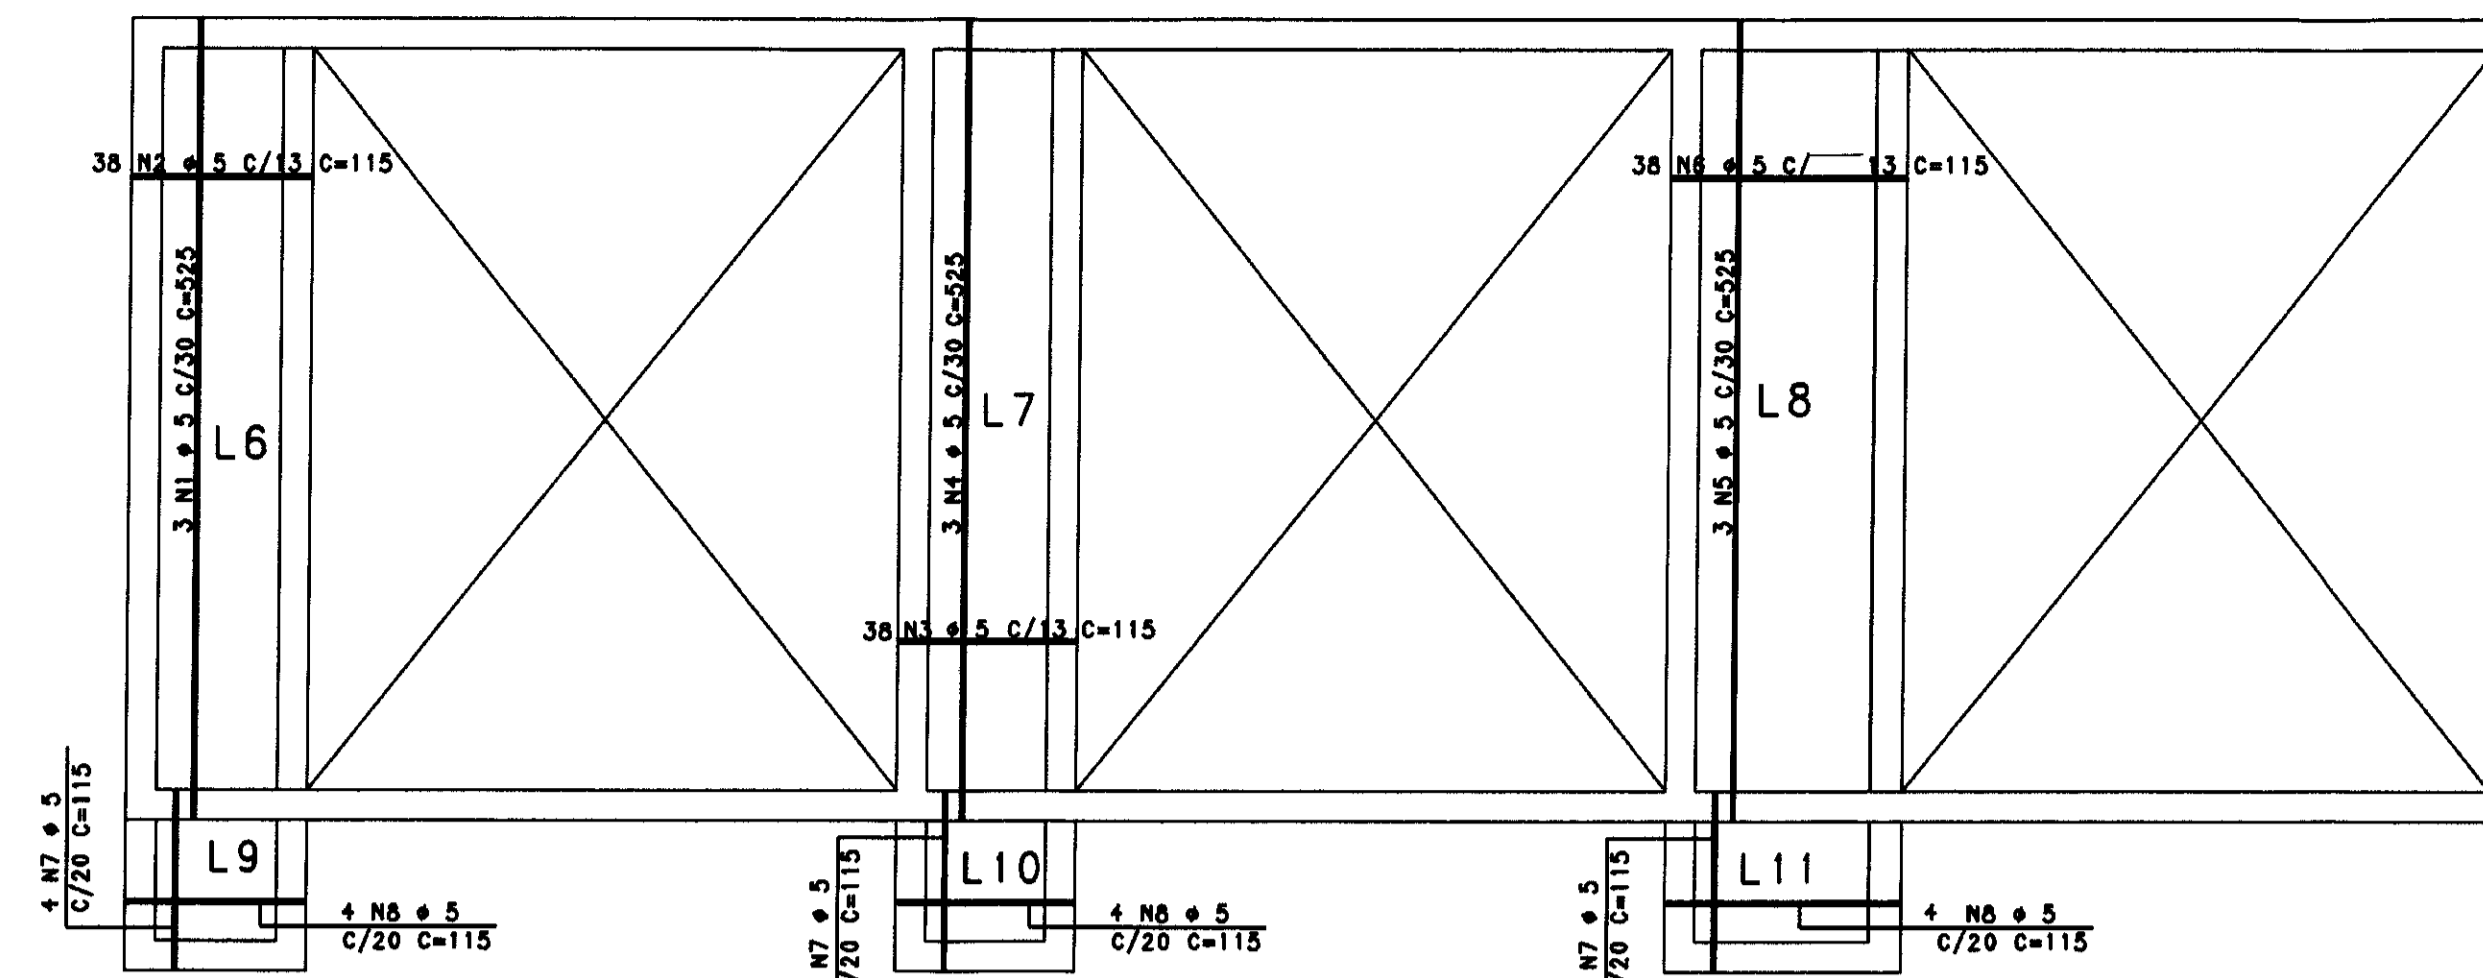


DET. 01
P1 A P26
20 x 20
ESCALA 1:25

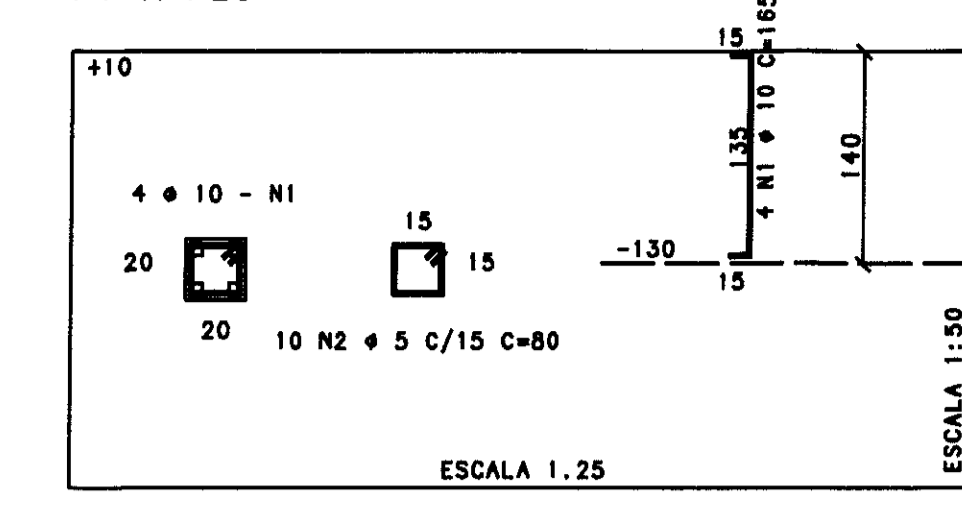


DET. PADRAO VIA A V10A
(esc. 1:20)

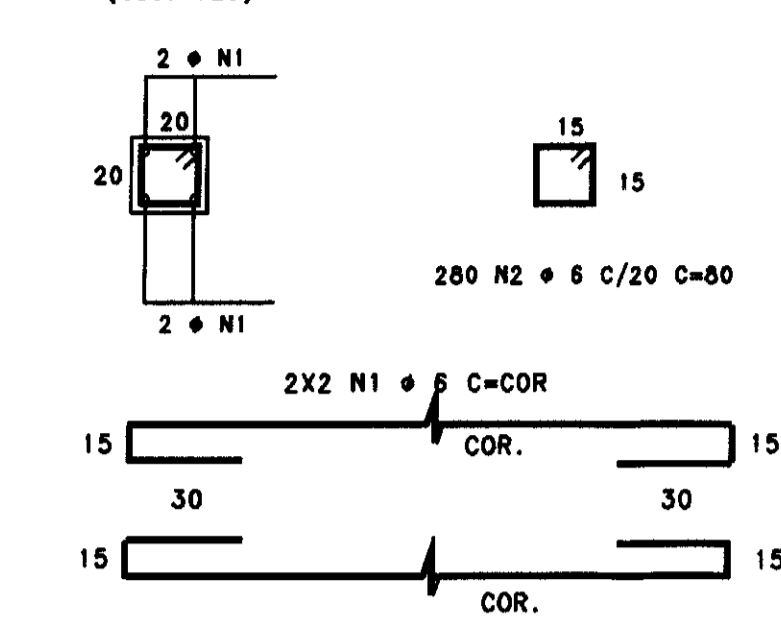


DET. PADRAO V1 A V4 / V6 A V8/V10
(esc. 1:20)

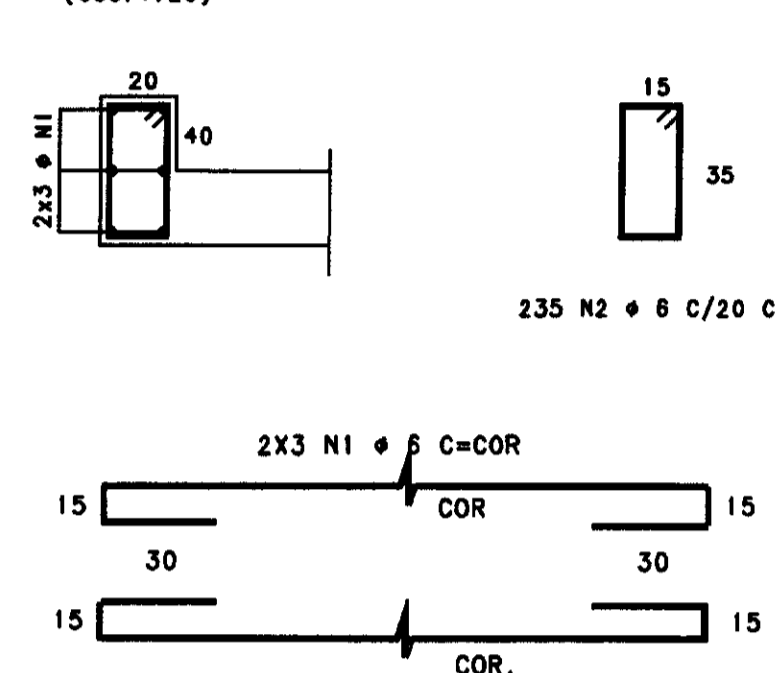


V5=V9
(esc. 1:50) 20 x 40/125

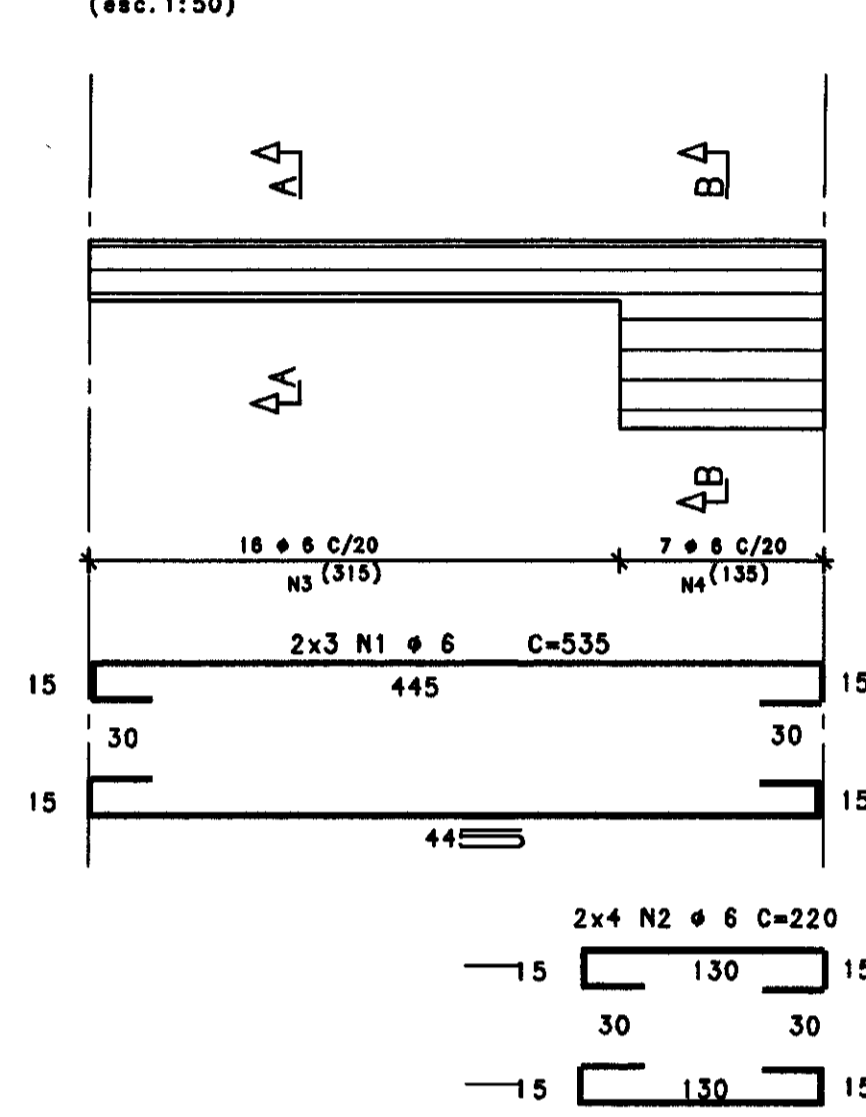


V11=V12=V13
(esc. 1:50) 20x70

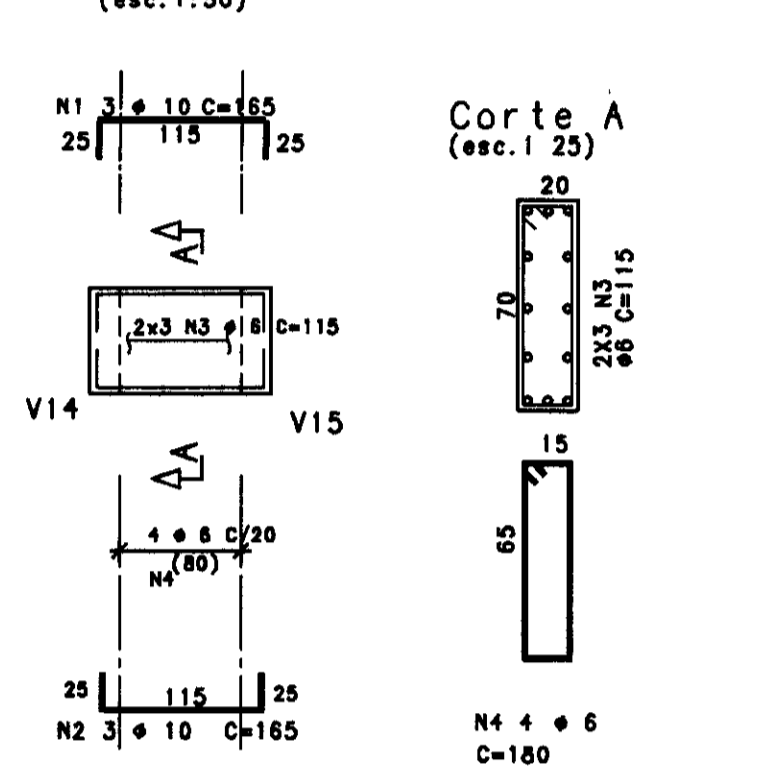


V14=V16=V18
(esc. 1:50) 20x70

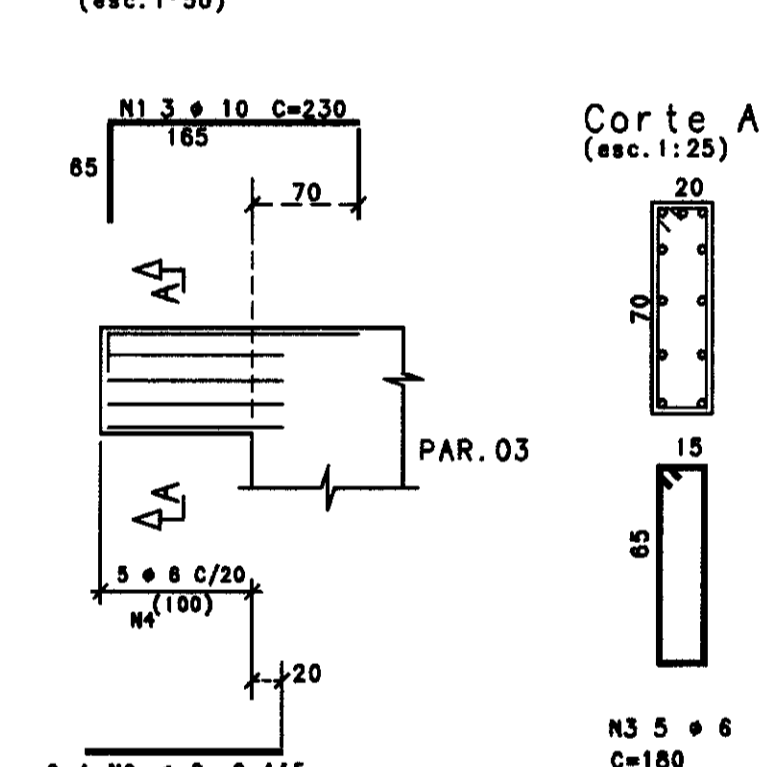


DET. N11 E N12
(esc. 1:50)

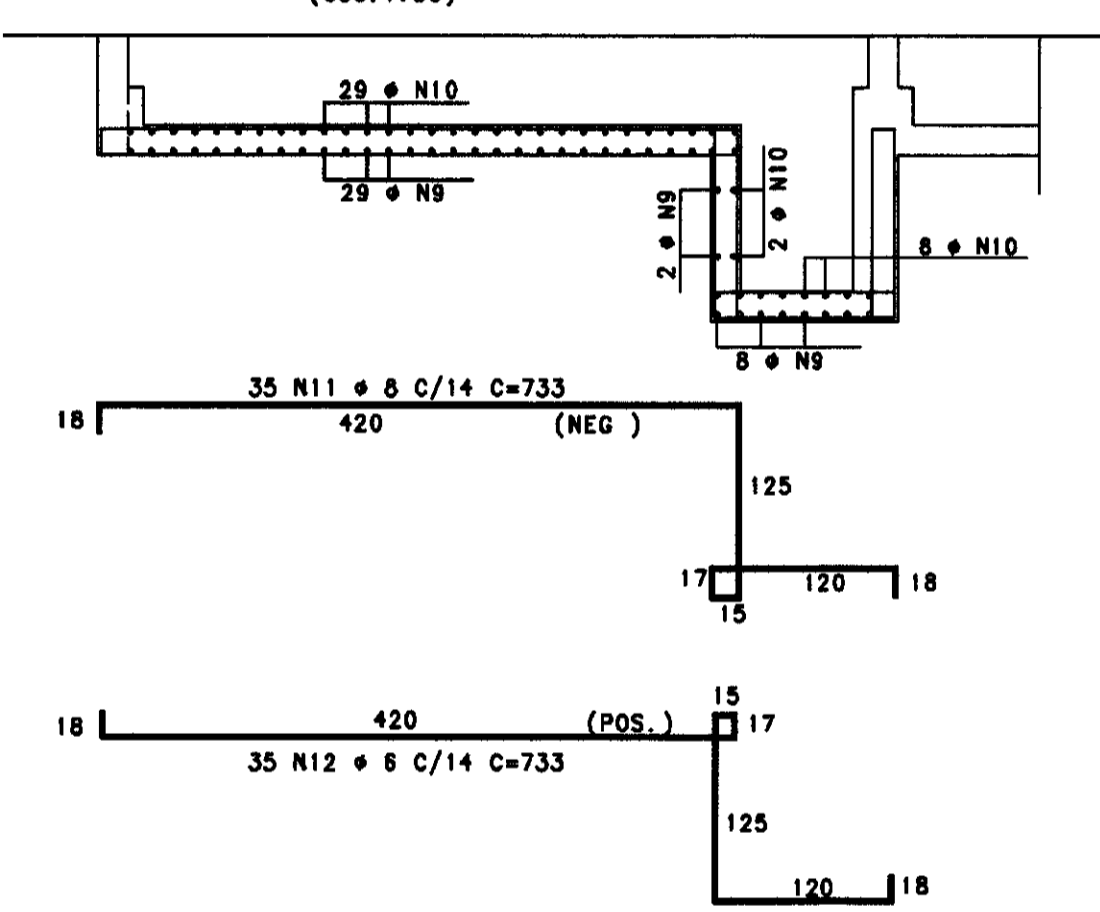


DET. N15 E N16
(esc. 1:50)

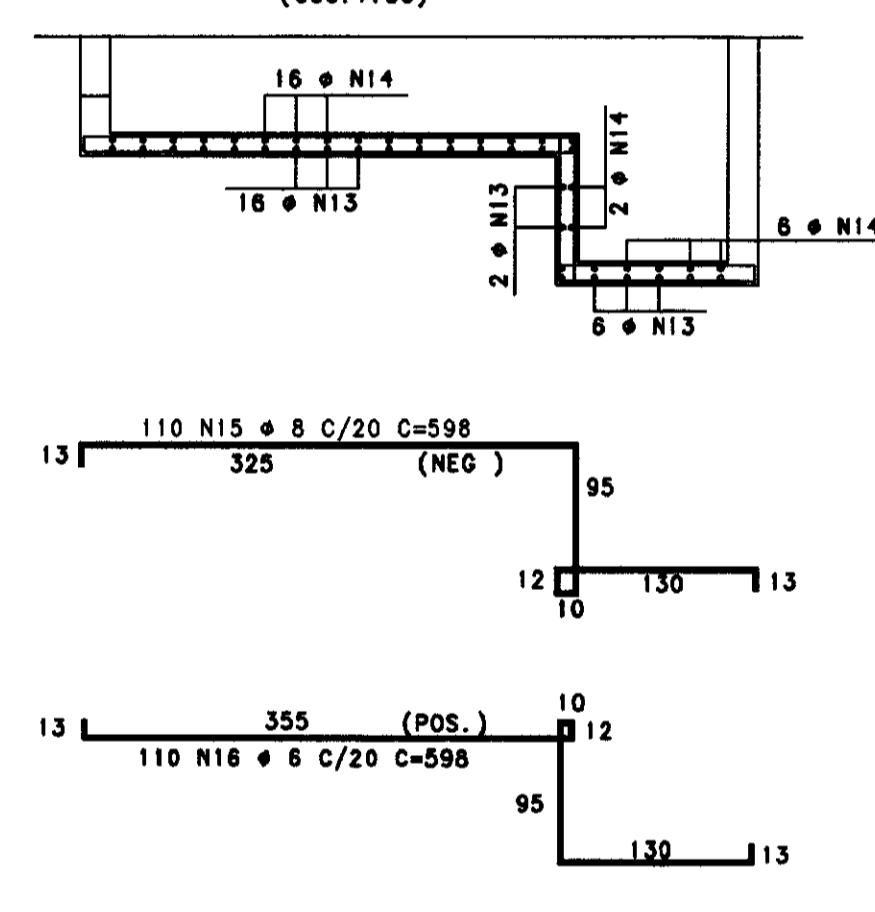


V15=V17=V19
(esc. 1:50) 20x70/50

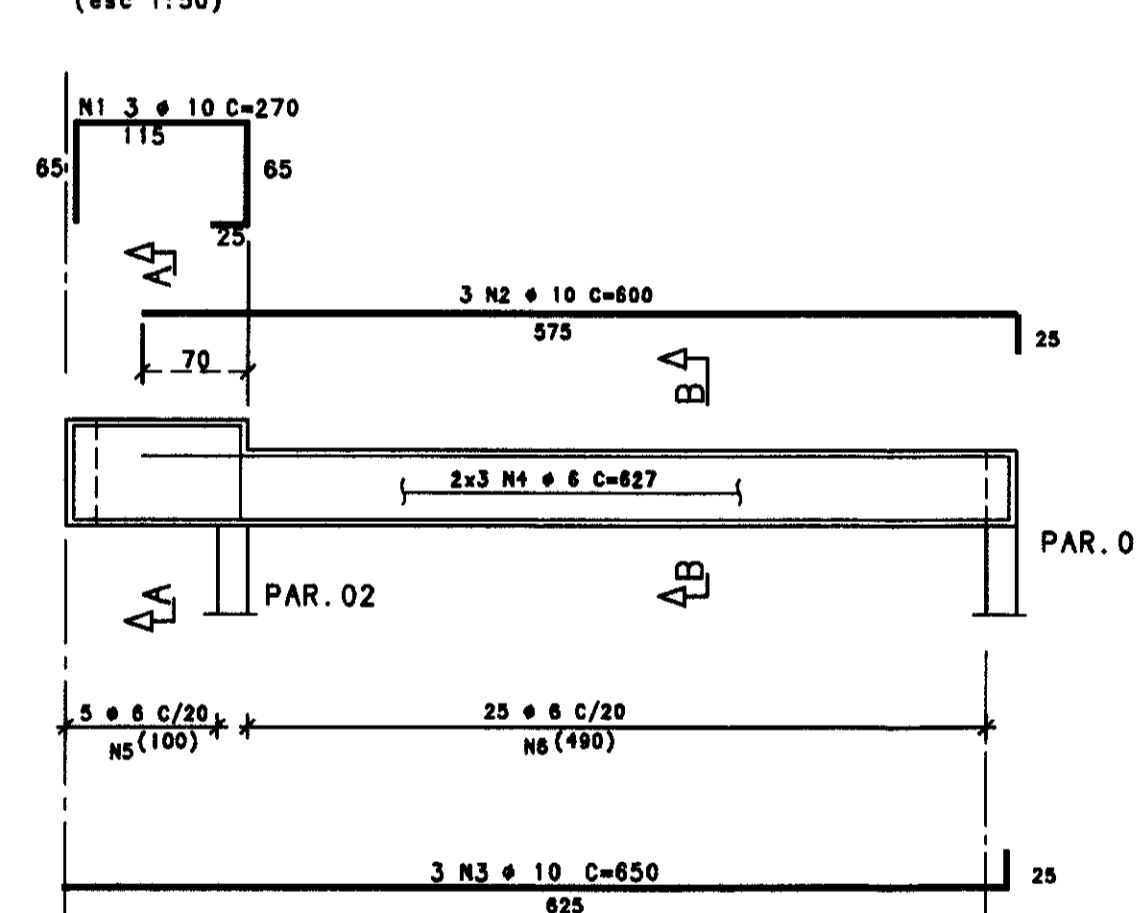


PAR. 01 - 20x505/140

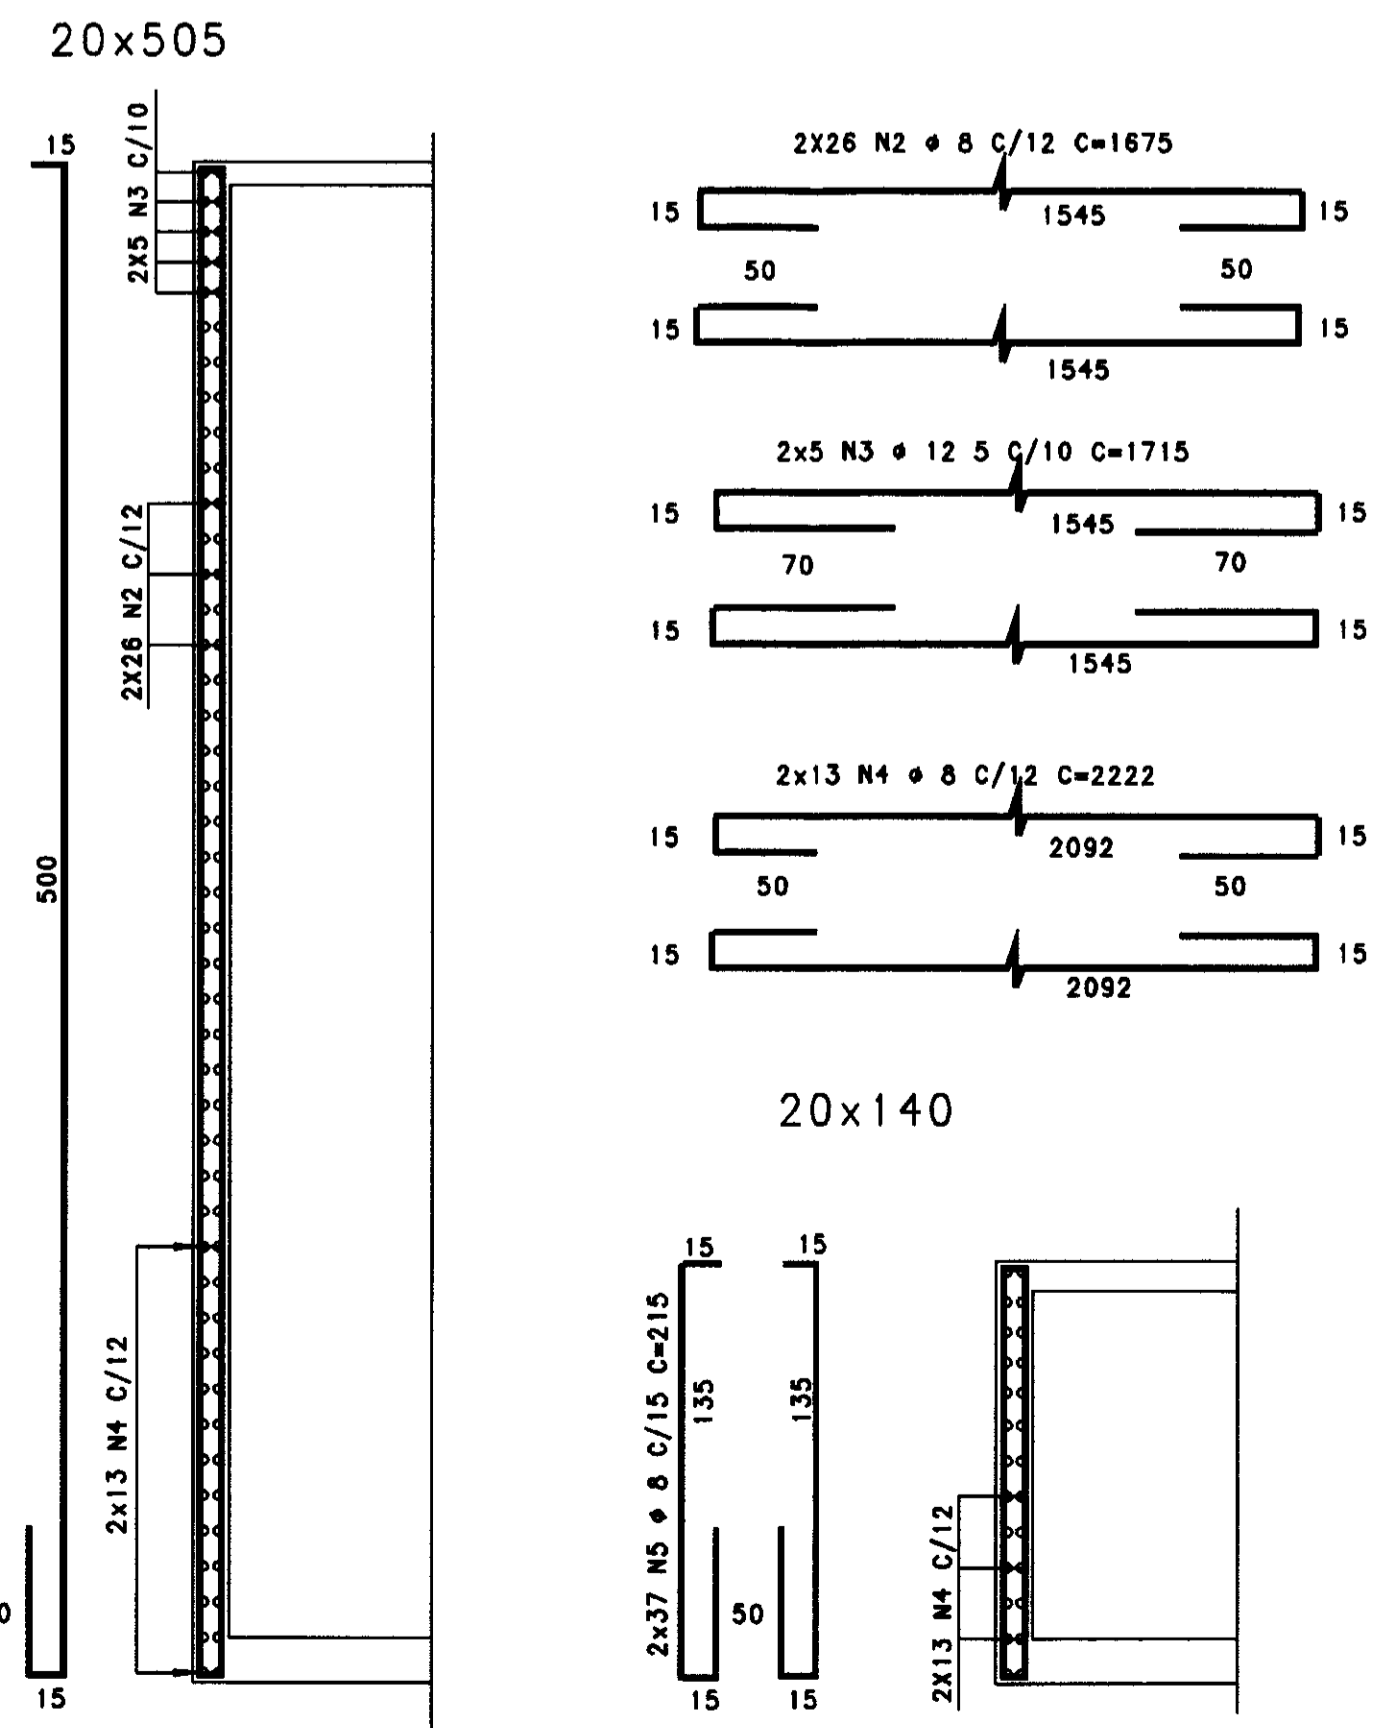


PAR. 02 - 20x225/590/225

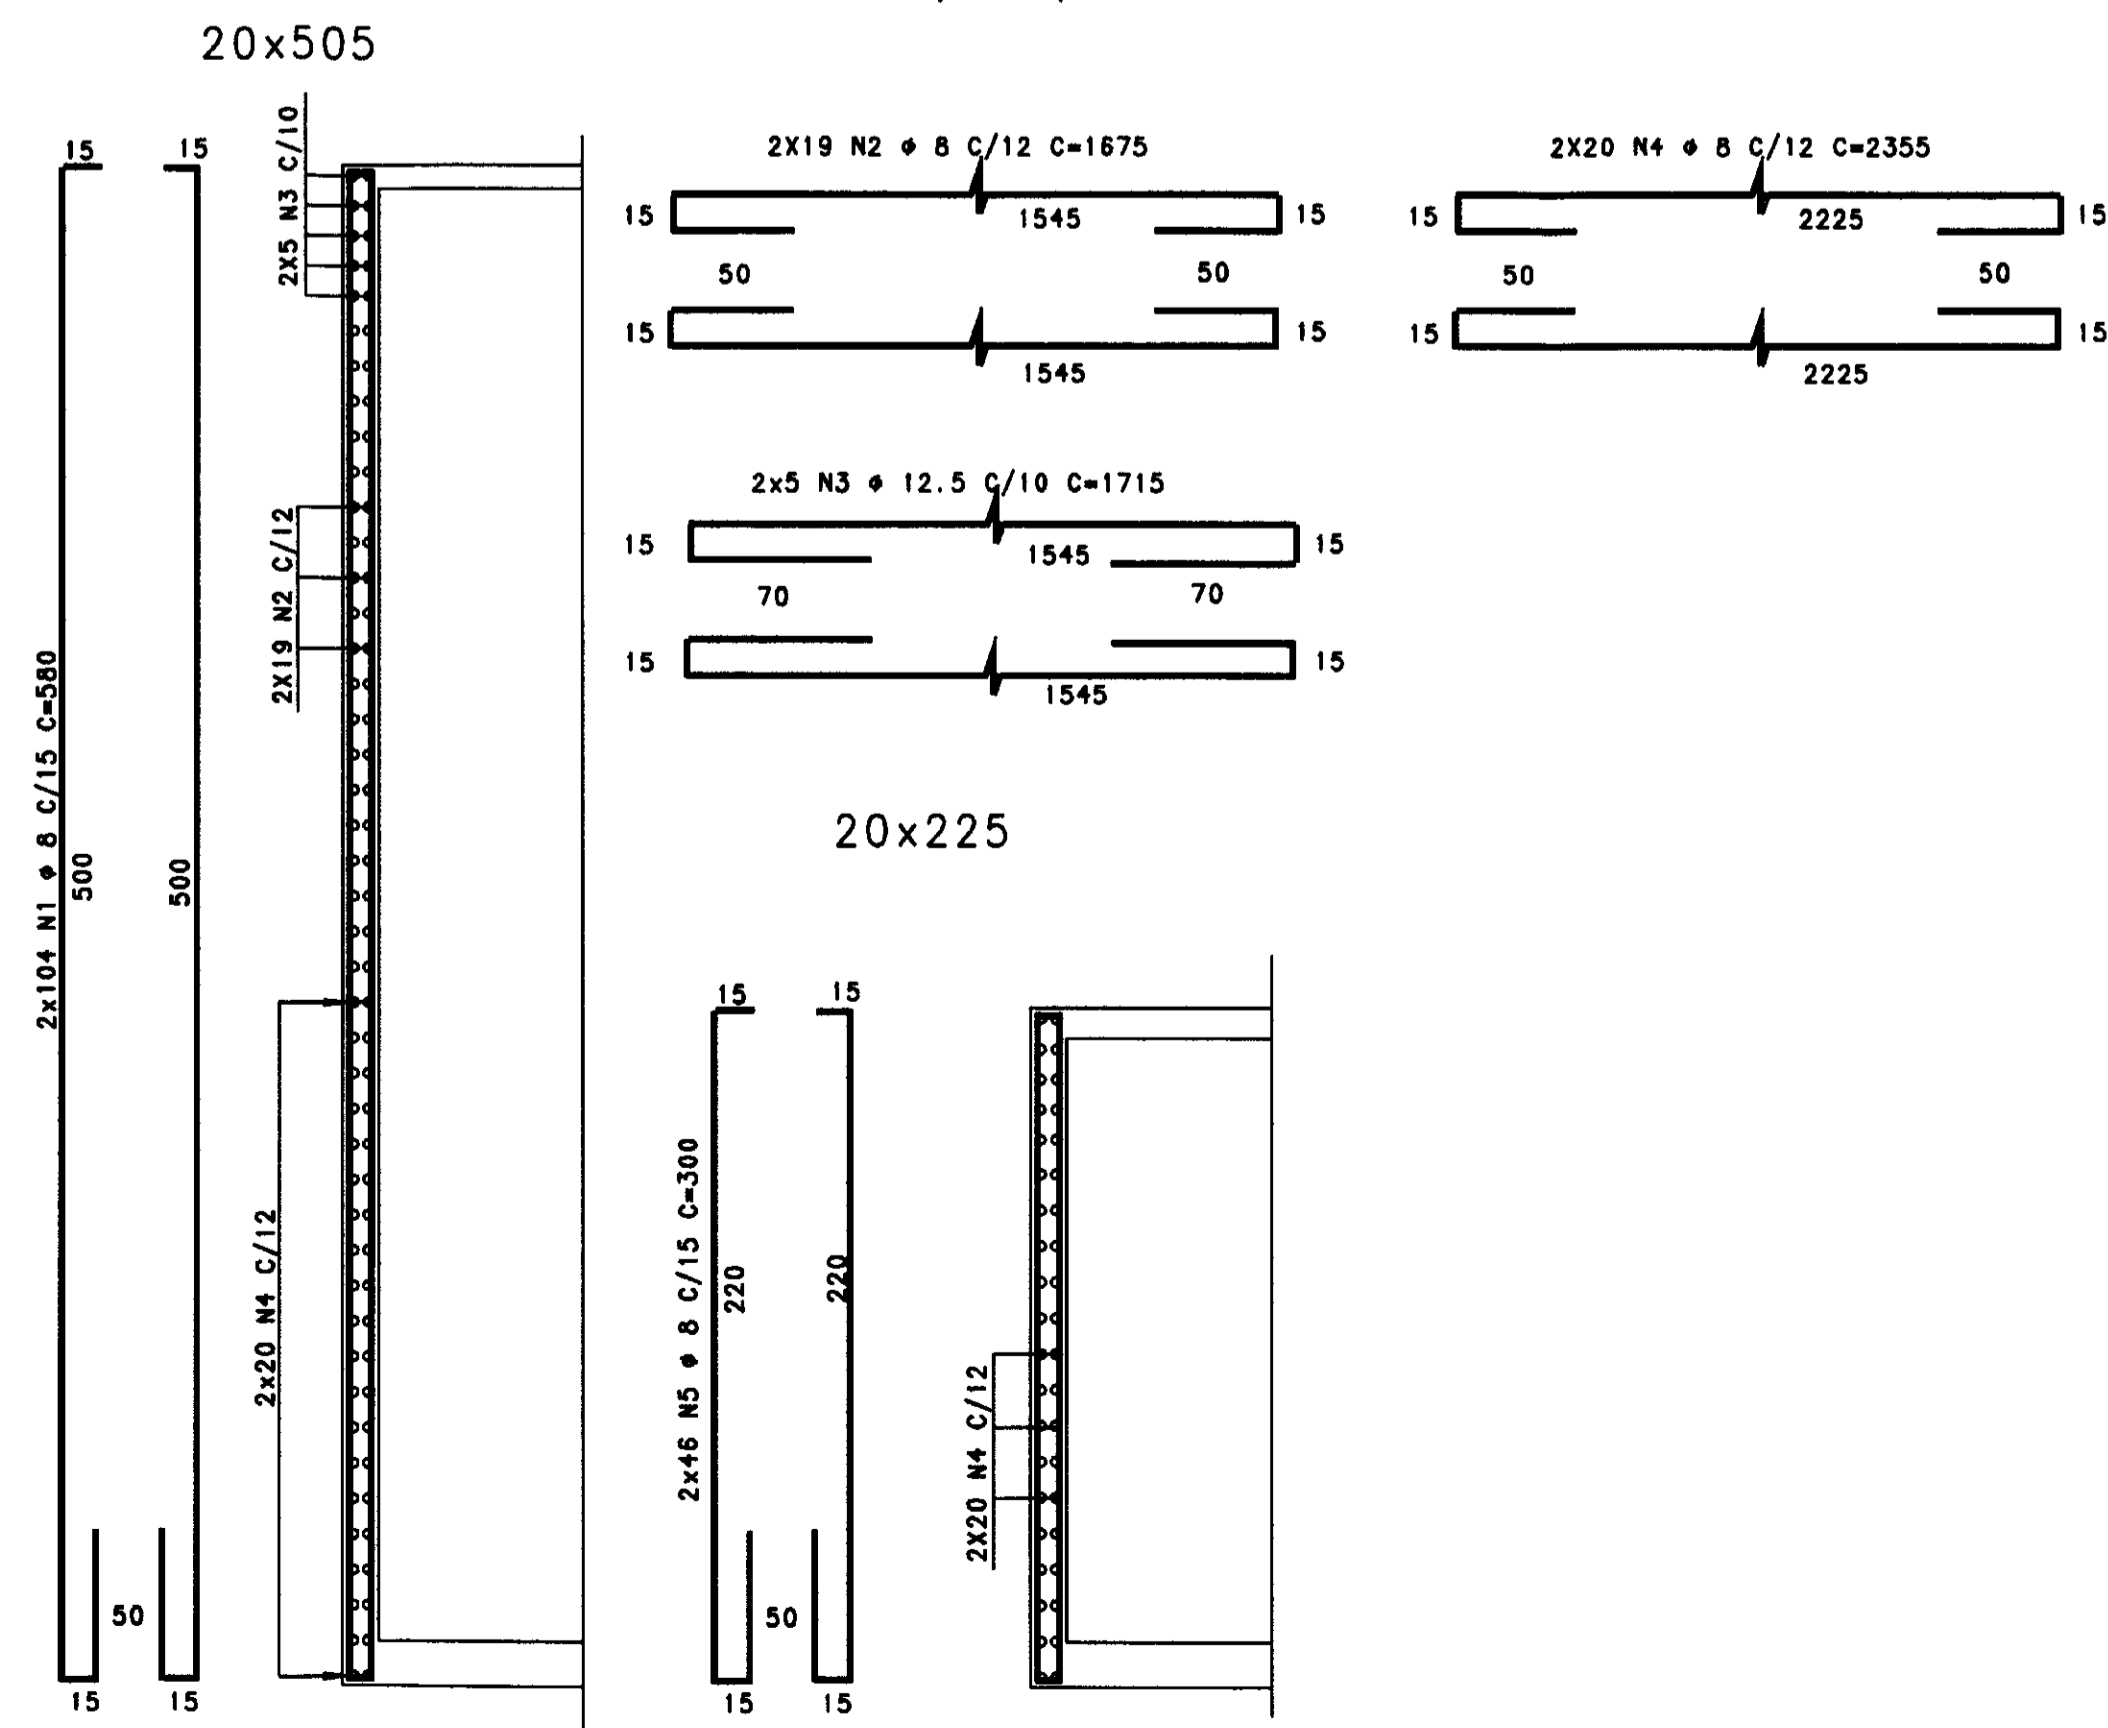

PAR. 03 - 20x395

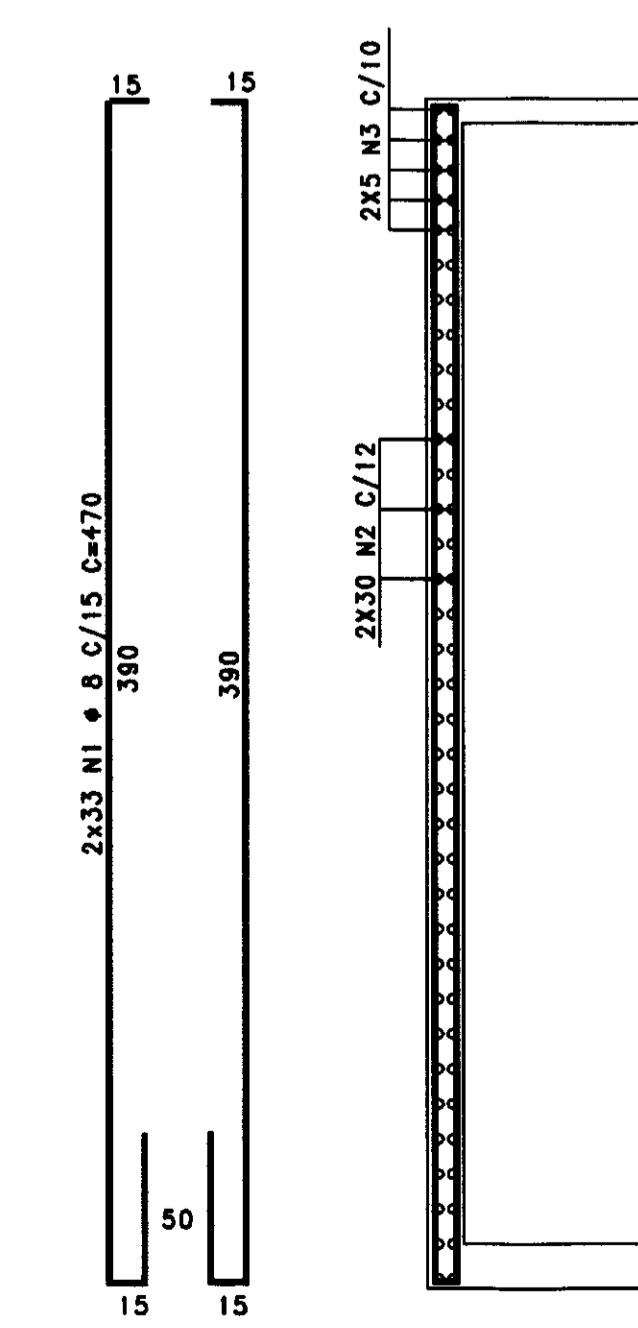

PAR. 04=PAR. 05=PAR. 06 - 20x505

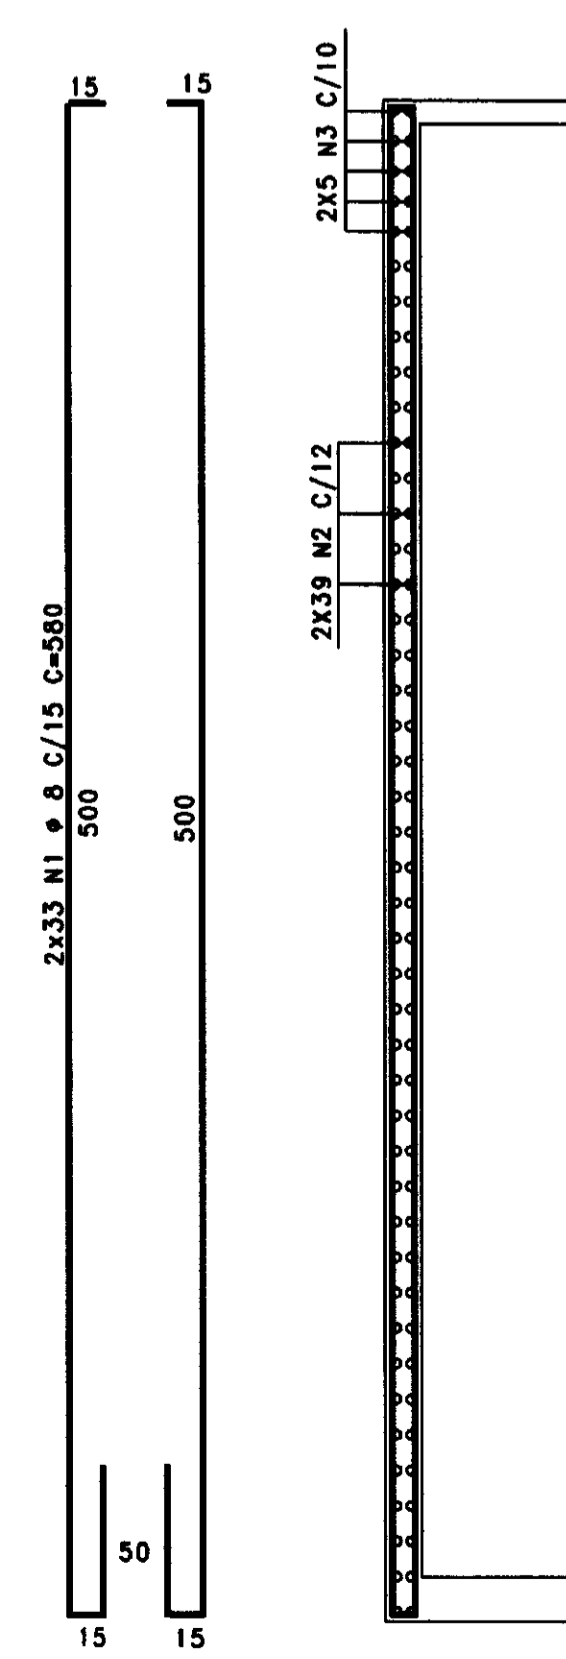

COMPRIMENTOS DE EMENDAS

Ø	L
8	60
12.5	80

03	02	01	Nº	DATA	HISTORICO DA ALTERACAO

PROJETO ESTRUTURAL
HELDER MARTINS CREA-DE 8342 D
MARCOS PAULO E SILVA CREA-DE 12 177 D


CLIENTE: CONSTRUTORA ATLANTIDA LTDA.
OBRA: E.T.A - TRUSSU IGUATU
ASSUNTO: ARM. DAS LAJES, VIGAS E PILARES

CONCRETO: fck > 20 MPa
DESENHO: SIMONE
REVISAO: HM
ESCALA: INDICADA
PRANCHA: 02/02
DATA: 16/03/2001

ASSOCIACAO PARANAENSE DE ENGENHARIA ESTRUTURAL

RESUMO ACO CA 50-60


ACO	BIT	COMPR	PESO
(mm)	(m)	(m)	(kg)
20A	10	11776	228
20B	10	359	68
20C	12.5	261	58
20D	8	1080	208
Peso Total		50A =	5557 kg
		80B =	1274 kg

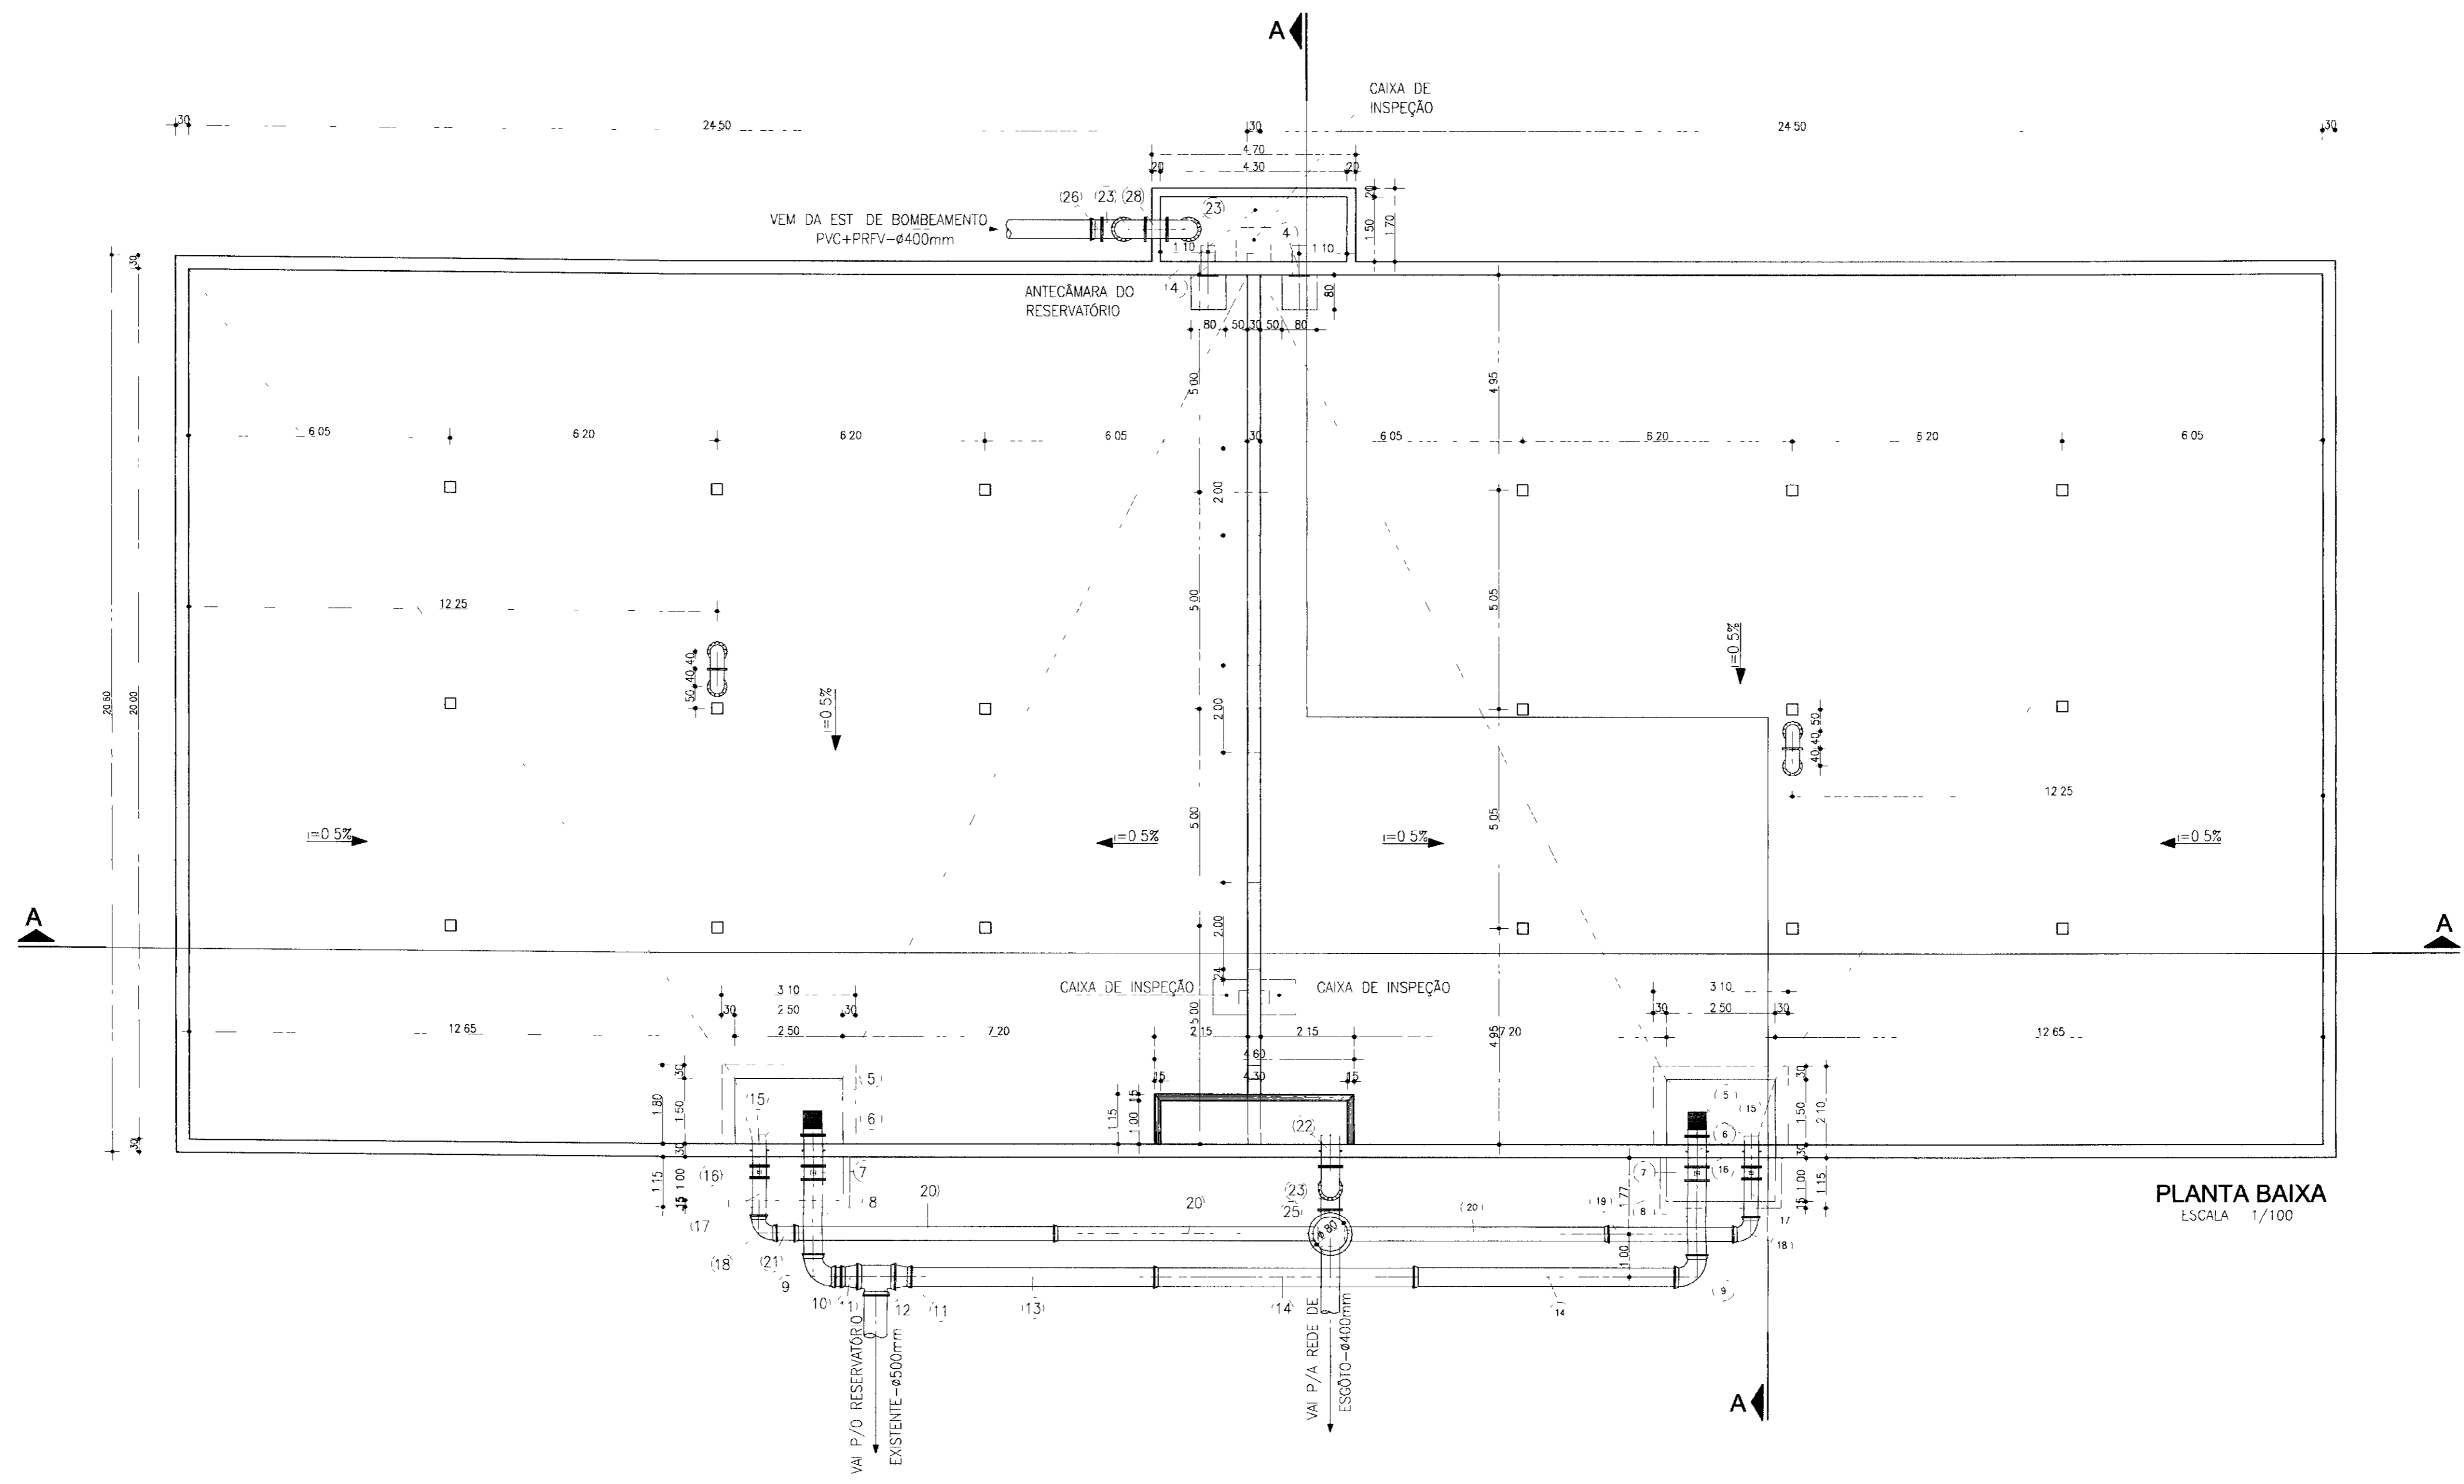

PLANTA BAIXA
ESCALA 1/100

RELAÇÃO DE MATERIAL HIDROMECÂNICO


ITEM	DISCRIMINAÇÃO	COMP L (m)	ø (mm)	QUANT	ITEM	DISCRIMINAÇÃO	COMP L (m)	ø (mm)	QUANT.
1	PEDESTAL DE MANOBRA SIMPLES	-	400	2	16	REGISTRO DE GAVETA CHATO C/FLANGES E CABEÇOTE	0,27	300	2
2	HASTE DE PROLONGAMENTO C/ROSCA E BOCA DE CHÁVE	0,277	11/8	2	17	TOCO DE TUBO DE F*F* C/FLANGE E PONTA	0,98	300	2
3	VÁLVULA BORBOLETA C/FLANGES E CABEÇOTE	-	300	2	18	CURVA DE 90° DE F*F* C/BOLSAS	0,32	300	2
4	EXTREMIDADE PONTA E FLANGE C/ABA DE VEDAÇÃO	0,70	300	2	19	TOCO DE TUBO DE F*F* C/PONTAS	3,05	300	1
5	CRIVO DE F*F* C/FLANGES	0,565	400	2	20	TUBO DE F*F* PONTA E BOLSA	6,00	300	3
6	EXTREMIDADE DE F*F* C/FLANGES E ABA DE VEDAÇÃO	0,70	400	2	21	TOCO DE TUBO DE F*F* C/PONTAS	0,60	300	1
7	REGISTRO DE GAVETA CHATO C/FLANGES E CABEÇOTE	0,31	400	2	22	EXTREMIDADE DE F*F* PONTA E FLANGE	0,70	400	1
8	TOCO DE TUBO DE F*F* C/FLANGE E PONTA	1,84	400	2	23	CURVA DE 90° DE F*F* C/FLANGES	0,50	400	5
9	CURVA DE 90° DE F*F* C/BOLSAS	0,42	400	2	24	TOCO DE TUBO DE F*F* C/FLANGES	2,80	400	1
10	TOCO DE TUBO DE F*F* C/PONTAS	0,32	400	1	25	TOCO DE TUBO DE F*F* C/FLANGES	0,25	400	1
11	REDUÇÃO DE F*F* PONTA E BOLSA	0,38	500x400	2	26	EXTREMIDADE DE F*F* BOLSA E FLANGE	0,16	400	1
12	TE DE F*F* C/BOLSAS	0,68	500	1	27	TOCO DE TUBO DE F*F* C/FLANGES	4,45	400	1
13	TOCO DE TUBO DE F*F* C/PONTAS	5,80	400	1	28	TOCO DE TUBO DE F*F* C/FLANGES	0,50	400	1
14	TUBO DE F*F* PONTA E BOLSA	6,00	400	2	29	EXTREMIDADE DE F*F* FLANGE E PONTA	0,50	400	1
15	EXTREMIDADE DE F*F* PONTA E FLANGE	0,70	300	4	30	CURVA DE 90° DE F*F* C/FLANGES	0,40	300	2

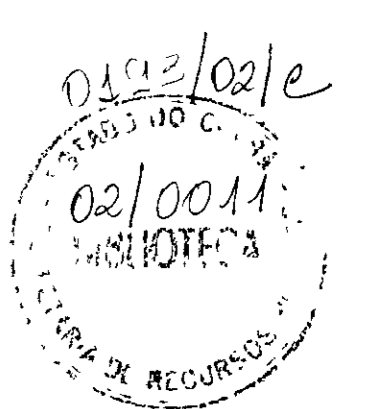

900010


LEGENDA	NOTAS	DESENHOS DE REFERÊNCIA	REVISÕES				GOVERNO DO ESTADO DO CEARÁ SECRETARIA DOS RECURSOS HÍDRICOS - SRH PROÁGUA		
			Nº	NATUREZA DA REVISÃO	DATA	APROV	AS BUILT DAS ADUTORAS DE ICÓ E IGUATU		
							ADUTORA DE IGUATU		
DES ANDRE	CONTRATO 09/PROÁGUA/CE/SRH	DATA NOV/2001	VERIF ANDRE	ESCALA INDICADA	Nº DO DESENHO PC ETA RE IGT-10/14	ETA RESERVATÓRIO ÁGUA TRATADA 4000M3 - PLANTA HIDROMECÂNICOS			
APROV ANDRE	VBA CONSULTORES								

CAIXA DE INSPEÇÃO - VENTOSA

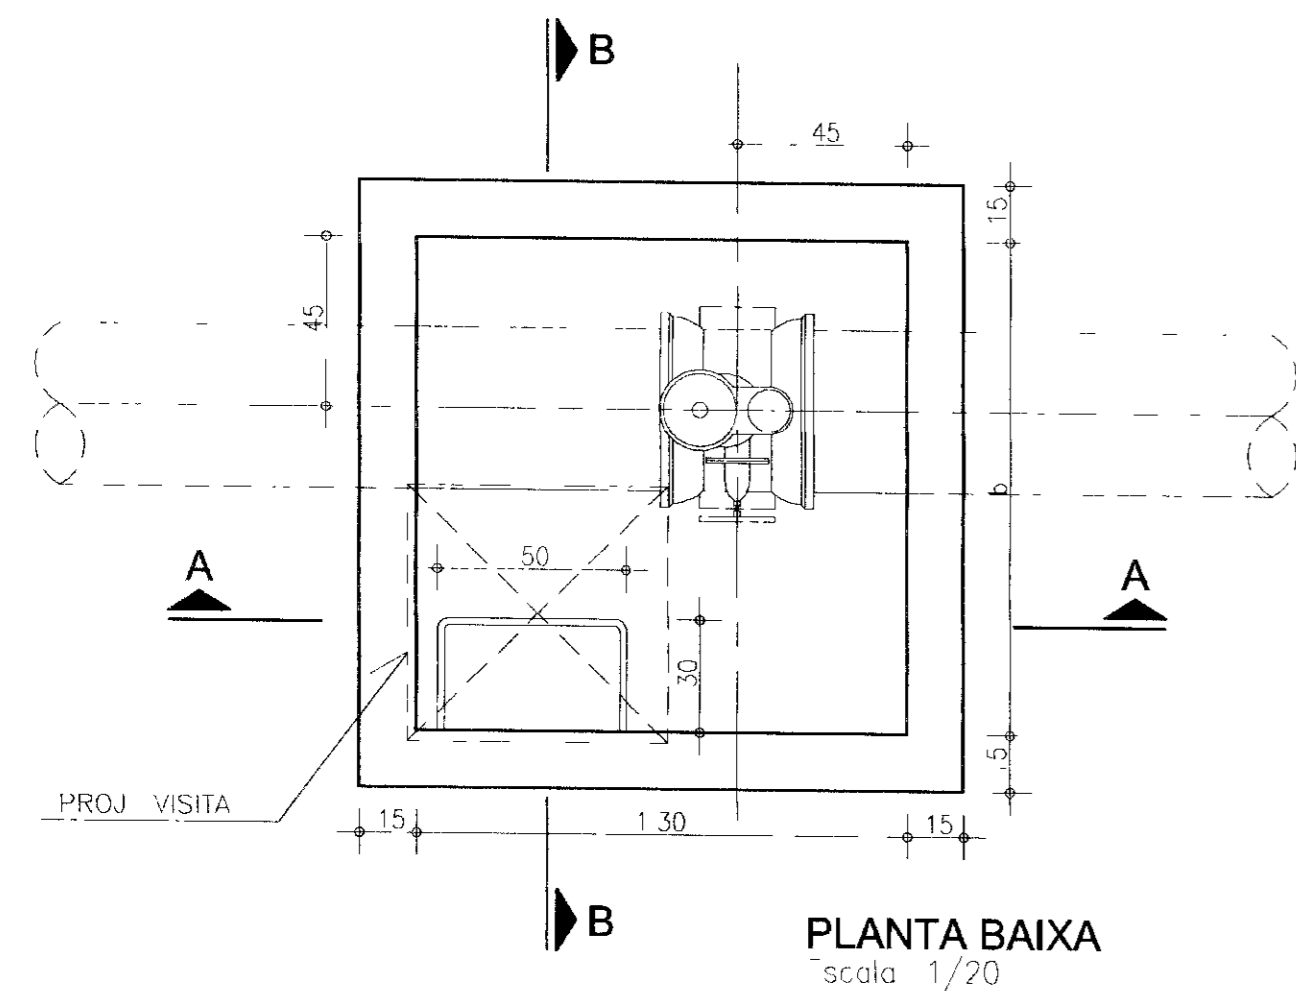


PLANTA BAIXA
Escala 1/20

CAIXA DE INSPEÇÃO - REGISTRO DE DESCARGA

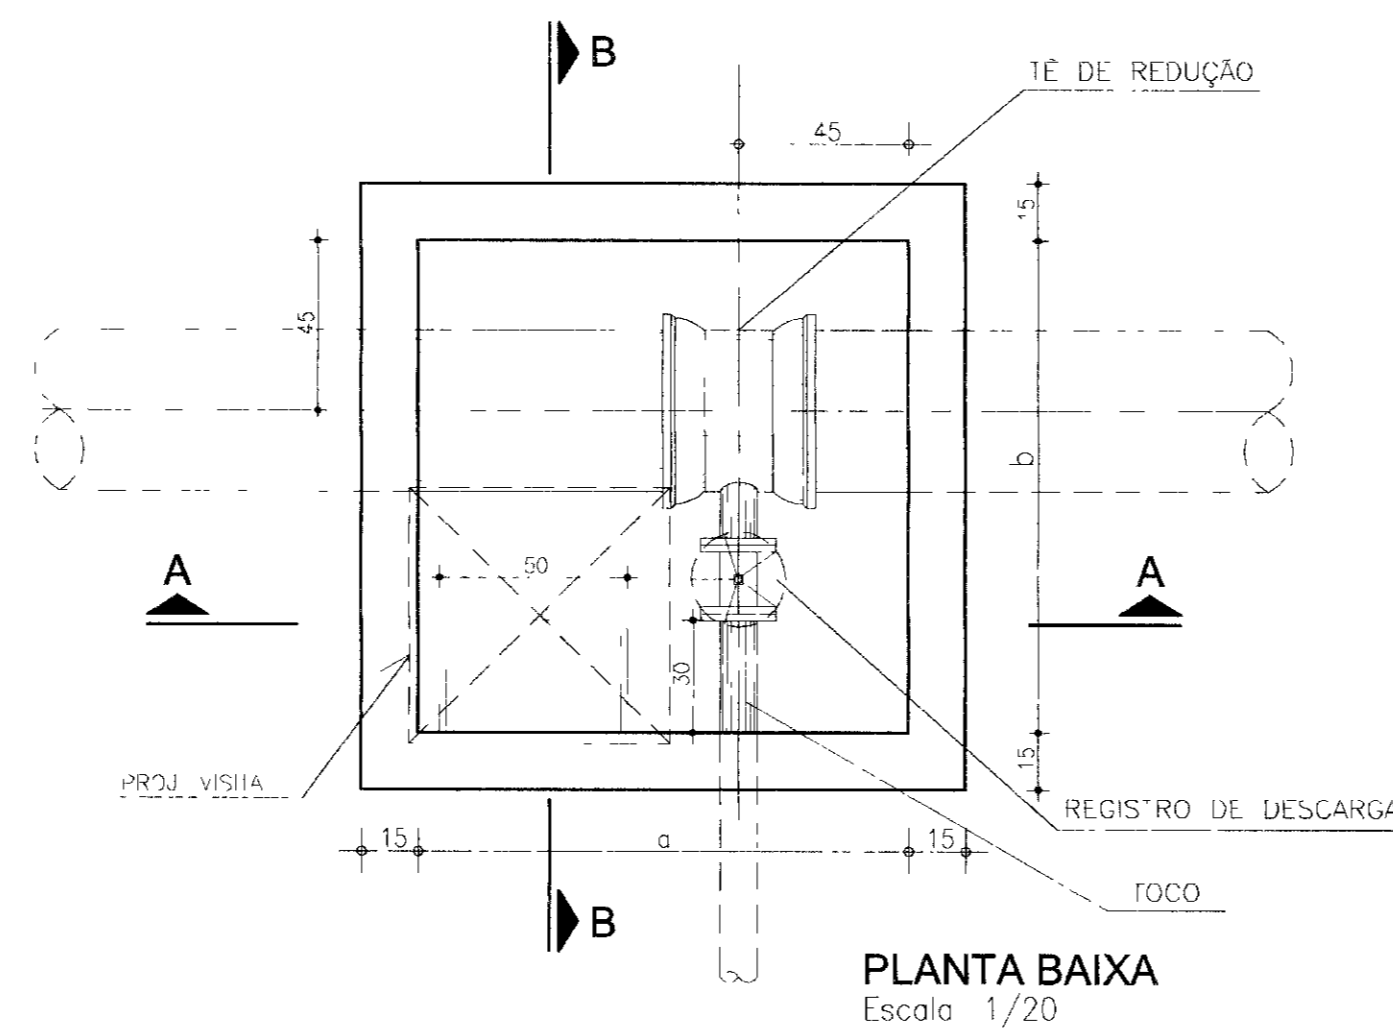


PLANTA BAIXA
Escala 1/20

DETALHE DA SAIDA DA TUBULAÇÃO DE DESCARGA

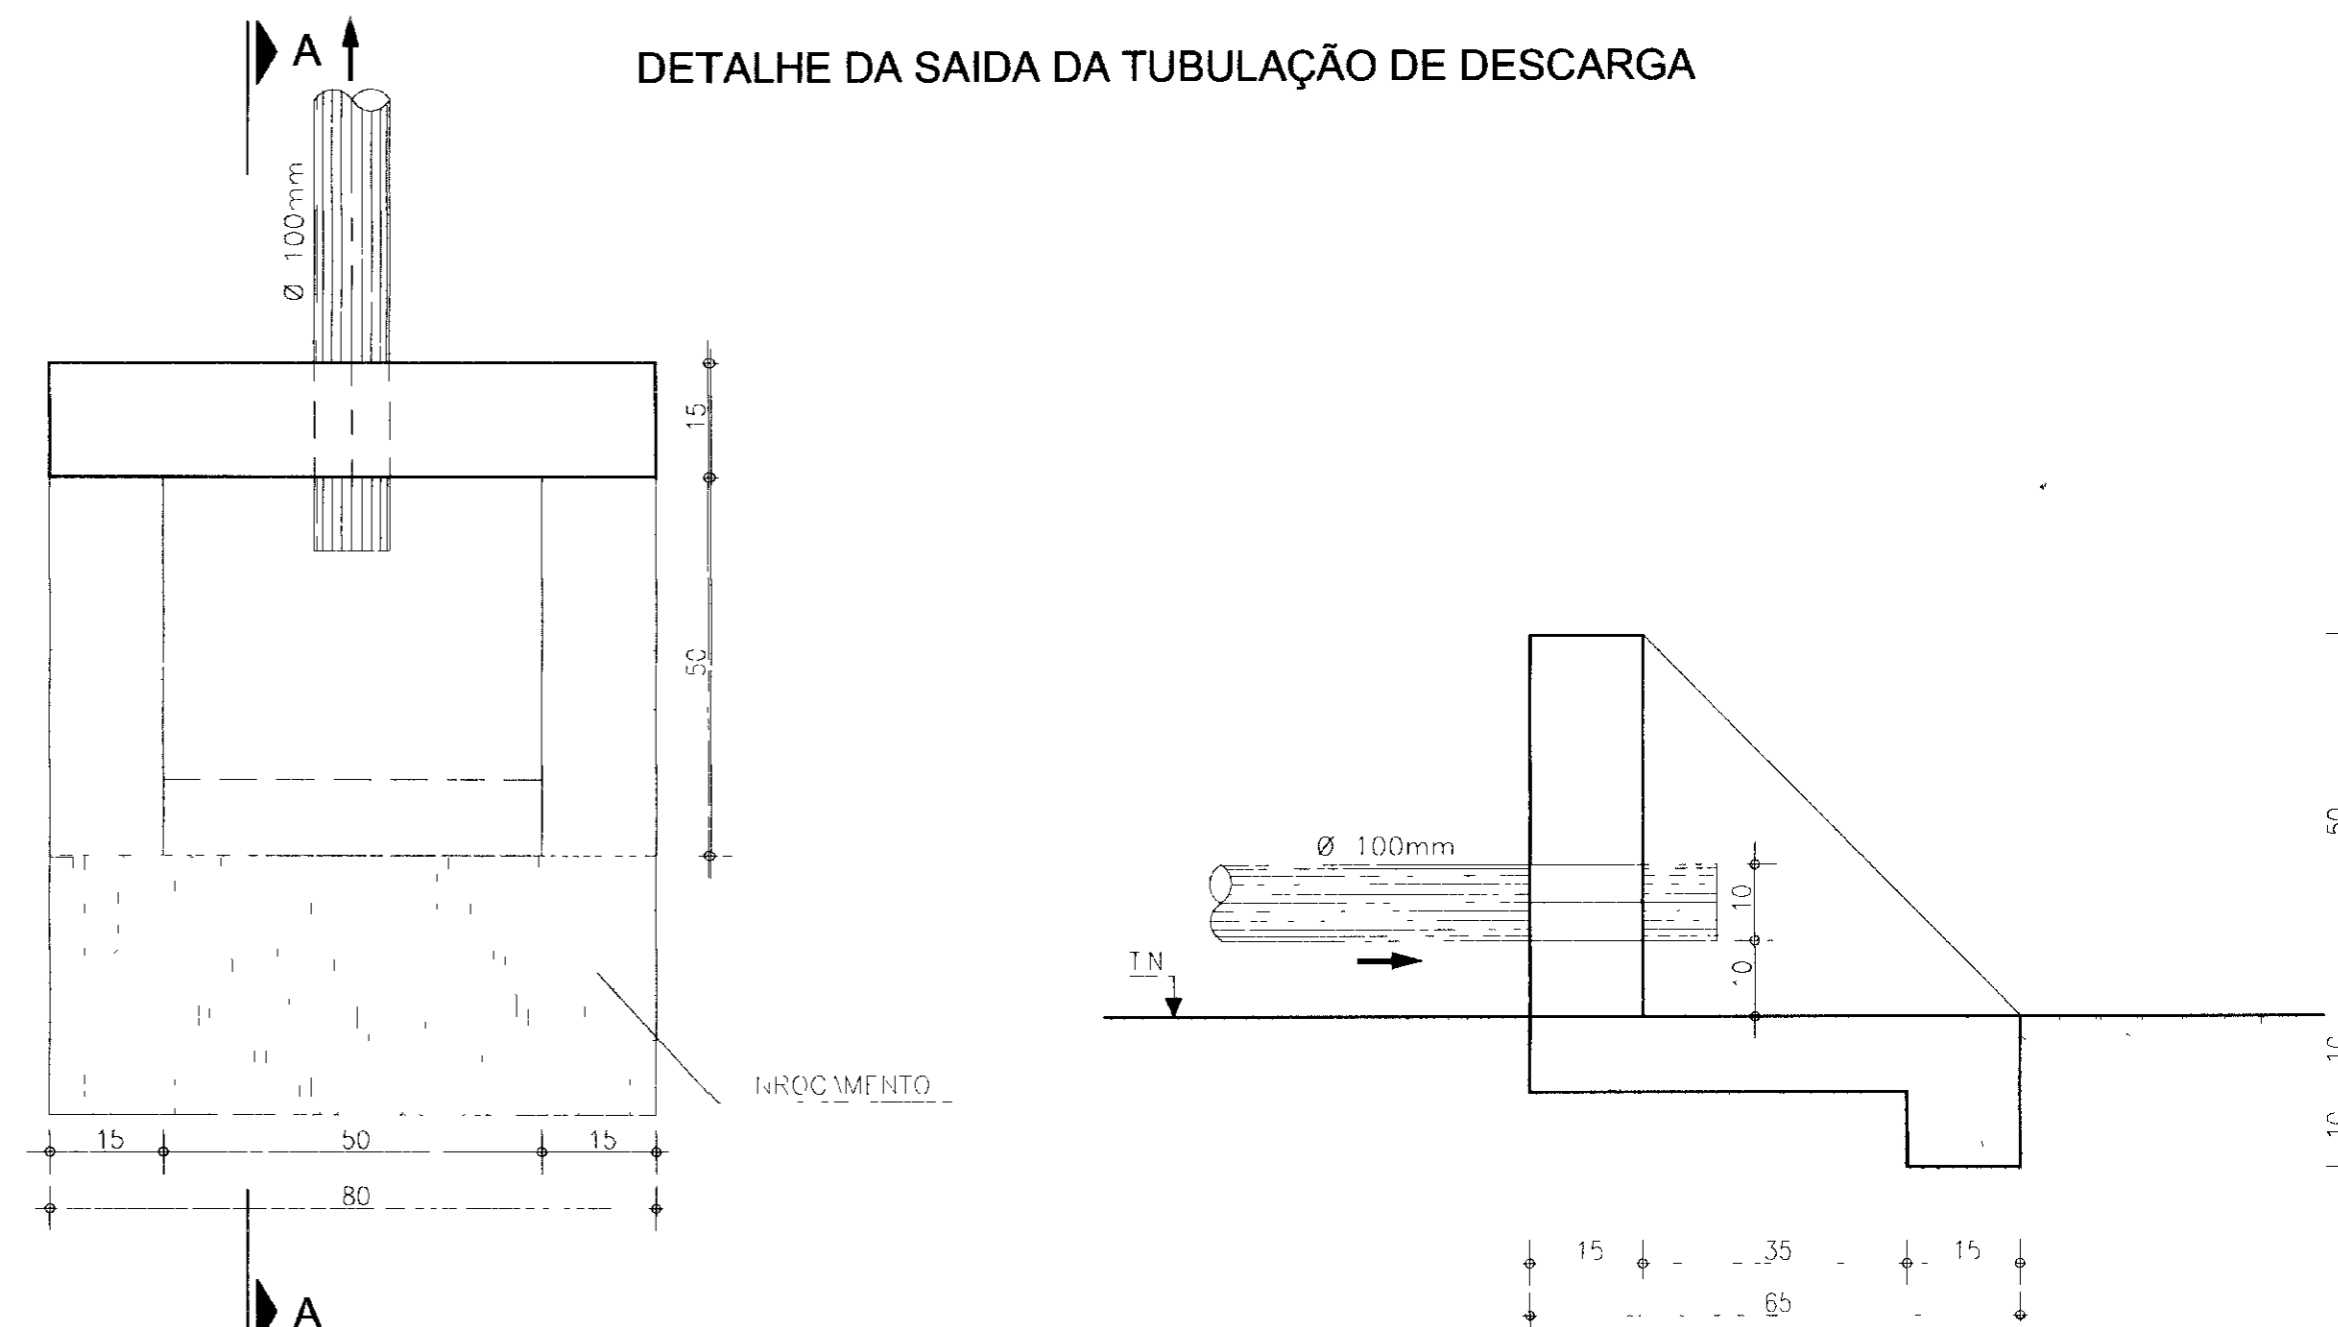


PLANTA BAIXA
Escala 1/20


CORTE A-A
Escala 1/10

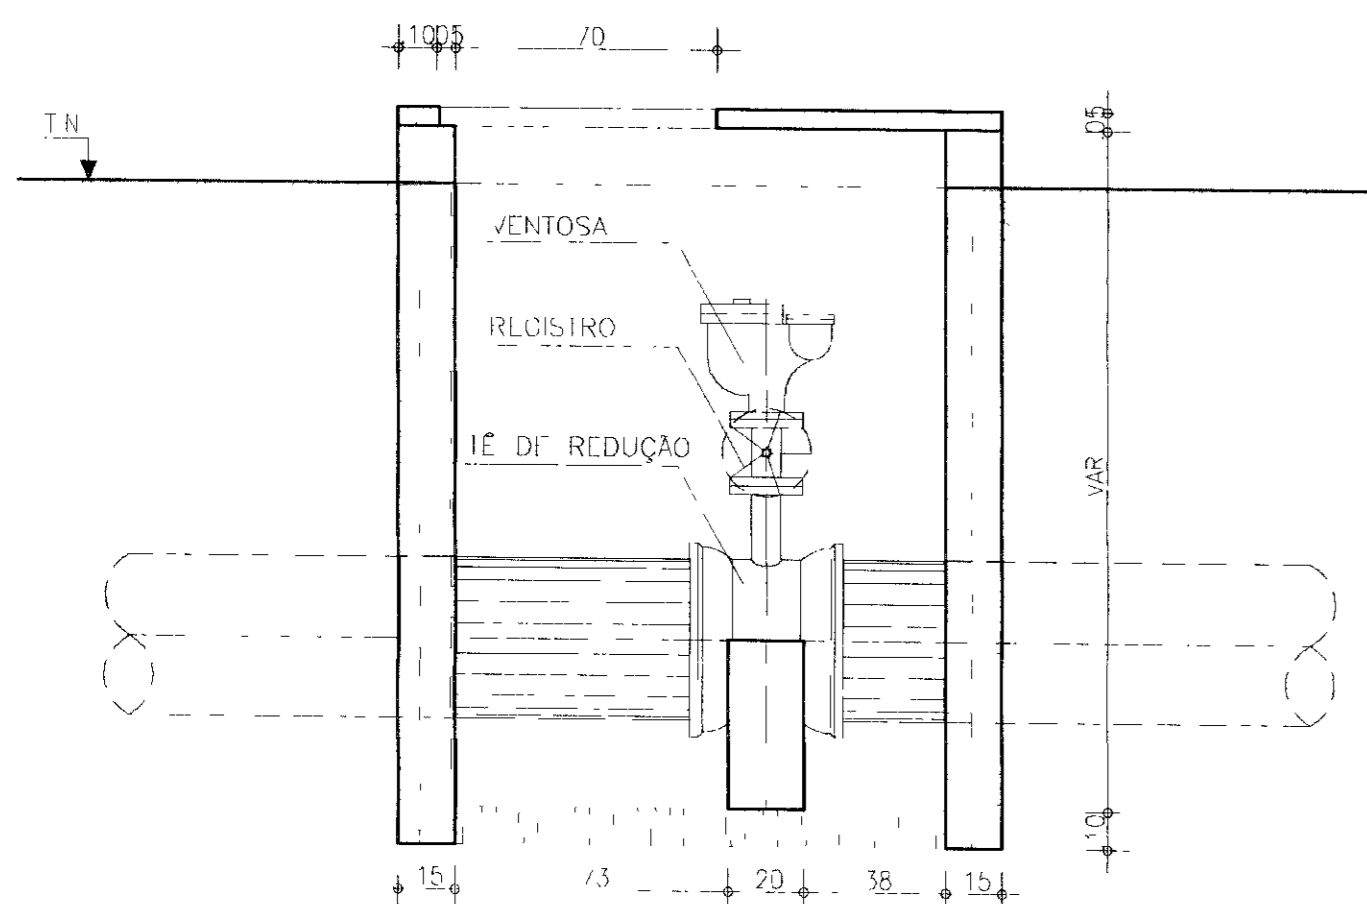


CORTE A-A
Escala 1/20

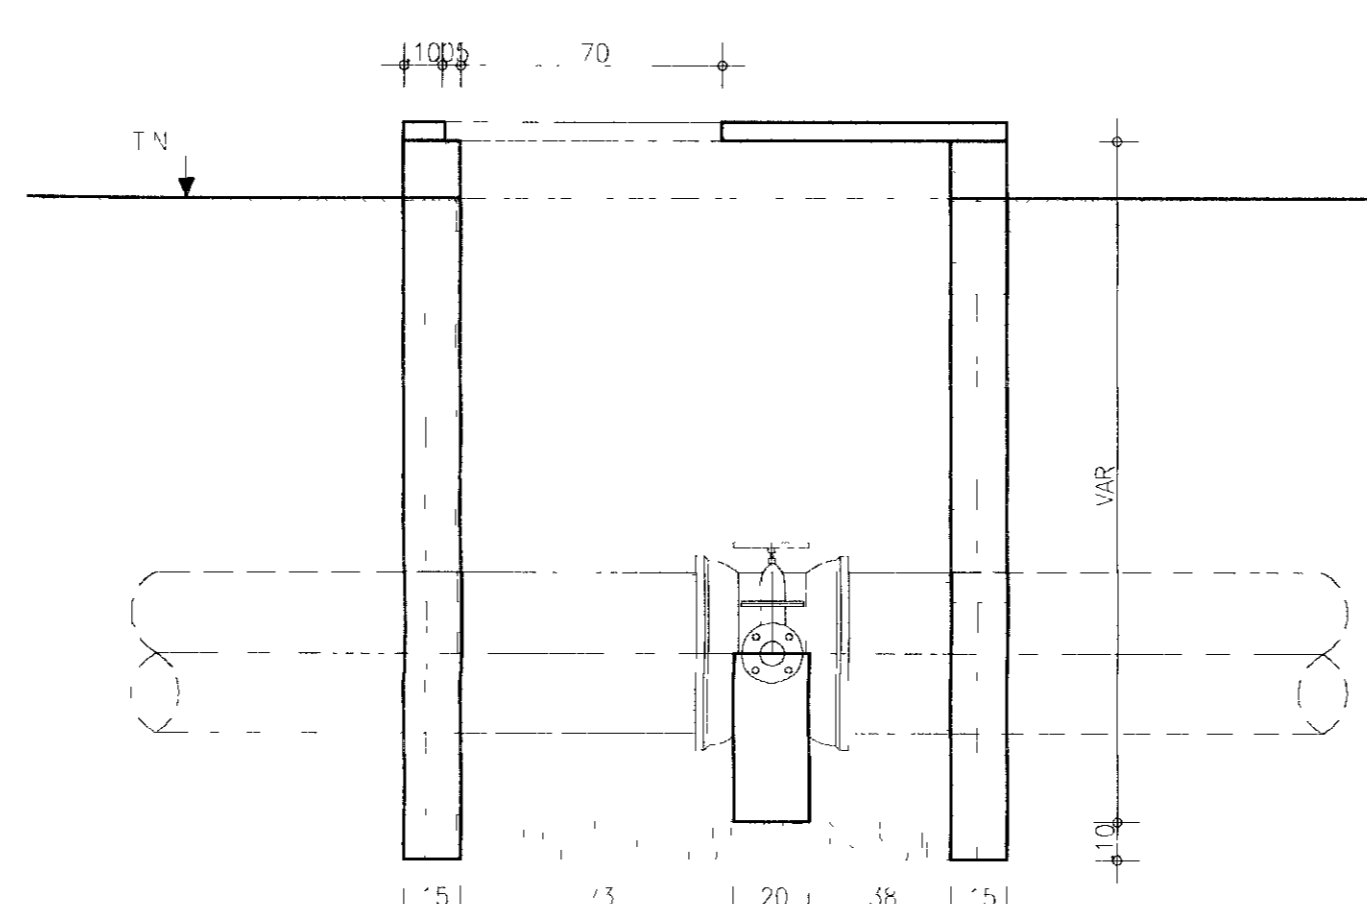

CORTE A-A
Escala 1/20

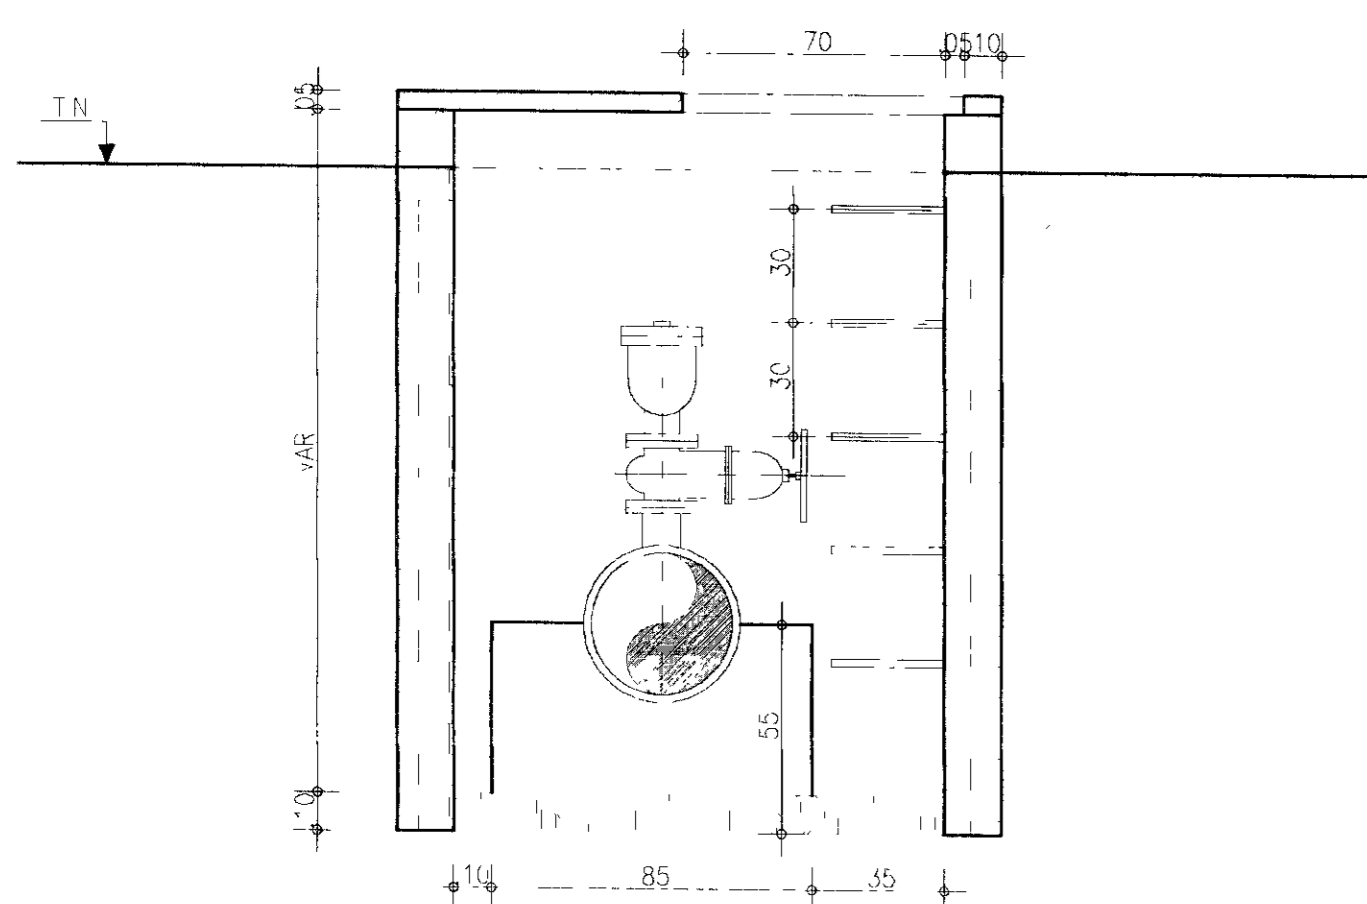

CORTE B-B
Escala 1/20

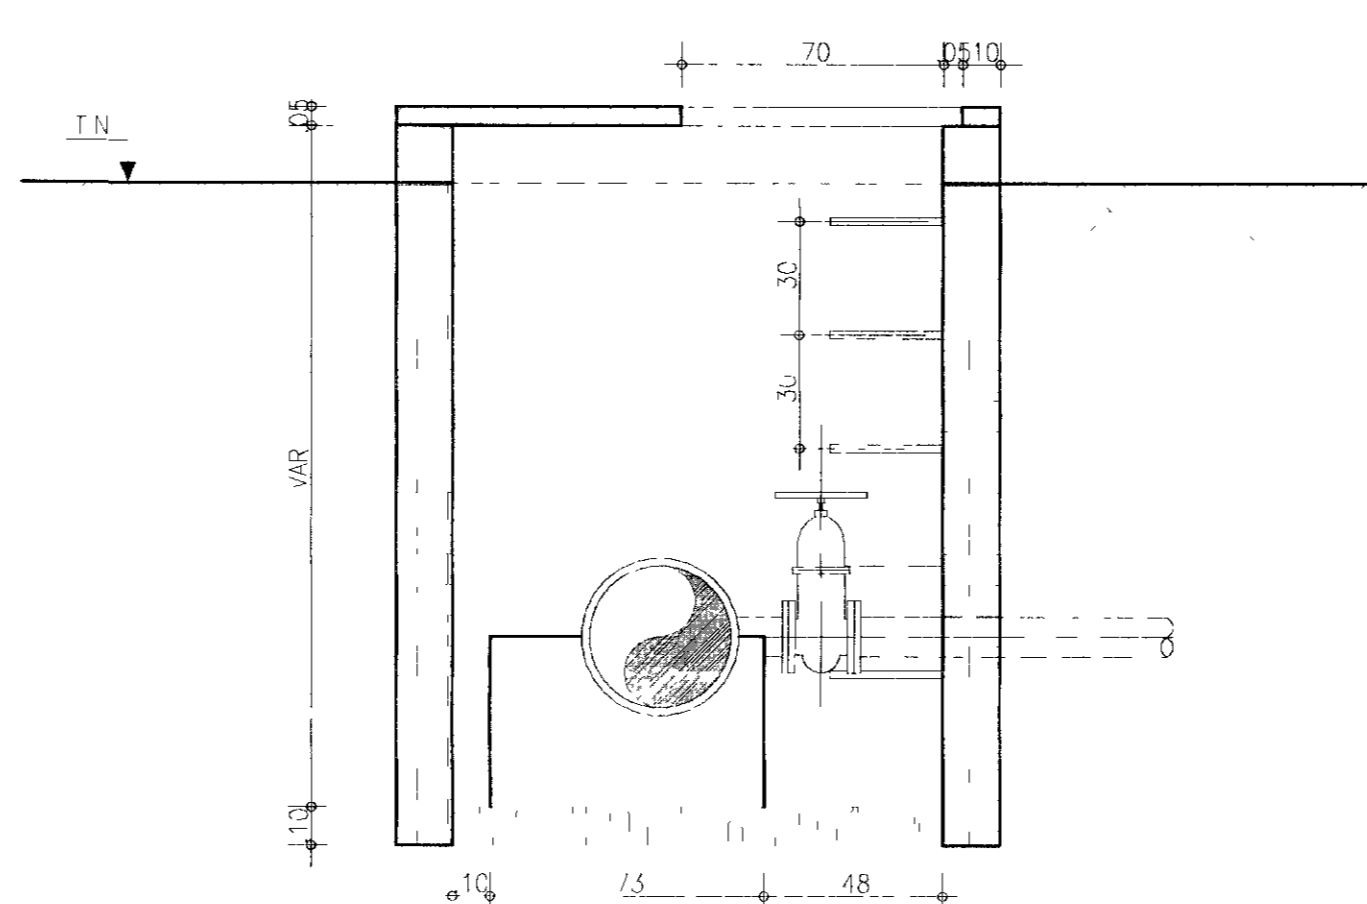


CORTE B-B
Escala 1/20

Ø (mm)	DIMENSÕES BÁSICAS	
	a (m)	b (m)
350	1.30	1.30
400	1.40	1.40

RELAÇÃO DE PEÇAS DA CAIXA DE REGISTRO DE DESCARGA			
(mm)	ESPECIFICAÇÃO	DIÂMETRO (mm)	QUANT
300	TÊ BOLSA E FLANGE JE	300x50	1
400	TÊ BOLSA E FLANGE JE	400x100	1
300	REGISTRO DE GAVETA C/ FLANGE E CABEÇOTE	50	1
400	REGISTRO DE GAVETA C/ FLANGE E CABEÇOTE	100	1
300	TOCO FLANGE E PONTA	50	1
400	TOCO FLANGE E PONTA	100	1
300	TUBO COM PONTA E BOLSA	50	-
400	TUBO COM PONTA E BOLSA	100	-

RELAÇÃO DE PEÇAS DA CAIXA DE REGISTRO DE DESCARGA			
Ø (mm)	ESPECIFICAÇÃO	DIÂMETRO (mm)	QUANT
300	TÊ BOLSA E FLANGE JE	300x50	1
400	TÊ BOLSA E FLANGE JE	400x100	1
300	REGISTRO DE GAVETA C/ FLANGE E VOLANTE	50	1
400	REGISTRO DE GAVETA C/ FLANGE E VOLANTE	50	1
300	VENTOSA TRIPLICE FUNÇÃO C/ FLANGE	50	1
400	VENTOSA TRIPLICE FUNÇÃO C/ FLANGE	50	1

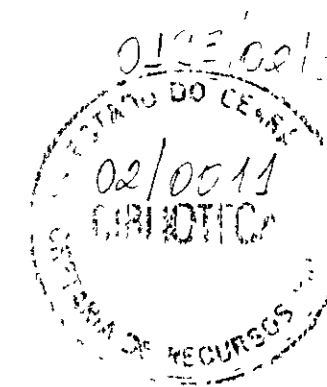

00012

LEGENDA

NOTAS

DESENHOS DE REFERÊNCIA

REVISÕES

Nº	NATUREZA DA REVISÃO	DATA	APROV

GOVERNO DO ESTADO DO CEARÁ
SECRETARIA DOS RECURSOS HÍDRICOS - SRH
PROÁGUA

AS BUILT DAS ADUTORAS DE ICÓ E IGUATU

ADUTORA DE IGUATU


DES ANDRE	OBRAS COMPLEMENTARES VENTOSAS E REGISTROS DE DESCARGA	CONTRATO 09/PROÁGUACE/SRH
VISTO ANDRE		DATA NOV/2001
VERIF. ANDRE		ESCALA INDICADA
APROV ANDRE		Nº DO DESENHO PC OC VR.IGT-0104

Ø (mm)	DIÂMETRO (mm)	A (cm)	B (cm)	C (cm)	C (cm)
CURVA 45°	400	130	90	38	56
	300	110	78	32	50
CURVA 90°	400	160	130	60	60
	300	131	121	52	60


NOTA:

- 1- BLOCOS DIMENSIONADOS PARA TERRENIOS COM TAXA ADMISSÍVEL DE 0,5kg/cm² NA PAREDE DA VALA (TERRA VEGETAL)
- 2- PARA OUTROS TERRENIOS, PODE-SE AJUSTAR AS DIMENSÕES A e B MUDANDO-SE PARA A1 e B1 DE FORMA QUE $A_1 \times B_1 \times 0,5 = A \times B \times 1$ t
- 3- TAXAS ADMISSÍVEIS PARA VÁRIOS TIPOS DE SOLOS NA PAREDE DA VALA EM Kg/cm²


MATERIAL	f _t
LÓDO	0
ARGILA UMIDECIDA	0,25
TERRA VEGETAL	0,50
ARGILA ARENOSA	0,75
ARGILA COMPACTA	1,00
SAIBRO	1,50
ROCHA BRANDA	5,00

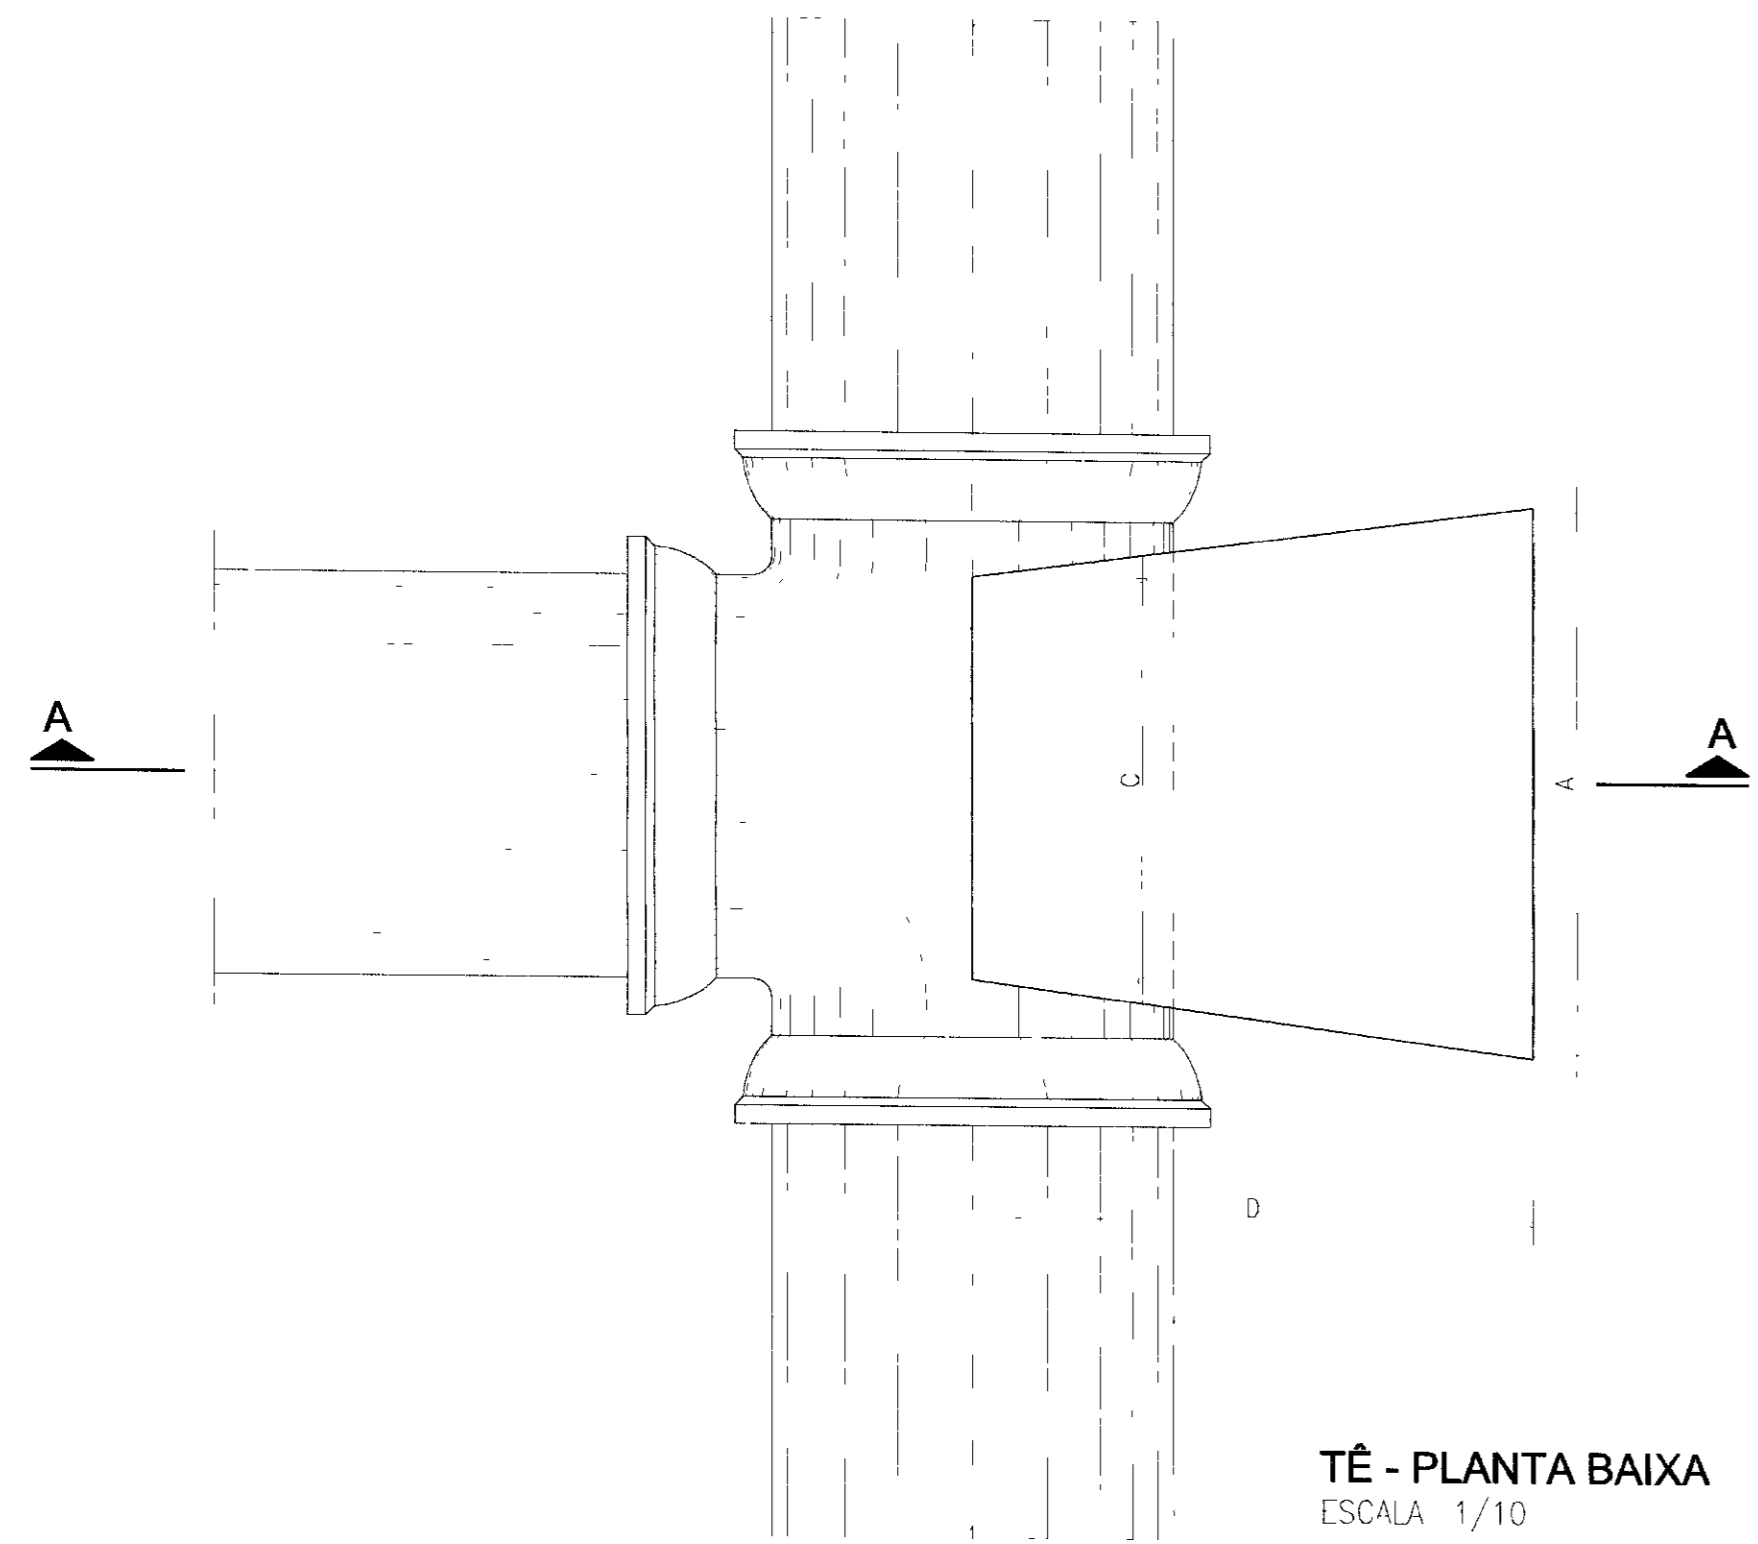


TÊ - PLANTA BAIXA
ESCALA 1/10

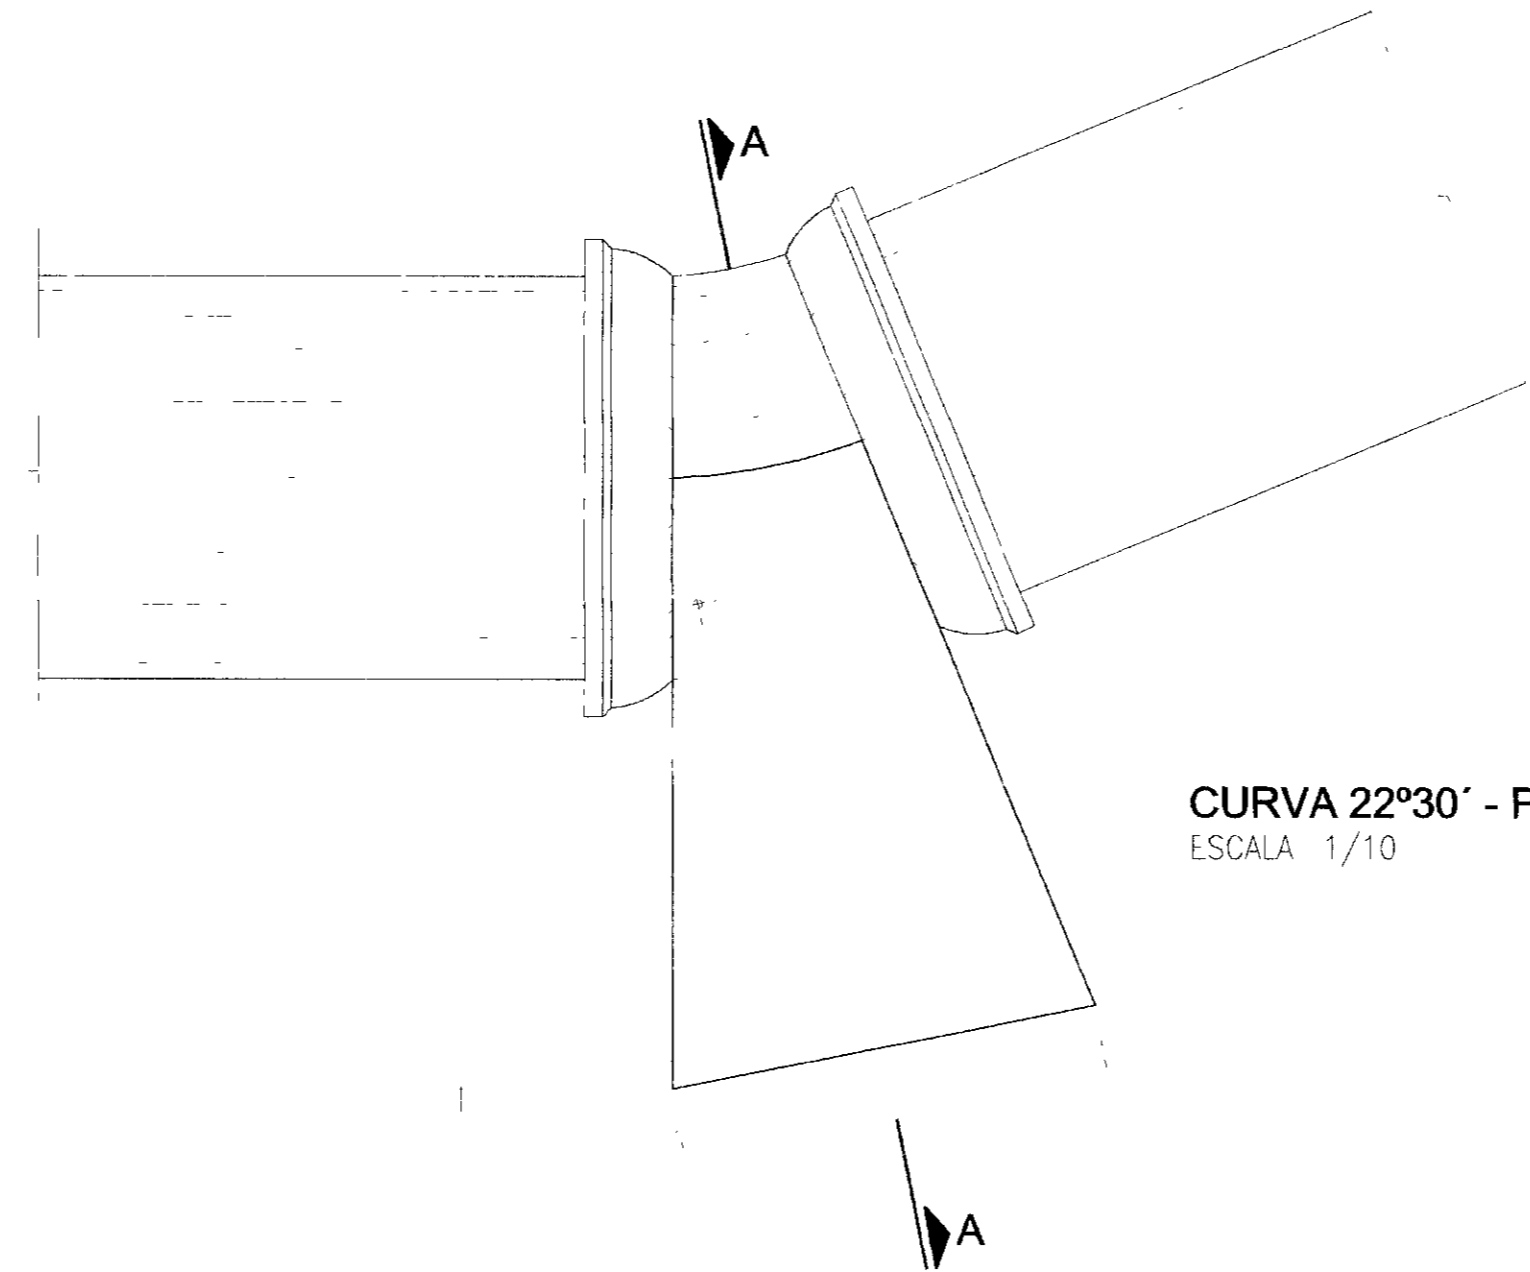


CURVA 22°30' - PLANTA BAIXA
ESCALA 1/10

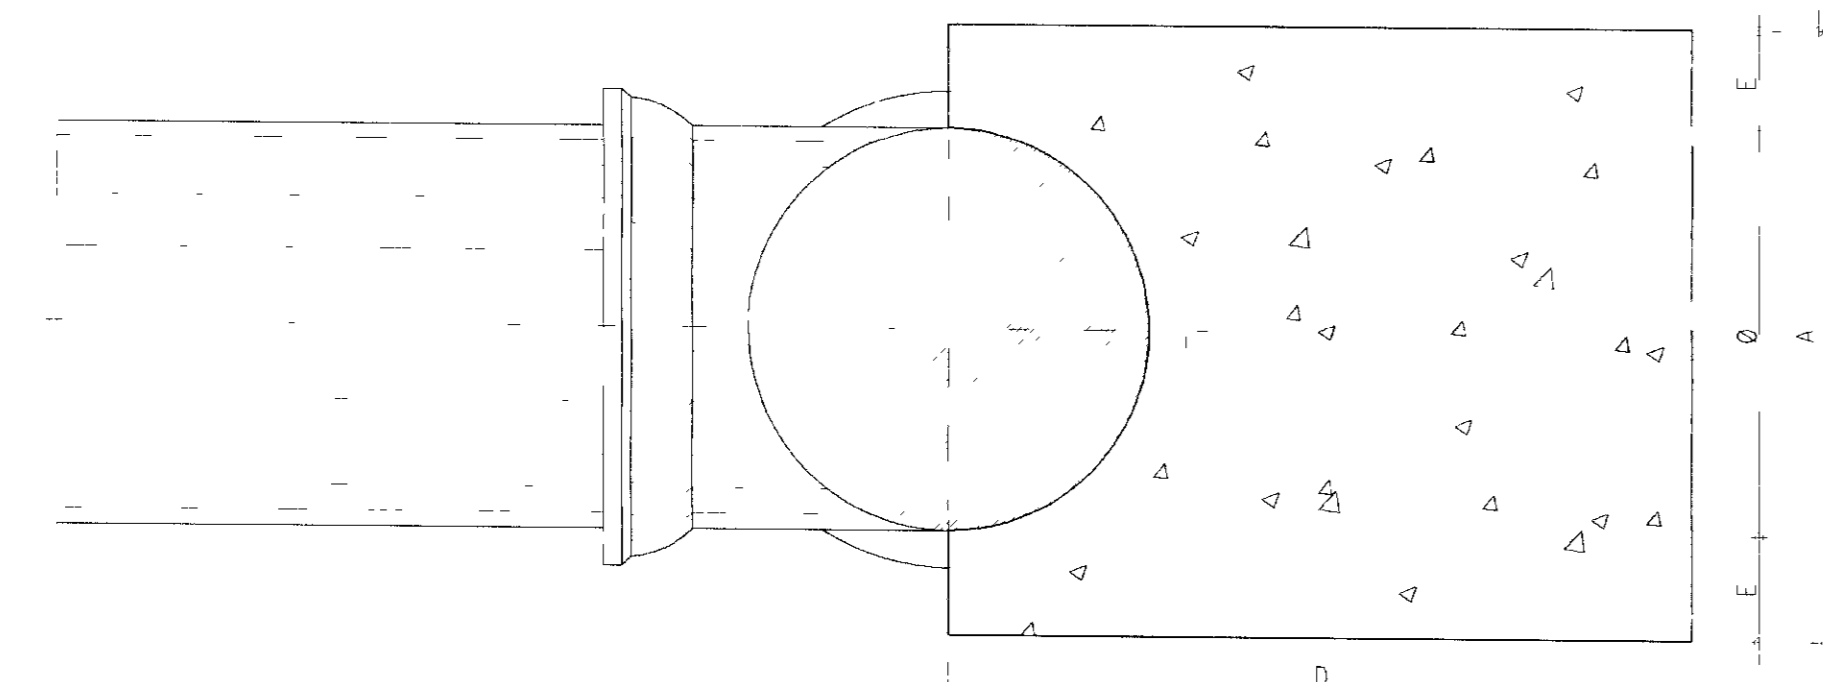

TÊ - CORTE AA
ESCALA 1/10

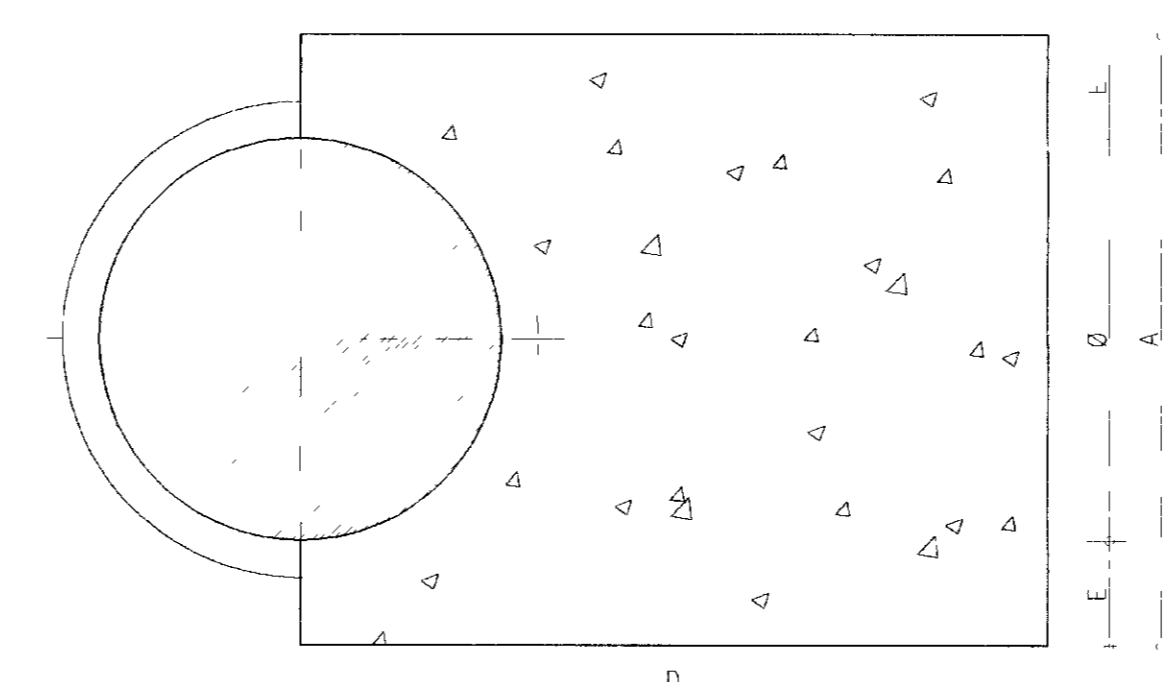

CURVA 22°30' - CORTE AA
ESCALA 1/10

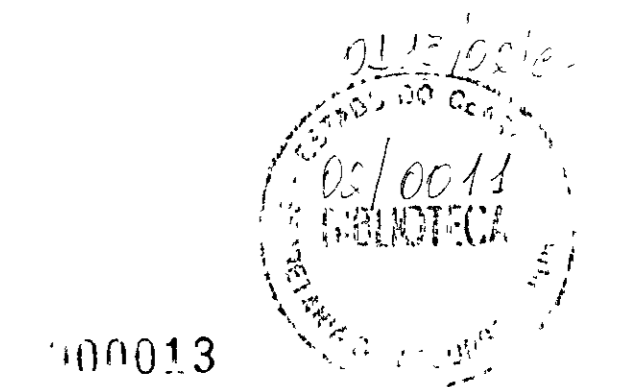

000013


LEGENDA	NOTAS	DESENHOS DE REFERÊNCIA :	REVISÕES				GOVERNO DO ESTADO DO CEARA SECRETARIA DOS RECURSOS HÍDRICOS - SRH PROÁGUA	
			Nº	NATUREZA DA REVISÃO	DATA	APROV	AS BUILT DAS ADUTORAS DE ICÓ E IGUATU	
							ADUTORA DE IGUATU	
							DES ANDRE	CONTRATO 09/PROAGUA/CE/SRH
							VISTO ANDRE	DATA NOV/2001
							VERIF ANDRE	ESCALA INDICADA
							APROV ANDRE	Nº DO DESENHO PC OC BA IGT-02/04

Ø (mm)	DIÂMETRO (mm)	A (cm)	B (cm)	C (cm)	C (cm)
CURVA 45°	400	30	90	38	56
	300	110	78 ^B	32	50
CURVA 90°	400	60	130	60	60
	300	131	121 ^A	52	60


NOTA

- 1- BLOCOS DIMENSIONADOS PARA TERRENOS COM TAXA ADMISSÍVEL DE 0,5 kg/cm² NA PAREDE DA VALA (TERRA VEGETAL)
- 2- PARA OUTROS TERRENOS, PODE-SE AJUSTAR AS DIMENSÕES A e B MUDANDO-SE PARA A1 e B1 DE FORMA QUE $A \times B \times 0,5 = A1 \times B1 \times 1$
- 3- TAXAS ADMISSÍVEIS PARA VÁRIOS TIPOS DE SOLOS NA PAREDE DA VALA EM Kg/cm²


MATERIAL	f _t
LÓDO	0
ARGILA LAMINADA	0,25
TERRA VEGETAL	0,50
ARGILA ARENOSA	0,75
ARGILA COMPACTA	1,00
SAIBRO	1,50
ROCHA BRANDA	5,00

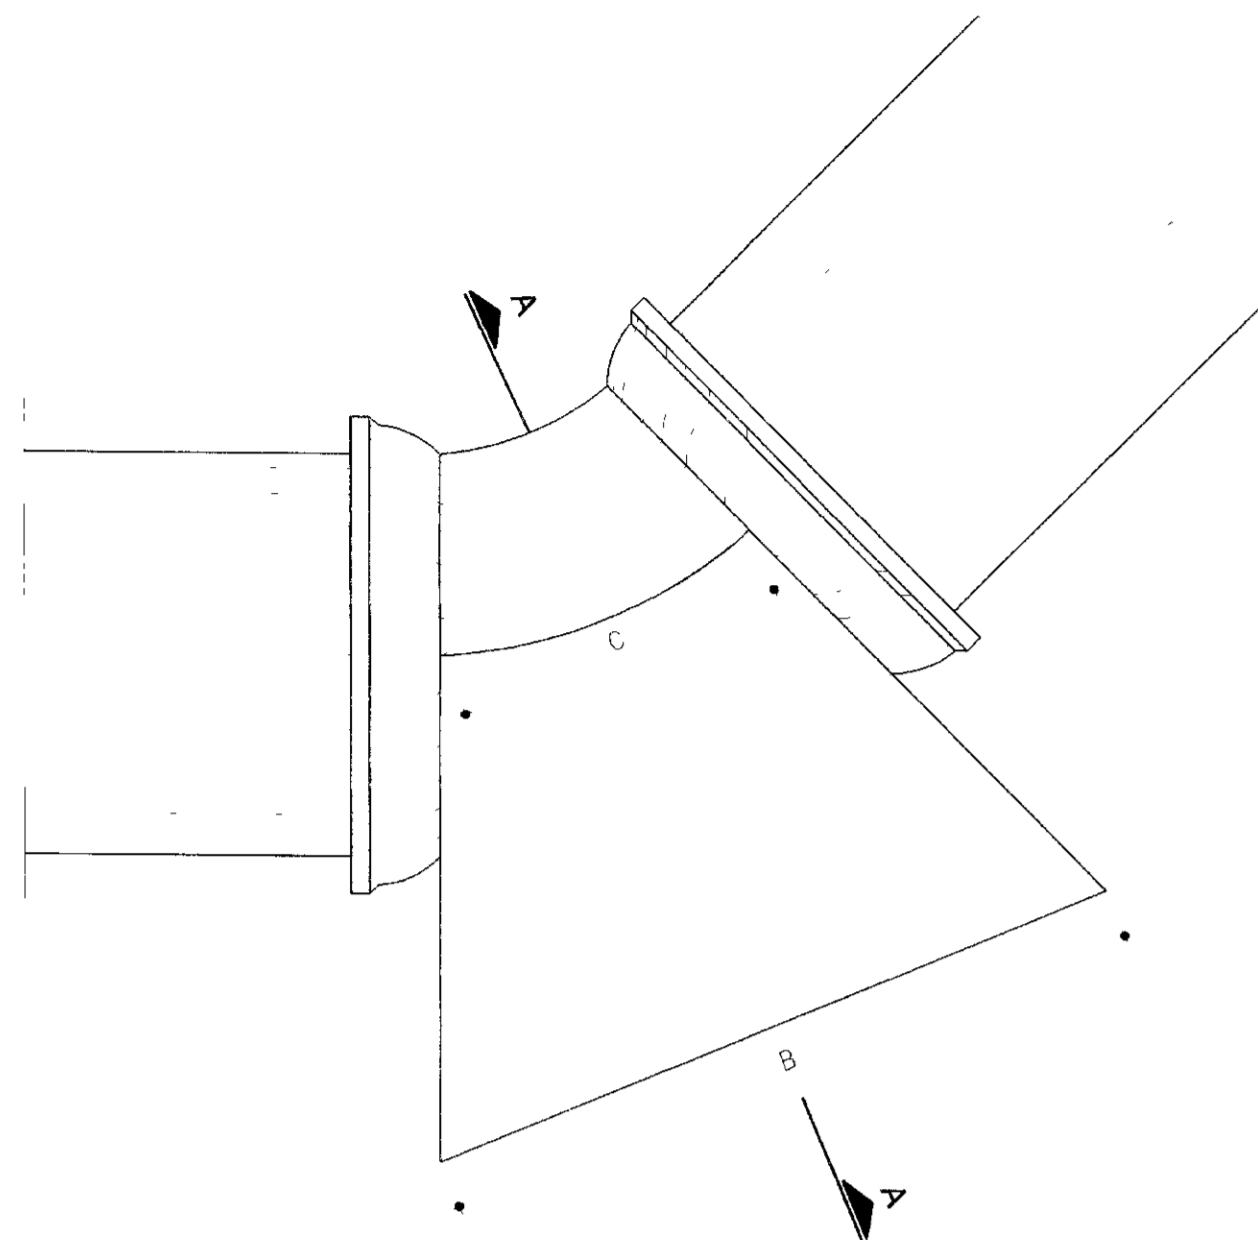


CURVA 45° - PLANTA BAIXA
ESCALA 1/10

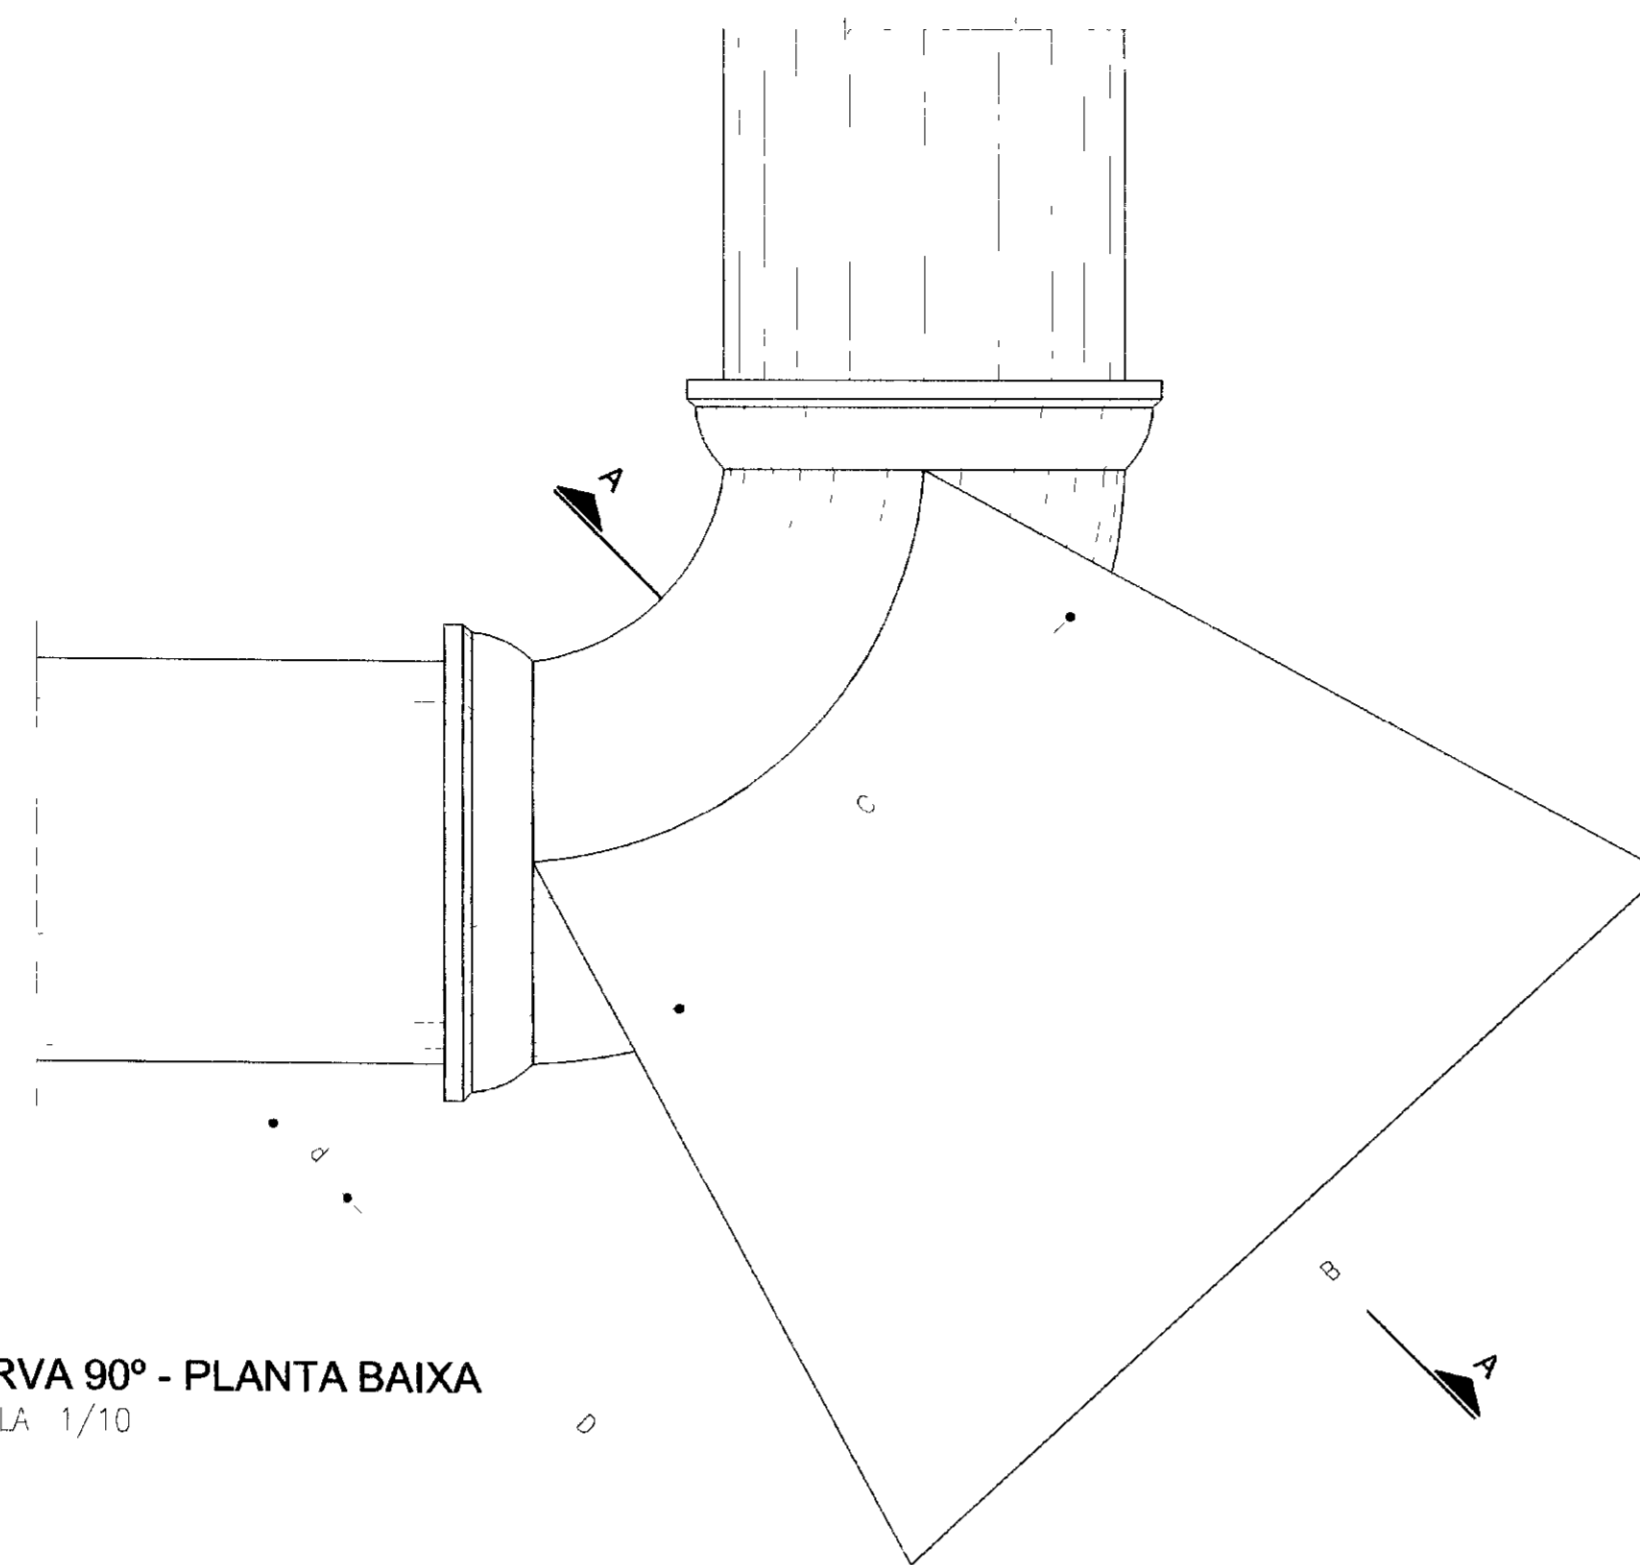


CURVA 90° - PLANTA BAIXA
ESCALA 1/10

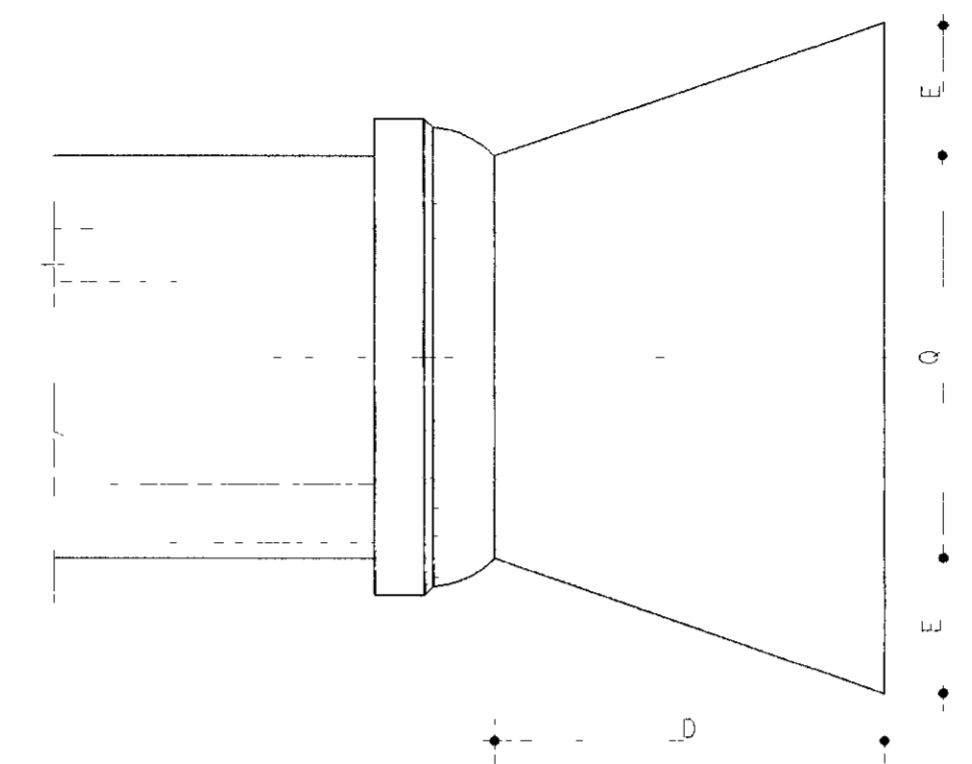


CAPS - PLANTA BAIXA
ESCALA 1/10

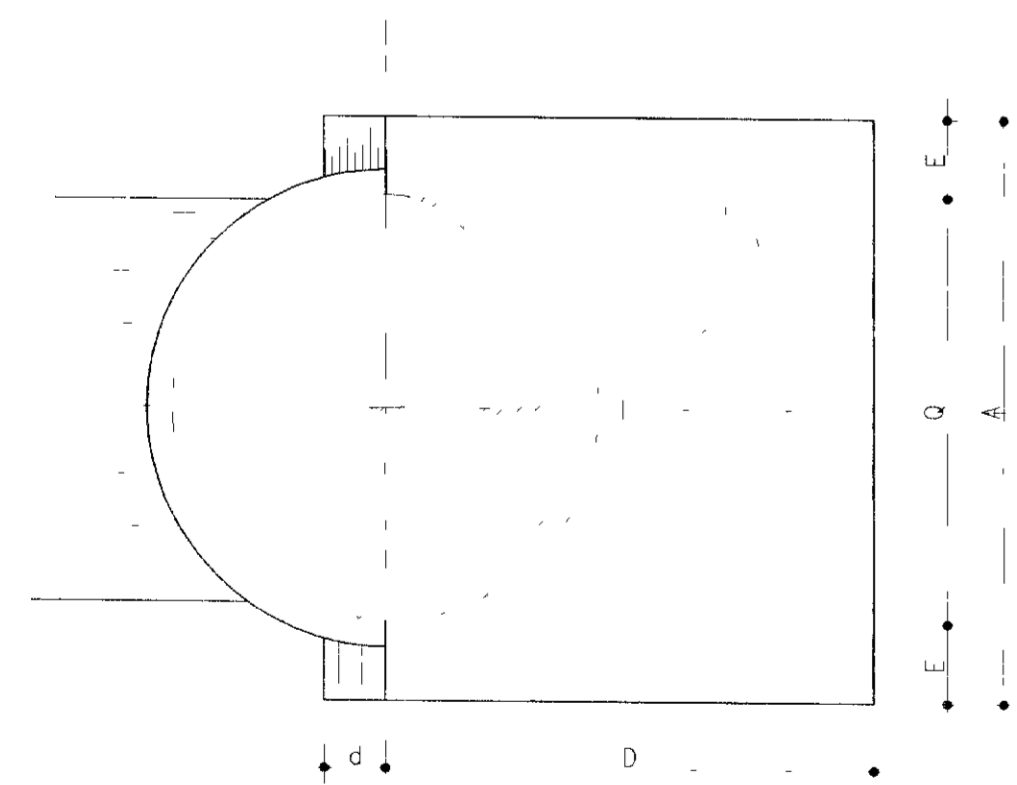

CURVA 45° - CORTE AA
ESCALA 1/10

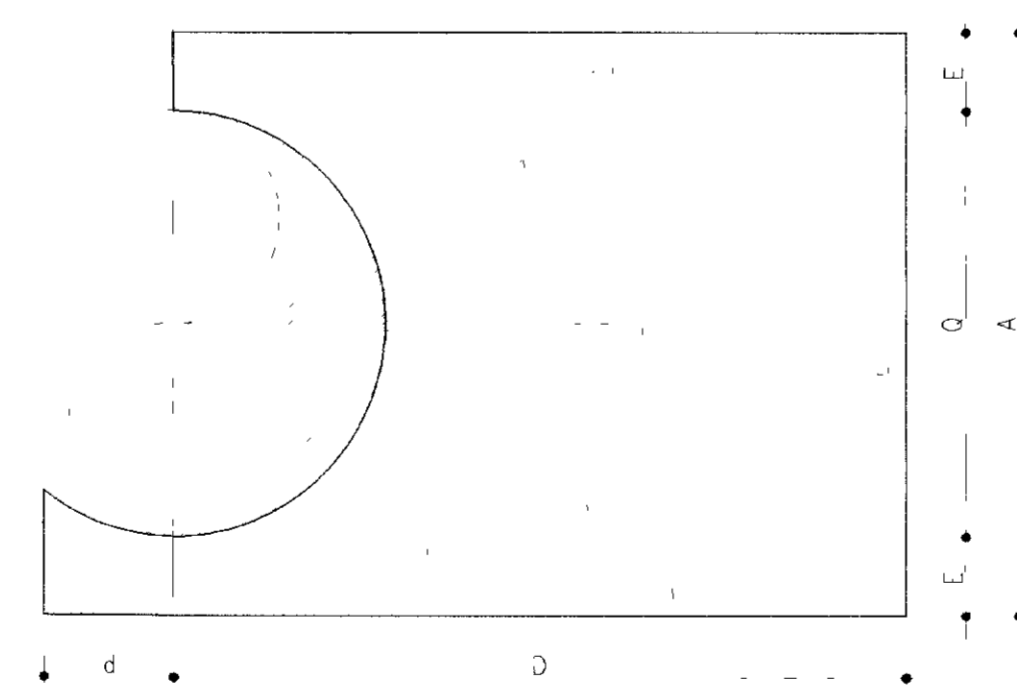


CURVA 90° - CORTE AA
ESCALA 1/10

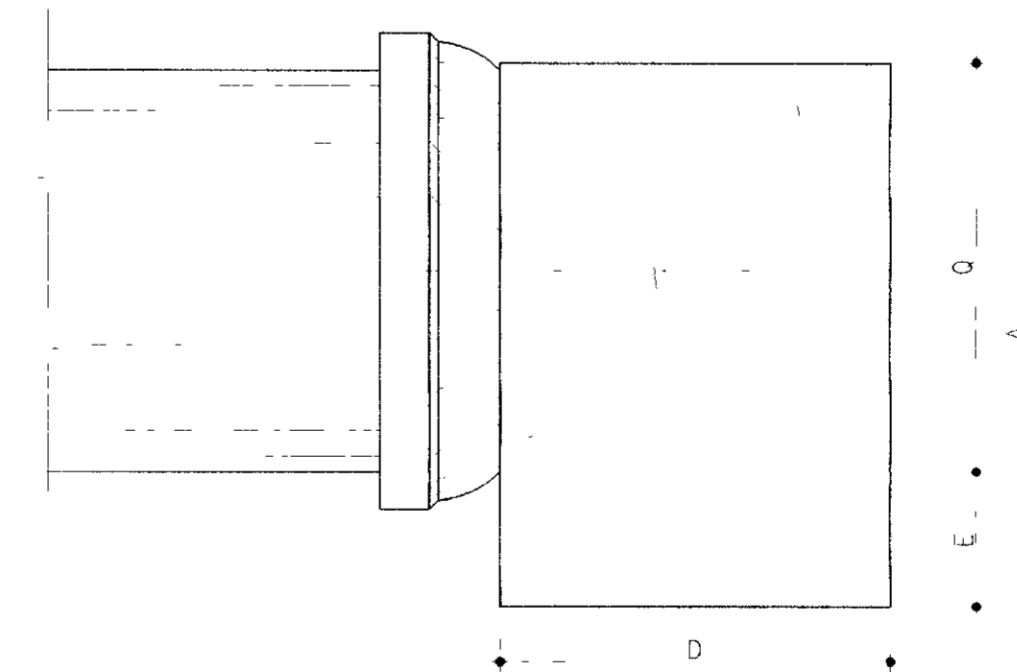

CAPS - CORTE AA
ESCALA 1/10


00014

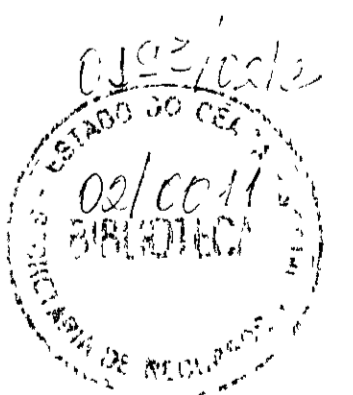

LEGENDA	NOTAS	DESENHOS DE REFERÊNCIA	REVISÕES				GOVERNO DO ESTADO DO CEARÁ SECRETARIA DOS RECURSOS HÍDRICOS - SRH PROÁGUA			
			Nº	NATUREZA DA REVISÃO	DATA	APROV	AS BUILT DAS ADUTORAS DE ICÓ E IGUATU			
								ADUTORA DE IGUATU		
								DES ANDRE	OBRAS COMPLEMENTARES BLOCOS DE ANCORAGEM PARA CURVAS DE 45°, 90° e CAP'S	CONTRATO 09/PROÁGUA/CE/SRH
							VISTO ANDRE	DATA NOV/2001		
							VERIF ANDRE	ESCALA INDICADA		
							APROV ANDRE	Nº DO DESENHO PC/OC BA IGT-03/04		

ESTAÇÃO ELEVATÓRIA EB2 - ILUMINAÇÃO

8 18 | 5 85 | 11 30 | 5 45 | 1 68 | 2 00 | 1 80 | 2 00 | 1 82 | 2 67

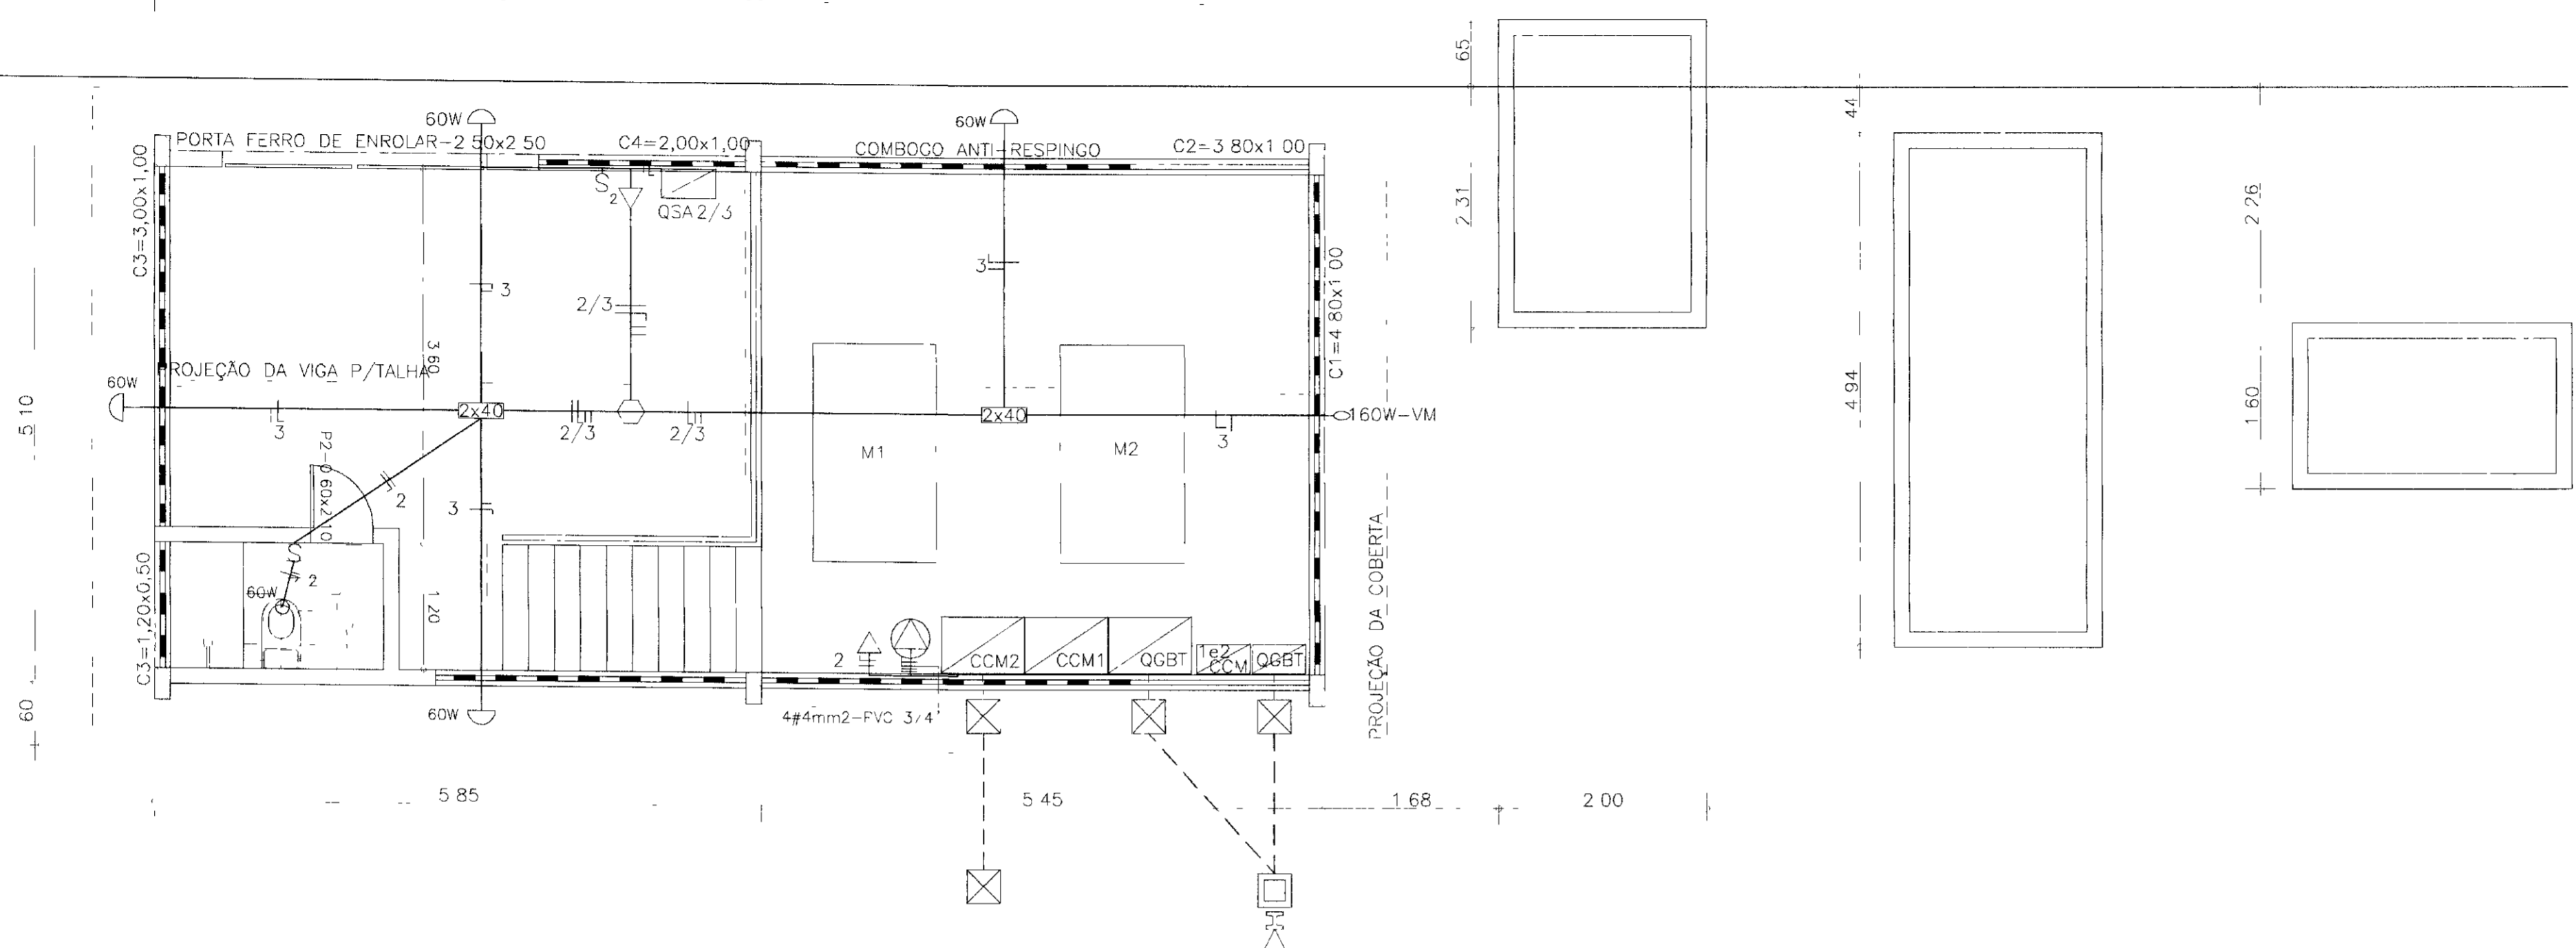


QUADRO DE CARGAS - EB1			
CIRC	DISCRIMINAÇÃO	CABO (mm2)	DISJ (A)
1	CCM/MOTOR	240(70)	250
-	ALIMENTAÇÃO GERAL	50(25)	250

QUADRO DE CARGAS - EB2			
CIRC	DISCRIMINAÇÃO	CABO (mm2)	DISJ (A)
1	CCM/MOTOR	16(16)	125
2	ILUMINAÇÃO E TOMADAS	2,5(2,5)	10
3	ILUMINAÇÃO EXTERNA	2,5(2,5)	10
4	TOMADA DE FORÇA	4,0(4,0)	30
5	RESERVA	-	10
6	RESERVA	-	10
-	ALIMENTAÇÃO GERAL	25(25)	250

ESTAÇÃO ELEVATÓRIA EB2 - FORÇA


8 18 | 5 85 | 11 30 | 5 45 | 1 68 | 2 00 | 1 80 | 2 00 | 1 82 | 2 67

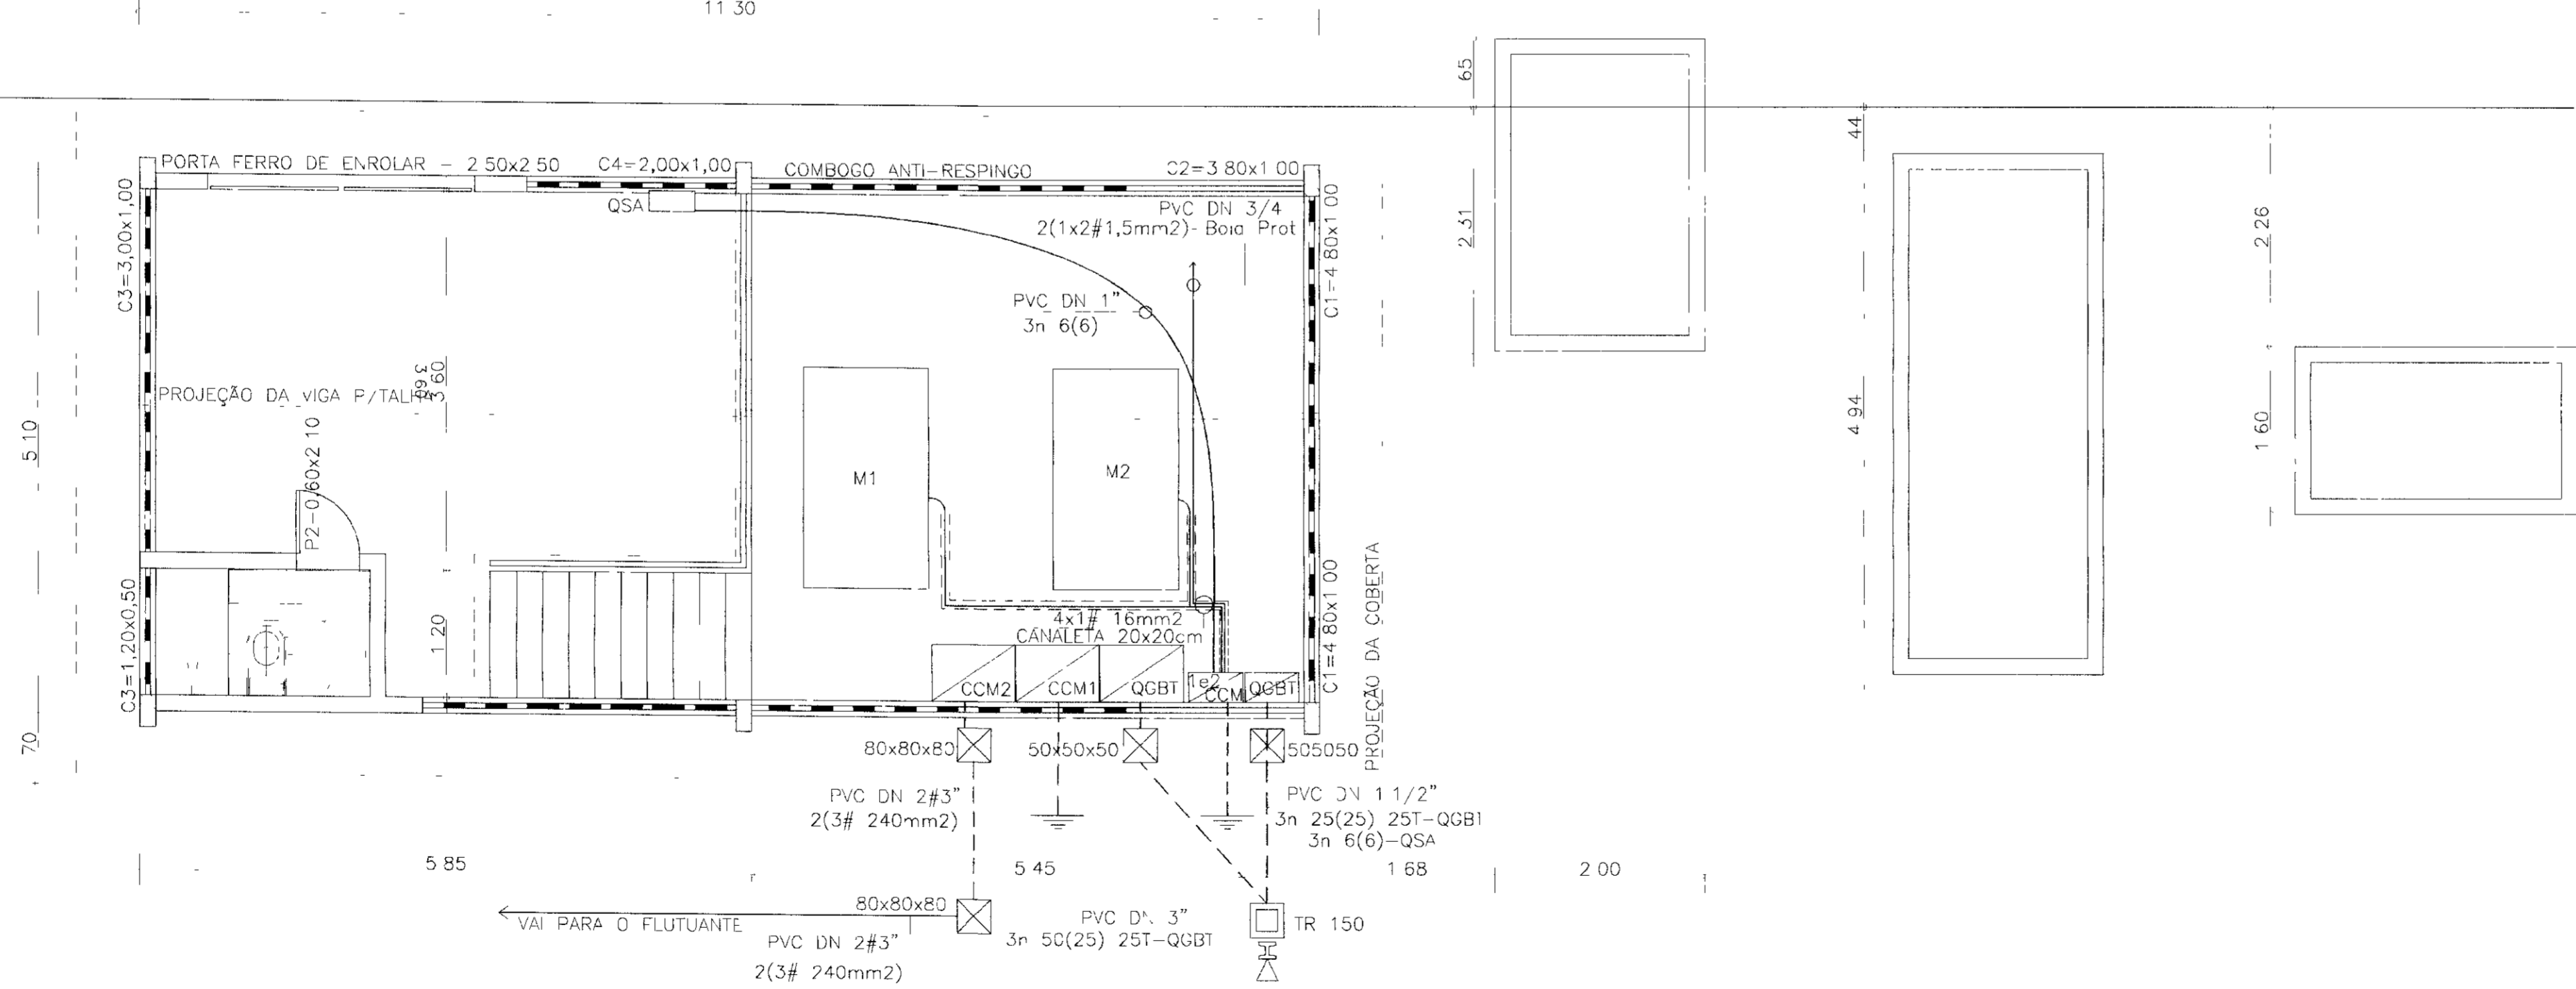




LEGENDA ELÉTRICA

- LUMINÁRIAS FLUORESCENTES NO TETO
 - LUMINÁRIAS INCANDESCENTE PLAFONIER NO TETO
 - LUMINÁRIA TIPO ARANDELA NA PAREDE
 - QUADRO DE SERVIÇOS AUXILIARES
 - QUADRO DE MEDIÇÃO
 - TOMADA UNIVERSAL DE 10A (0,30m DO PISO ACABADO)
 - TOMADA DE FORÇA DE 30A - 3P+T (1,00m, DO PISO ACABADO)
 - INTERRUPTOR DE 02 SEÇÕES (1,00m, DO PISO ACABADO)
 - INTERRUPTOR DE 01 SEÇÃO (1,00m, DO PISO ACABADO)
 - POSTE DE CONCRETO COM CAIXA DE 80x80x80cm, SE. LUMINÁRIA E LAMPL 250W-VM FOTOCÉLULA, REATOR E QUADRO DE MEDIÇÃO
 - LUMINÁRIA E LAMPADA 160W, FOTOCÉLULA E REATOR
 - CAIXA DE PASSAGEM SUBTERRÂNEA
 - INDICAÇÃO DE CONDUTORES DE FASE, NEUTRO, RETORNO E TERRA RESPECTIVAMENTE EM ELETRÓDUTO EMBUTIDA EM PAREDE/OUTEIRO
 - INDICAÇÃO DE CONDUTORES DE FASE, NEUTRO, RETORNO E TERRA RESPECTIVAMENTE EM ELETRÓDUTO, EMBUTIDA EM PISO
 - ATERRAMENTO
- OCB 1 - OS CONDUTORES NÃO COTADOS SÃO DE 2,5mm2
2 - OS ELETRÓDUTOS NÃO COTADOS SÃO DE 3/4"

000015

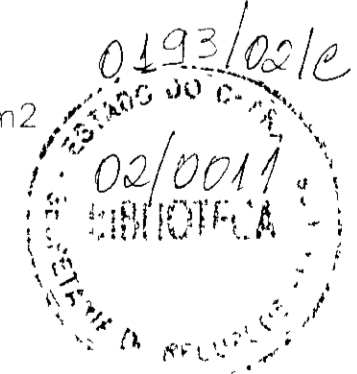


LEGENDA	NOTAS	DESENHOS DE REFERÊNCIA	REVISÕES				GOVERNO DO ESTADO DO CEARÁ SECRETARIA DOS RECURSOS HÍDRICOS - SRH PROÁGUA	
			Nº	NATUREZA DA REVISÃO	DATA	APROV	AS BUILT DAS ADUTORAS DE ICÓ E IGUATU	
							ADUTORA DE IGUATU	
							DES ANDRE	CONTRATO 00/PROÁGUA/CE/SRH
							VISTO ANDRE	DATA NOV/2001
							VERIF ANDRE	ESCALA INDICADA
							APROV ANDRE	Nº DO DESENHO PE CAP FL IGT-02/07

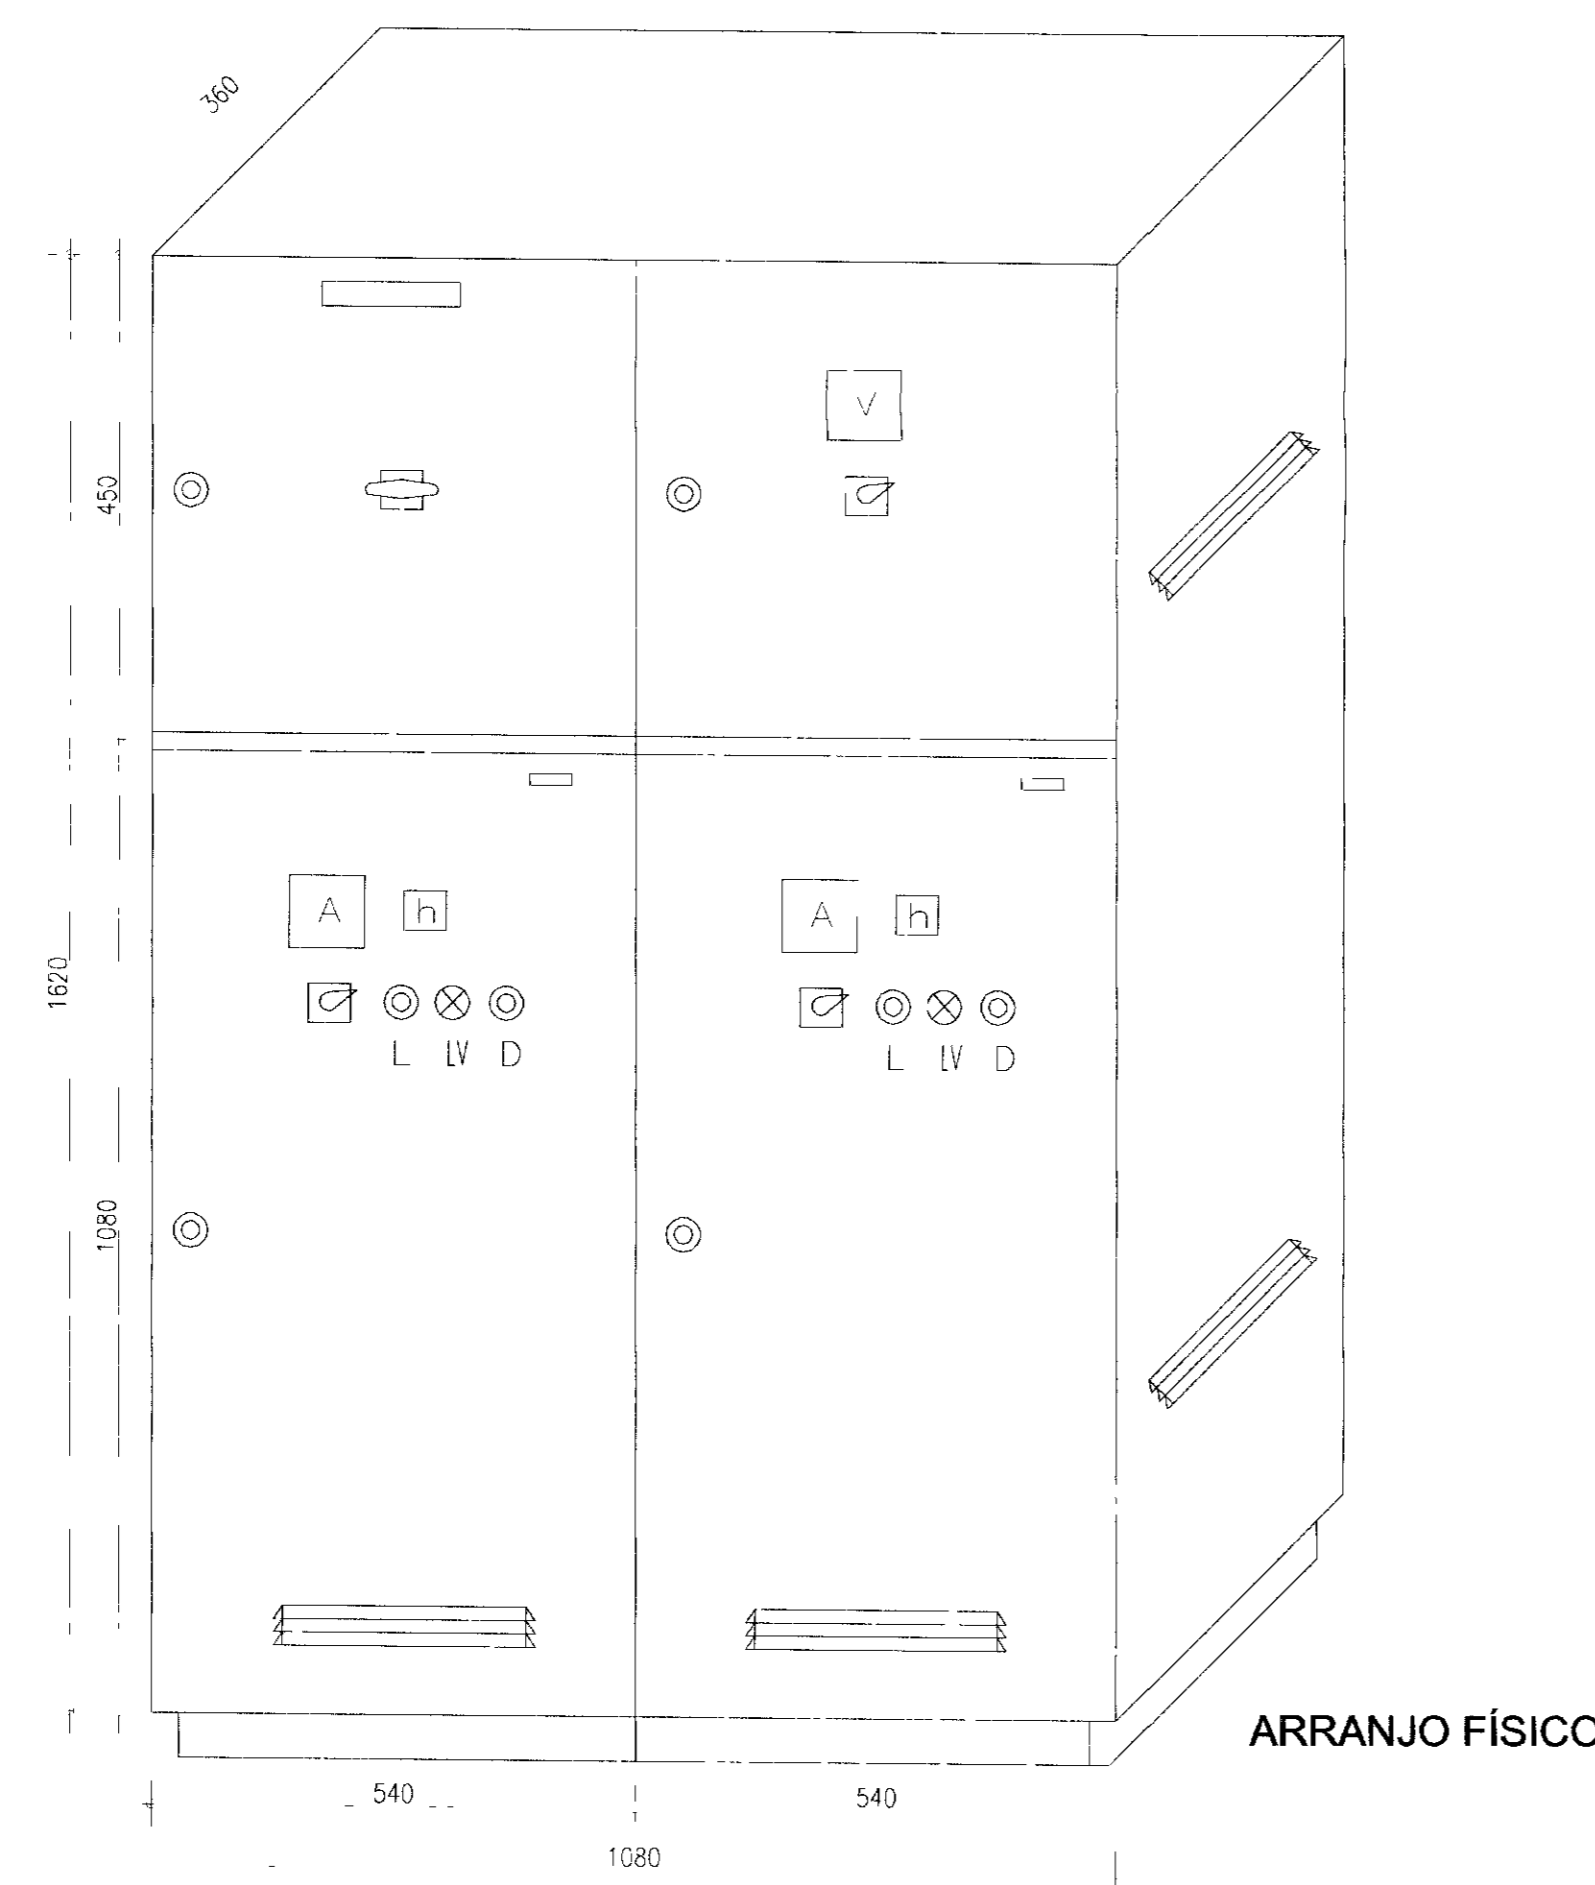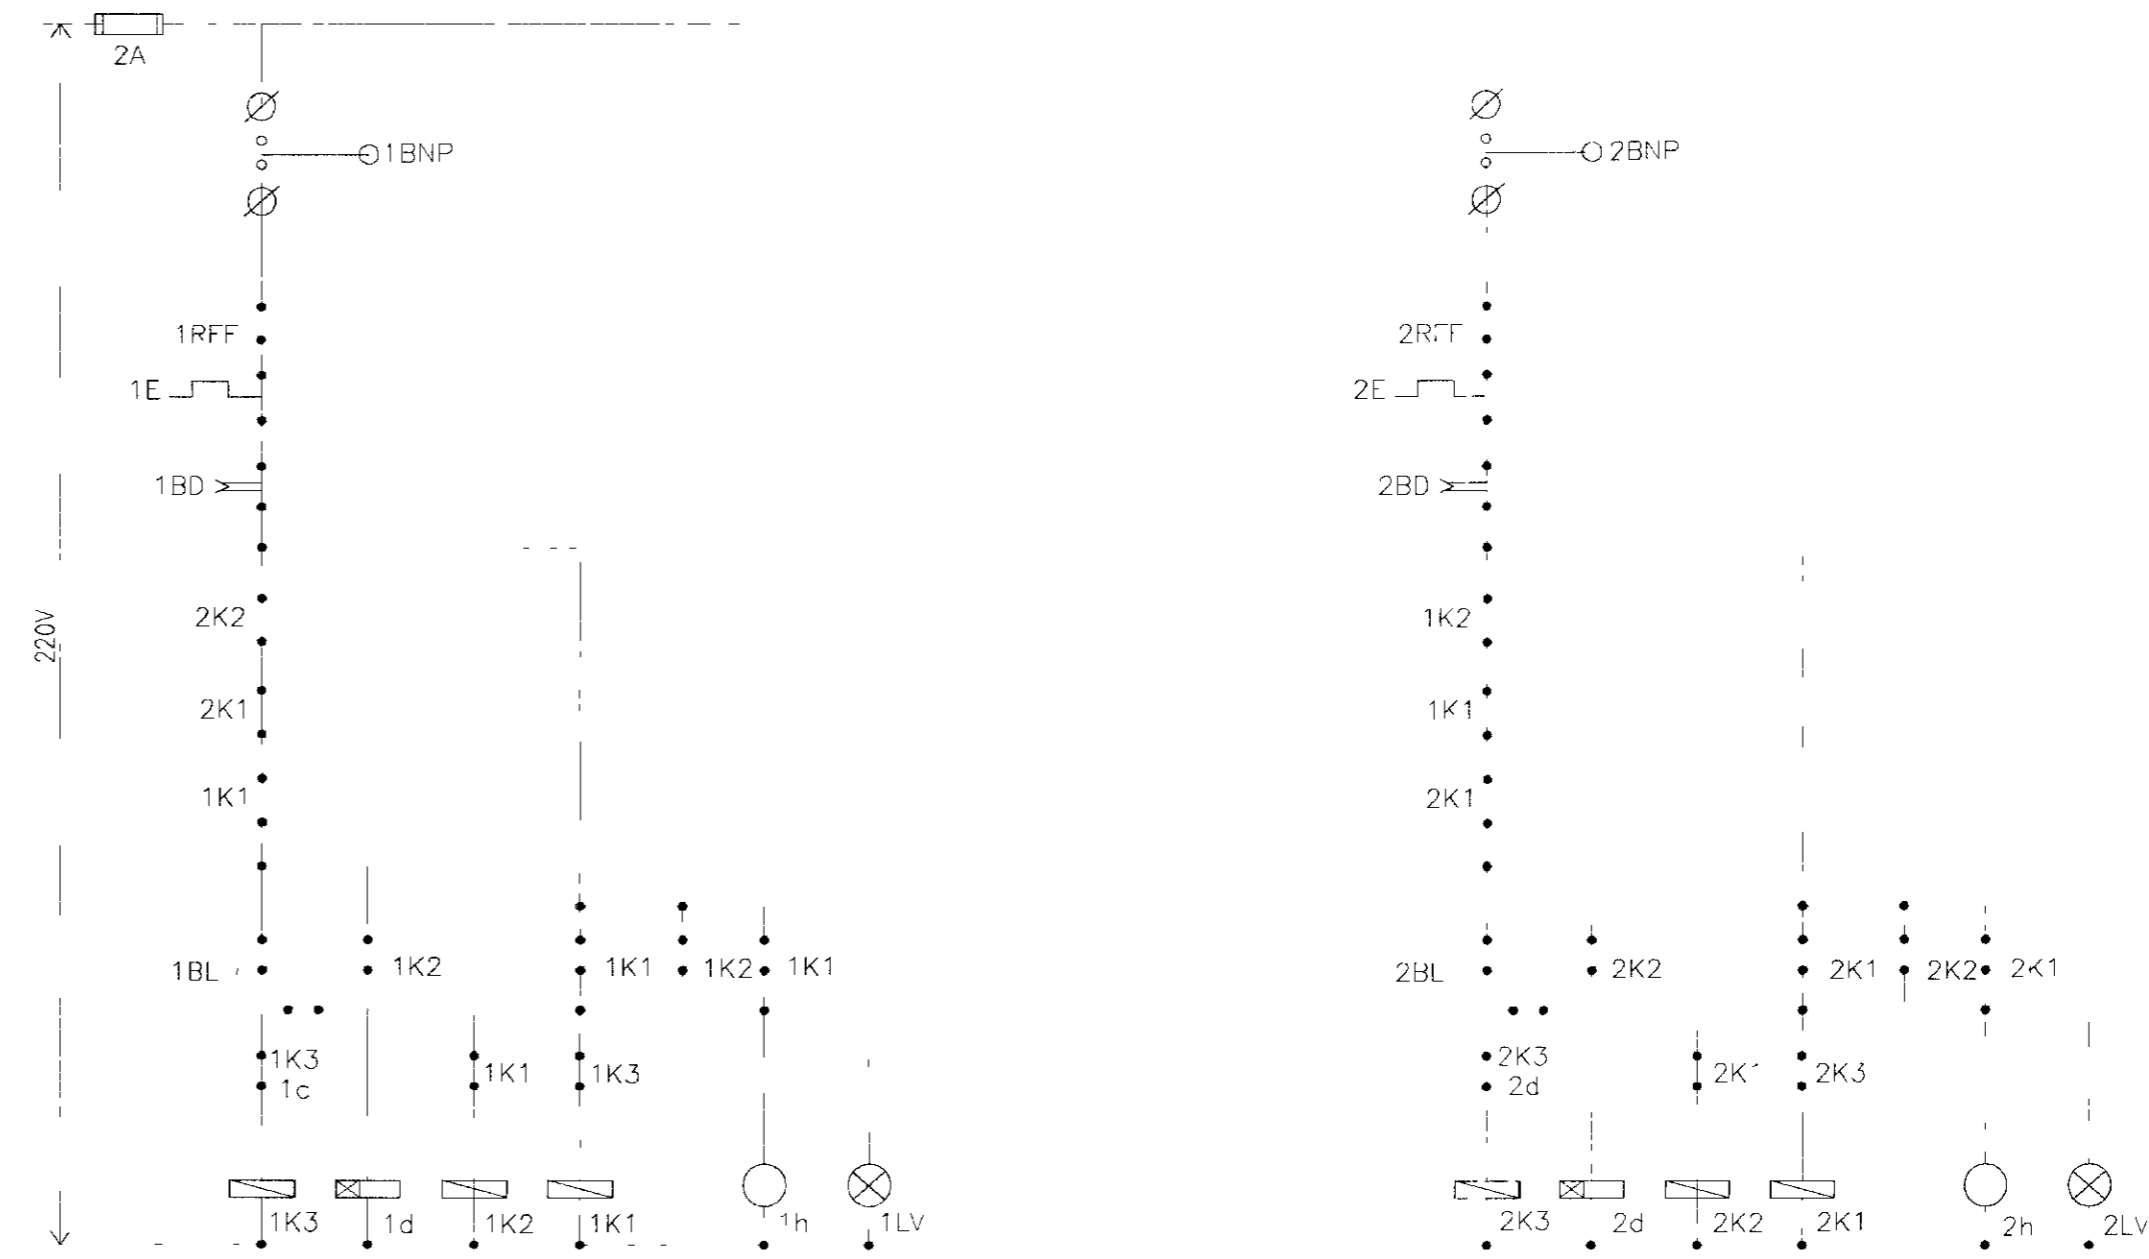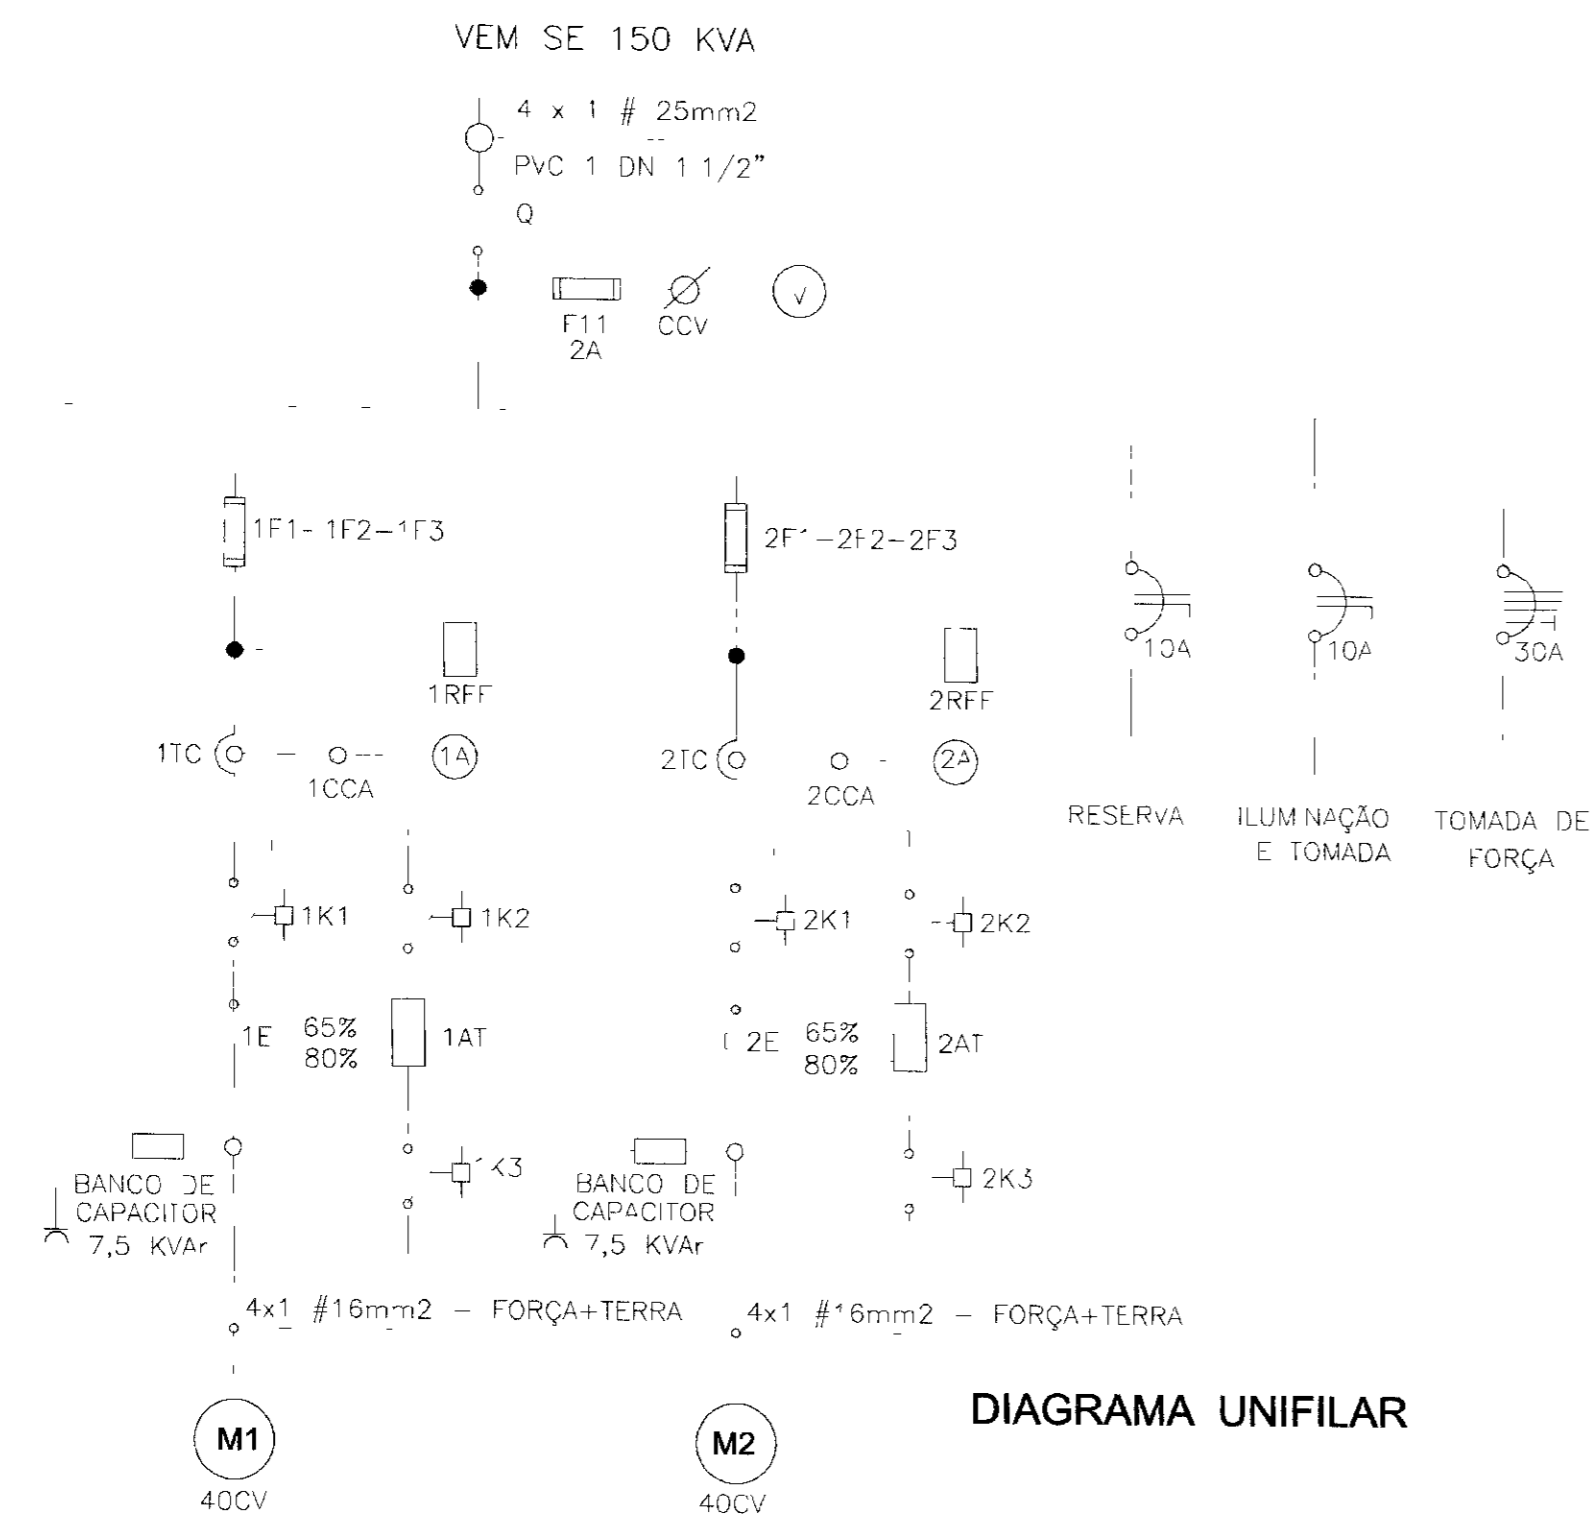

RELAÇÃO DE MATERIAL			
CÓDIGO	QUANT	DESCRIÇÃO	DESCRIÇÃO
Q	1	SECCIONADOR TRIPOLAR 125A	SIEMENS
F11	3	FUZIVEL DZ - 2A INCLUSIVE BASE	SIEMENS
CCV	1	COMUTADOR P/ VOLTIMETRO TIPO VE/10F+FS	SIMTRANS
V	1	VOLTIMETRO 96x96mm 0-500V	HB
1F1-1F2-1F3	3	FUSIVEL NH 100A INCLUSIVE BASE	SIEMENS
2F1-2F2-2F3	3	FUSIVEL NH 100A INCLUSIVE BASE	SIEMENS
1d 2d	2	RELÉ DE TEMPO 220V 0-30S TIPO TLL-11	INLSA
1RFF - 2RFF	2	RELÉ FALTA DE FASE 380V, TIPO FFN-01	ALTRONIC
1TC 2TC	2	TRANSFORMADOR E CORRENTE 130/5A	HB
1CCA - 2CCA	2	COMUTADOR PARA AMPERIMETRO TIPO AV 31/10F+FS	SIEMENS
1A - 2A	2	AMPERIMETRO 96x96mm 0-130/5A	HB
1K1 - 2K1	2	CONTACTOR 220V 31F 50 22-0A-N1-110A	SIEMENS
1K2 - 2K2	2	CONTACTOR 220V 31F 47 22-0A-N1-63A	SIEMENS
1K3 - 2K3	2	CONTACTOR 220V 31F 45 22-0A-N1-38A	SIEMENS
1E - 2E	2	RELÉ TÉRMICO 3LA 58 (60-63/A)	SIEMENS
1AT - 2AT	2	AUTO TRANSFORMADOR 65 A 80% 40CV	INLSA
1h - 2h	2	HORIMETRO 220V 6 DIGITOS TIPO T4-C1	ALTRONIC
1BL - 2BL	2	BOTÃO LIGA (VERDE) - XB2 MA31	TELEMECANIQUE
1BD - 2BD	2	BOTÃO DESLIGA (VERMELHO) - XB2 MA 41	TELEMECANIQUE
1LV - 2LV	2	SINALIZADOR VERMELHO 220V LB2 M104	TELEMECANIQUE
1CS - 2CS	2	CHAVE SELETORA C/ PLAQUETA "MAN-AUT" 220V - TIPO x B2 MG41	SIMTRANS
1BNP - 2BNP	2	BÓIA DE NÍVEL DE PROTEÇÃO - 10A	-
T11-T12-T13-T14	4	CONECTOR TIPO SAK 10,0 KG	SIEMENS
T21-T22-T23-T24	4	CONECTOR TIPO SAK 10,0 KG	SIEMENS


OBS: OS MATERIAIS CITADOS NO QUADRO ACIMA, PODERÃO SER SUBSTITUÍDOS POR OUTRAS MARCAS, DESDE QUE ATENDAM AS ESPECIFICAÇÕES TÉCNICAS DE PROJETO.

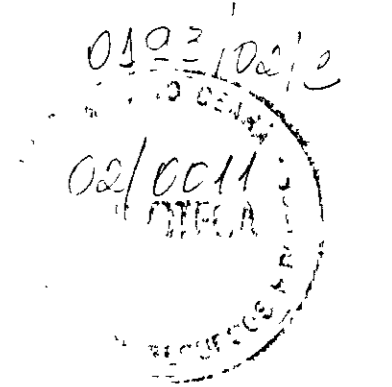


00017

LEGENDA	NOTAS	DESENHOS DE REFERÊNCIA	REVISÕES				GOVERNO DO ESTADO DO CEARÁ SECRETARIA DOS RECURSOS HÍDRICOS - SRH PROÁGUA	
			Nº	NATUREZA DA REVISÃO	DATA	APROV	AS BUILT DAS ADUTORAS DE ICÓ E IGUATU	
							ADUTORA DE IGUATU	
							DES. ANDRE	CONTRATO 09/PROÁGUA/CE/SRH
							VISTO ANDRE	DATA NOV/2001
							VERIF ANDRE	ESCALA INDICADA
							APROV ANDRE	Nº DO DESENHO
								PE CAP EB2 IGT-04/07

SUBESTAÇÃO AÉREA

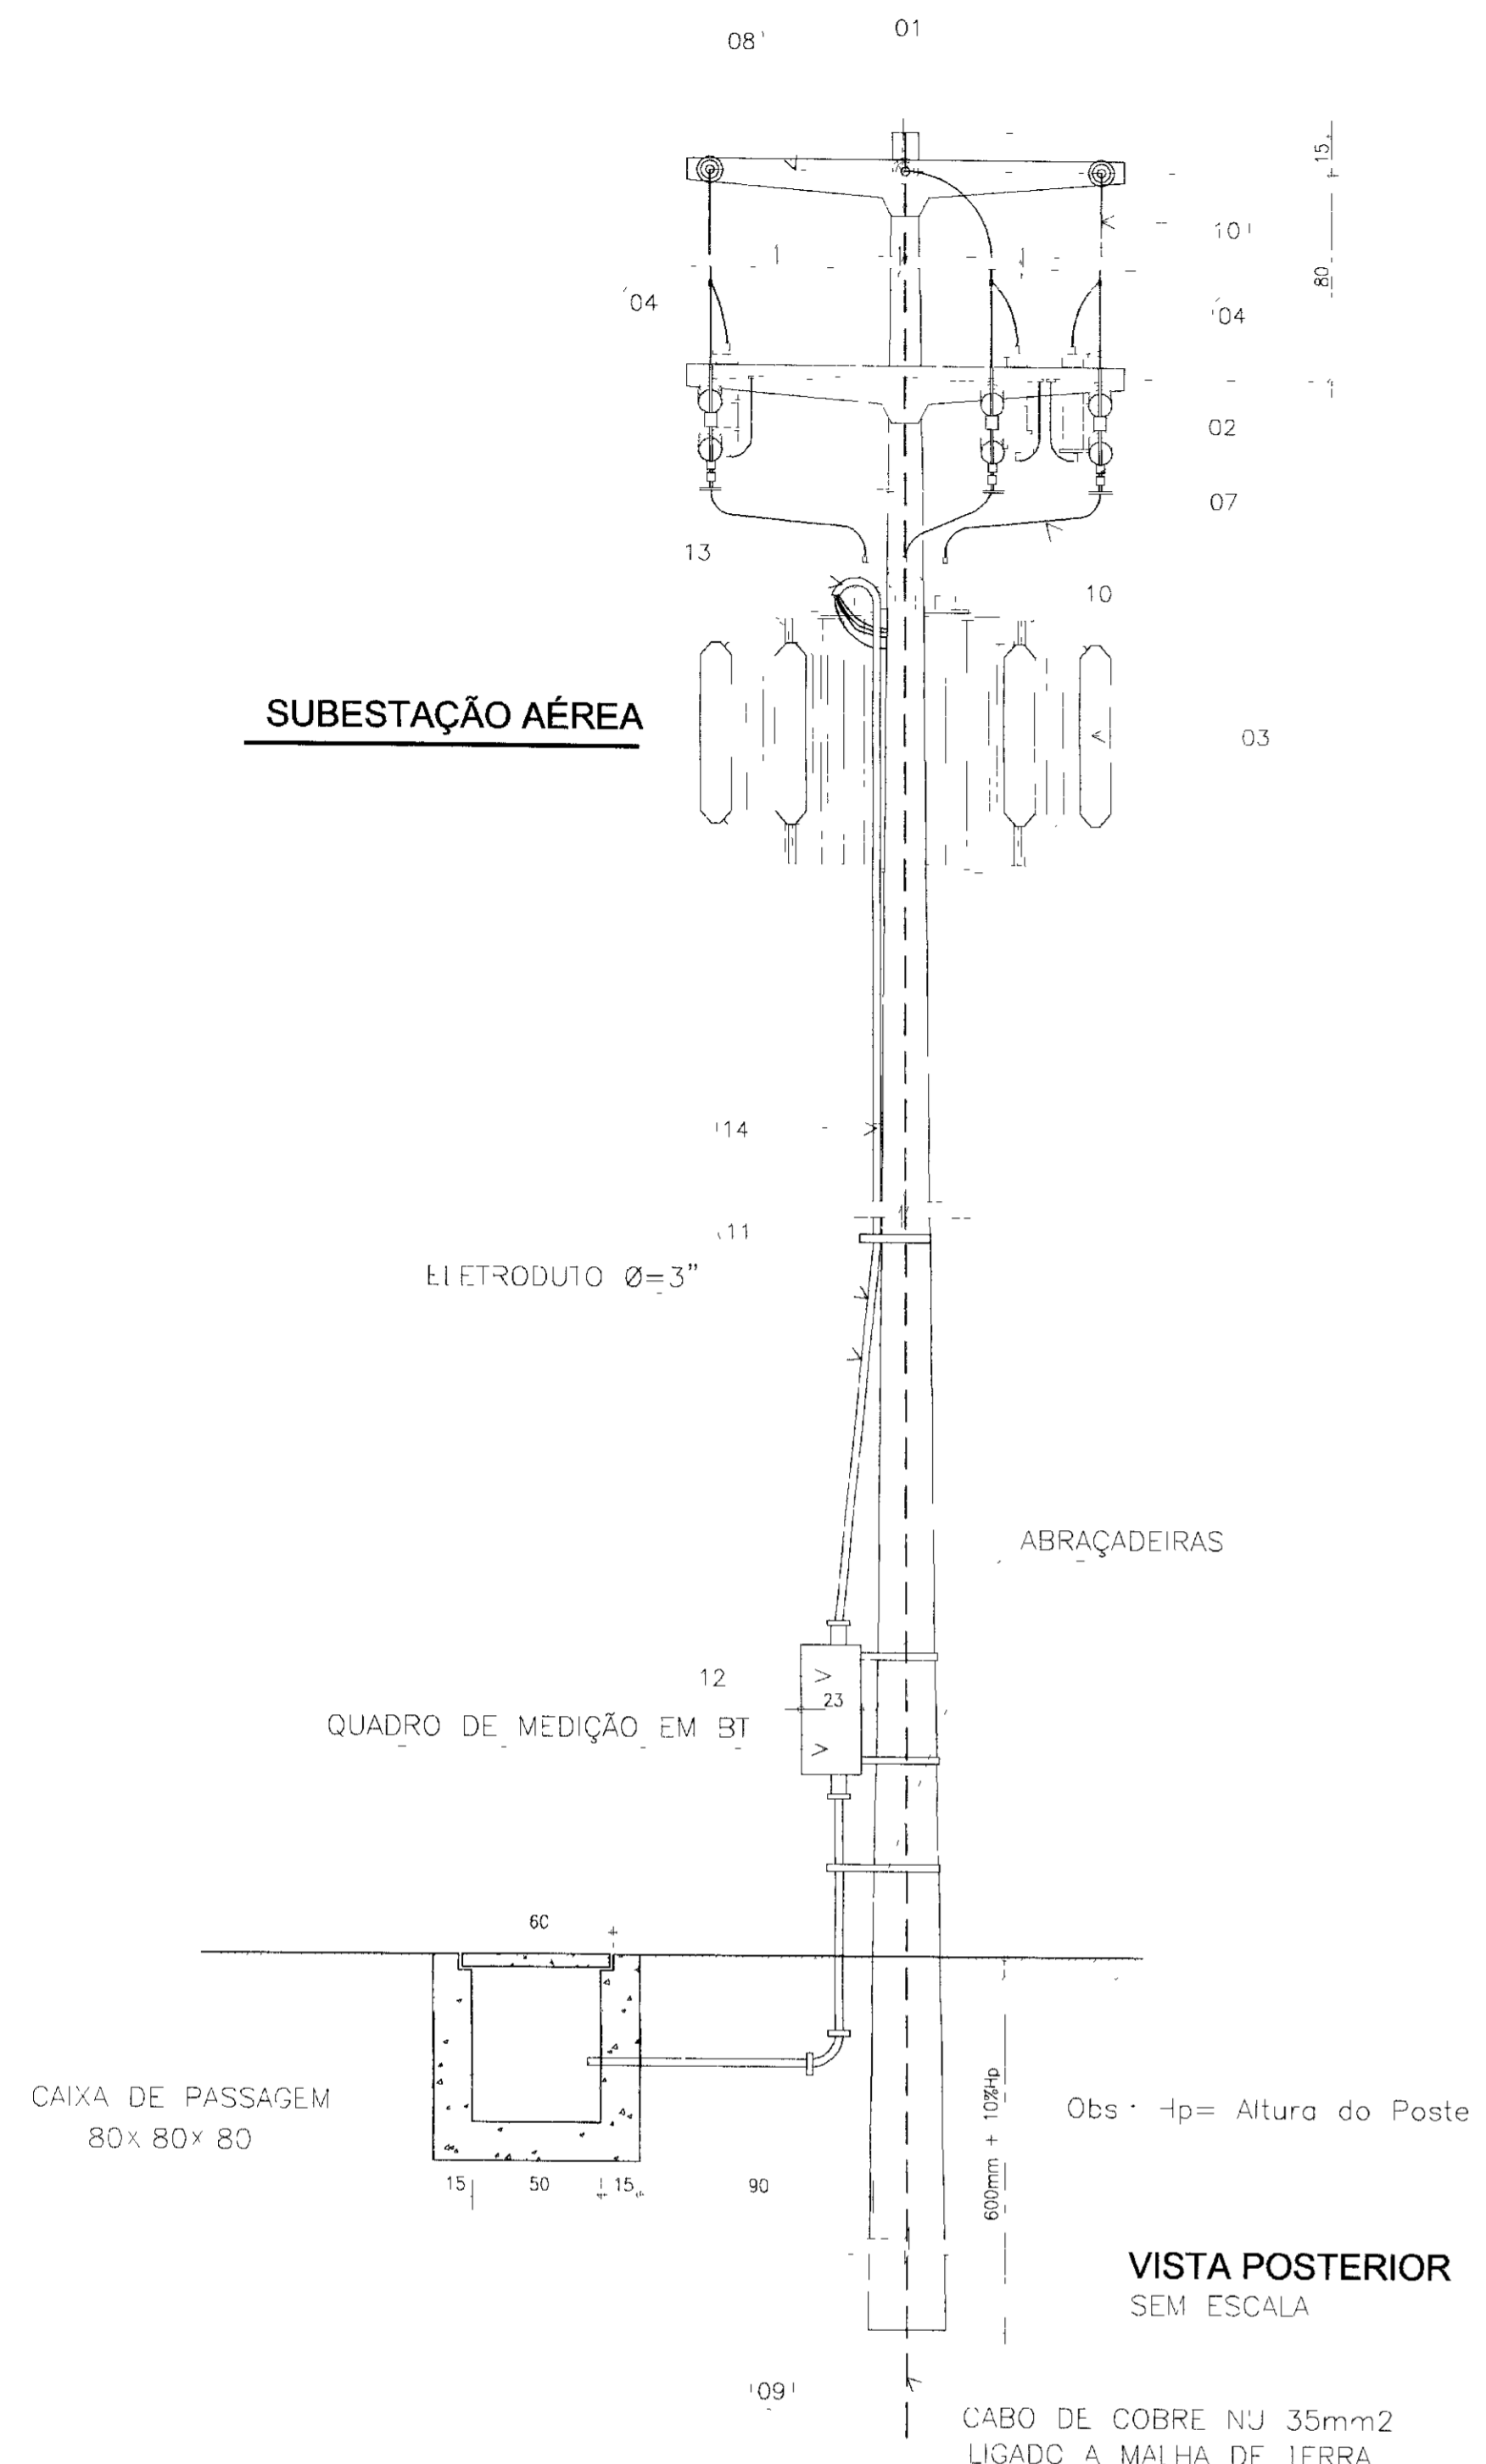


VISTA POSTERIOR SEM ESCALA

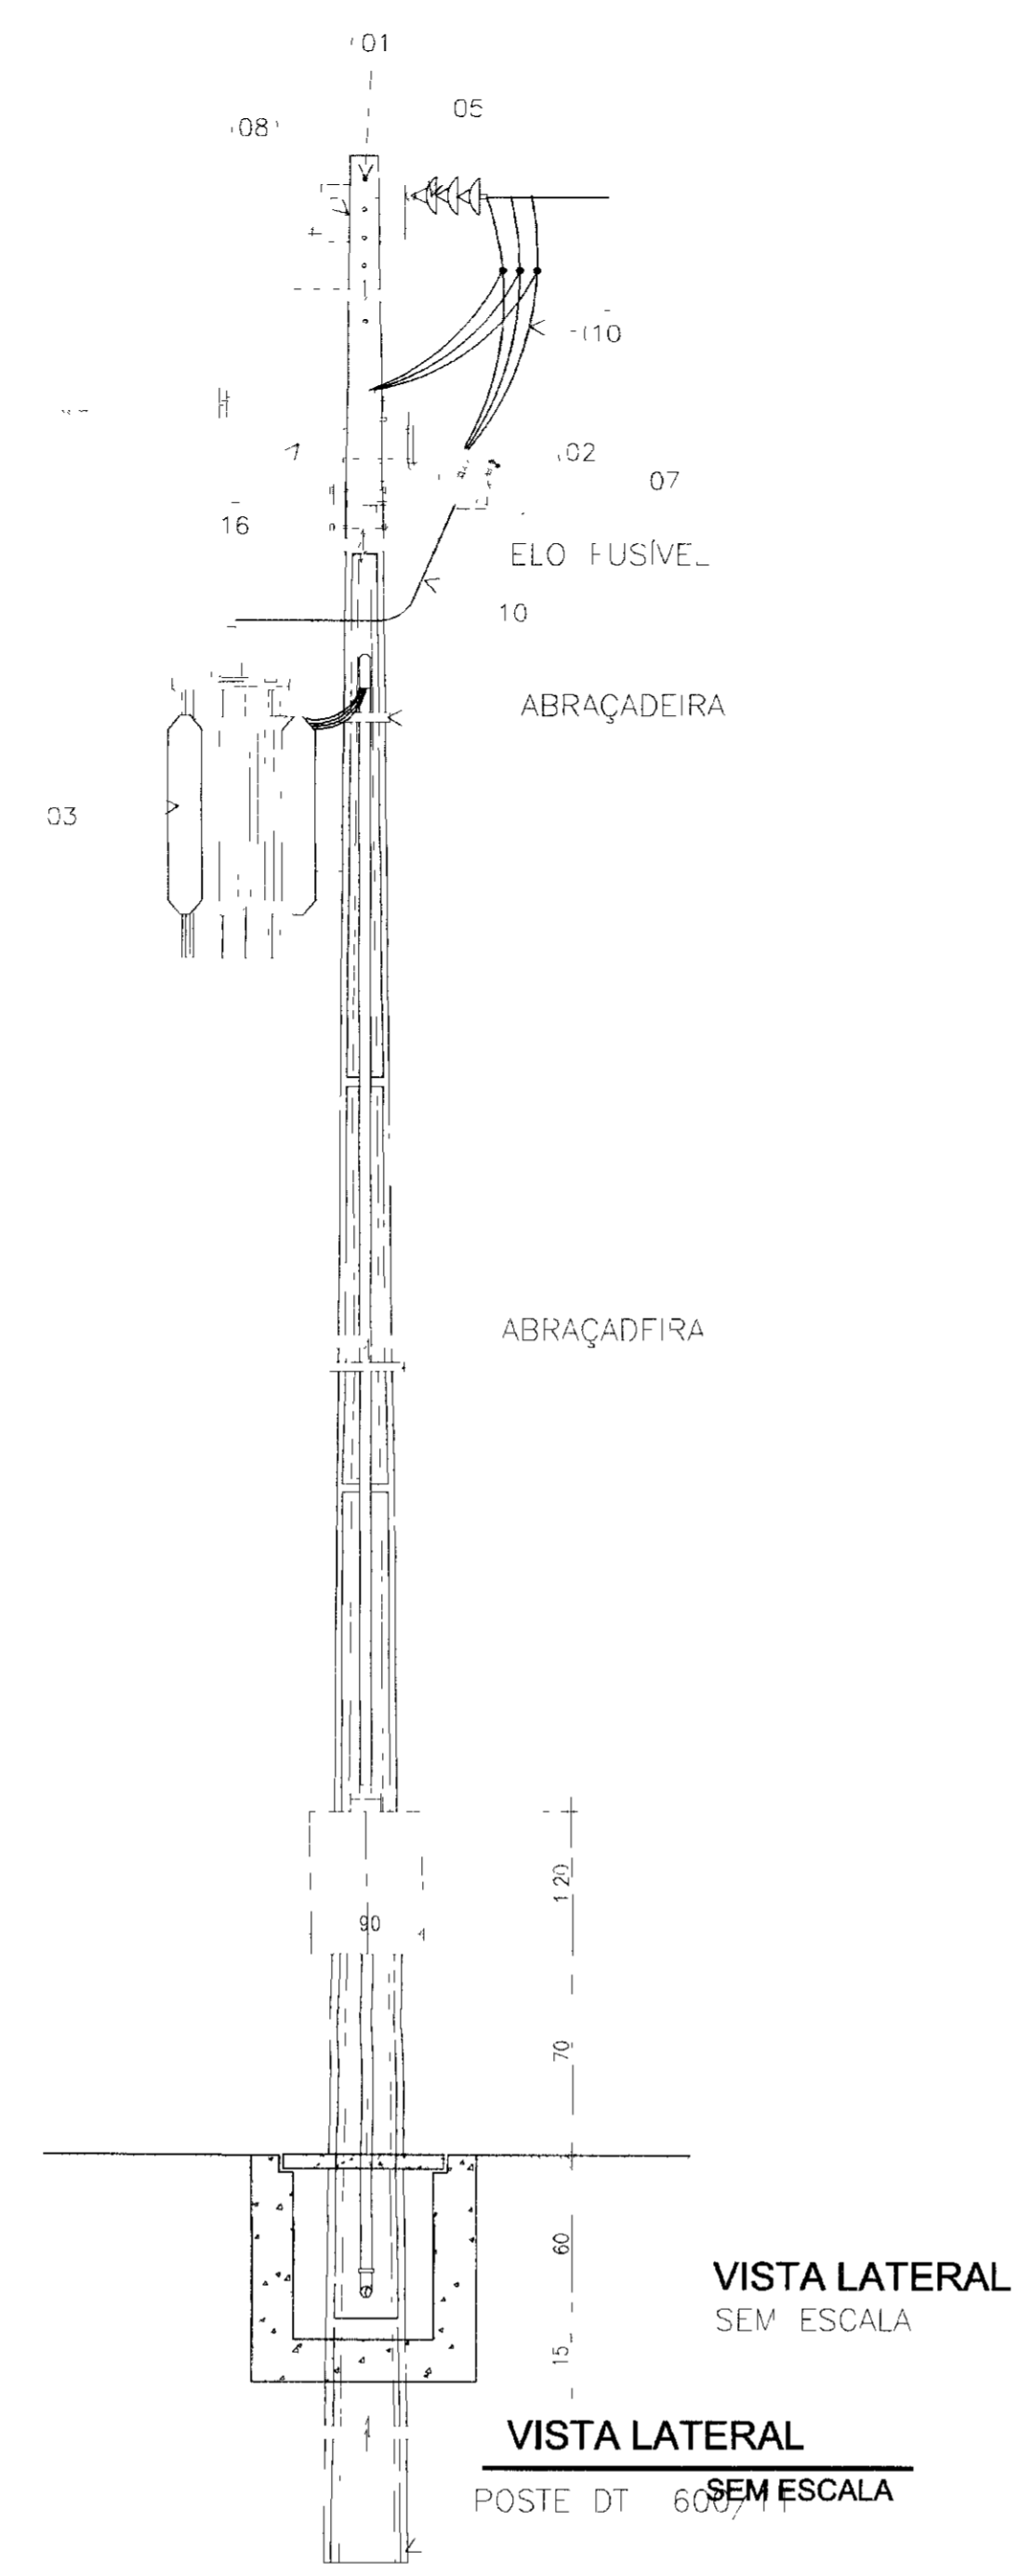


VISTA LATERAL SEM ESCALA

DIAGRAMA UNIFILAR DA SE 75KVA

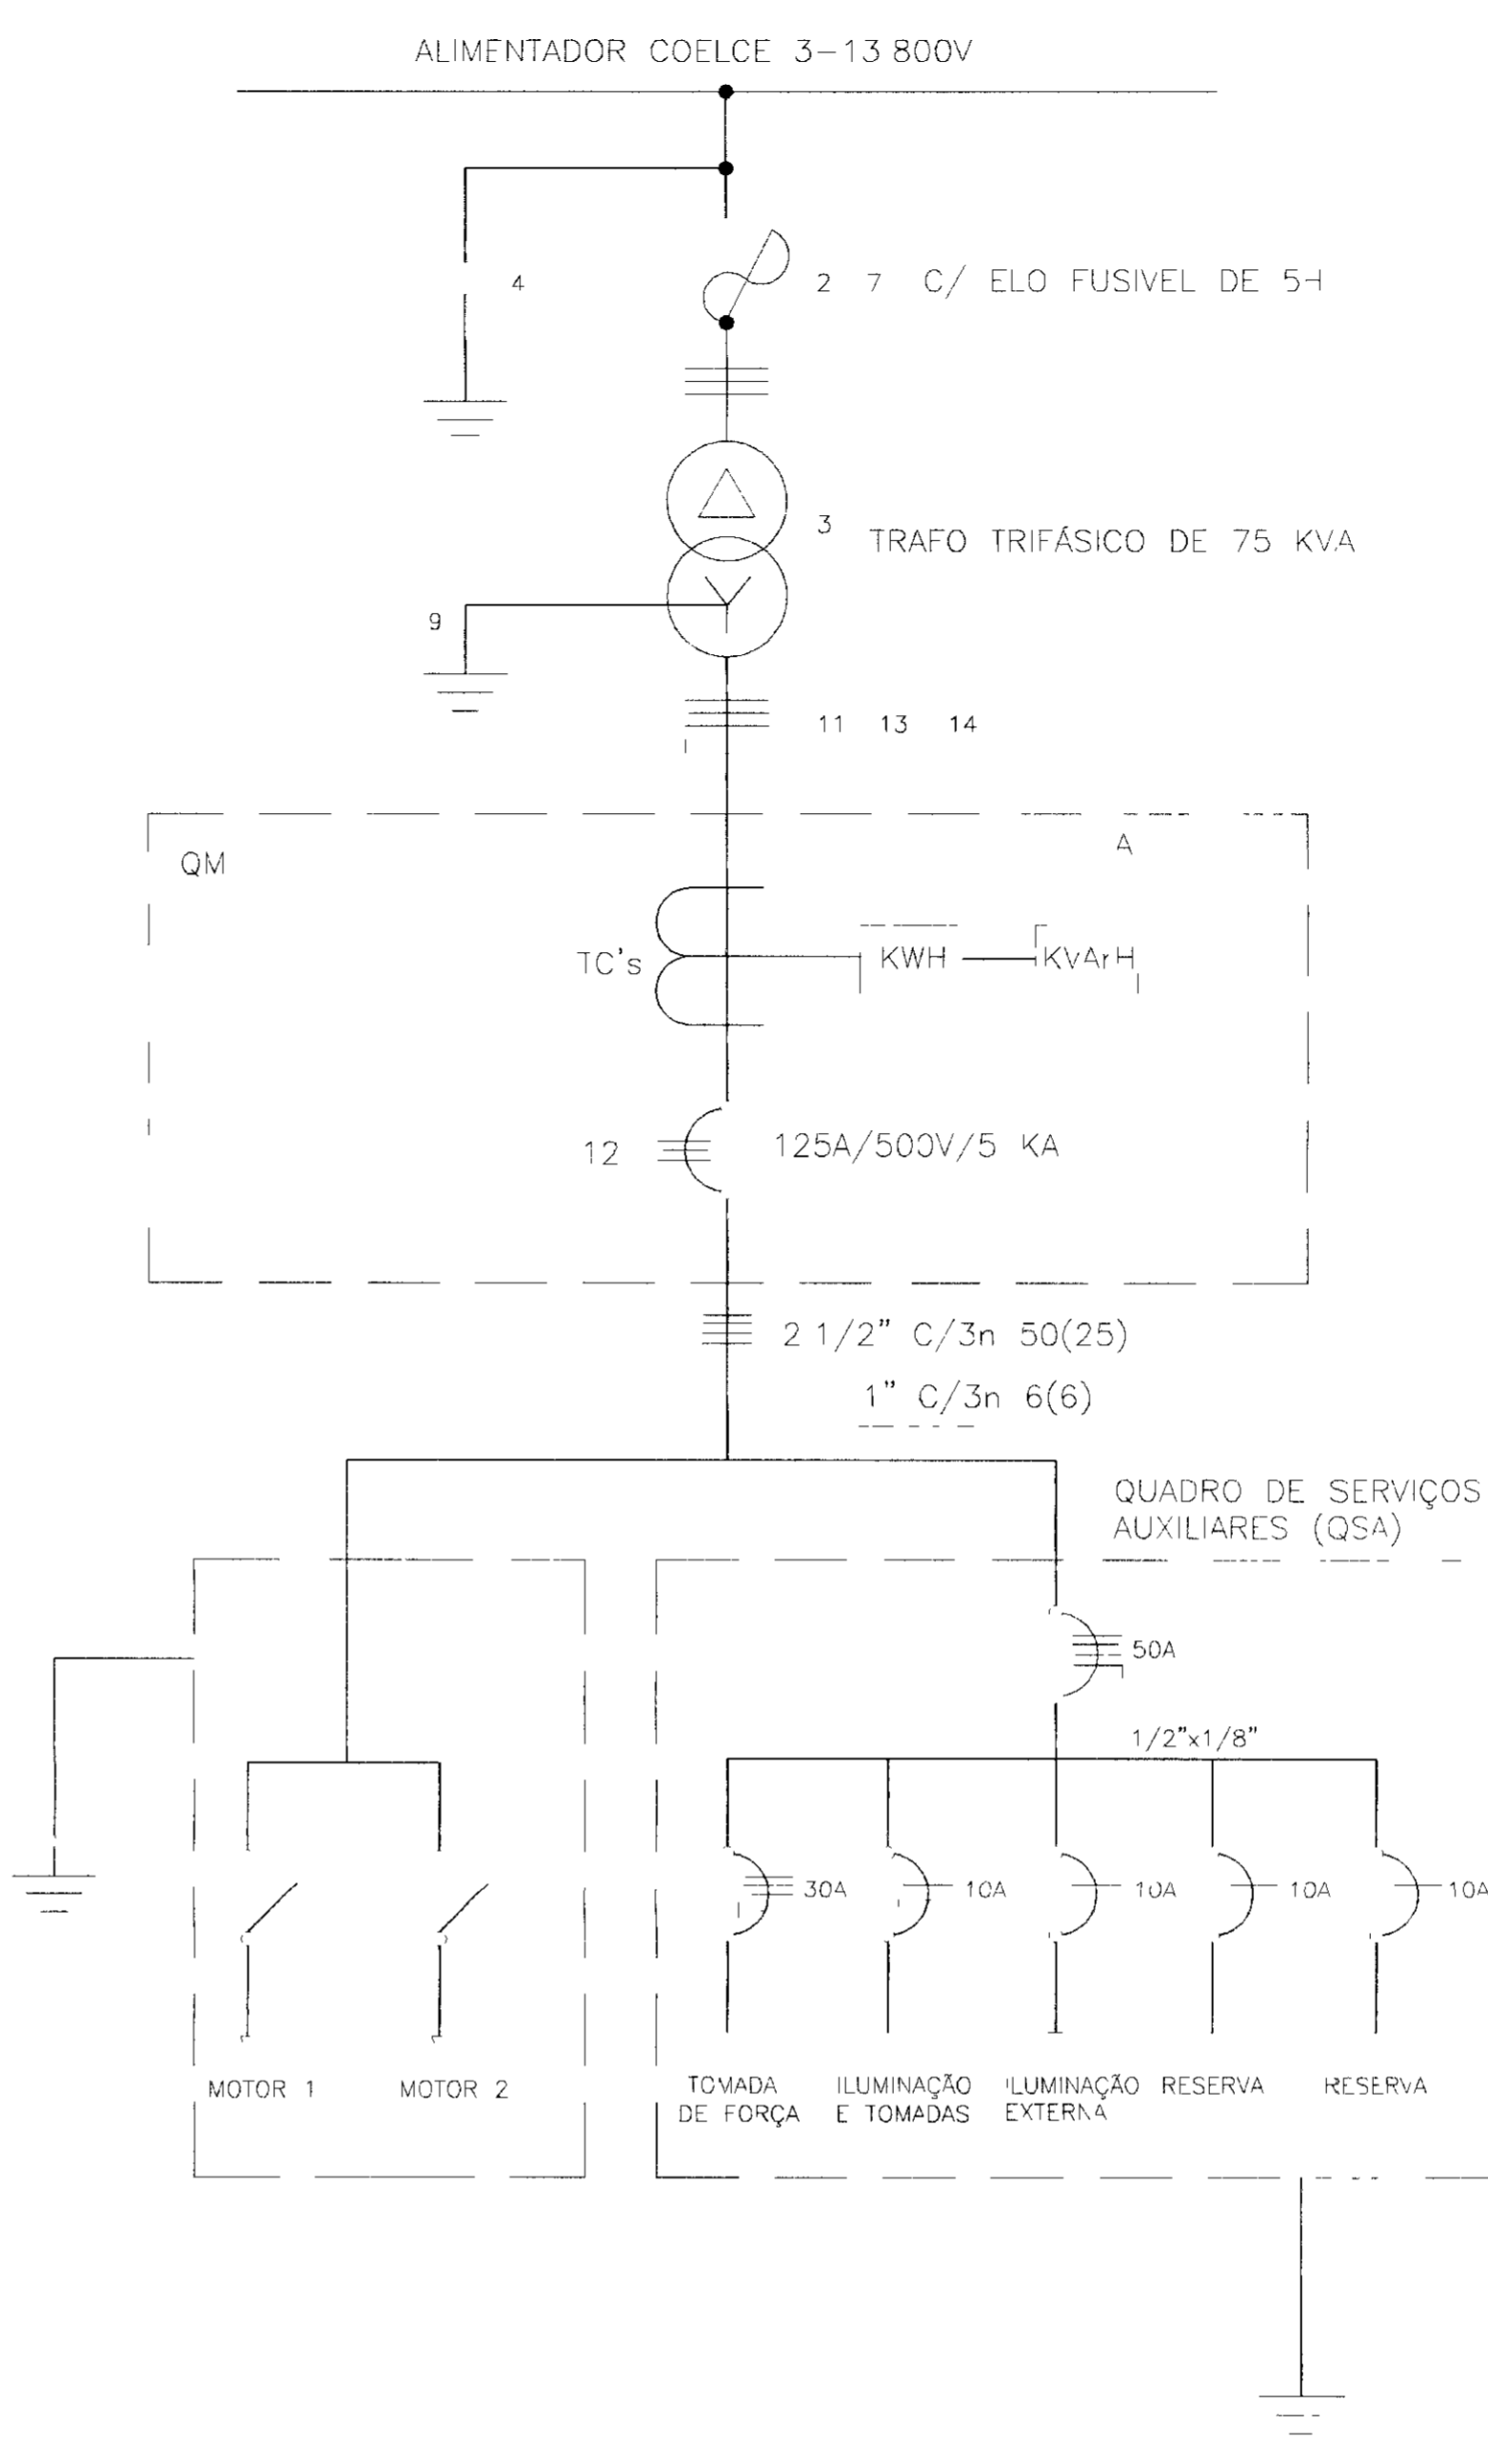


LEGENDA DA SE

- 1 - POSTE DE CONCRETO ARMADO DUPLO T 600/11
 - 2 - CHAVE FUSIVEL INDICADORA UNIPOLAR 15KV-100A NBI 95 KV
 - 3 - TRANSFORMADOR TRIFÁSICO DE DISTRIBUIÇÃO AÉREA DE 15 KV, RELAÇÃO 13 800/13 200 - 12 600/380 - 220v POTENCIA DE 75 KVA
 - 4 - PARA-RAIO TIPO VÁLVULA PARA 12KV, PARA MONTAGEM EM CRUZETA DE CONCRETO
 - 5 - ISOLADOR DE SUSPENSÃO, EM VIDRO TEMPERADO, TIPO GARFO E OLHAL P/15 KV
 - 6 - HASTE DE TERRA DE AÇO COBREADO DE SEÇÃO CIRCULAR 5/8" x 2,4m
 - 7 - ELO FUSIVEL 5H
 - 8 - CRUZETA DE CONCRETO ARMADO TIPO NORMAL
 - 9 - CABO DE COBRE NÚ 35mm²
 - 10 - FIO DE COBRE NÚ 25mm²
 - 11 - ELETRODUTO PVC RIGIDO 3" CONTENDO 3X50mm² E 1X25mm² (CABO DE PVC 70 C - ISOLAMENTO P/1 KV
 - 12 - DISJUNTOR TRIPOLAR 125A/500 V/5 KA EM CAIXA MOLDADA
 - 13 - CURVA DE PVC P/ ELETRODUTO Ø3"
 - 14 - LUVA DE PVC P/ELETRODUTO Ø3"
 - 15 - MANILHA DE BARRO VITRIFICADA DIAMETRO 250mm E PROFUNDIDADE DE 400mm
 - 16 - LUMINÁRIA COM BRAÇO, PADRÃO ILUMINAÇÃO PÚBLICA, FECHADA, COM LÂMPADA VM-250W COM REATOR 220V E RELE FOTOELÉTRICO
- A - QUADRO DE MEDIÇÃO TRIFÁSICO, MONTAGEM EM POSTE, DIMENSÕES 1200x900x260 mm, PADRÃO COELCE
- OBS - TODOS OS MATERIAIS A SEREM UTILIZADOS DEVERÃO SER NOVOS E PADRÃO COELCE
- A RESISTÊNCIA DO ATERRAMENTO DEVERÁ SER MENOR OU GUAL A 20 OHMS

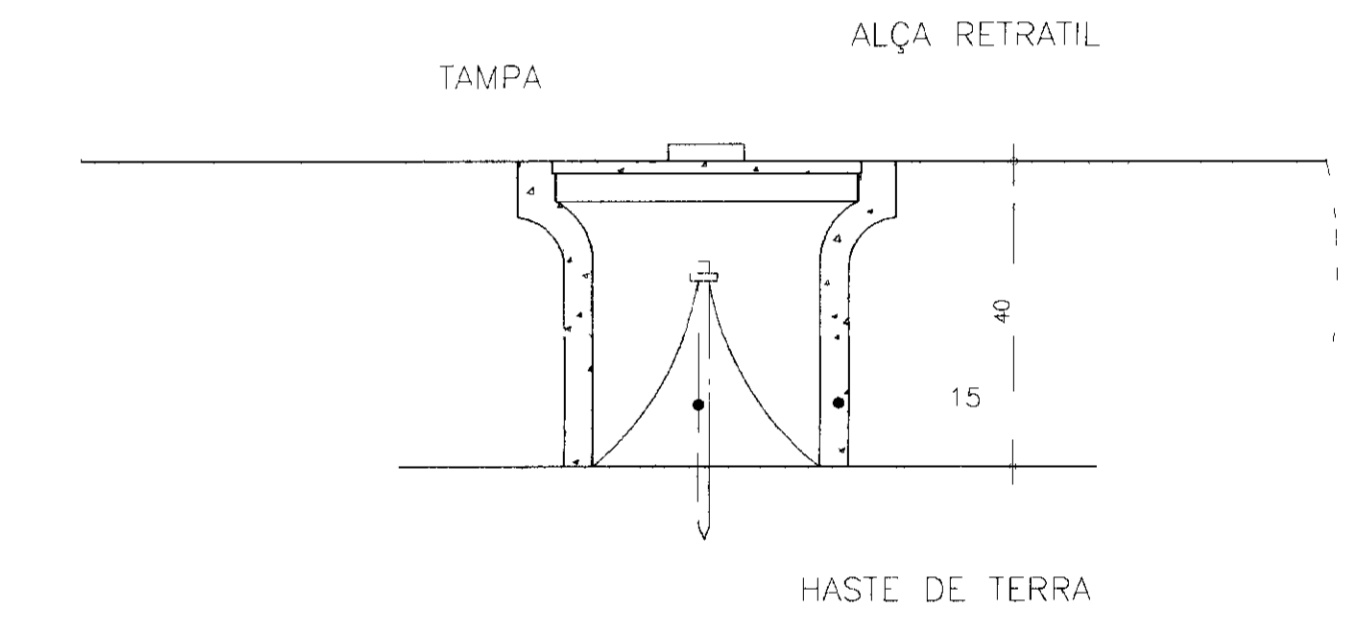

DETALHE 1 SEM ESCALA

MALHA DE TERRA SEM ESCALA

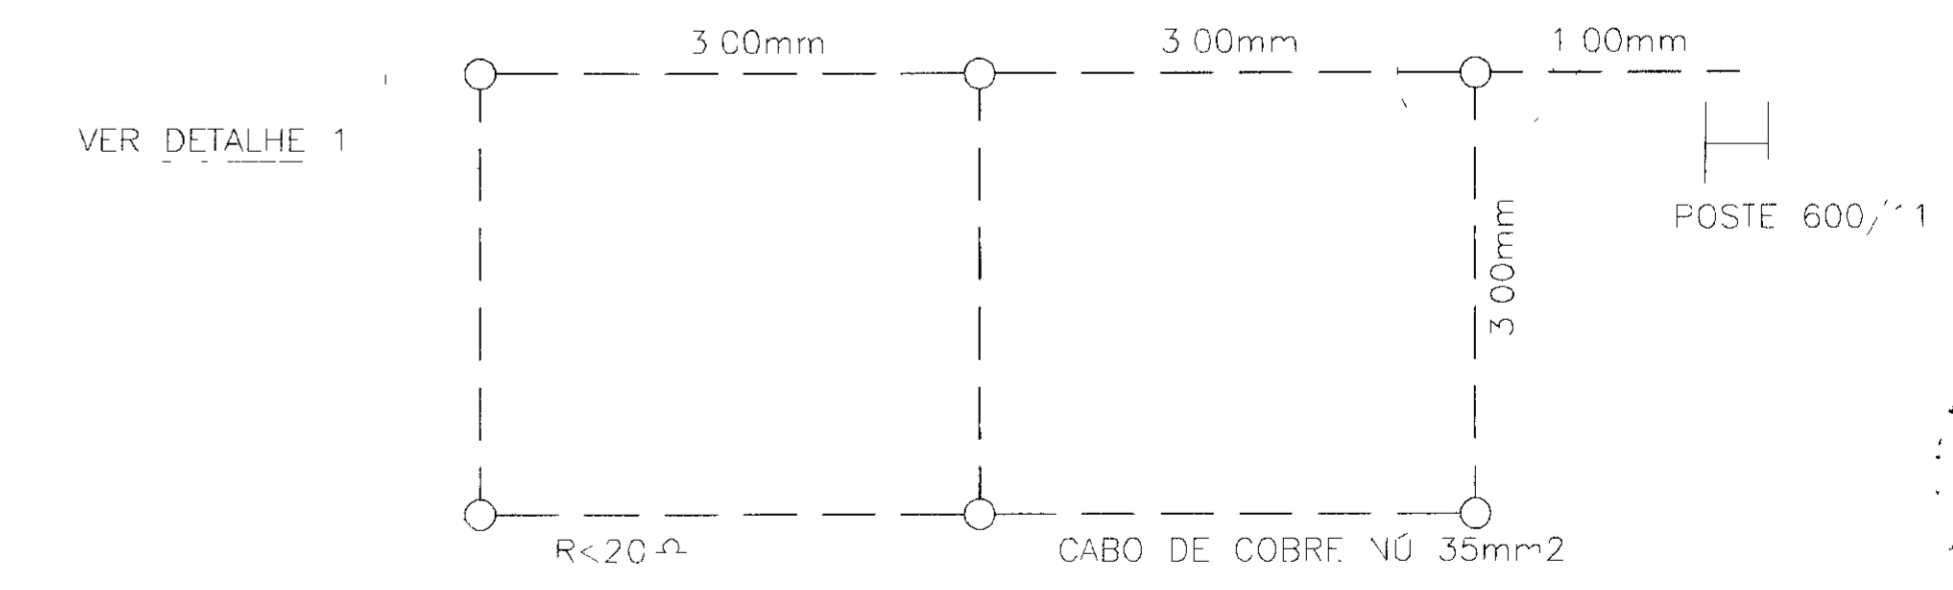


NOTA
1) CASO SEJA NECESSARIO AMPLIAR-SE A MALHA DE TERRA, AS NOVAS HARTES SERÃO COLOCADAS SEGUNDO DESPOSIÇÃO NESTE DESENHO ELAS SEMPRE SERÃO COLOCADAS EM CAIXA DE CONCRETO CONFORME MOSTRADO NO DETALHE

01/01/18

LEGENDA	NOTAS	DESENHOS DE REFERÊNCIA	REVISÕES			GOVERNO DO ESTADO DO CEARA SECRETARIA DOS RECURSOS HÍDRICOS - SRH PROÁGUA			
			Nº	NATUREZA DA REVISÃO	DATA	APROV	AS BUILT DAS ADUTORAS DE ICÓ E IGUATU		
							ADUTORA DE IGUATU		
							DES ANDRE	EST. ELEVATÓRIAS ETA (EE-03)	CONTRATO 09/PROÁGUA/CE/SRH
							VISTO ANDRE	PROJETO ELÉTRICO	DATA NOV/2001
							VERIF ANDRE	SUBESTAÇÃO AÉREA DE 75KVA	ESCALA INDICADA
							APROV ANDRE	VBA CONSULTORES	Nº DO DESENHO INDICADO
									PE CAP SE IGT-05/07


0493/02/e
02/0011
PROÁGUA

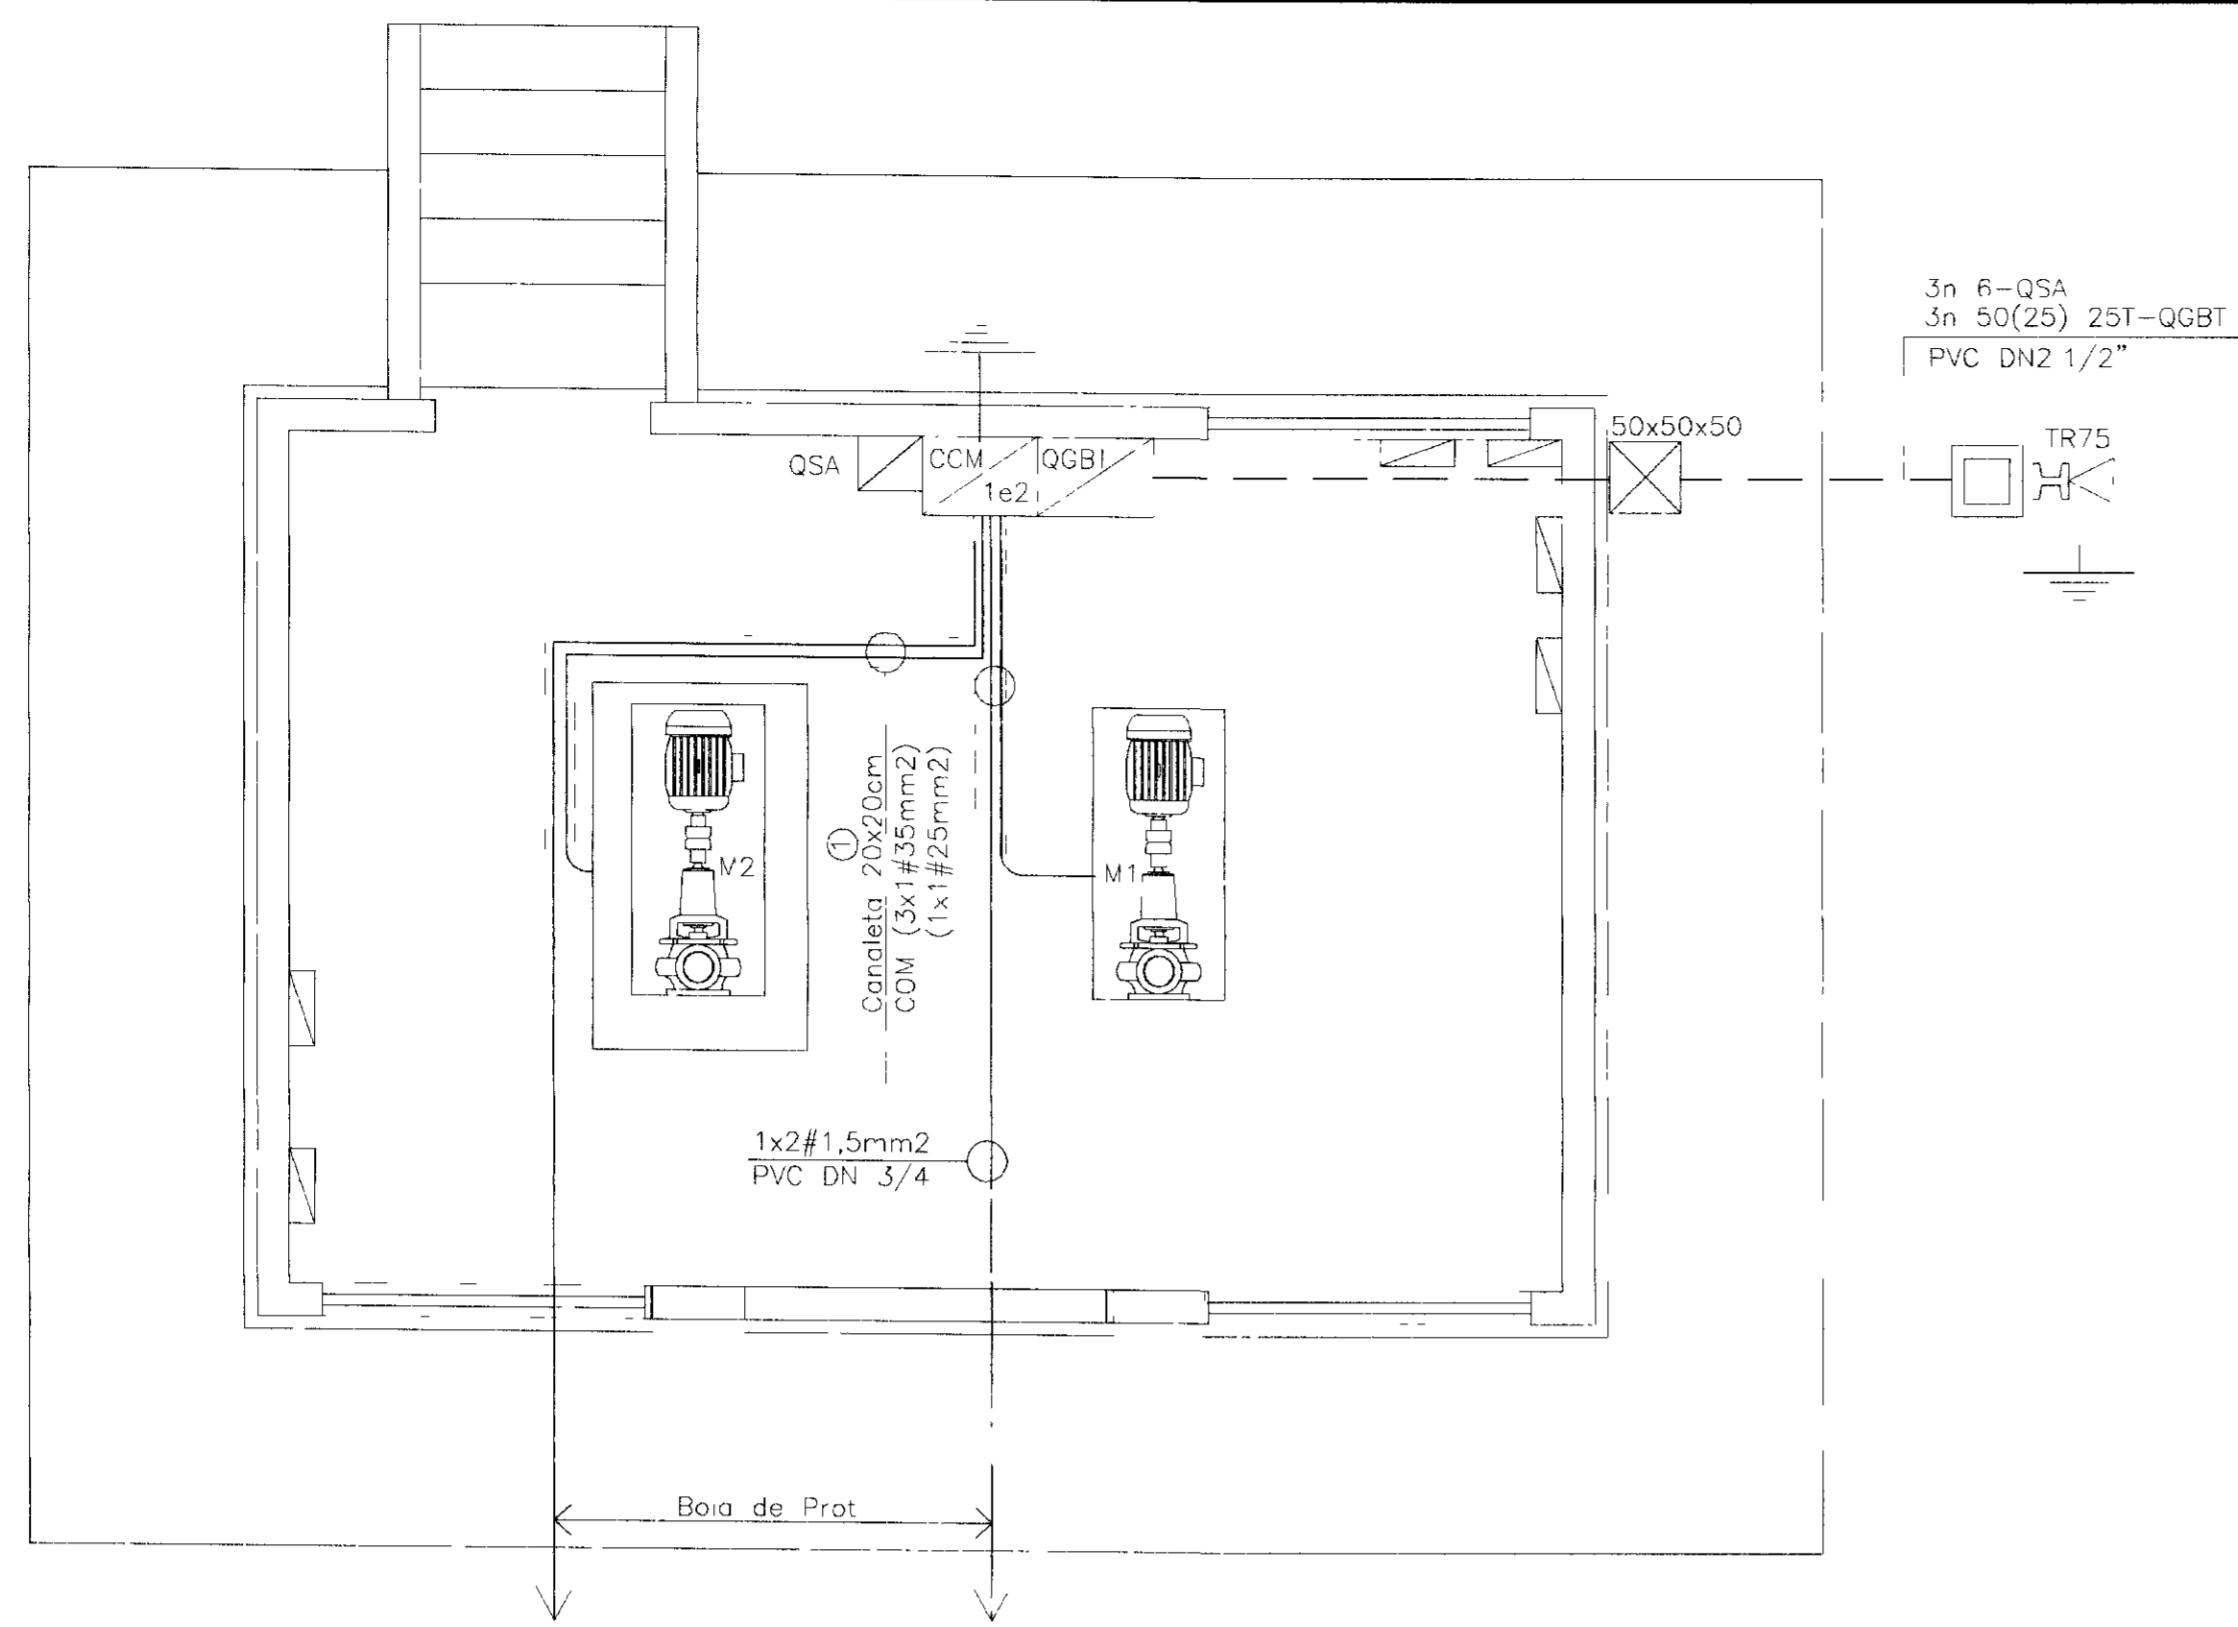

ESTAÇÃO DE TRATAMENTO-FORÇA


LEGENDA ELÉTRICA

- LUMINÁRIAS FLUORESCENTES I.O TETO
 - LUMINÁRIAS INCANDESCENTE PLAFONIER NO TETO
 - LUVINÁRIA TIPO ARANDELA NA PAREDE
 - QSA QUADRO DE SERVIÇOS AUXILIARES
 - QM QUADRO DE MEDIÇÃO
 - TOMADA UNIVERSAL DE 10A (0,30m DO PISO ACABADO)
 - TOMADA DE FORÇA DE 30A - 3P+T (1,00m, DO PISO ACABADO)
 - INTERRUPTOR DE 02 SEÇÕES (1,00m, DO PISO ACABADO)
 - INTERRUPTOR DE 01 SEÇÃO (1,00m, DO PISO ACABADO)
 - POSTE DE CONCRETO COM CAIXA DE 80x80x80cm, SE, LUMINÁRIA E LANP. 250W-VM FOTOCÉLULA, REATOR E QUADRO DE MEDIÇÃO
 - CAIXA DE PASSAGEV SJBTERRÂNCA
 - INDICAÇÃO DE CONDUTORES DE FASE, NEUTRO, RETORNO E TERRA RESPECTIVAMENTE EM ELETRODUTO, EMBUTIDA EM PAREDE OUTETO
 - INDICAÇÃO DE CONDUTORES D- FASE, NEUTRO, RETORNO E TERRA RESPECTIVAMENTE EM ELETRODUTO, EMBUTIDA EM PISO
 - ATERRAMENTO
- OCB 1 - OS CONDUTORES NÃO COTADOS SÃO DE 2,5mm²
2 - OS ELETRODUTOS NÃO COTADOS SÃO DE 3/4"

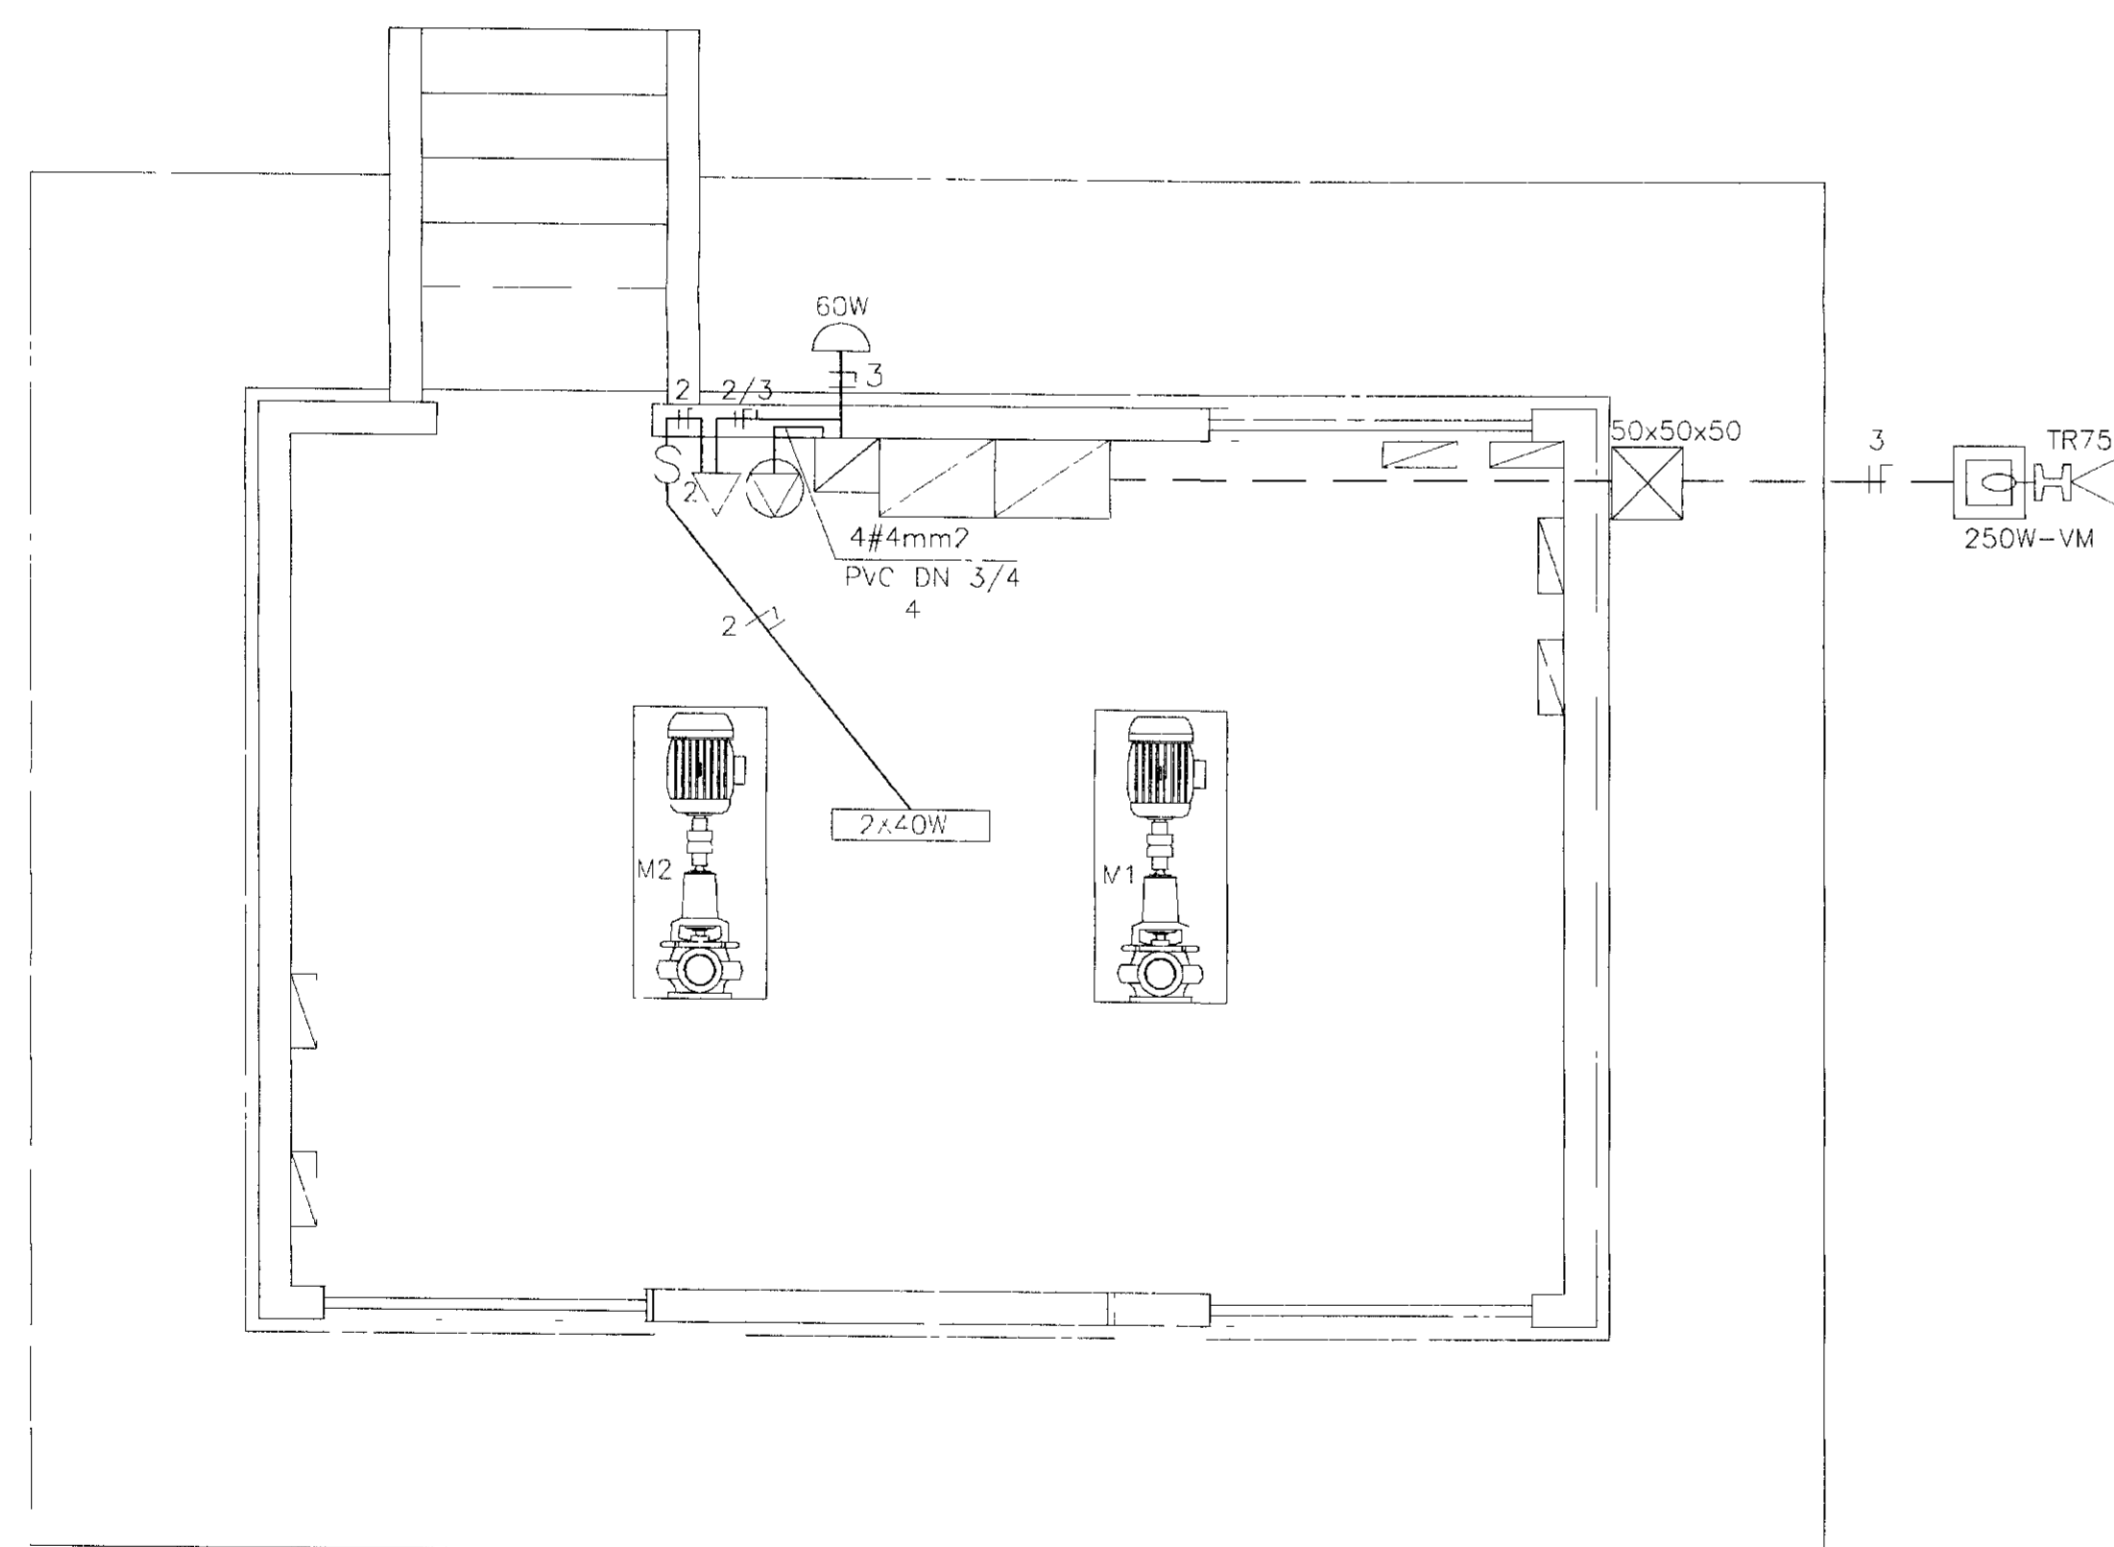


ESTAÇÃO DE TRATAMENTO-ILUMINAÇÃO

QUADRO DE CARGAS - ETA 01			
CIRC	DISCRIMINAÇÃO	CABO (mm ²)	DISJ (A)
1	CCM	35(25)	125
2	LUMINAÇÃO E TOMADAS	2,5(2,5)	10
3	ILUMINAÇÃO EXTERNA	2,5(2,5)	10
4	TOMADA DE FORÇA	4,0(4,0)	30
5	RESERVA	-	10
6	RESERVA	-	10
-	ALIMENTAÇÃO GERAL	50(25)	125

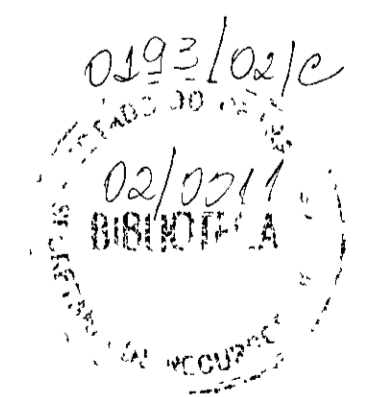


000019

Nº	NATUREZA DA REVISÃO	DATA	APROV	GOVERNO DO ESTADO DO CEARÁ SECRETARIA DOS RECURSOS HÍDRICOS - SRH PROÁGUA	
				AS BUILT DAS ADUTORAS DE ICÓ E IGUATU	
				ADUTORA DE IGUATU	
				DES ANDRE	CONTRATO 09/PROÁGUA/CE/SRH
				VISTO ANDRE	DATA NOV/2001
				VERIF ANDRE	ESCALA INDICADA
				APROV ANDRE	Nº DO DESENHO PE ETA TC IGT-06/07

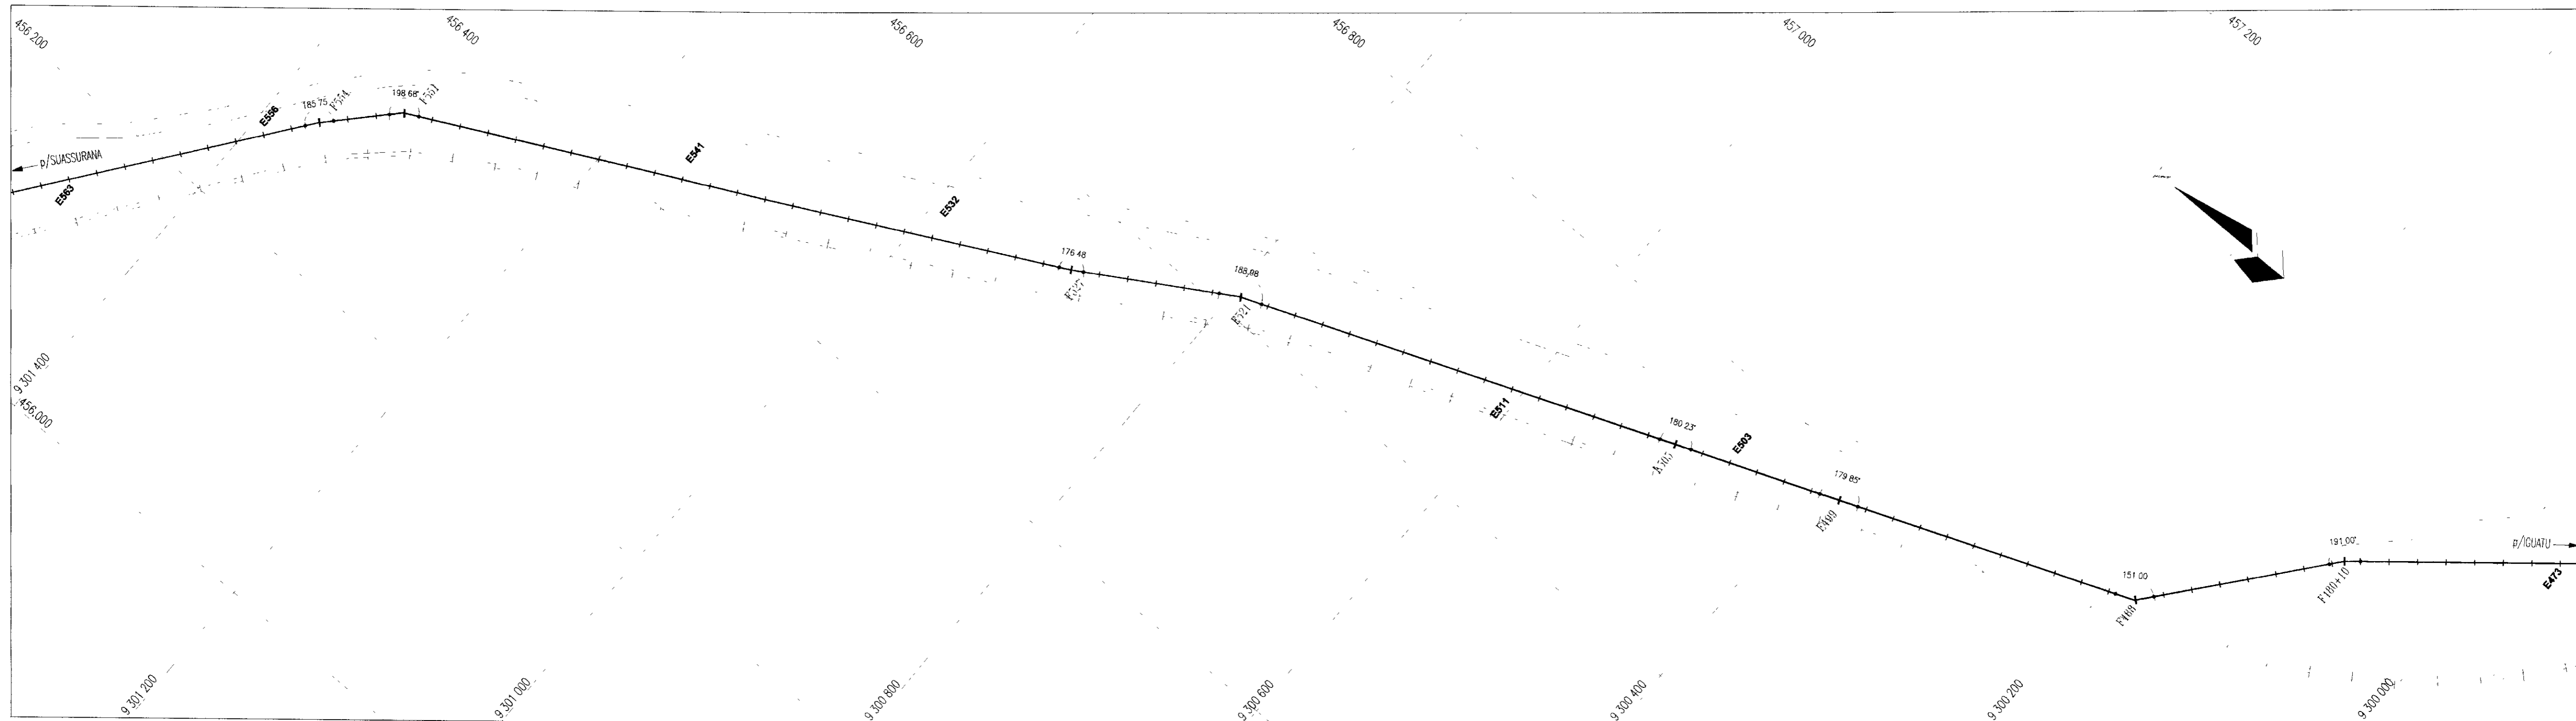

CAMINHAMENTO ADUTORA
ESCALA 1/2.500

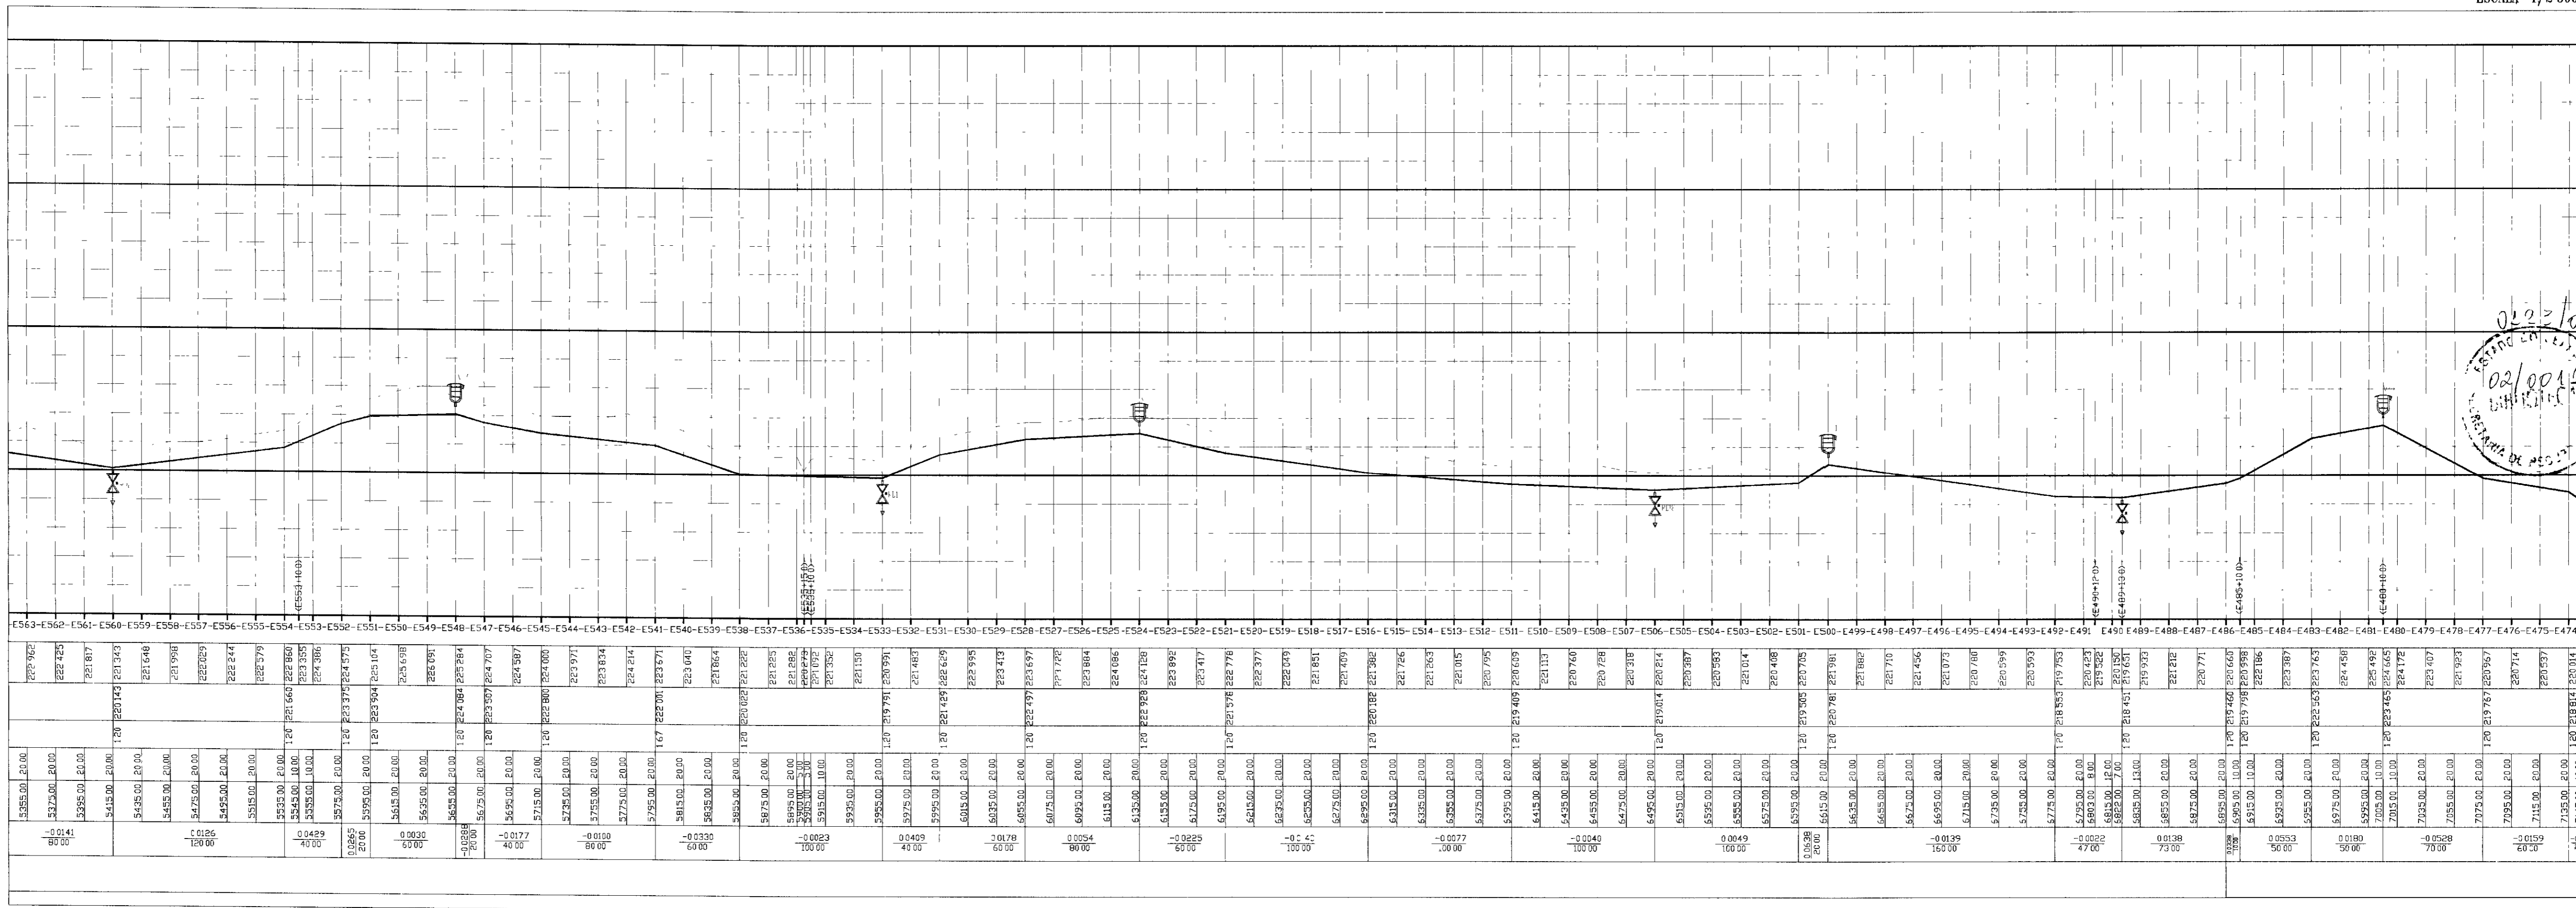

ESCALAS
H=1/2.500
V=1/200


PLANO DE REFERÊNCIA 220,00

ESTACAS
COTA TERRENO NATURAL (m)
COTA DA GERATRIZ INFERIOR DO TUBO (m)
PROFUNDIDADE DA VALA (m)
DISTANCIA PARCIAL (m)
DISTANCIA ACUMULADA (m)
DECLIVIDADE (m/m)
COMPRIMENTO DO TRECHO (m)
DIAMETRO DA TUBULAÇÃO (mm)

ESTACAS	COTA TERRENO NATURAL (m)	COTA DA GERATRIZ INFERIOR DO TUBO (m)	PROFUNDIDADE DA VALA (m)	DISTANCIA PARCIAL (m)	DISTANCIA ACUMULADA (m)	DECLIVIDADE (m/m)	COMPRIMENTO DO TRECHO (m)	DIAMETRO DA TUBULAÇÃO (mm)

PERFIL LONGITUDINAL
ESCALAS: H 1/2.500
V 1/250

LEGENDA

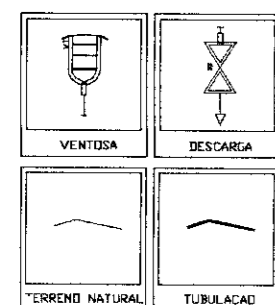

— CAMINHAMENTO DA ADUTORA
— FERROVIA
— ESTRADA

NOTAS

DESENHOS DE REFERÊNCIA

REVISÕES


Nº	NATUREZA DA REVISÃO	DATA	APROV

GOVERNO DO ESTADO DO CEARA
SECRETARIA DOS RECURSOS HÍDRICOS - SRH
PROÁGUA


AS BUILT DAS ADUTORAS DE ICÓ E IGUATU

ADUTORA DE IGUATU

DES	ANDRE	CONTRATO
VISTO	ANDRE	09/PROÁGUA/CE/SRH
VERIF	ANDRE	DATA NOV/2001
APROV	ANDRE	ESCALA INDICADA
		Nº DO DESENHO
		PC ADT CP IGT-04/11

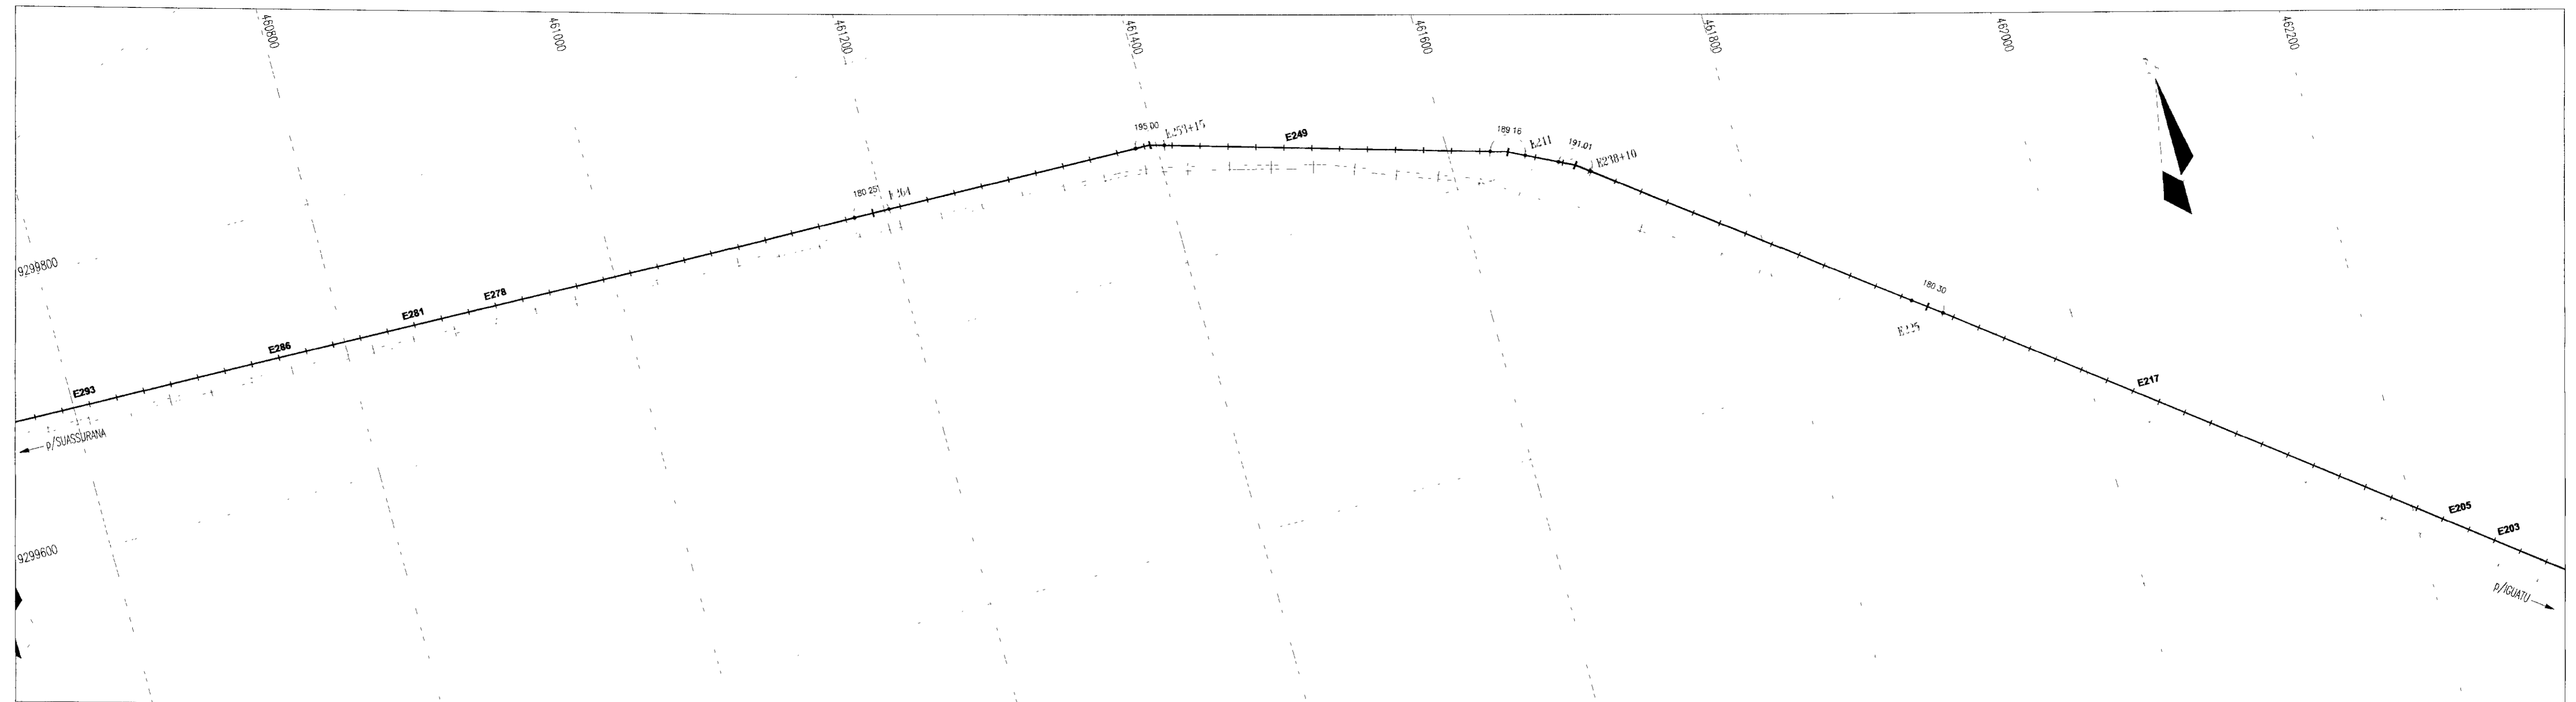


CAMINHAMENTO ADUTORA
ESCALA 1/2.500

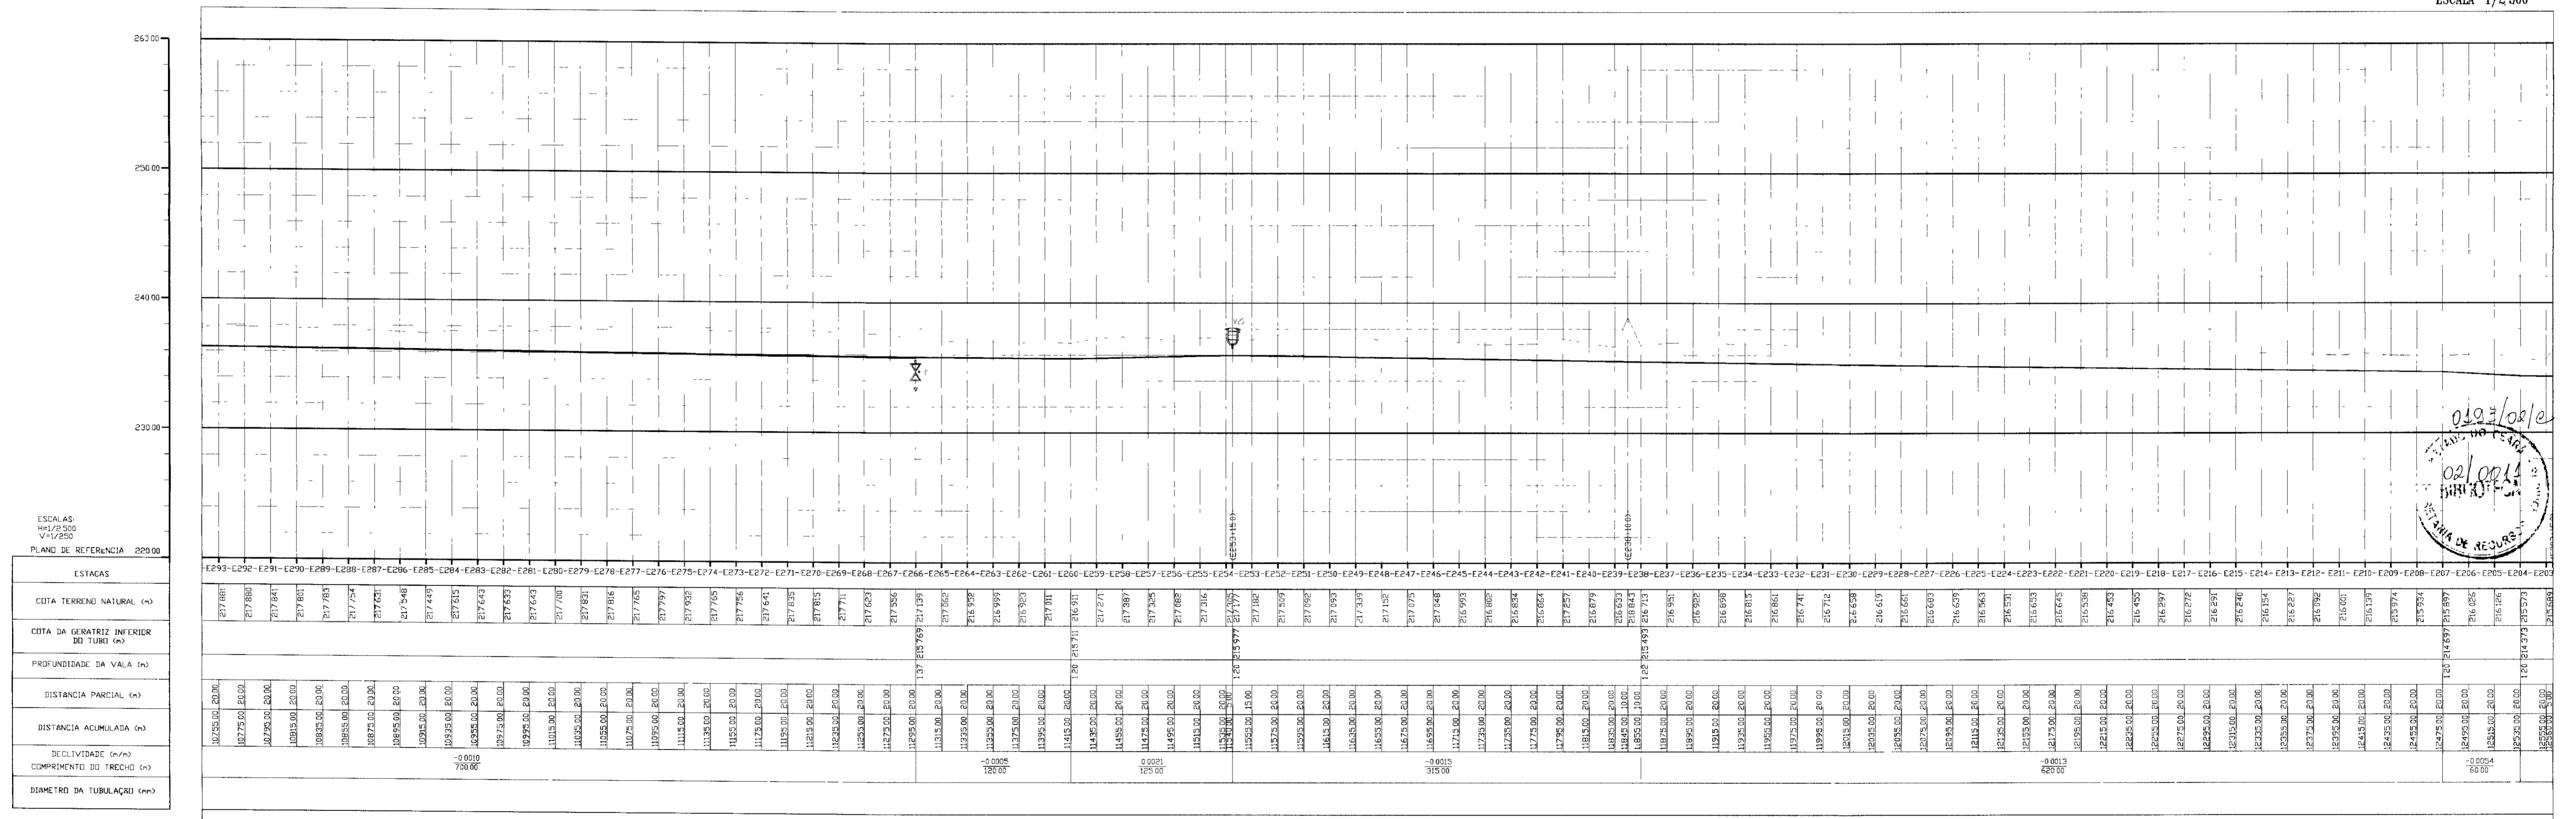


PERFIL LONGITUDINAL
ESCALAS H 1/2.500
V 1/250

LEGENDA 	NOTAS 	DESENHOS DE REFERÊNCIA 	REVISÕES				GOVERNO DO ESTADO DO CEARÁ SECRETARIA DOS RECURSOS HÍDRICOS - SRH PROÁGUA													
			<table border="1"> <thead> <tr> <th>Nº</th> <th>NATUREZA DA REVISÃO</th> <th>DATA</th> <th>APROV</th> </tr> </thead> <tbody> <tr><td> </td><td> </td><td> </td><td> </td></tr> <tr><td> </td><td> </td><td> </td><td> </td></tr> <tr><td> </td><td> </td><td> </td><td> </td></tr> </tbody> </table>	Nº	NATUREZA DA REVISÃO	DATA	APROV													AS BUILT DAS ADUTORAS DE ICÓ E IGUATU ADUTORA DE IGUATU
Nº	NATUREZA DA REVISÃO	DATA	APROV																	
<table border="1"> <tr> <td>DES</td> <td>ANDRE</td> <td rowspan="4"> CAMINHAMENTO E PERFIL TRECHO EST E293 a E203 </td> <td>CONTRATO</td> <td>09/PROAGUA/CSRH</td> </tr> <tr> <td>VISTO</td> <td>ANDRE</td> <td>DATA</td> <td>NOV/2001</td> </tr> <tr> <td>VERIF</td> <td>ANDRE</td> <td>ESCALA</td> <td>INDICADA</td> </tr> <tr> <td>APROV</td> <td>ANDRE</td> <td>Nº DO DESENHO</td> <td>PC ADT CP IGT-07/11</td> </tr> </table>	DES	ANDRE	CAMINHAMENTO E PERFIL TRECHO EST E293 a E203	CONTRATO	09/PROAGUA/CSRH	VISTO	ANDRE	DATA	NOV/2001	VERIF	ANDRE	ESCALA	INDICADA	APROV	ANDRE	Nº DO DESENHO	PC ADT CP IGT-07/11	VBA CONSULTORES		
DES	ANDRE	CAMINHAMENTO E PERFIL TRECHO EST E293 a E203		CONTRATO	09/PROAGUA/CSRH															
VISTO	ANDRE			DATA	NOV/2001															
VERIF	ANDRE			ESCALA	INDICADA															
APROV	ANDRE		Nº DO DESENHO	PC ADT CP IGT-07/11																

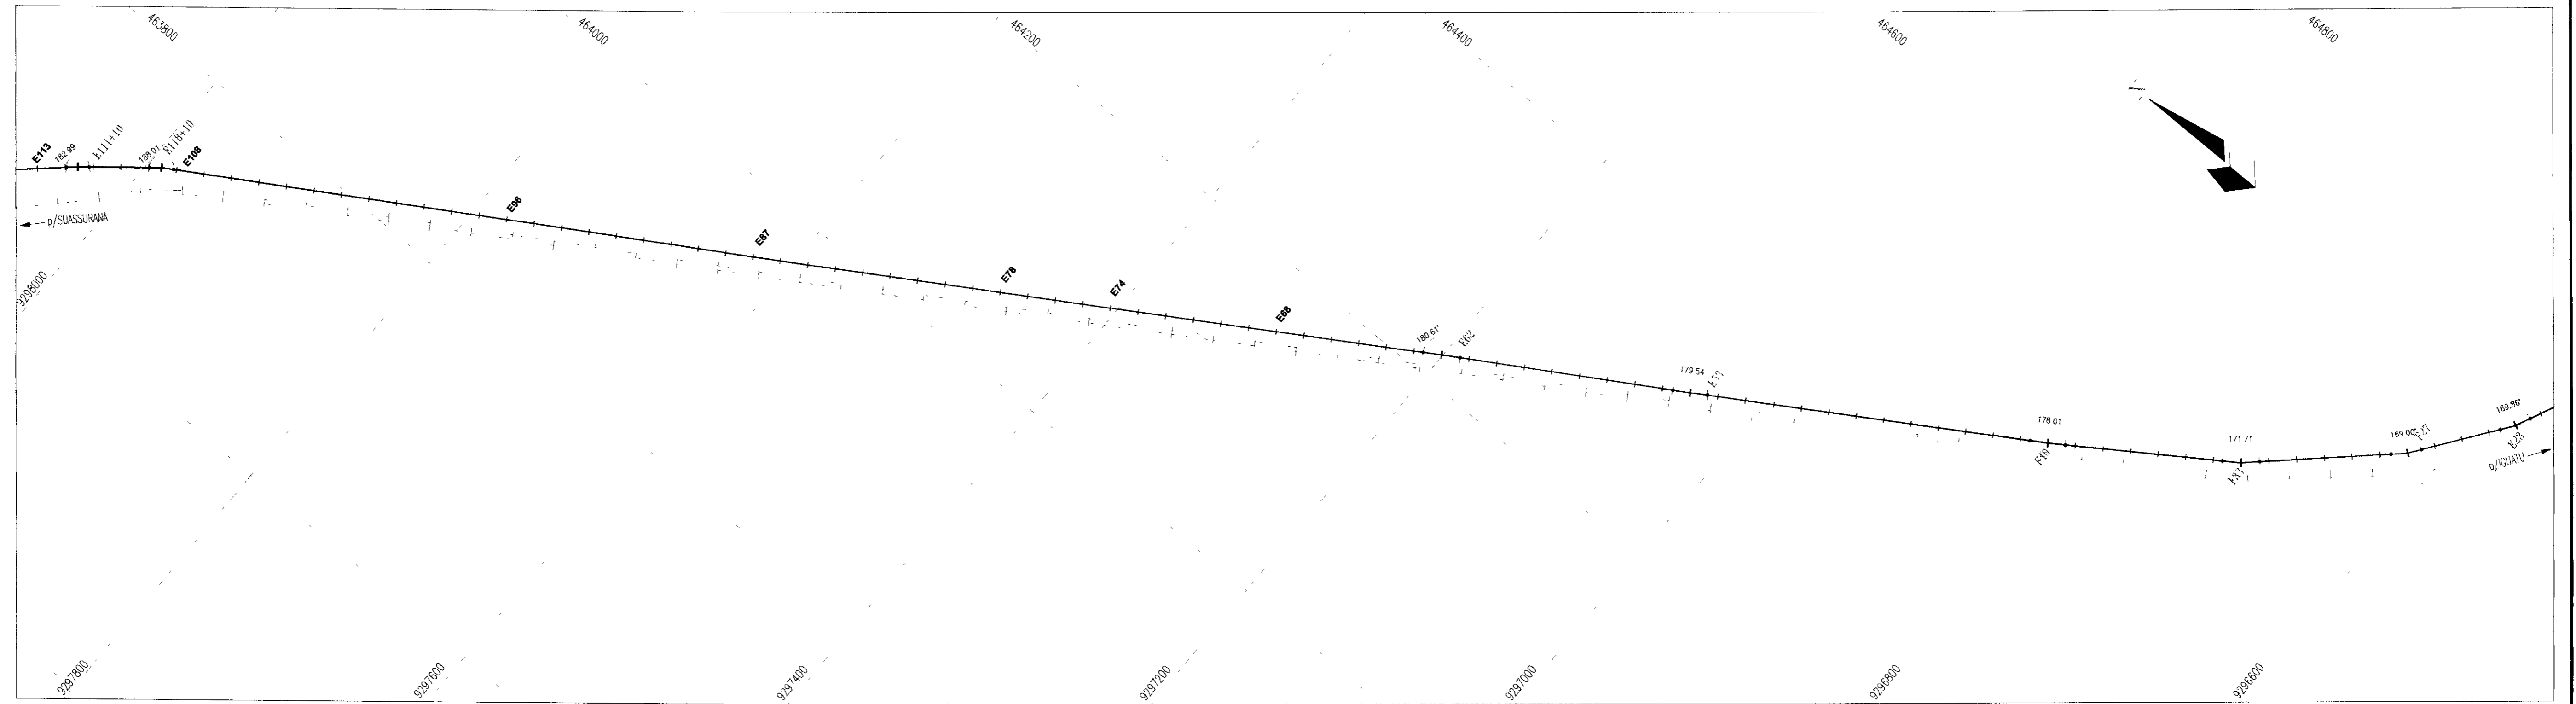

CAMINHAMENTO ADUTORA
ESCALA 1/2500

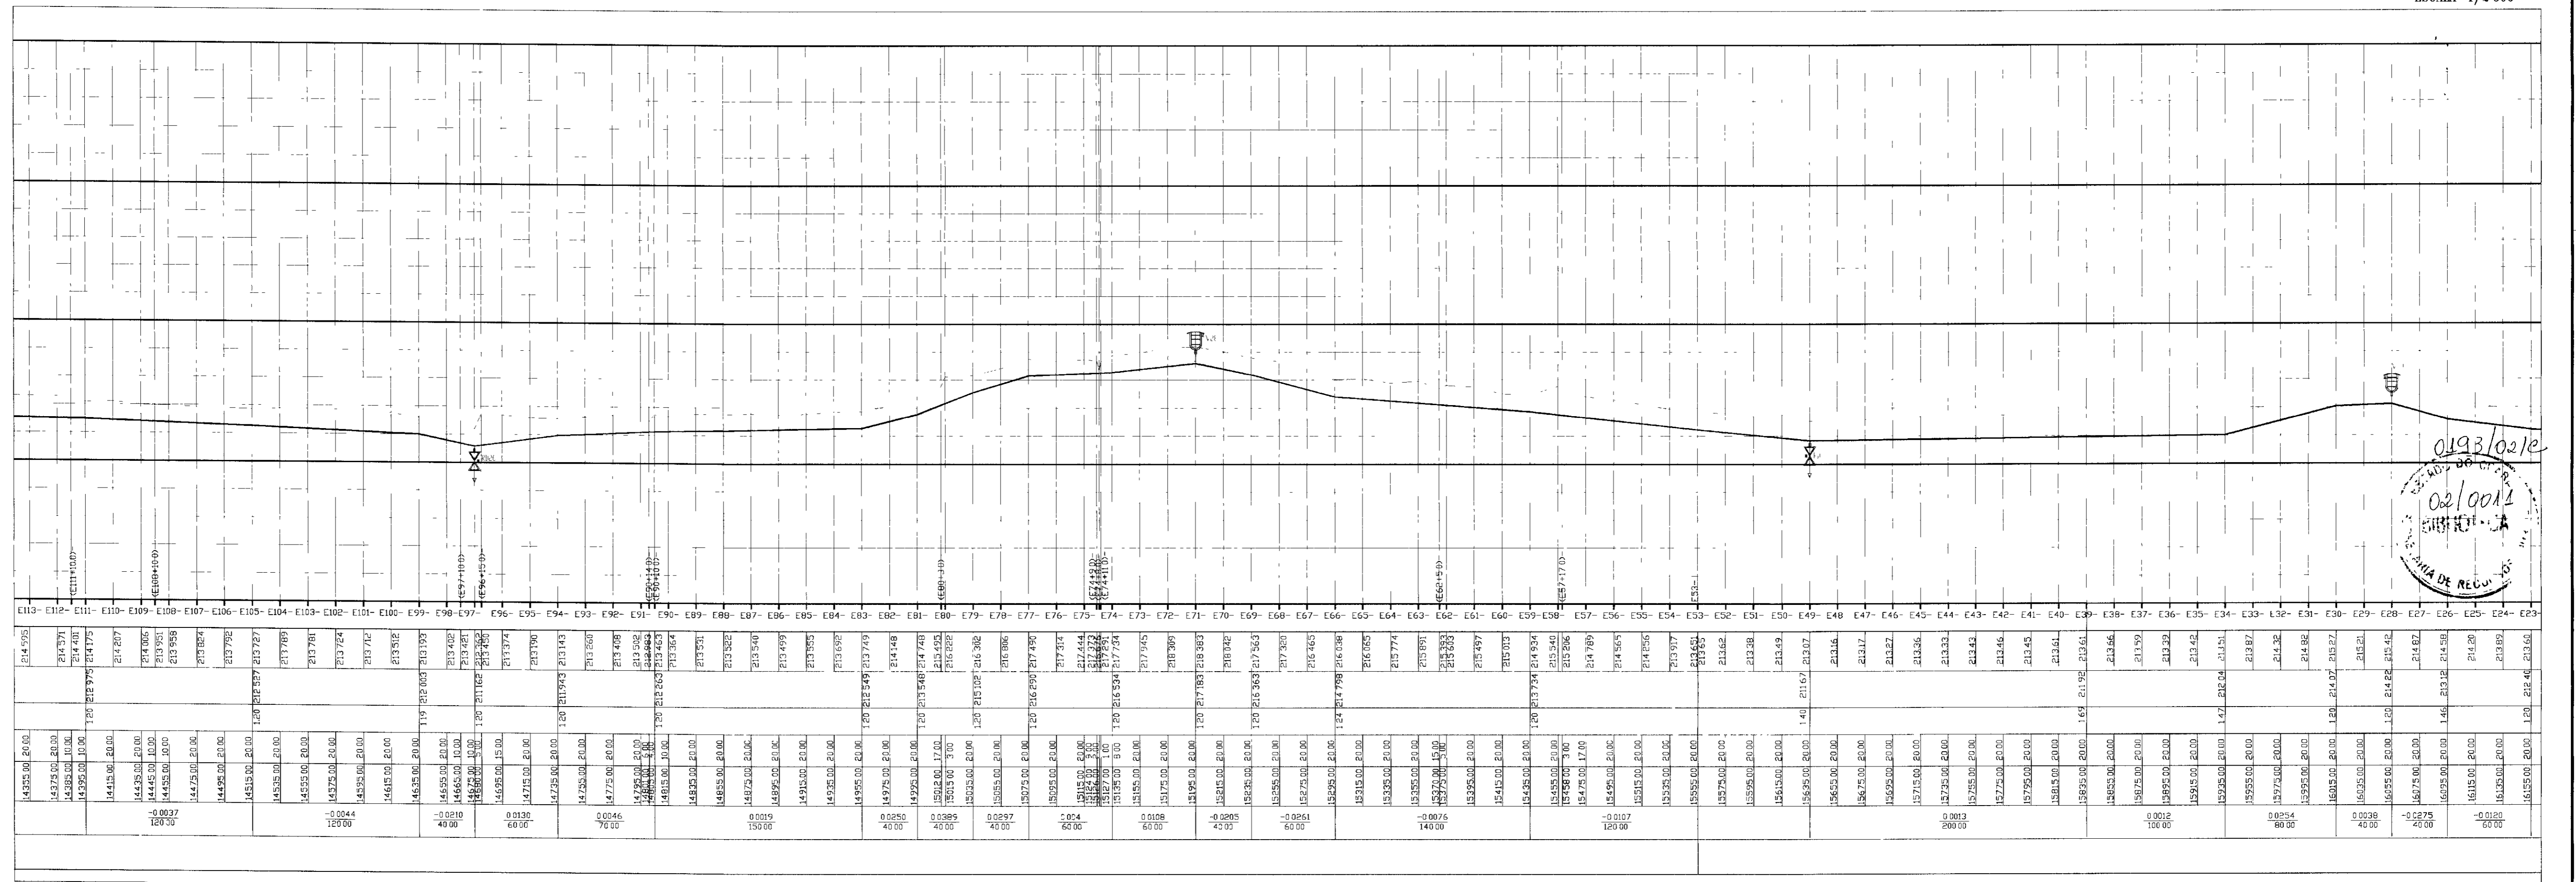


ESCALAS:
H=1/2500
V=1/250

PLANO DE REFERENCIA 2200,00

ESTACAS	CDTA TERRENO NATURAL (m)	CDTA DA GERATRIZ INFERIOR DO TUBO (m)	PROFUNDIDADE DA VALA (m)	DISTANC A PARCIAL (m)	DISTANCIA ACUMULADA (m)	DECLIVIDADE (%/m)	COMPRIMENTO DO TRECHO (m)	DIAMETRO DA TUBULACAO (cm)
PERFIL LONGITUDINAL
ESCALAS H 1/2500
V 1/250

LEGENDA

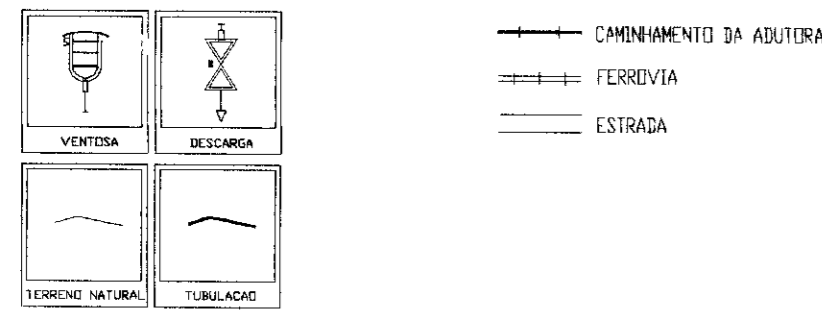

NOTAS

DESENHOS DE REFERENCIA


REVISÕES

Nº	NATUREZA DA REVISAO	DATA	APROV

GOVERNO DO ESTADO DO CEARA
SECRETARIA DOS RECURSOS HIDRICOS - SRH
PROAGUA


AS BUILT DAS ADUTORAS DE ICÓ E IGUATU
ADUTORA DE IGUATU

DES	ANDRE	CAMINHAMENTO E PERFIL TRECHO EST E113 a E023	CONTRATO
VISTO	ANDRE		09/PROAGUA/CE/SRH
VERIF	ANDRE		NOV/2001
APROV	ANDRE		INDICADA
VBA CONSULTORES			Nº DO DESENHO
			PC ADT CP IGT-09/11

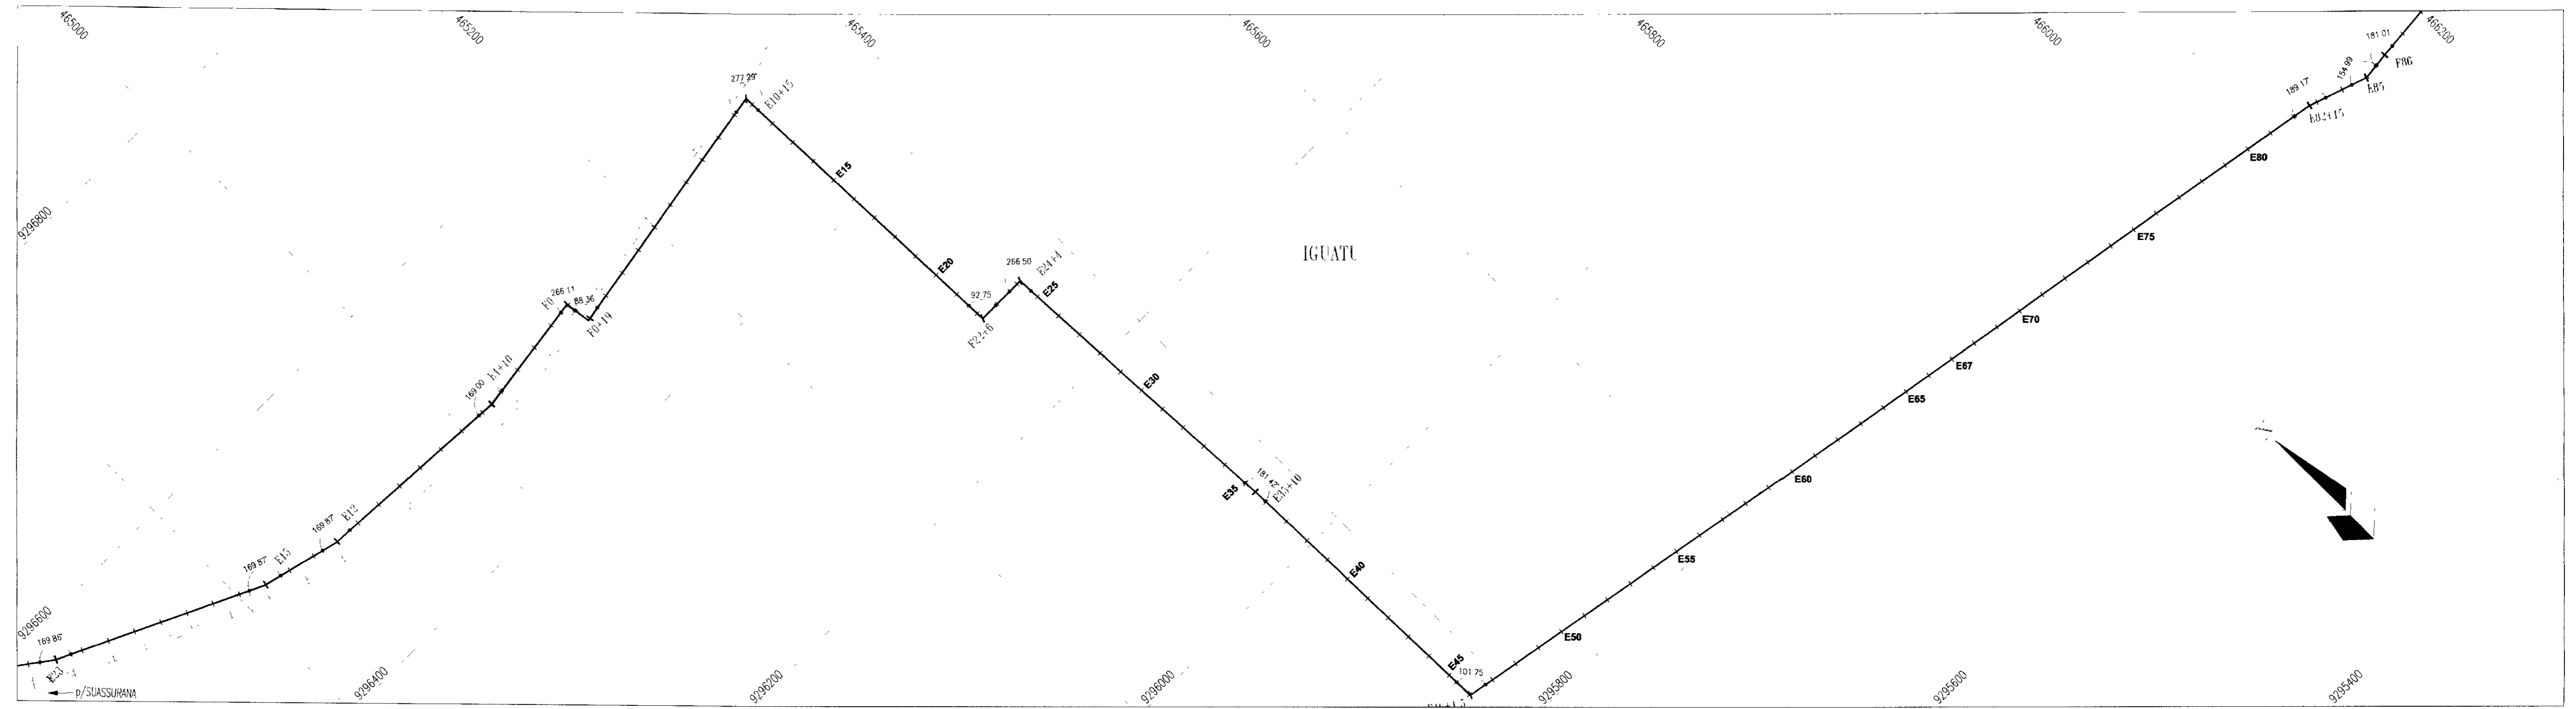

CAMINHAMENTO ADUTORA

ESCALA 1/2 500

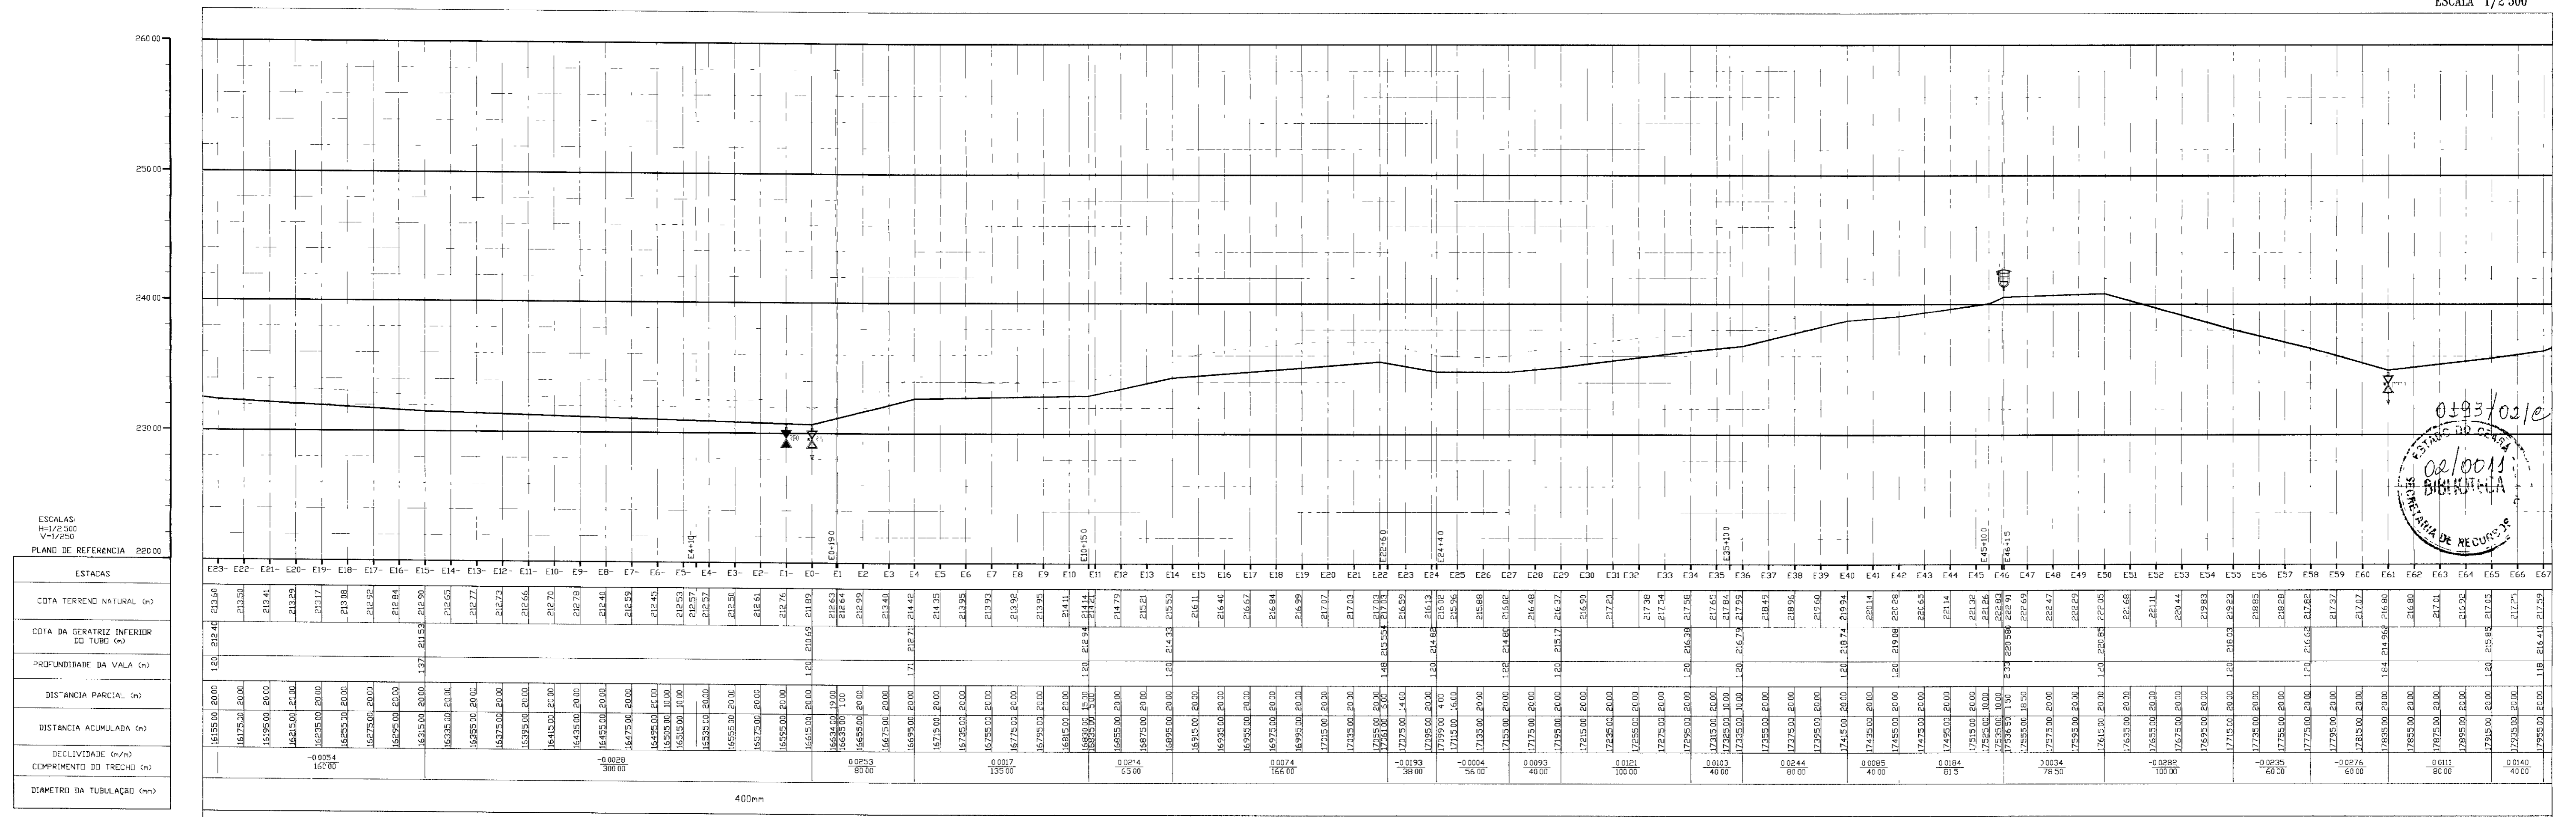


ESCALAS:
H=1/2.500
V=1/250
PLANO DE REFERENCIA 22000

ESTACAS	COTA TERRENO NATURAL (m)	COTA DA GÊNERALIZ INFERIOR DO TUBO (m)	PREFUNDEZDA DA VALA (m)	DISTÂNCIA PARCIAL (m)	DISTÂNCIA ACUMULADA (m)	DECLIVIDADE (%)	COMPRIMENTO DO TRECHO (m)	DIÂMETRO DA TUBULAÇÃO (cm)

PERFIL LONGITUDINAL

ESCALAS H 1/2 500
V 1/250

LEGENDA

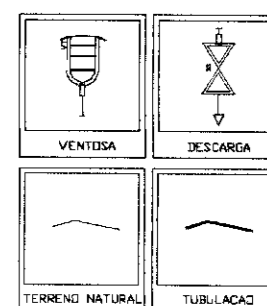

CAMINHAMENTO DA ADUTORA
 FERROVIA
 ESTRADA

NOTAS

DESENHOS DE REFERÊNCIA

REVISÕES


Nº	NATUREZA DA REVISÃO	DATA	APROV

GOVERNO DO ESTADO DO CEARA
SECRETARIA DOS RECURSOS HÍDRICOS - SRH


AS BUILT DAS ADUTORAS DE ICÓ E IGUATU

ADUTORA DE IGUATU


DES	ANDRE	CAMINHAMENTO E PERFIL	CONTRATO 09/PROAGUAC/RSRH
VISTO	ANDRE		
VERIF	ANDRE	TRECHO EST E023 a E067	ESCALA INDICADA
APROV	ANDRE	VBA CONSULTORES	Nº DO DESENHO PC ADT CP IGT-10/11

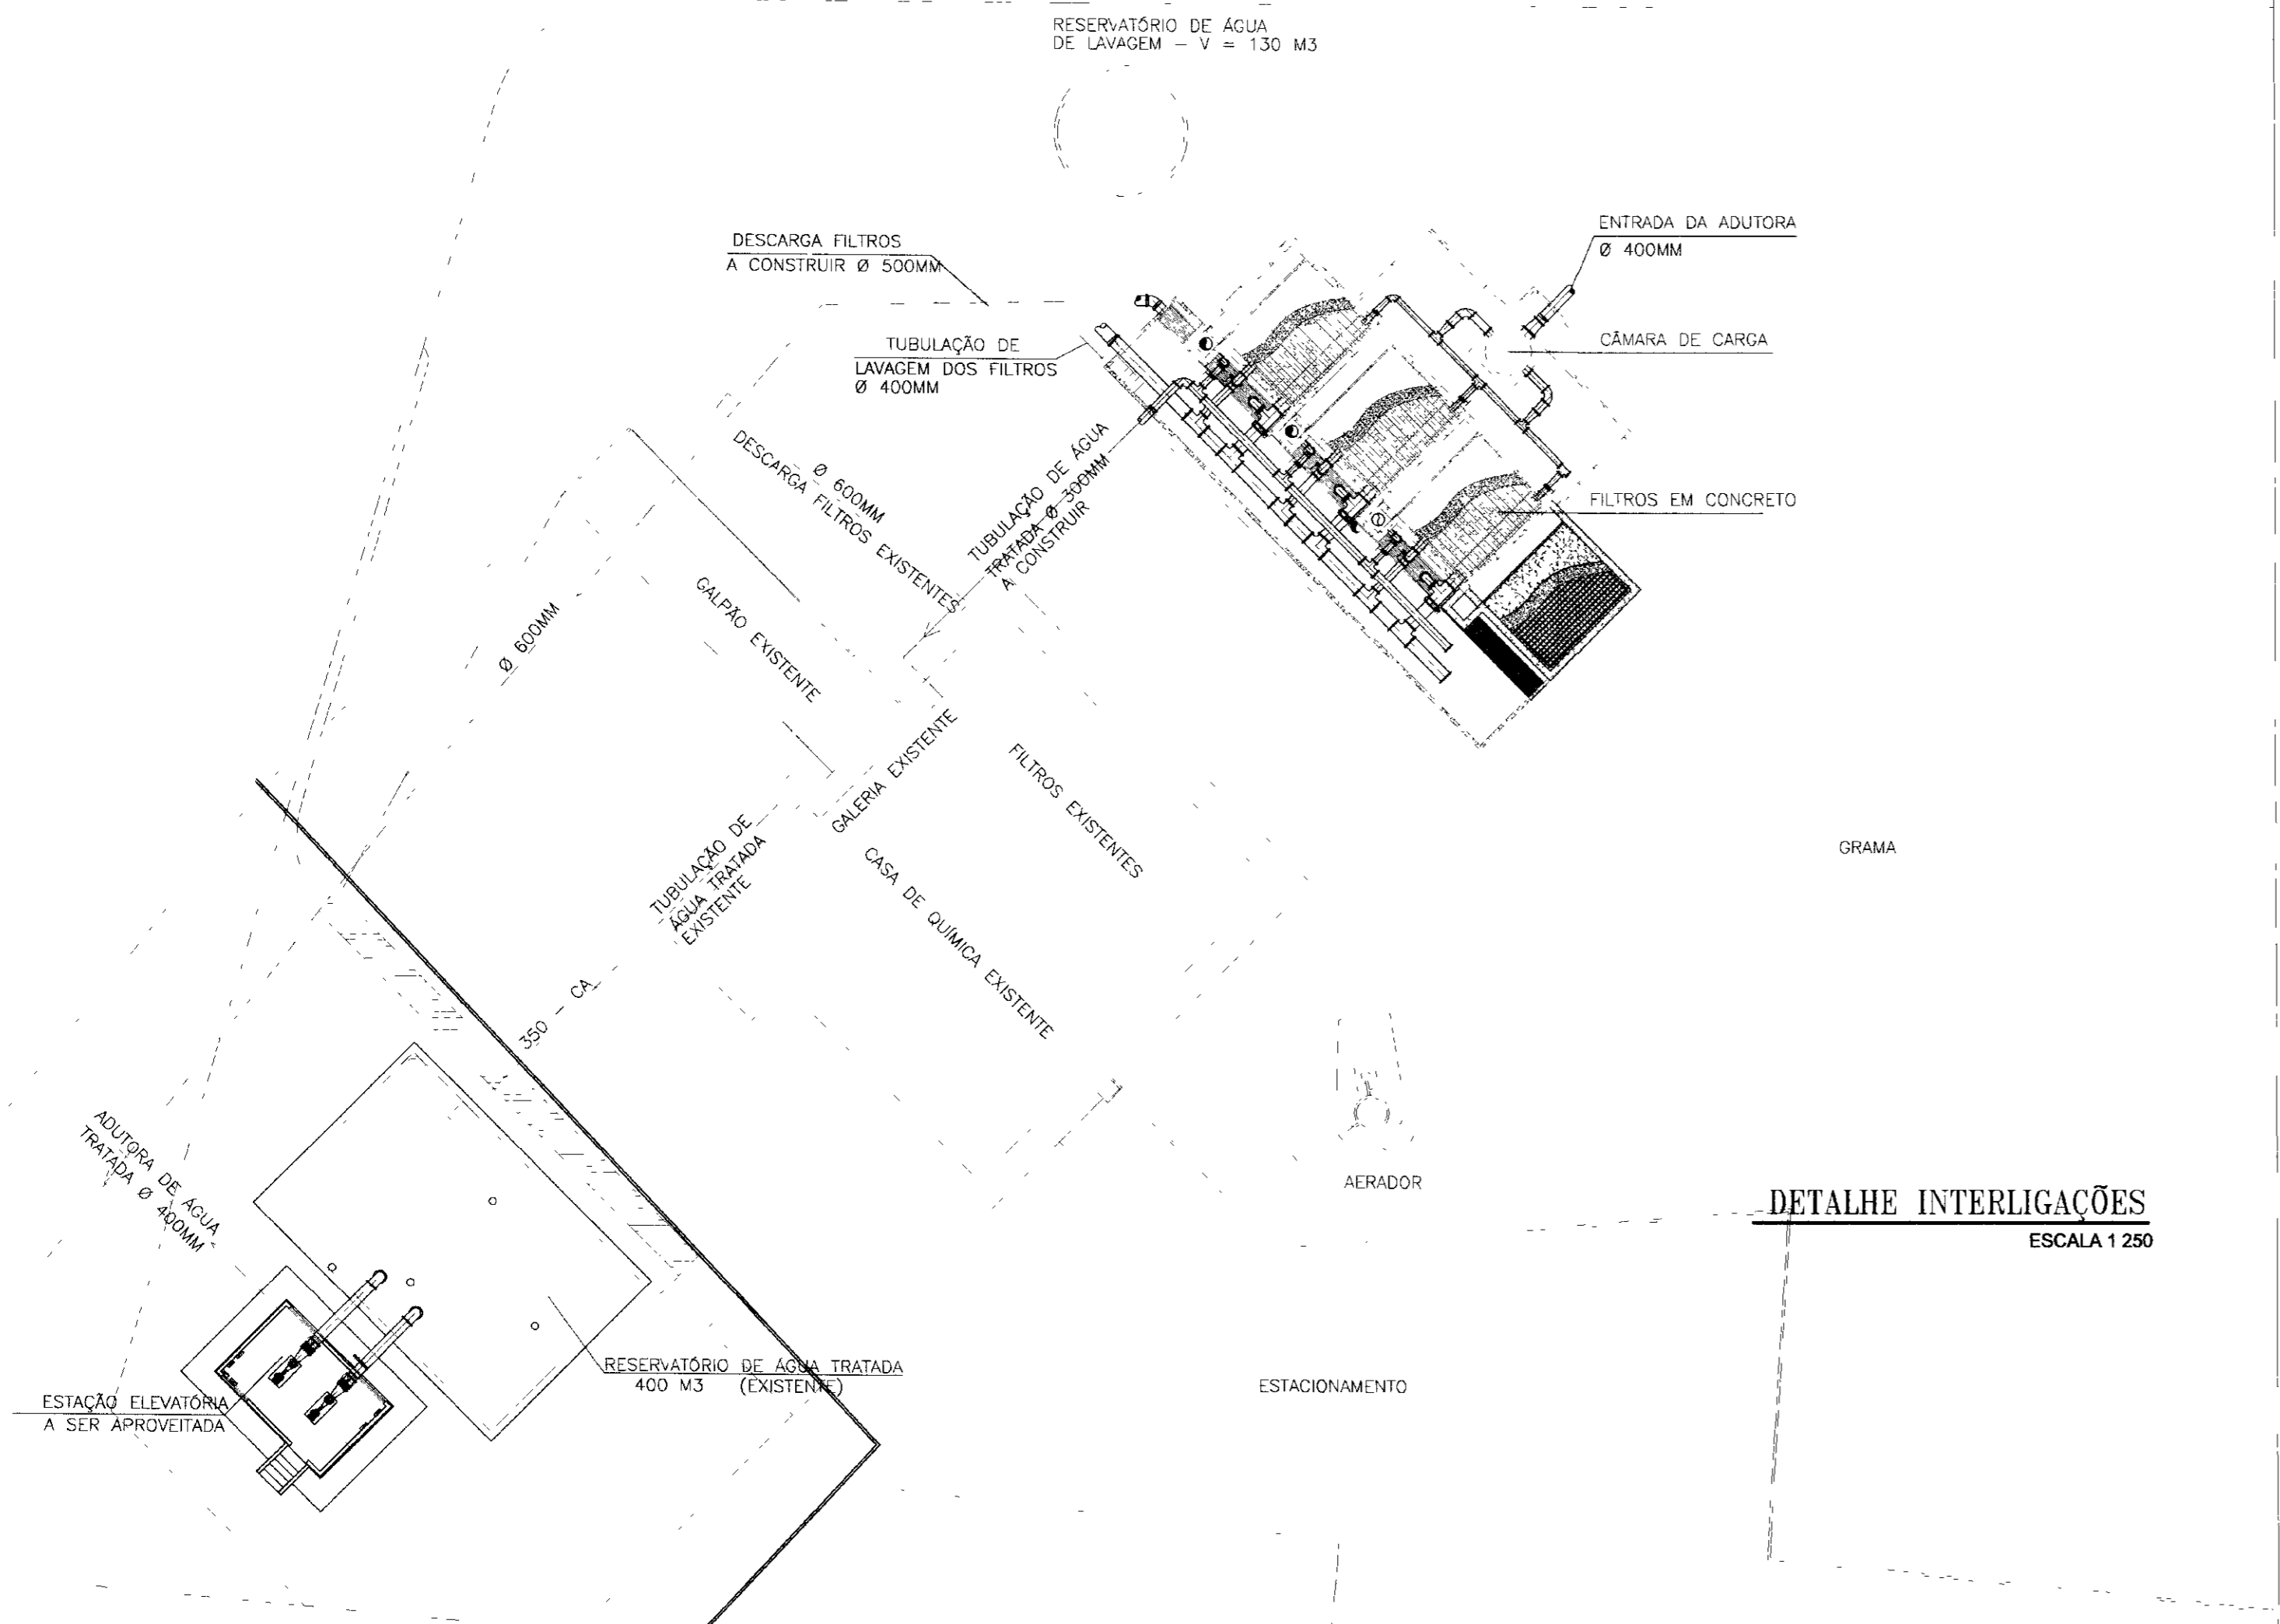

DETALHE INTERLIGAÇÕES
ESCALA 1:250

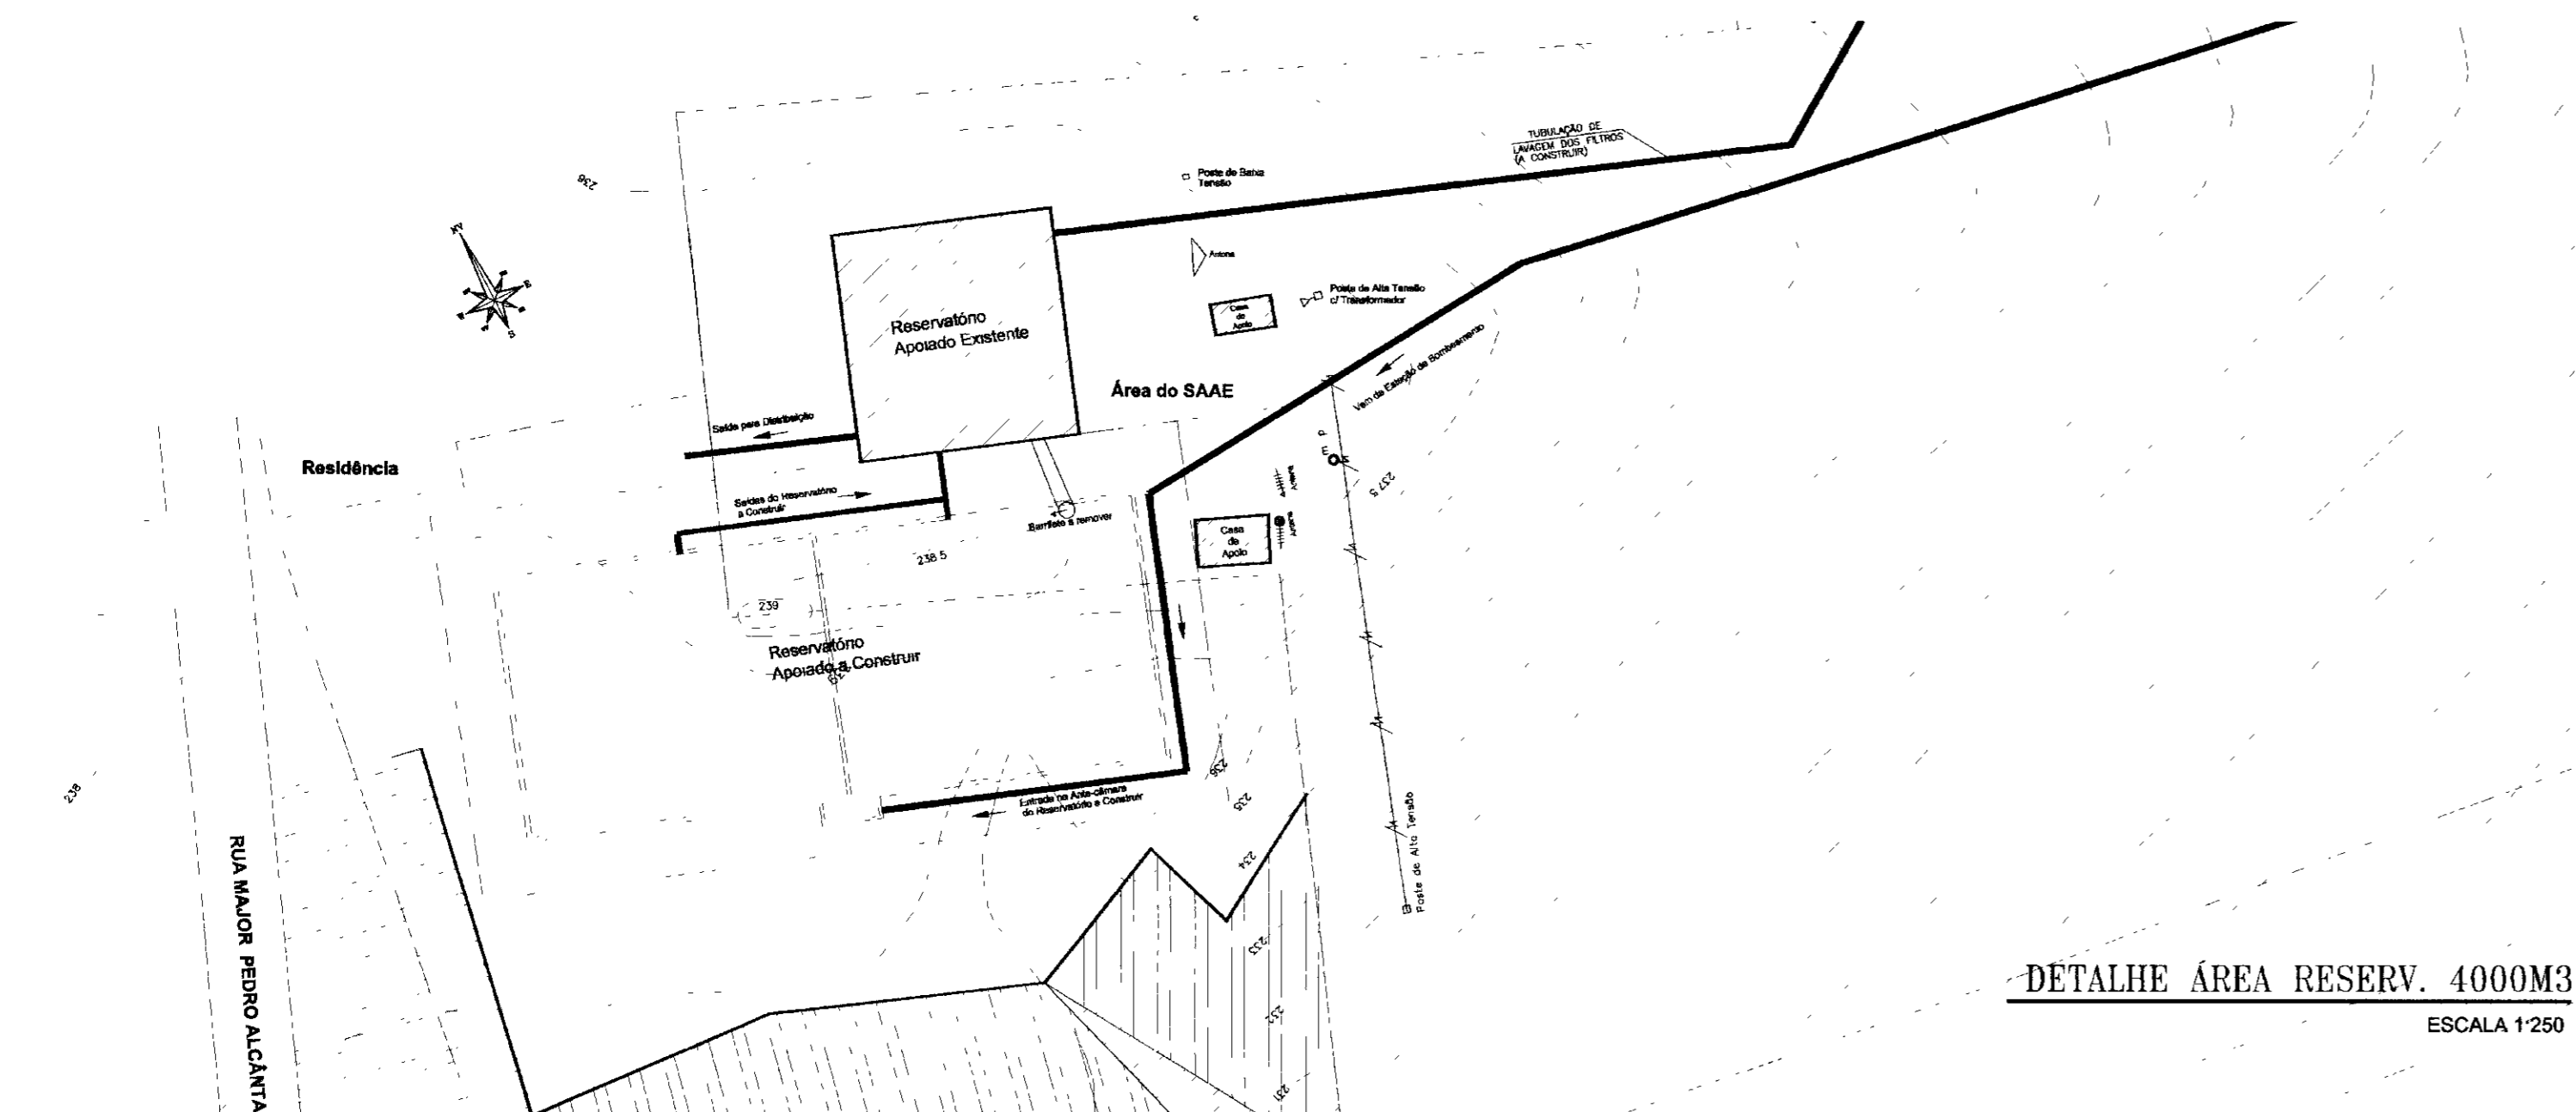

DETALHE ÁREA RESERV. 4000M3
ESCALA 1:250

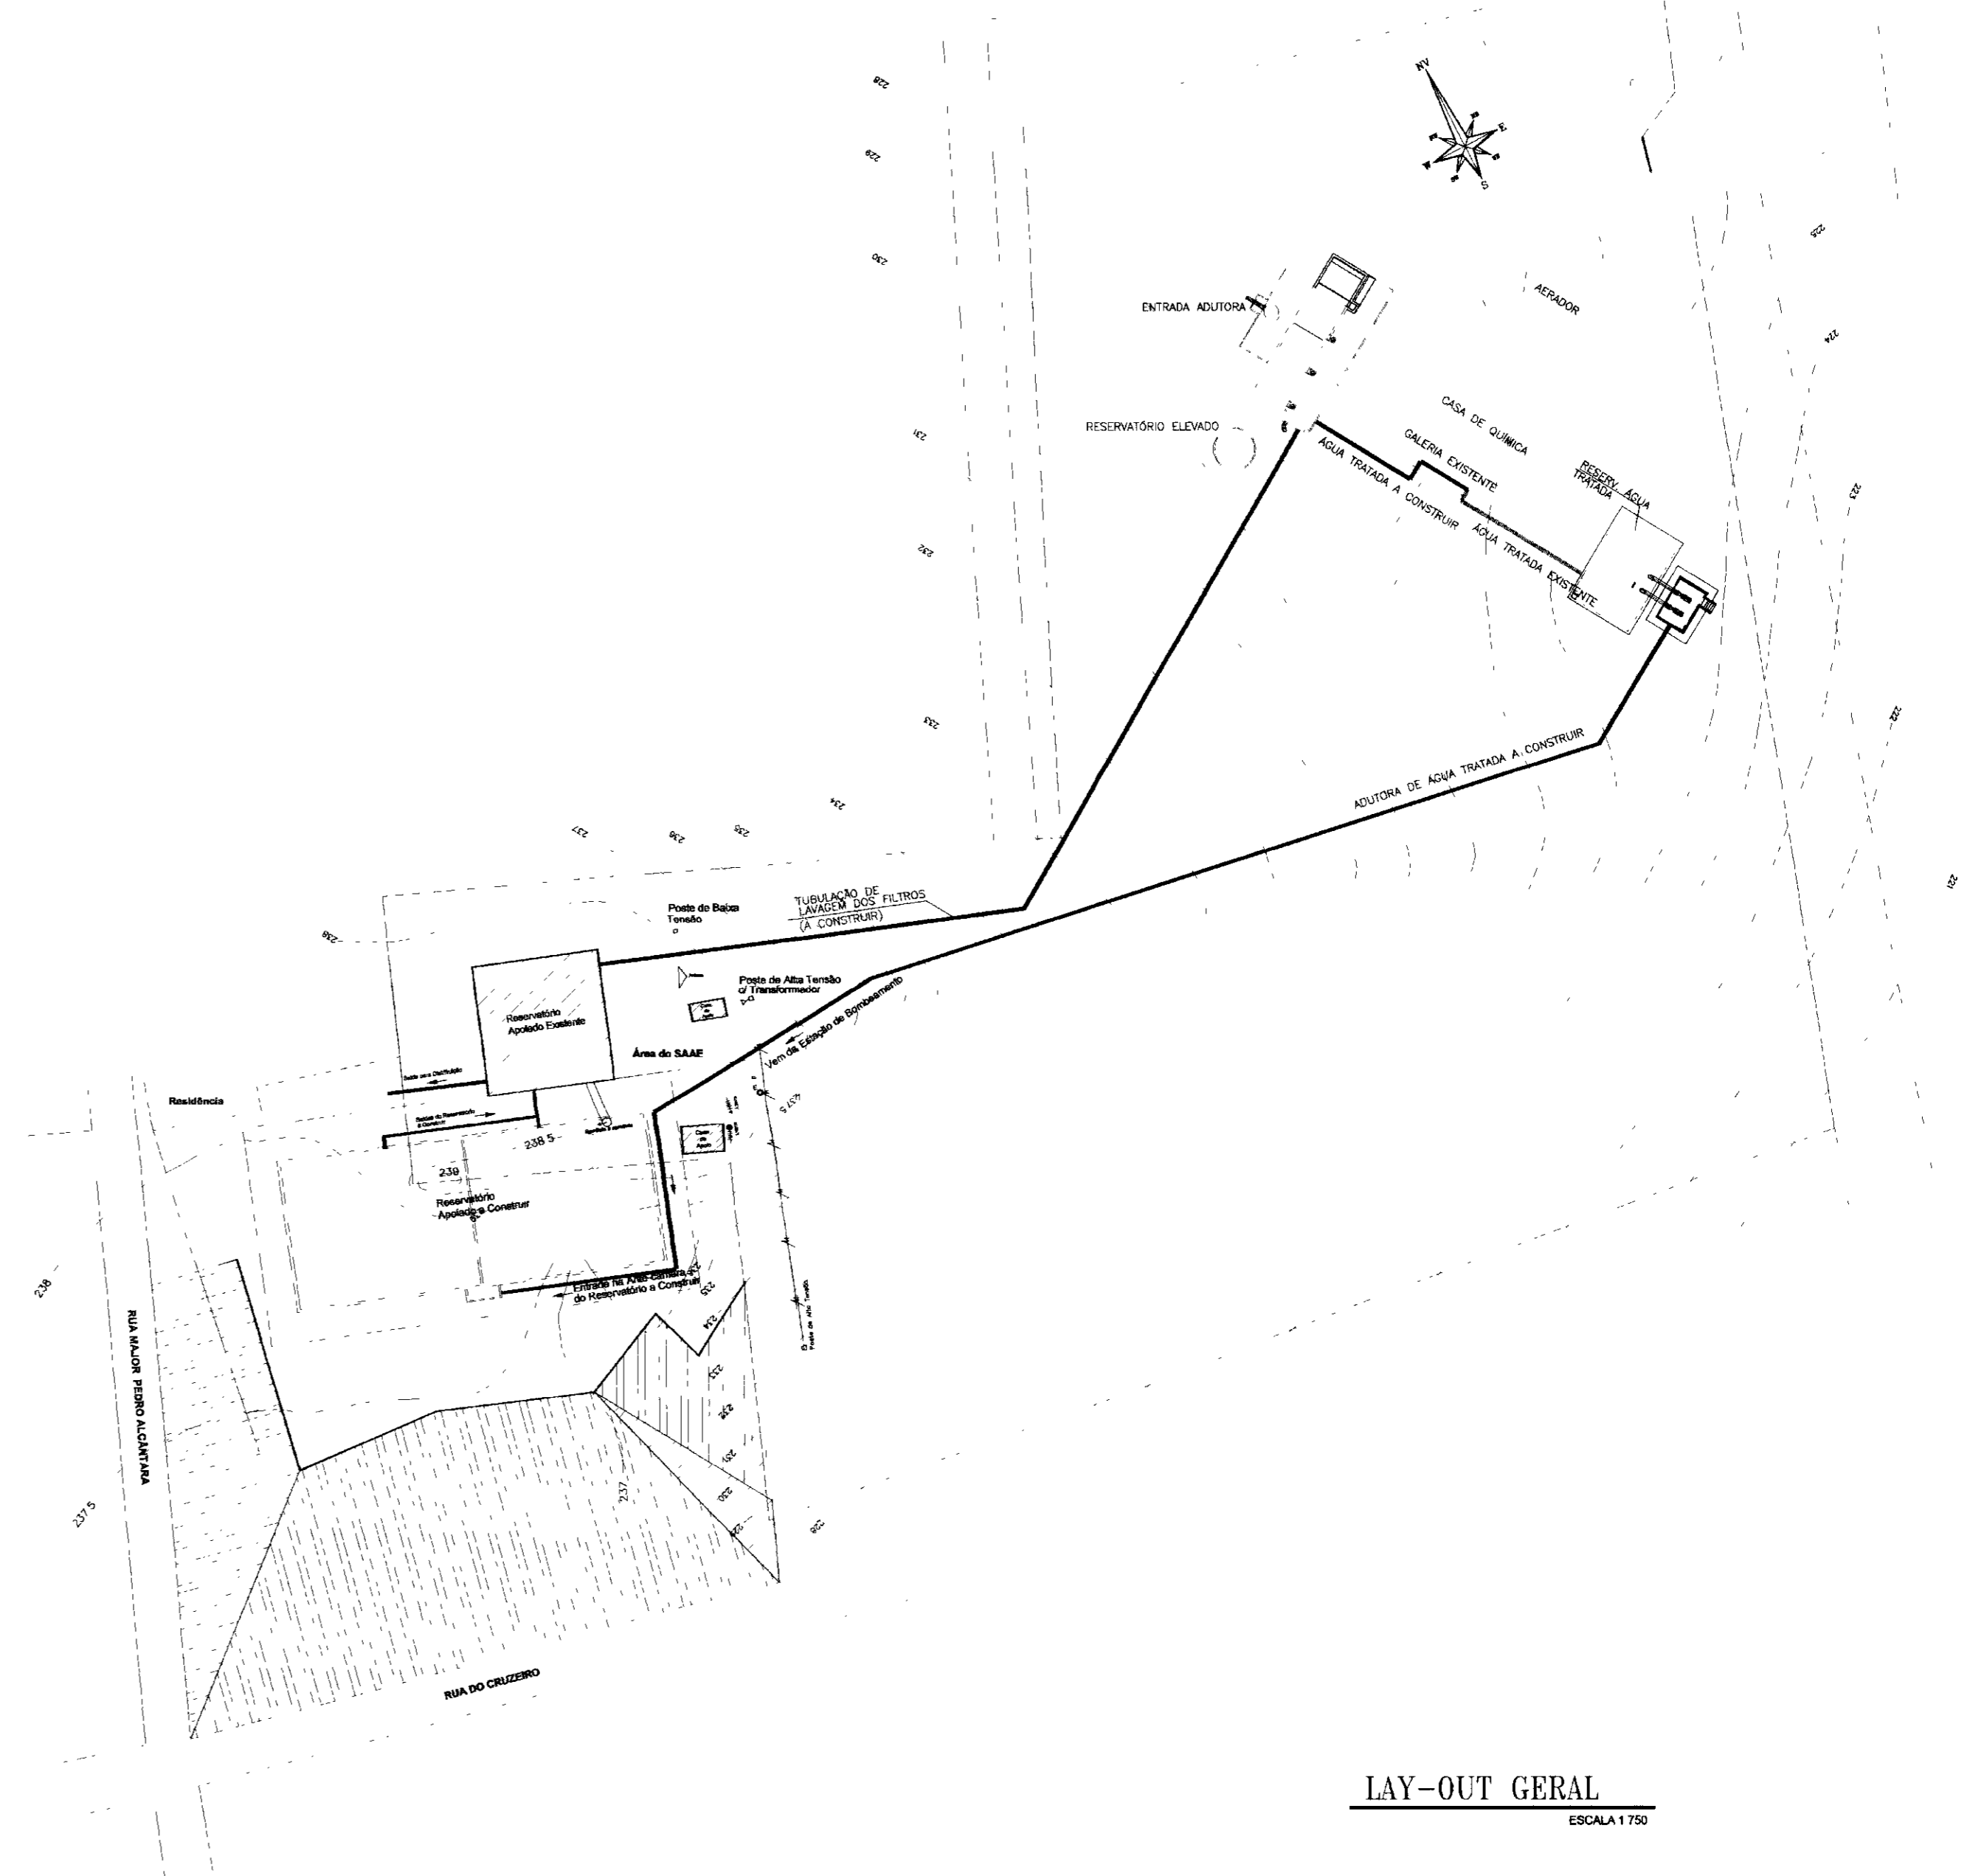

LAY-OUT GERAL
ESCALA 1:750

03/02/02
ESTADO DO CEARÁ
02/0011
SECRETARIA DE RECURSOS HÍDRICOS
SECRETARIA DE RECURSOS HÍDRICOS - SRH


LEGENDA

NOTAS

DESENHOS DE REFERÊNCIA

REVISÕES			
Nº	NATUREZA DA REVISÃO	DATA	APROV

GOVERNO DO ESTADO DO CEARÁ SECRETARIA DOS RECURSOS HÍDRICOS - SRH PROÁGUA			
AS BUILT DAS ADUTORAS DE ICÓ E IGUATU			
ADUTORA DE IGUATU			
DES:	ANDRE	LAY-OUT GERAL DA ETA DE IGUATU	CONTRATO 09/PROÁGUA/CE/SRH
VISTO:	ANDRE	LOCAÇÃO DOS FILTROS E ÁREA DESAPROPRIAÇÃO	DATA NOV/2001
VERIF:	ANDRE		ESCALA INDICADA
APROV:	ANDRE	VBA CONSULTORES	Nº DO DESENHO PC ETA GE IGT-01/14

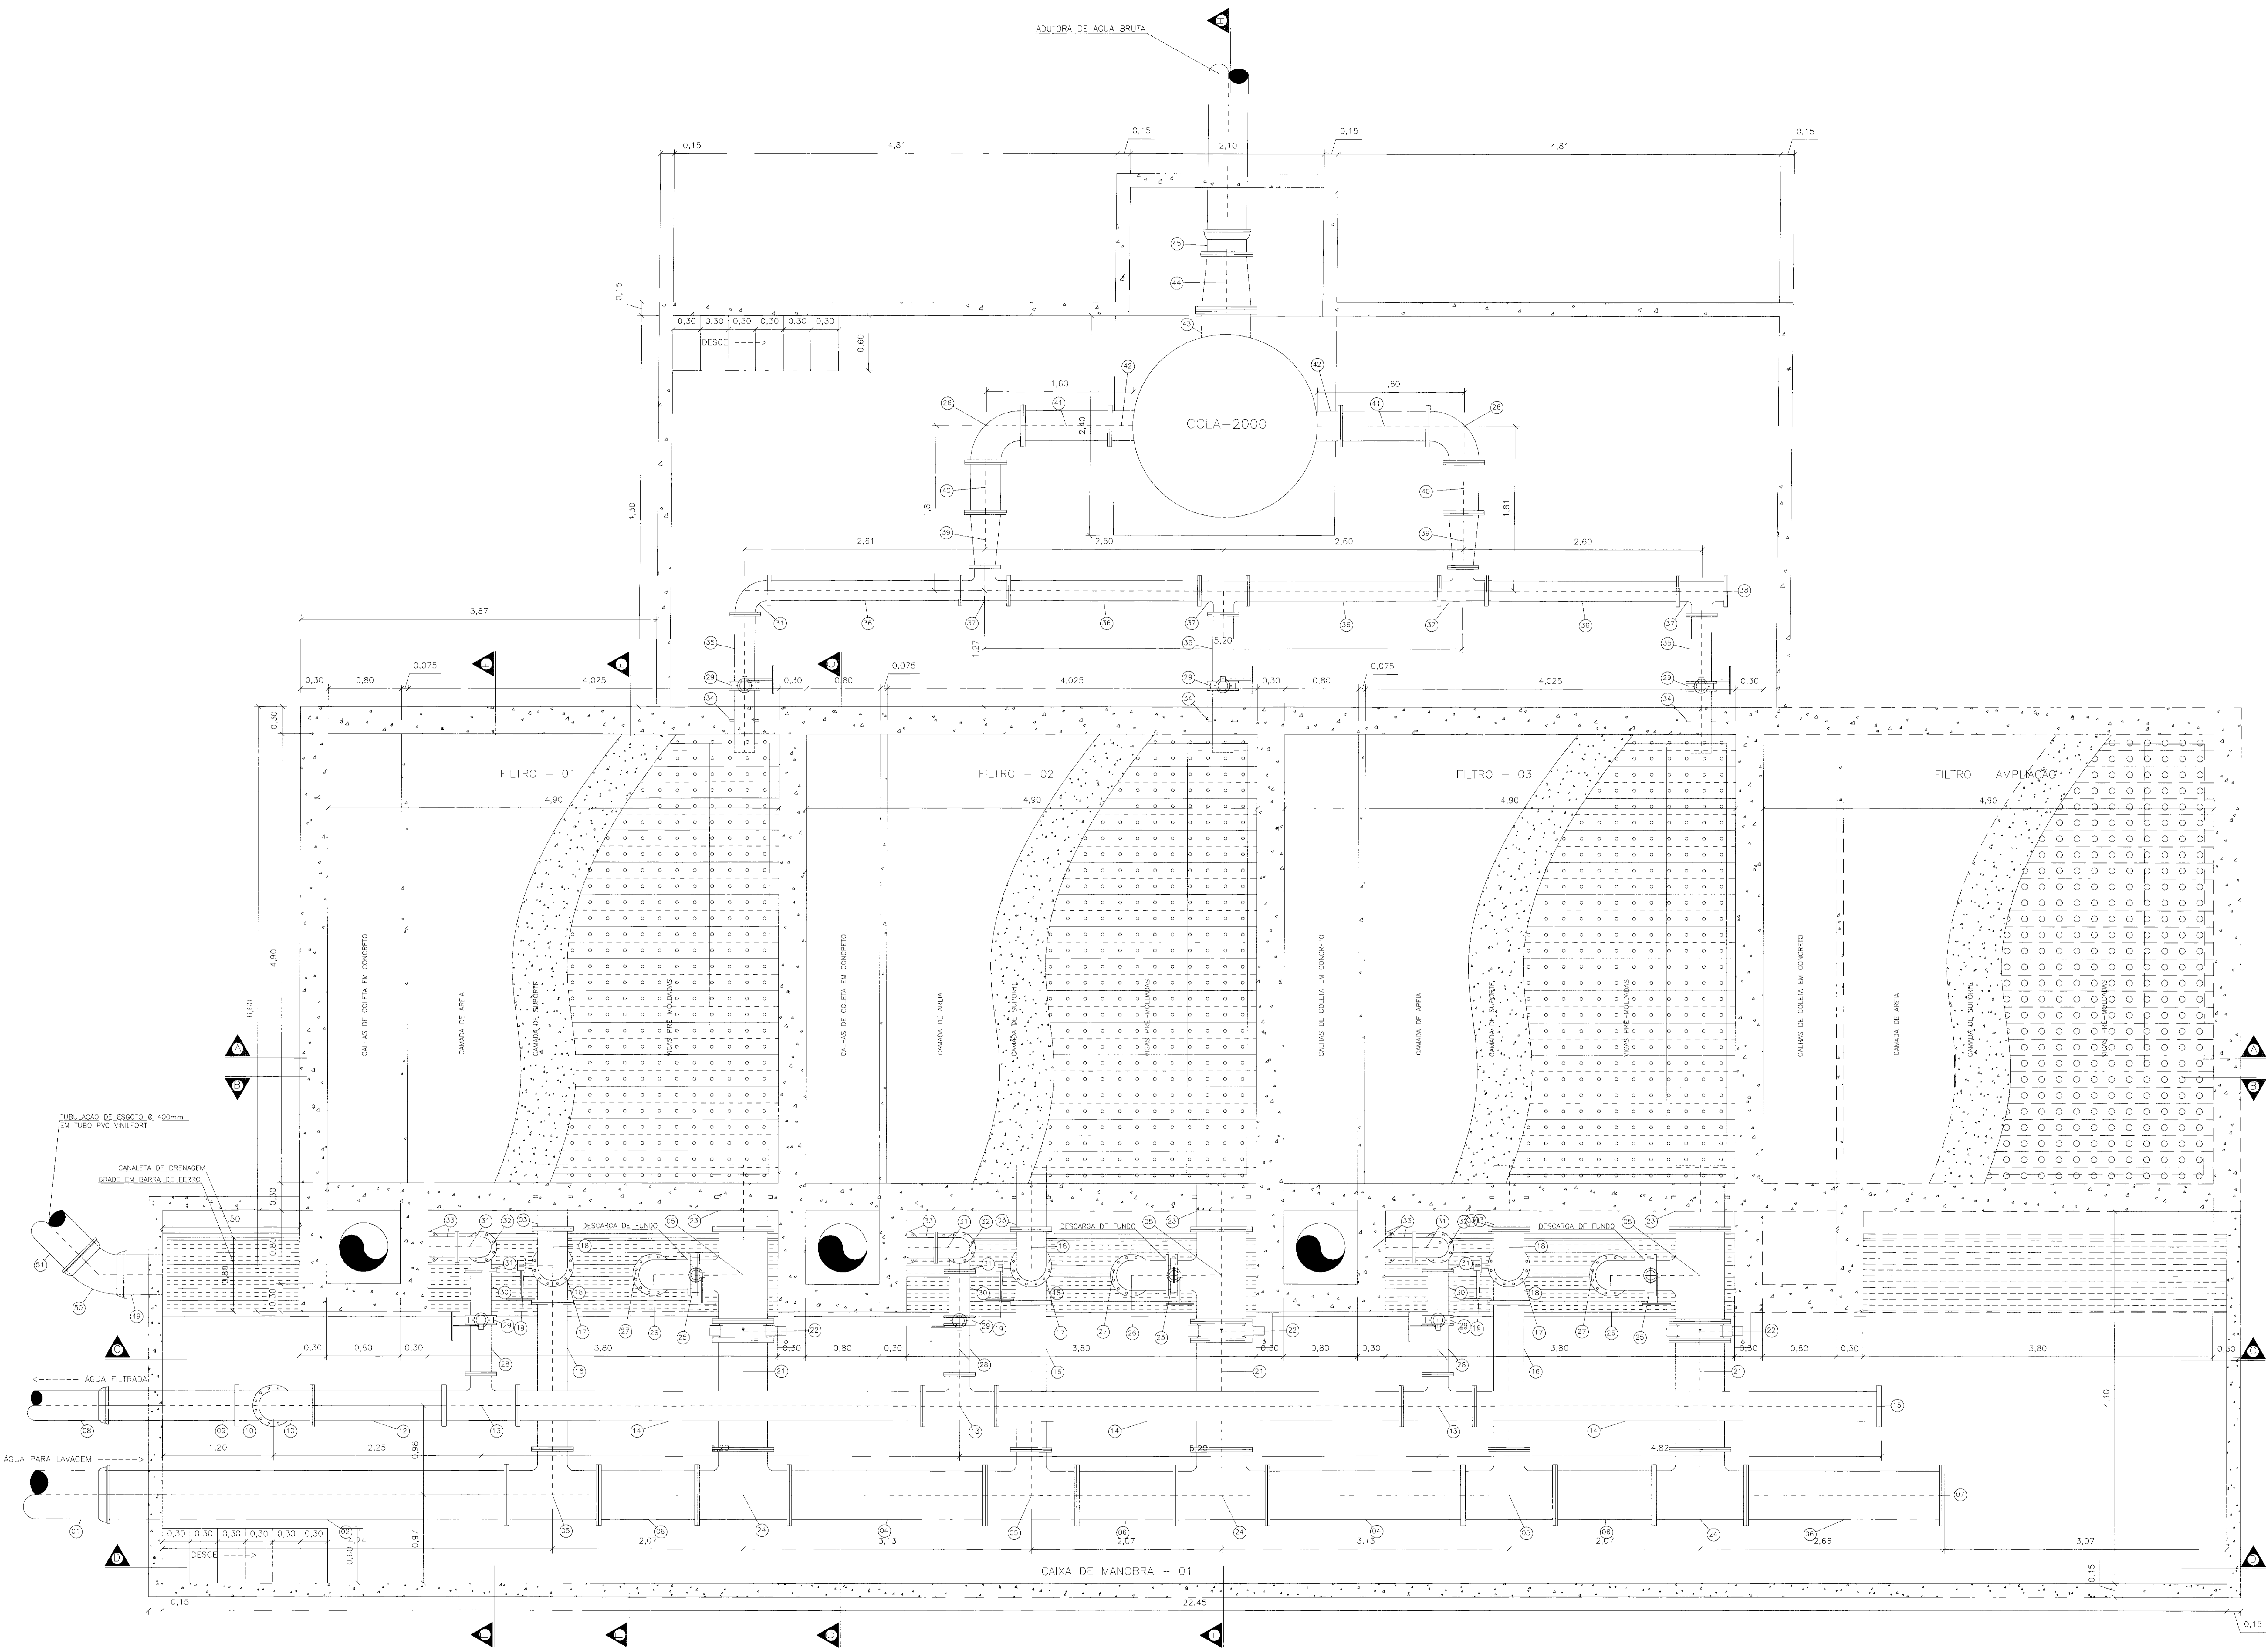

RELAÇÃO DE MATERIAIS											

L155 PROJETO		L155 CONSTRUÇÃO	
LICENÇA AMBIENTAL (REMANEJAMENTO)		CCO	
PROPRIETÁRIO		PROPRIETÁRIO	
PROJETA		PROJETA	
CALCULISTA		CALCULISTA	
CONSTRUTORA		CONSTRUTORA	

PROJETO: AS BUILT DAS ADUTORAS DE ICÓ E IGUAU - ADUTORA DE IGUAU
 ESTAÇÃO DE TRATAMENTO DE ÁGUA - MONTAGEM HIDROMECÂNICA DOS FILTROS - PLANTA BAIXA


DESSENO: 01/2010
 DATA: 01/2010
 ESCALA: 1/25
 Nº DO DESENHO: PLANTA.P001-014

MANOEL DO VALE SALES
 Eng. Civil - CREA - 509 DCE


Nº REVISÃO: 01
 MOTIVO REVISÃO: REVISADO POR: VISTO:

OBS: PRÉTO PELO CONSTRUTORA ATLÂNTIDA

PLANTA BAIXA
ESCALA 1/25

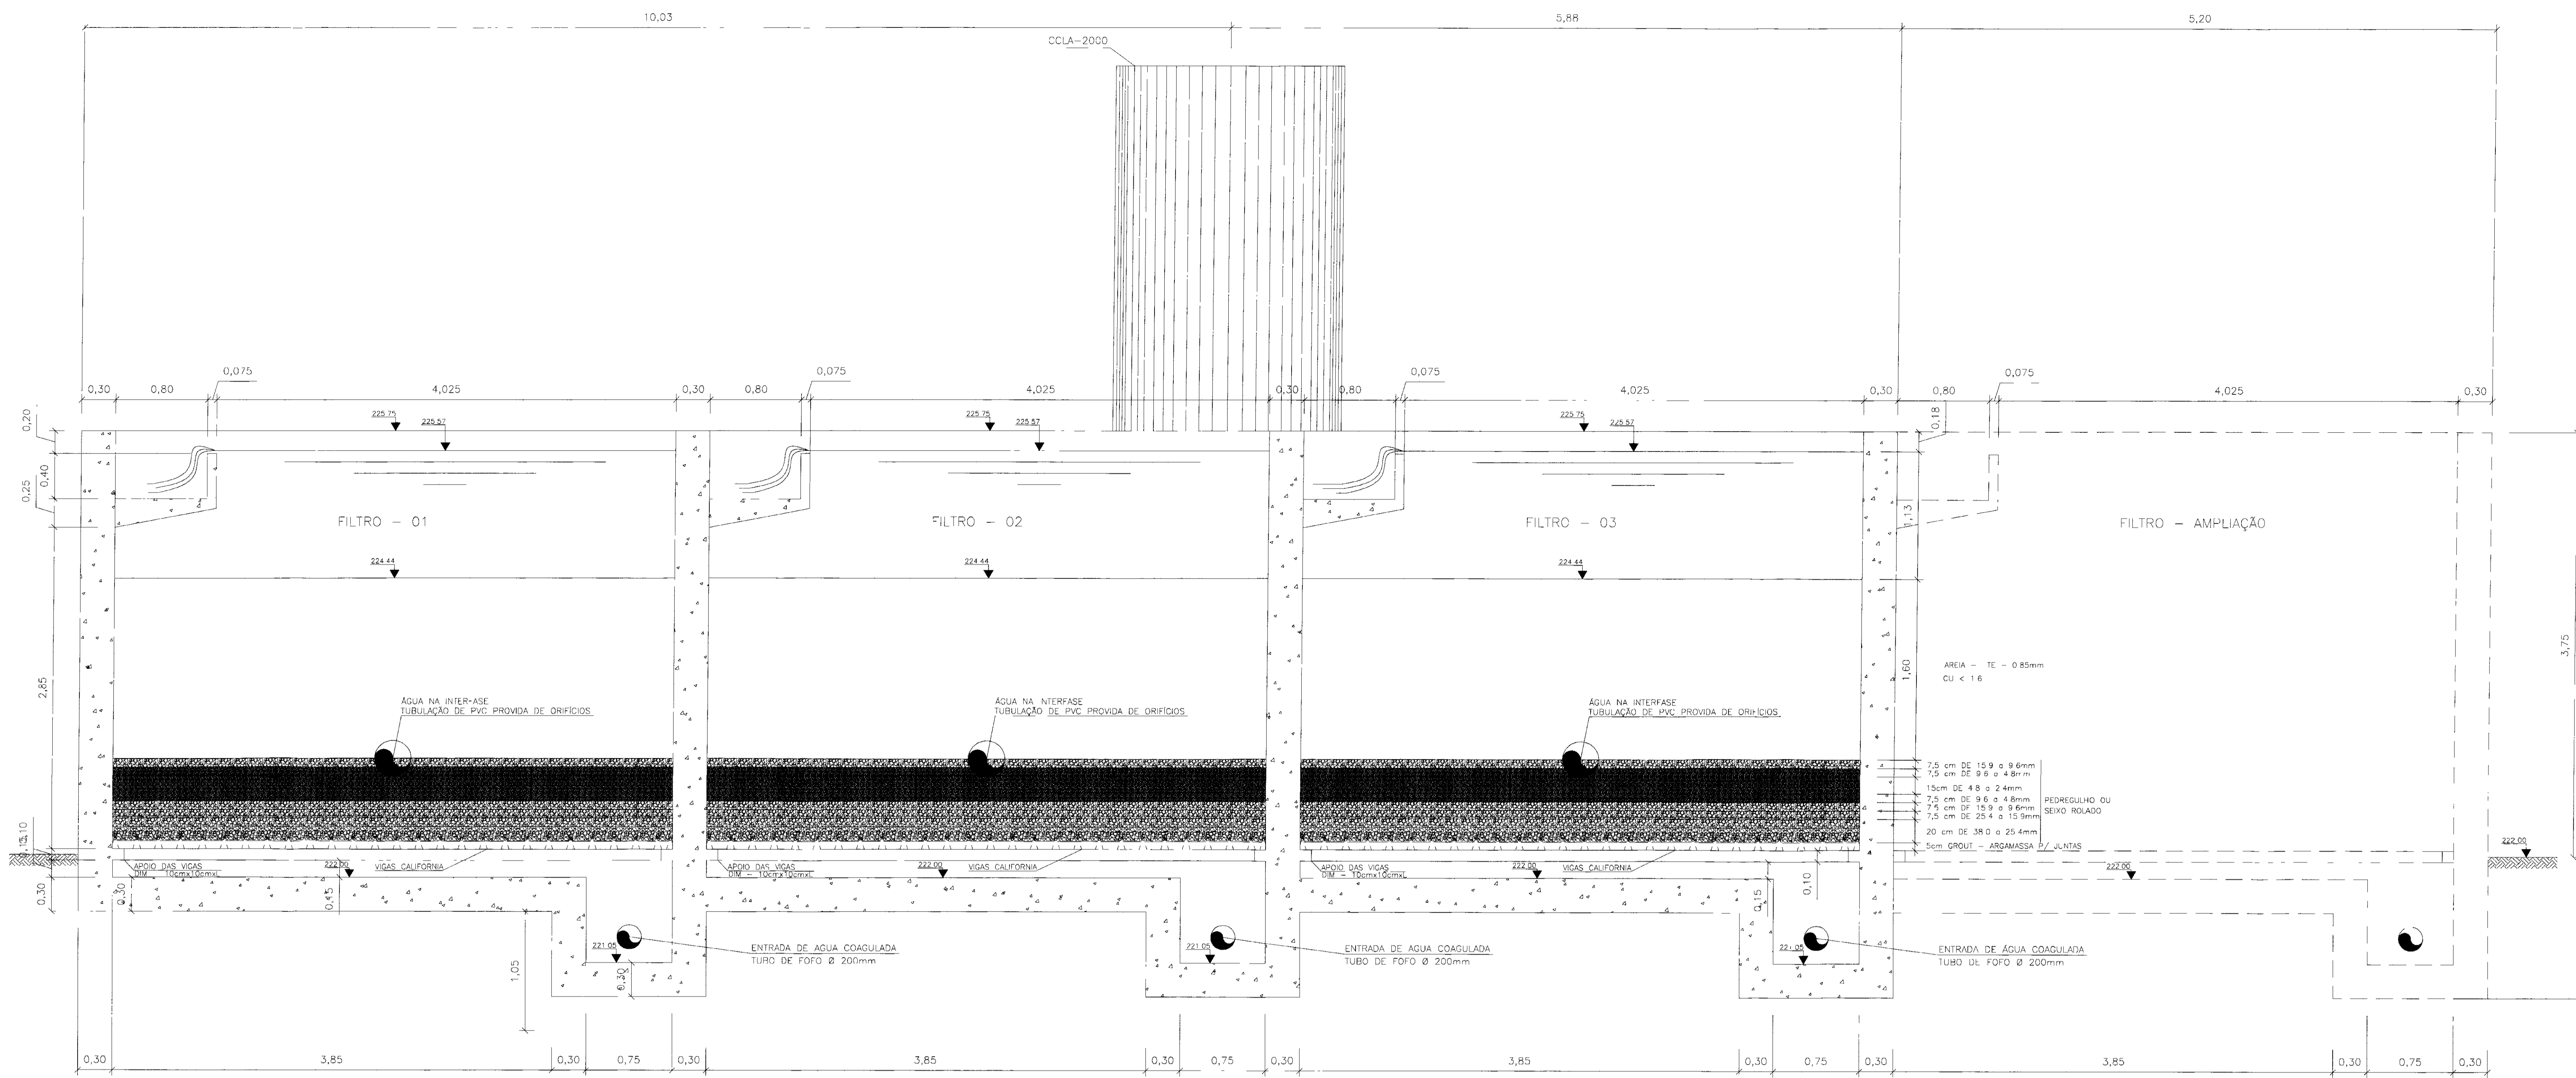


CORTE AA
ESCALA 1/25

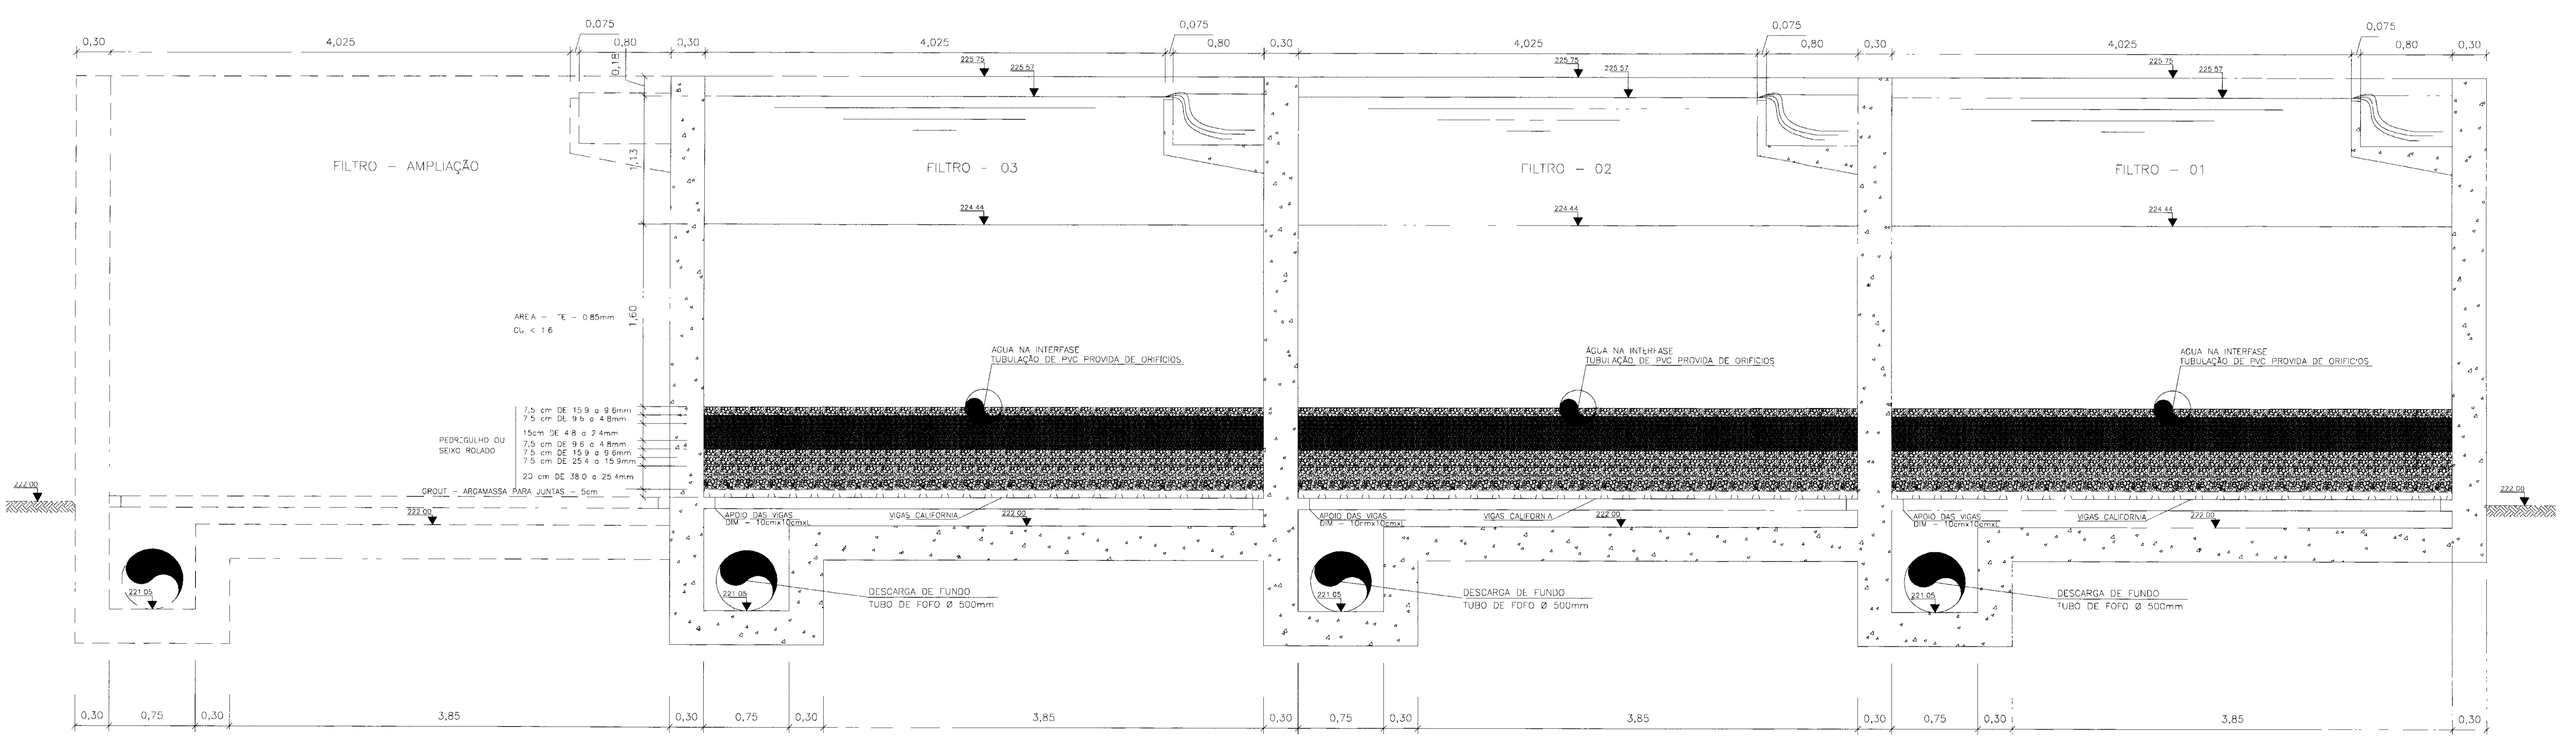


CORTE BB
ESCALA 1/25

ISS PROTO	ISS CONSTRUÇÃO																
LICENÇA AMBIENTAL (SMA/CABANA)	CCO																
CREA	APPRO																
PROPRIETÁRIO SRH - SECRETARIA DE RECURSOS HÍDRICOS PROJETISTA MANOEL DO VALE SALES ENG. CIVIL CREA - 5250-D/DE CALCULISTA MANOEL DO VALE SALES ENG. CIVIL CREA - 5250-D/DE CONSTRUTOR CONSTRUTORA ATLÂNTIDA LTDA RUA MARANHÃO FERREIRA 1460 - JARDIM TORRES CEP. 60.130-361 - CREA - 5127 C.G.C. 07.842.158/0001-08																	
	000031																
CLIENTE SRH - SECRETARIA DE RECURSOS HÍDRICOS																	
PROJETO AS BUILT DAS ADUTORAS DE ICÓ E IGATU - ADUTORA DE IGATU																	
ASSUNTO ESTAÇÃO DE TRATAMENTO DE ÁGUA - DETALHES DO FITO FILTRANTE - CORTE AA E CORTE BB																	
<table border="1"> <thead> <tr> <th>PROJETO</th> <th>DESENHO</th> <th>DATA</th> <th>Nº DO DESENHO</th> </tr> </thead> <tbody> <tr> <td>MANOEL DO VALE SALES</td> <td>Alan Marques</td> <td>Fev/2000</td> <td></td> </tr> <tr> <td>Eng. Civil - CREA - 5250-D/DE</td> <td>Eng. Civil - CREA - 5250-D/DE</td> <td>ESCALA</td> <td>PLANTA Nº 027-48/14</td> </tr> <tr> <td></td> <td></td> <td>1/25</td> <td></td> </tr> </tbody> </table>	PROJETO	DESENHO	DATA	Nº DO DESENHO	MANOEL DO VALE SALES	Alan Marques	Fev/2000		Eng. Civil - CREA - 5250-D/DE	Eng. Civil - CREA - 5250-D/DE	ESCALA	PLANTA Nº 027-48/14			1/25		
PROJETO	DESENHO	DATA	Nº DO DESENHO														
MANOEL DO VALE SALES	Alan Marques	Fev/2000															
Eng. Civil - CREA - 5250-D/DE	Eng. Civil - CREA - 5250-D/DE	ESCALA	PLANTA Nº 027-48/14														
		1/25															
<table border="1"> <thead> <tr> <th>Nº REVISÃO</th> <th>MOTIVO REVISÃO</th> <th>REVISADO POR</th> <th>VBTO</th> </tr> </thead> <tbody> <tr> <td></td> <td></td> <td></td> <td></td> </tr> </tbody> </table>	Nº REVISÃO	MOTIVO REVISÃO	REVISADO POR	VBTO													
Nº REVISÃO	MOTIVO REVISÃO	REVISADO POR	VBTO														
OBS FEITO PELA CONSTRUTORA ATLÂNTIDA																	

PC: 0205-2020_A00_A00-PROJETOS-ATLANTIDA_CADATV01_FL-04R-03.DWG
 PRONCHIA FORMATO A3 - 1188 X 841MM

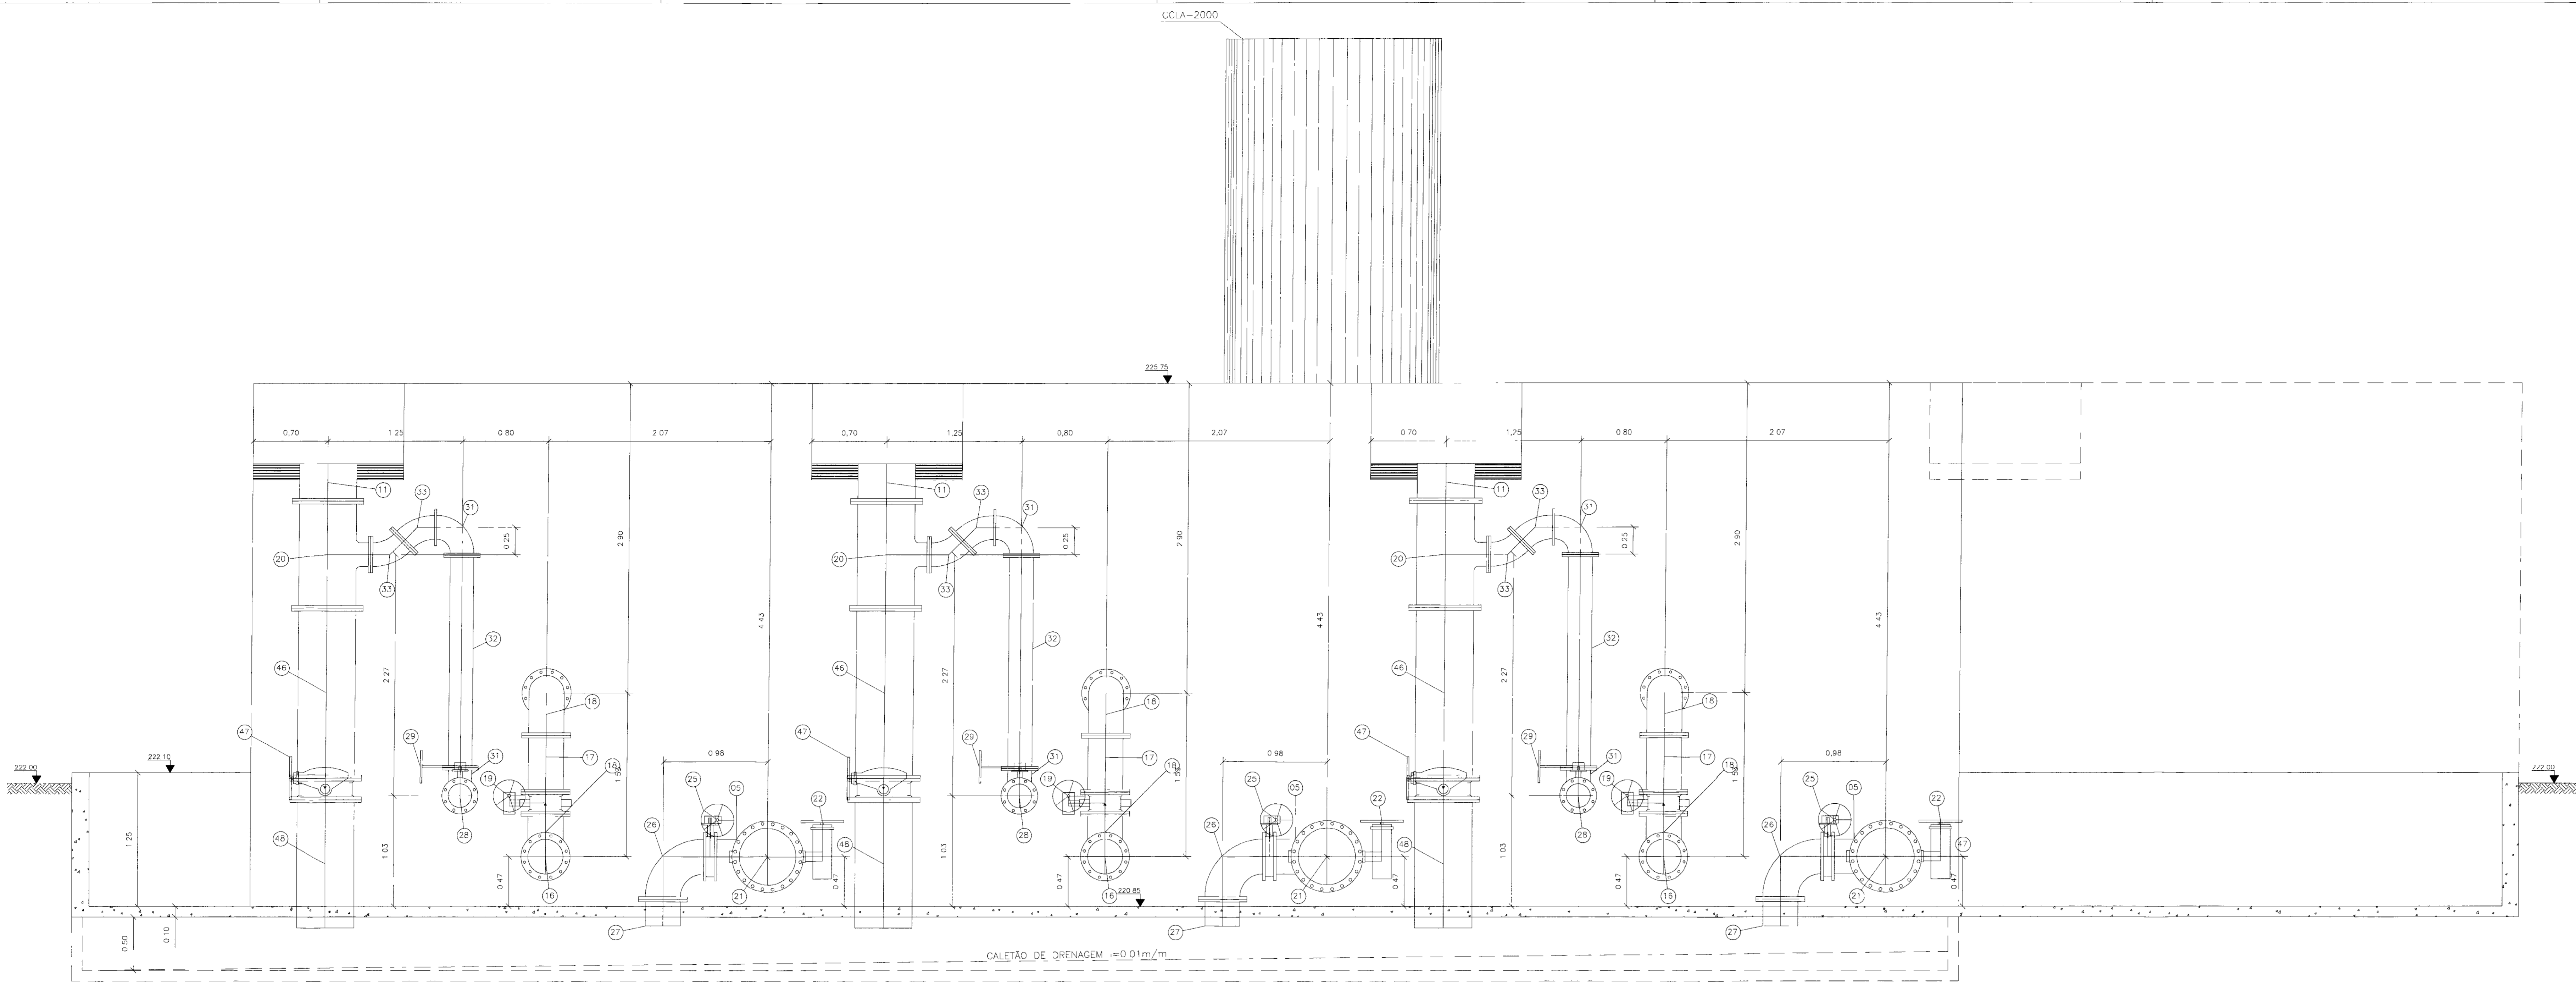

CORTE CC
ESCALA 1/25

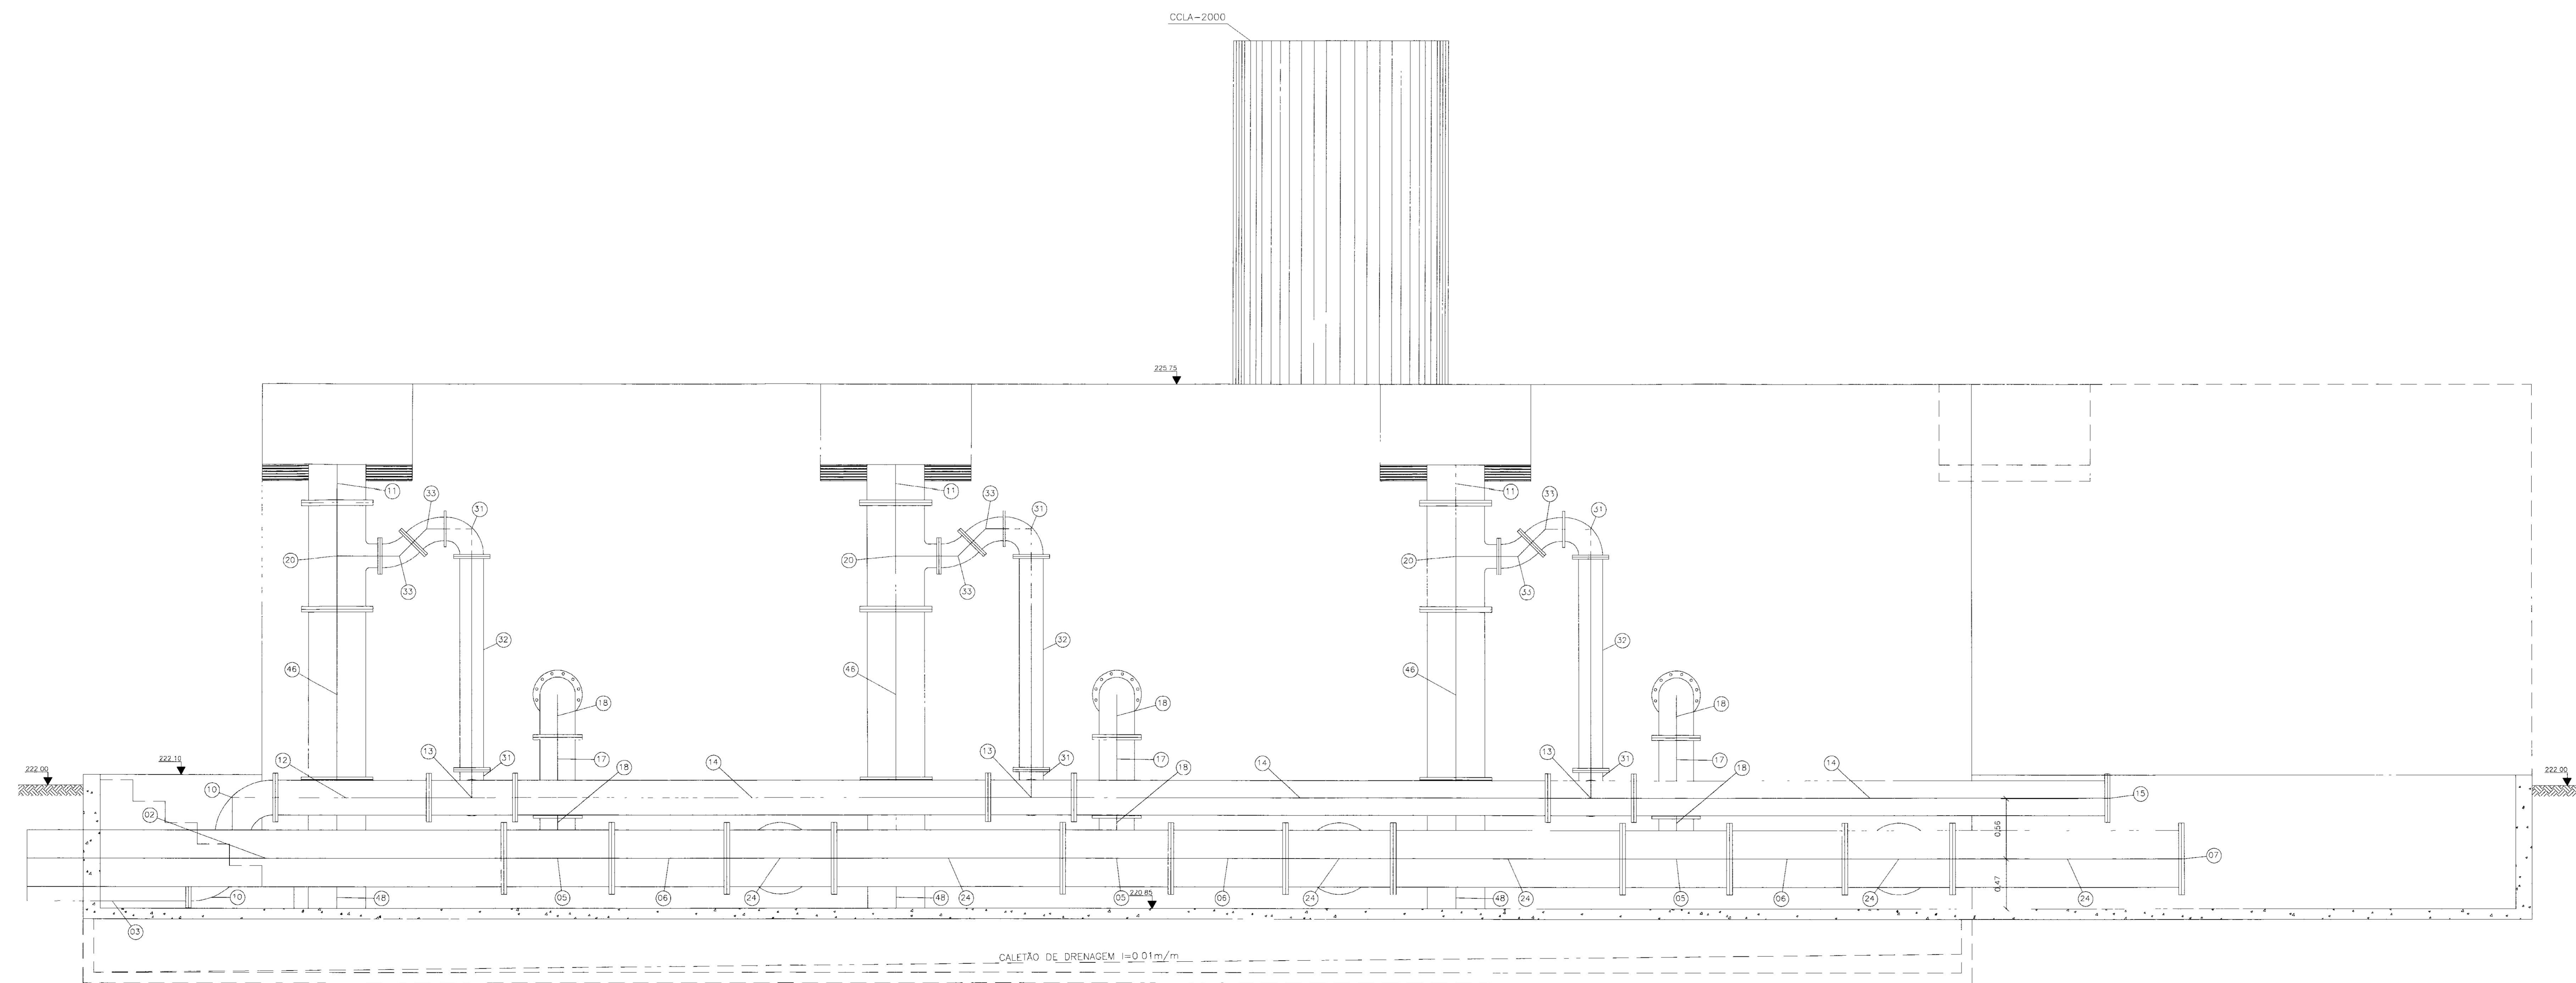

CORTE DD
ESCALA 1/25

RELAÇÃO DE MATERIAIS									
ITEM	DESCRIÇÃO	UN	QUANT	DN	Ø	VALORES COMP	VALORES ESTIMADOS	2019	24100
01	TUBO PVC BIFORO PONTA E BOLSA	60	-	300	-	-	-	-	-
02	TUBO PONTA FLANGE EM FOGO	10	1.00	300	-	-	-	40	4.43
03	EXTENSOR DE PONTA FLANGE C/ ABA DE VEDAÇÃO EM FOGO	10	3.00	300	-	-	-	12	0.70
04	TUBO FLANGADO EM FOGO	80	3.00	600	-	-	-	100	2.13
05	TE FLANGADO EM FOGO	10	9.00	500	300	ANINH	-	188.00	300.00
06	TUBO FLANGADO EM FOGO	10	3.00	500	-	-	-	20	1.01
07	FLANGE CEGO EM FOGO	10	1.00	600	-	-	-	20	-
08	TUBO PVC BIFORO PONTA E BOLSA	60	-	300	-	-	-	-	-
09	TUBO PONTA FLANGE EM FOGO	70	1.00	300	-	-	-	12	1.50
10	EXTENSOR DE PONTA FLANGE C/ ABA DE VEDAÇÃO EM FOGO	10	2.00	300	-	-	-	24	28.00
11	TUBO PONTA FLANGE EM FOGO	10	3.00	500	-	-	-	60	0.50
12	TUBO FLANGADO EM FOGO	10	1.00	300	-	-	-	12.00	1.45
13	TE FLANGADO EM FOGO	10	3.00	300	200	60/50	-	30.00	-
14	TUBO FLANGADO EM FOGO	10	3.00	300	-	-	-	12	4.40
15	FLANGE CEGO EM FOGO	10	1.00	300	-	-	-	-	-
16	TUBO FLANGADO EM FOGO	10	3.00	300	-	-	-	36	1.60
17	TUBO FLANGADO EM FOGO	10	3.00	300	-	-	-	0.53	-
18	CURVA FLANGADA EM FOGO	10	6.00	300	-	-	-	144	14.10
19	VALVULA ANNA C/ CURTO COM VOLANTE EM FOGO	10	3.00	300	-	-	-	13	13.00
20	TE FLANGADO EM FOGO	10	3.00	500	200	60/50	-	30.00	60.00
21	TUBO FLANGADO EM FOGO	10	3.00	300	-	-	-	60	1.25
22	VALVULA ANNA C/ CURTO COM VOLANTE EM FOGO	70	3.00	300	-	-	-	-	-
23	EXTENSOR DE PONTA FLANGE C/ ABA DE VEDAÇÃO EM FOGO	10	3.00	300	-	-	-	0.70	-
24	TE FLANGADO EM FOGO	10	3.00	500	500	140	-	-	142.00
25	VALVULA ANNA C/ CURTO COM VOLANTE EM FOGO	10	3.00	300	-	-	-	-	-
26	CURVA FLANGADA EM FOGO	10	6.00	300	-	-	-	120	12.00
27	EXTENSOR FLANGADO EM FOGO LIND 20W	10	3.00	200	-	-	-	0.80	-
28	TUBO FLANGADO EM FOGO	10	3.00	300	-	-	-	50	0.90
29	VALVULA WATER C/ DANA DE ENRENDAGEM EM FOGO	10	6.00	300	-	-	-	-	30.00
30	TUBO FLANGADO EM FOGO	10	3.00	200	-	-	-	30	0.50
31	CURVA FLANGADA EM FOGO	10	3.00	200	-	-	-	140	14.00
32	TUBO FLANGADO EM FOGO	70	3.00	200	-	-	-	2.00	-
33	LUBINA 45° FLANGADA EM FOGO	10	4.00	200	-	-	-	30	1.00
34	EXTENSOR DE PONTA FLANGE COM ABA DE VEDAÇÃO (FOTO)	10	3.00	200	-	-	-	30	0.70
35	TUBO FLANGADO EM FOGO	10	3.00	200	-	-	-	50	0.75
36	TE FLANGADO EM FOGO	10	4.00	200	-	-	-	40	40.00
37	TE FLANGADO EM FOGO	10	4.00	200	200	40	-	40.00	-
38	FLANGE CEGO	10	1.00	200	-	-	-	10	10.00
39	REDUÇÃO FLANGADA CONCENTRICA EM FOGO	10	2.00	300	200	24	-	24.00	-
40	TUBO FLANGADO EM FOGO	10	3.00	150	-	-	-	24	0.50
41	TUBO FLANGADO EM FOGO	10	3.00	300	-	-	-	24	0.90
42	FLANGE ANILAS DE FIBRA DE VIDRO	10	2.00	300	-	-	-	20	20.00
43	FLANGE ANILAS DE FIBRA DE VIDRO	10	1.00	500	-	-	-	-	-
44	REDUÇÃO FLANGADA CONCENTRICA EM FOGO	10	1.00	500	100	20/16	-	20.00	36.00
45	EXTENSOR COM FLANGE E BOLSA EM FOGO	10	1.00	400	-	-	-	-	-
46	TUBO PONTA FLANGE EM FOGO	30	3.00	500	-	-	-	60	1.60
47	VALVULA ANNA C/ CURTO COM VOLANTE EM FOGO	10	3.00	500	-	-	-	-	60.00
48	TUBO PONTA FLANGE EM FOGO	10	1.00	500	-	-	-	60	1.25
49	TUBO DI MORTO EM PVC BIFORO	40	1.00	400	-	-	-	0.50	-
50	CURVA COM BOLSA EM FOGO	K-7	1.00	400	-	-	-	-	-
51	TUBO PVC PONTA E BOLSA BIFORO	60	1	400	-	-	-	WVA	-

ISS PROJETO: _____ ISS CONSTRUÇÃO: _____

LICENÇA AMBIENTAL (REMAT/TERMO): _____

CCO: _____

CREA: _____

APROVO: _____

PROPRIETÁRIO DE RECURSOS HÍDRICOS: _____

PROJETISTA: MANOEL DO VALE SALES, ENG. CIVIL, CREA - RJ 2550-0/CE

CALCULISTA: MANOEL DO VALE SALES, ENG. CIVIL, CREA - RJ 2550-0/CE


CLIENTE: SRH - SECRETARIA DE RECURSOS HÍDRICOS

PROJETO: AS BUNLI DAS ADUTORA DE ÁGUA E IGUATU - ADUTORA DE IGUATU


CONSTRUTORA ATLÂNTIDA

PROJETO: MANOEL DO VALE SALES, ENG. CIVIL - CREA - RJ 2550-0/CE

REVISÃO: _____

DATA: 20/02/2020

ESCALA: 1/25


Nº DO PROJETO: 100032

Nº DO DESENHO: PCETA/16/0414


REVISADO POR: _____

FEITO PELA CONSTRUTORA ATLÂNTIDA


100032

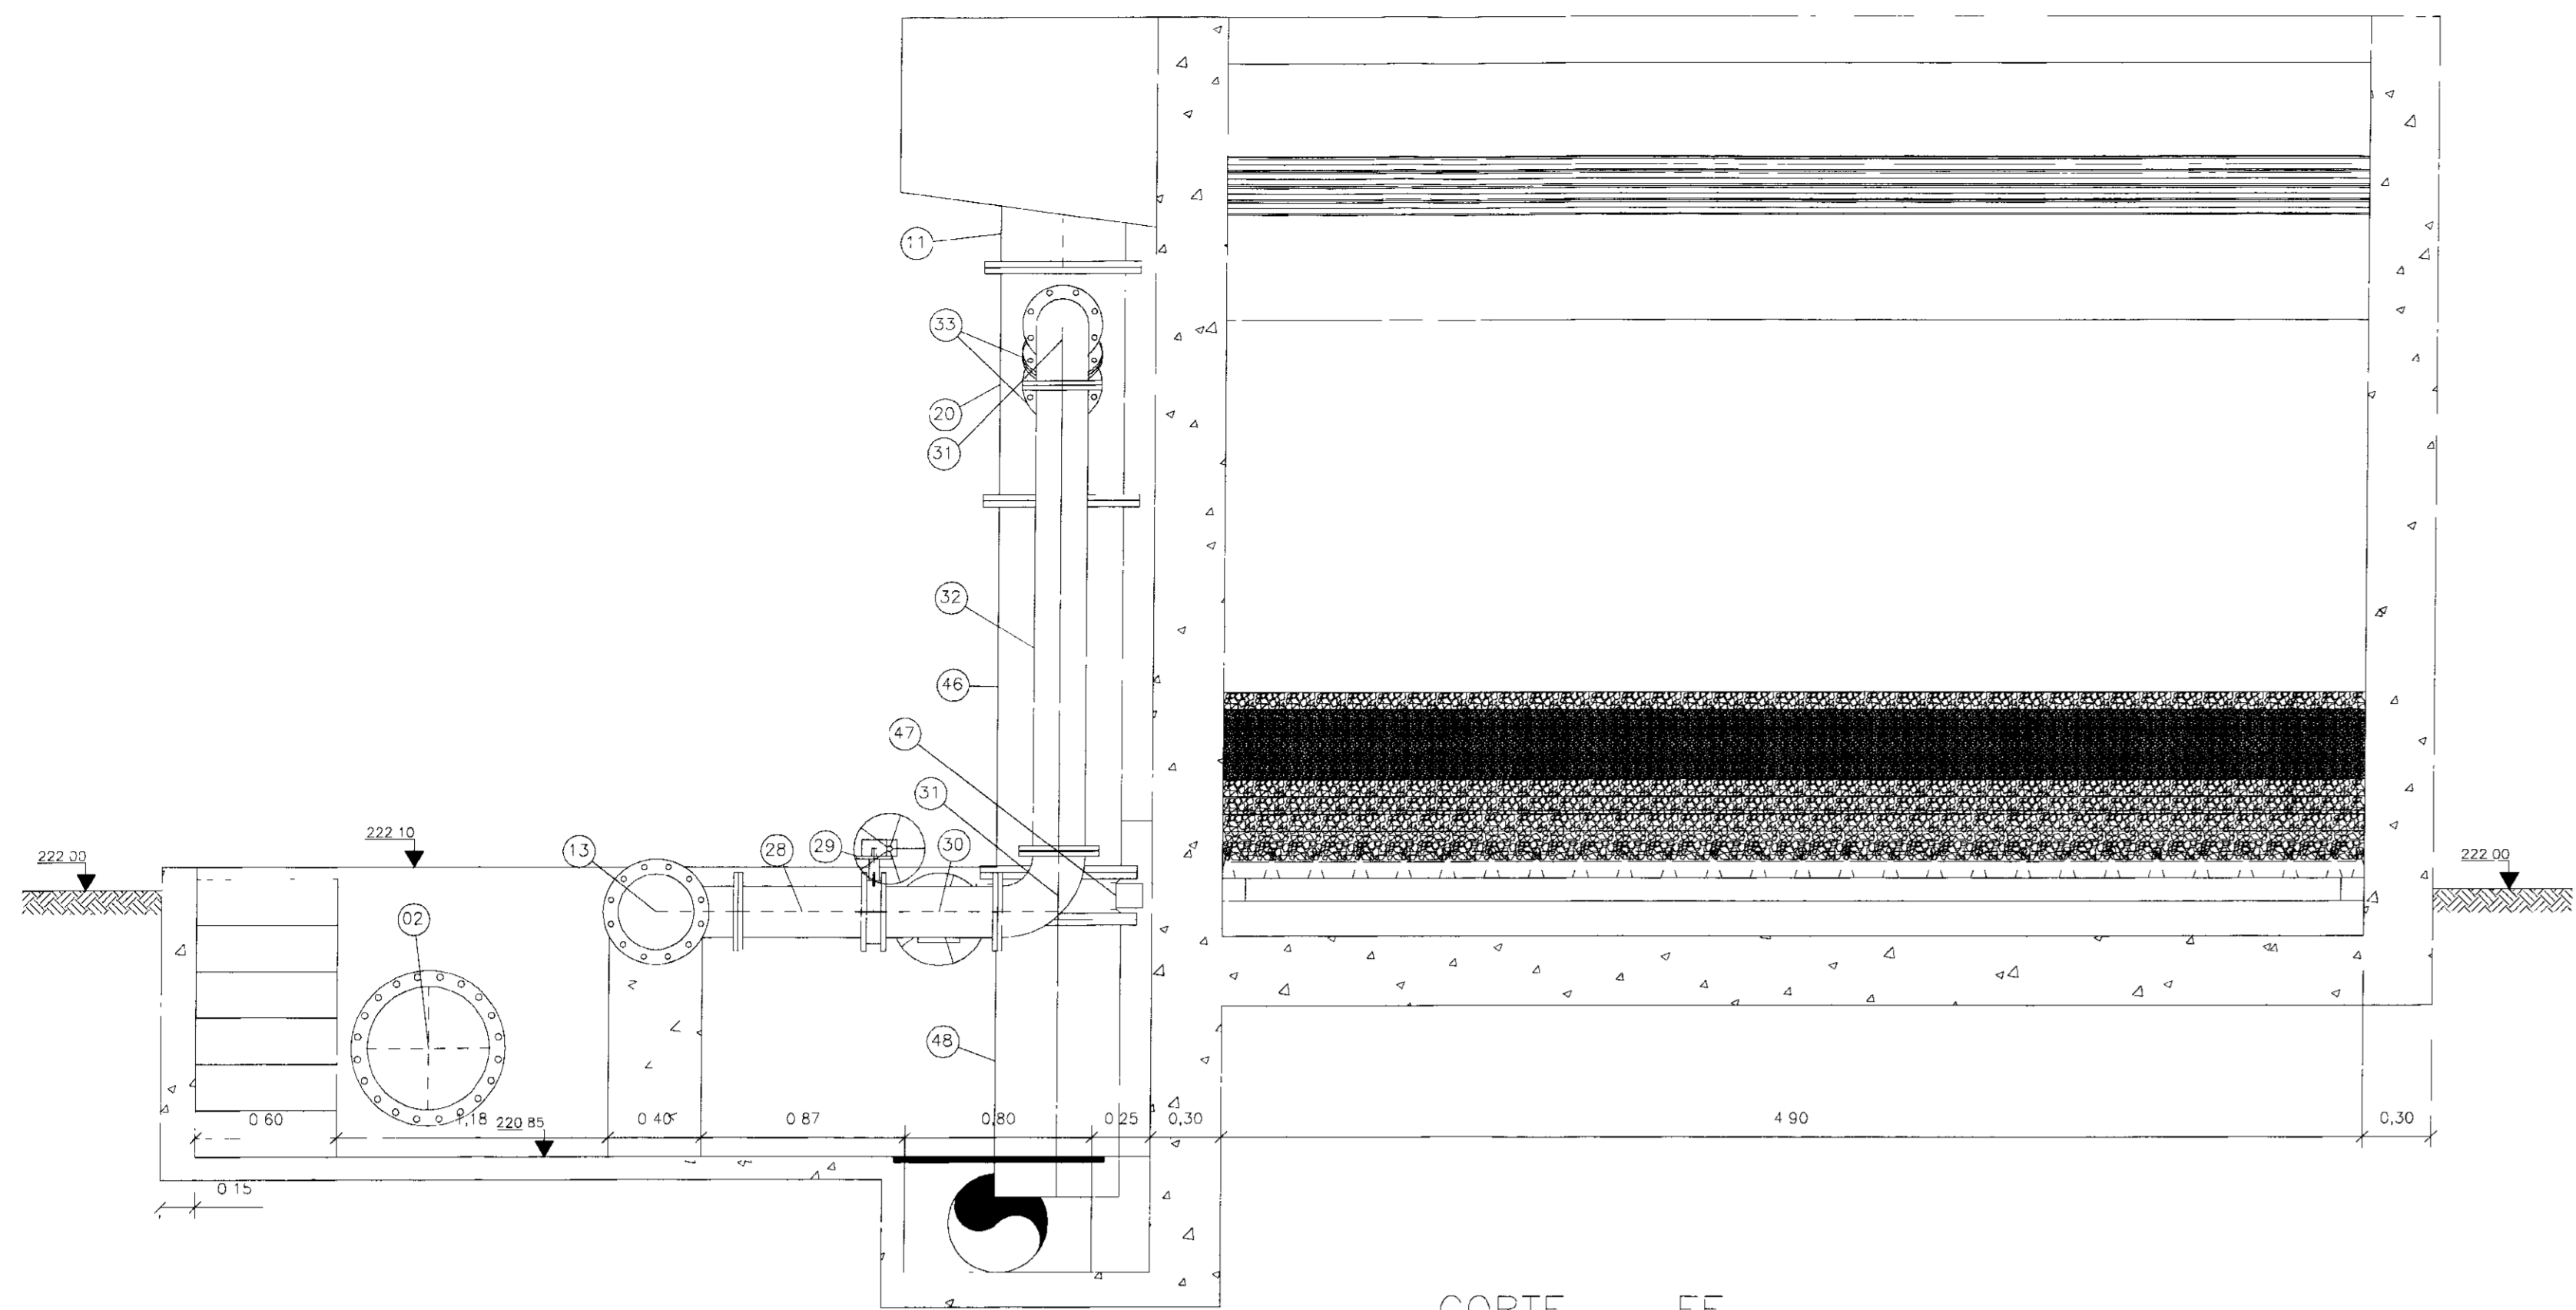


CORTE EE
ESCALA 1/25

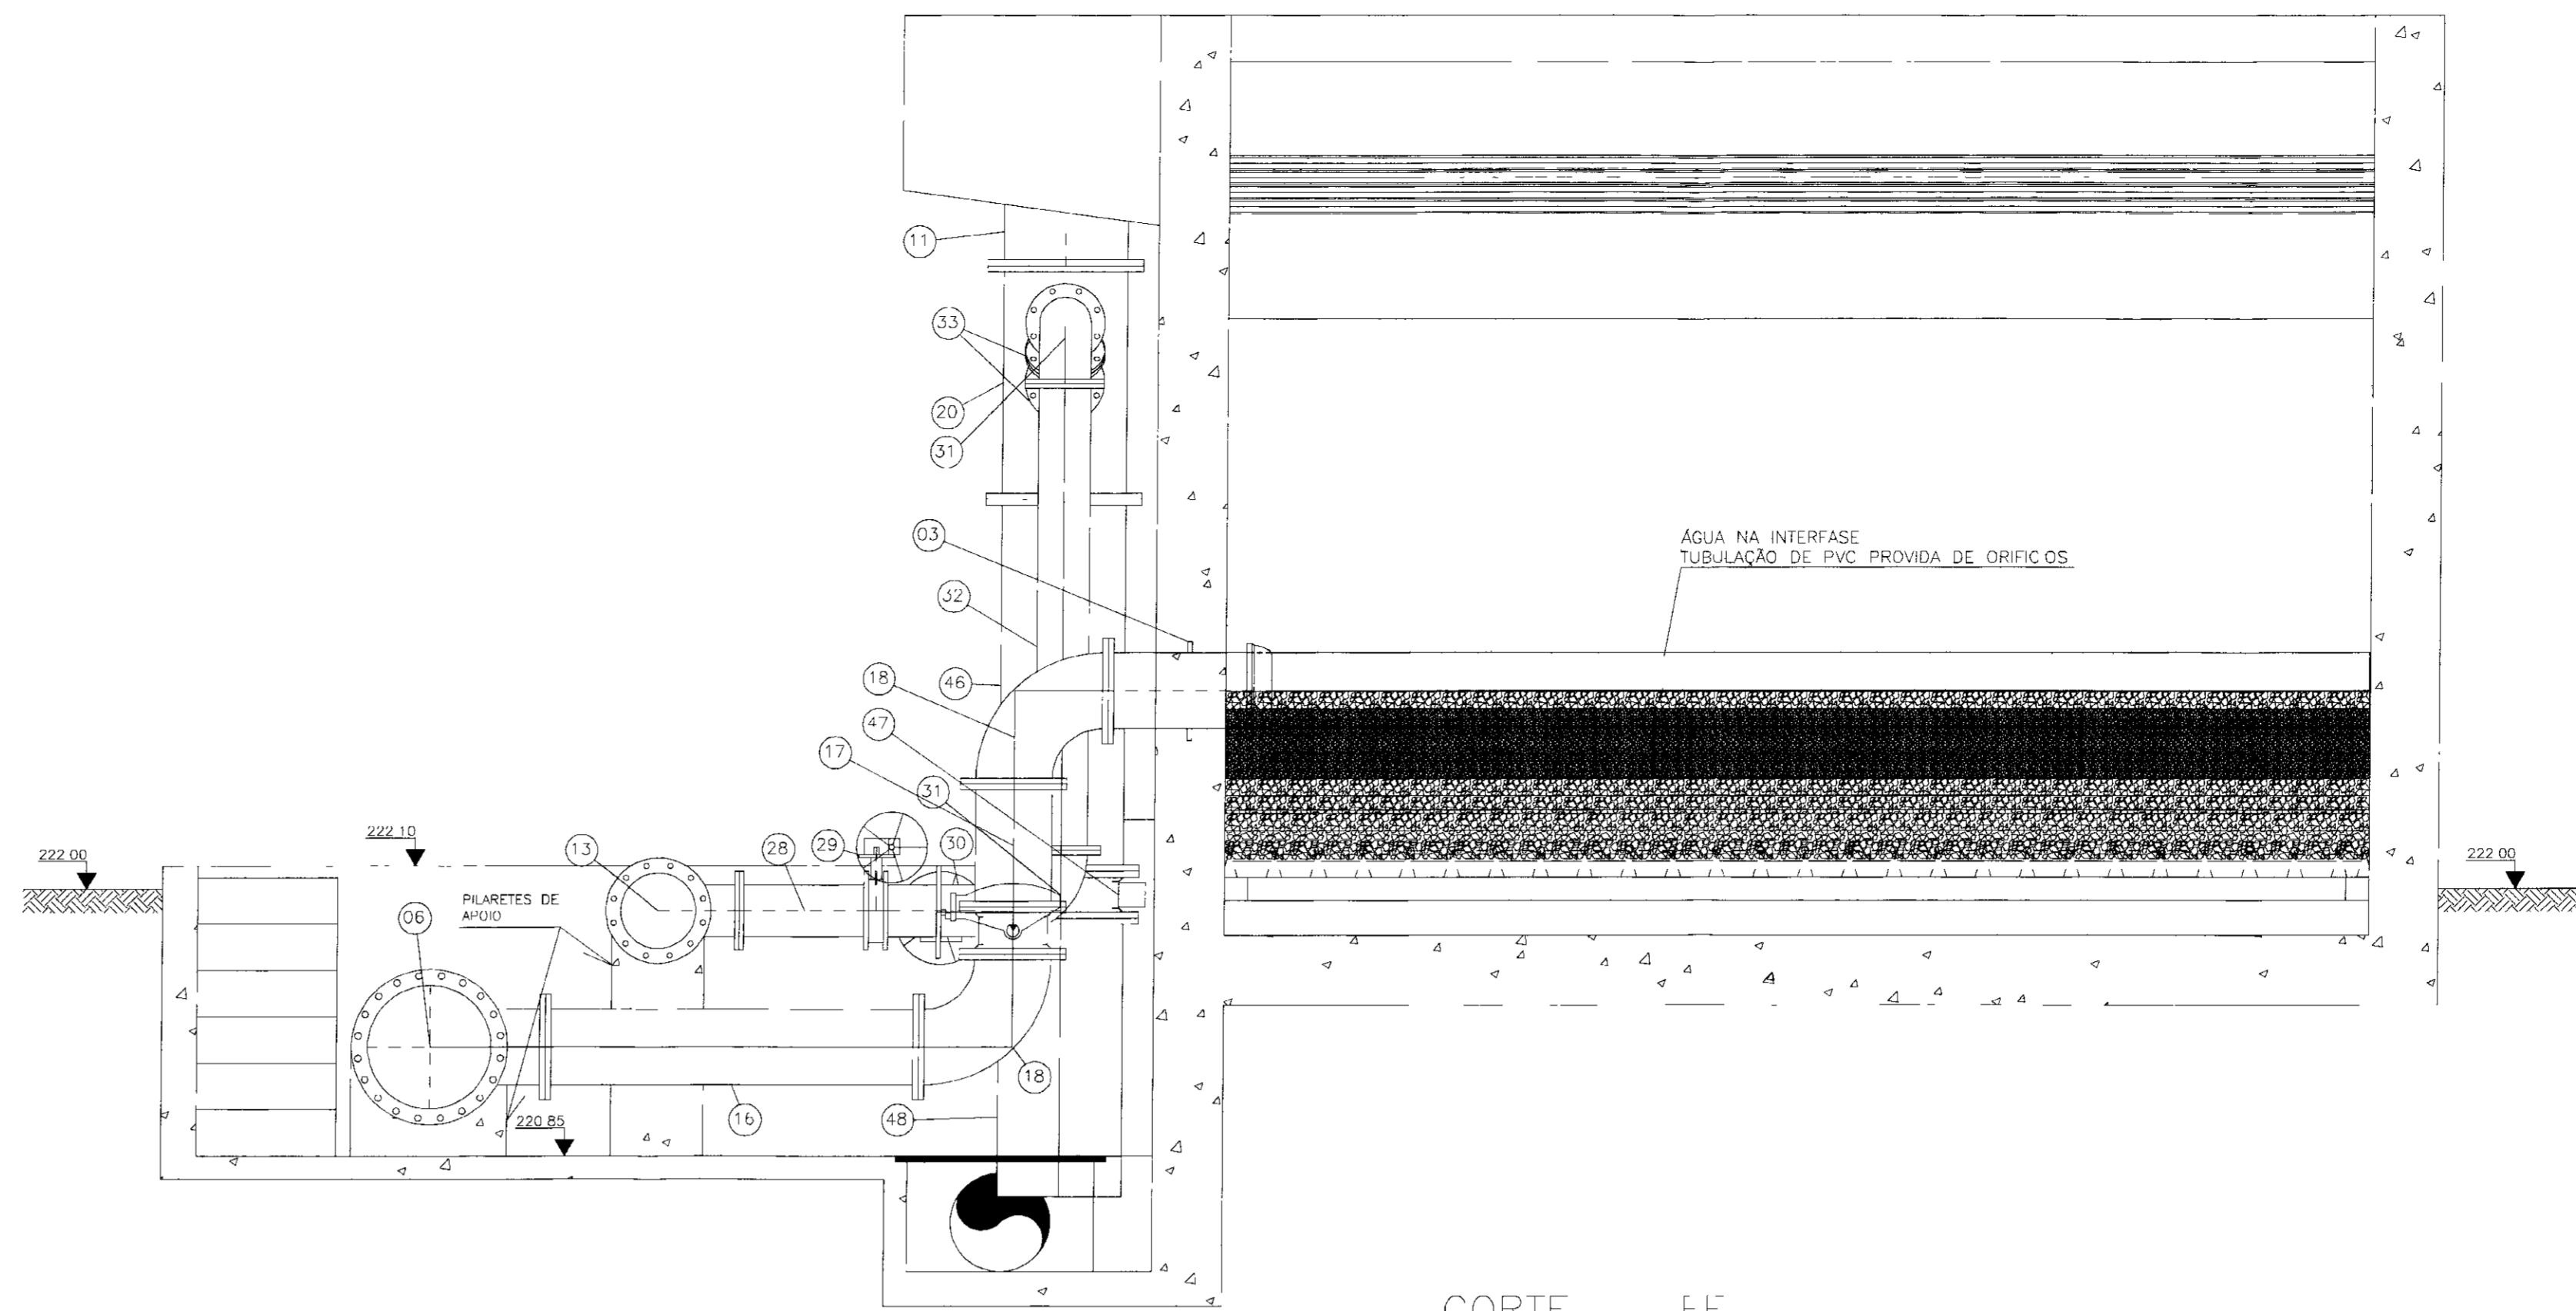

CORTE FF
ESCALA 1/25

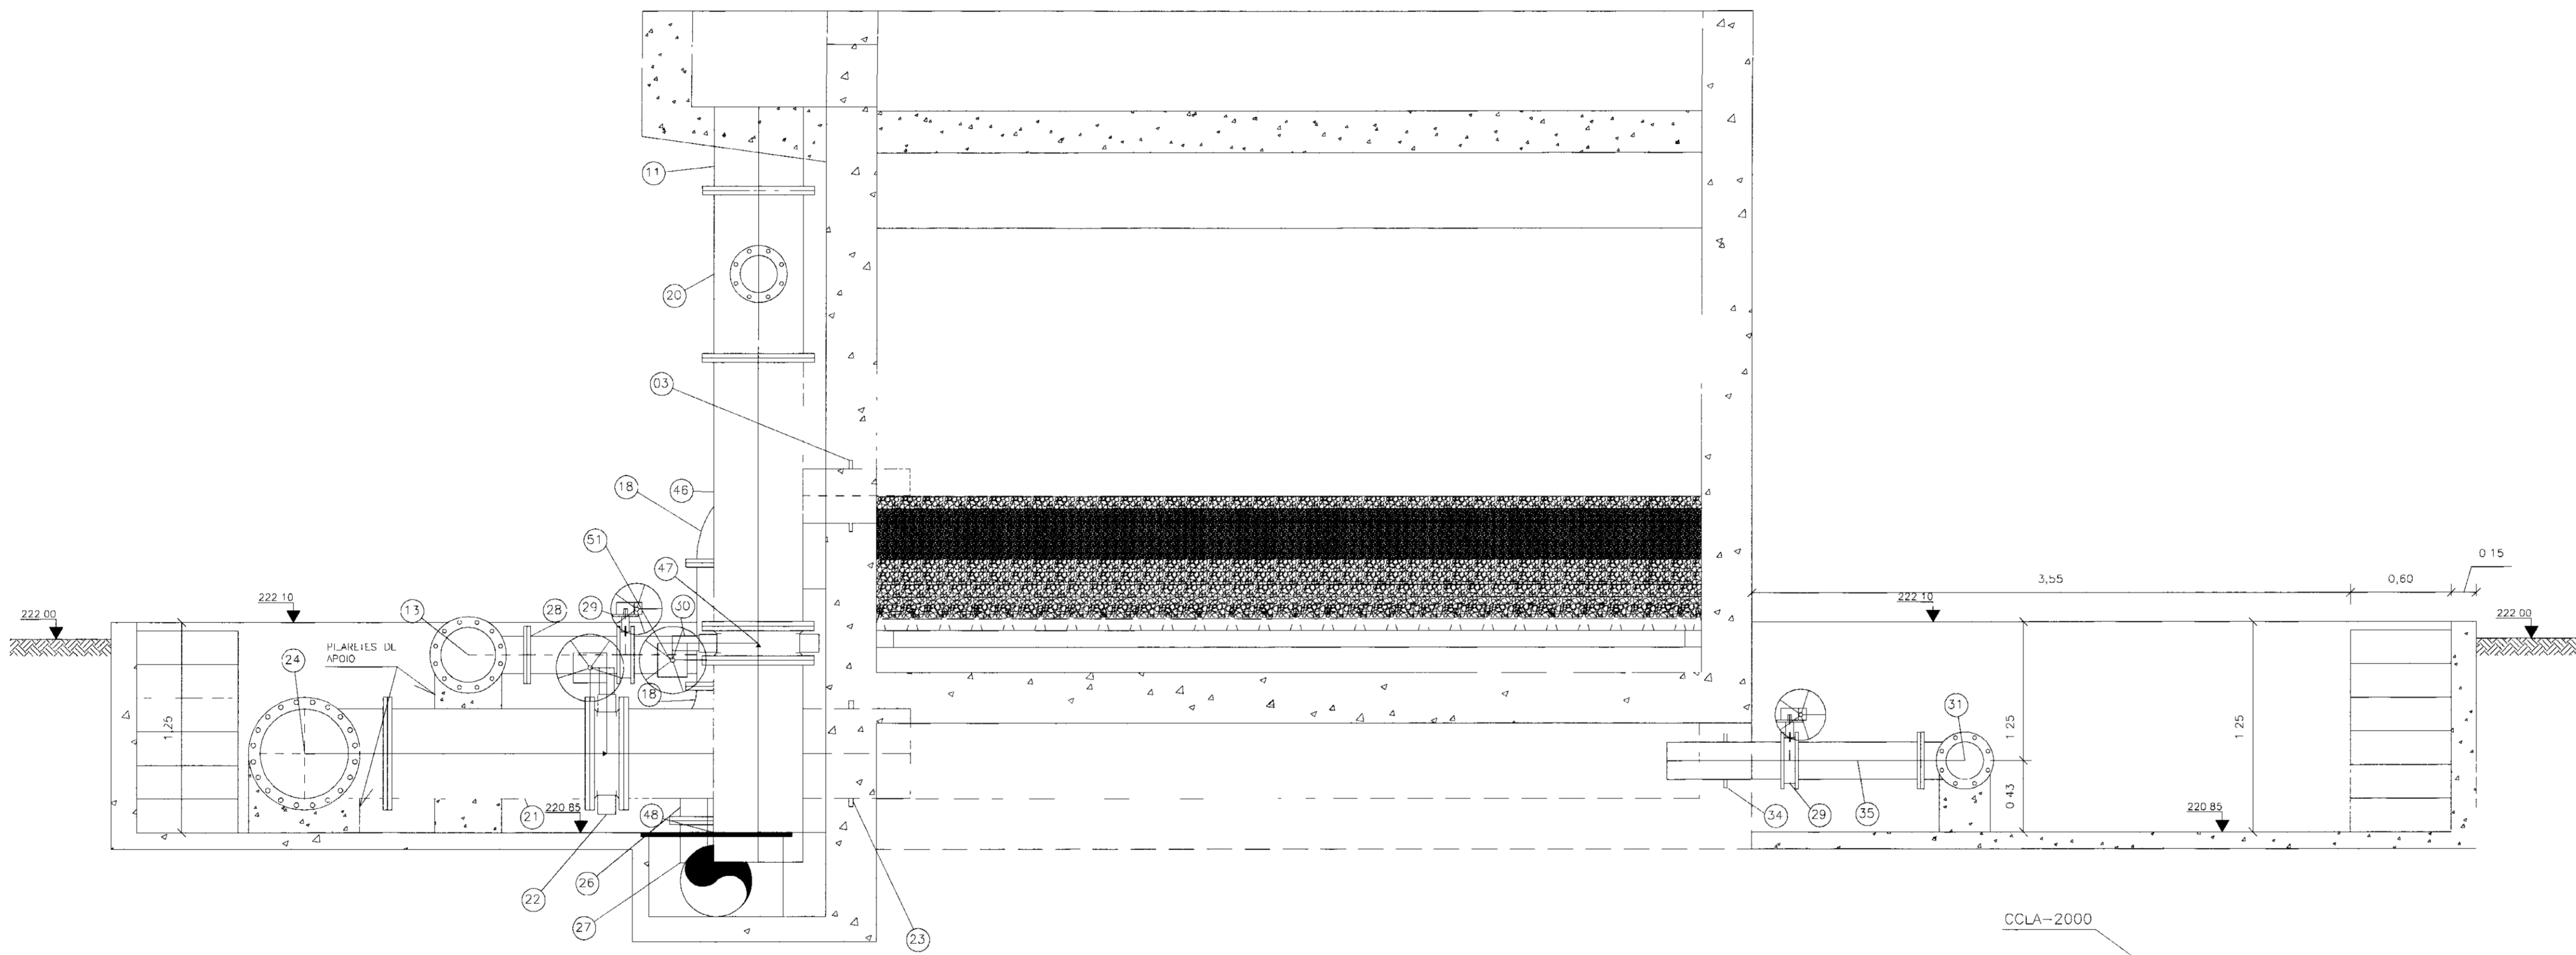

CORTE GG
ESCALA 1/25

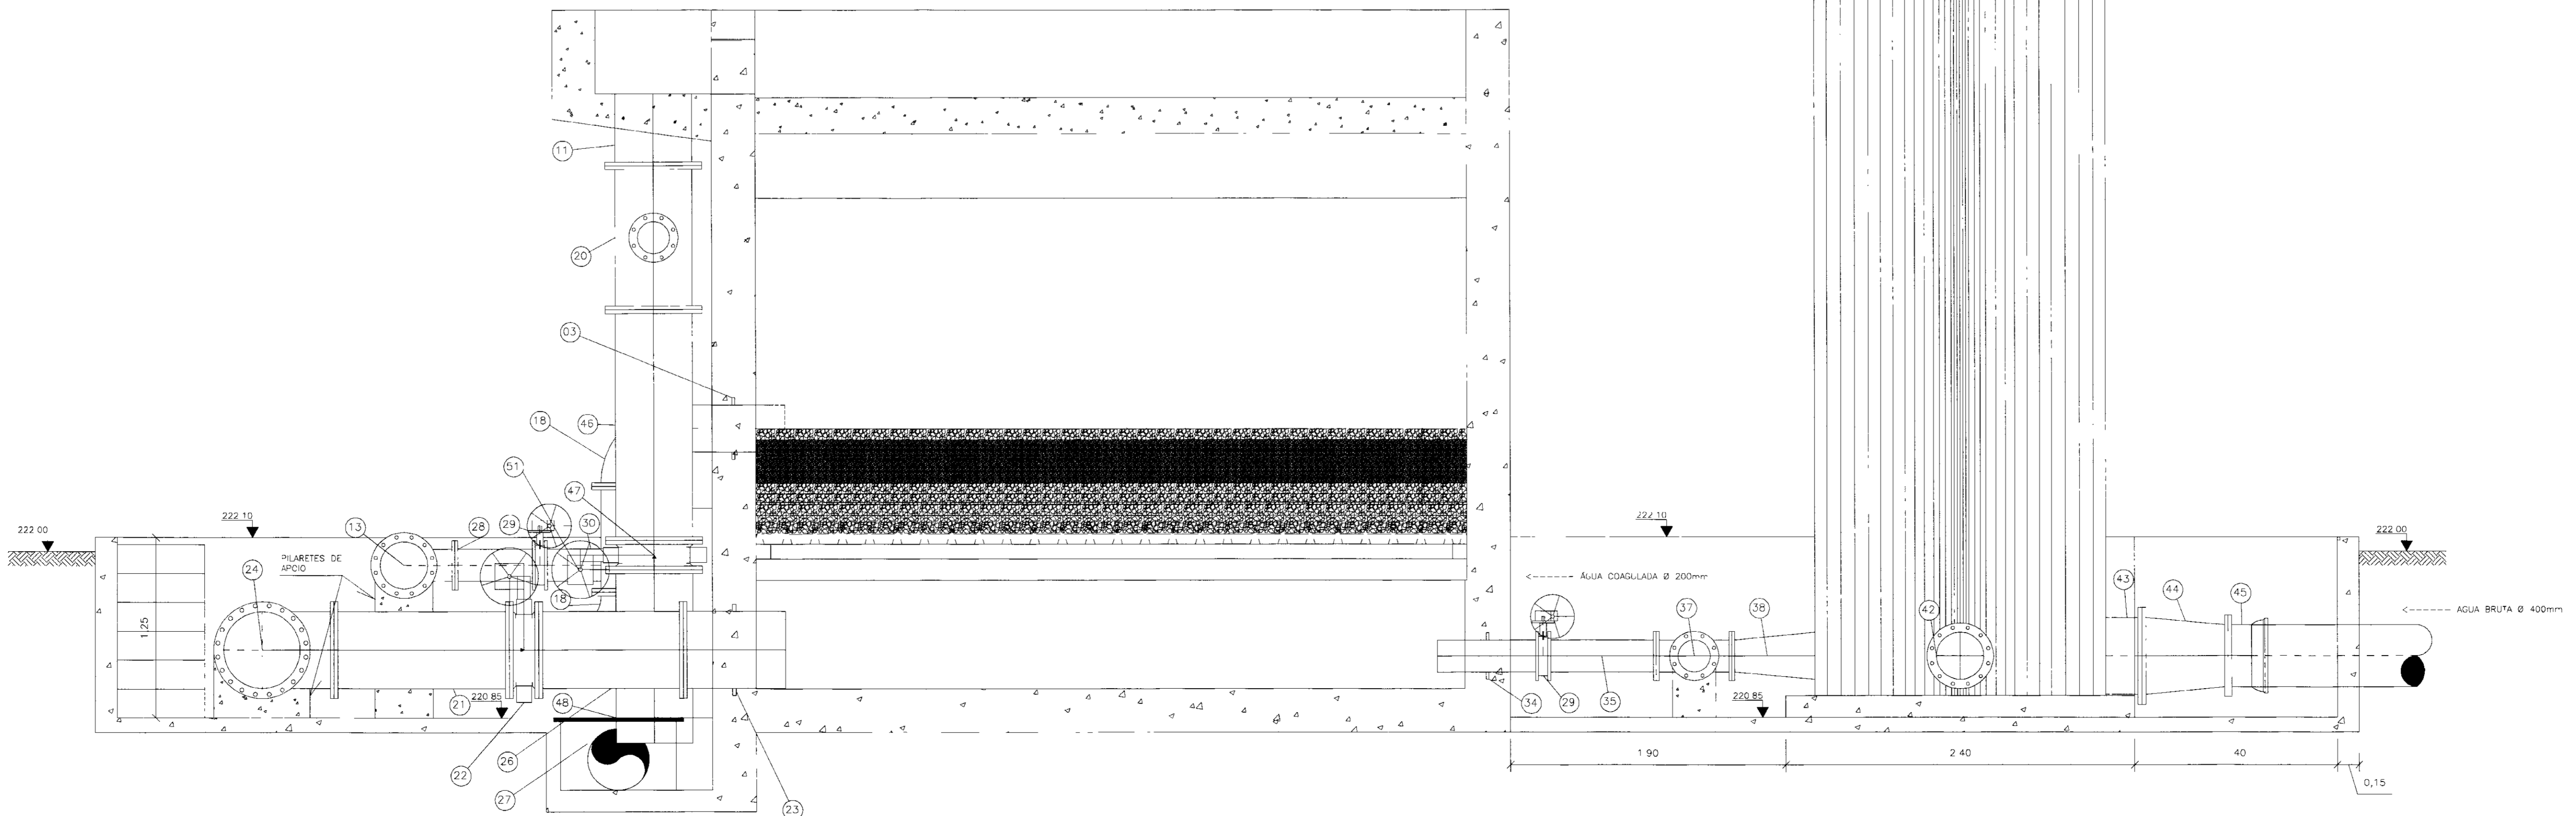

CORTE HH
ESCALA 1/25

RELAÇÃO DE MATERIAIS										
ITEM	DESCRIÇÃO	QTD	UNID	DE	VALOR COMP	VALOR ESTIMADO				

ISS PROJETO ISS CONSTRUÇÃO

LICENCIAMENTO AMBIENTAL (SEM/COMAR/AM) CCC

CREA APROVO

PROPRIETÁRIO
SRH - SECRETARIA DE RECURSOS HÍDRICOS

PROJETISTA
MANOEL DO VALE SALES
ENR 1º DIV. CREA - 5250-0/CE

CALCULISTA
MANOEL DO VALE SALES
ENR 1º DIV. CREA - 5250-0/CE

CONSTRUTORA
CONSTRUTORA ATLÂNTIDA LTDA
RUA MARCONDES FERREIRA, 1450 - DISTRIC TORRES
CEP. 60.300-981 - CREA - 5.737

PAGOS

0210014

Av. Santos Dumont, 1140 - Sl. 210 - Atacótes - Fortaleza - CE
CNPJ nº 08.150.181 FONE (85) 2616247
C.P. nº 84.234.300/0001-28
www.construtoratlantida.com.br
www.jeeengineer.com.br

CLIENTE
SRH - SECRETARIA DE RECURSOS HÍDRICOS

PROJETO
AS BUNTS DA ADutora DE ÁGUA E IGUAU - ADutora DE IGUAU

ASSENTO
ESTÁÇÃO DE TRATAMENTO DE ÁGUA -
MONTAGEM HIDROMECÂNICA - CORTES EE, FF, GG, HH


CONSTRUTORA ATLÂNTIDA

PROJETO: MANOEL DO VALE SALES
DATA: Fev/2000
ESCALA: 1/25
PCLTA/107-05/14


REVISADO POR: VISTO

FEITO PELA CONSTRUTORA ATLÂNTIDA



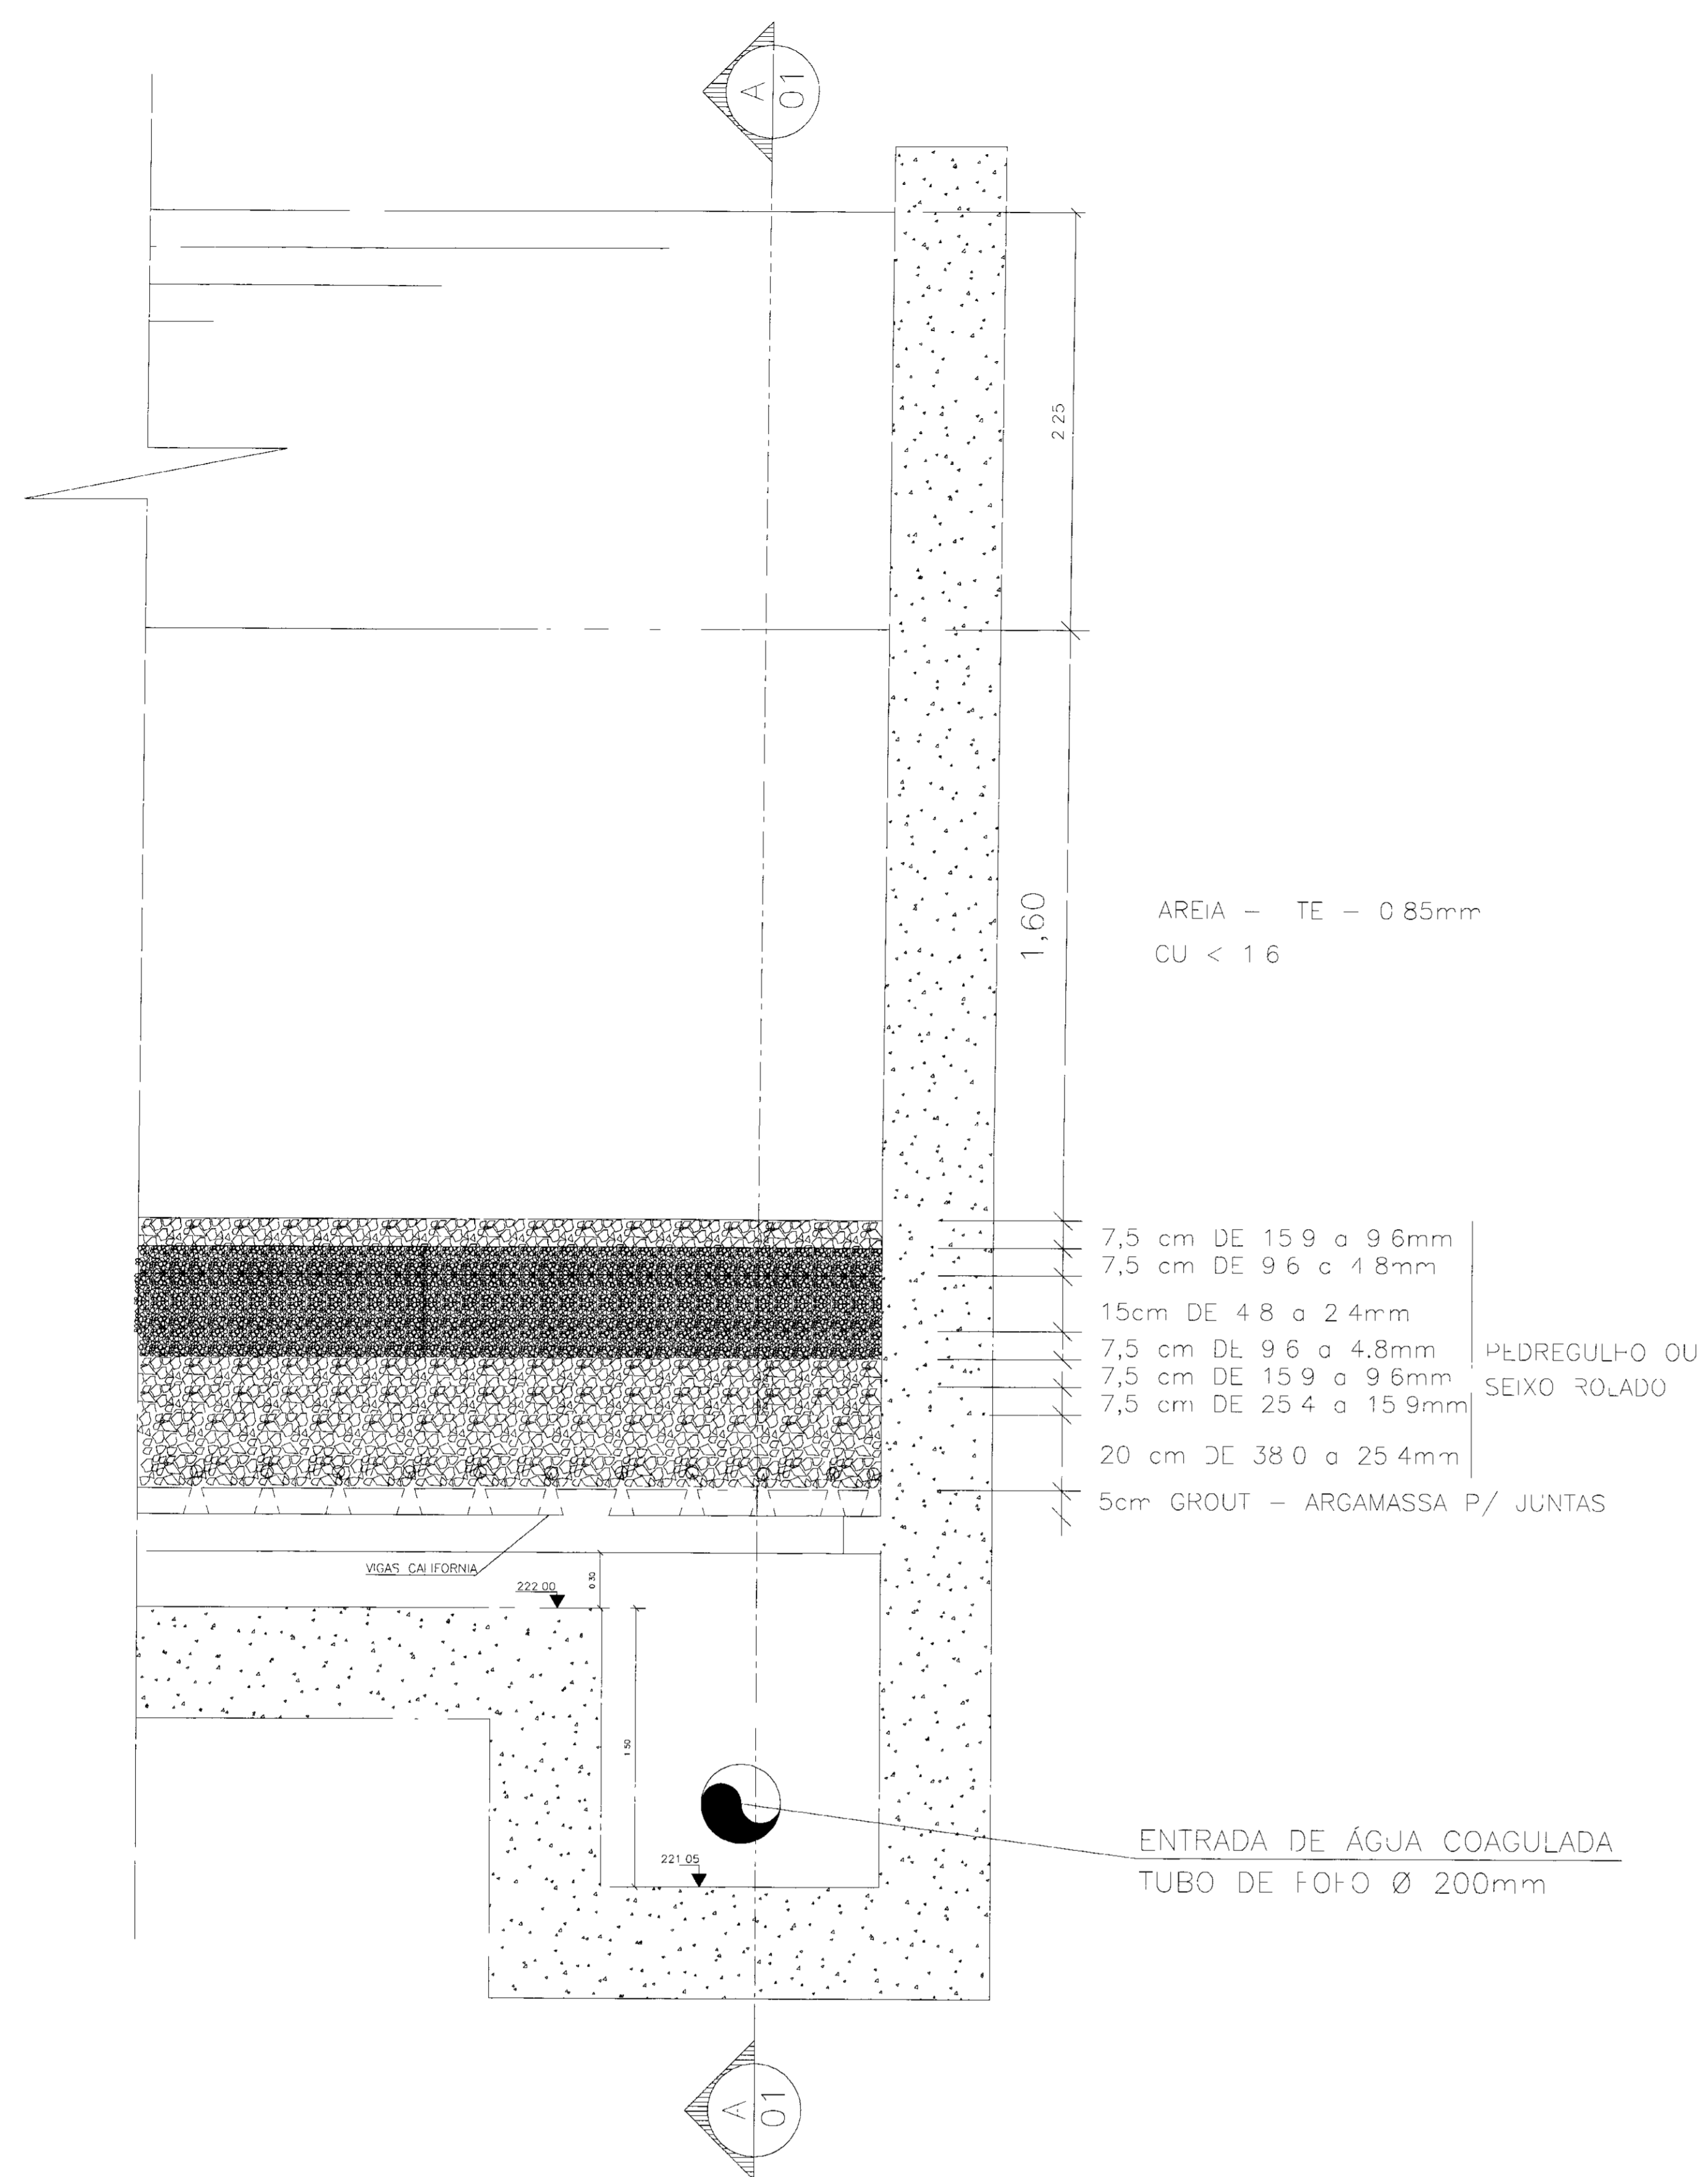


DETALHE 01 CORTE AA11
ESCALA 1/12,5

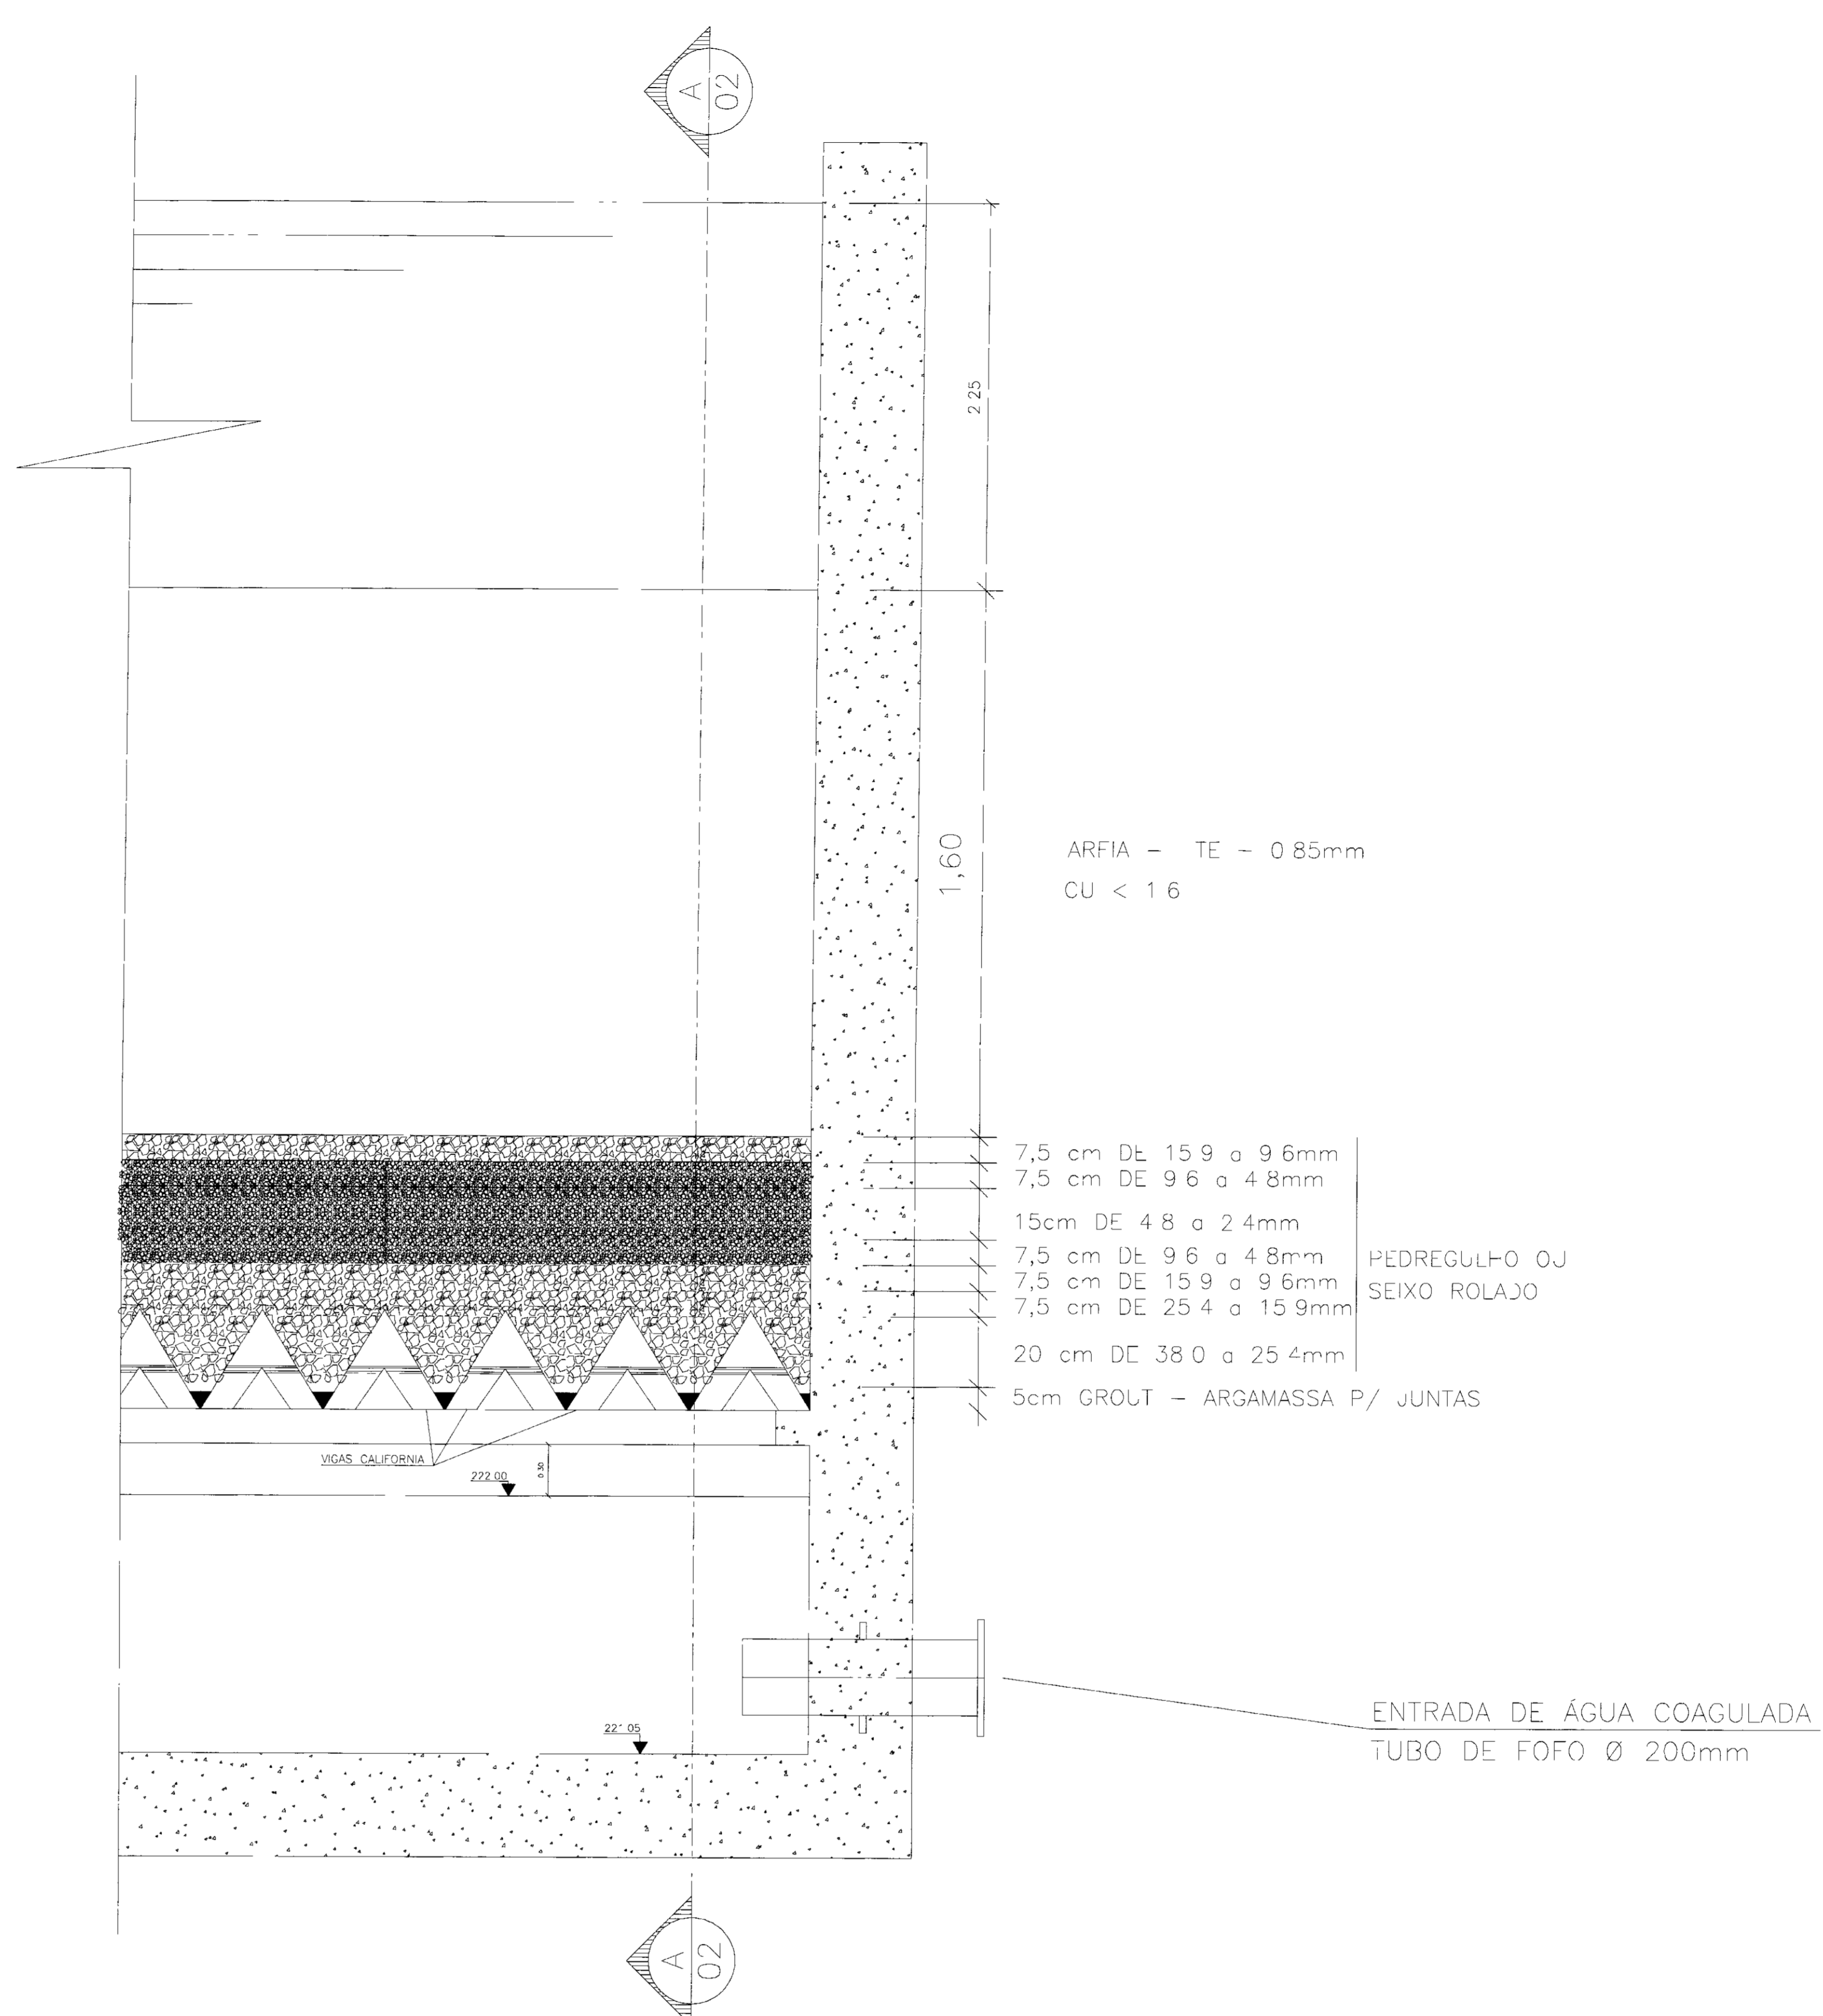


DETALHE 02 CORTE AA22
ESCALA 1/12,5

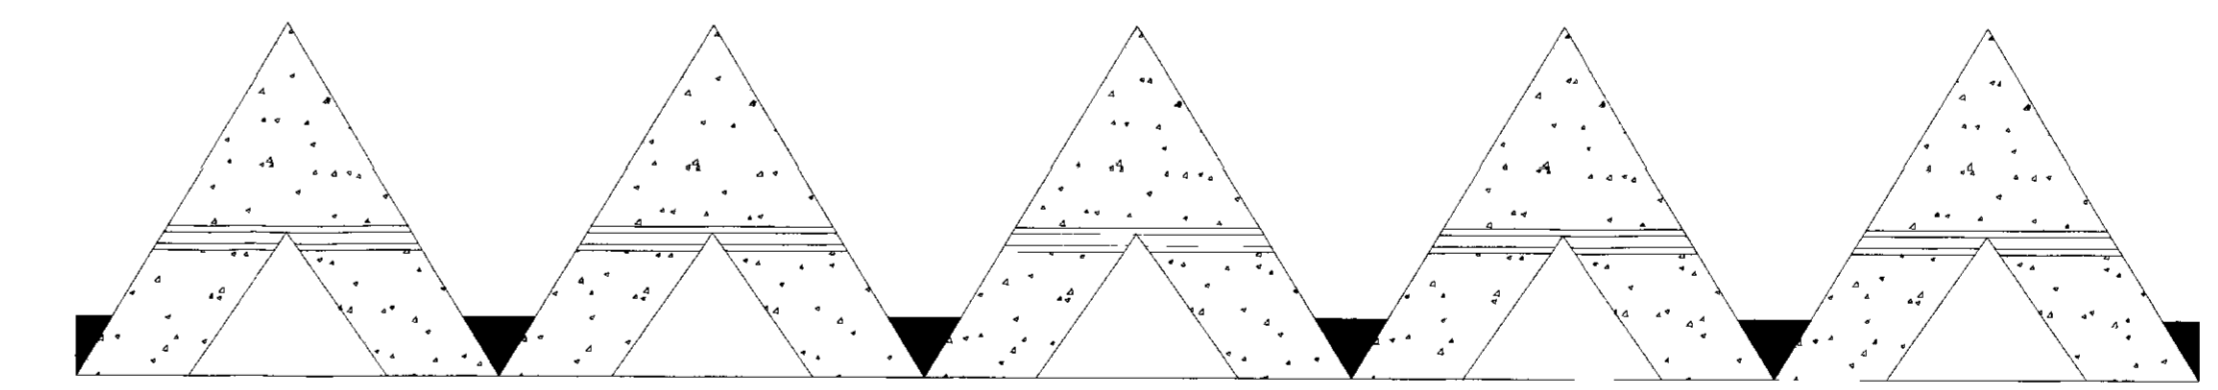

DETALHE MONTAGEM
ESCALA 1/6,25




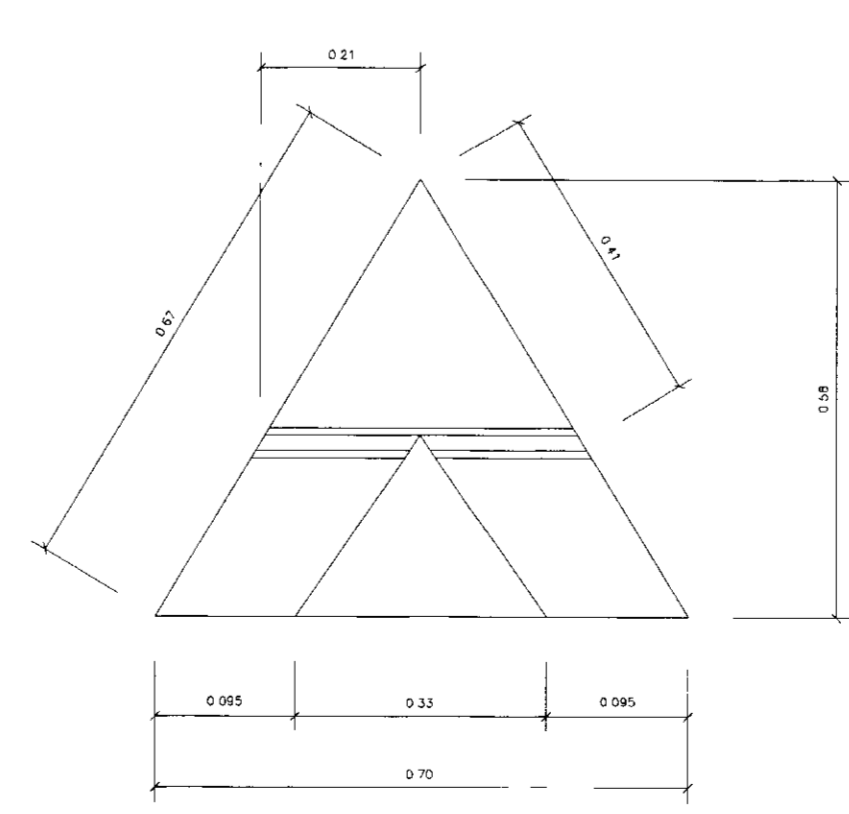


DETALHE DA SEÇÃO
ESCALA 1/5

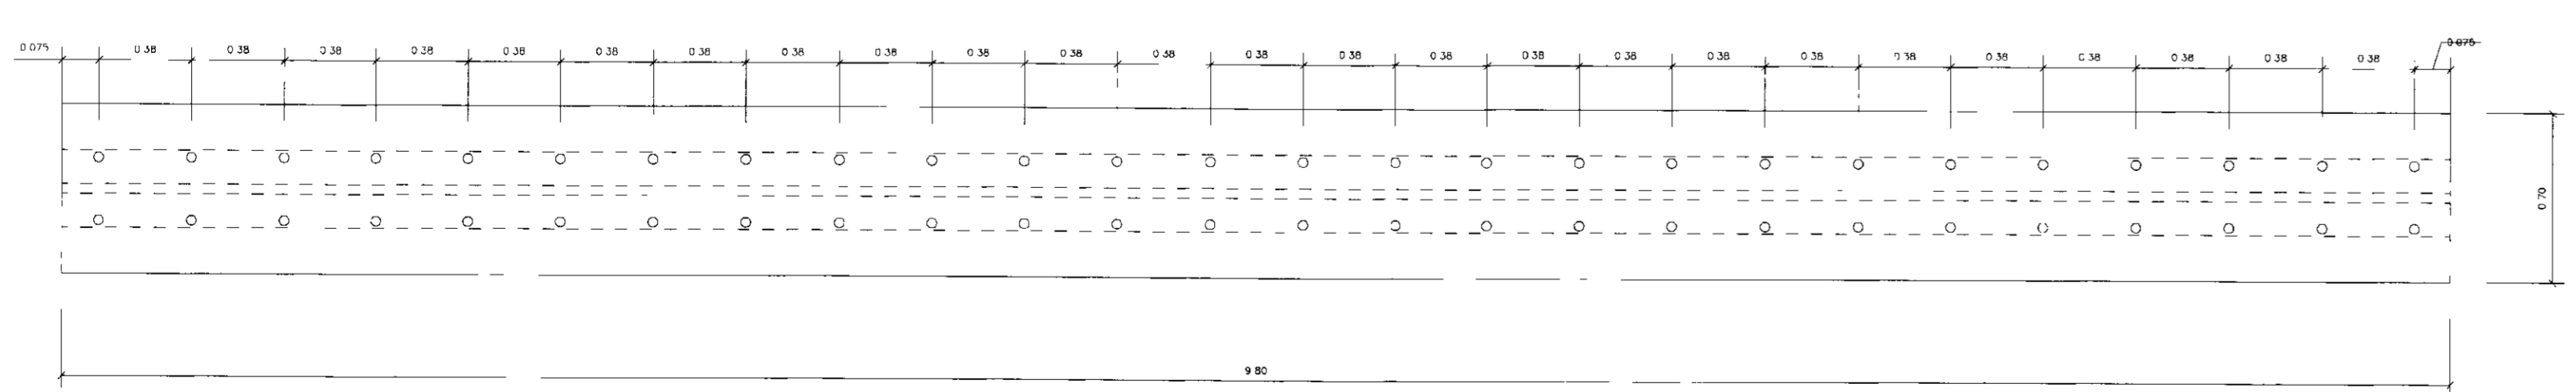

PLANTA BAIXA VGA CALIFORNIA
ESCALA 1/12,5

ISS PROJETO		ISS CONSTRUÇÃO	
LICENÇA AMBIENTAL (REMANEJAMENTO)		CCO	
CREA	APROVO		
PROPRIETÁRIO DE RECURSOS HÍDRICOS PROJETISTA MANOEL DO VALE SALES ENG. CIVIL CREA = 5255-0/DCE CALCULISTA MANOEL DO VALE SALES ENG. CIVIL CREA = 5255-0/DCE CONSTRUTOR CONSTRUTORA ATLÂNTIDA LTDA RUA MARCONI FERREIRA, 1400 - UNISÓ TORRES CEP: 40.132-001 - CREA = 5127 C.G.C. 07.943.198/0001-08			
Av. Santos Dumont, 1740 S1-210 - Aeroporto - Fortaleza - Ce CEP: 60.150-161 FONE: (85) 2616847 C.F.P.: 04.724.350/0001-28 e-mail: atendimento@atlantida.com.br www.atlantida.com.br		00034 02/2004 MANOEL DO VALE SALES ENGENHEIRO CIVIL	
CLIENTE: SRH - SECRETARIA DE RECURSOS HÍDRICOS PROJETO: AS BUIX DAS ADUTORAS DE IGUATU - ADUTORAS DE IGUATU ASSINTO: ESTAÇÃO DE TRATAMENTO DE ÁGUA - CONSTRUÇÃO: DETALHES DA VGA CALIFORNIA E LEITO FI-FRANTE			
PROJETO	DESENHO	DATA	Nº DO DESENHO
MANOEL DO VALE SALES	Alon Marques	FEV/2000	PCETA 11007-06/14
Eng. Civil - CREA - 5255-0/DCE	Eng. Civil - CREA - 5255-0/DCE	Indicada	
Nº REVISÃO	MOTIVO REVISÃO	REVISADO POR	VOTO
FEITO PELA CONSTRUTORA ATLÂNTIDA			

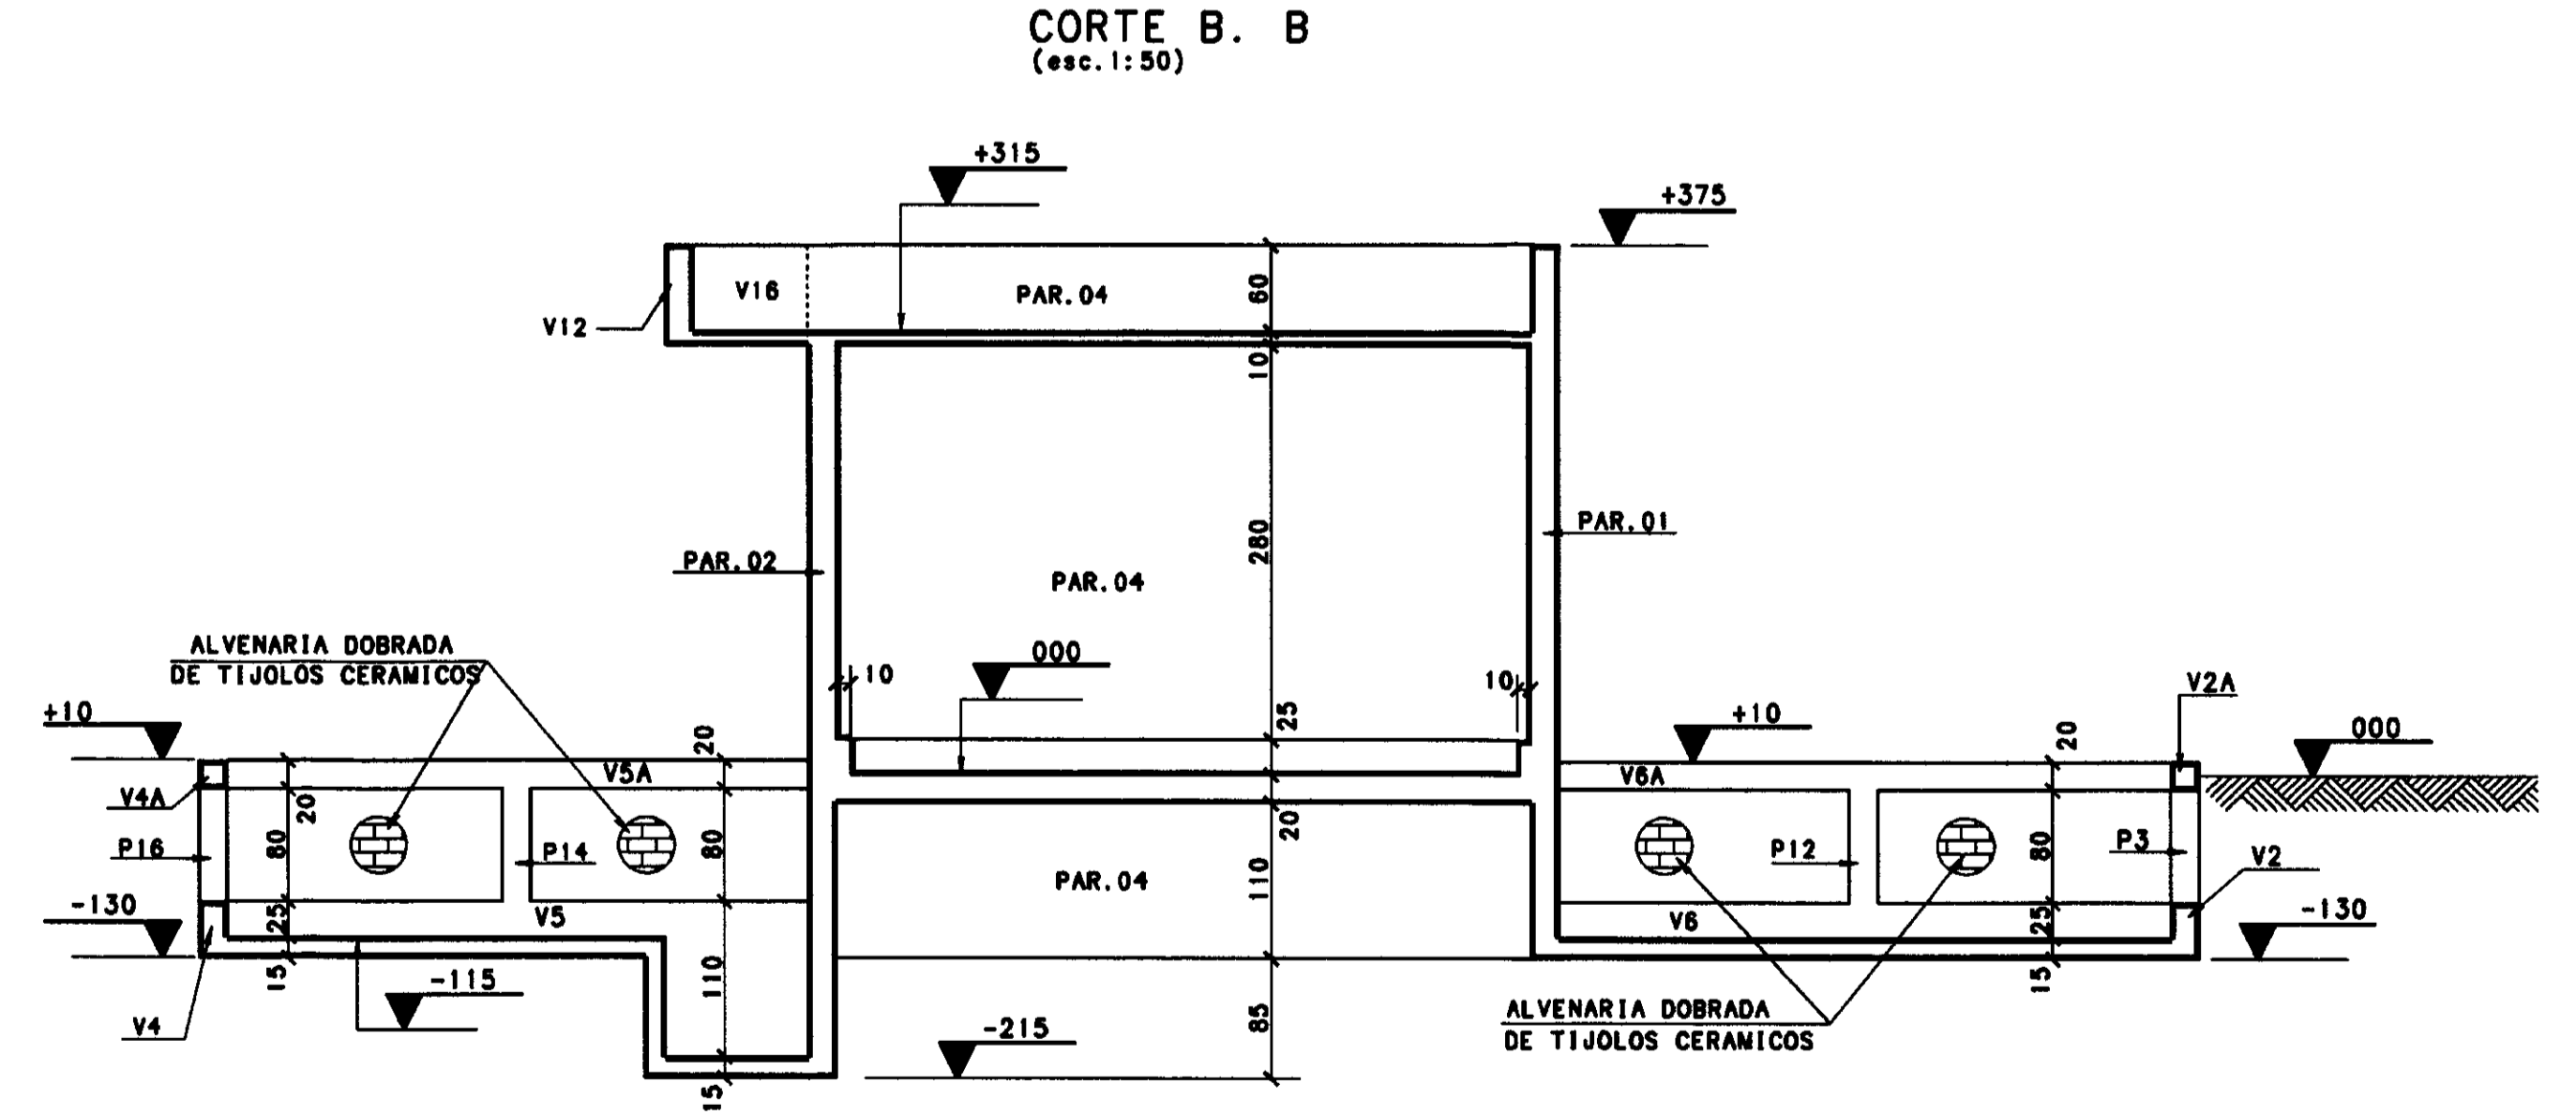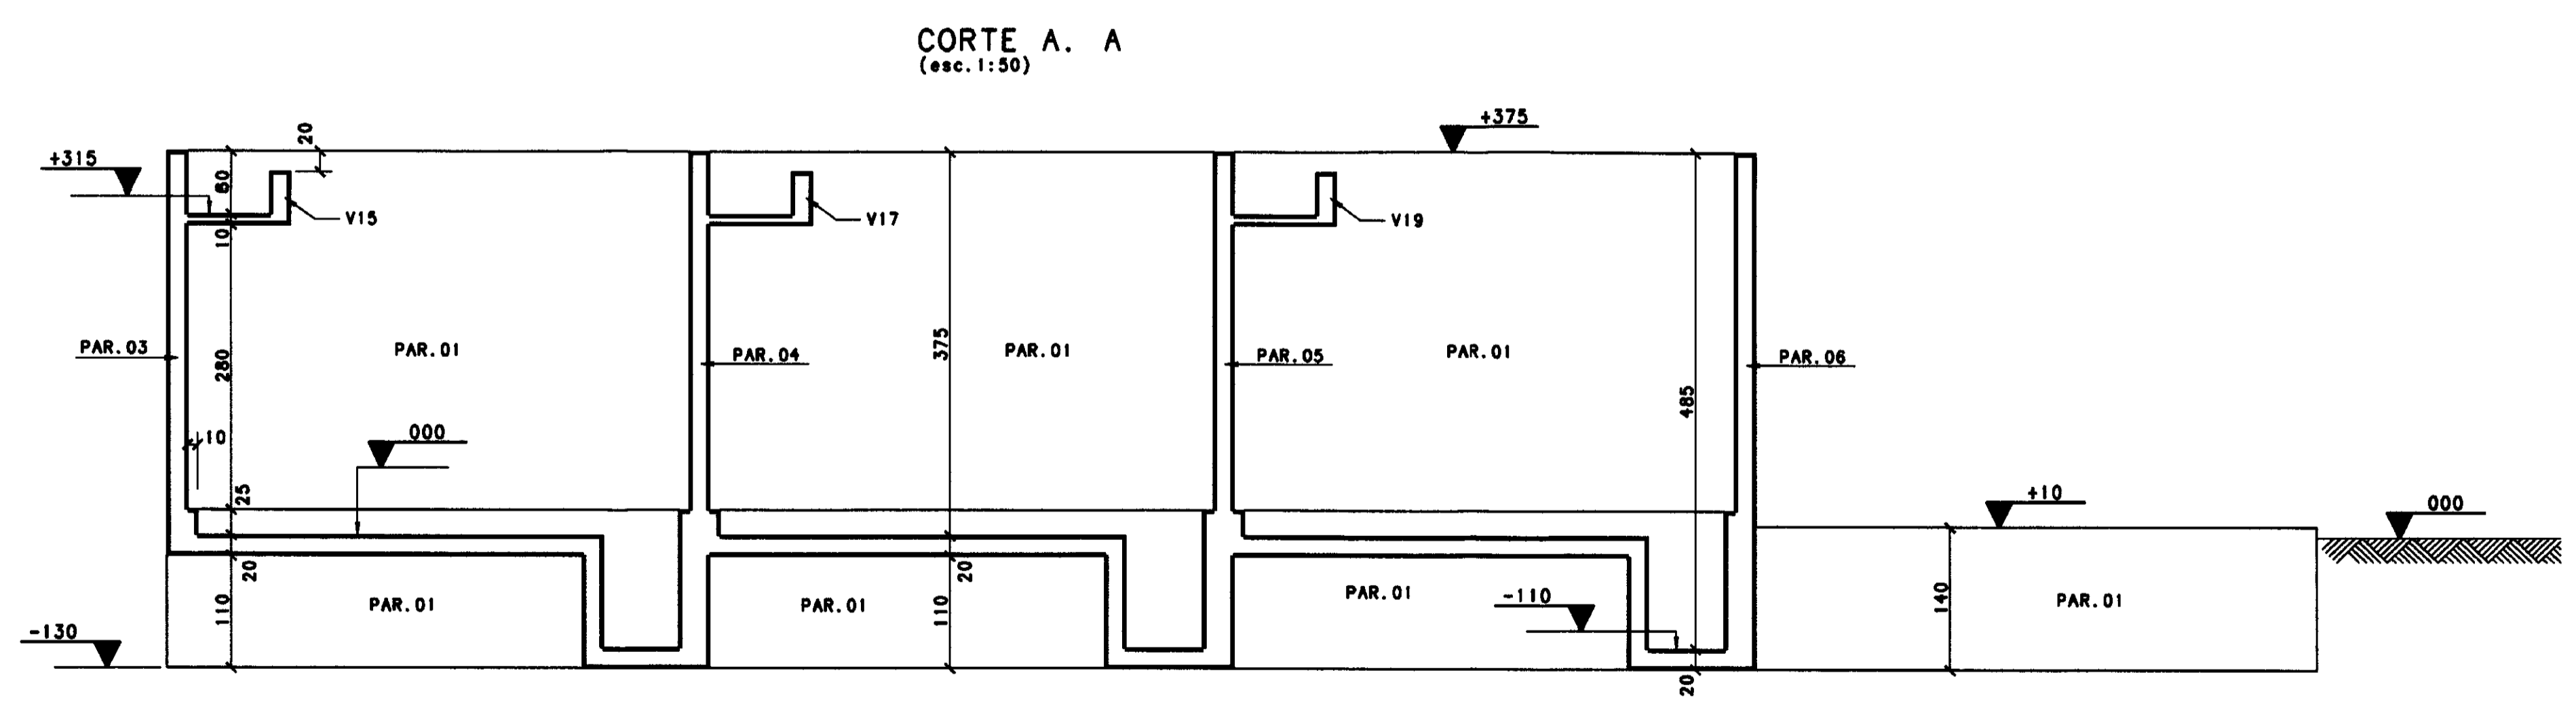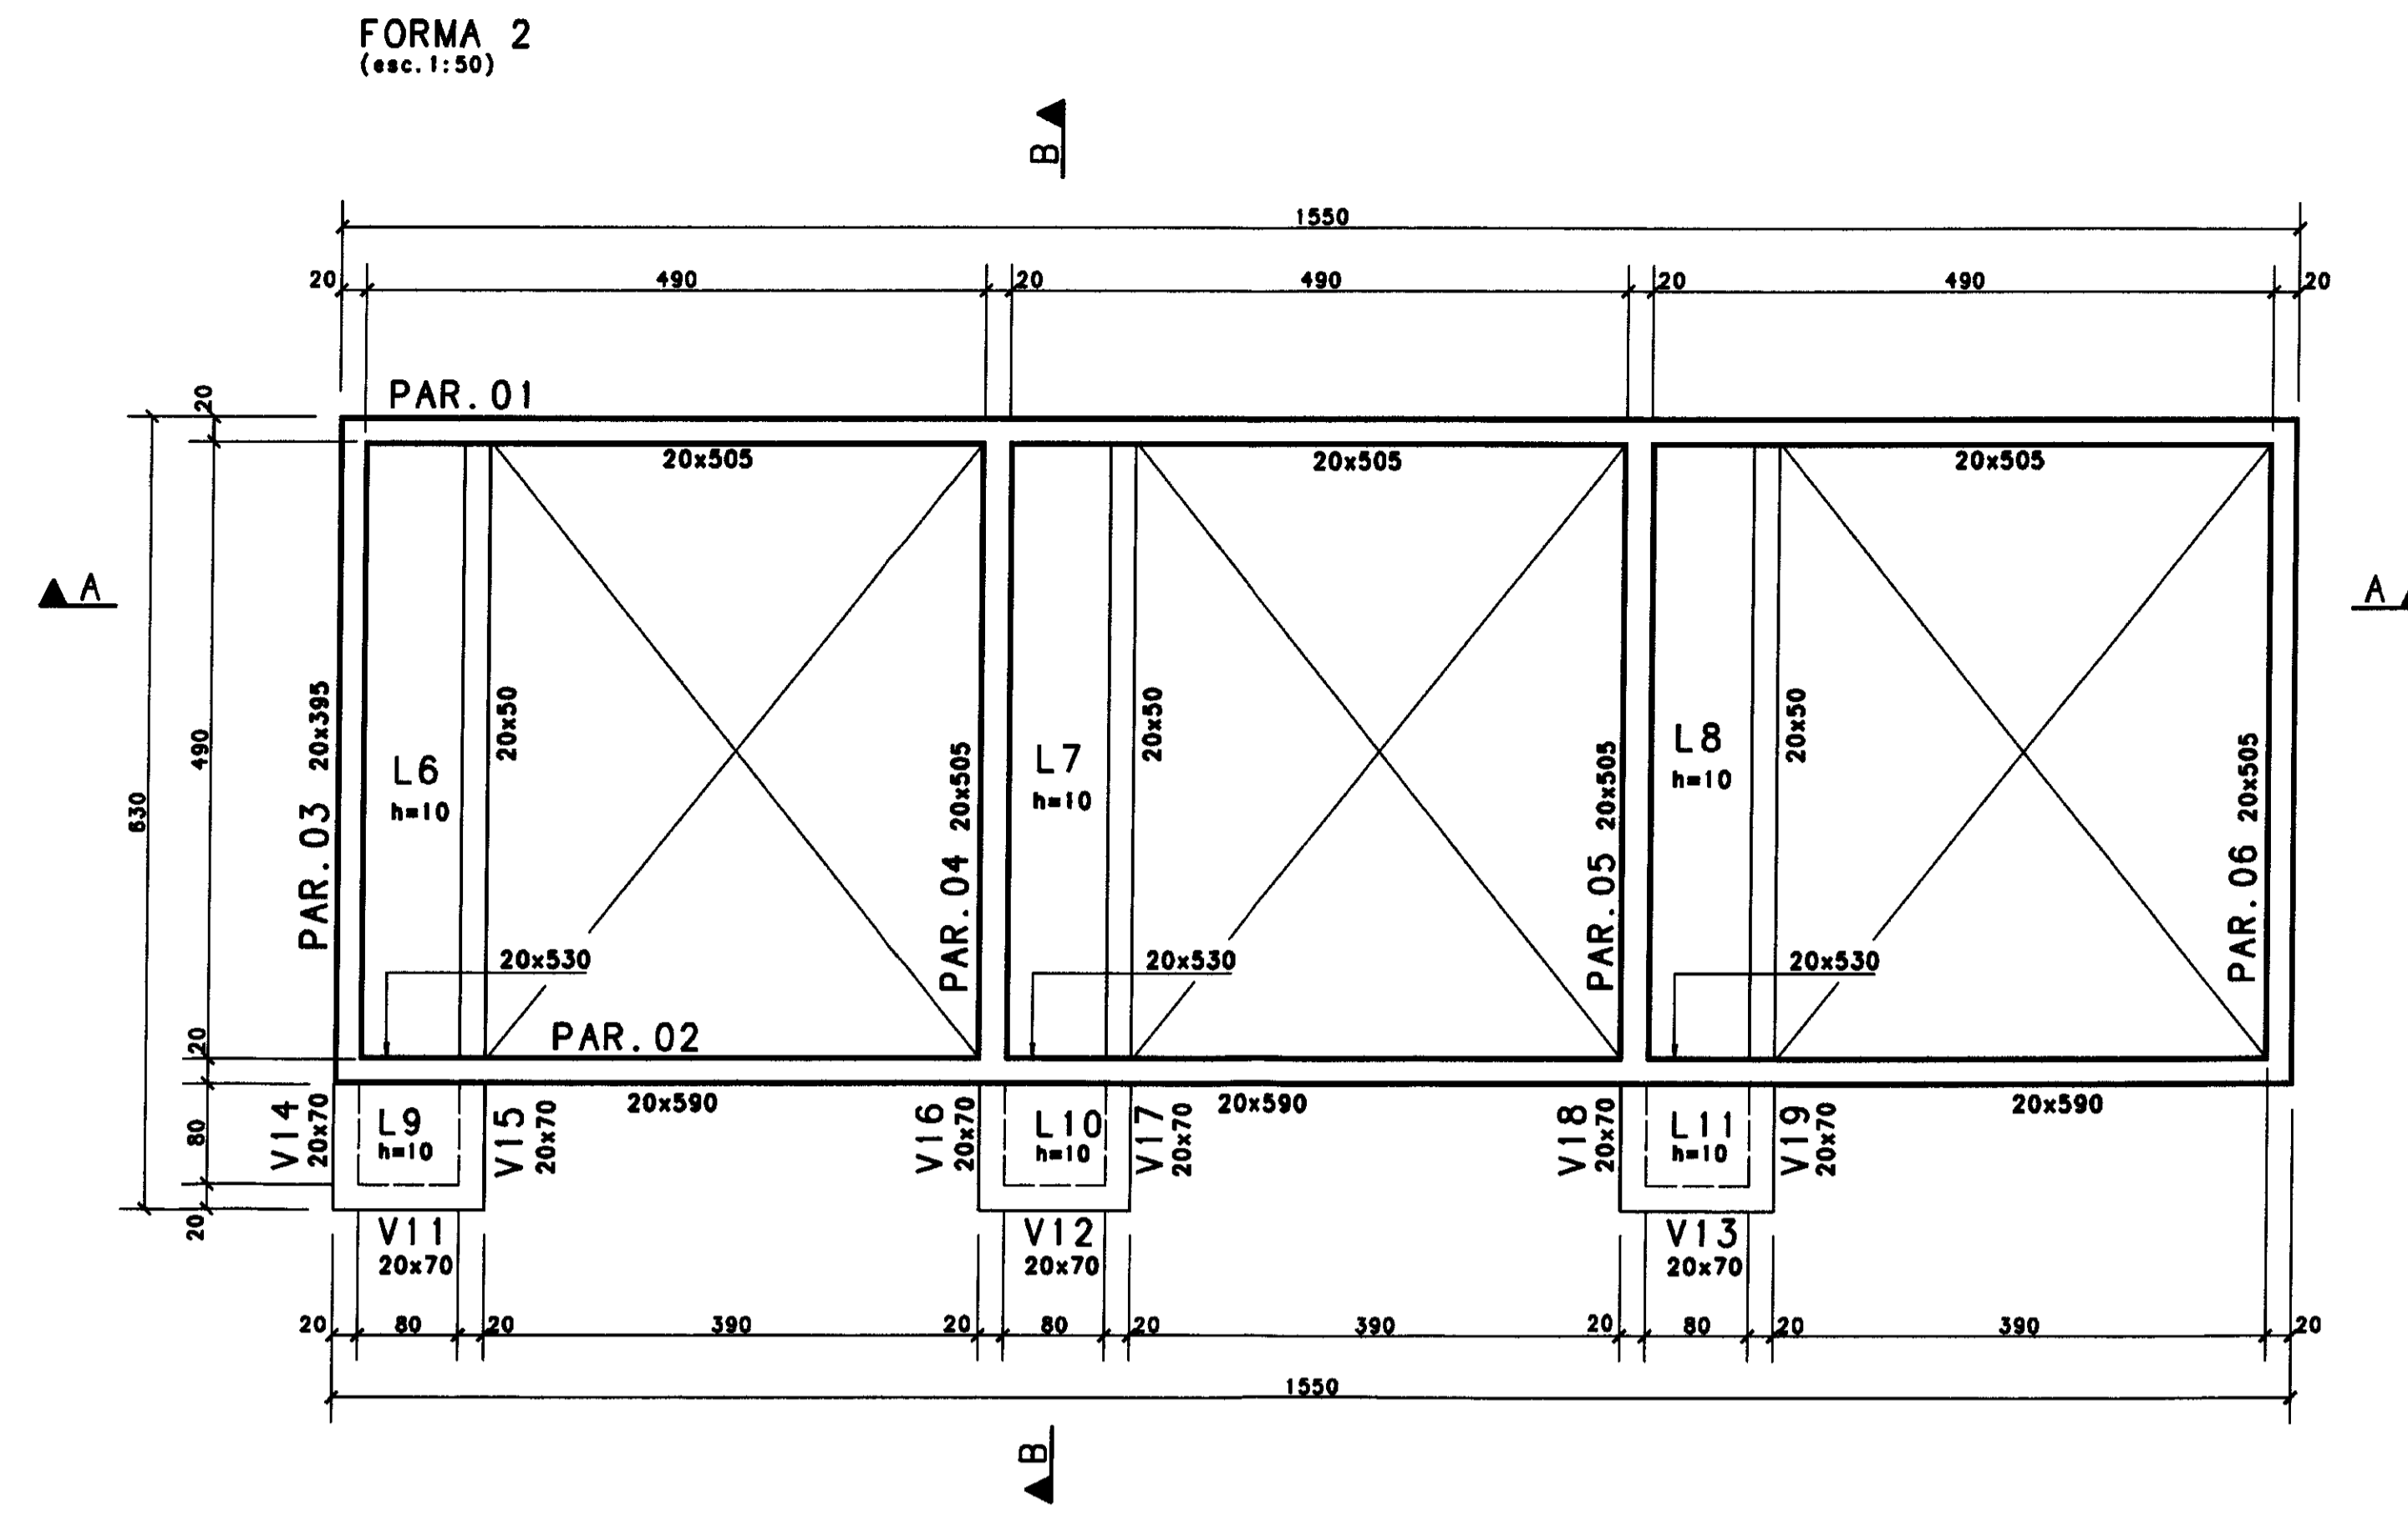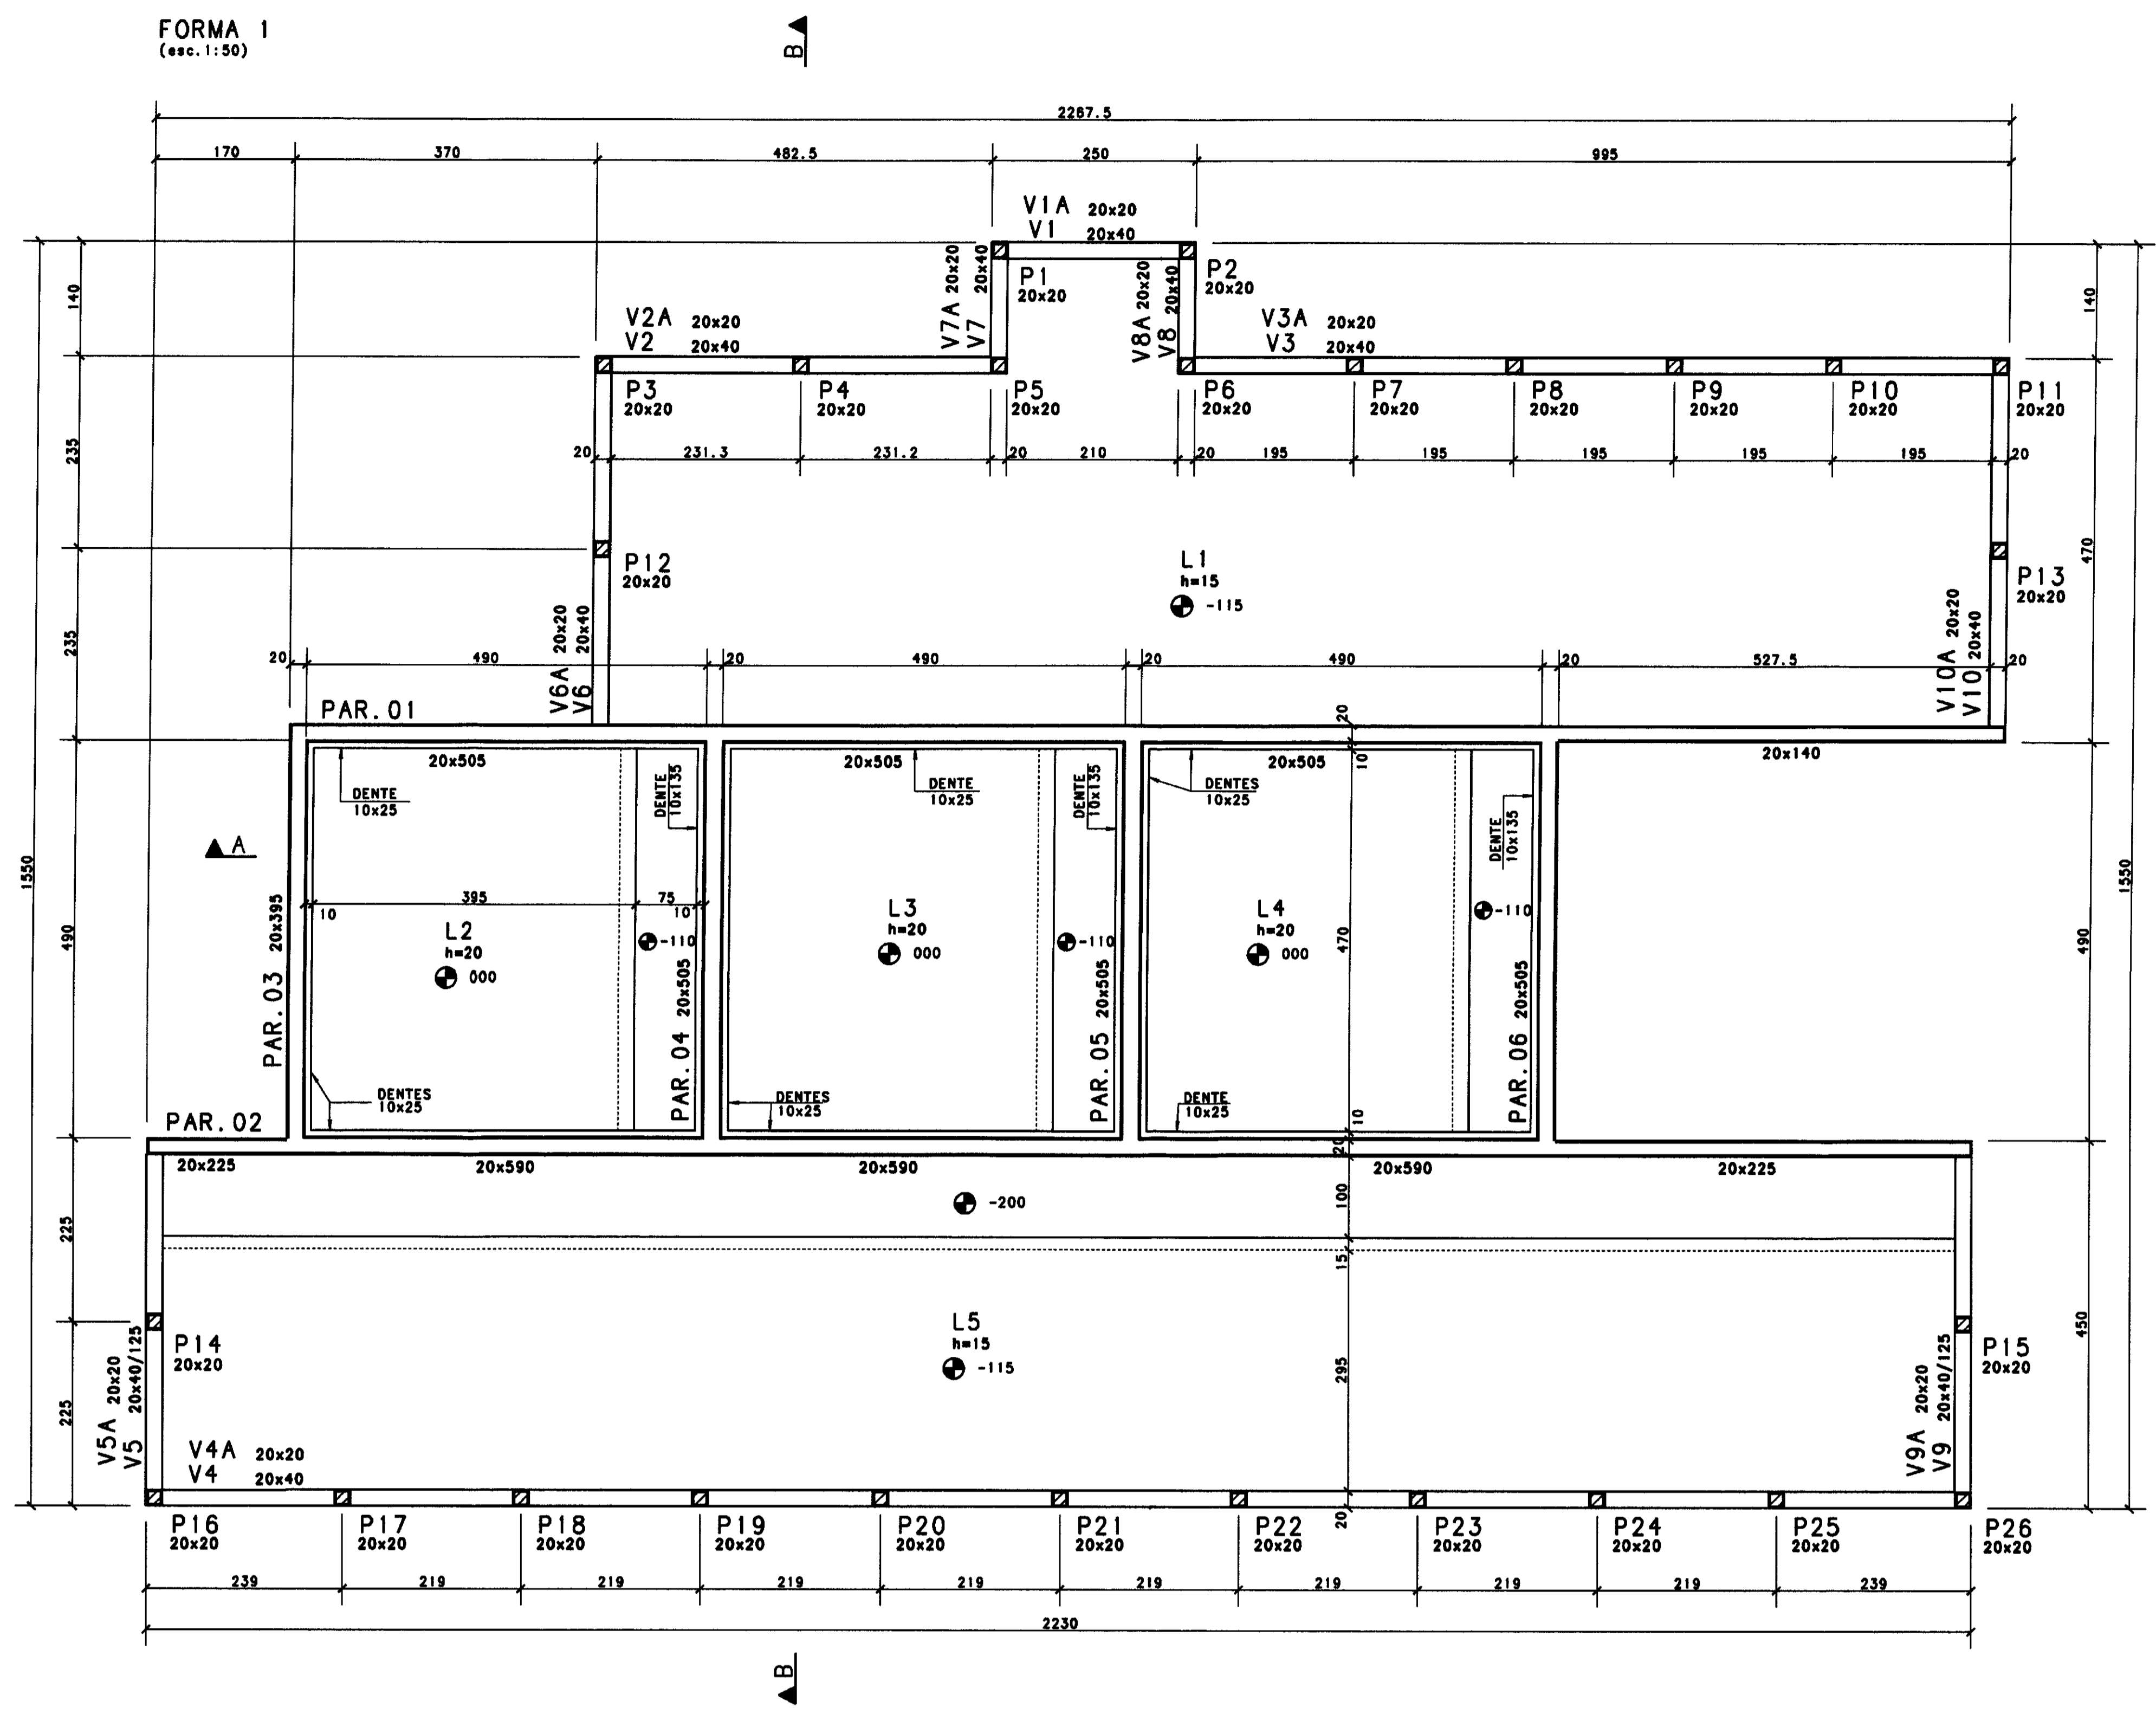

ATENÇÃO!
● 000 (ESTRUTURA) = ● 222.00 (ARQUITETURA)

AS BUILT DAS ADUTORAS DE IÇÓ E IGUAU
ADUTORAS DE IGUAU
FEITO PELA ASSOCIAÇÃO CEARENSE DE ENG.
ENFERM. CONTRATADA PELA CONST. ATLANTIDA
Nº DO DESENHO PA ETA IGT-07/14

Nº	DATA	HISTÓRICO DA ALTERAÇÃO
03		
02		
01		


PROJETO ESTRUTURAL

HELDER MARTINS CREA-CE 6392 D
MARCOS PAULO E SILVA CREA-CE 12 177 D


000035

CLIENTE	CONSTRUTORA ATLANTIDA LTDA.		
OBRA	E.T.A - TRUSSU IGUAU		
ASSUNTO	FORMAS E CORTES		
CONCRETO	DESENHO	ESCALA	PRANCHAS
fck > 20 MPa	SIMONE	INDICADA	
	REVISÃO	DATA	
	HM	16/03/2001	01/02

Av. Santos Dumont, 5335 S/105 - Popicu - Fortaleza - CE - cep 80150-180
Fone (085)265-7725 Fax (085)234-4466 - e-mail hmp@oz.com.br

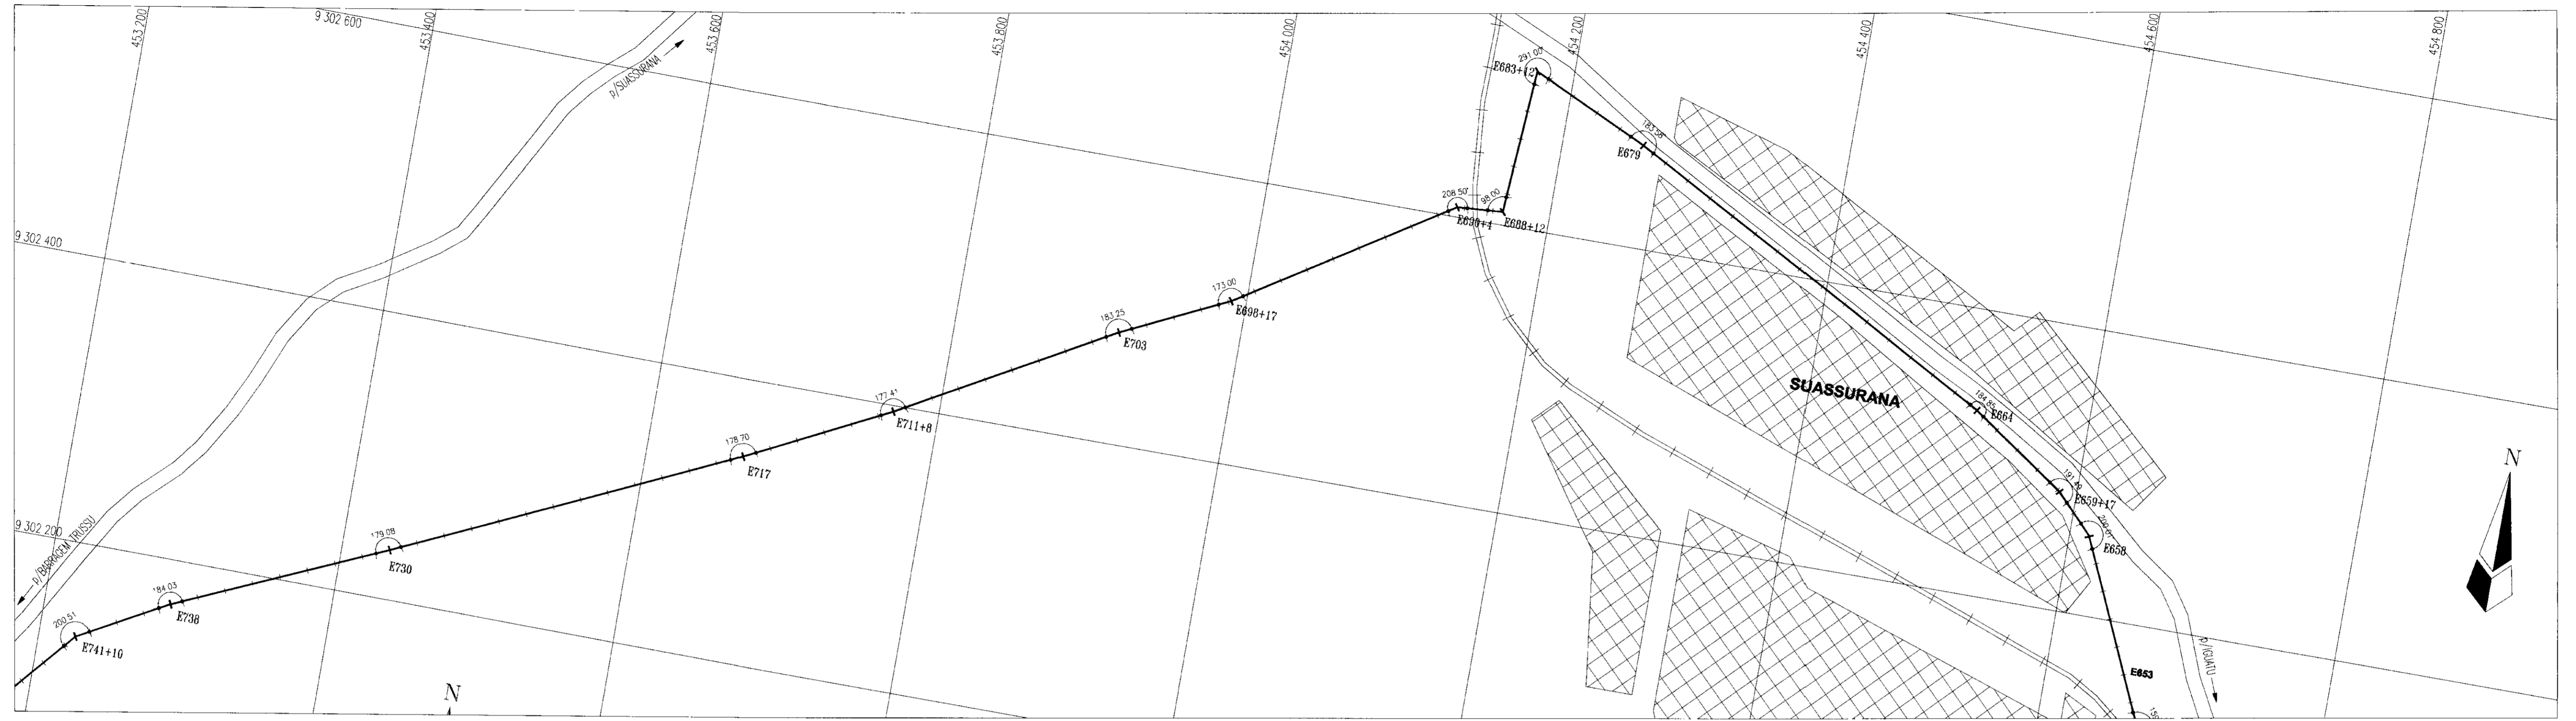

CAMINHAMENTO ADUTORA
ESCALA 1/2 500

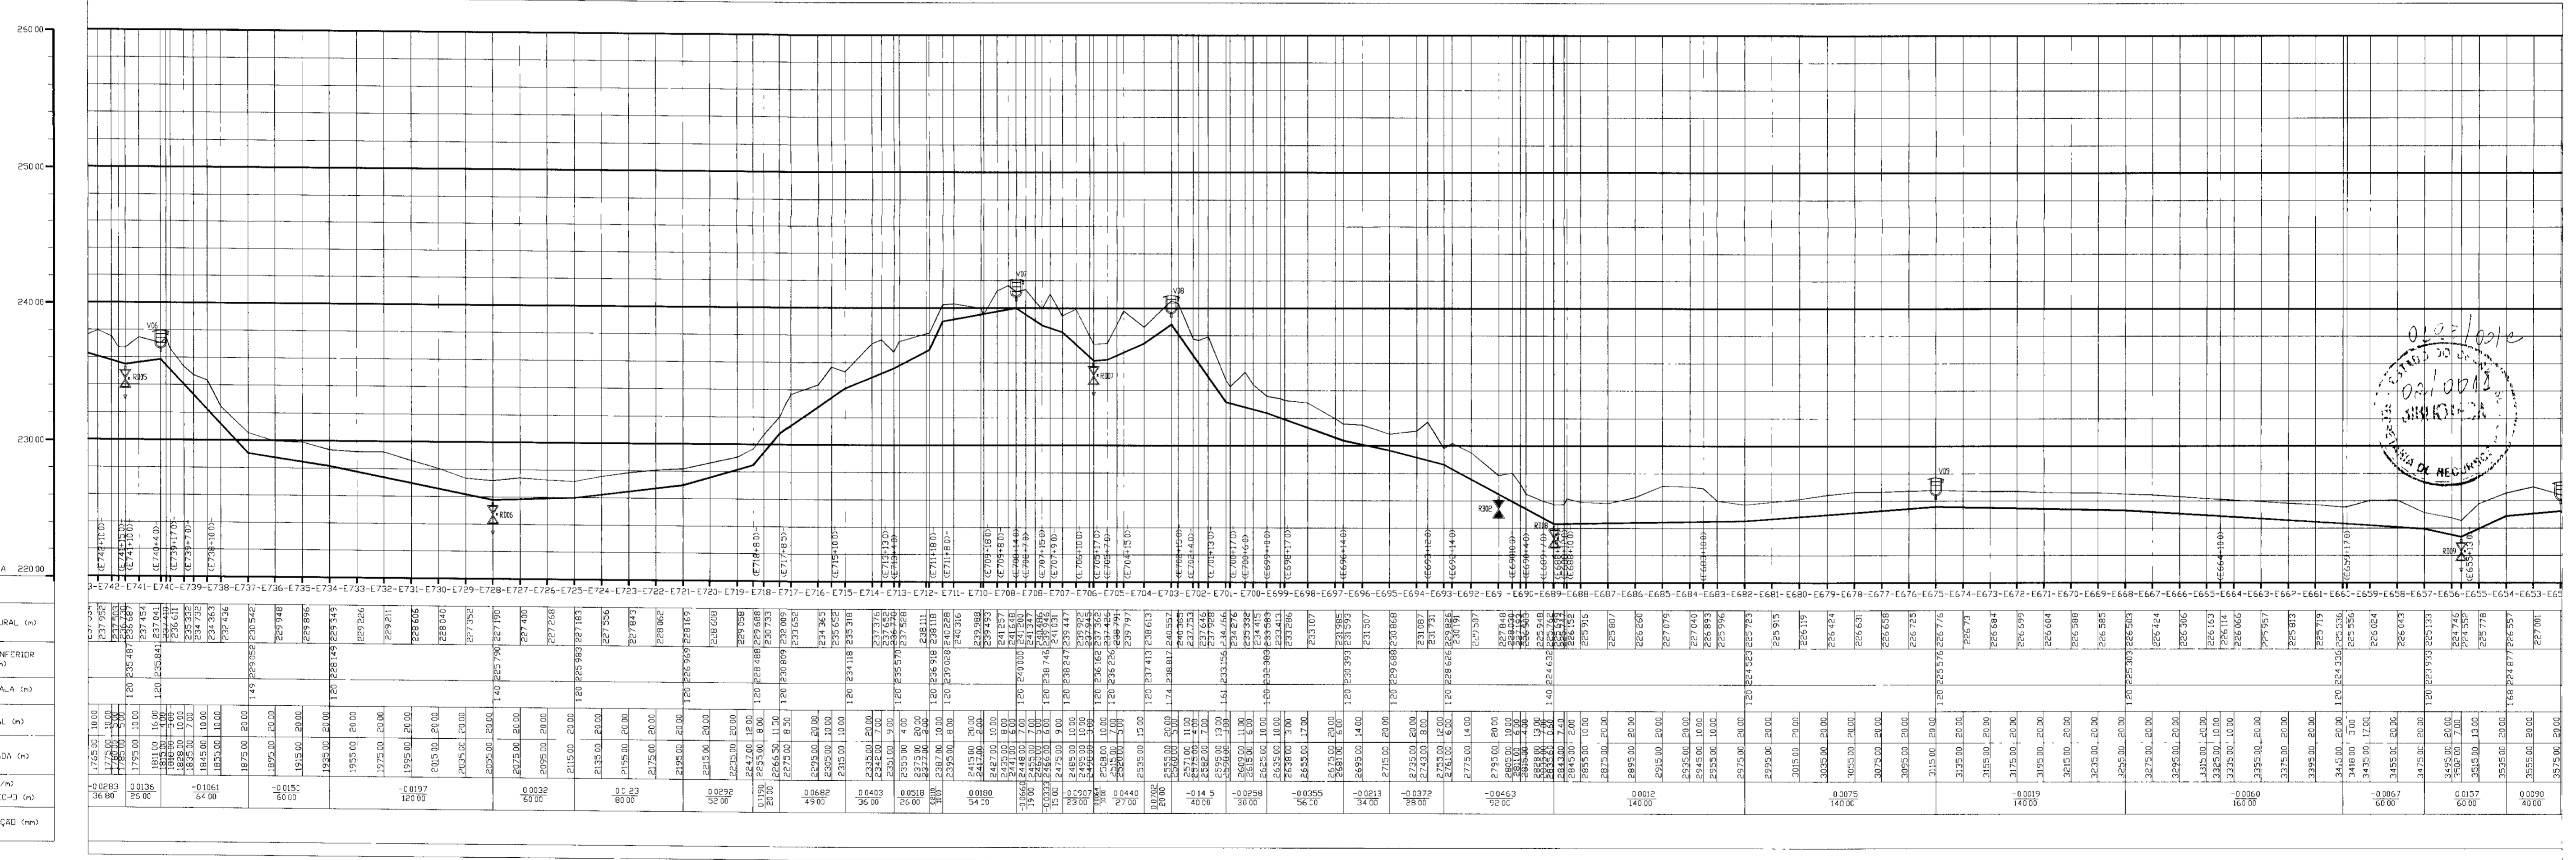

PERFIL LONGITUDINAL
ESCALAS H 1/2 500
V 1/250

ESCALAS:
H=1/2 500
V=1/250

PLANO DE REFERÊNCIA 220,00

ESTACAS	
COTA TERRENO NATURAL (m)	
COTA DA GÊNITA Z INFERIOR DO TUBO (m)	
PROFUNDIDADE DA VALA (m)	
DISTÂNCIA PARCIAL (m)	
DISTÂNCIA ACUMULADA (m)	
DECLIVIDADE (%/‰)	
COMPRIMENTO DO TRECHO (m)	
DIÂMETRO DA TUBULAÇÃO (mm)	

LEGENDA

- VENTOSA
- DECLIVE
- TERRENO NATURAL
- TUBULAÇÃO
- CAMINHAMENTO DA ADUTORA
- FERROVIA
- ESTRADA

NOTAS

1. -

2. -

3. -

DESENHOS DE REFERÊNCIA

1. -

2. -

3. -

REVISÕES







Nº	NATUREZA DA REVISÃO	DATA	APROV.

GOVERNO DO ESTADO DO CEARÁ
SECRETARIA DOS RECURSOS HÍDRICOS - SRH
PROÁGUA 00036

AS BUILT DAS ADUTORAS DE ICÓ E IGUATU


ADUTORA DE IGUATU

DES VISTO VERIF APROV	ANDRE ANDRE ANDRE ANDRE	CONTRATO Nº PROÁGUA/CE/SRH DATA NOV/2001 ESCALA INDICADA Nº DO DESENHO FC ADT CP IGT-02/11
CAMINHAMENTO E PERFIL TRECHO EST. E742 a E653		VBA CONSULTORES

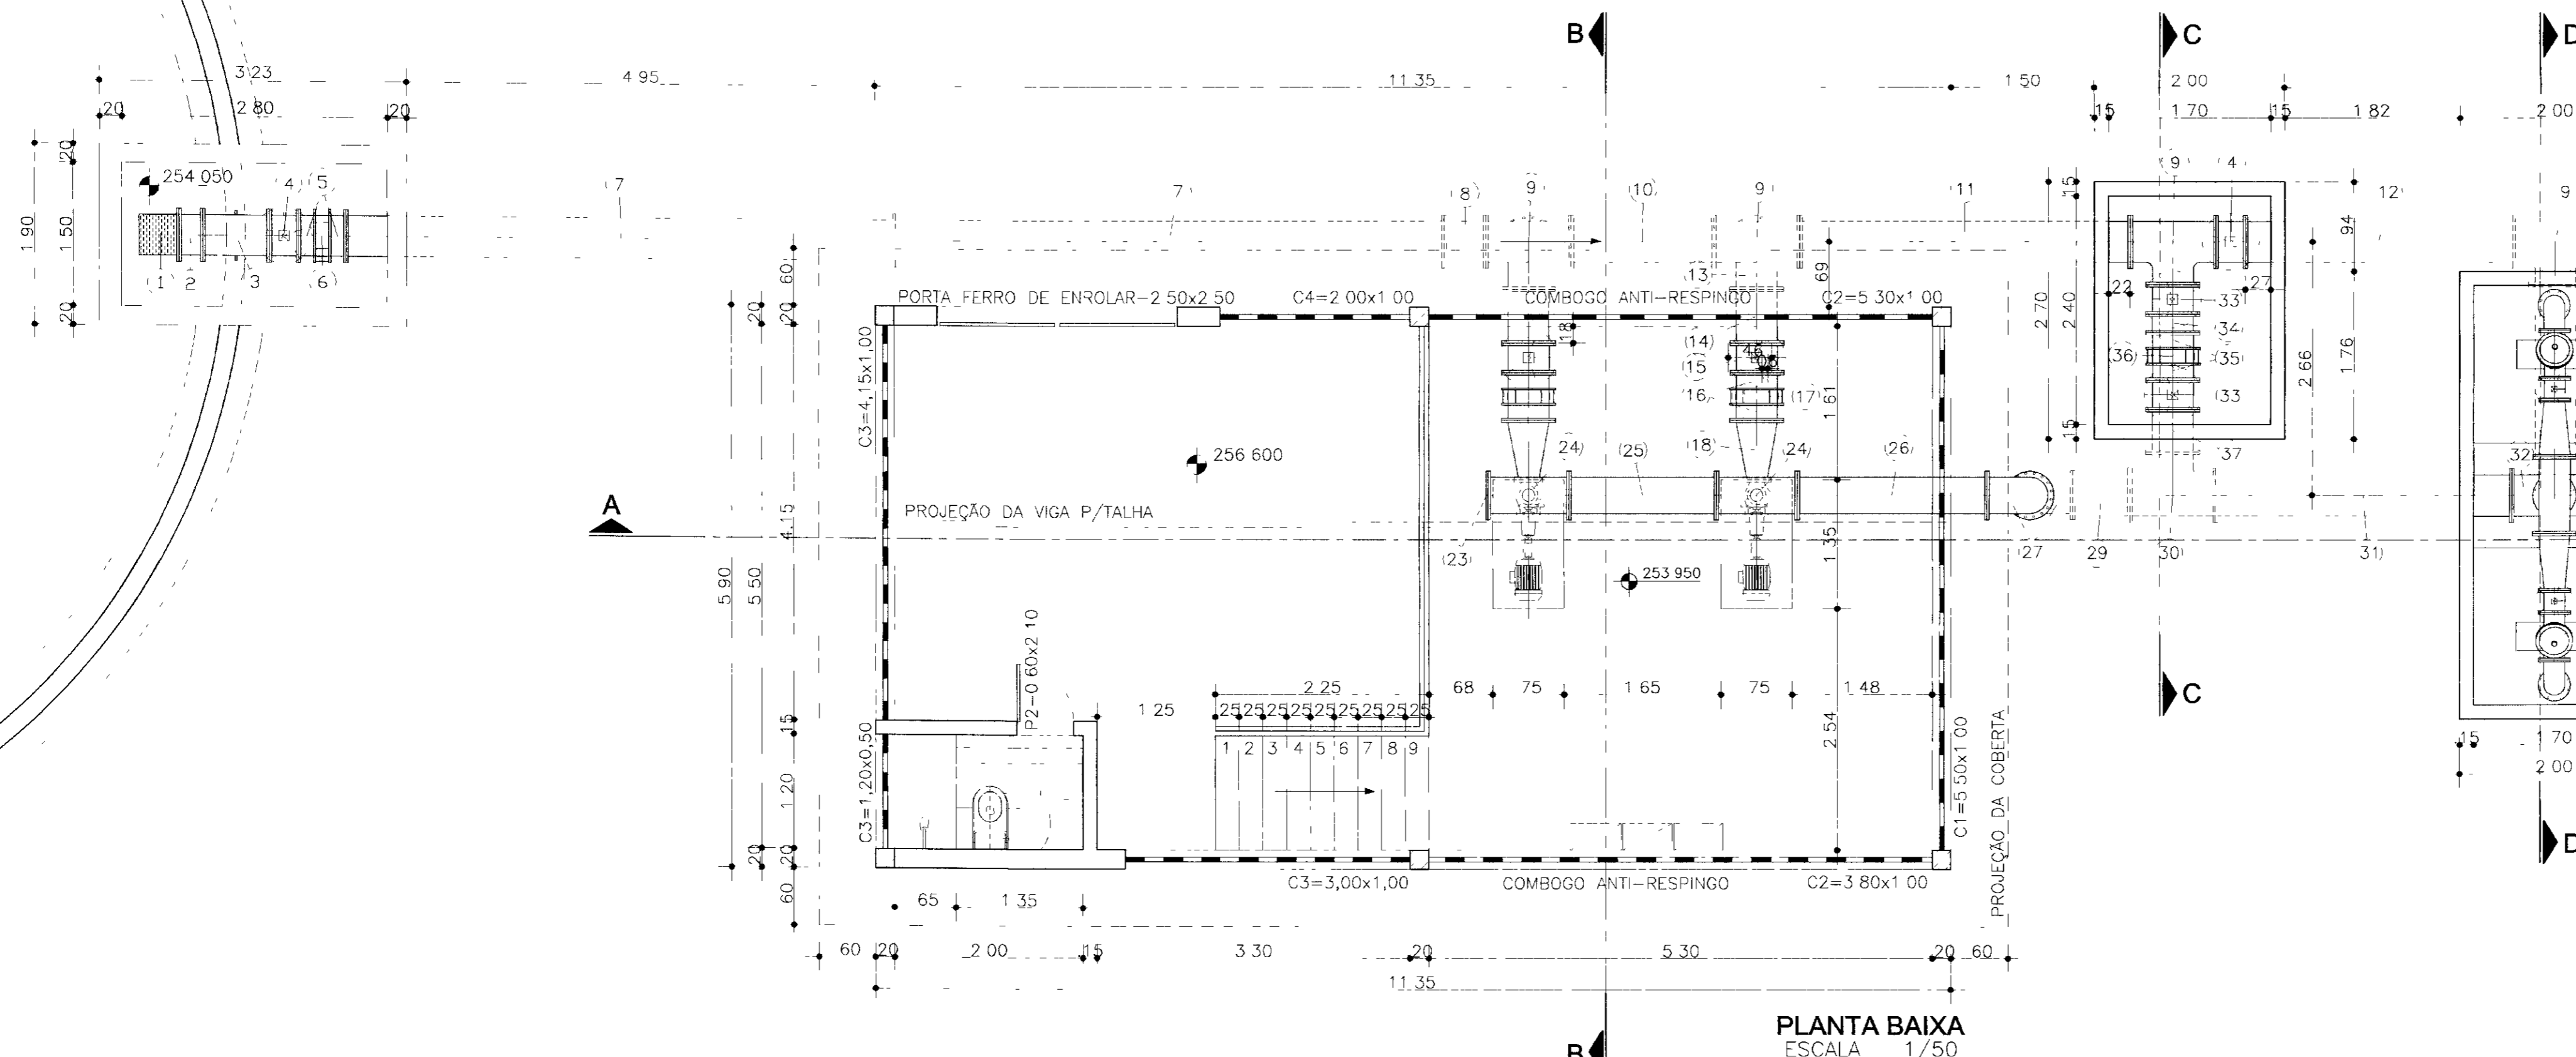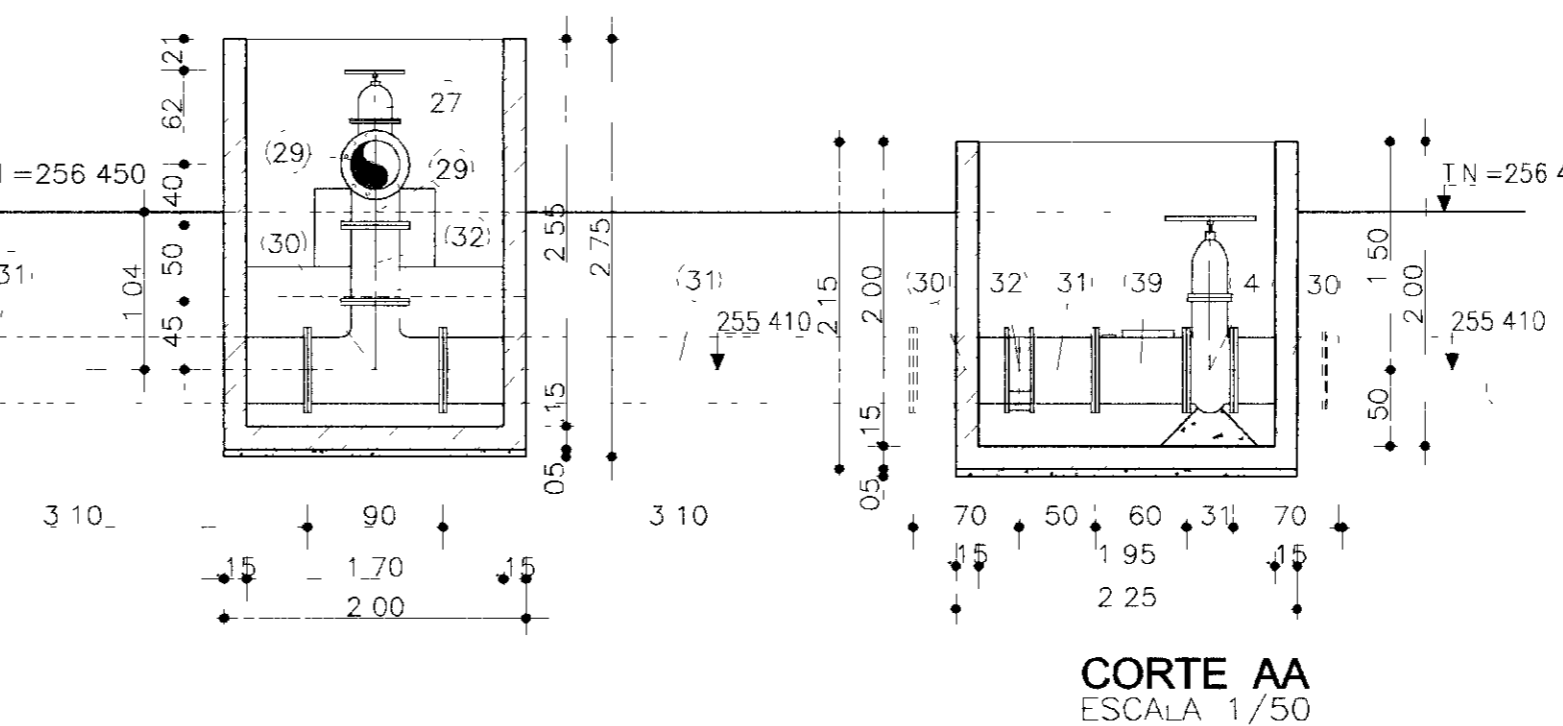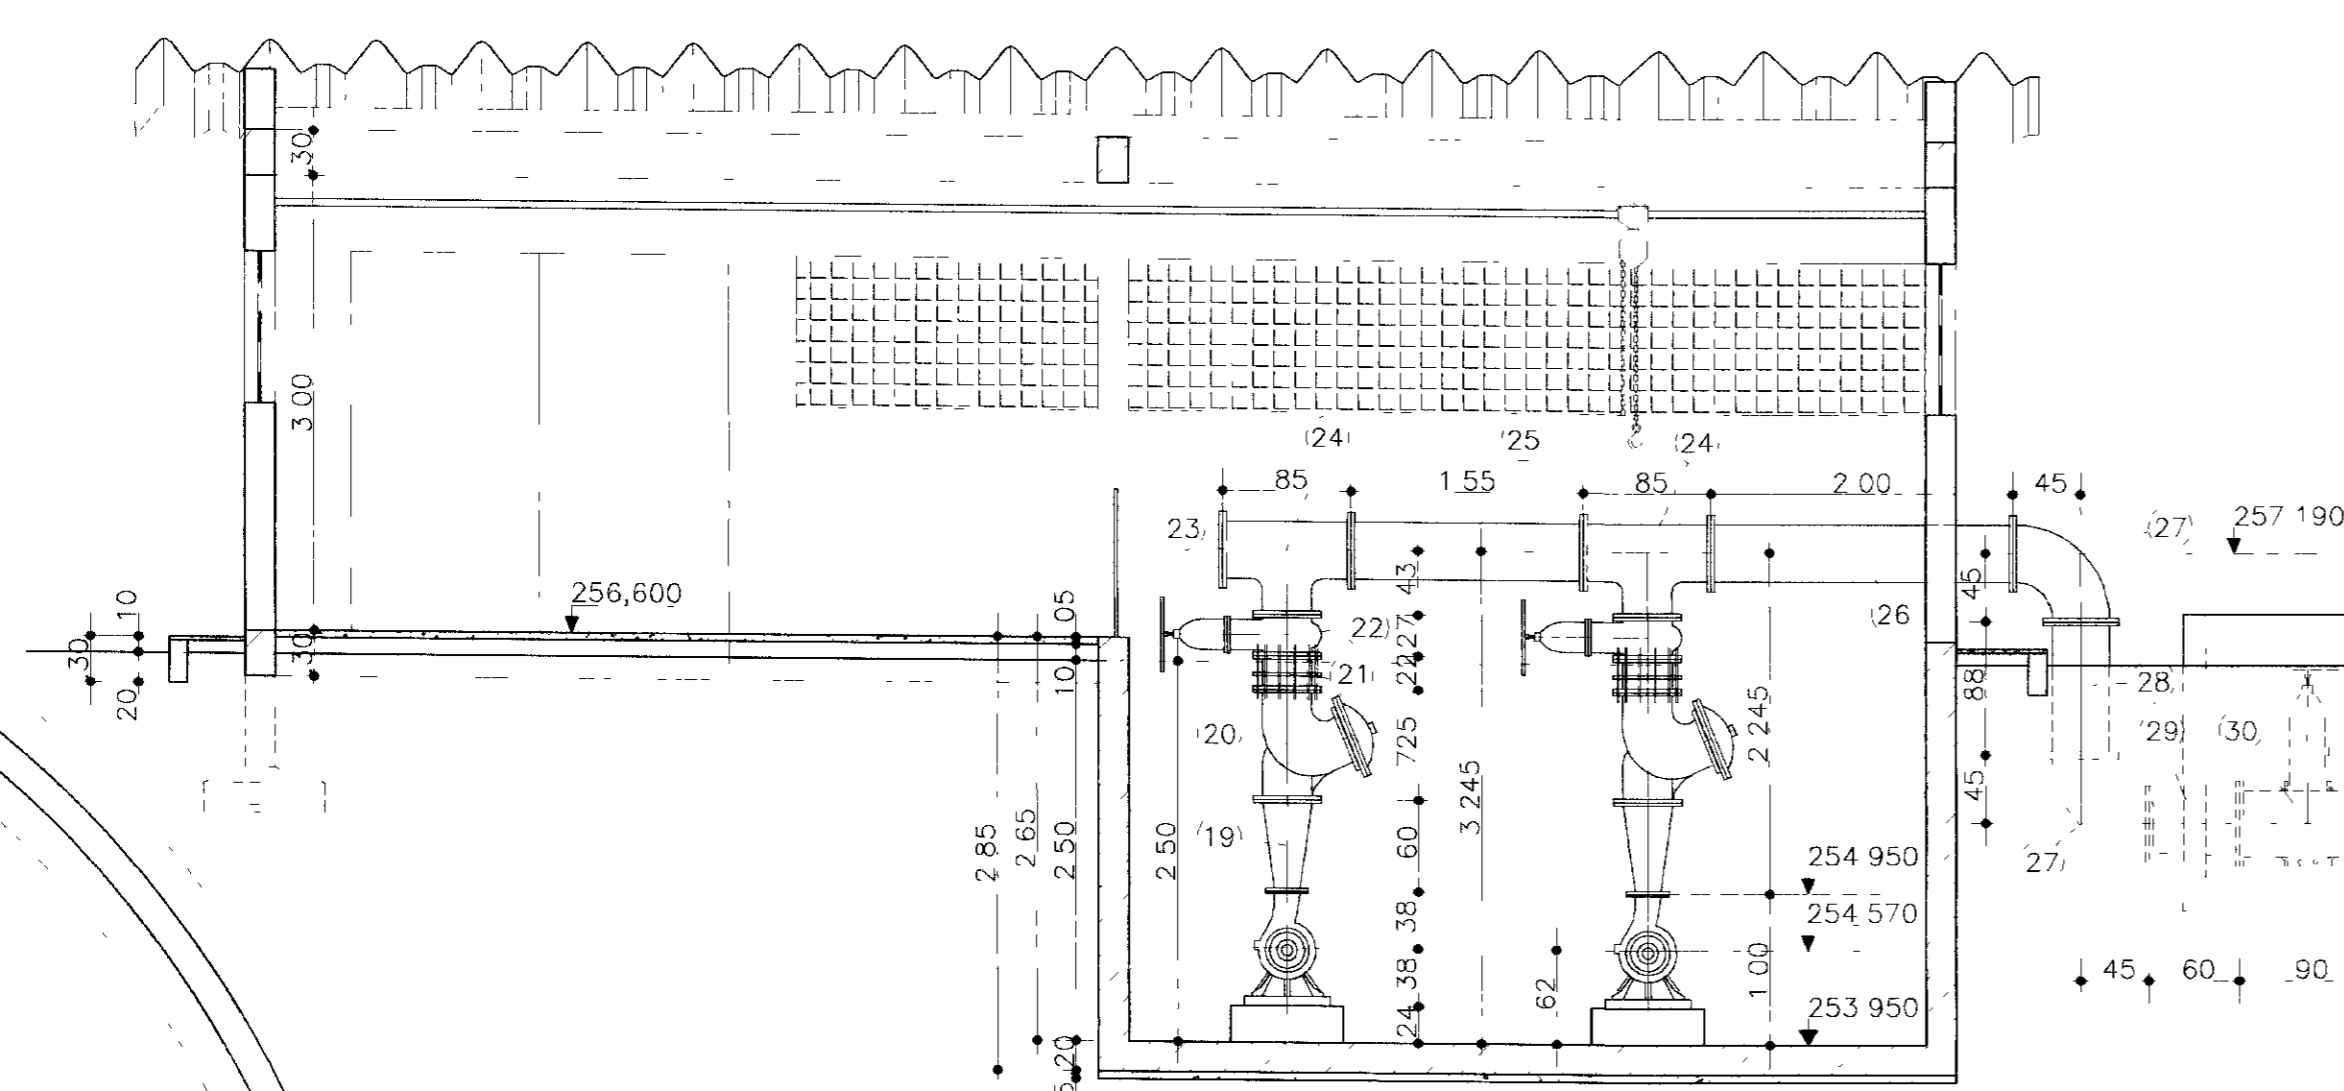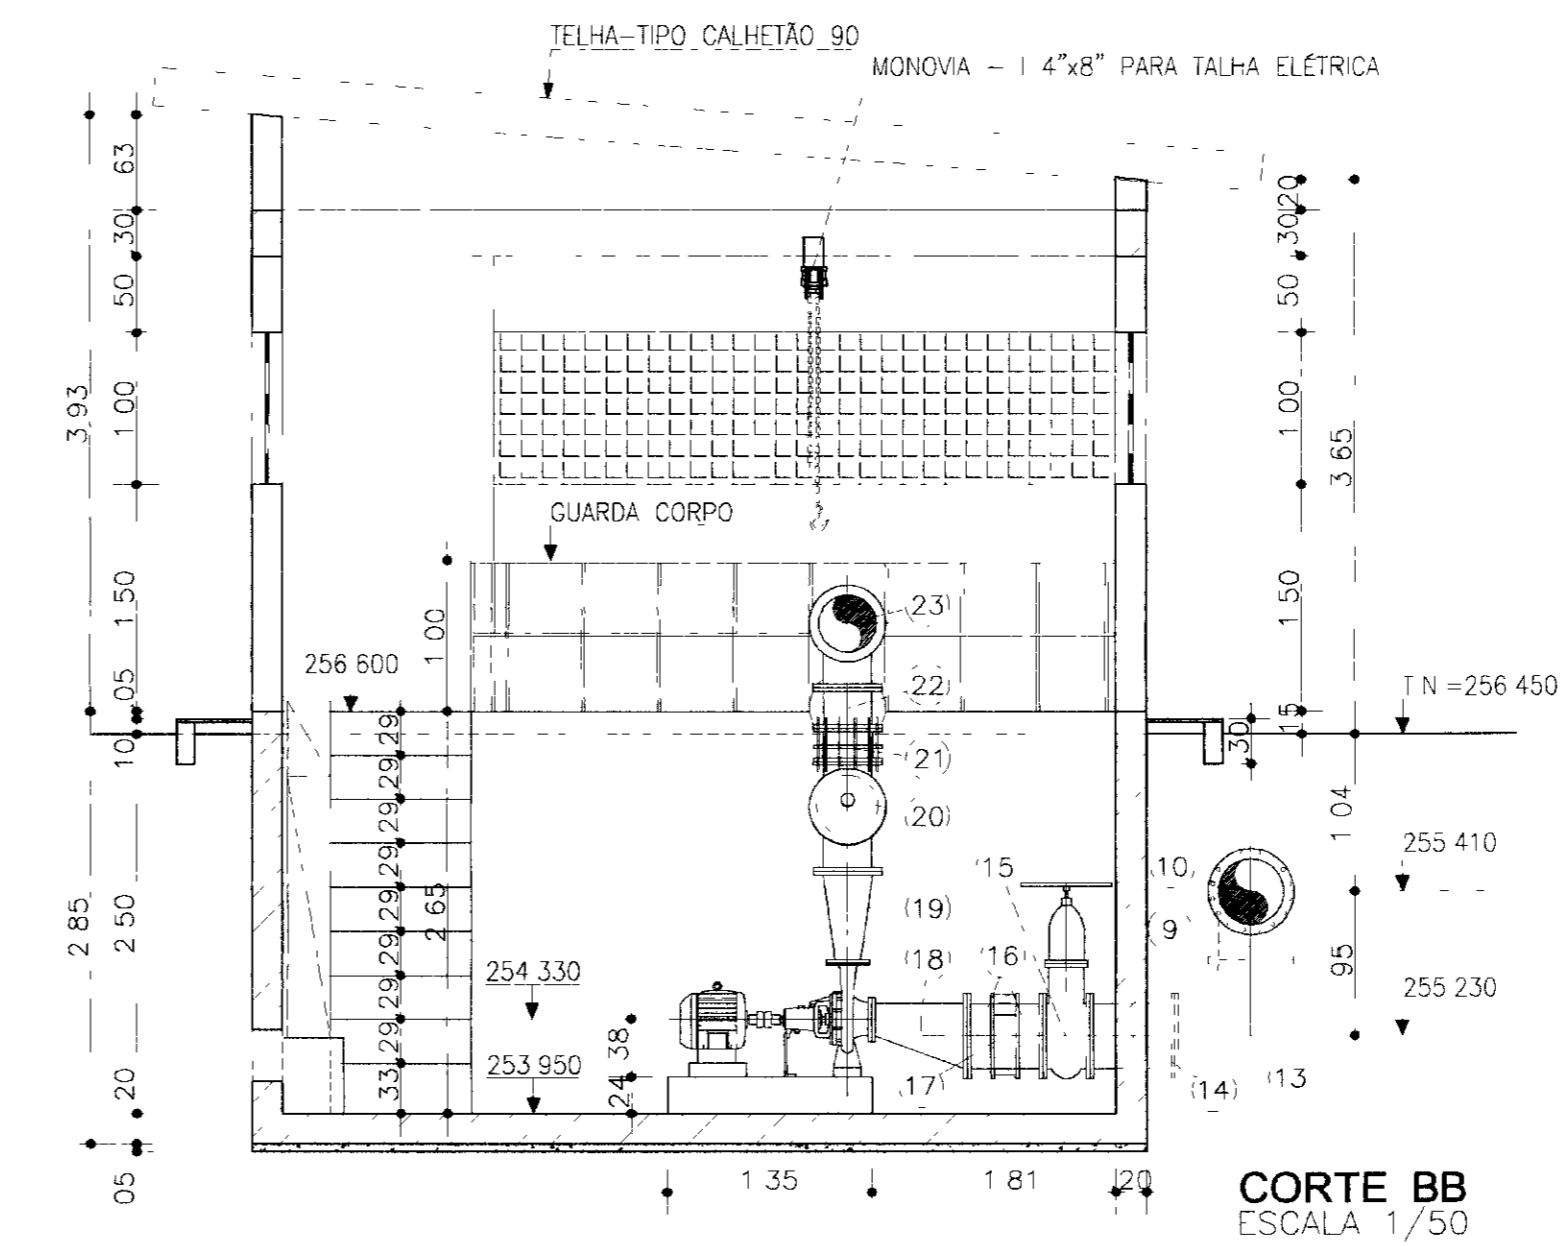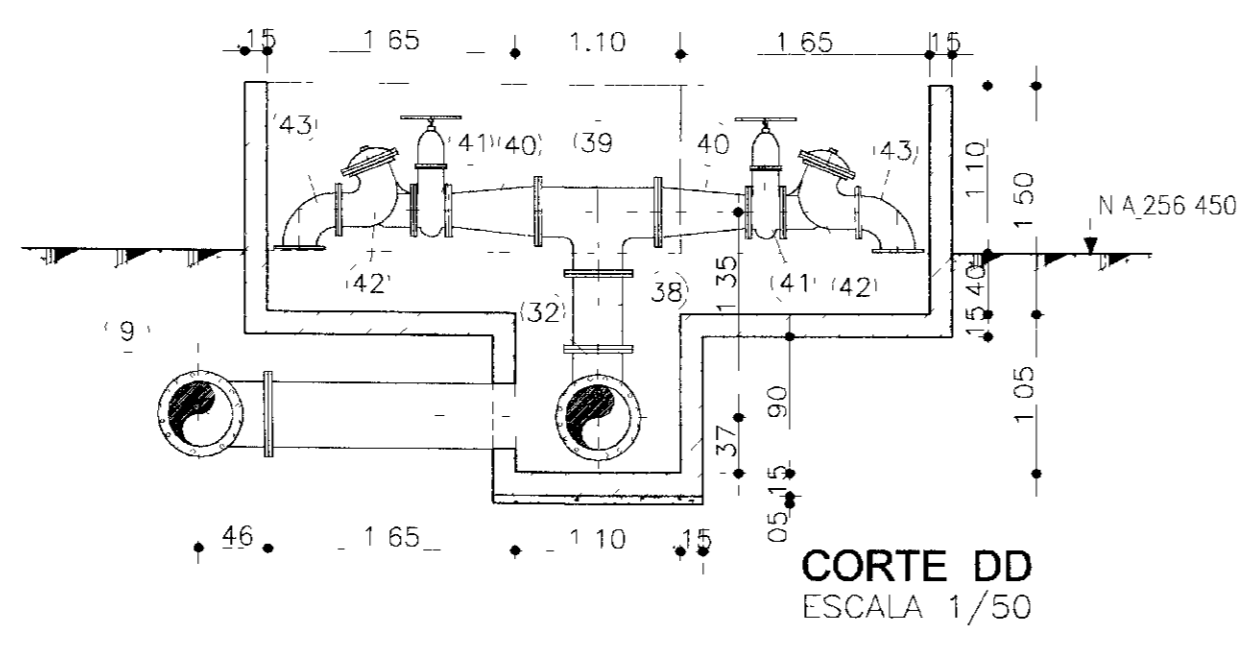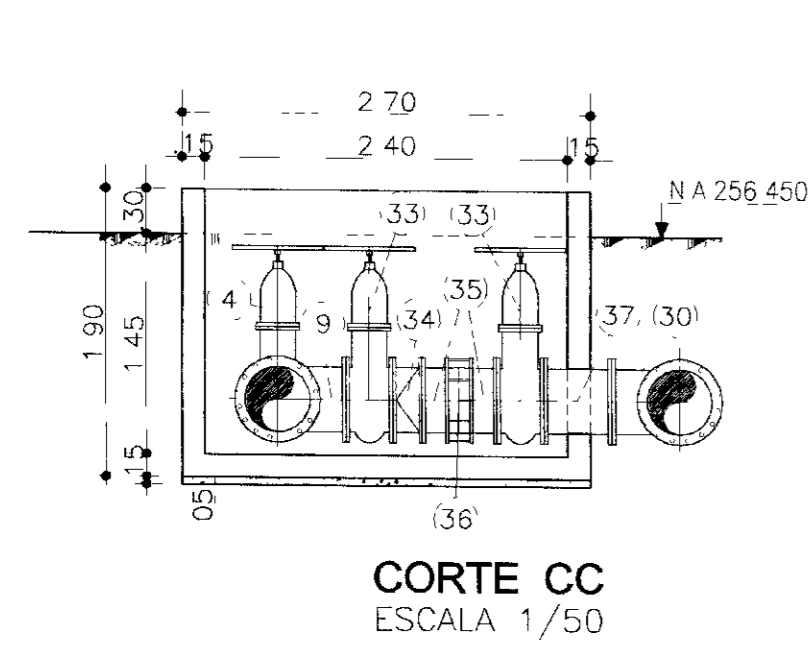

ITEM	DISCRIMINAÇÃO	COMP L (m)	φ(mm)	QUANT
BARRILETE DE SUÇÃO				
1	CRIVO COM FLANGE	0,42	400	1
2	TOCO DE TUBO DE F.F. COM FLANGES	0,25	400	1
3	TOCO DE TUBO DE F.F. C/FLANGES E ABA DE VEDAÇÃO	0,70	400	1
4	REGISTRO DE GAVETA CHATO COM FLANGES E VOLANTE	0,31	400	2
5	TOCO DE TUBO DE F.F. FLANGE E PONTA	0,25	400	2
6	JUNTA DE DESMONTAGEM DO TIPO "GIBAULT"	0,203	400	1
7	TUBO DE F.F. C/FLANGES	5,80	400	2
8	TOCO DE TUBO DE F.F. C/ FLANGES	0,44	400	1
9	TE DE F.F. C/FLANGES	0,90	400	4
10	TOCO DE TUBO DE F.F. C/FLANGES	1,50	400	1
11	TOCO DE TUBO DE F.F. C/FLANGES	3,475	400	1
12	TOCO DE TUBO DE F.F. C/FLANGES	2,80	400	1
TUBULAÇÃO DE SUÇÃO				
13	CURVA DE 90° DE F.F. C/FLANGES	0,50	400	2
14	TOCO DE TUBO DE F.F. C/FLANGES	0,565	400	2
15	REGISTRO DE GAVETA CHATO COM FLANGES E VOLANTE	0,31	400	2
16	TOCO DE TUBO DE F.F. C/FLANGE E PONTA	0,25	400	4
17	JUNTA DE DESMONTAGEM DO TIPO "GIBAULT"	0,203	400	2
18	REDUÇÃO EXCÊNTRICA DE F.F. C/FLANGES (AÇO CARBONO)	0,625	400X200	2
TUBULAÇÃO DE RECALQUE				
19	REDUÇÃO CONCÊNTRICA DE F.F. C/FLANGES(AÇO CARBONO)	0,475	300X150	2
20	VALVULA DE CONTROLE DAS BOMBAS(BERMAD OU SIMILAR)	0,725	300	2
21	JUNTA DE DESMONTAGEM TRAVADA AXIALMENTE	0,22	300	2
22	REGISTRO DE GAVETA CHATO C/FLANGES E VOLANTE	0,27	300	2
BARRILETE DE RECALQUE				
23	FLANGE CEGO	0,205	350	1
24	TE DE REDUÇÃO DE F.F. C/FLANGES	0,85X0,43	350X300	2
25	TOCO DE TUBO DE F.F. C/FLANGES	1,55	350	1
26	TOCO DE TUBO DE F.F. C/FLANGES	2,00	350	1
27	CURVA DE 90° DE F.F. C/FLANGES	0,45	350	2
28	TOCO DE TUBO DE F.F. C/FLANGES	0,88	350	1
29	REDUÇÃO CONCÊNTRICA DE F.F. C/FLANGES	0,60	400X350	1
30	TE DE F.F. C/FLANGES	0,90X0,45	400	2
31	TOCO DE TUBO DE F.F. COM FLANGES	3,10	400	2
32	TE DE REDUÇÃO DE F.F. C/FLANGES	0,90X0,45	400X300	1
BY-PASS				
33	REGISTRO DE GAVETA CHATO C/FLANGES E VOLANTE	0,31	400	2
34	VALVULA DE RETENÇÃO TIPO PORTINHOIA DUPLA	0,25	400	1
35	TOCO DE TUBO DE F.F. C/FLANGES	0,25	400	2
36	JUNTA DE DESMONTAGEM DO TIPO "GIBAULT"	0,203	400	1
37	TOCO DE TUBO DE F.F. C/FLANGES	0,45	400	1
CAIXA DE VÁLVULAS				
38	TOCO DE TUBO DE F.F. C/FLANGES	0,50	300	1
39	TE DE F.F. C/FLANGES	0,80X0,40	300X300	1
40	REDUÇÃO CONCÊNTRICA DE F.F. C/FLANGES	0,60	300X200	2
41	REGISTRO DE GAVETA OVAL C/FLANGES E VOLANTE	0,23	200	2
42	VALVULA DE DESCARGA TIPO BERMAD OU SIMILAR	0,50	200	2
43	CURVA DE 90° DE F.F. C/FLANGES	0,26	200	2
CAIXA DE MEDIÇÃO				
44	TOCO DE TUBO DE F.F. C/FLANGE E PONTA	0,70	400	1
45	JUNTA DE DESMONTAGEM DO TIPO "GIBAULT"	0,203	400	1
46	TOCO DE TUBO DE F.F. C/FLANGE E PONTA	0,50	400	1
47	HIDRÔMETRO DE MACROVAZÃO	0,60	400	1
48	REGISTRO DE GAVETA OVAL C/FLANGES E VOLANTE	0,31	400	1
49	TOCO DE TUBO DE F.F. C/FLANGE E PONTA	0,70	400	1

00038

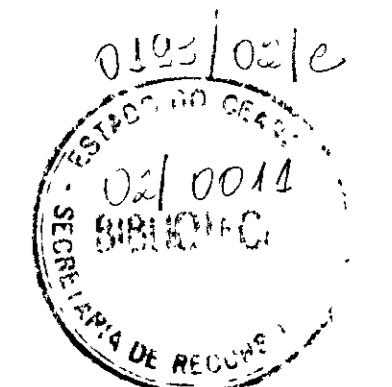


LEGENDA	NOTAS

DESENHOS DE REFERÊNCIA	REVISÕES


Nº	NATUREZA DA REVISÃO	DATA	APROV

GOVERNO DO ESTADO DO CEARÁ SECRETARIA DOS RECURSOS HÍDRICOS - SRH	
PROÁGUA	
AS BUILT DAS ADUTORAS DE ICÓ E IGUATU	
ADUTORA DE IGUATU	
DES ANDRE	CONTRATO 09/PROAGUA/CE/SRH
VISTO ANDRE	DATA NOV/2001
VERIF ANDRE	ESCALA INDICADA
APROV ANDRE	Nº DO DESENHO
	PC ETA EE IGT-02/02


CORTE 2 . 2

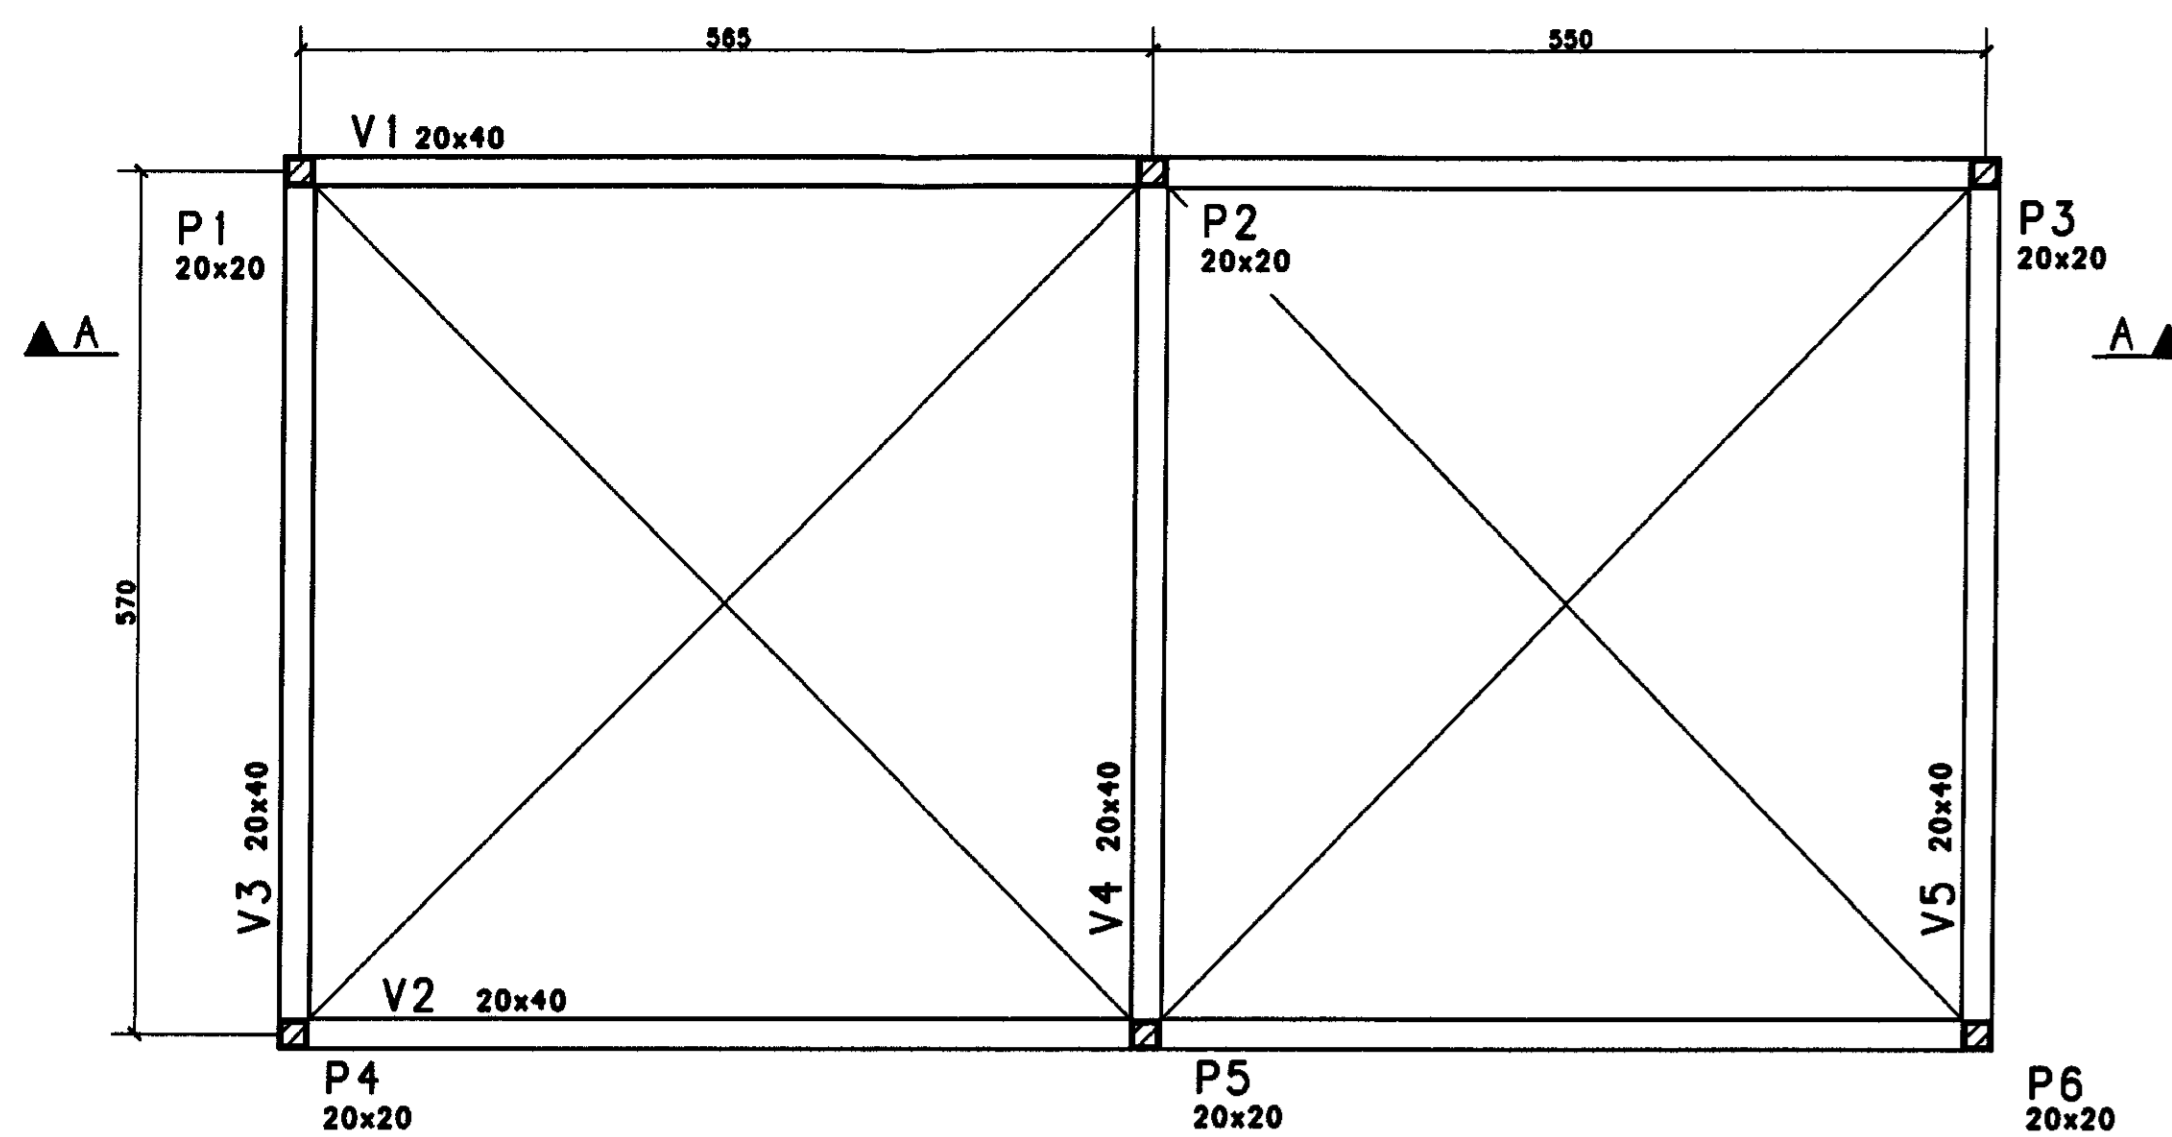

CORTE 1 . 1

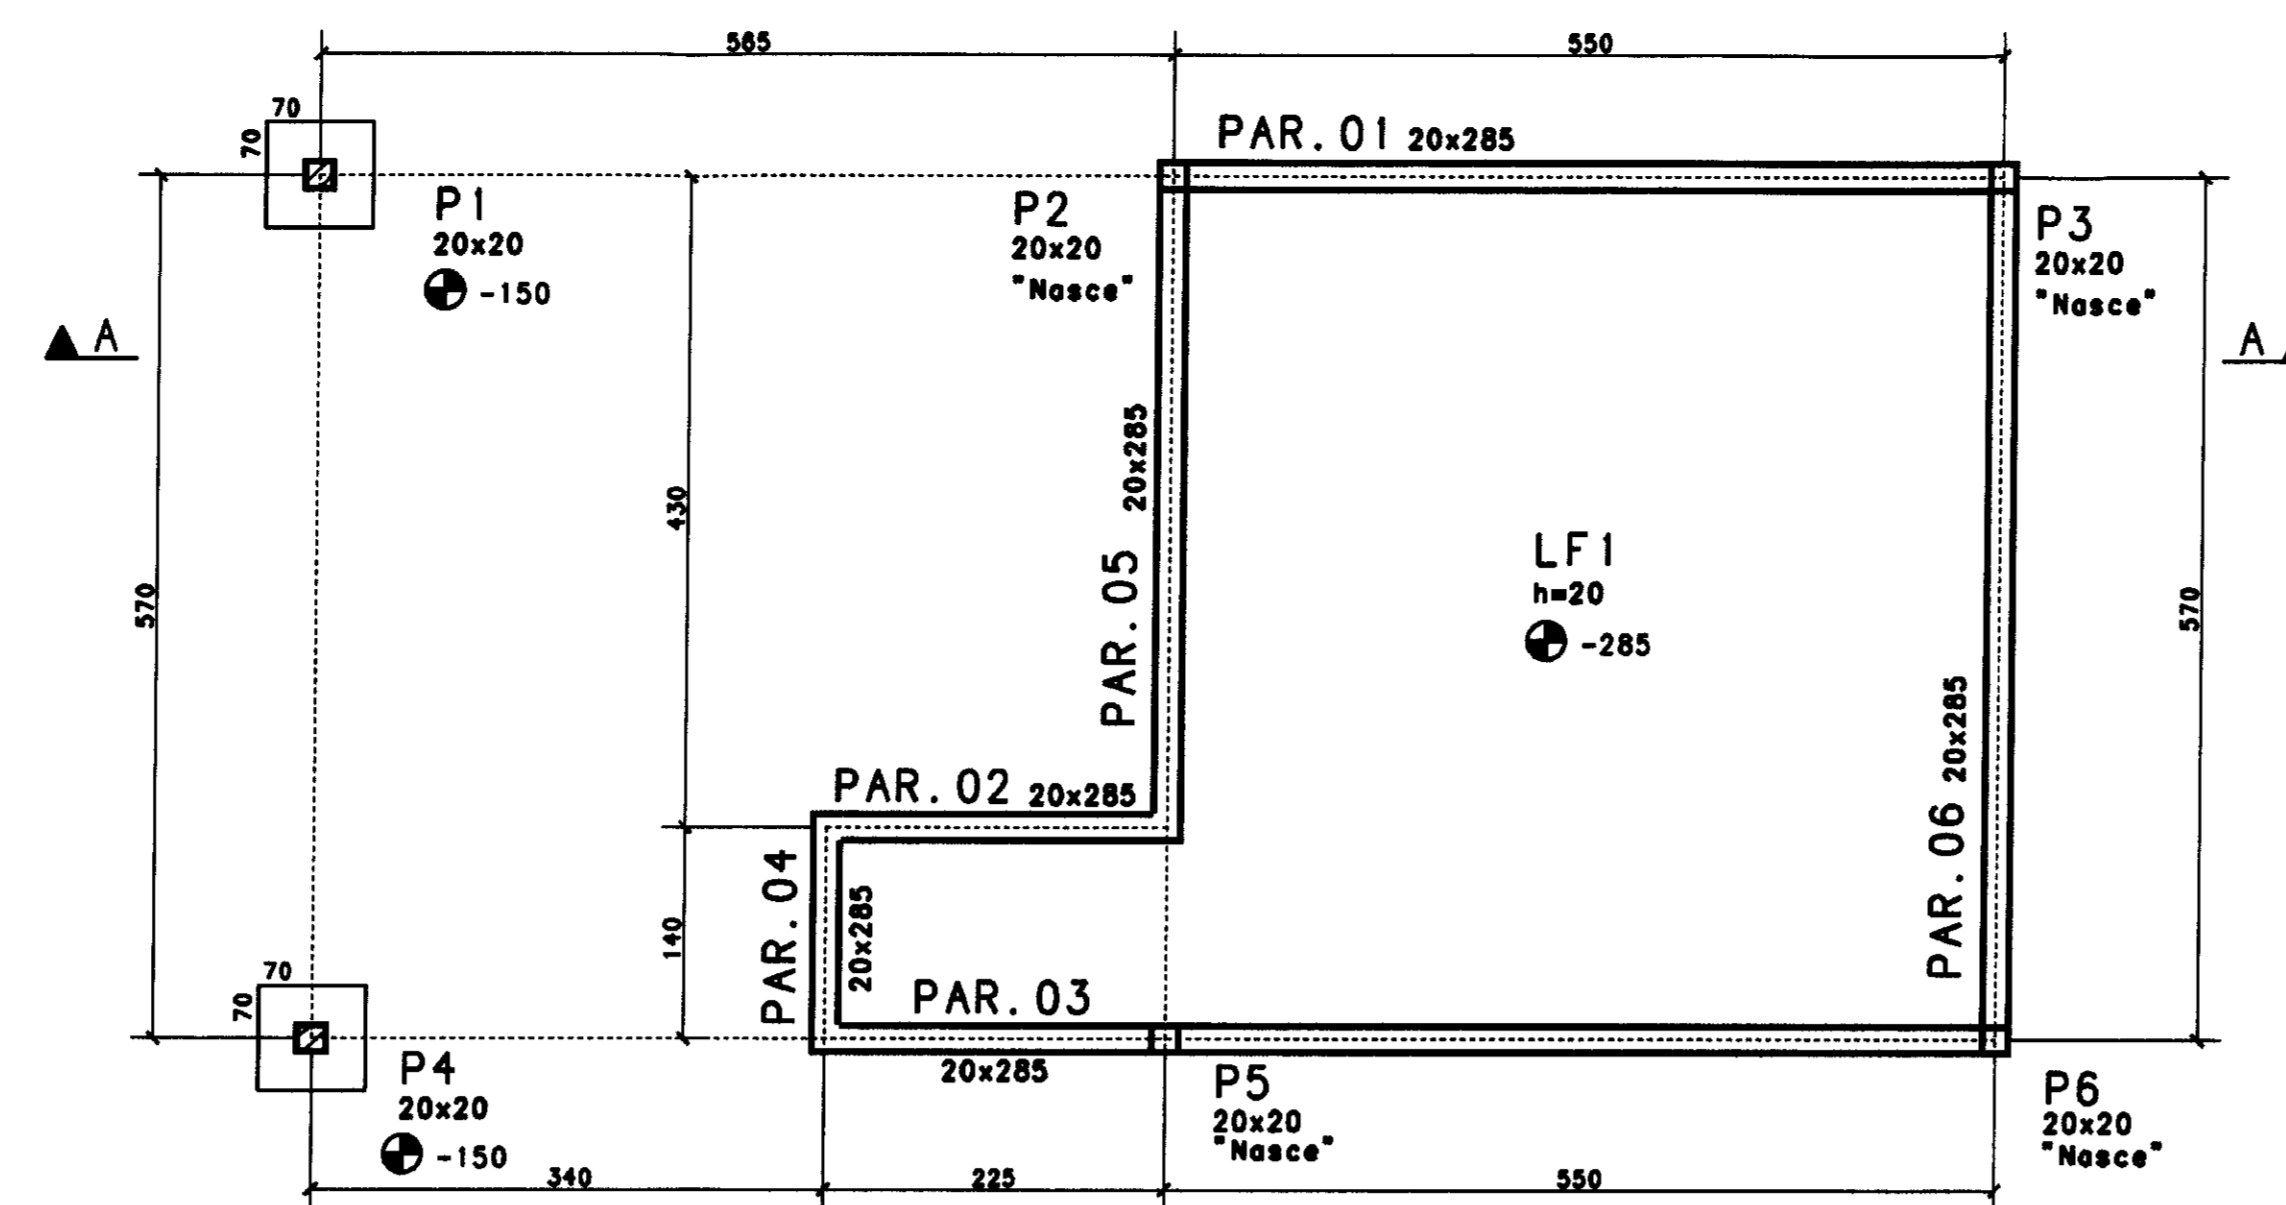


ARM. DA LAJE LF1

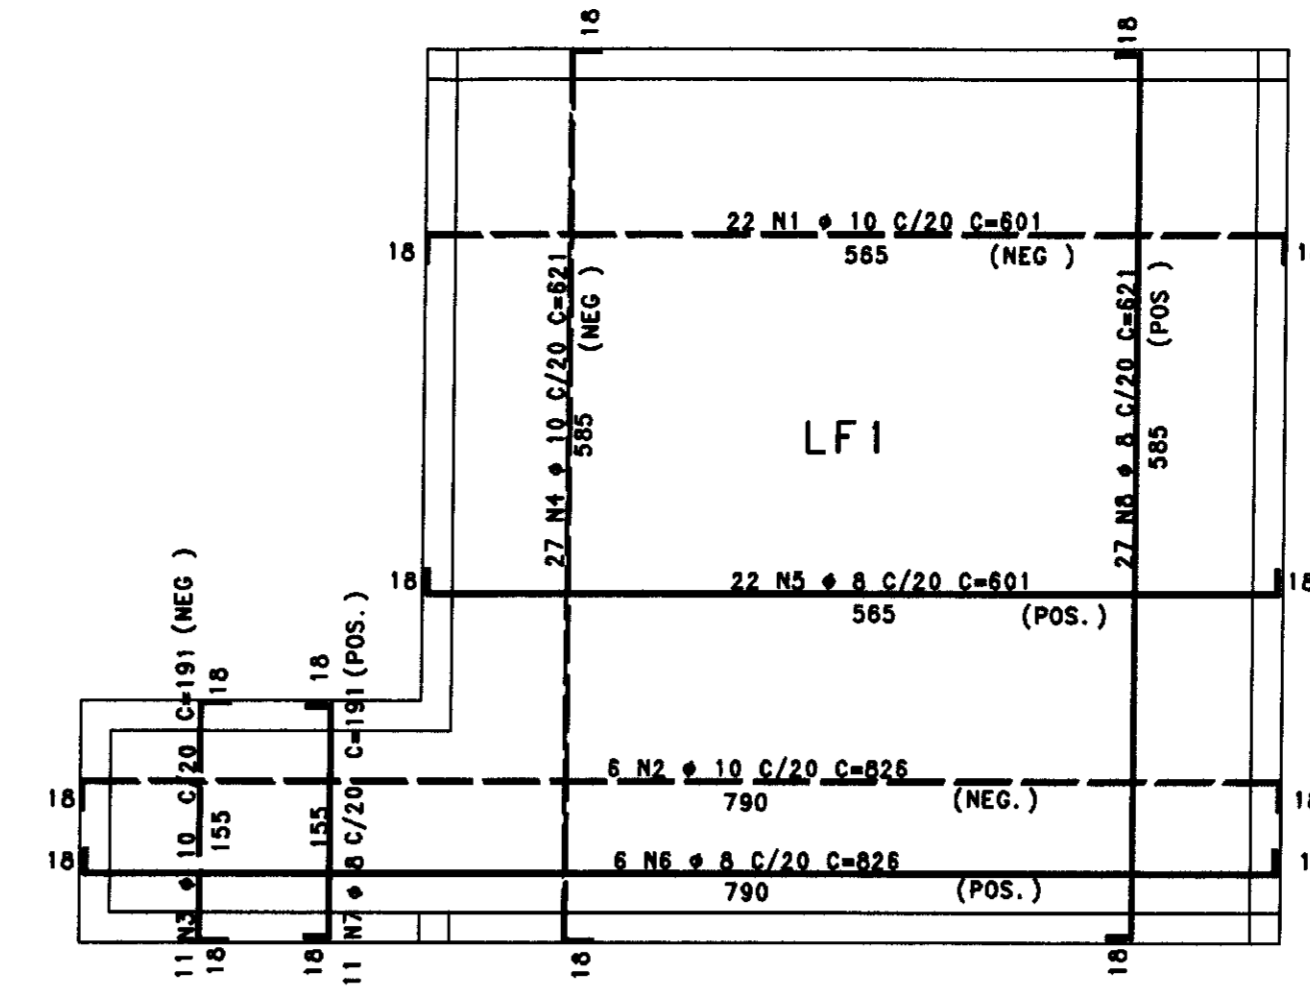


ELEMENTO	POS	BIT	QUANT	COMPRIMENTO
		(m)		UNIT
ARM. DA LAJE LF1	1	10	22	601
	2	10	48	358
	3	10	27	191
PAR.01	1	8	58	360
	2	12	28	715
PAR.02	1	8	22	360
	2	12	4	390
PAR.03	1	8	78	360
	2	12	28	920
PAR.04	1	8	14	360
	2	12	28	285
PAR.05	1	8	41	360
	2	12	4	595
PAR.06	1	8	58	360
	2	12	4	735
DET.01 (X2)	1	10	8	490
	2	8	64	80
DET.02 (X4)	1	10	18	370
	2	8	88	80
V1=V2 (X2)	1	12,5	6	410
	2	12,5	12	120
V3=V4=V5 (X3)	1	12,5	4	310
	2	12,5	4	295

ATENCAO!
 000 ESTRUTURA • 257.15 ARQUITETURA


CORTE A . A

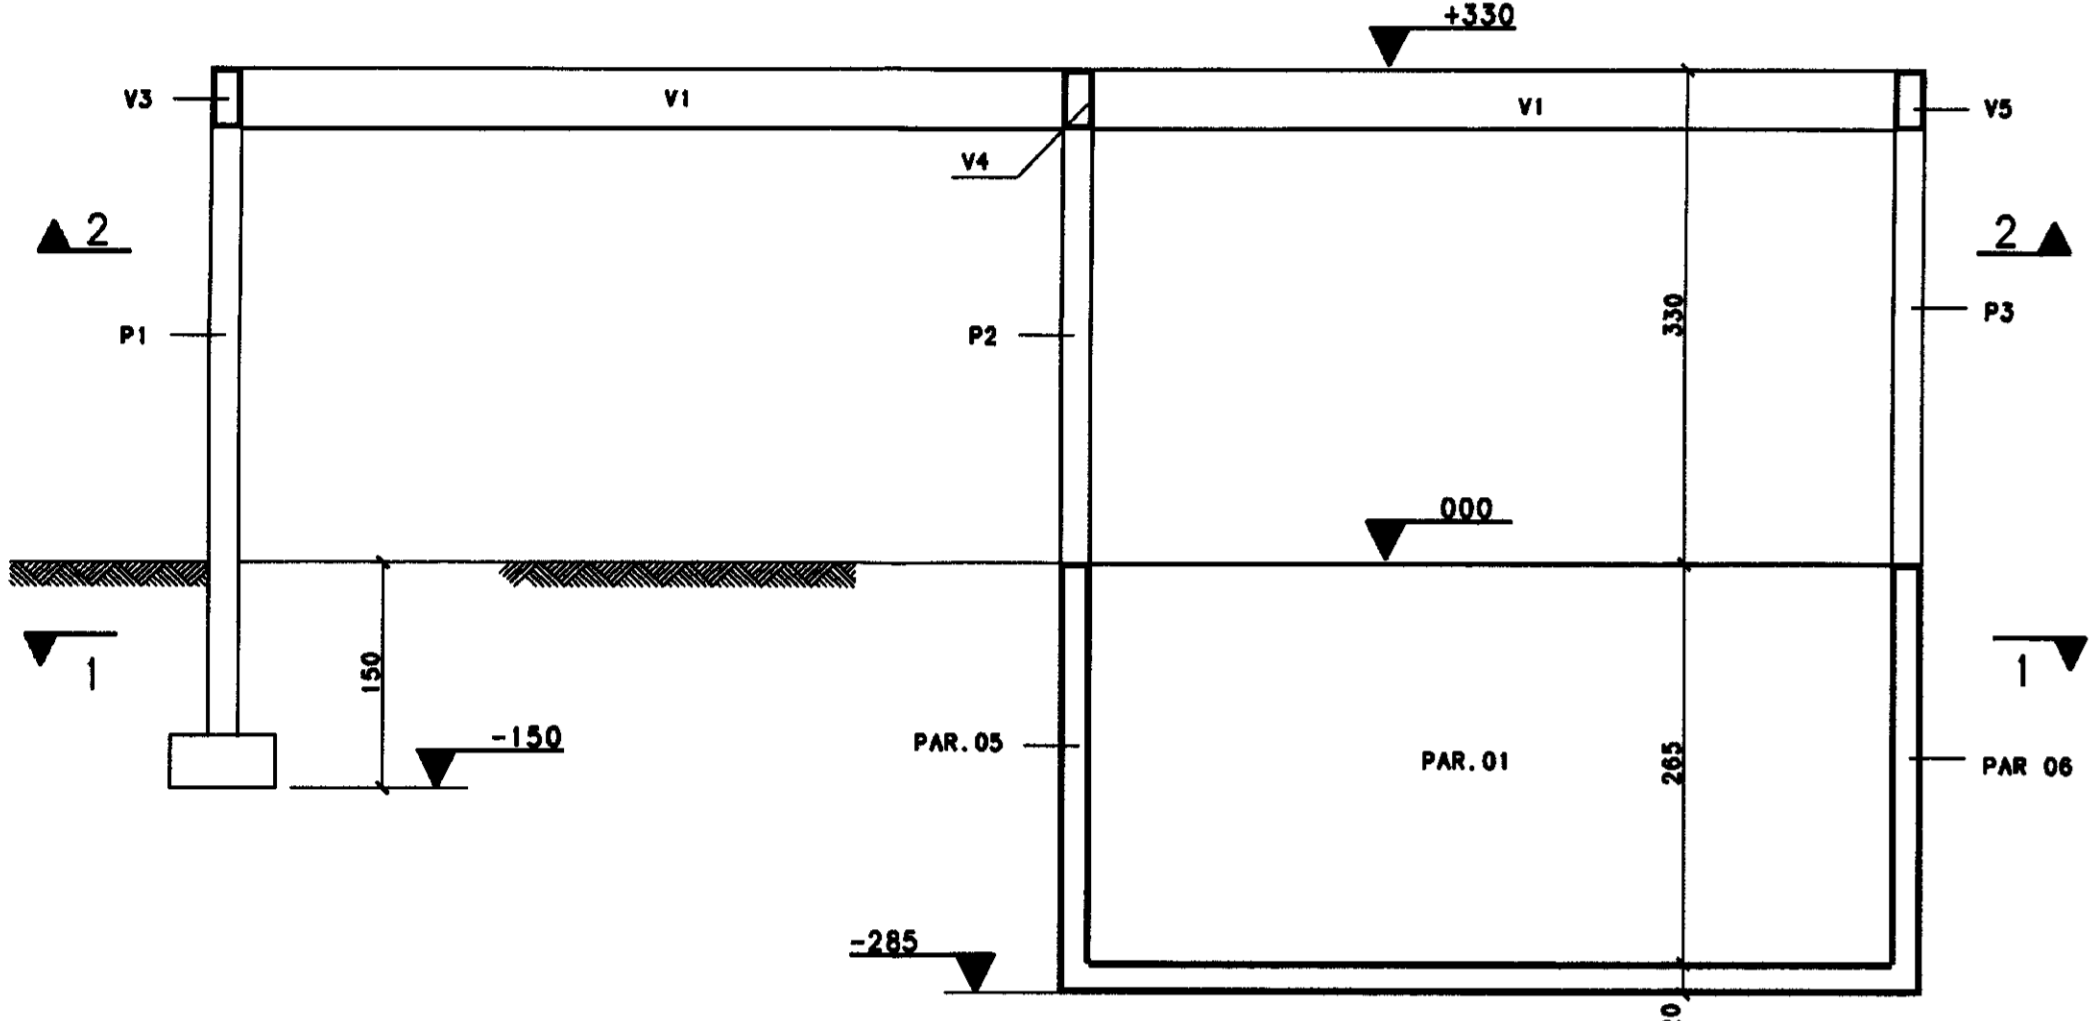













V1=V2 20x40

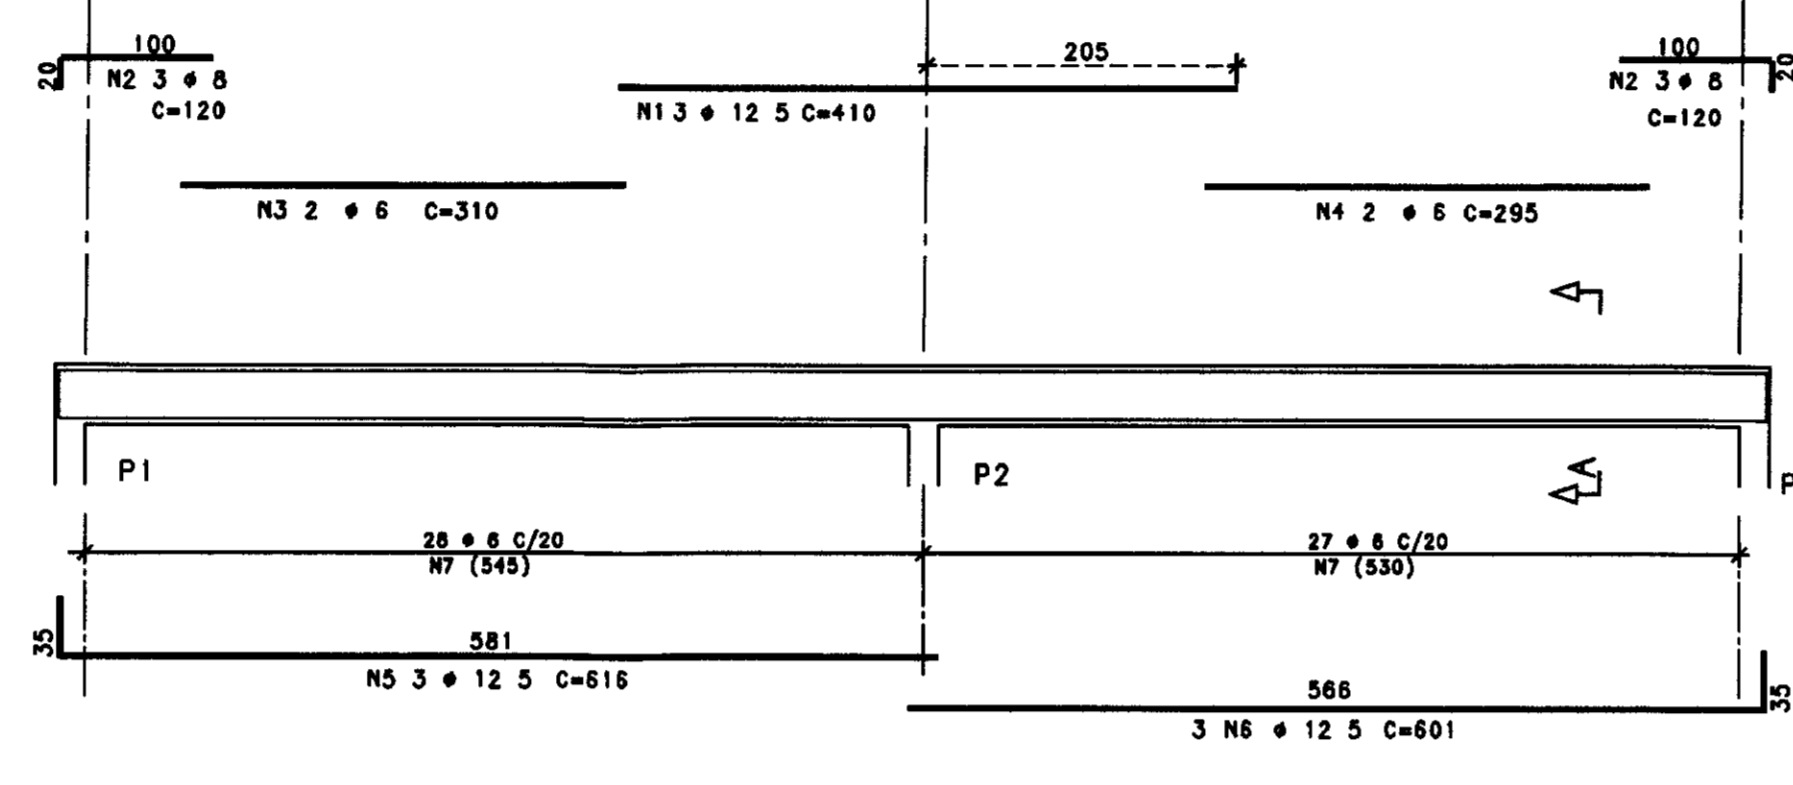

V3=V4=V5 20x40

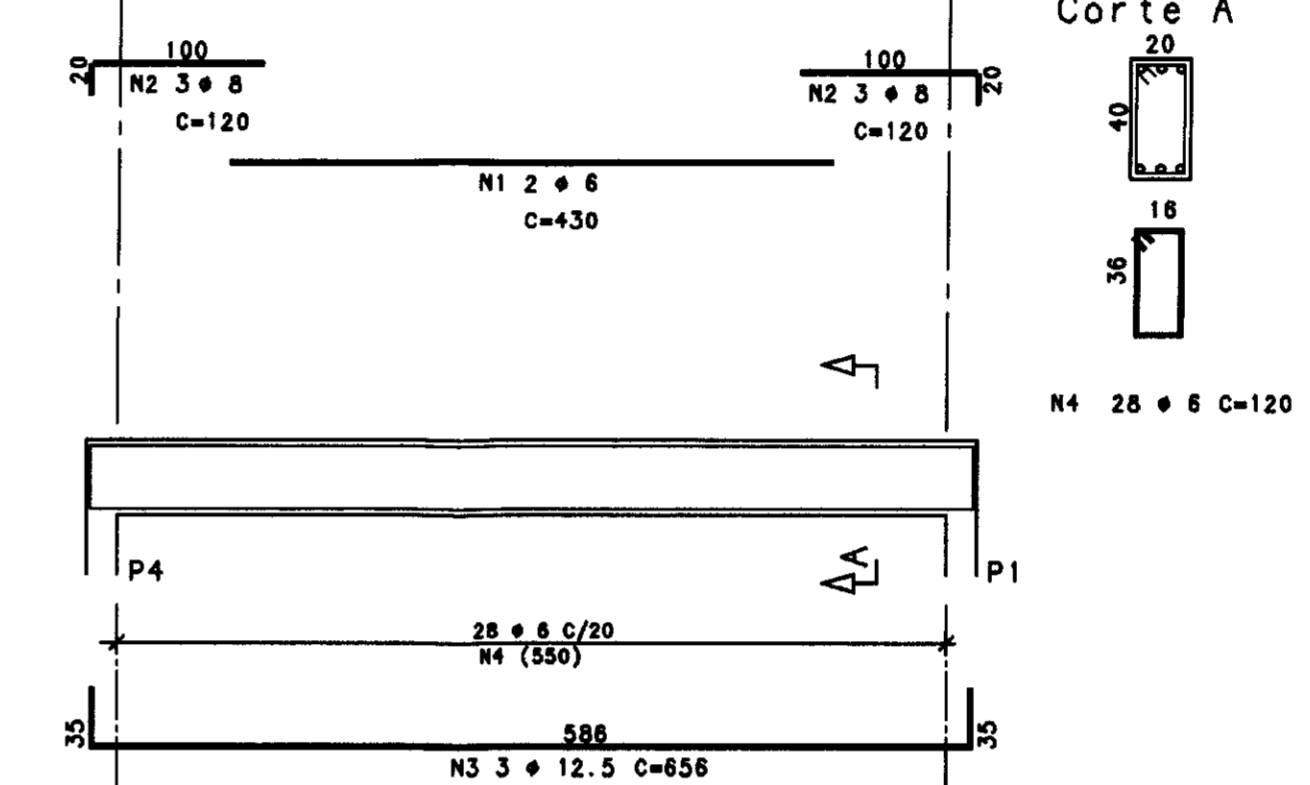


ACO	BIT	CO	CA	50-60	PESO
		(m)			(kg)
30A	10	2302	2302		533
30A	10	490	490		305
30A	12,5	304	304		304
300	8	402	402		90
Peso Total		300A			1552 kg
		609			80 kg

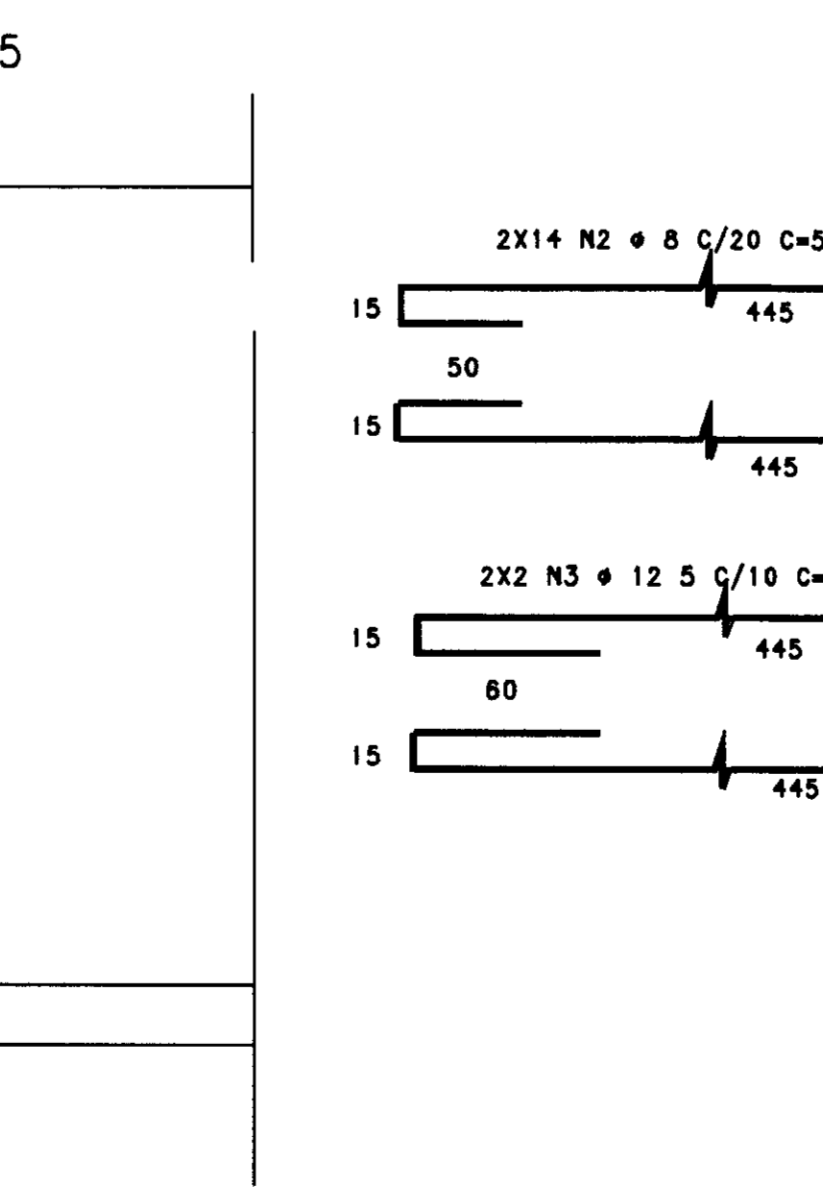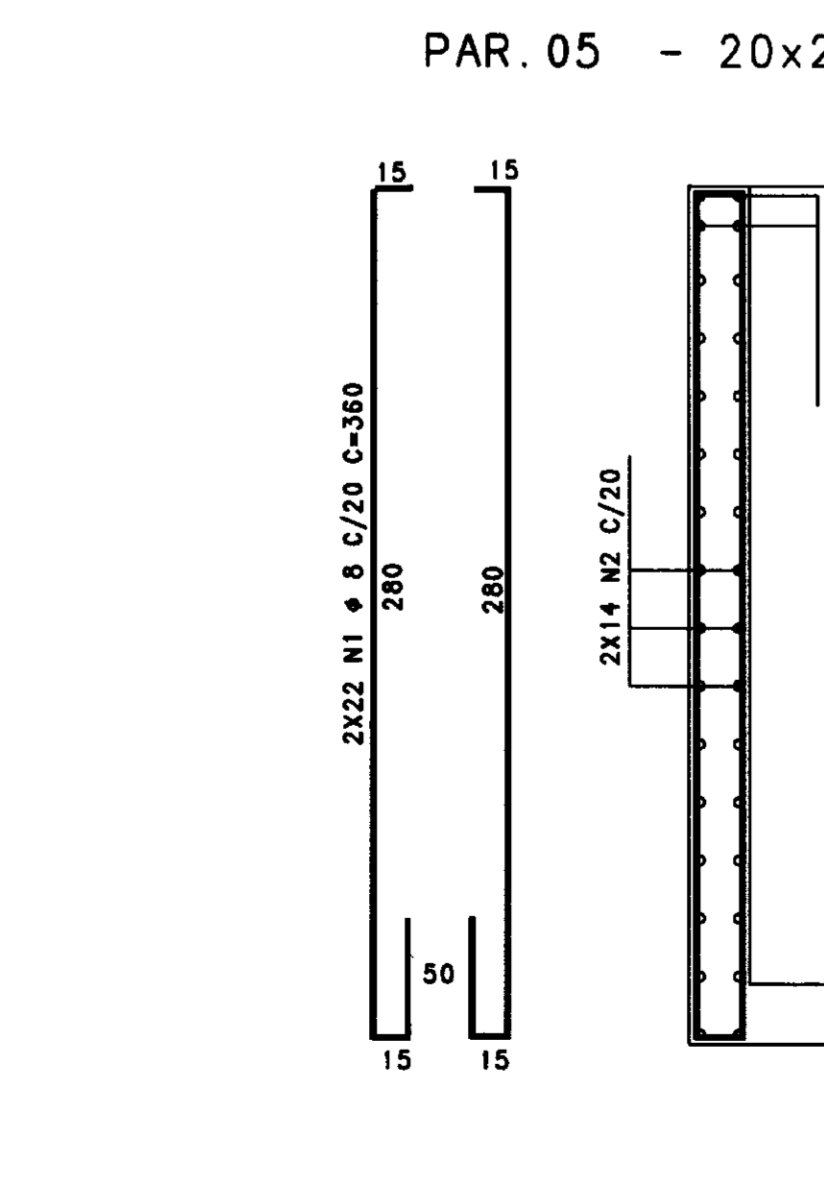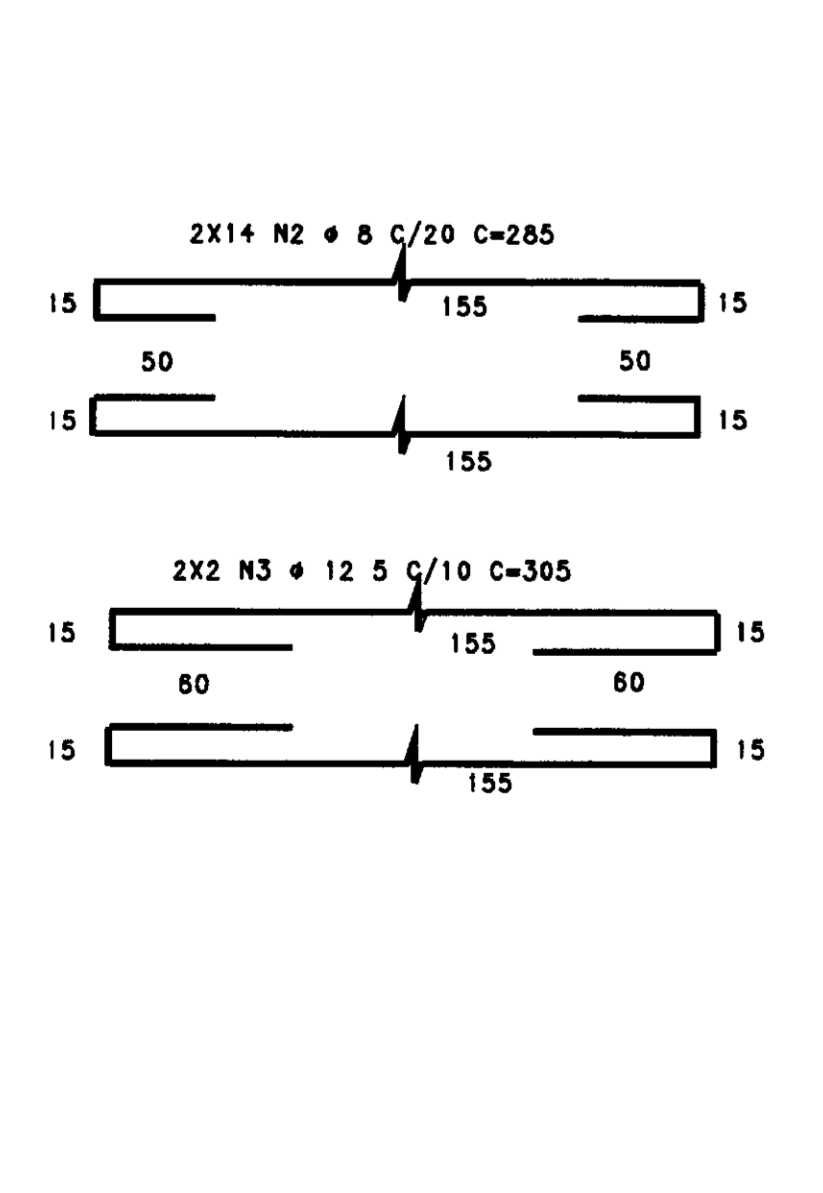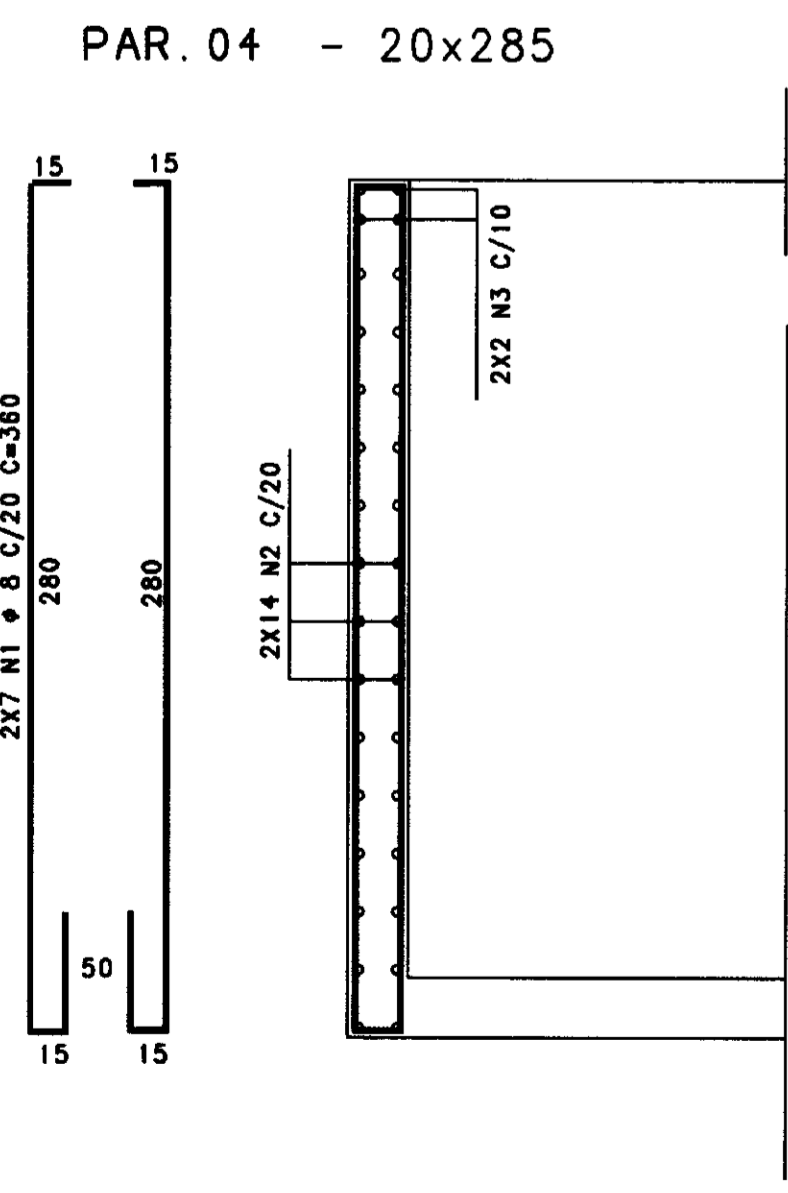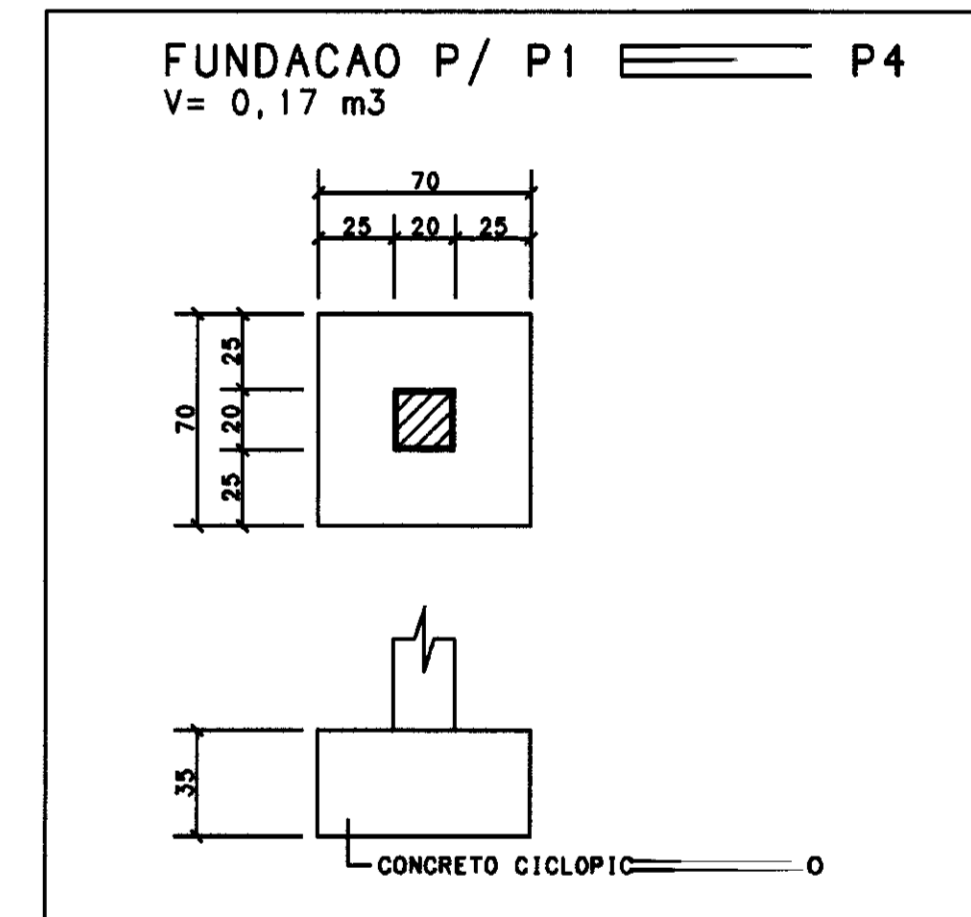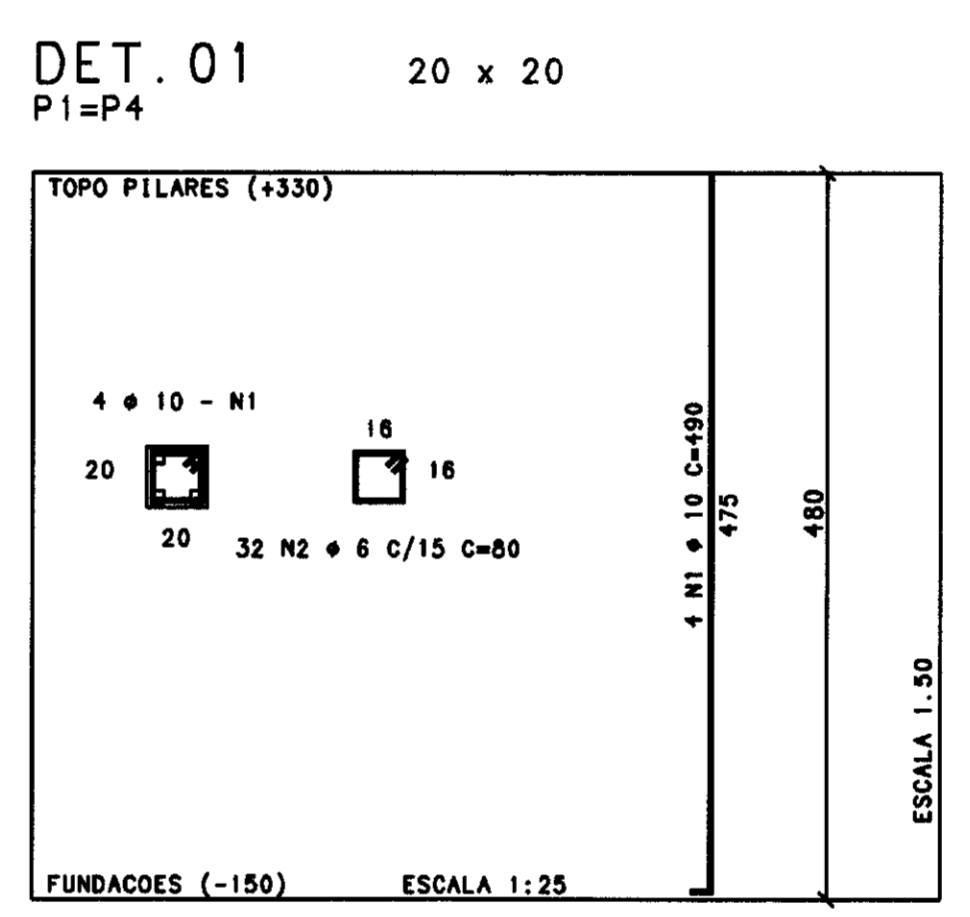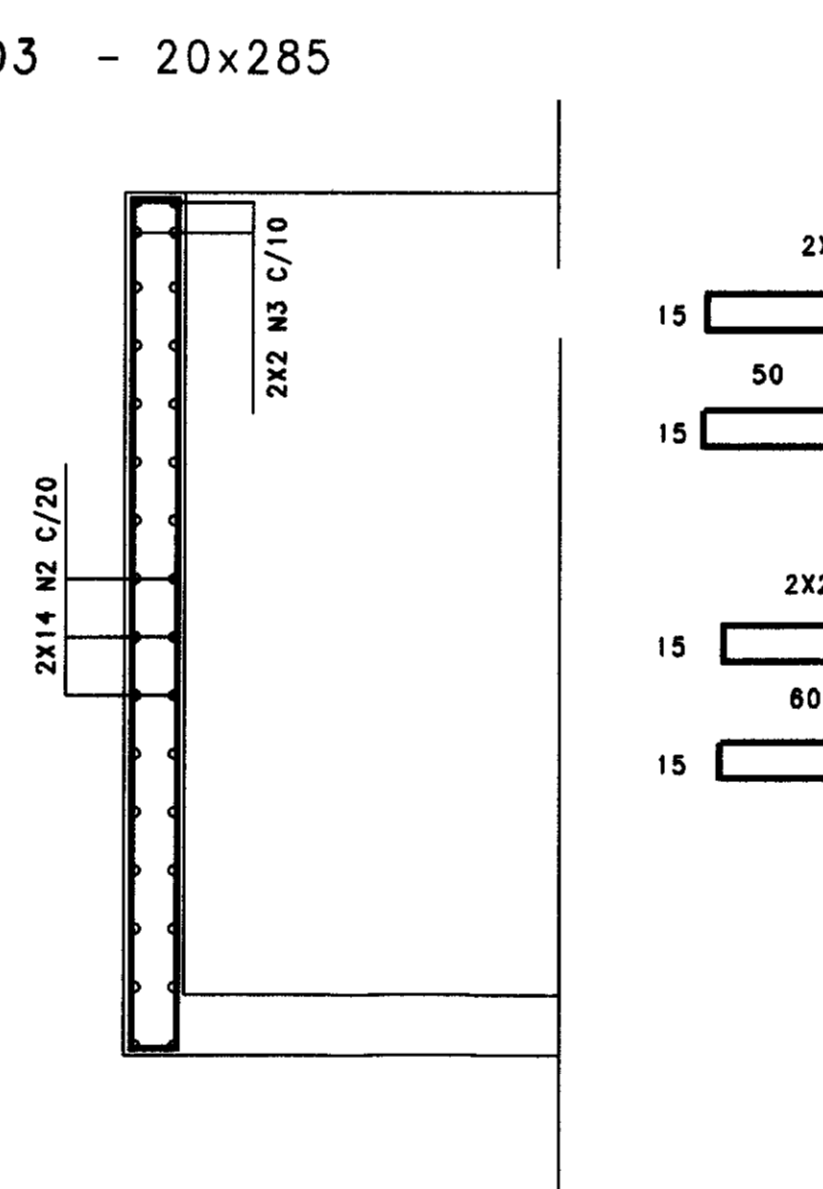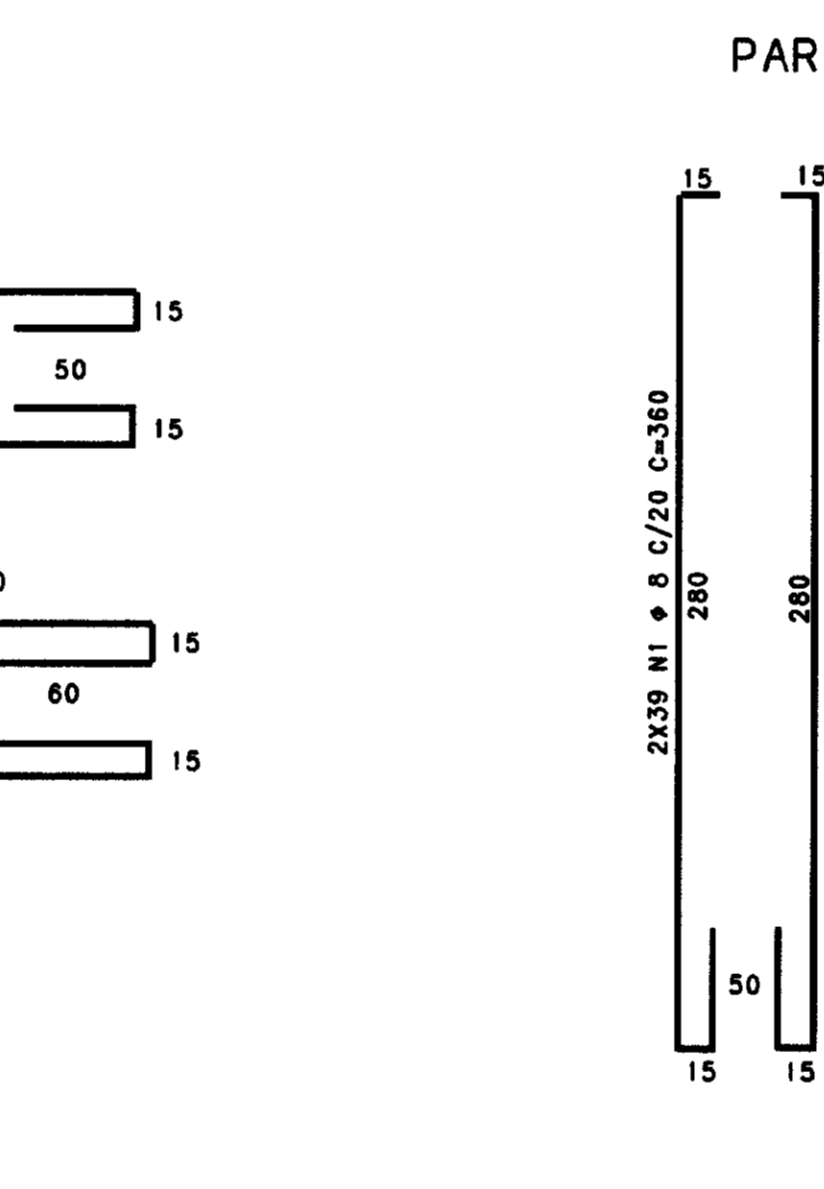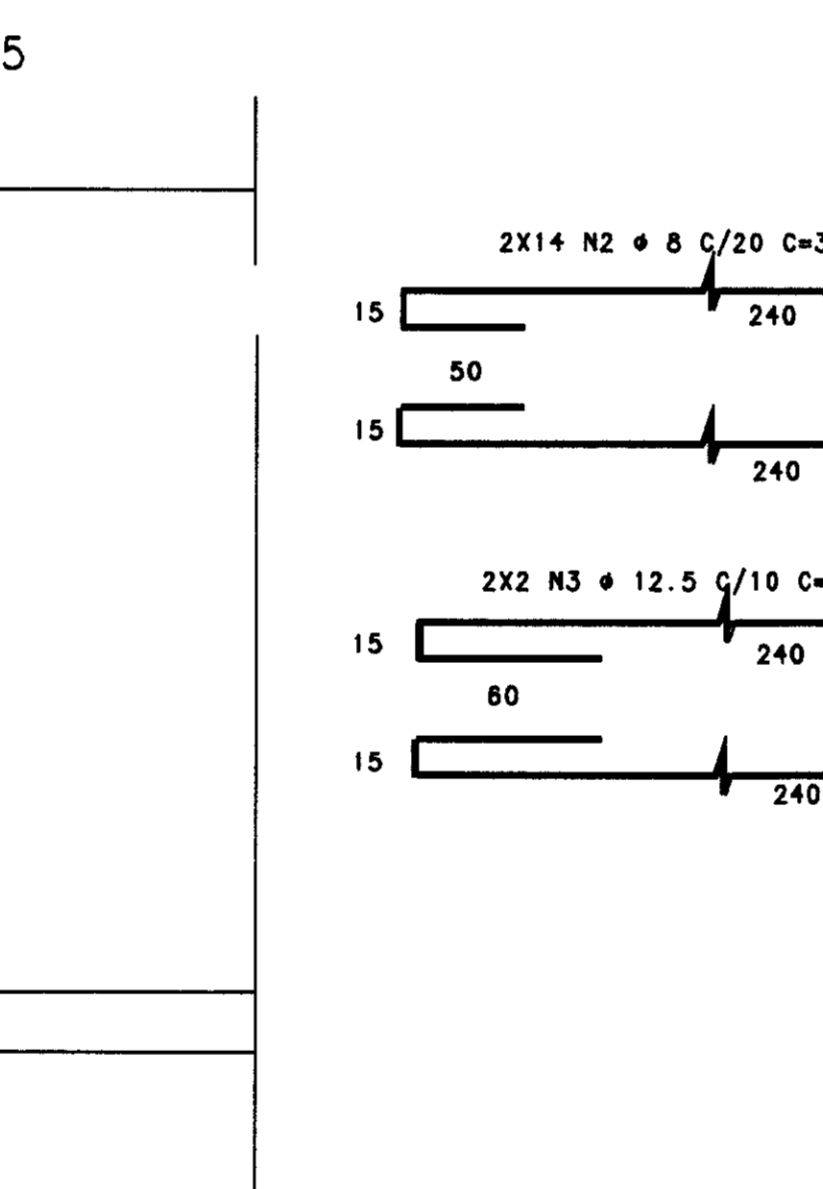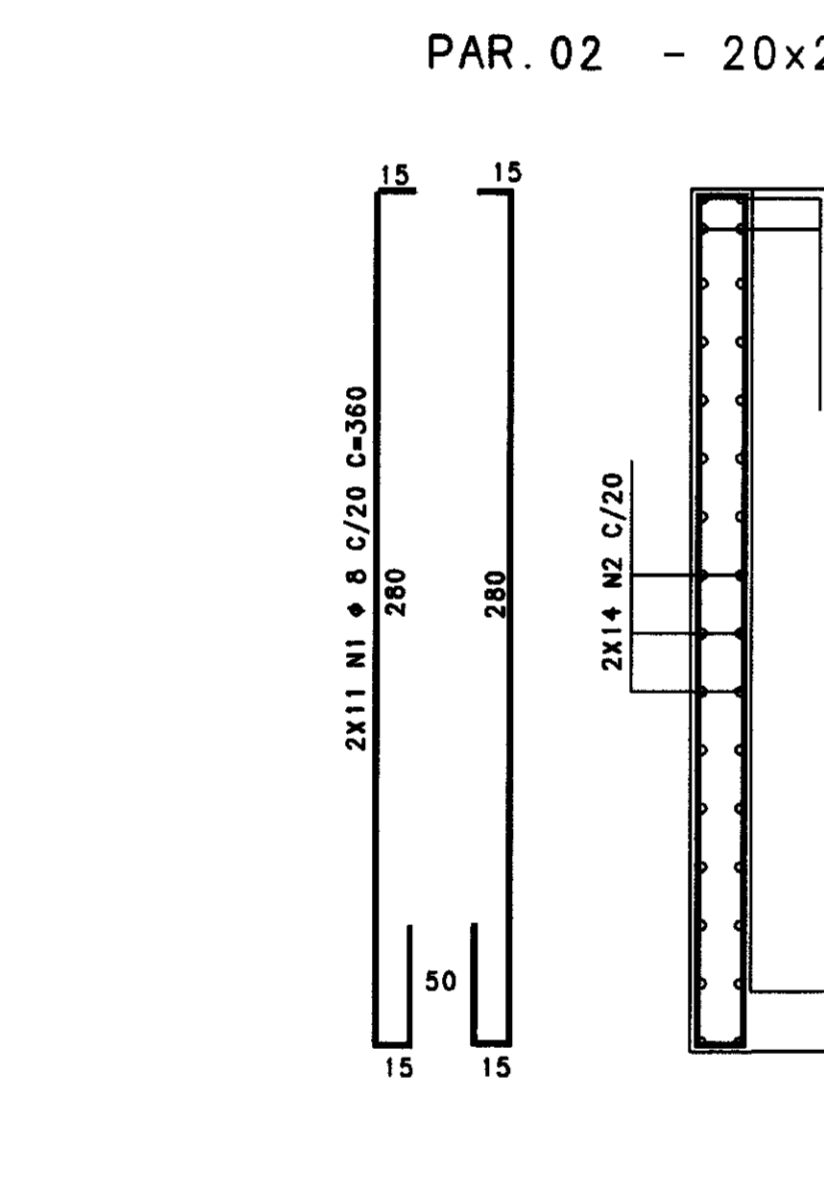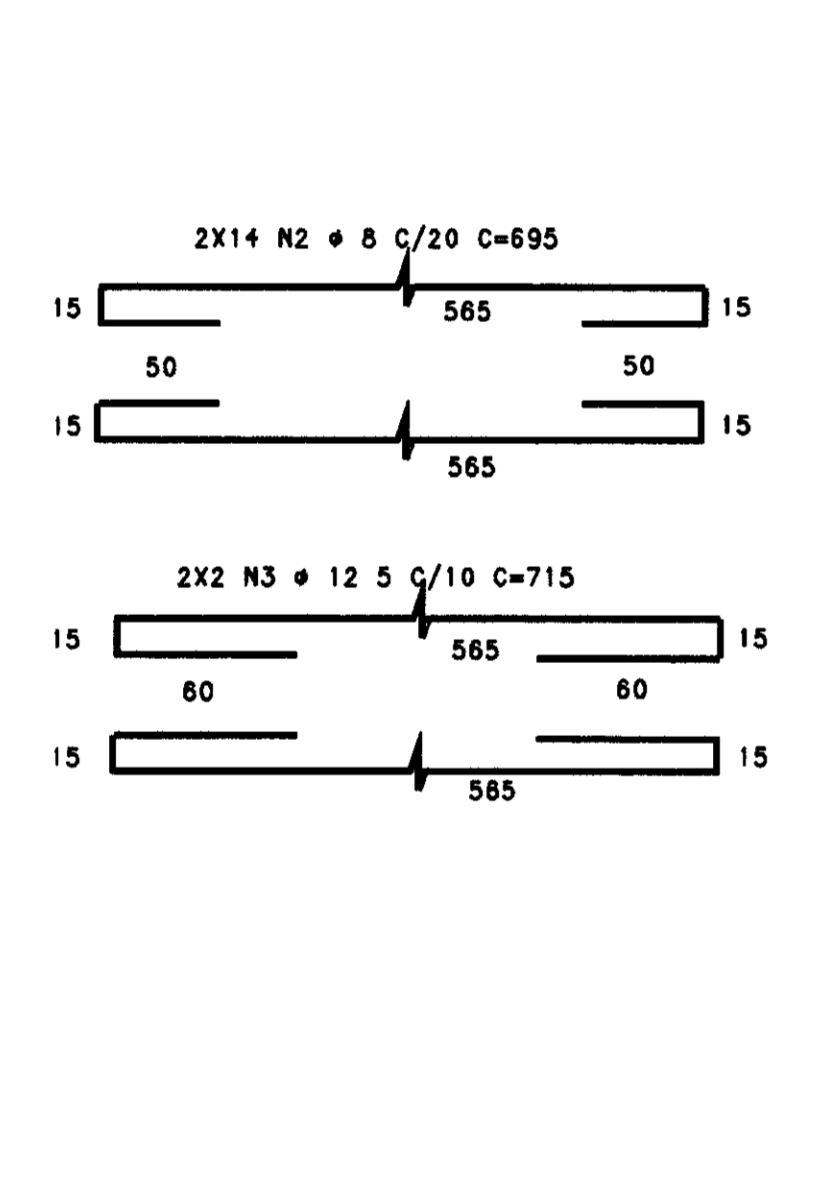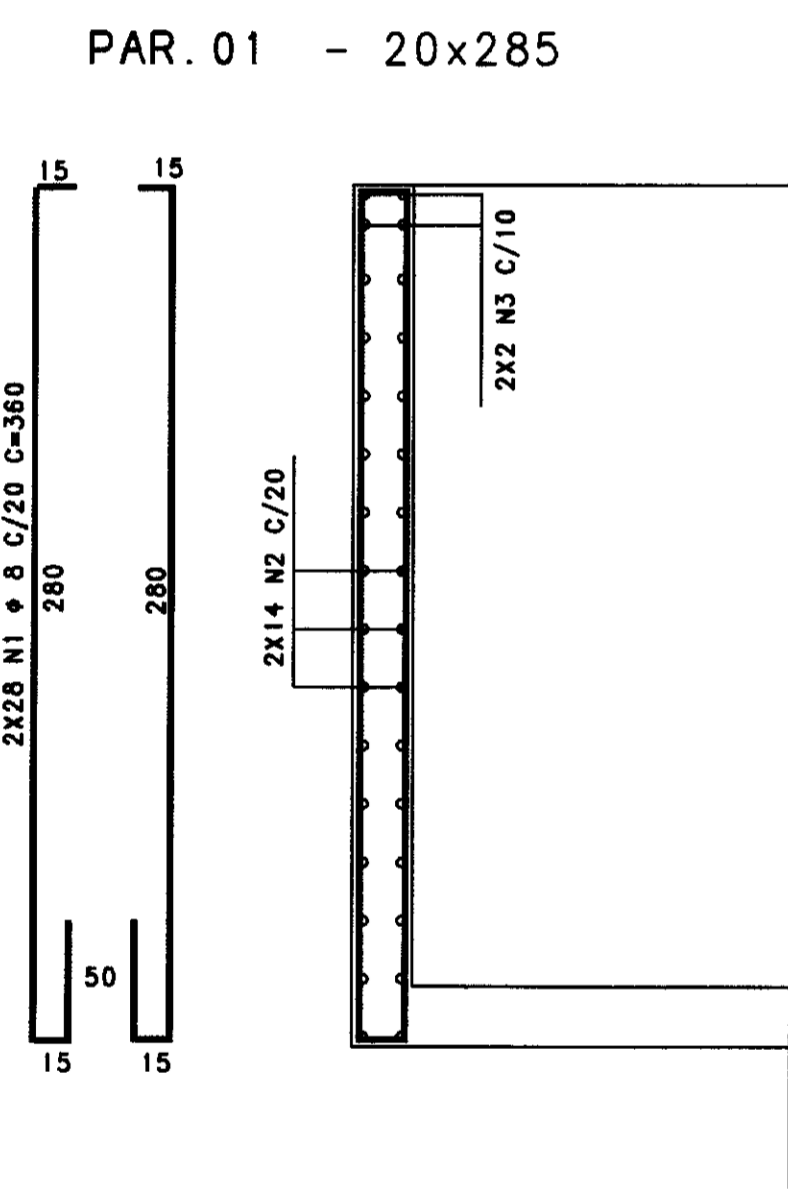


AS BUILT DAS AL... AUTORA DE PROJETO E IGUATU
 FEITO PELA ASS... ACIAO CEARENSE DE ENG...
 ESTRUT... CONTRAT... ADA PELA CONS... ATLASIDA...
 N/O DESENH... PALETA EE-IOT-0102


03		
02		
01		
00		
00	DATA	HISTORICO DA ALTERACAO
<p>PROJETO ESTRUTURAL</p> <p>HELDER MARTINS CREA - CE 6512 D MARCOS PAULO E SILVA CREA - CE 12 177 D</p>		
CLIENTE	VBA	
OBRA	E E - ADUTORA DE IGUATU	
ASSUNTO	FORMA E ARMADURAS	
CONCRETO	DESENHO	ESCALA
fck > 20 MPa	LUCIENE	INDICADA
	REVISAO	DATA
	HM	07/04/0
		1
		01/01
Av. Santos Dumont, 5335 S/105 - Populu - Fortaleza Fone (085)285-7725 Fax (085)234-4466 - e-mail hmp@oz.com.br		

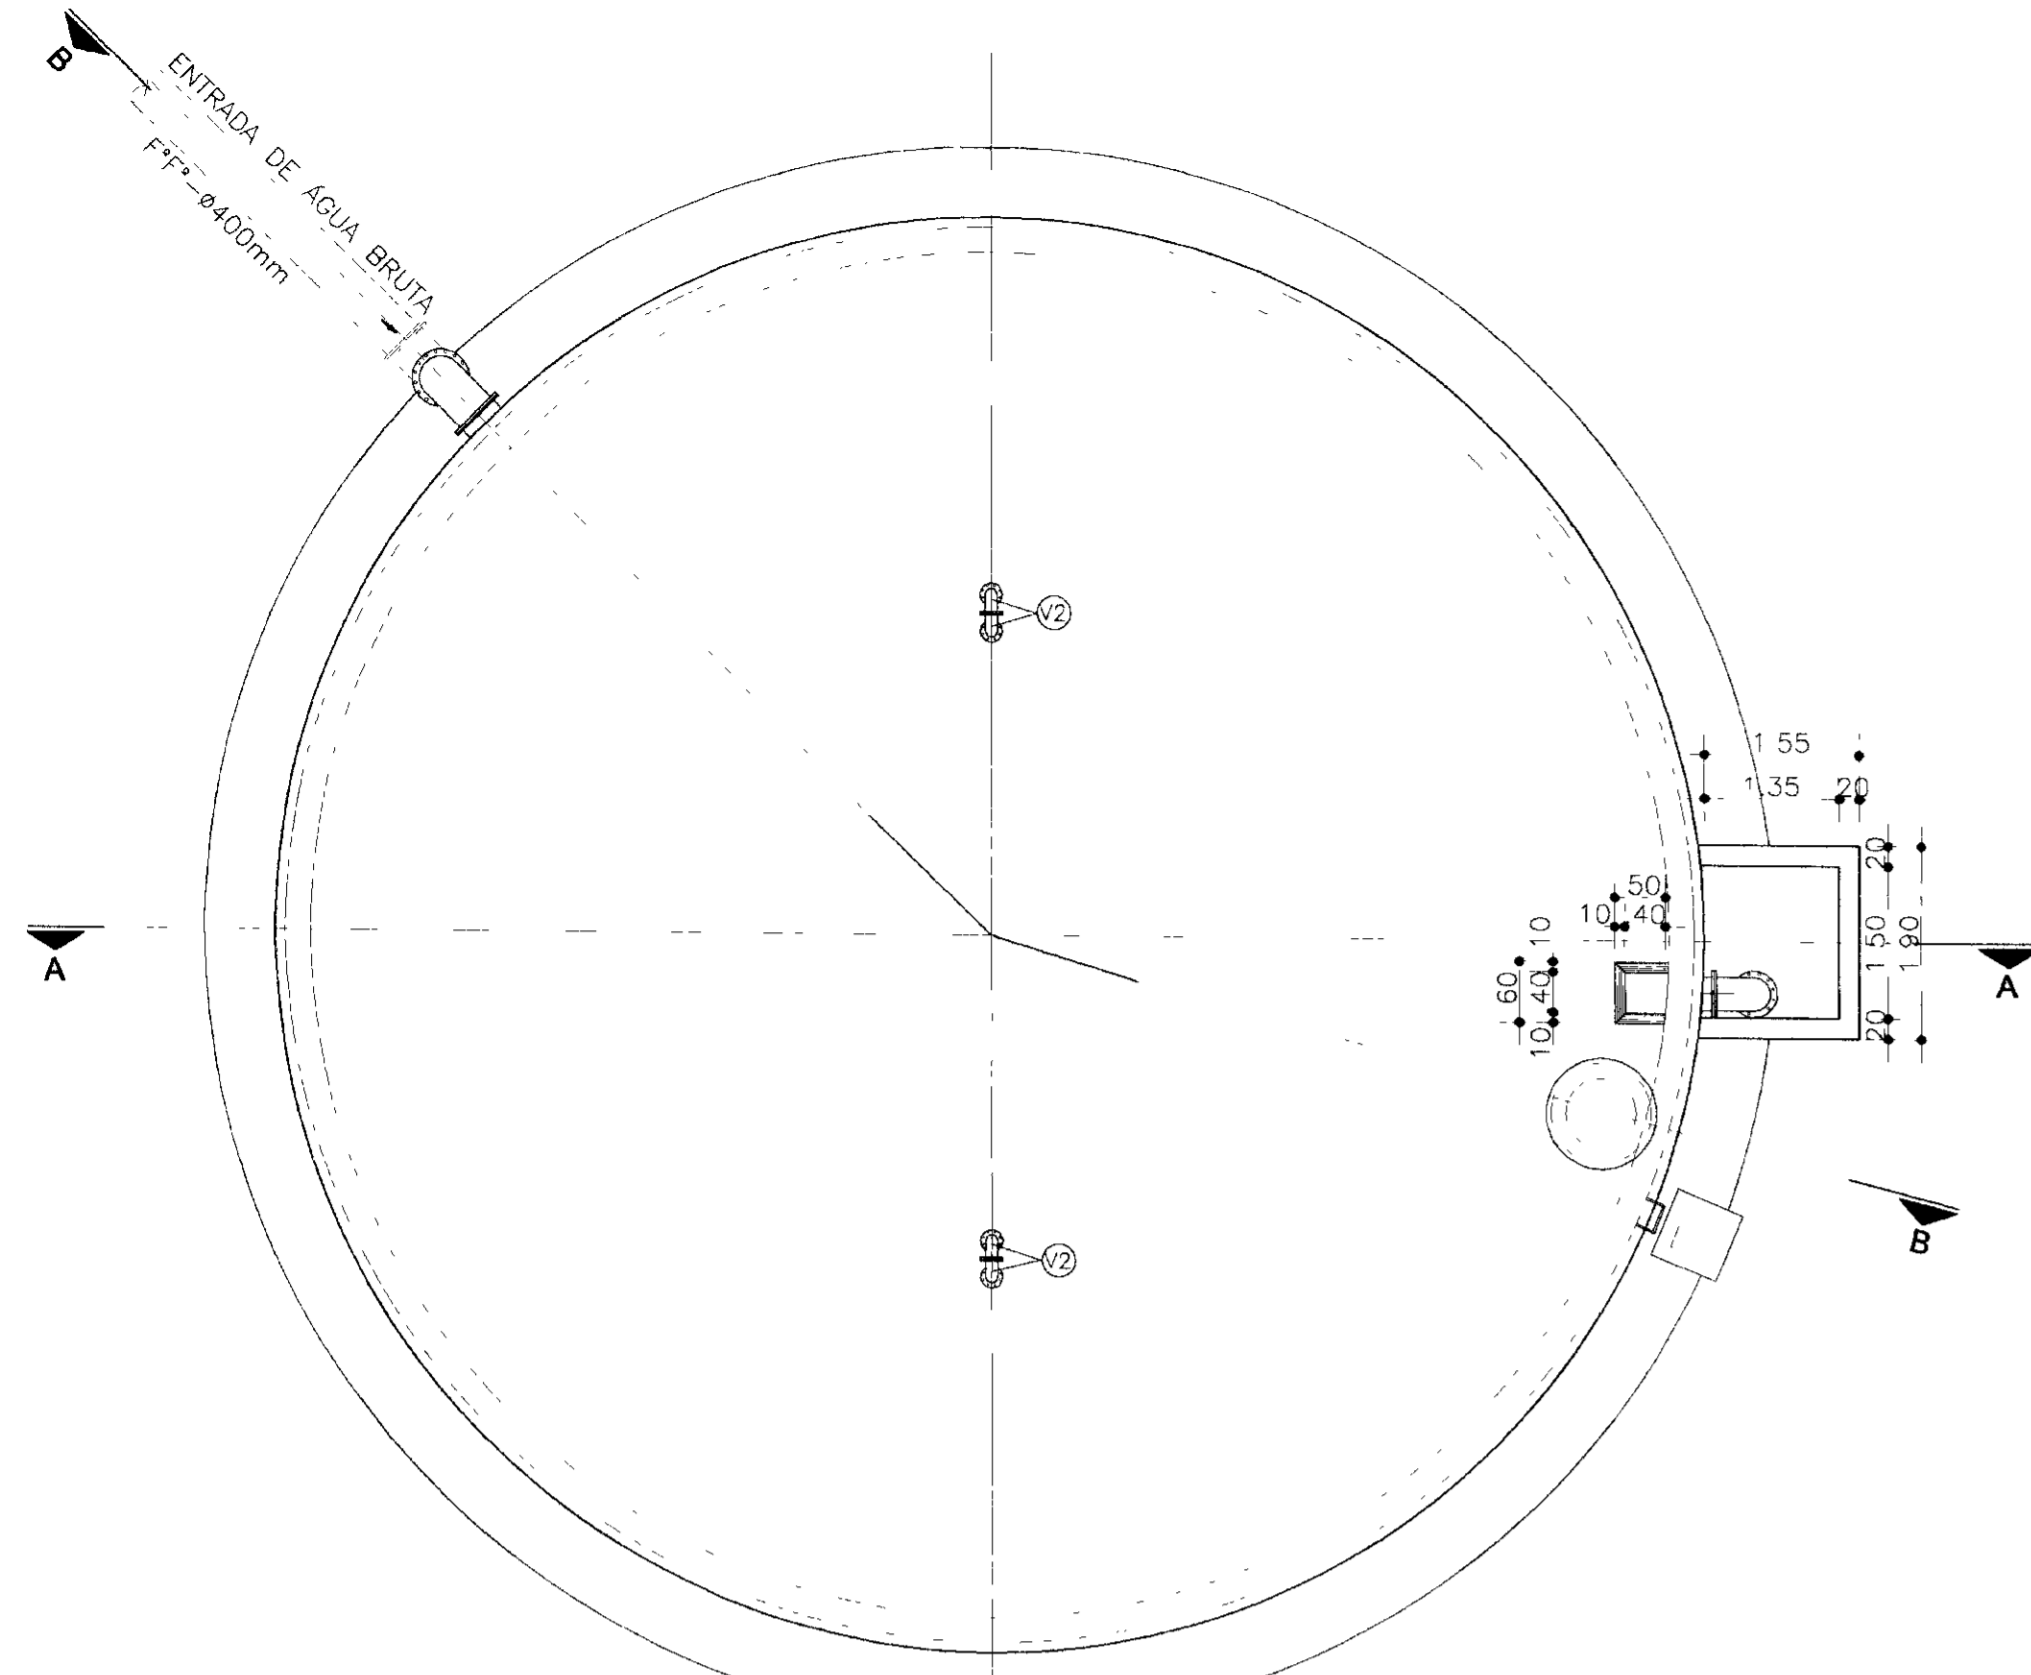


PLANTA BAIXA-PAV. SUPERIOR
ESCALA 1/75

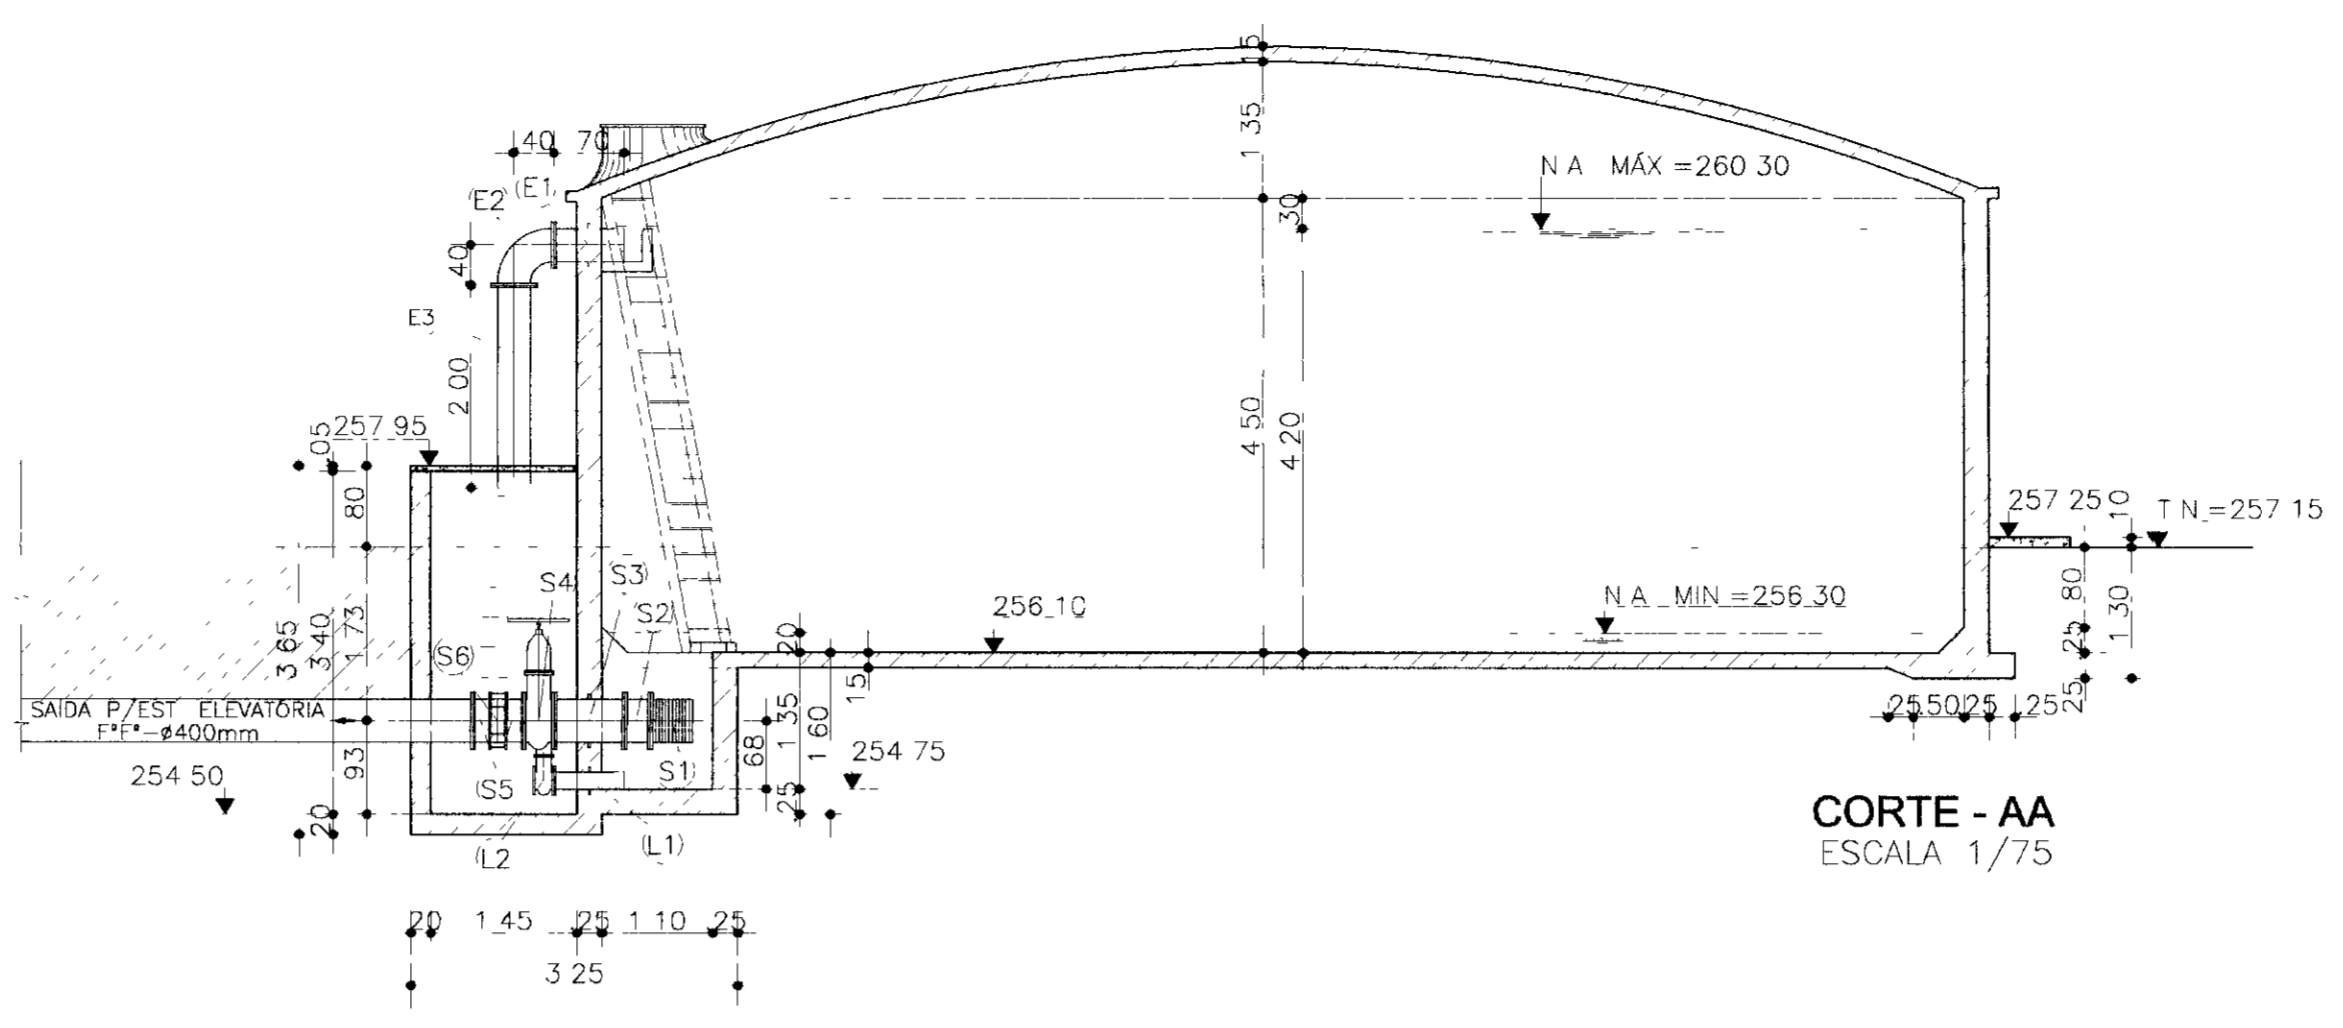


CORTE - AA
ESCALA 1/75

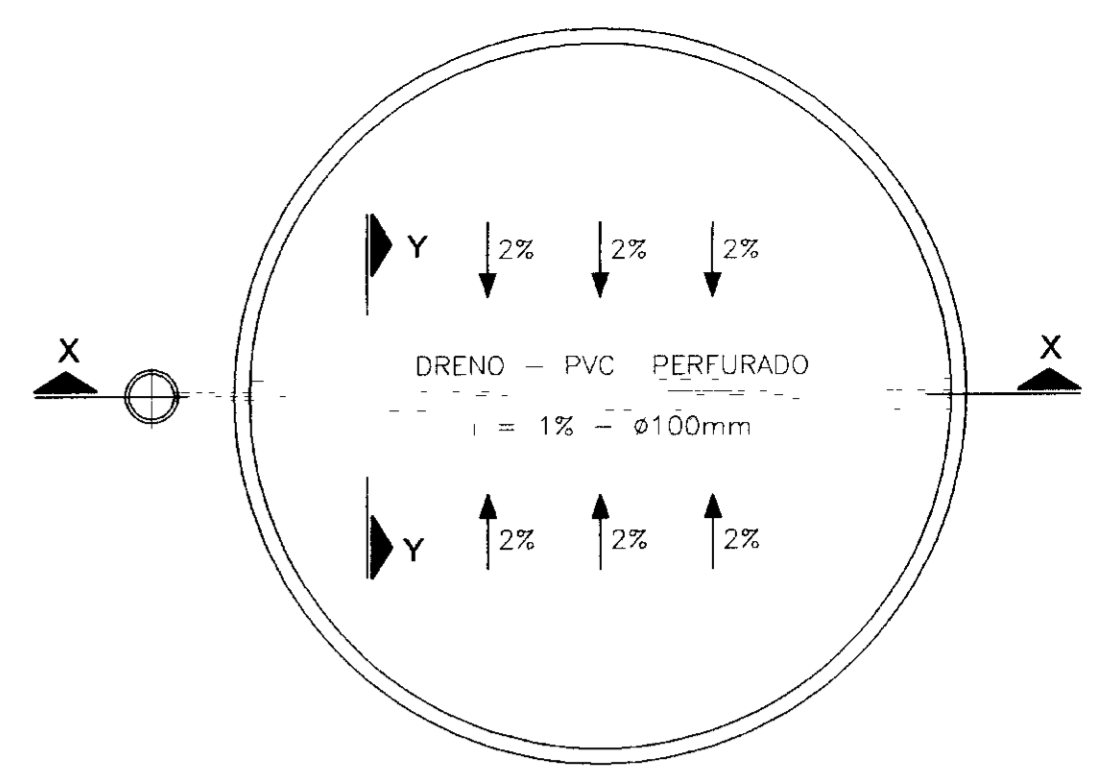


PLANTA DE DRENAGEM DE FUNDO
ESCALA 1/10

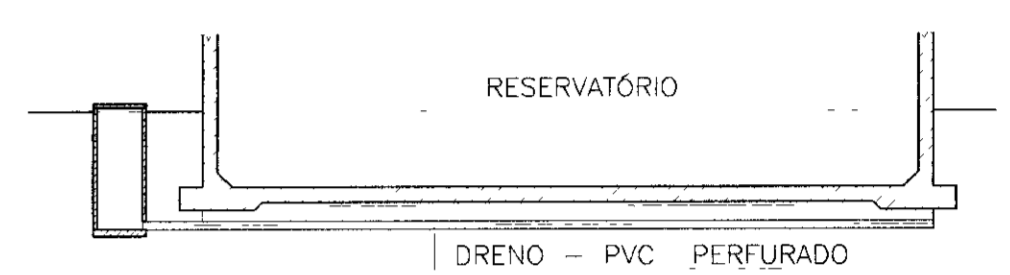


CORTE - XX
ESCALA 1/10

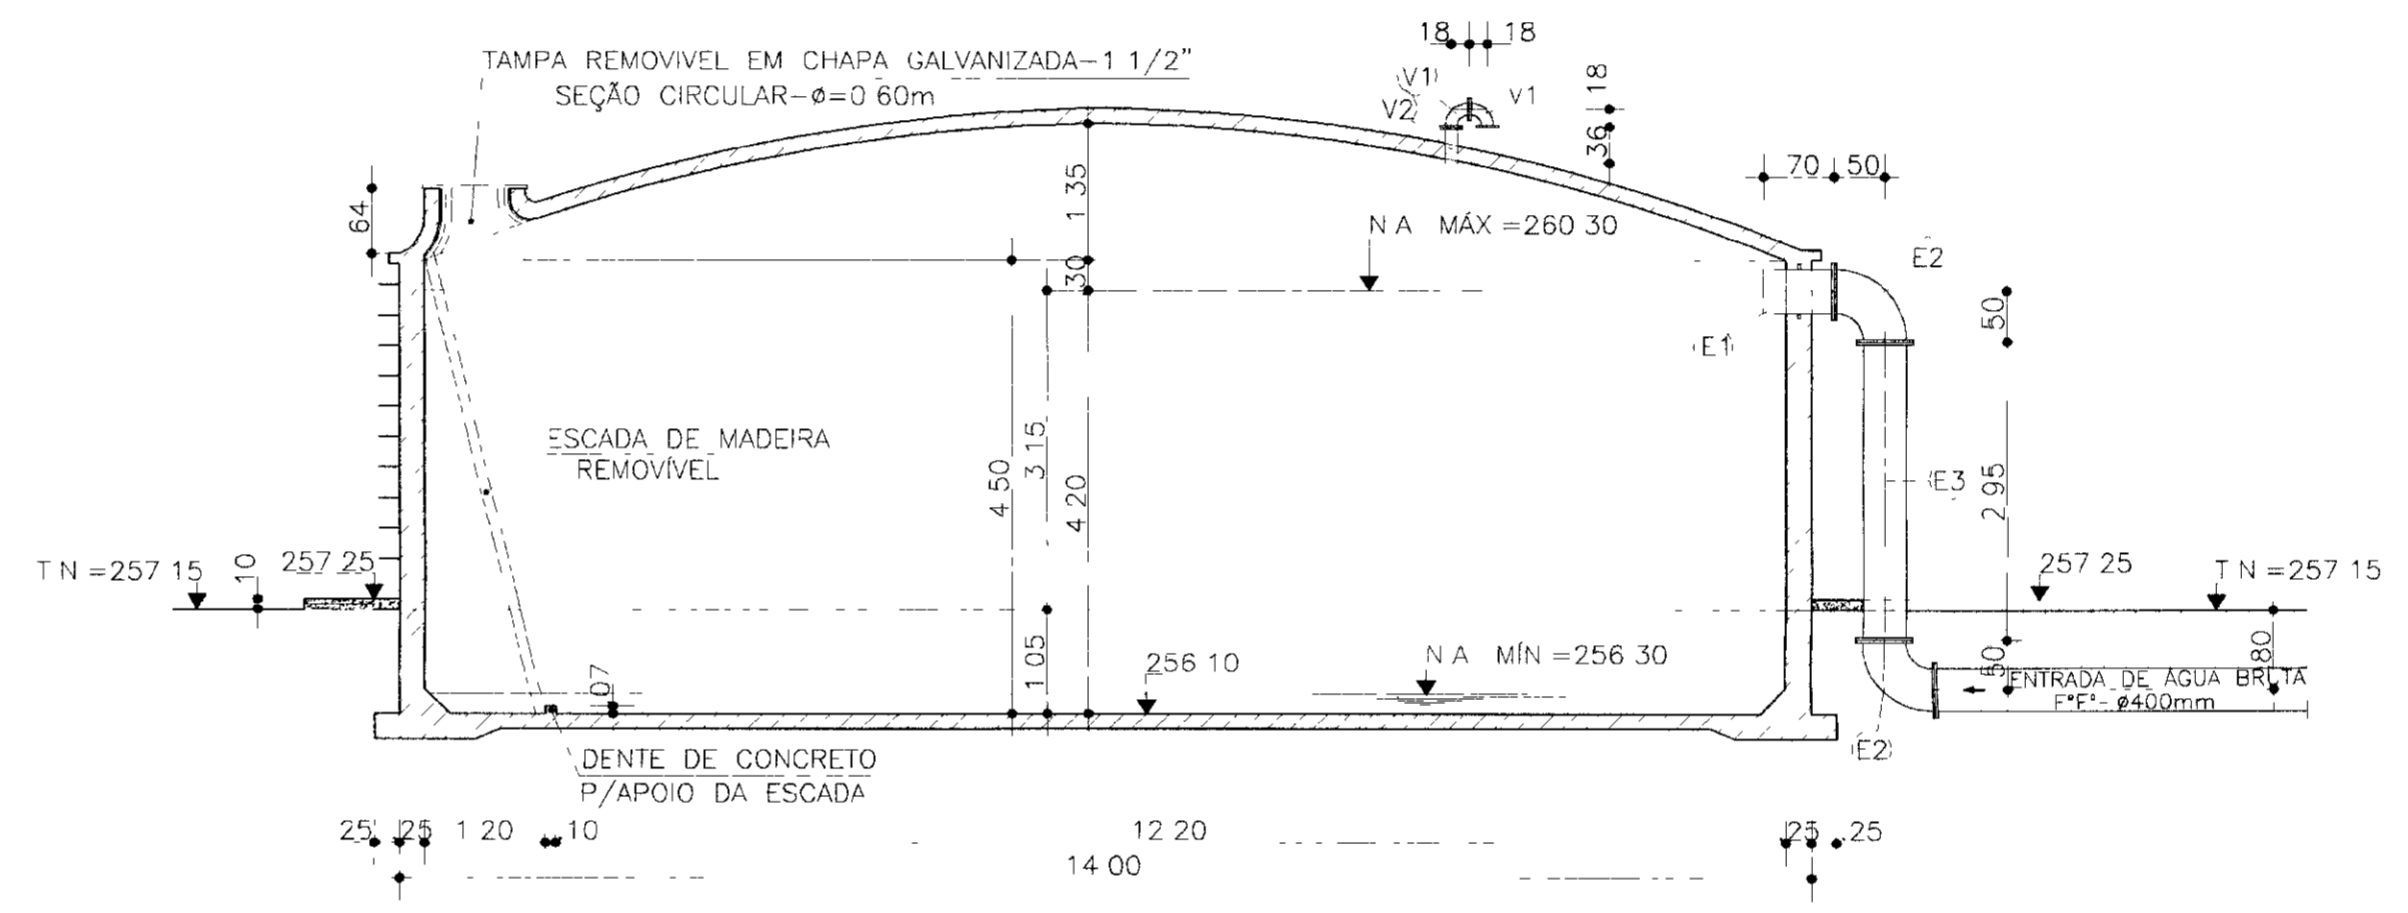


CORTE - BB
ESCALA 1/75

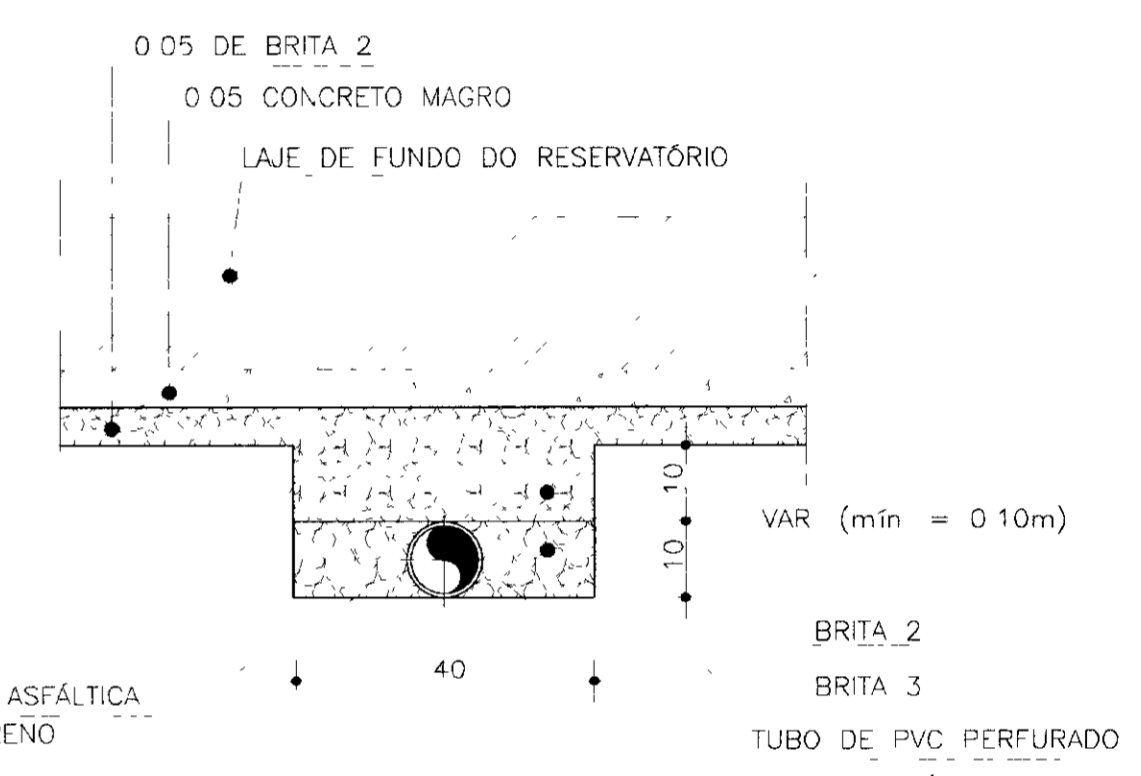

CORTE - YY
ESCALA 1/10

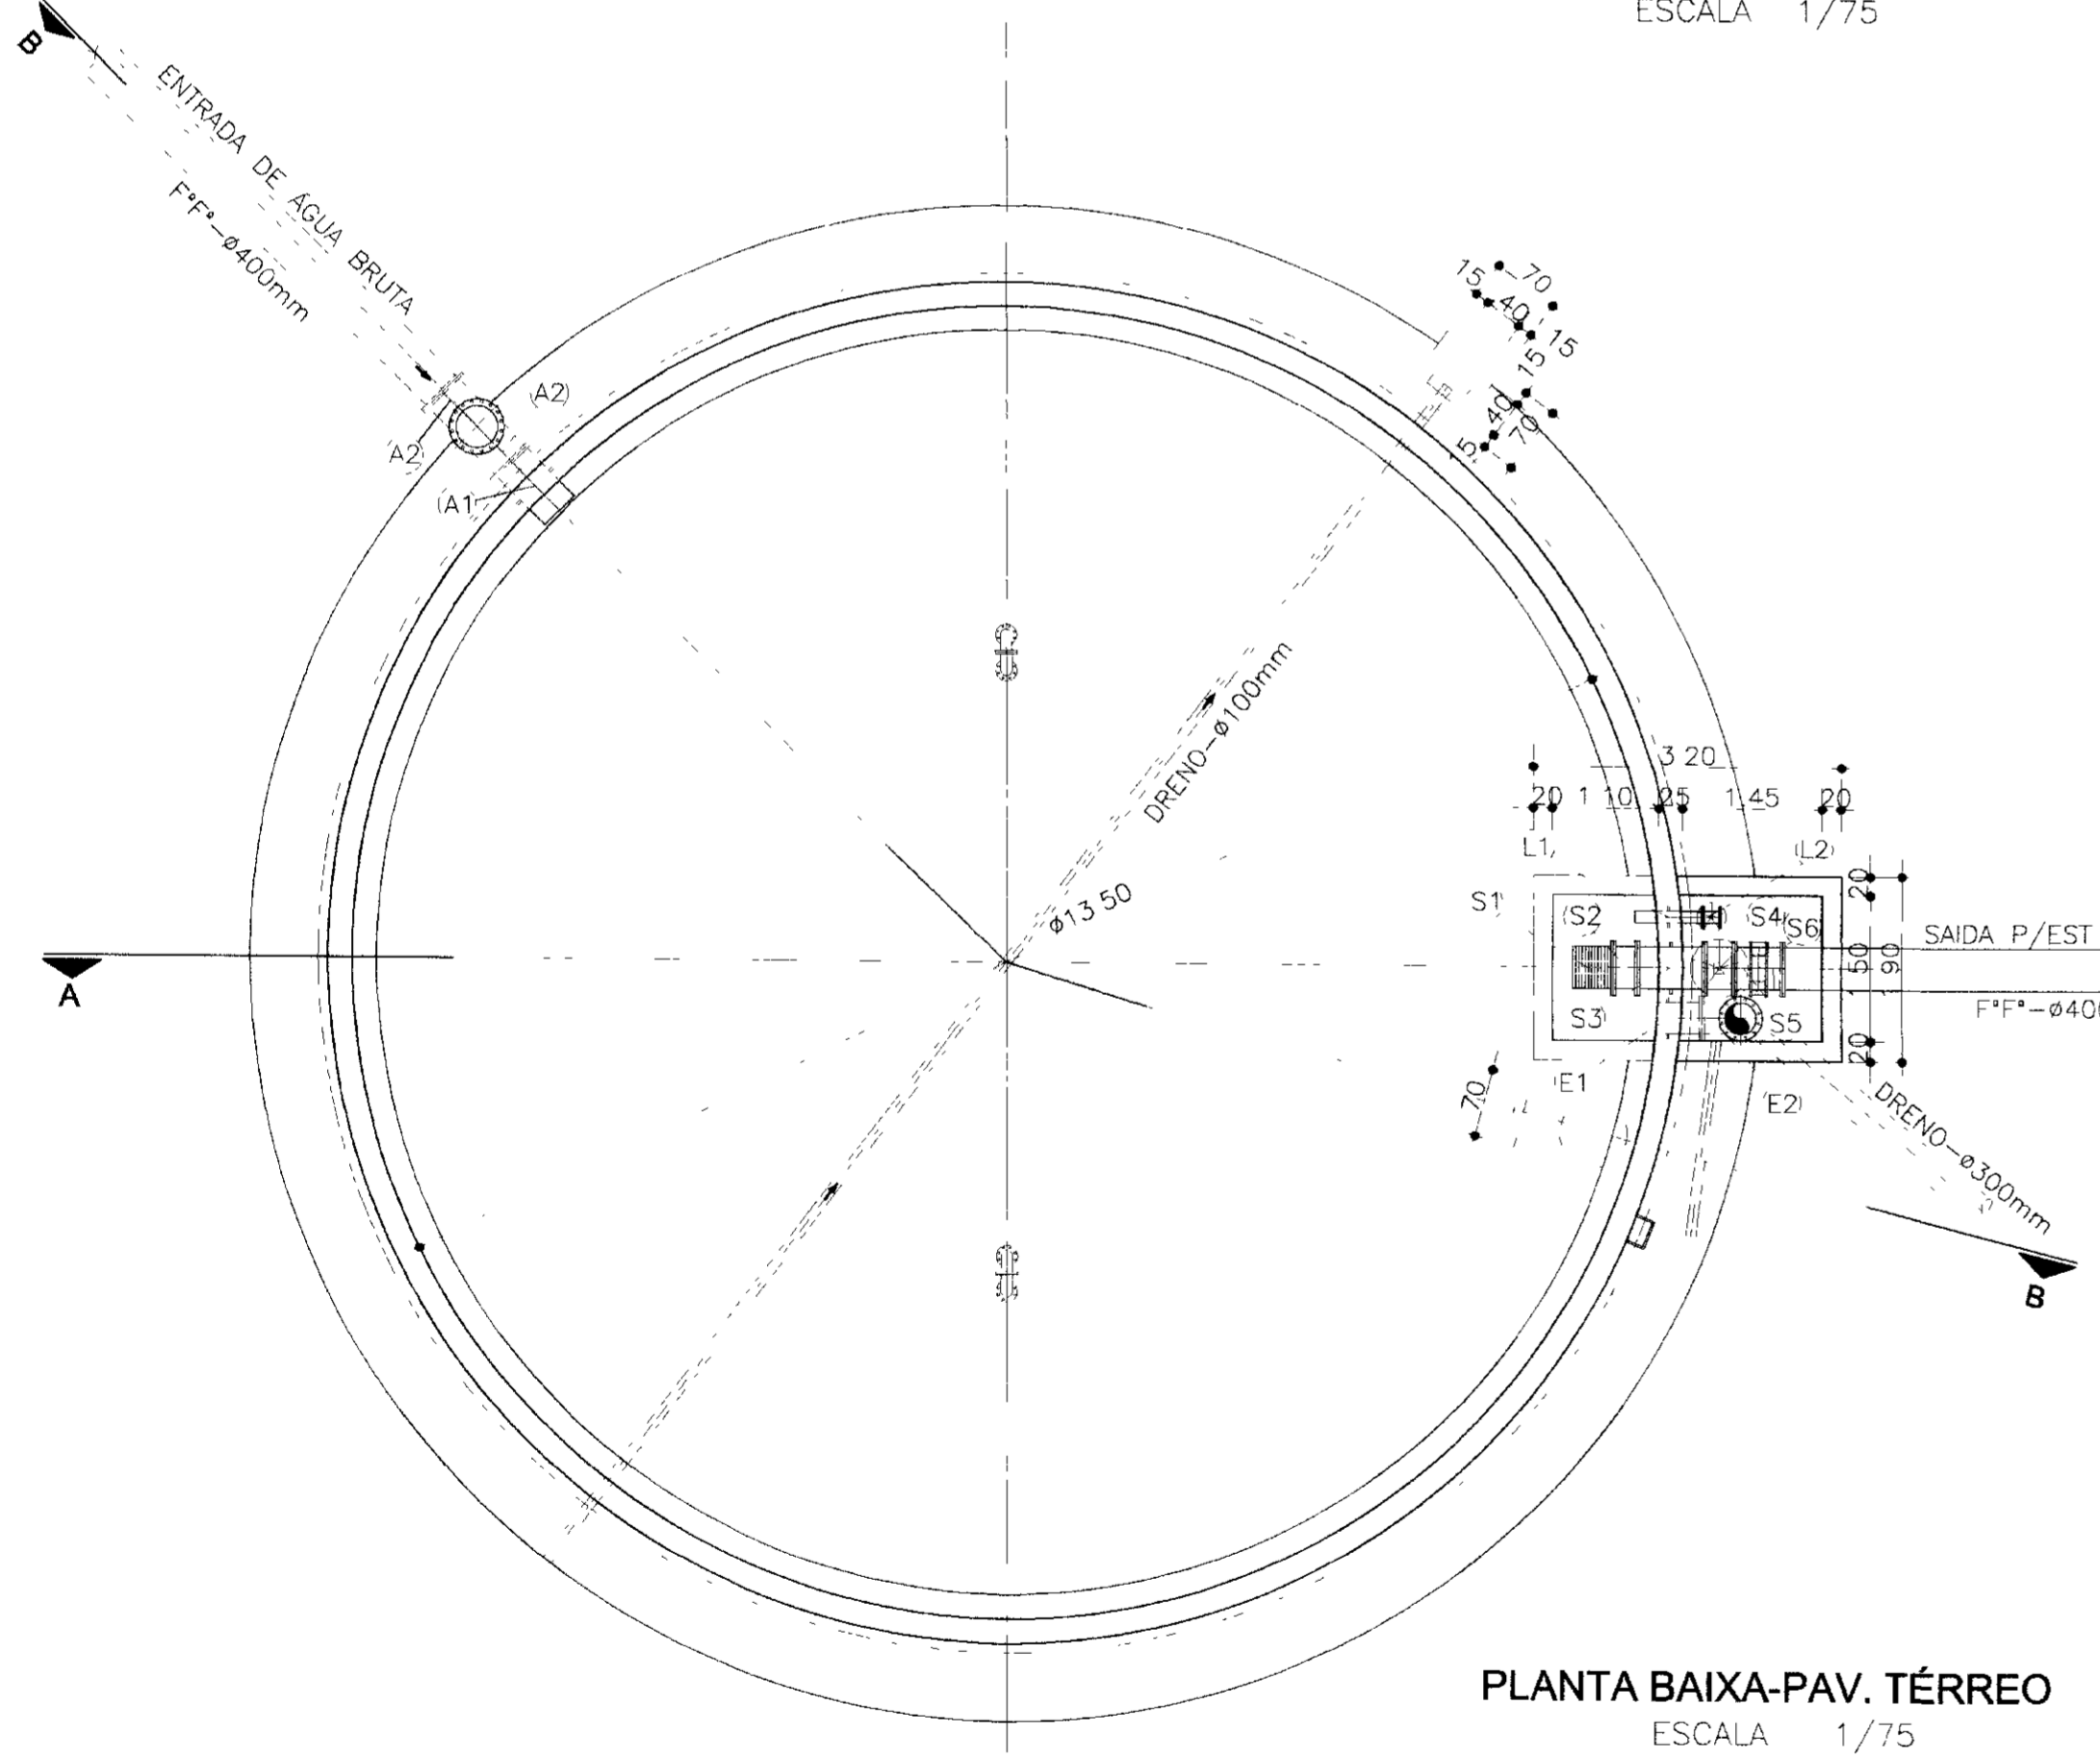

PLANTA BAIXA-PAV. TÉRREO
ESCALA 1/75

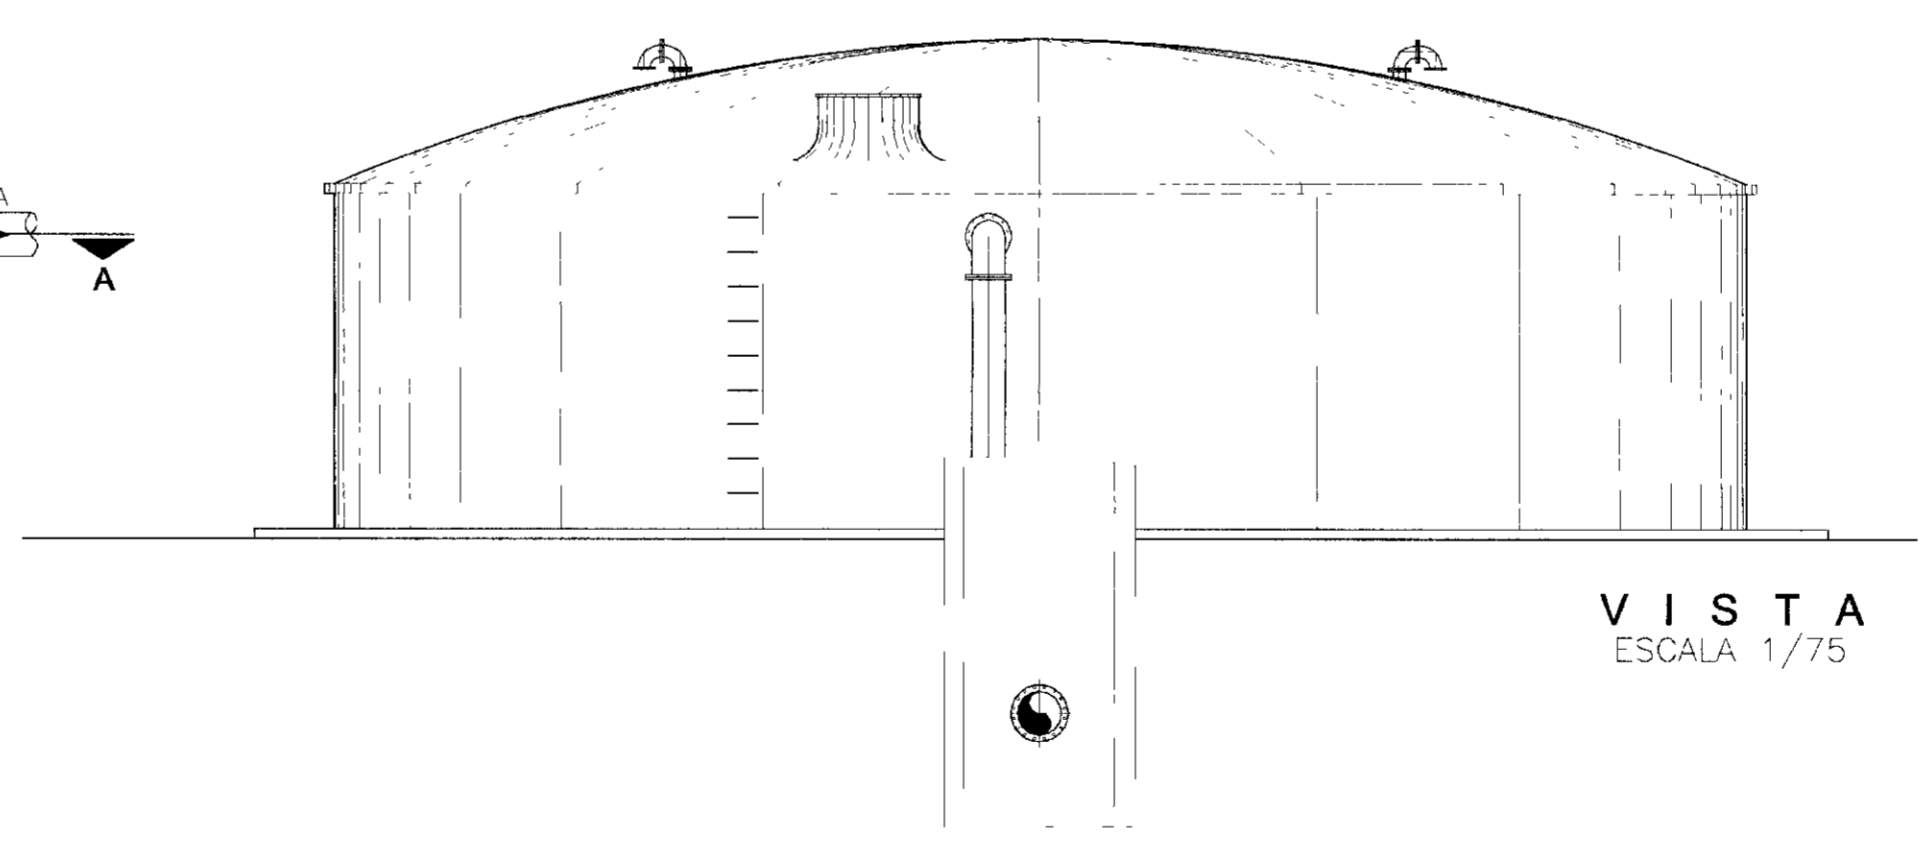


VISTA
ESCALA 1/75

RELAÇÃO DE MATERIAL HIDROMECÂNICO

ITEM	DISCRIMINAÇÃO	COMP L (m)	QUANT
ENTRADA DE ÁGUA BRUTA			
A-1	EXTREMIDADE DE F*F* PONTA E FLANGE C/ABA DE VEDAÇÃO	0 70	400 1
A-2	CURVA DE 90° DE F*F* C/FLANGES	0 50	400 2
A-3	TOCO DE TUBO DE F*F* C/FLANGES	2 95	400 1
SAÍDA P/ESTAÇÃO ELEVATÓRIA			
S-1	CRIVO DE F*F* C/FLANGES	0 42	400 1
S-2	TOCO DE TUBO DE F*F* FLANGES	0 25	400 1
S-3	TOCO DE TUBO DE F*F* C/FLANGES E ABA DE VEDAÇÃO	0 70	400 1
S-4	REGISTRO DE GAVETA CHATO C/FLANGES E VOLANTE	0 31	400 1
S-5	TOCO DE TUBO DE F*F* C/FLANGE E PONTA	0 25	400 2
S-6	JUNTA DE DESMONTAGEM DO TIPO "GIBAULT"	-	400 1
EXTRAVASOR			
E-1	EXTREMIDADE DE F*F* PONTA E FLANGE C/ABA DE VEDAÇÃO	0 70	300 1
E-2	CURVA DE 90° DE F*F* C/FLANGES	0 40	300 1
E-3	TOCO DE TUBO DE F*F* C/FLANGE E PONTA	2 00	300 1
VENTILAÇÃO			
V-1	CURVA DE 90° DE F*F* C/FLANGES	0 18	100 4
V-2	TOCO DE TUBO DE F*F* C/FLANGE E PONTA	0 36	100 2
LIMPEZA			
L-1	EXTREMIDADE DE F*F* PONTA E FLANGE C/ABA DE VEDAÇÃO	0 70	150 1
L-2	REGISTRO DE GAVETA CHATO C/FLANGES E VOLANTE	0 2	150 1

LEGENDA	NOTAS	DESENHOS DE REFERÊNCIA	REVISÕES			GOVERNO DO ESTADO DO CEARÁ SECRETARIA DOS RECURSOS HÍDRICOS - SRH PROÁGUA AS BUILT DAS ADUTORAS DE ICÓ E IGUATU ADUTORA DE IGUATU			
			Nº	NATUREZA DA REVISÃO	DATA				
						DES ANDRE VISTO ANDRE VERIF ANDRE APROV ANDRE		CONTRATO 09/PROAGUA/CE/SRH DATA NOV/2001 ESCALA INDICADA Nº DO DESENHO PC ETA RA IGT-04/04	


DET. 01 - ARMADURA PAREDE (TRECHO NORMAL)

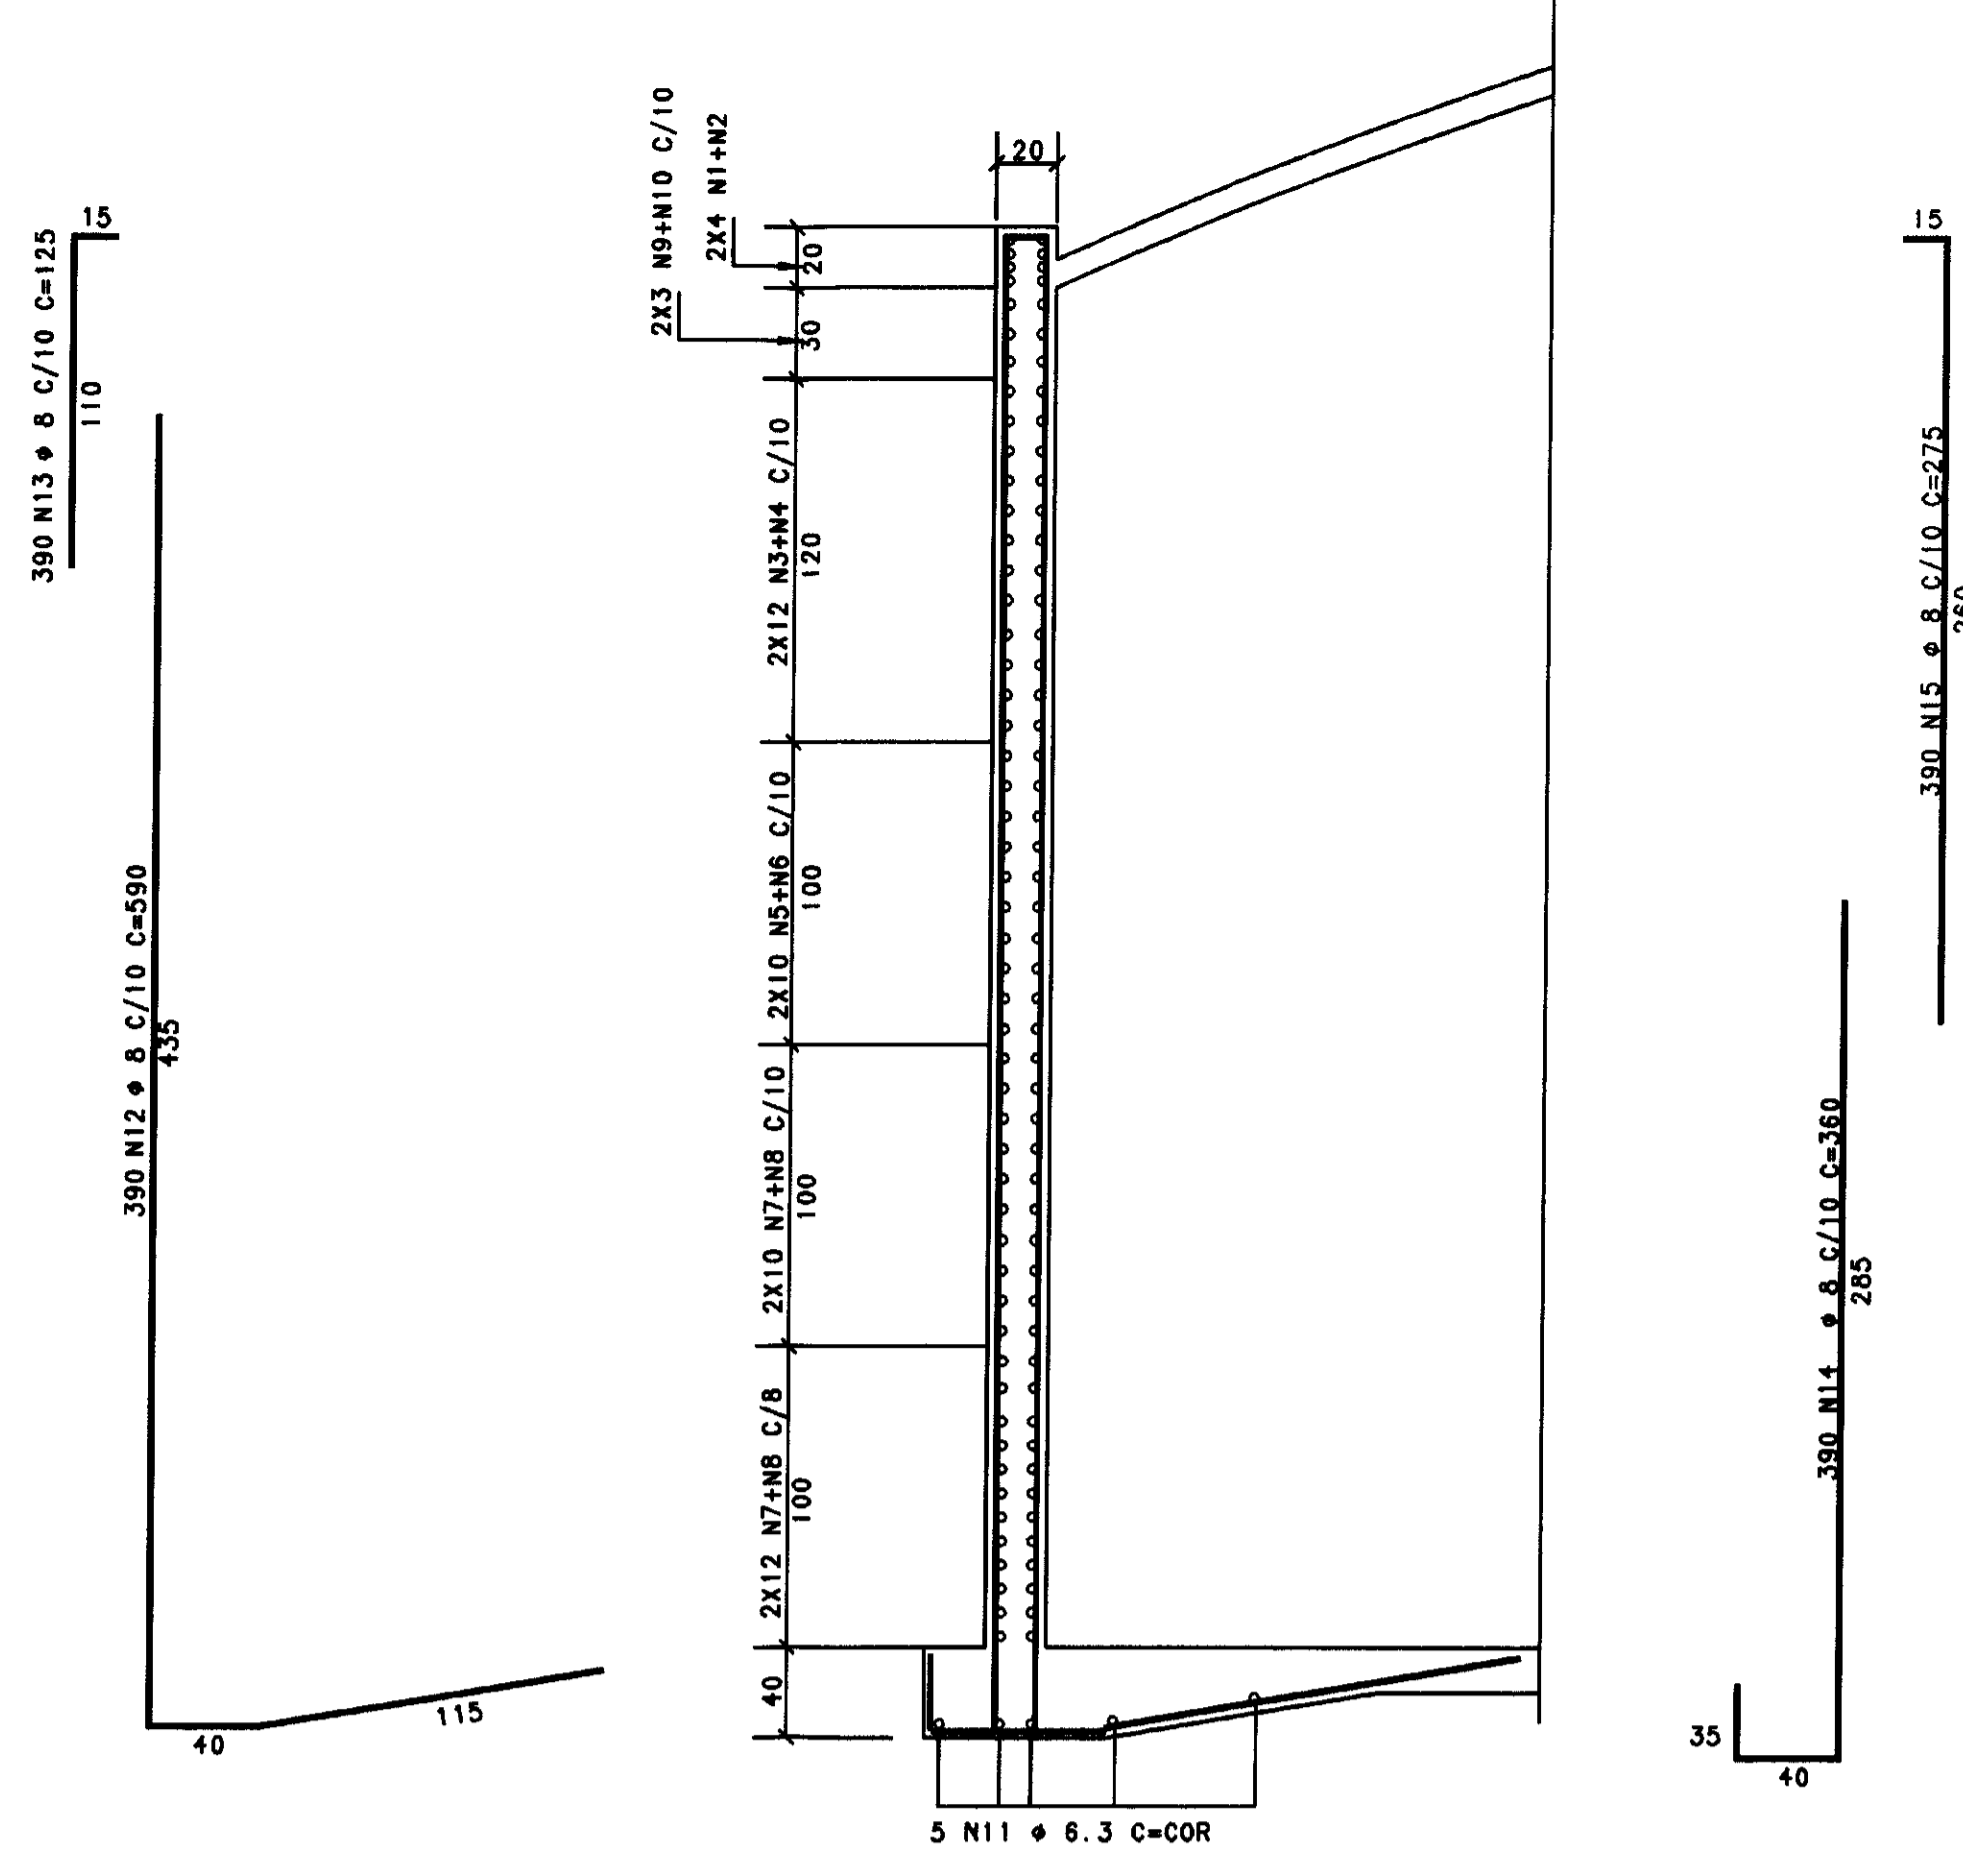

ATENCAO!





- OS FERROS N1 A N10 PODERAO SER DIVIDIDOS, MANTENDO-SE AS EMENDAS PONTADAS COM 80 cm DE TRASPASSE.
- EVITAR EMENDAS NA MESMA SECAO.

DET. 02 - ARMADURA PAREDE (REGIAO DA ABERTURA)

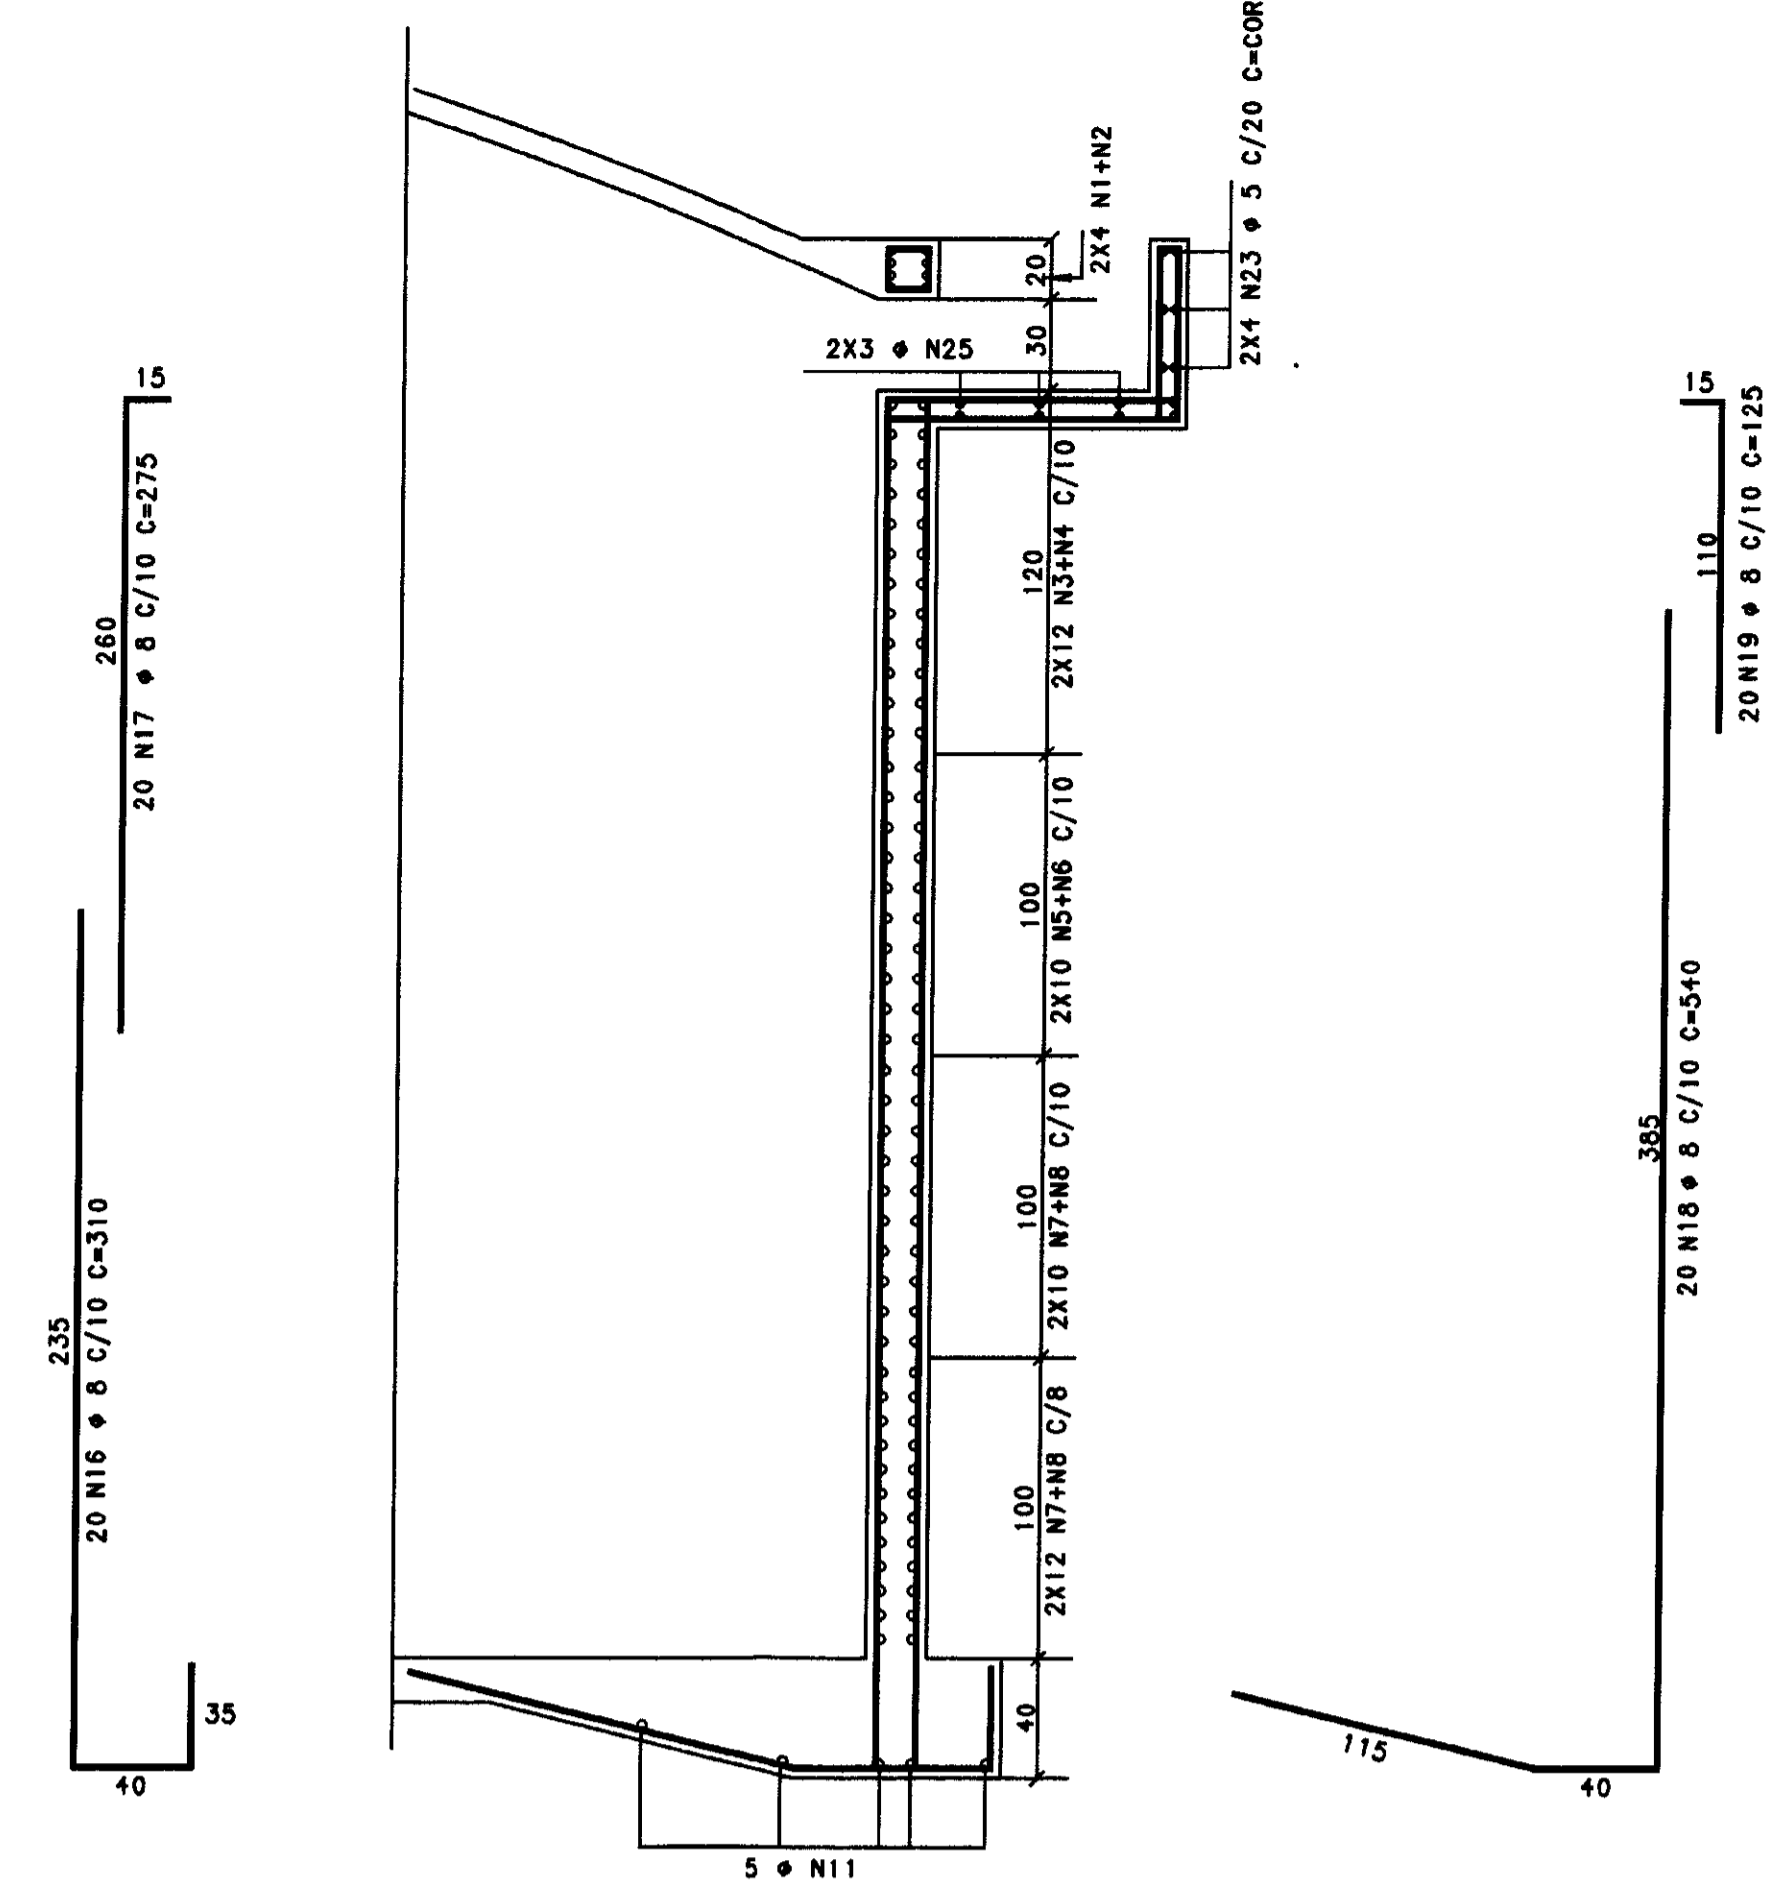


ELEMENTO	POS	BIT (mm)	QUANT	COMPRIMENTO UNIT
DET. 01	1	10	4	4337
	2	10	4	4431
	3	12	4	4337
	4	10	4	4431
	5	6,3	10	4431
	6	6,3	10	4337
	7	6,3	10	4431
	8	6,3	10	4337
	9	6,3	10	4431
DET. 02	18	8	20	310
	17	8	20	275
	16	8	20	340
	19	8	20	125
	20	8	20	80
	21	8	20	125
DET. 03	24	8	40	685
	25	8	34	290

RESUMO ACO CA 50-80			
ACO	BIT (mm)	CONPR (m)	PESO (kg)
30A	8,3	1787	287
30A	8	7835	1255
30A	10	351	221
30B	8	1332	213
Peso Total		30A =	3841 kg
		30B =	213 kg

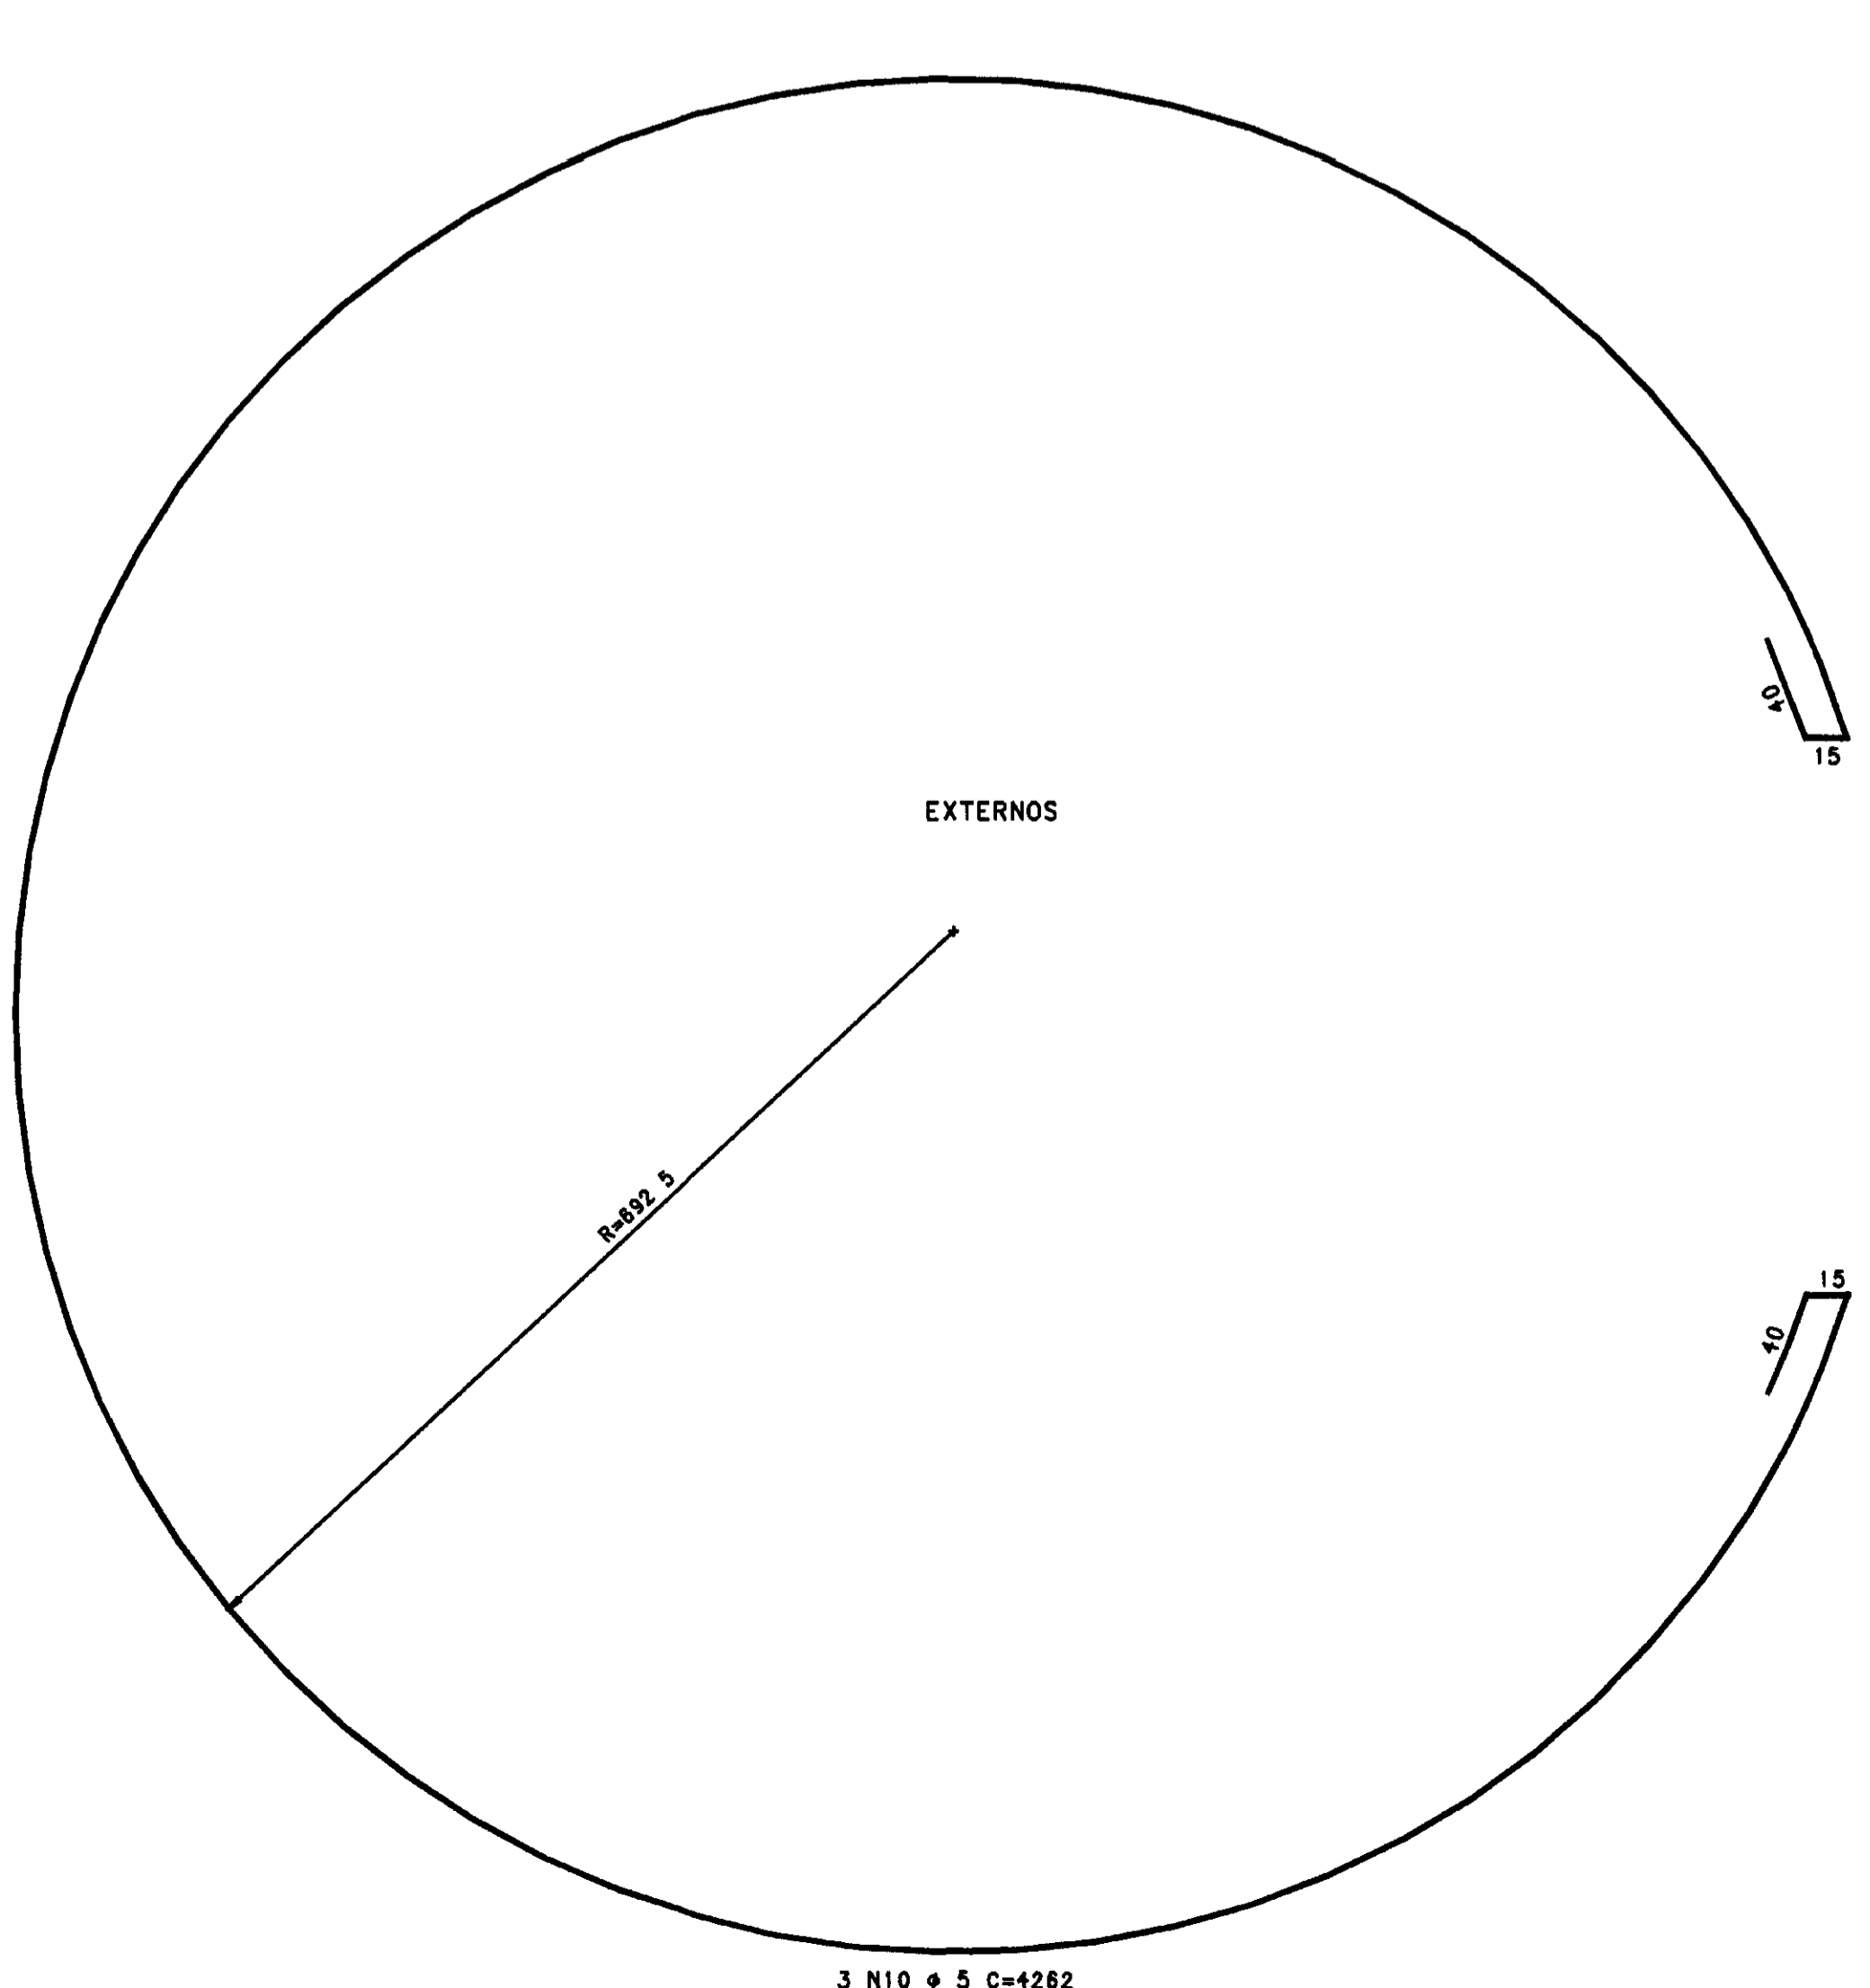
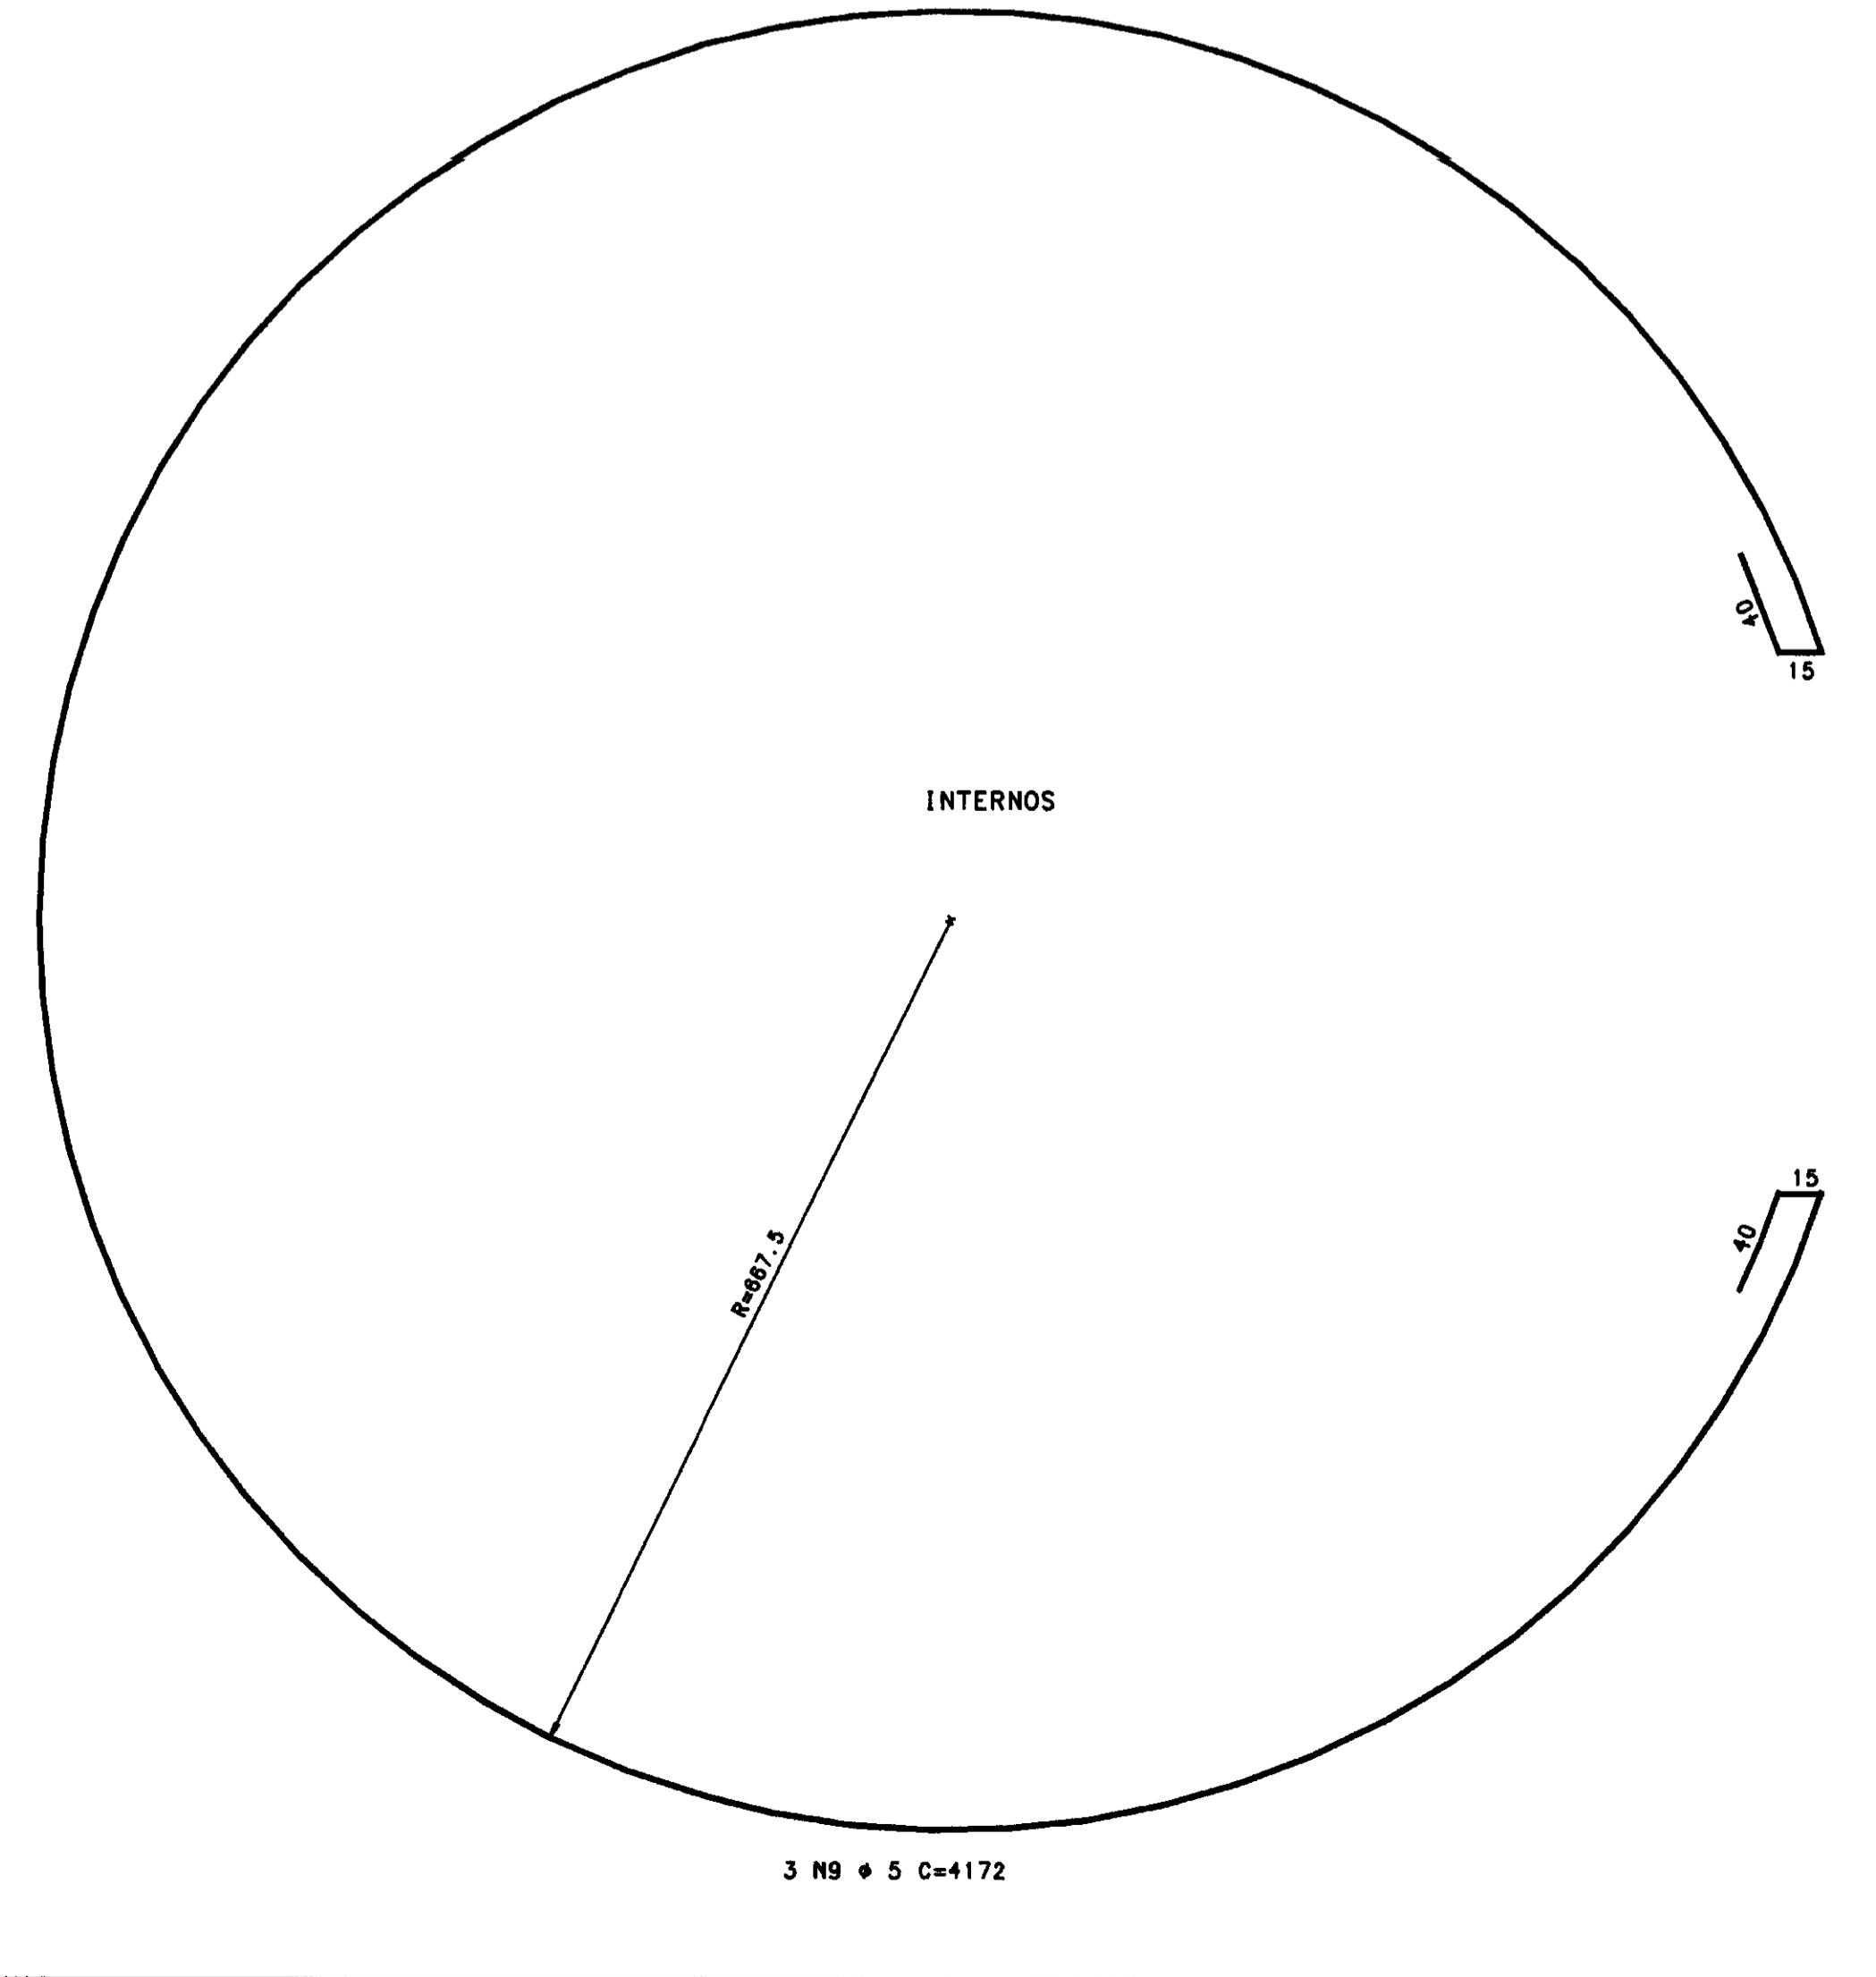
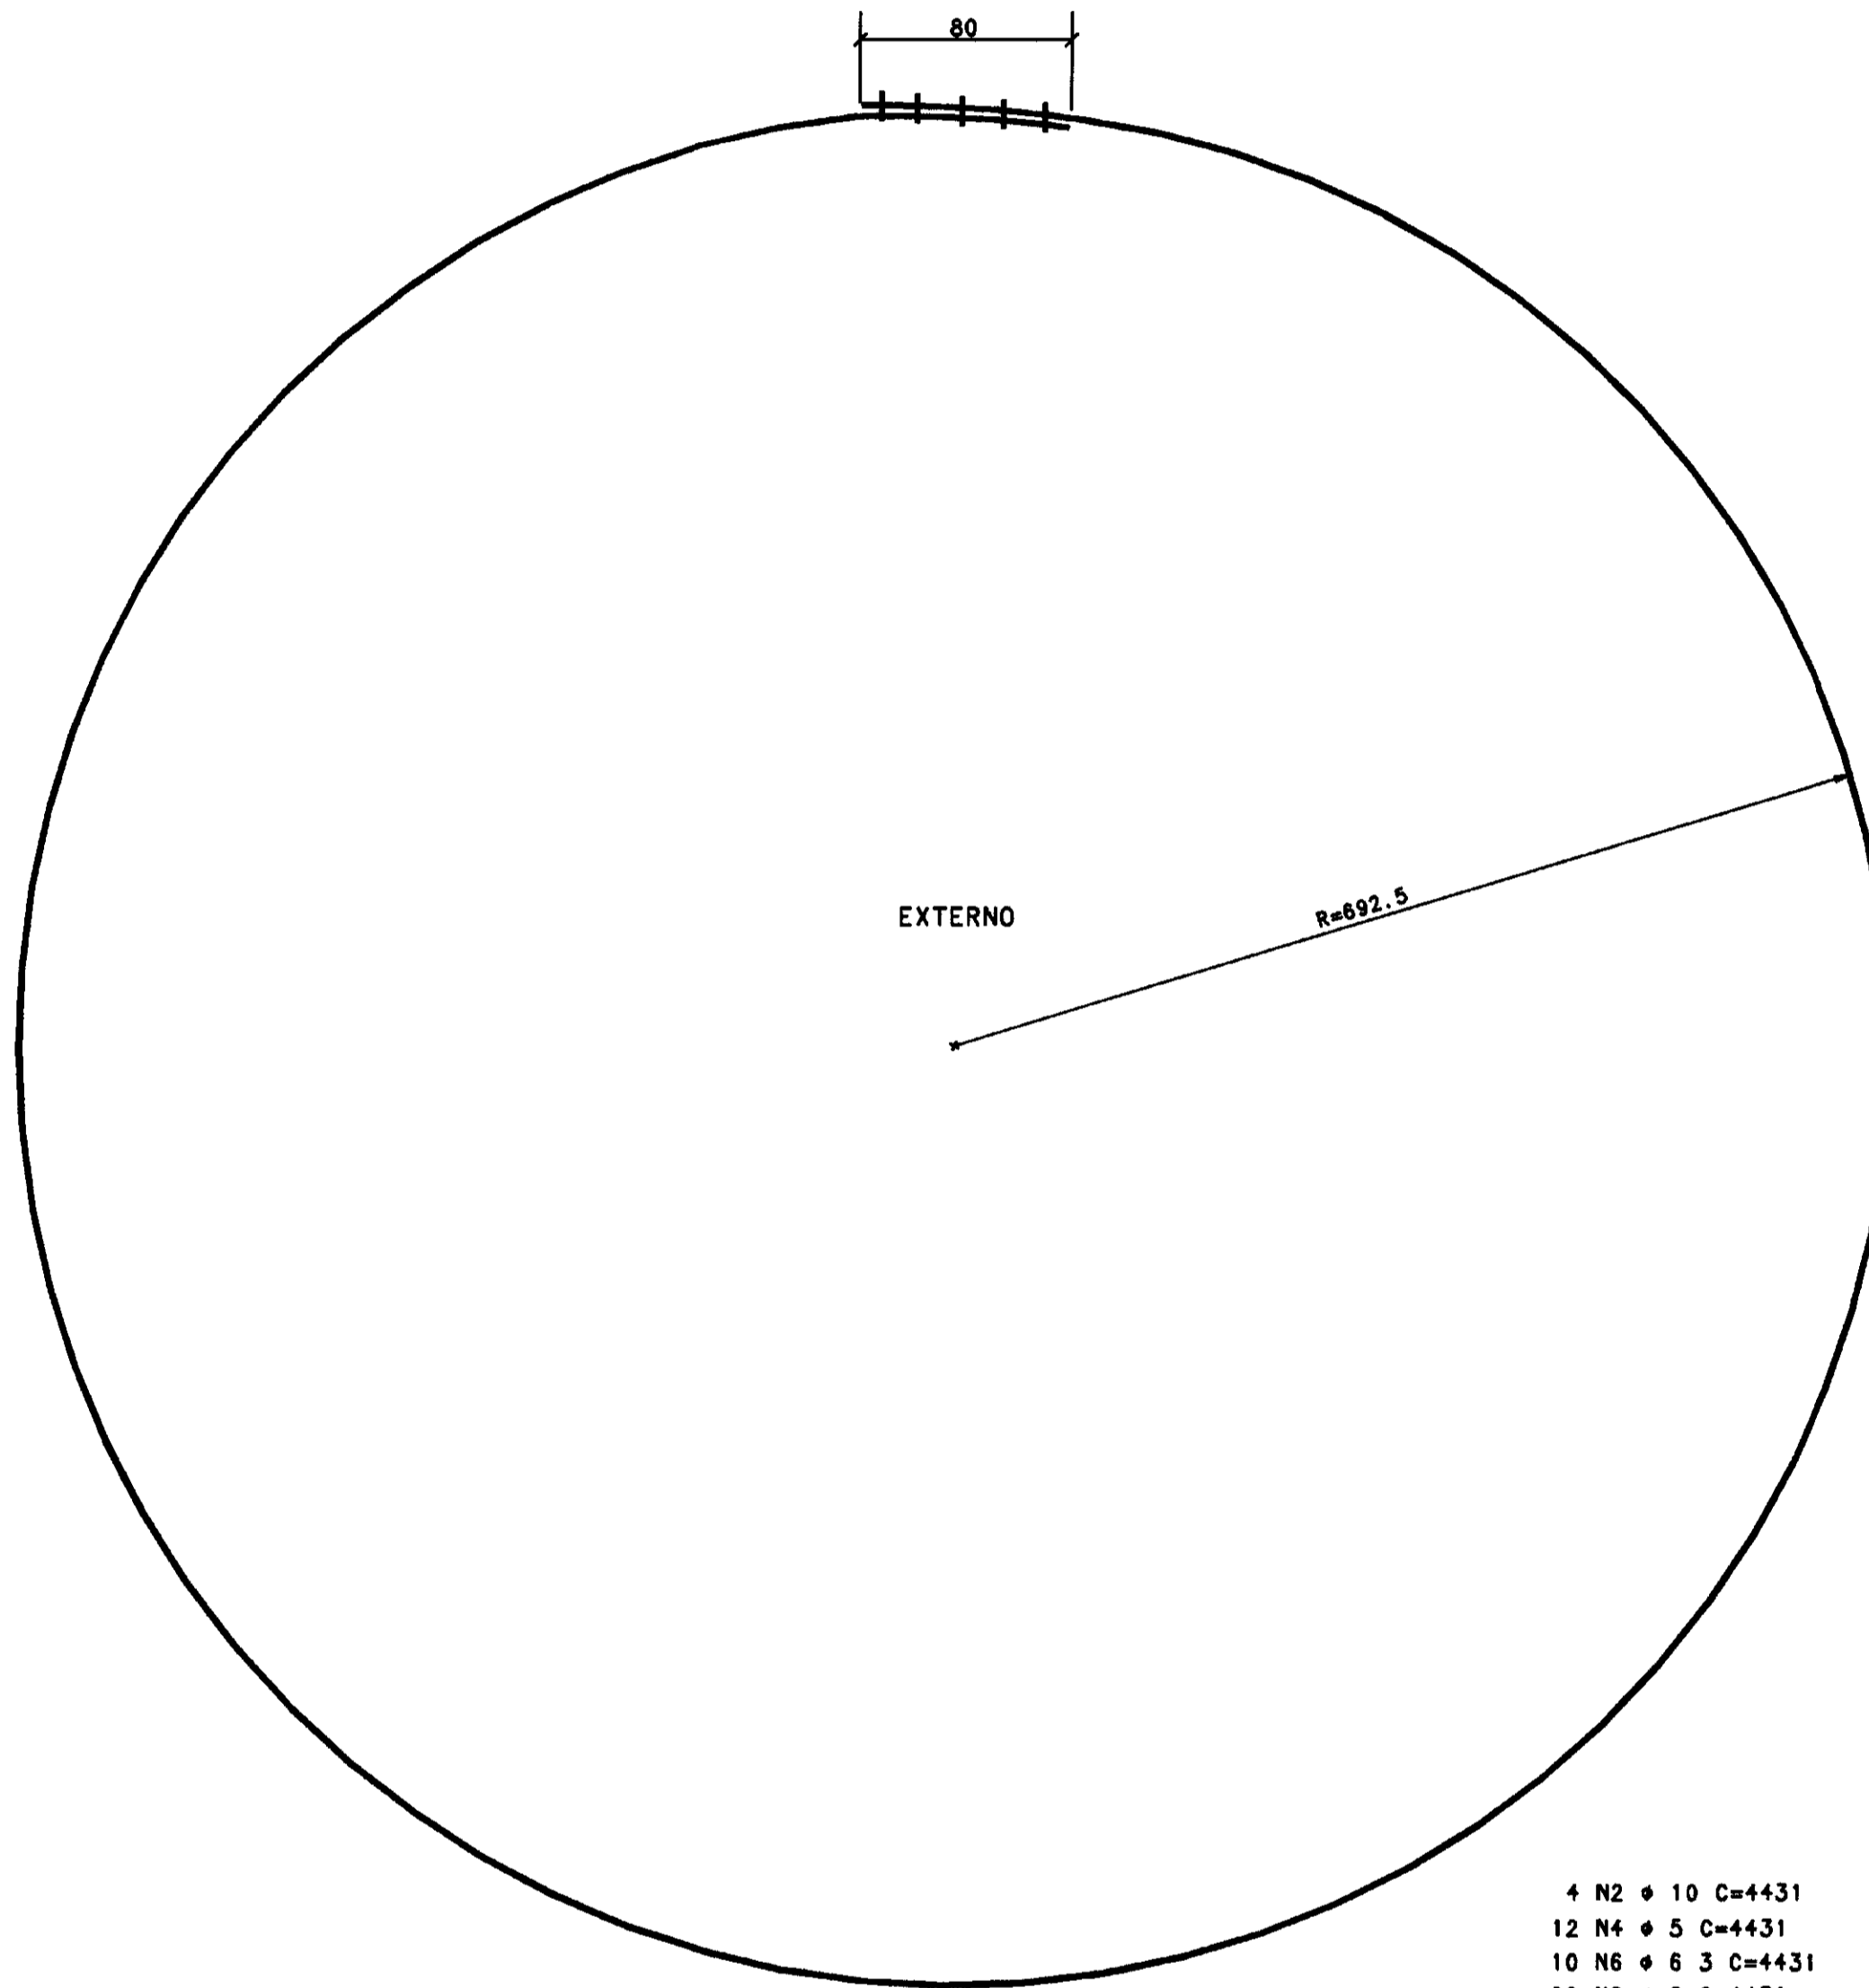
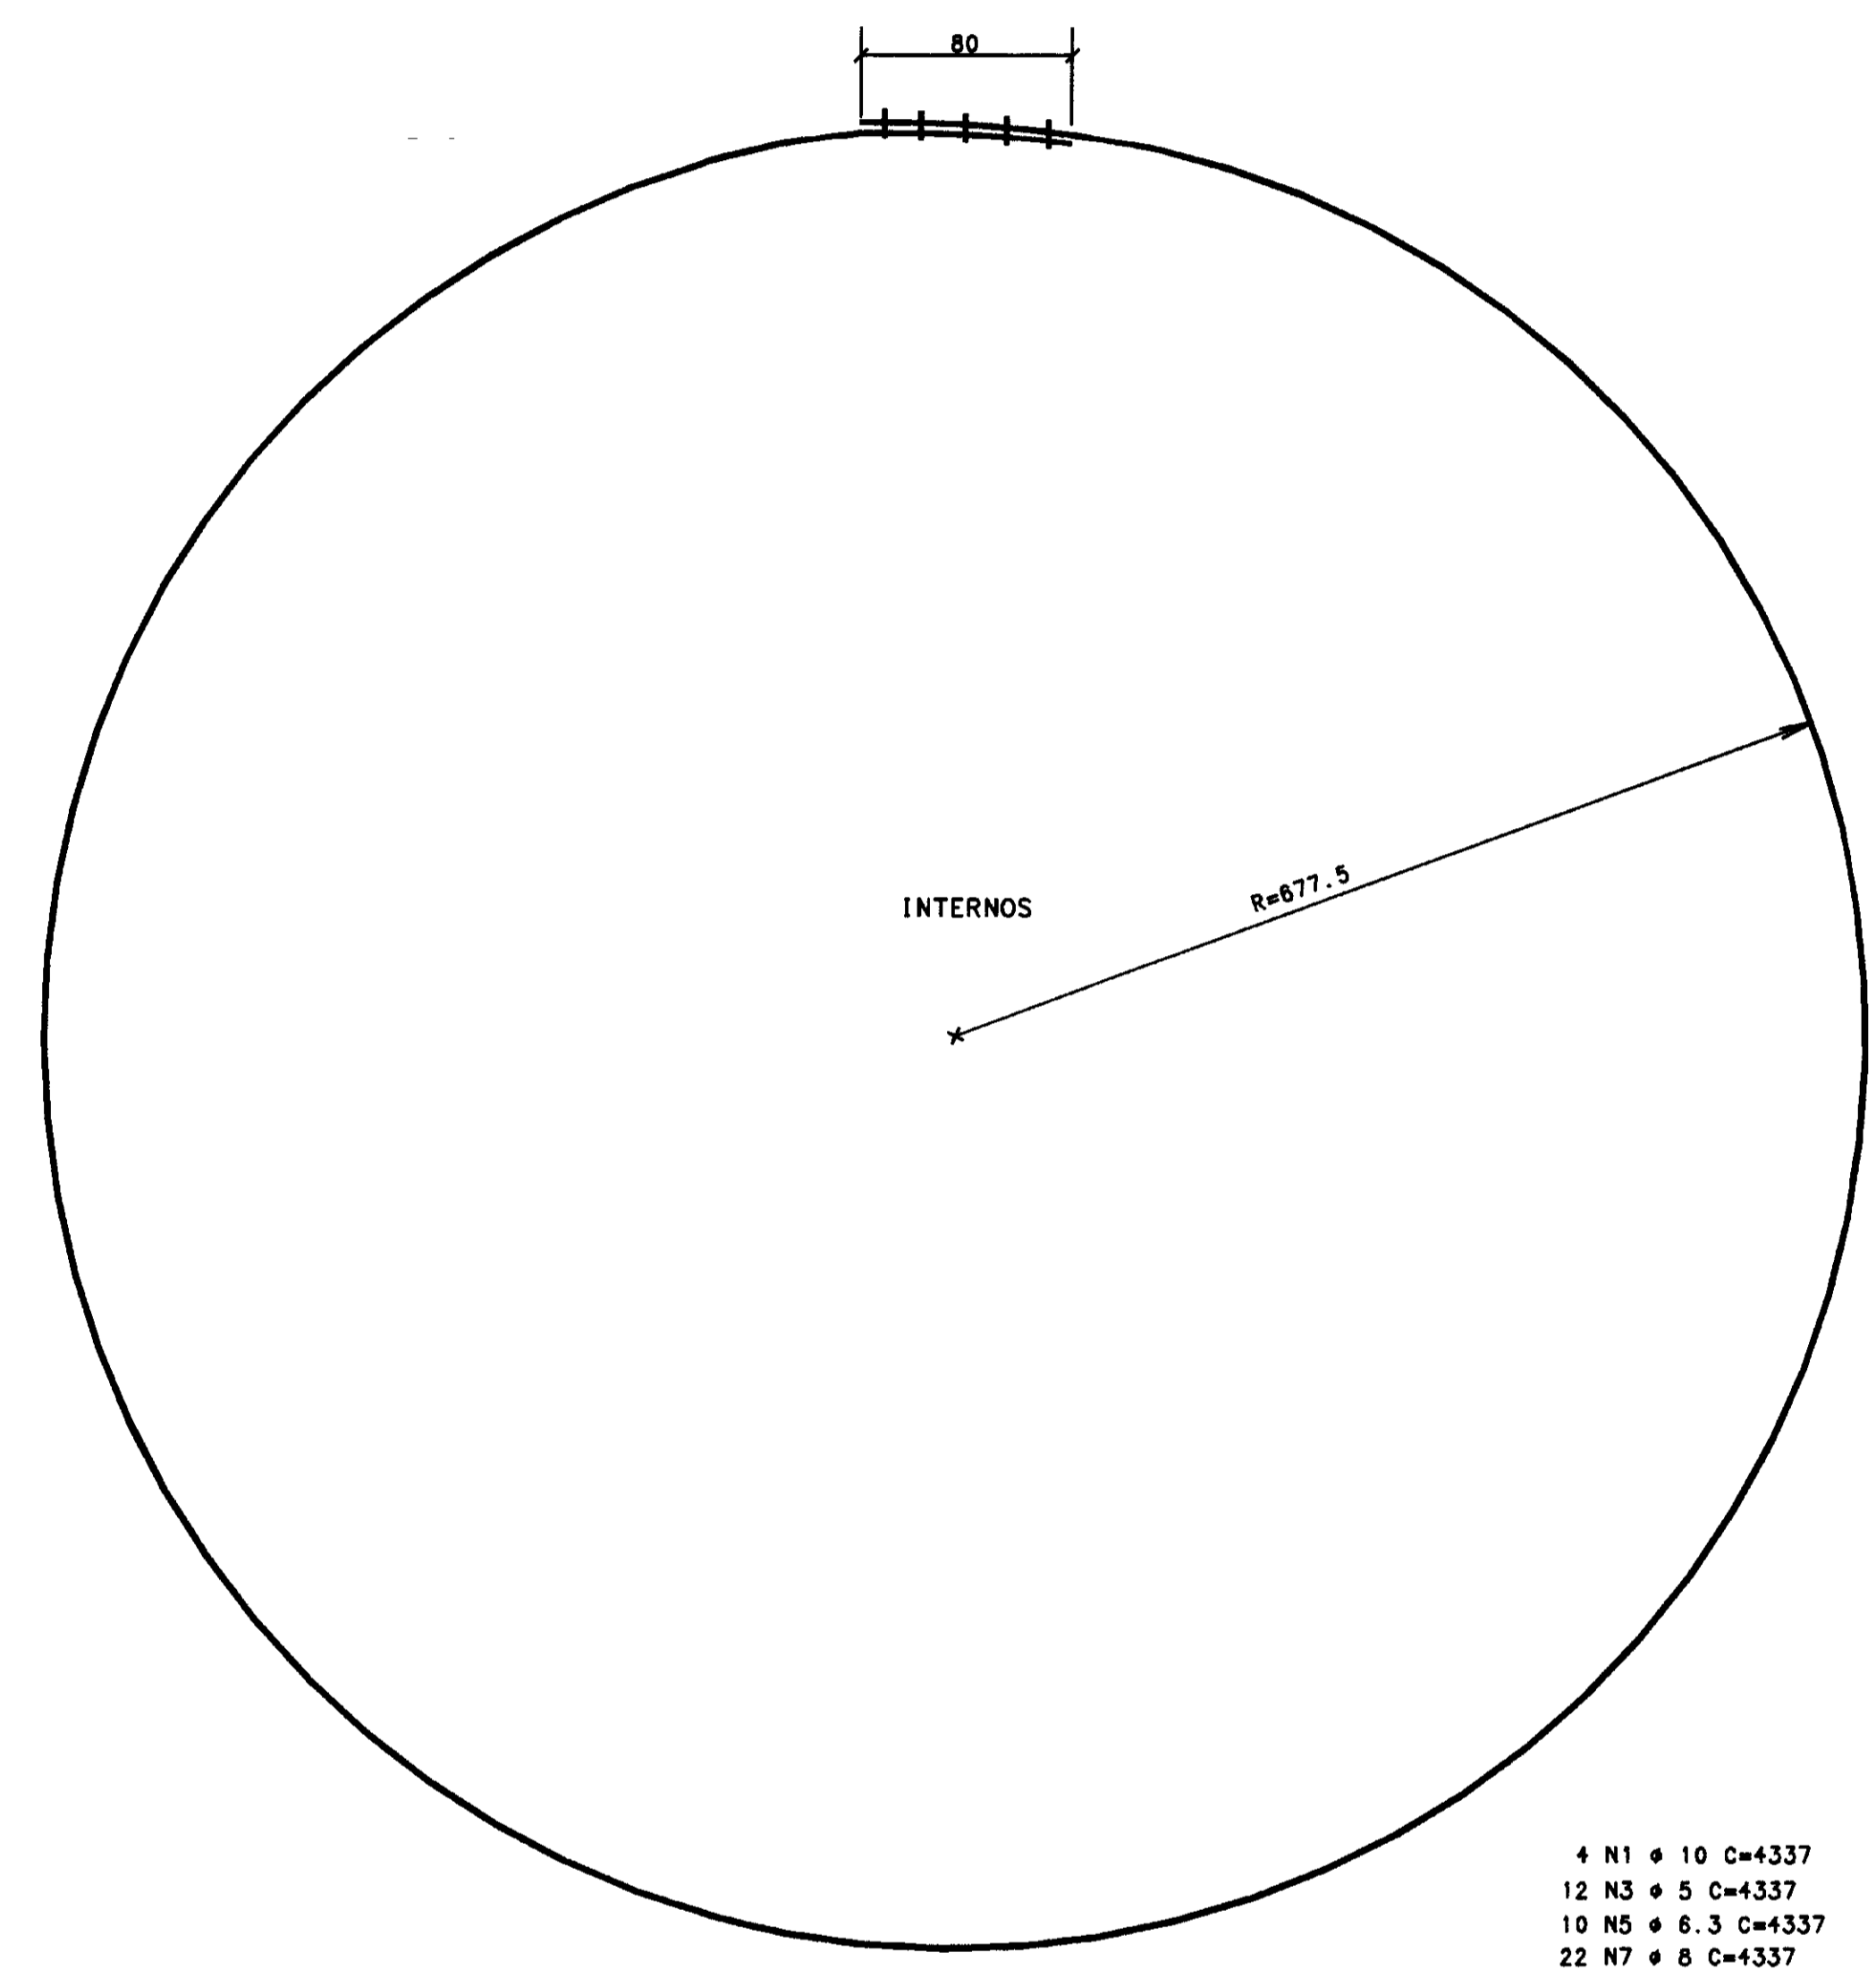


DET. 03 - ARMADURA PAREDE (TRECHO DO POÇO)

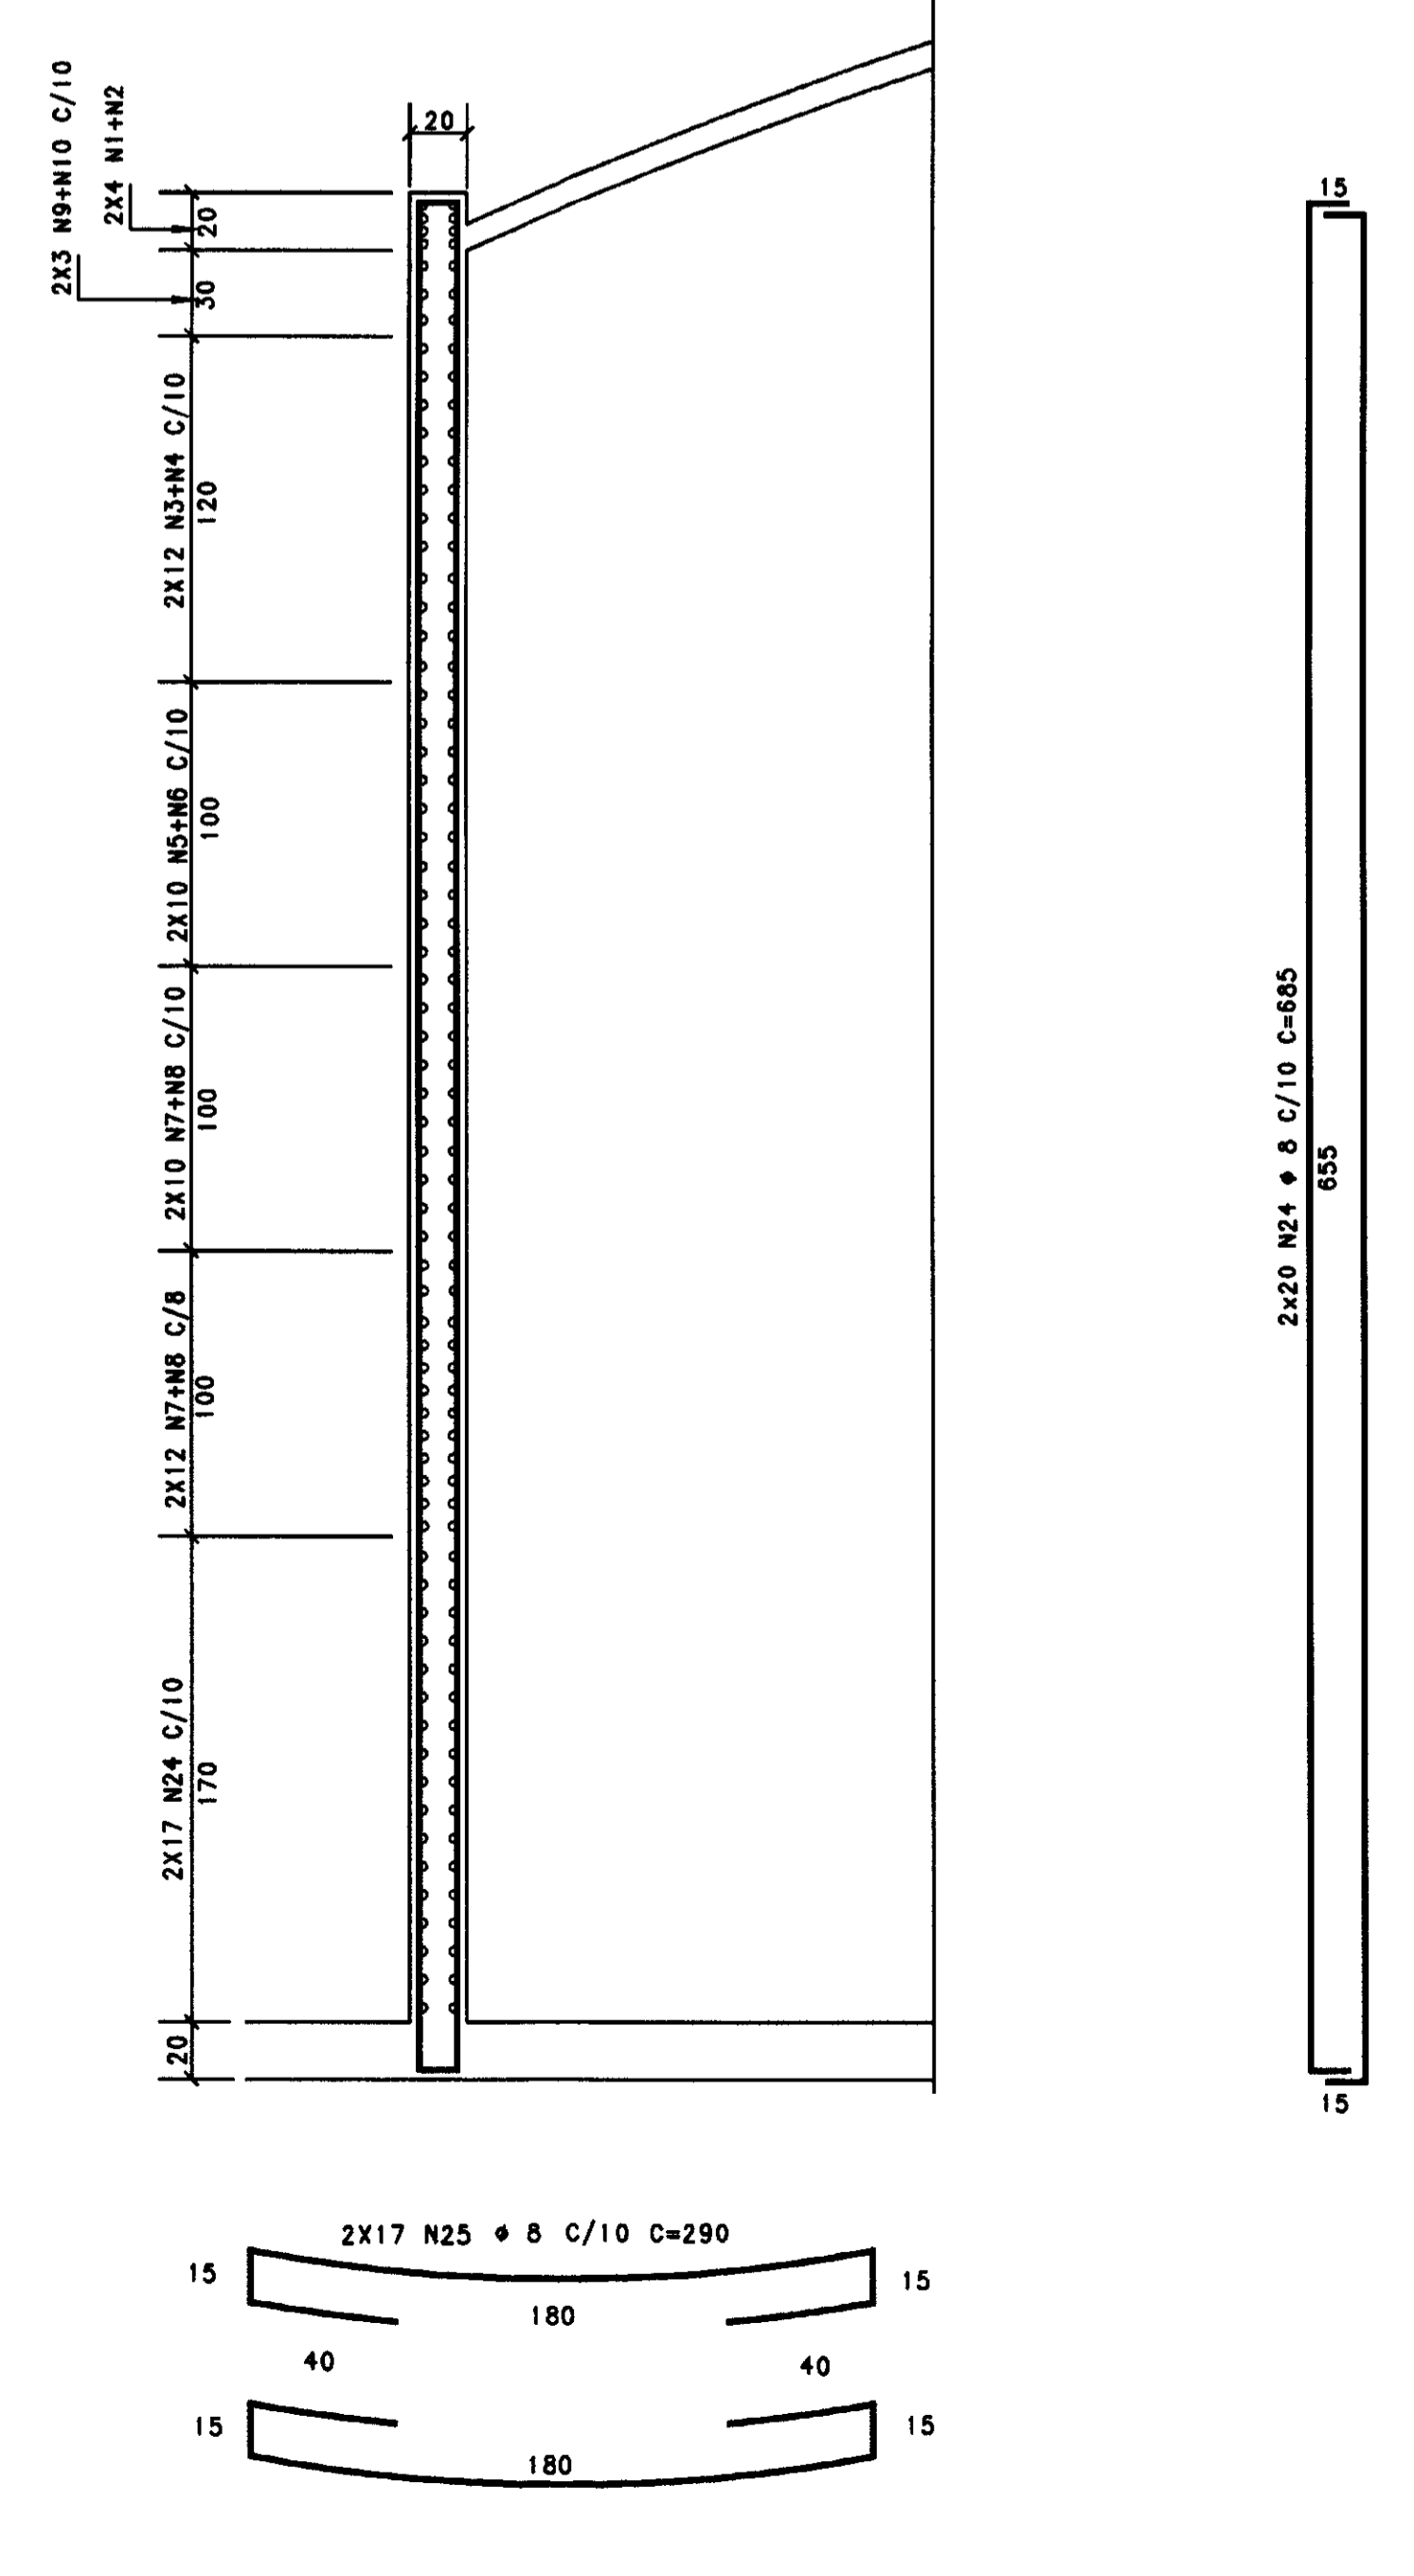

AS BUILT DAS ADUTORAS DE ICO E IGUATU
ADUTORAS DE IGUATU
FEITO PELA ASSOCIACAO CEARENSE DE ENG
ESTRUT CONSTATADA PELA CONST ATLANTIDA
Nº DO DESENHO PALETA.RA.IGT-0304

03		
02		
01		
Nº	DATA	HISTORICO DA ALTERACAO
PROJETO ESTRUTURAL		
HELDER MARTINS CREA-CE 0342 D		
MARCOS PAULO E SILVA CREA-CE 12 177 D		
m0041		
CLIENTE	CONSTRUTORA ATLANTIDA LTDA.	
OBRA	RESERVATORIO APOIADO V=600 m3 - IGUATU	
ASSUNTO	ARM. DA PAREDE	
CONCRETO	DESENHO	ESCALA
fck > 18 MPa	LUCIENE	1:25
	REVISAO	DATA
	HM	04/12/00
		PRANCHA
		03/03
Av Santos Dumant - 5335 5/105 - Popicu - Fortaleza - CE - cap 60150-160		
Fone (085)245-7725 Fax (085)234-4468 - e-mail hmp@az.com.br		

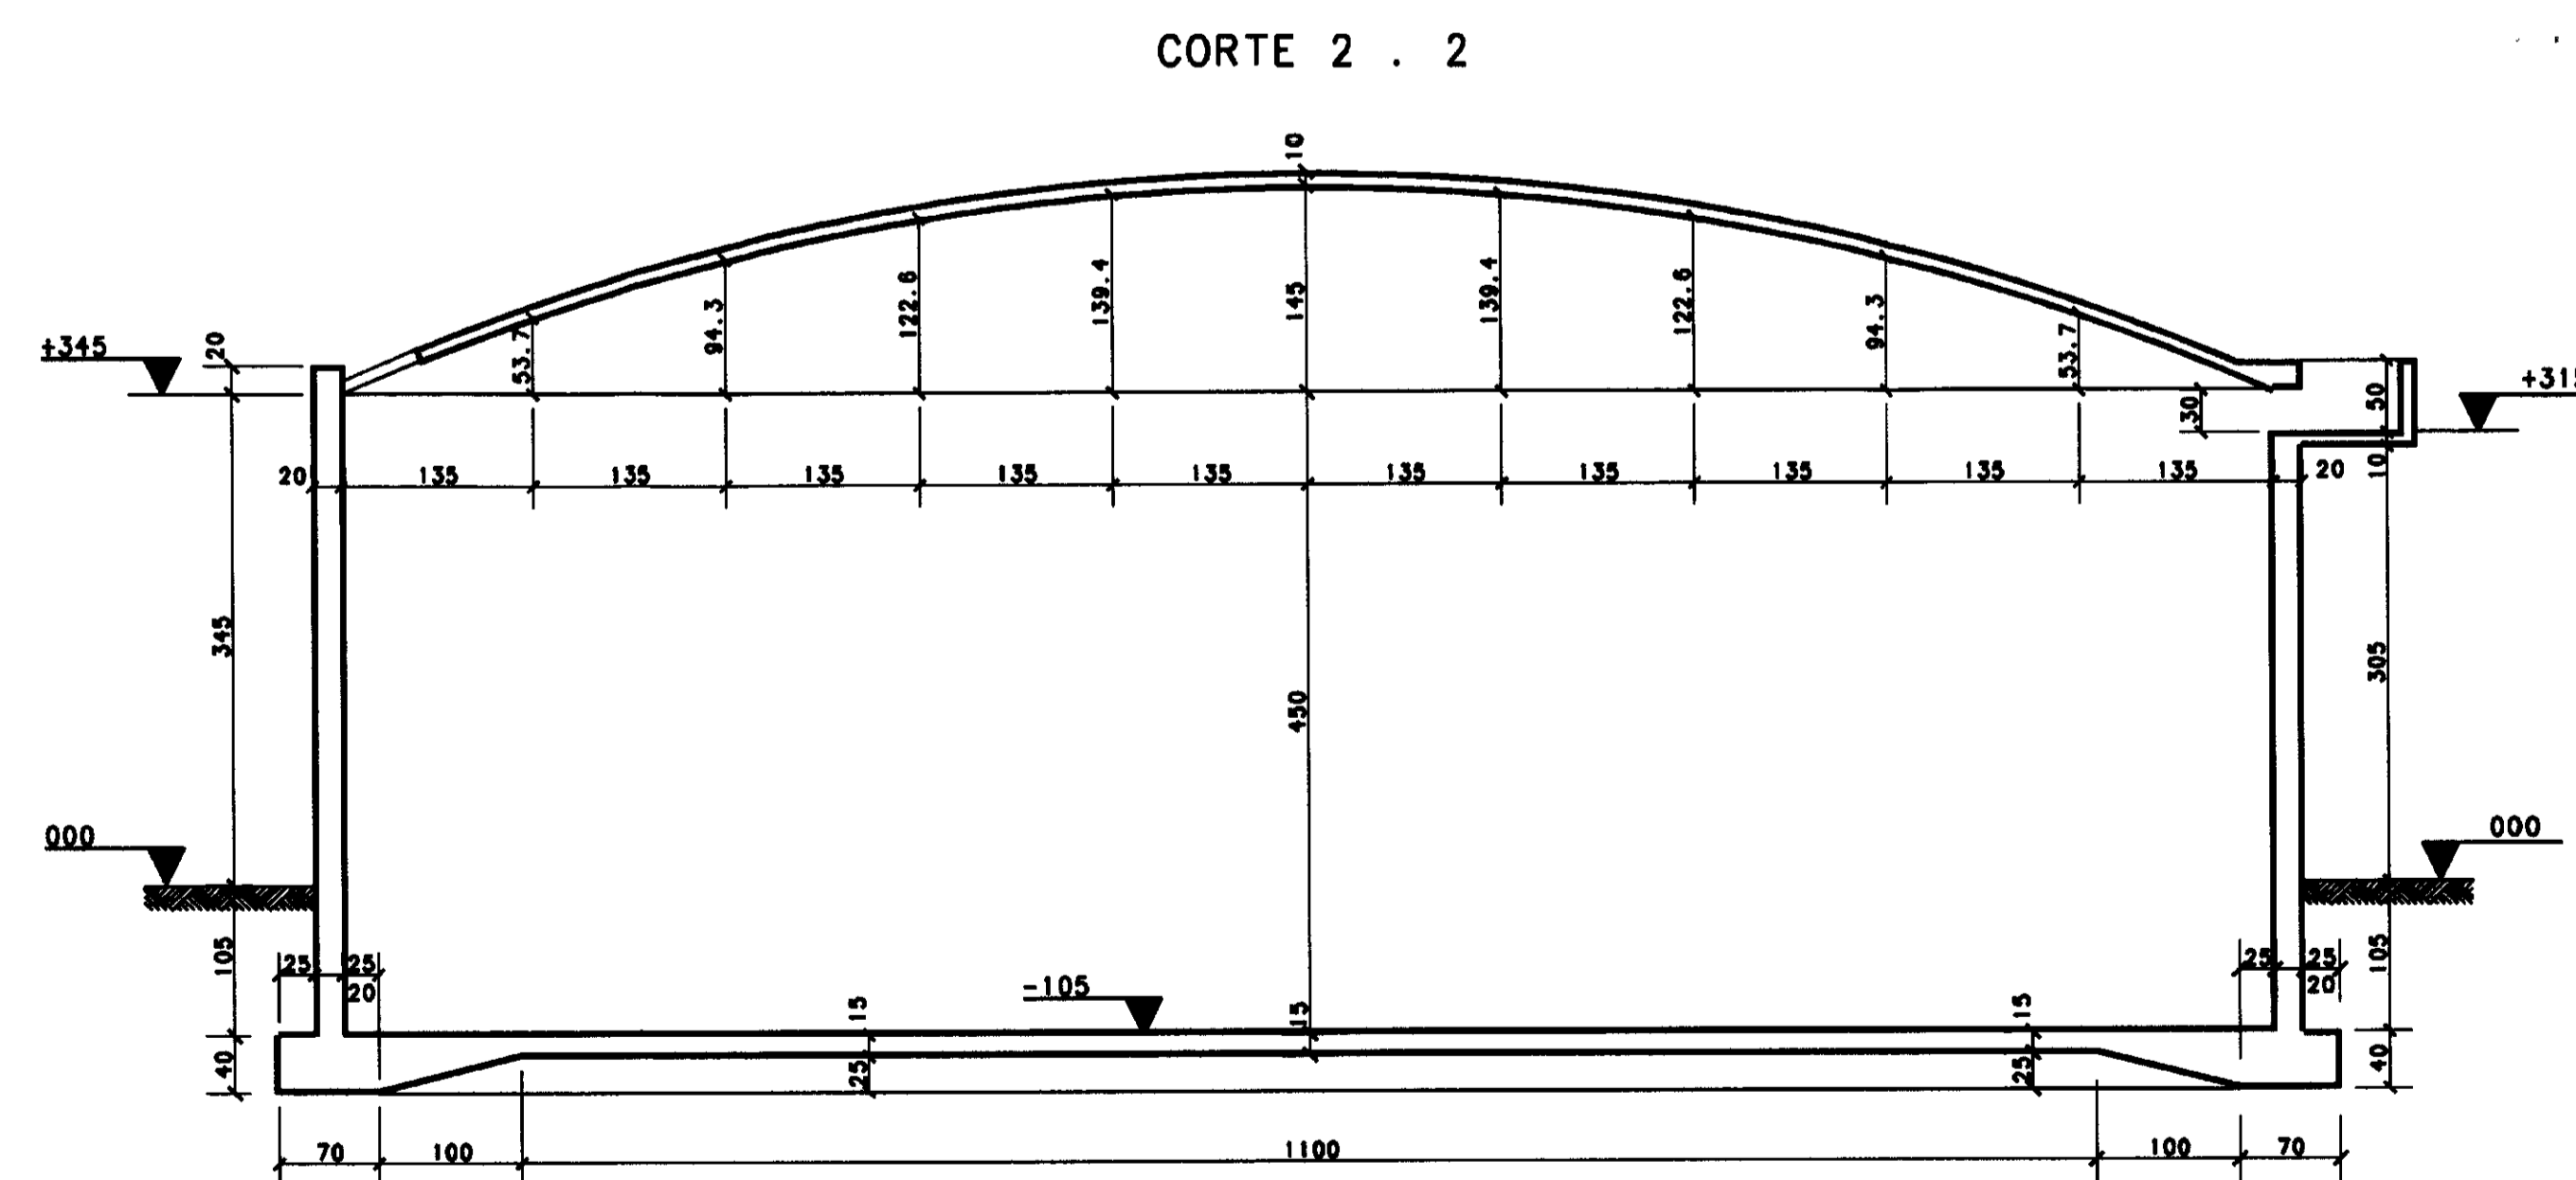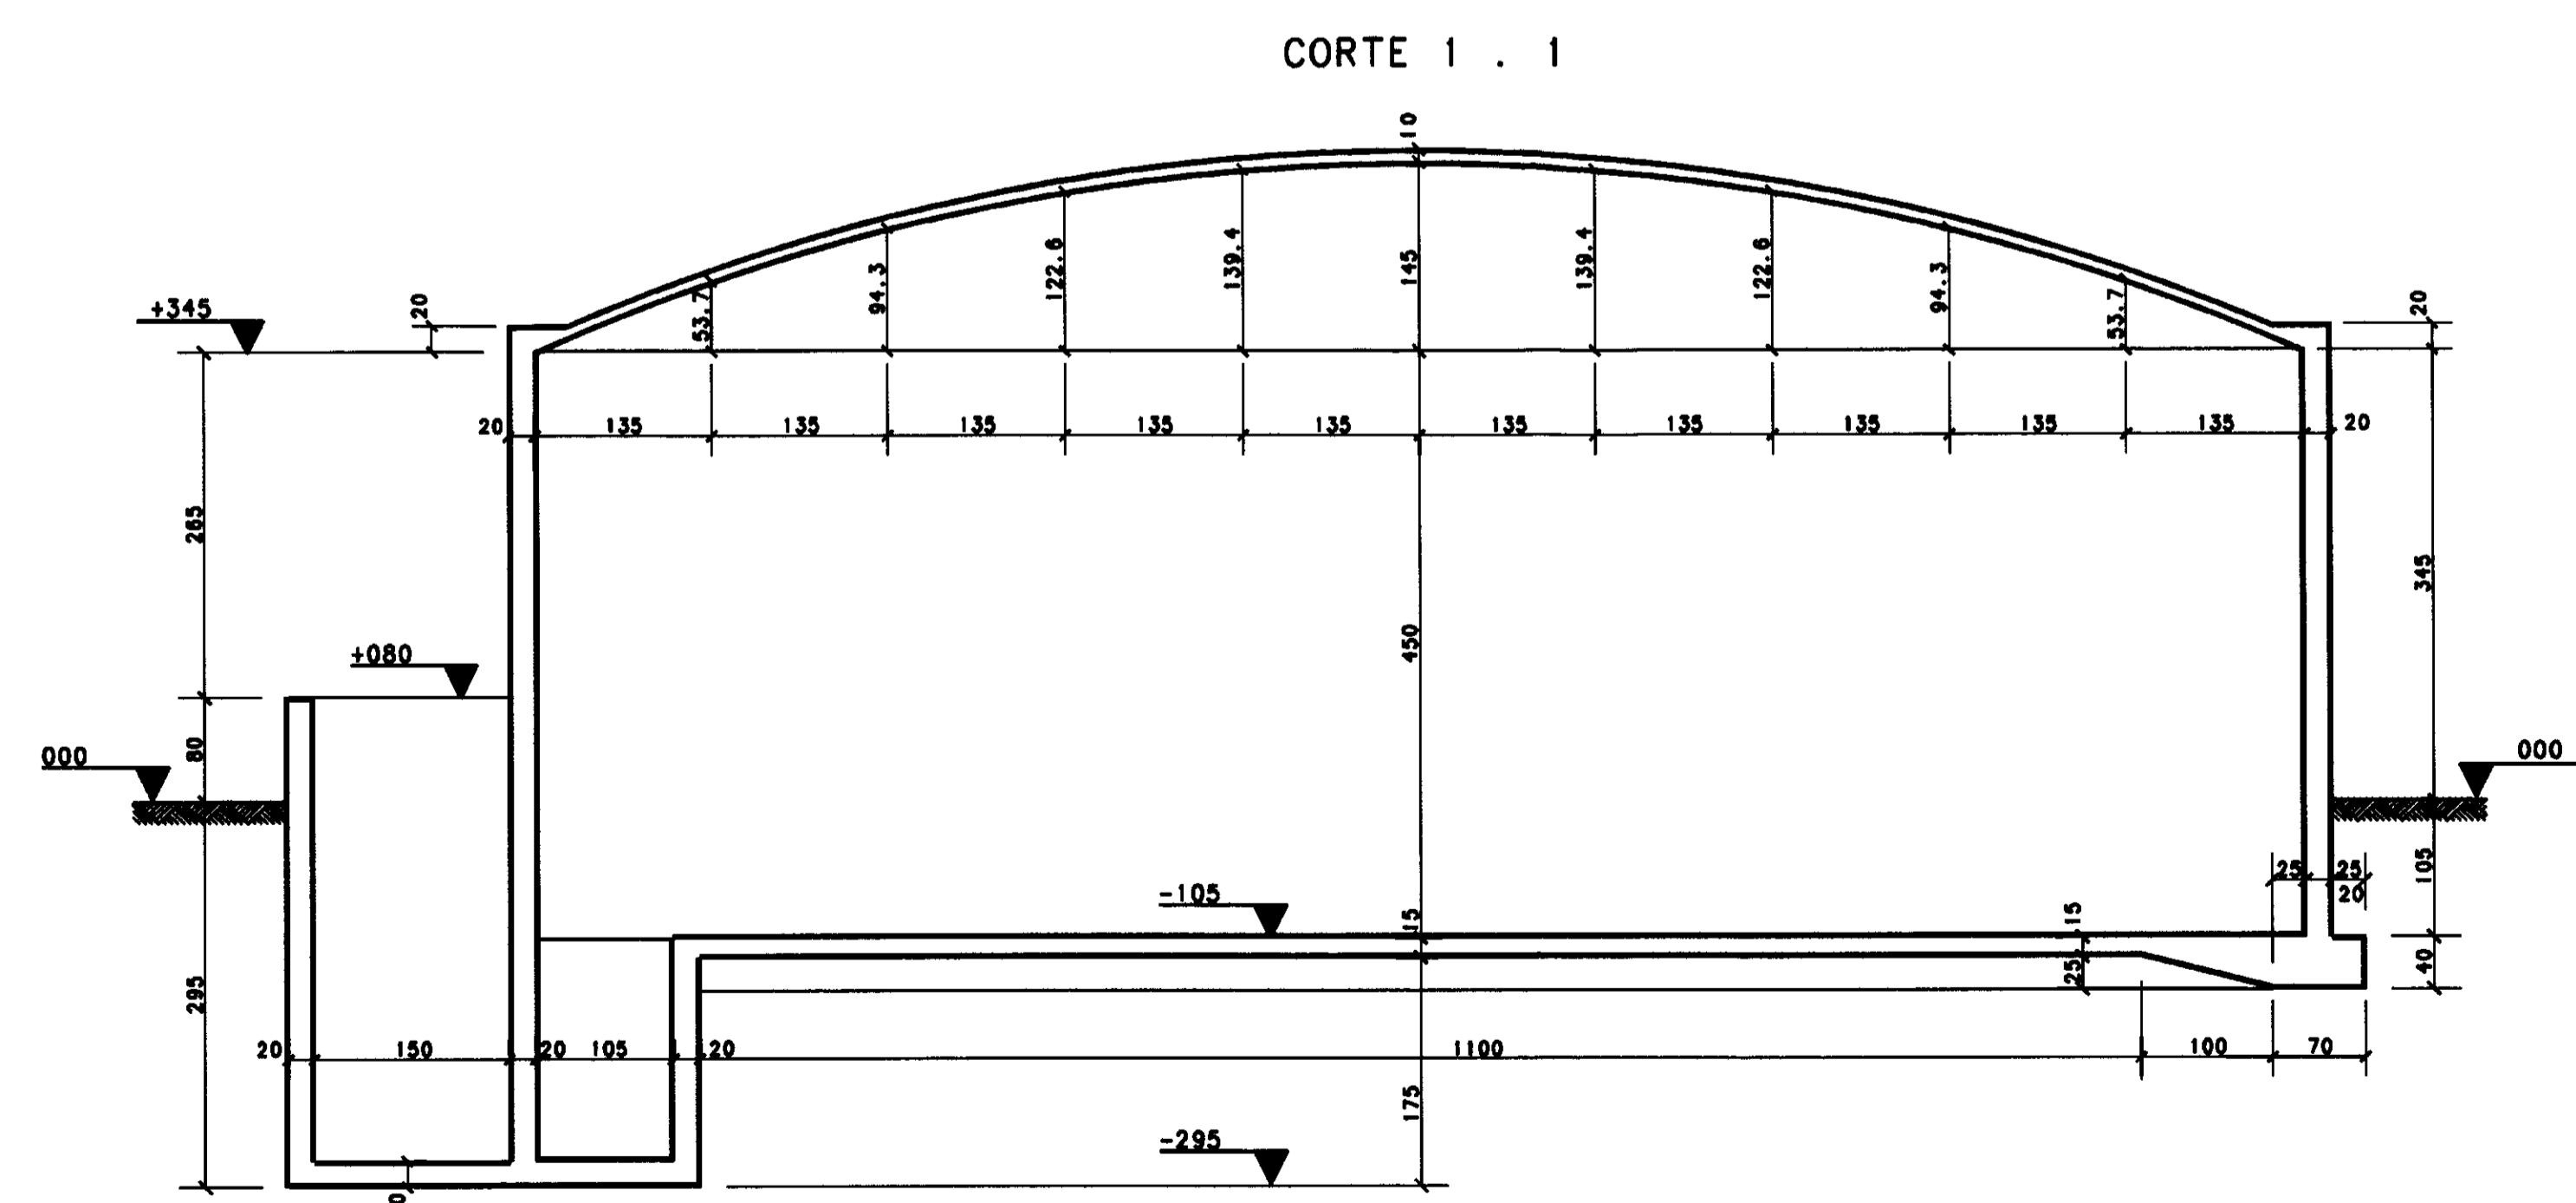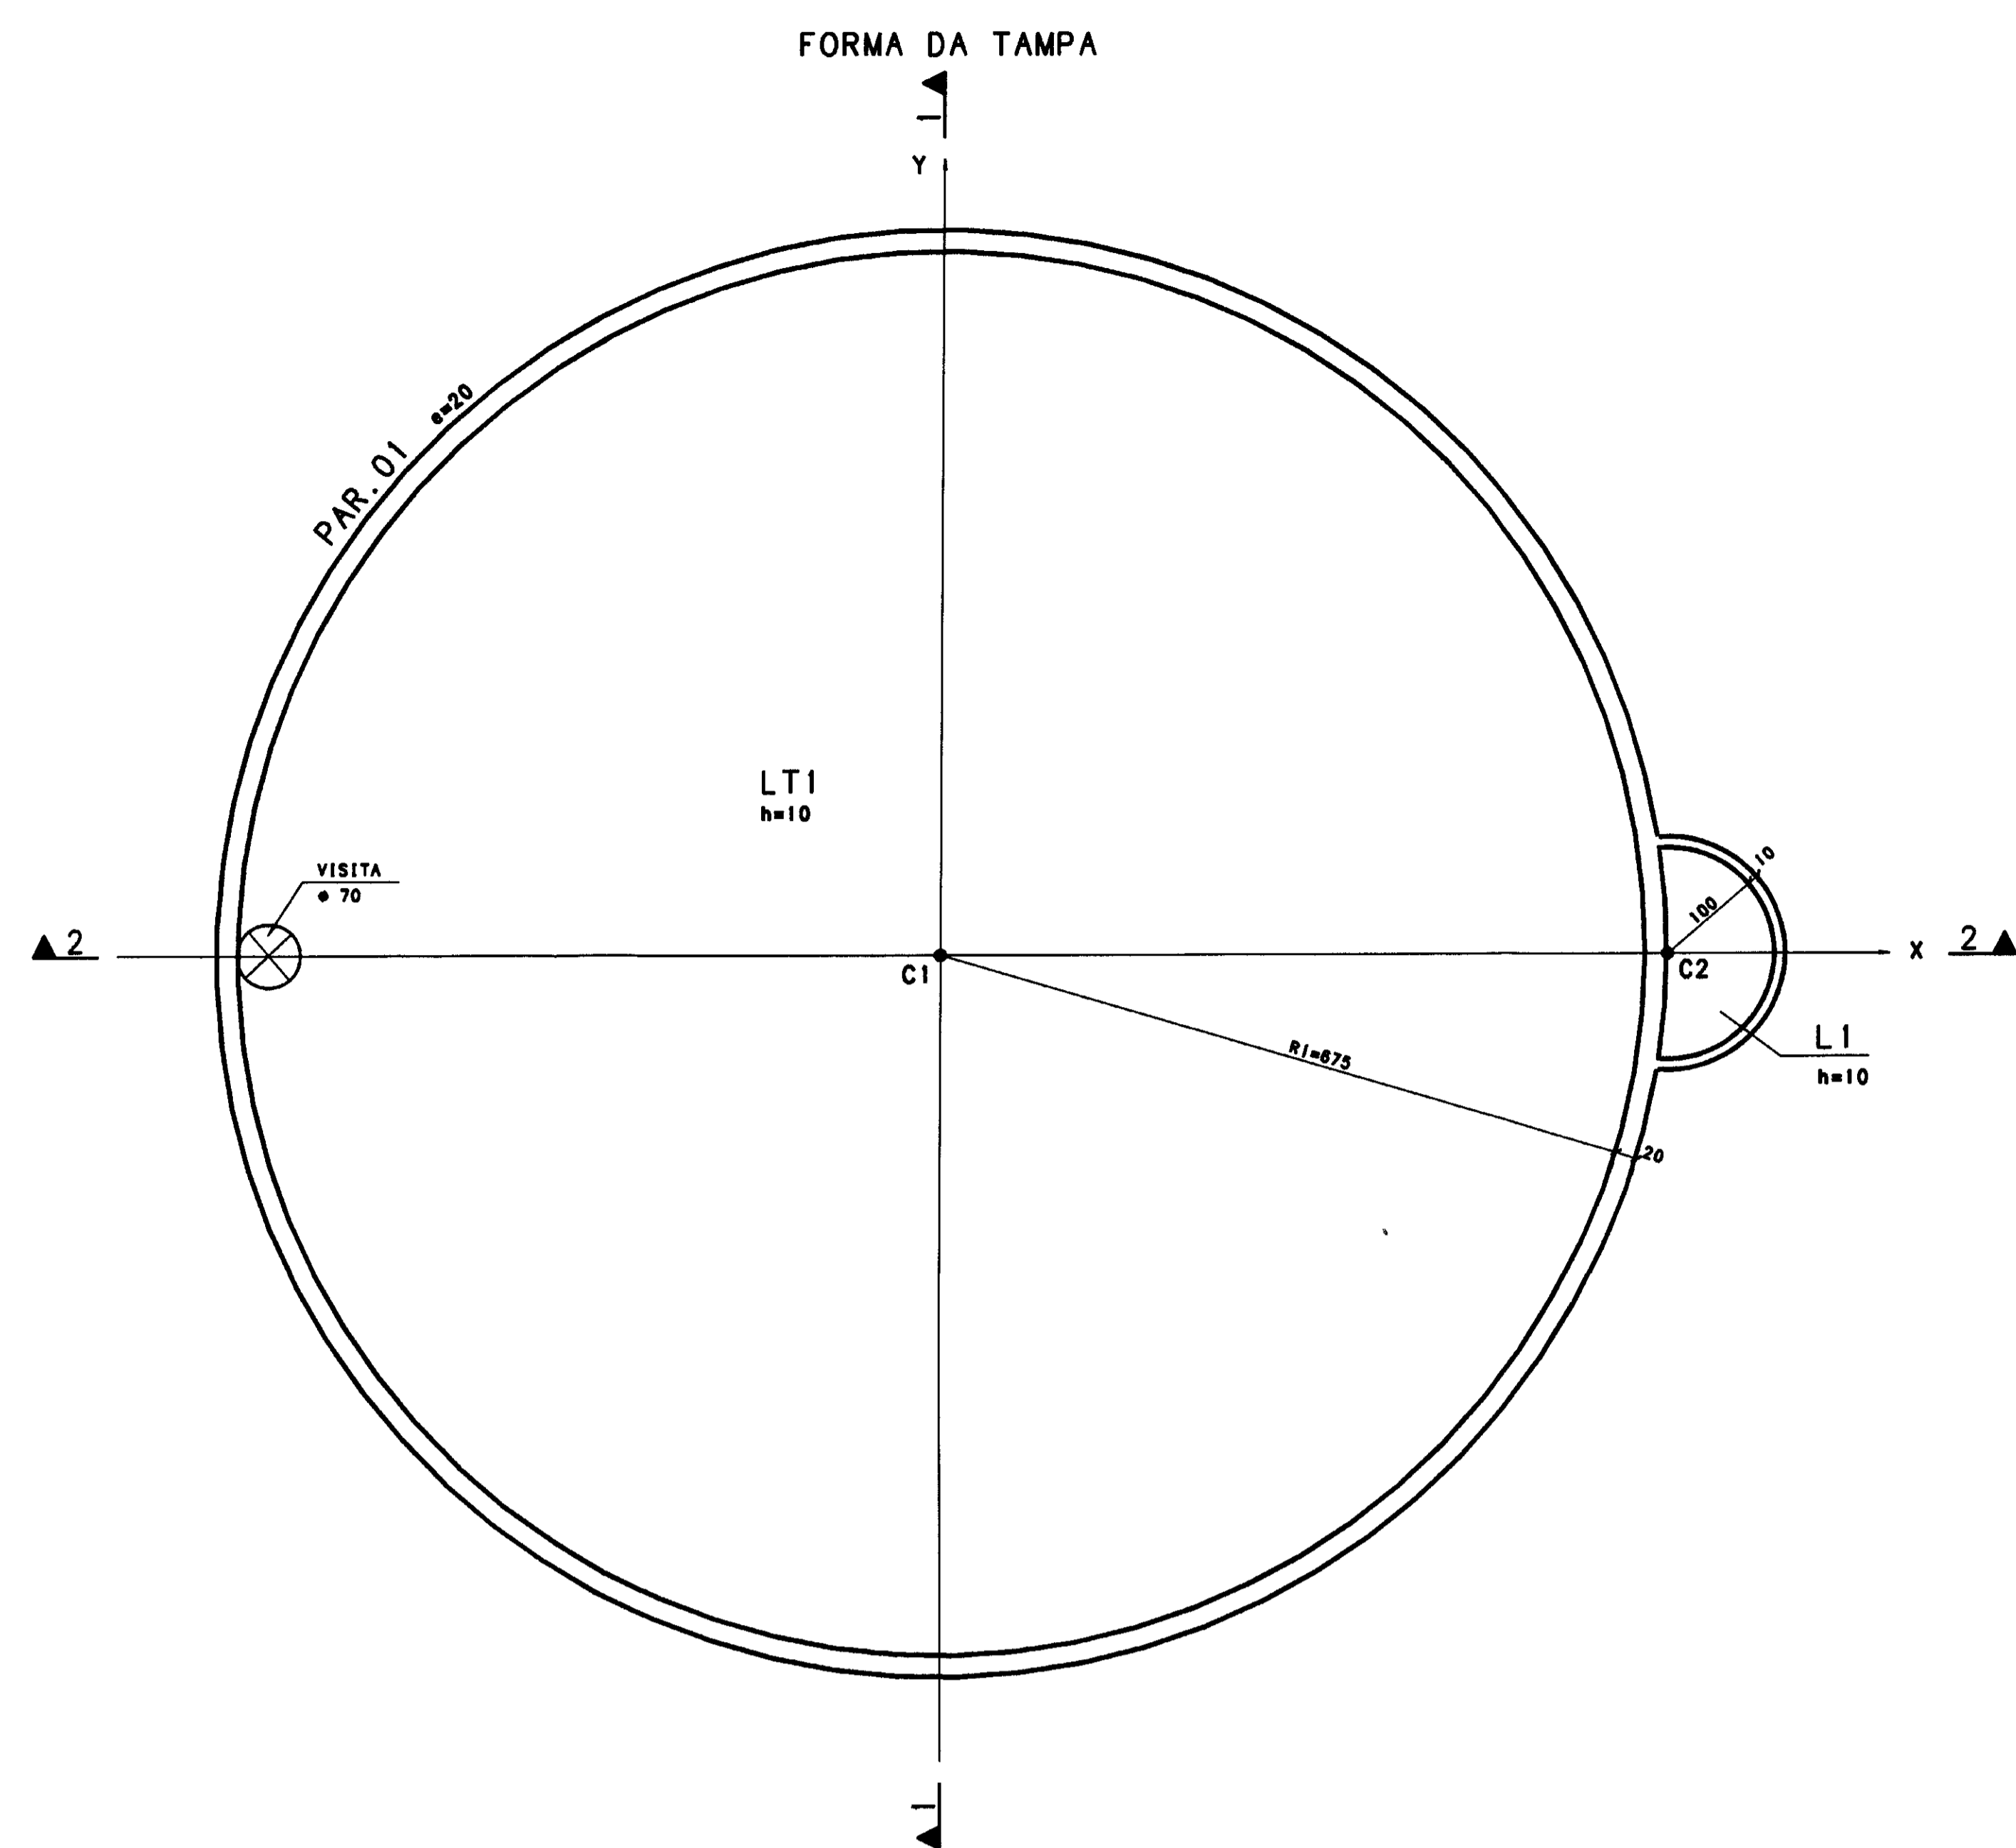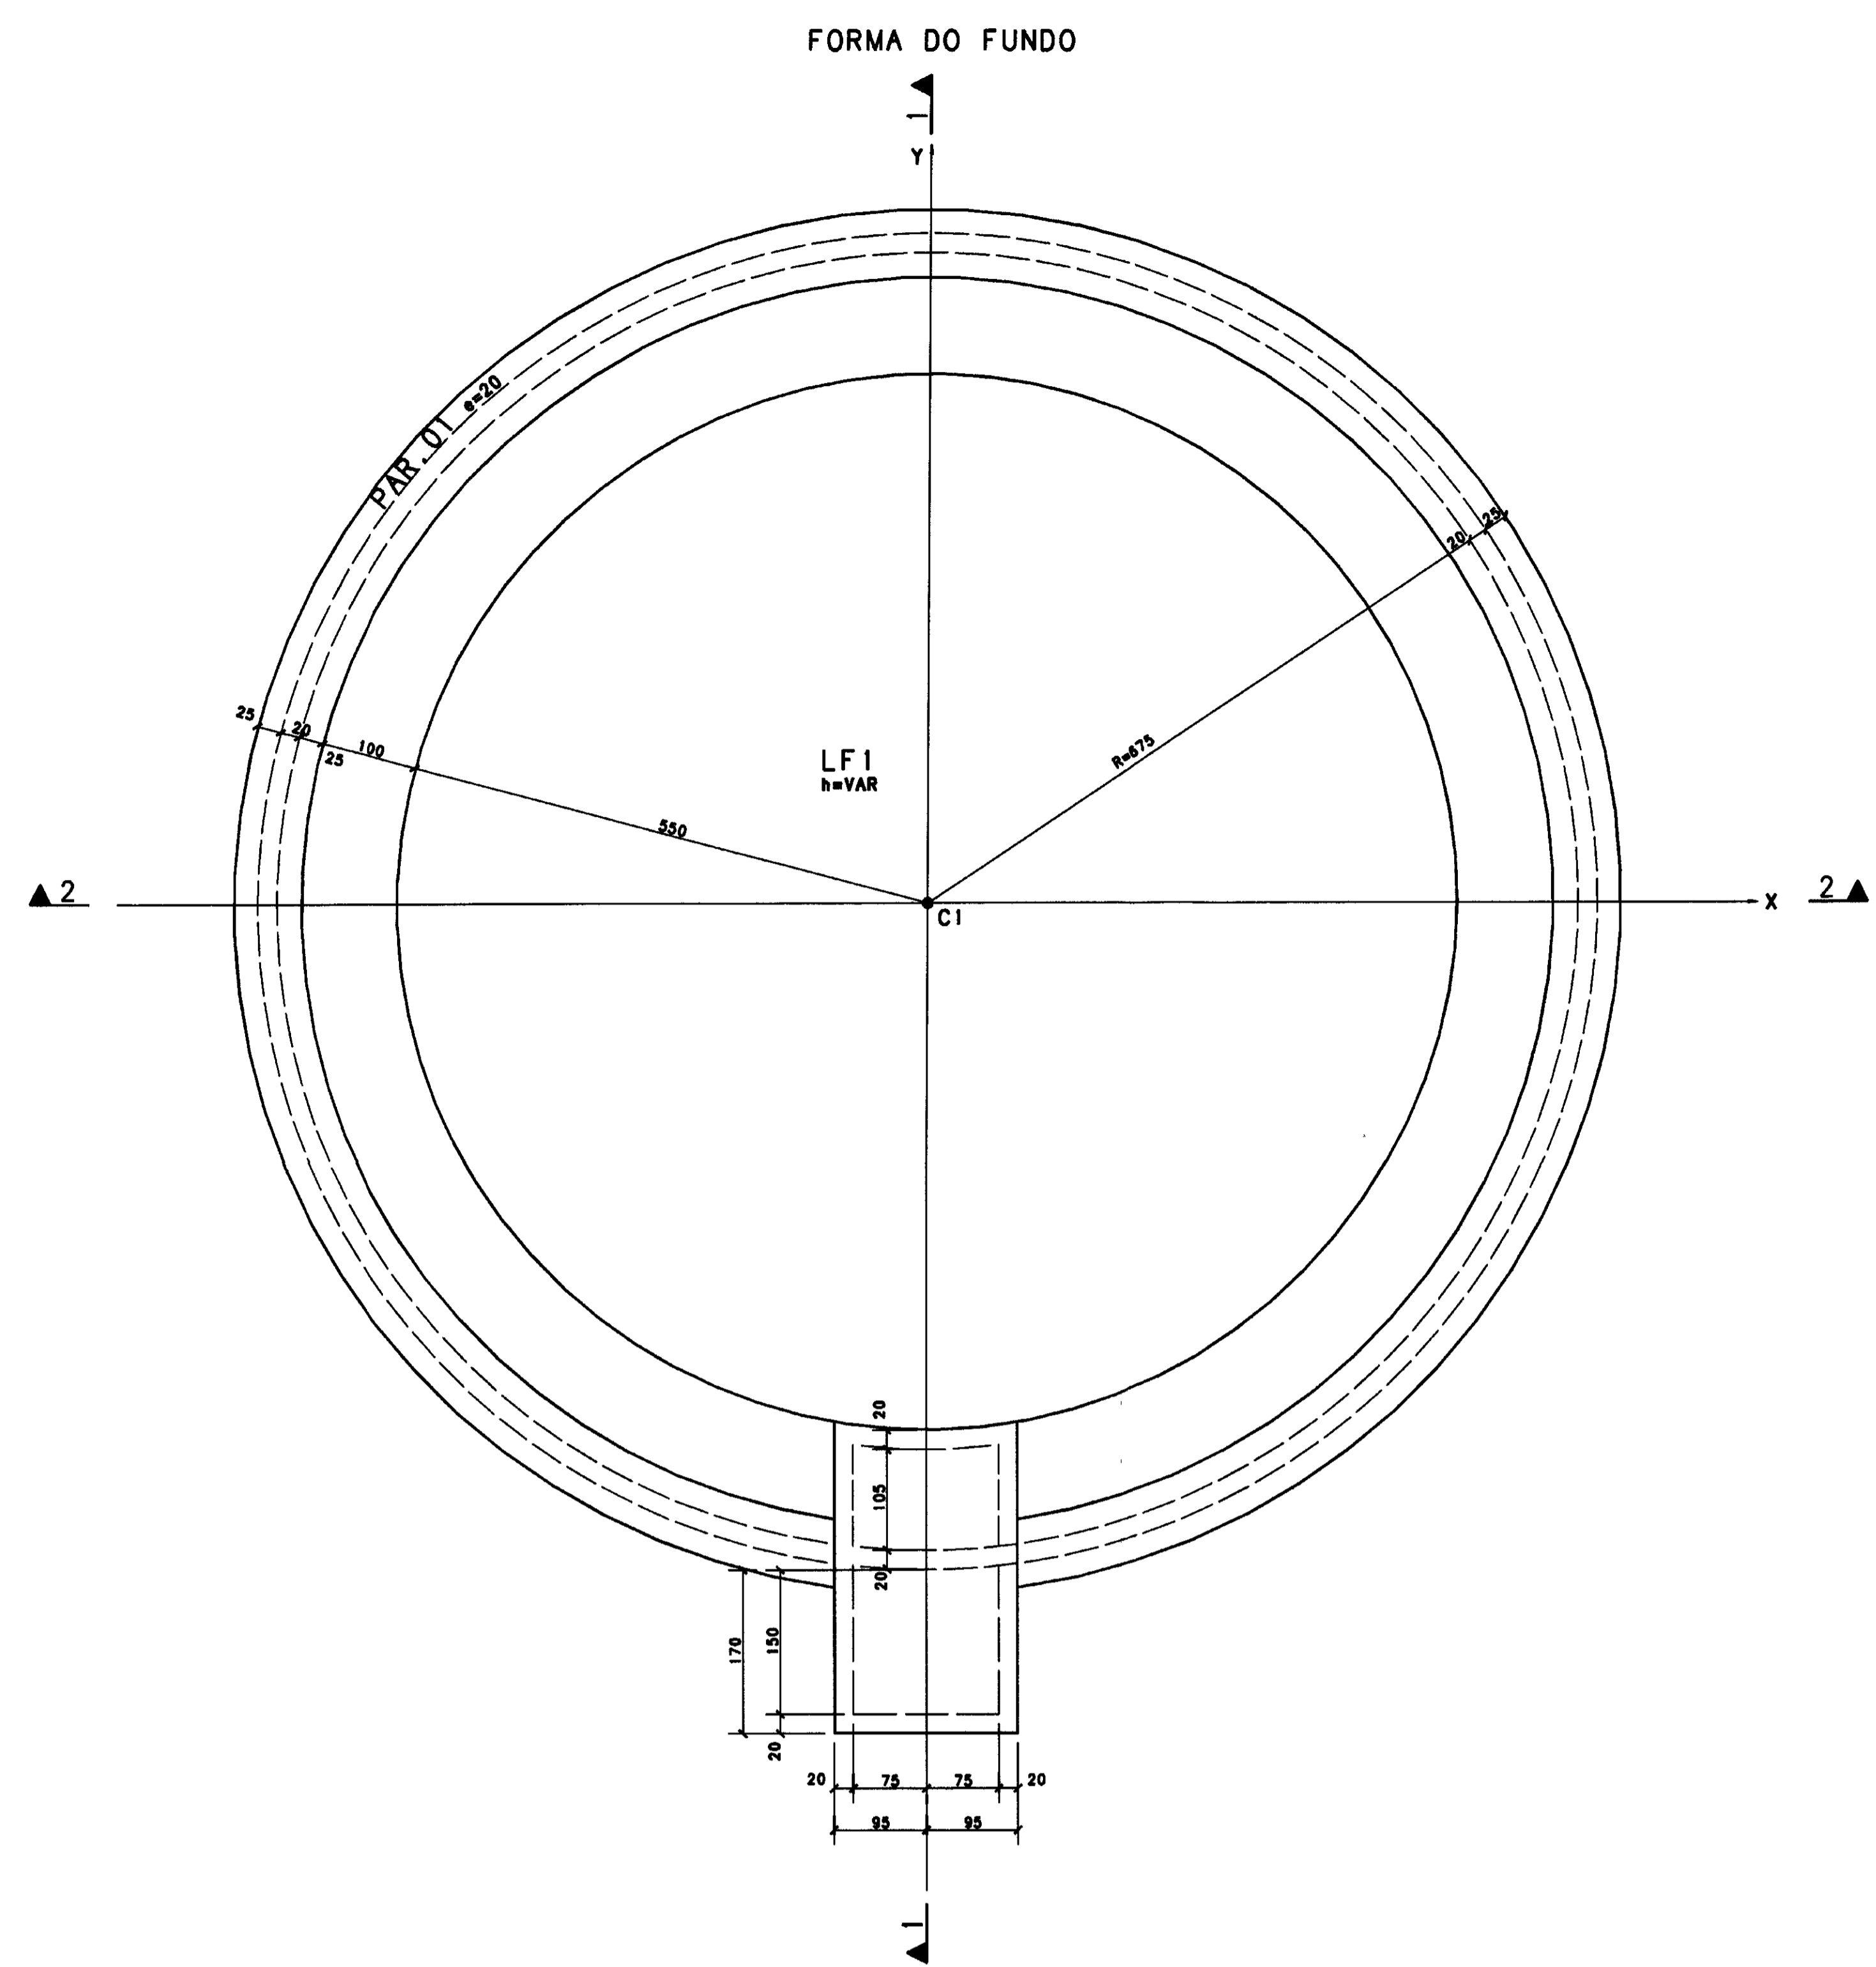

ATENCAO!

- A FORMA DA CUPULA DEVERA SER EXECUTADA DE MANEIRA RIGOROSA VISTO QUE ALTERACOES NO SEU FORMATO INVALIDAM AS HIPOTESSES DE CALCULO.



AS BUILT DAS ADUTORAS DE ICÓ E IGUATU ADUTORAS DE IGUATU FEITO PELA ASSOCIACAO CEARENSE DE ENGENHARIA E ARQUITETURA CONTRATADA PELA CONST. ATLANTIDA Nº DO DESENHO: PA.ETA RA IGT-01/04

03		
02		
01		
Nº	DATA	HISTORICO DA ALTERACAO


PROJETO ESTRUTURAL
HELDER MARTINS CREA-CE 6512 D
MARCOS PAULO E SILVA CREA-CE 12 177 D
 00042

CLIENTE	CONSTRUTORA ATLANTIDA LTDA		
OBRA	RESERVATORIO APOIADO V= 600 m3 - IGUATU		
ASSUNTO	FORMAS E CORTES		
CONCRETO	DESENHO	ESCALA	PRANCHA
fck > 18 MPa	LUCIENE	1:50	01/03
	REVISAO	DATA	
	HM	04/12/00	

Av Santos Dumont, 5335 5/105 - Papicu - Fortaleza - CE - cep 60150-160
 Fone (085)265-7225 Fax (085)234-4466 - e-mail hmp@zaz.com.br

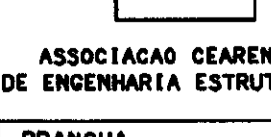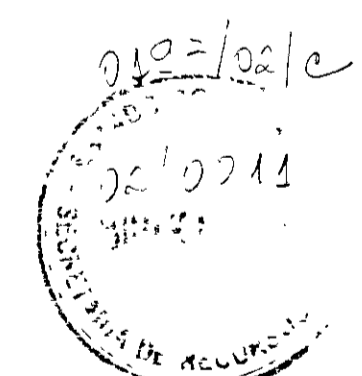

ASSOCIACAO CEARENSE DE ENGENHARIA E ARQUITETURA

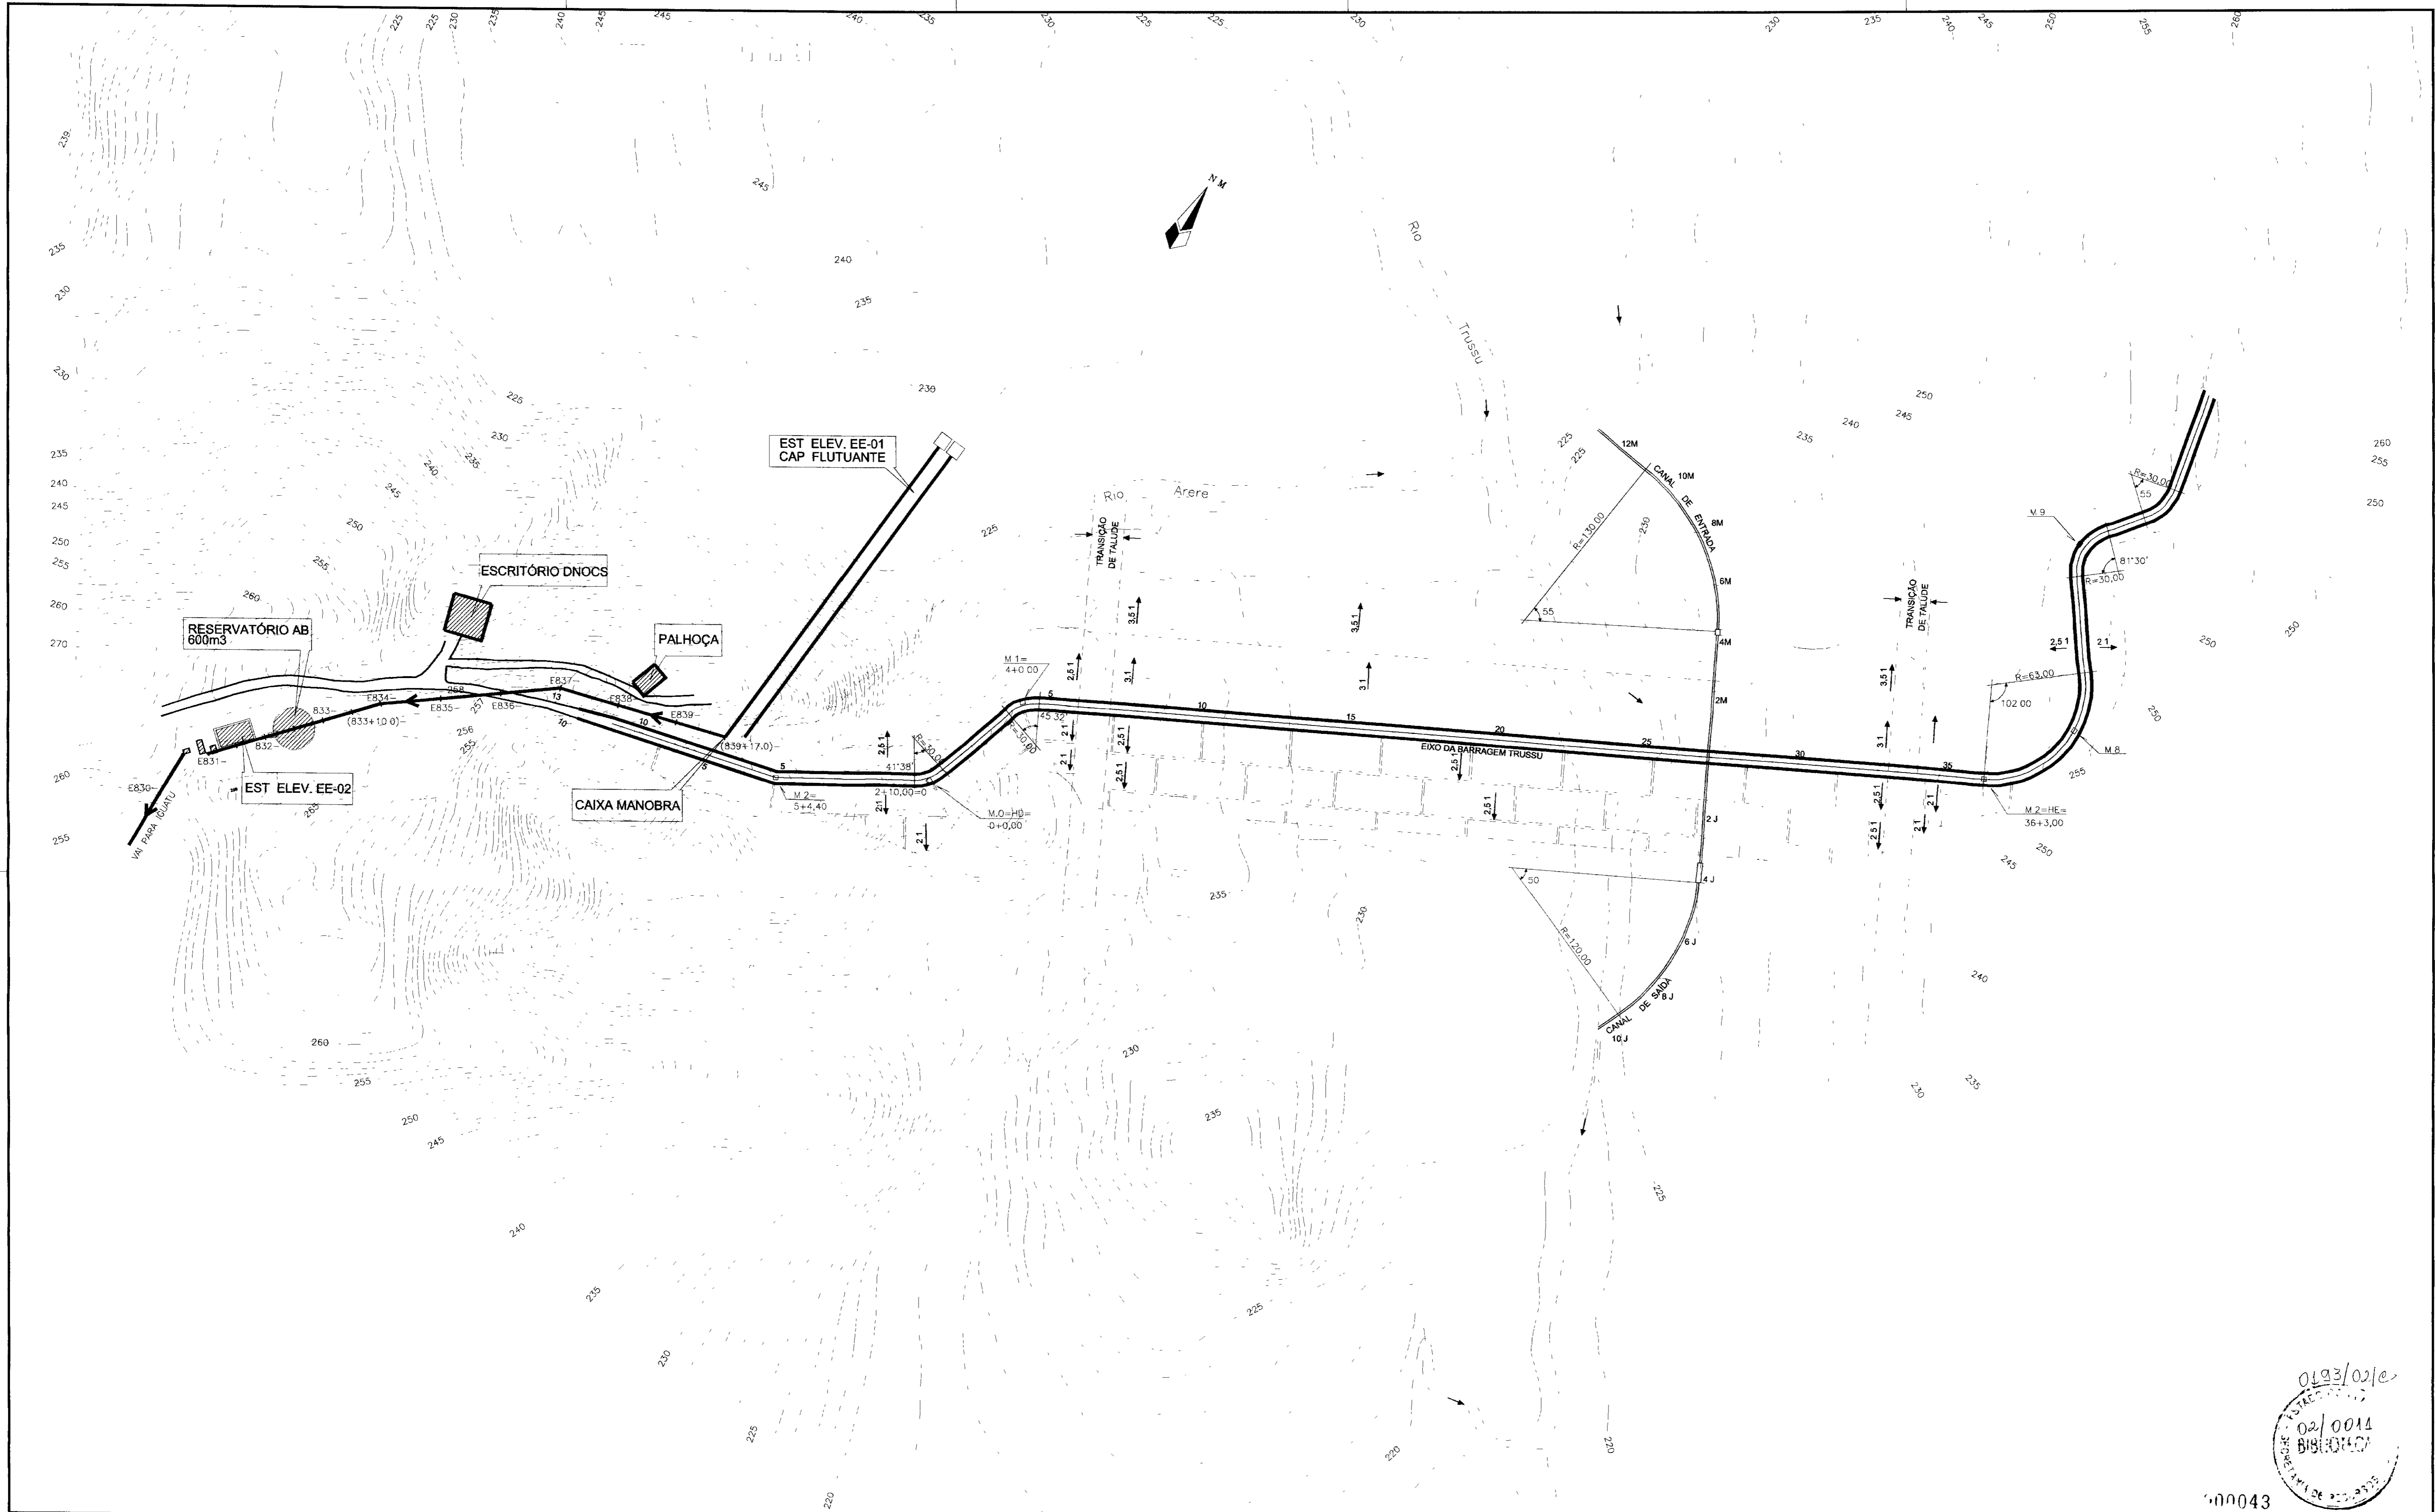


0193/02/e
 02/0014
 00043


LEGENDA	NOTAS	DESENHOS DE REFERÊNCIA

REVISÕES			
Nº	NATUREZA DA REVISÃO	DATA	APROV

GOVERNO DO ESTADO DO CEARÁ SECRETARIA DOS RECURSOS HÍDRICOS - SRH PROÁGUA			
AS BUILT DAS ADUTORAS DE ICÓ E IGUATU			
ADUTORA DE IGUATU			
DES	ANDRE	CAPTAÇÃO ARRANJO GERAL	CONTRATO 09/PROÁGUA/CE/SRH
VISTO	ANDRE		DATA NOV/2001
VERIF	ANDRE		ESCALA INDICADA
APROV	ANDRE		Nº DO DESENHO PC.CAP GE IGT-01/02

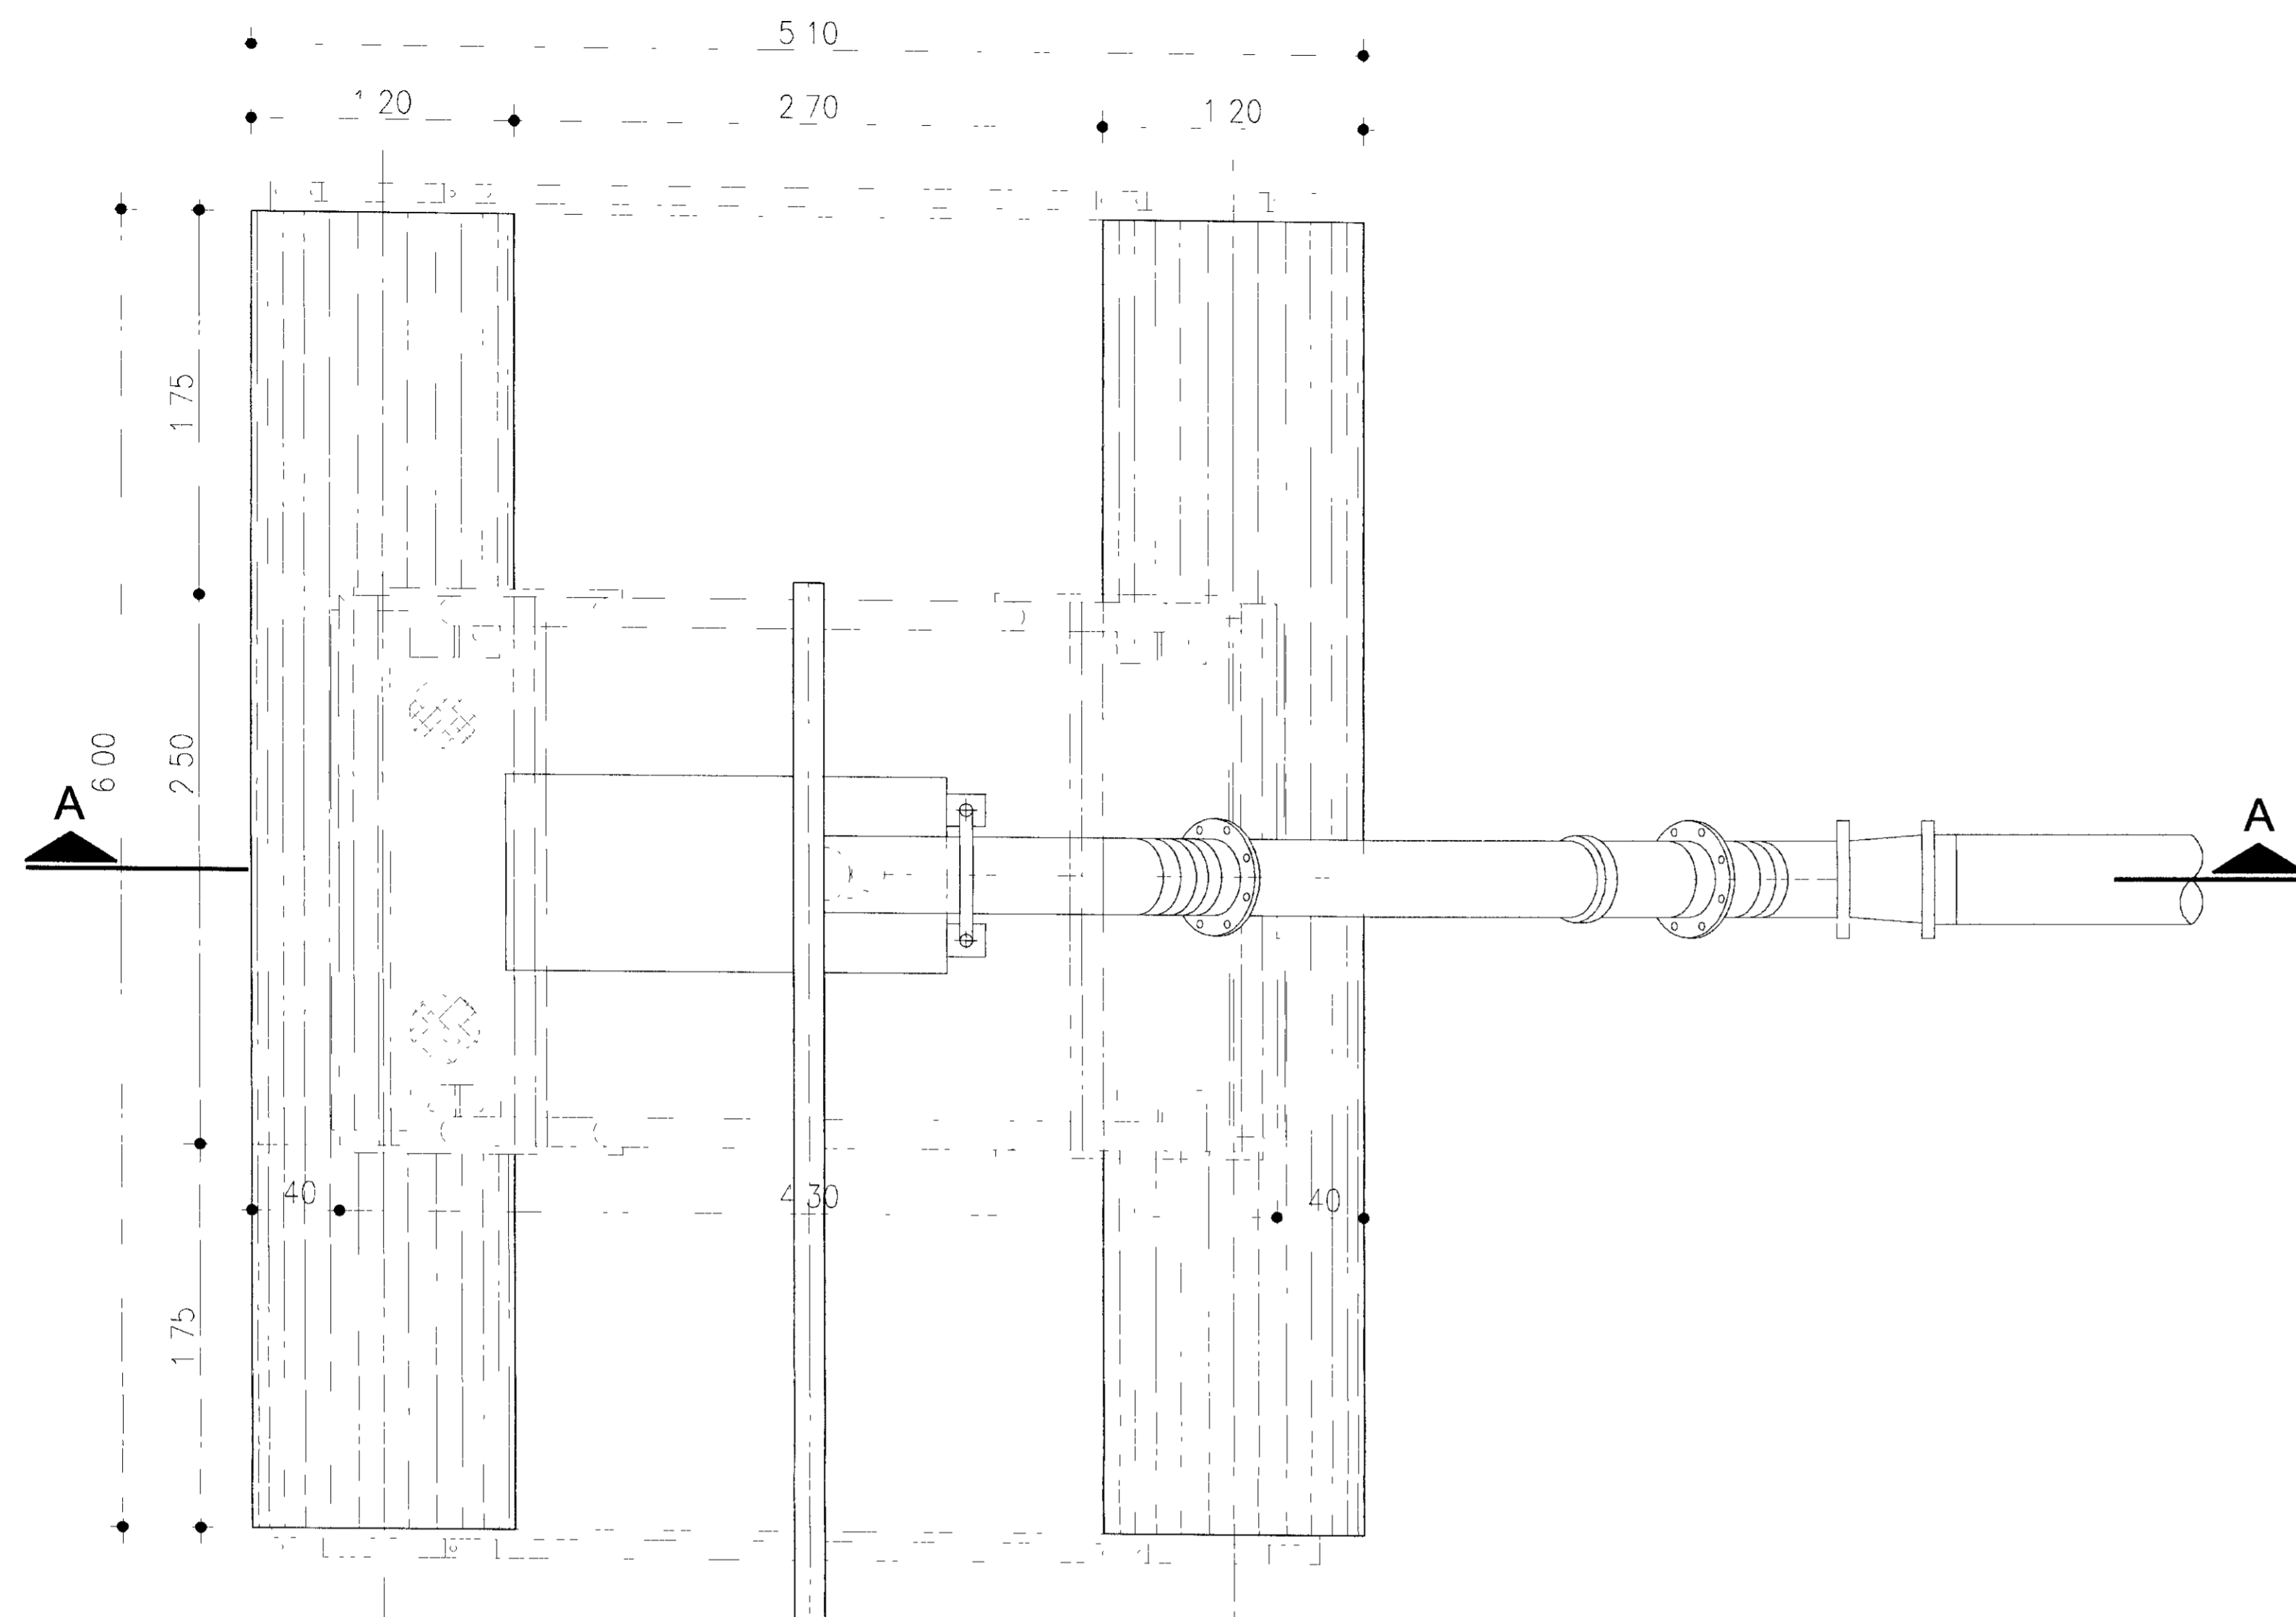


VISTA SUPERIOR
Escala: 1/50

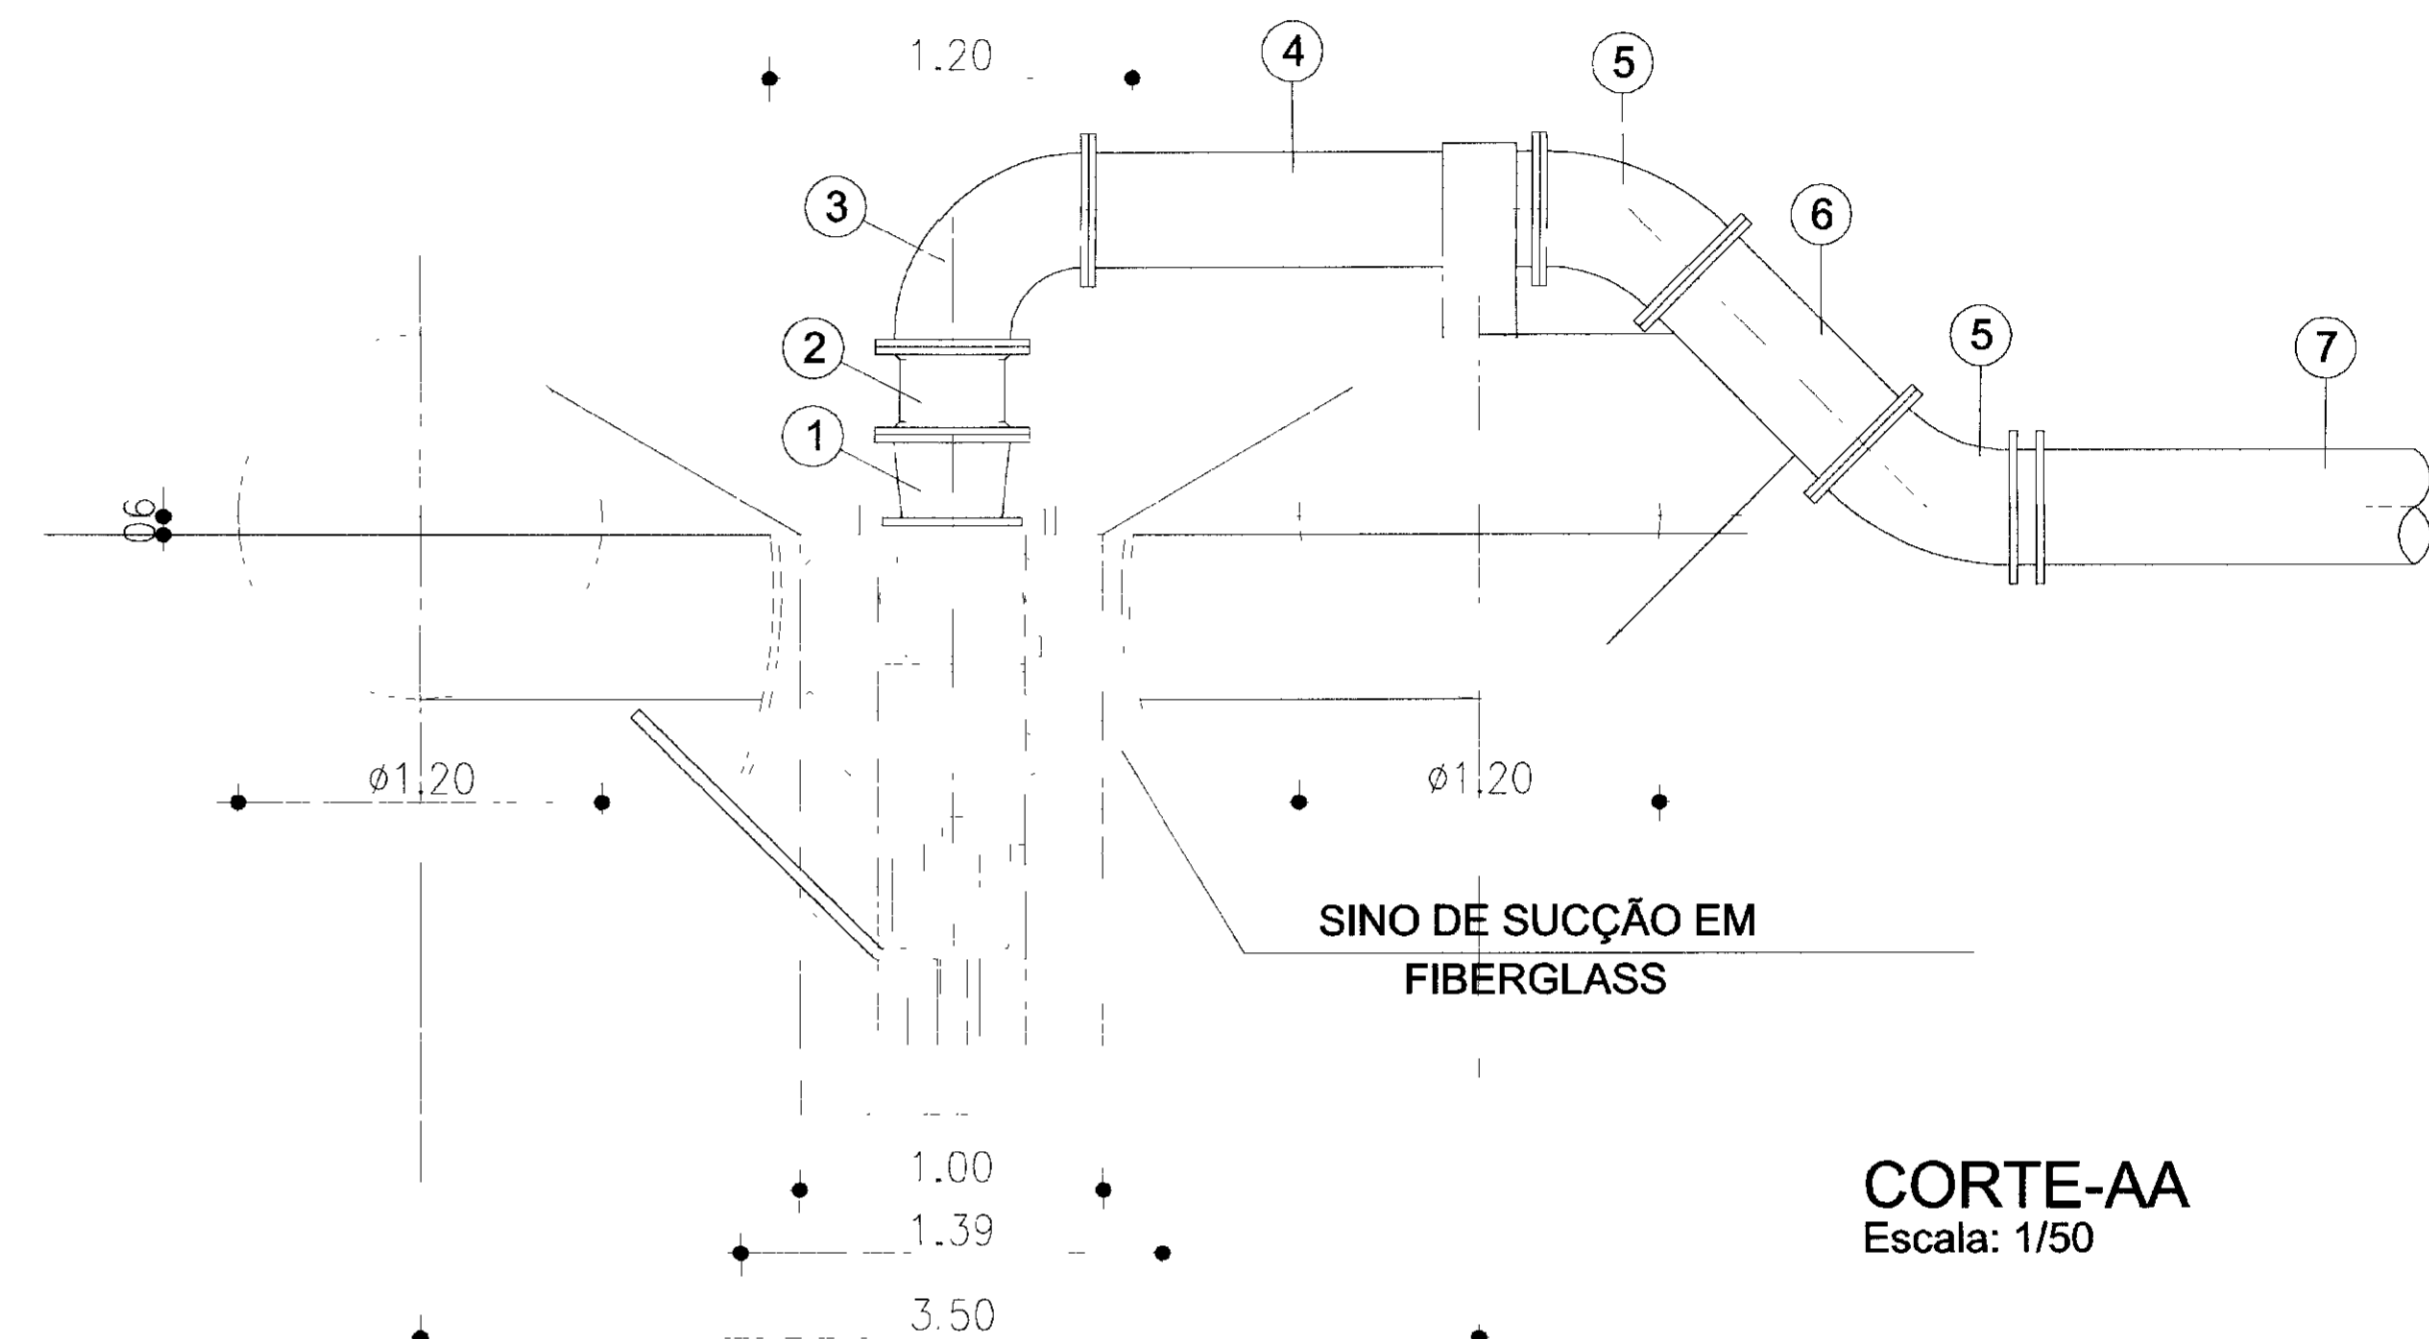

CORTE-AA
Escala: 1/50




MATERIAL HIDROMECÂNICO					
ITEM	DISCRIMINAÇÃO	Ø (mm)	QUANT	PESO UNIT	PESO TOTAL
1	REDUÇÃO CONCÊNTRICA COM FLANGES	350x300	1	88,30	88,30
2	VÁLVULA DE REDUÇÃO DE FECHAMENTO RÁPIDO, TIPO WAFER	350	1	84,00	84,00
3	CURVA DE 90° COM FLANGES	350	1	87,00	87,00
4	TUBO F*F* COM FLANGES, L=1,50m	350	1	159,30	159,30
5	CURVA DE 45° COM FLANGES	350	2	74,00	148,00
6	TOCO DE TUBO F*F* COM FLANGES, L=0,80m	350	1	106,40	106,40
				TOTAL (Kg) =	672,95

BOMBA GEREMIA DE EIXO VERTICAL MODELO BPR-300, PESO (Kg) = 980,00

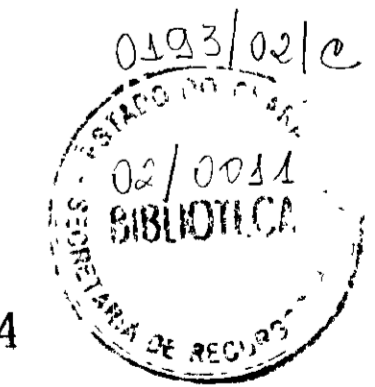

00044

LEGENDA	NOTAS	DESENHOS DE REFERÊNCIA	REVISÕES				GOVERNO DO ESTADO DO CEARÁ SECRETARIA DOS RECURSOS HÍDRICOS - SRH PROÁGUA		
			Nº	NATUREZA DA REVISÃO	DATA	APROV	AS BUILT DAS ADUTORAS DE ICÓ E IGUATU		
								ADUTORA DE IGUATU	
								CAPTAÇÃO DETALHE DOS FLUTUANTES	
								CONTRATO 09/PROÁGUA/CE/SRH	
								DATA NOV/2001	
								ESCALA INDICADA	
								Nº DO DESENHO	
								PC CAP FL IGT-02/02	

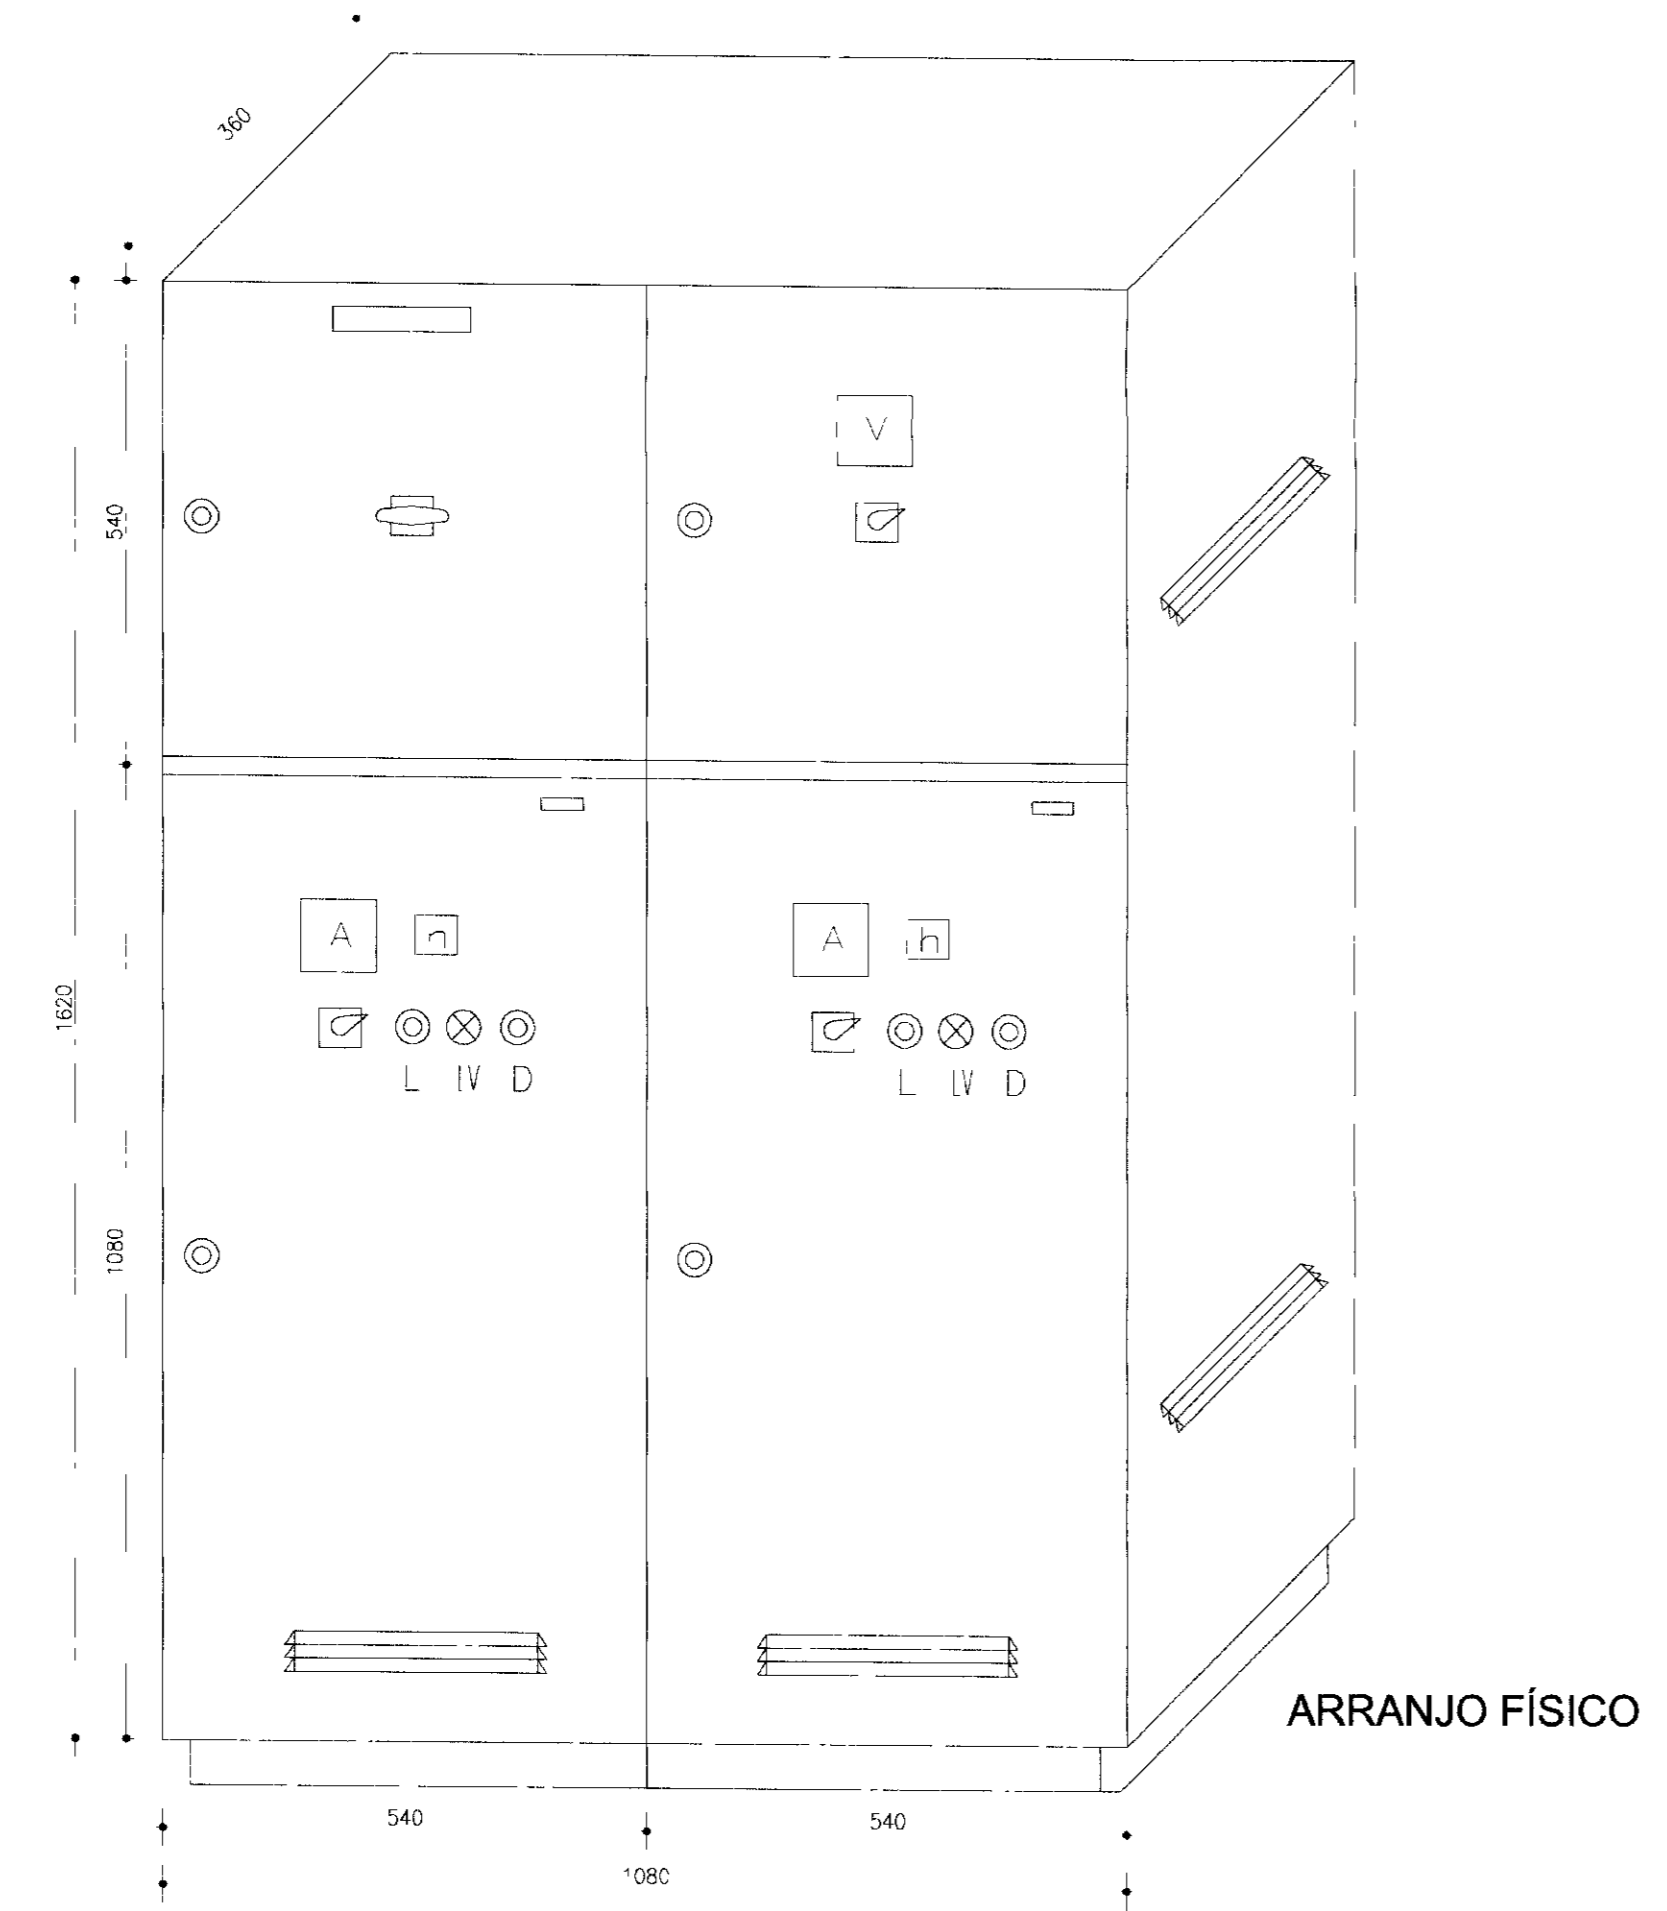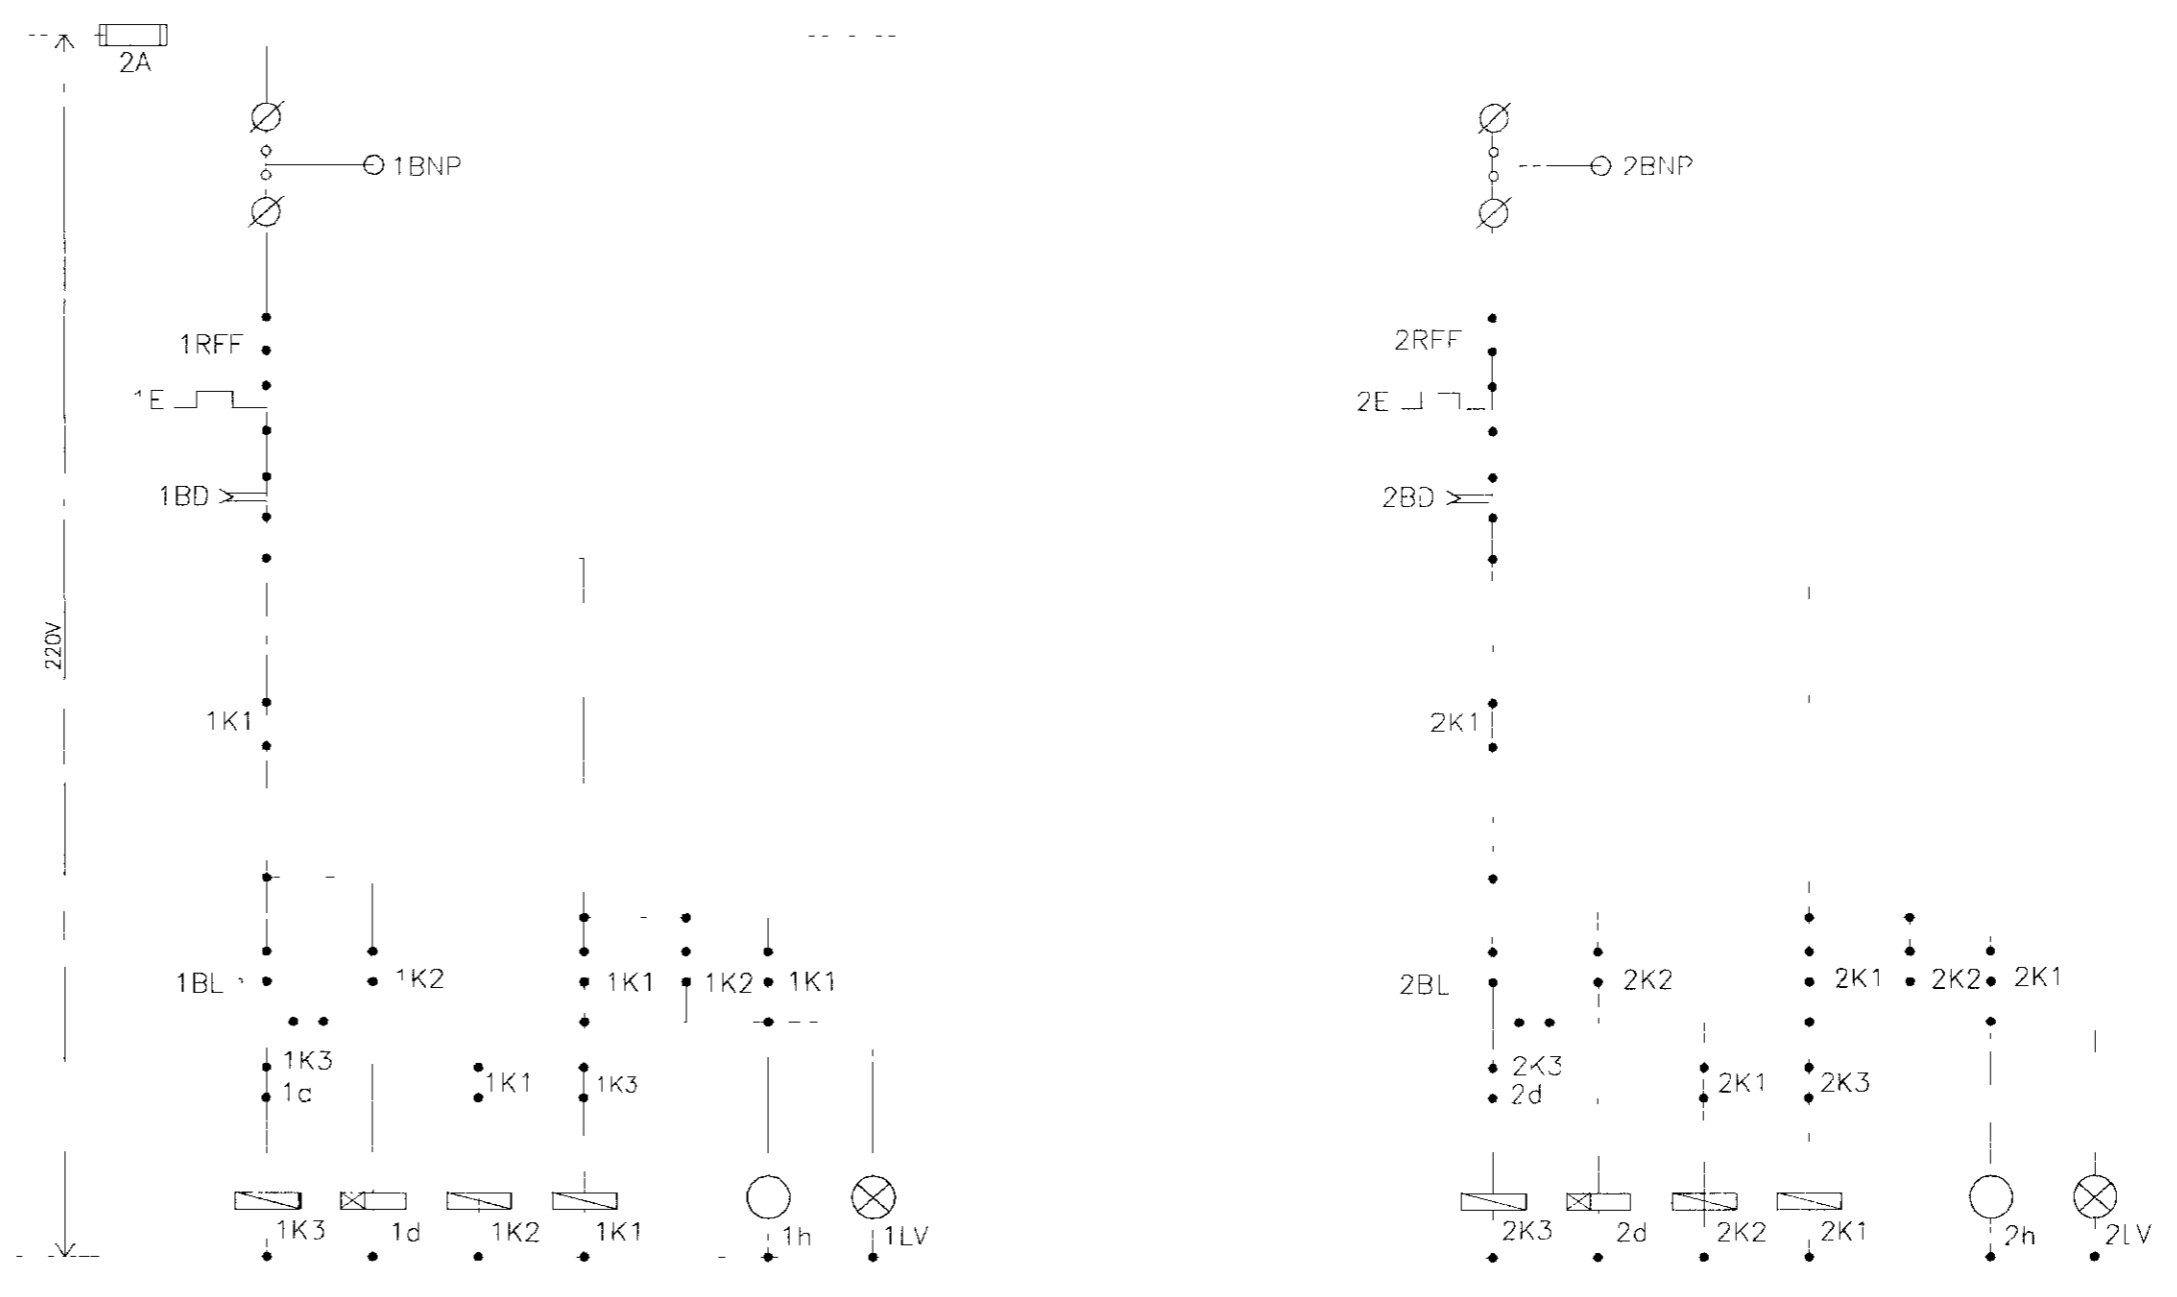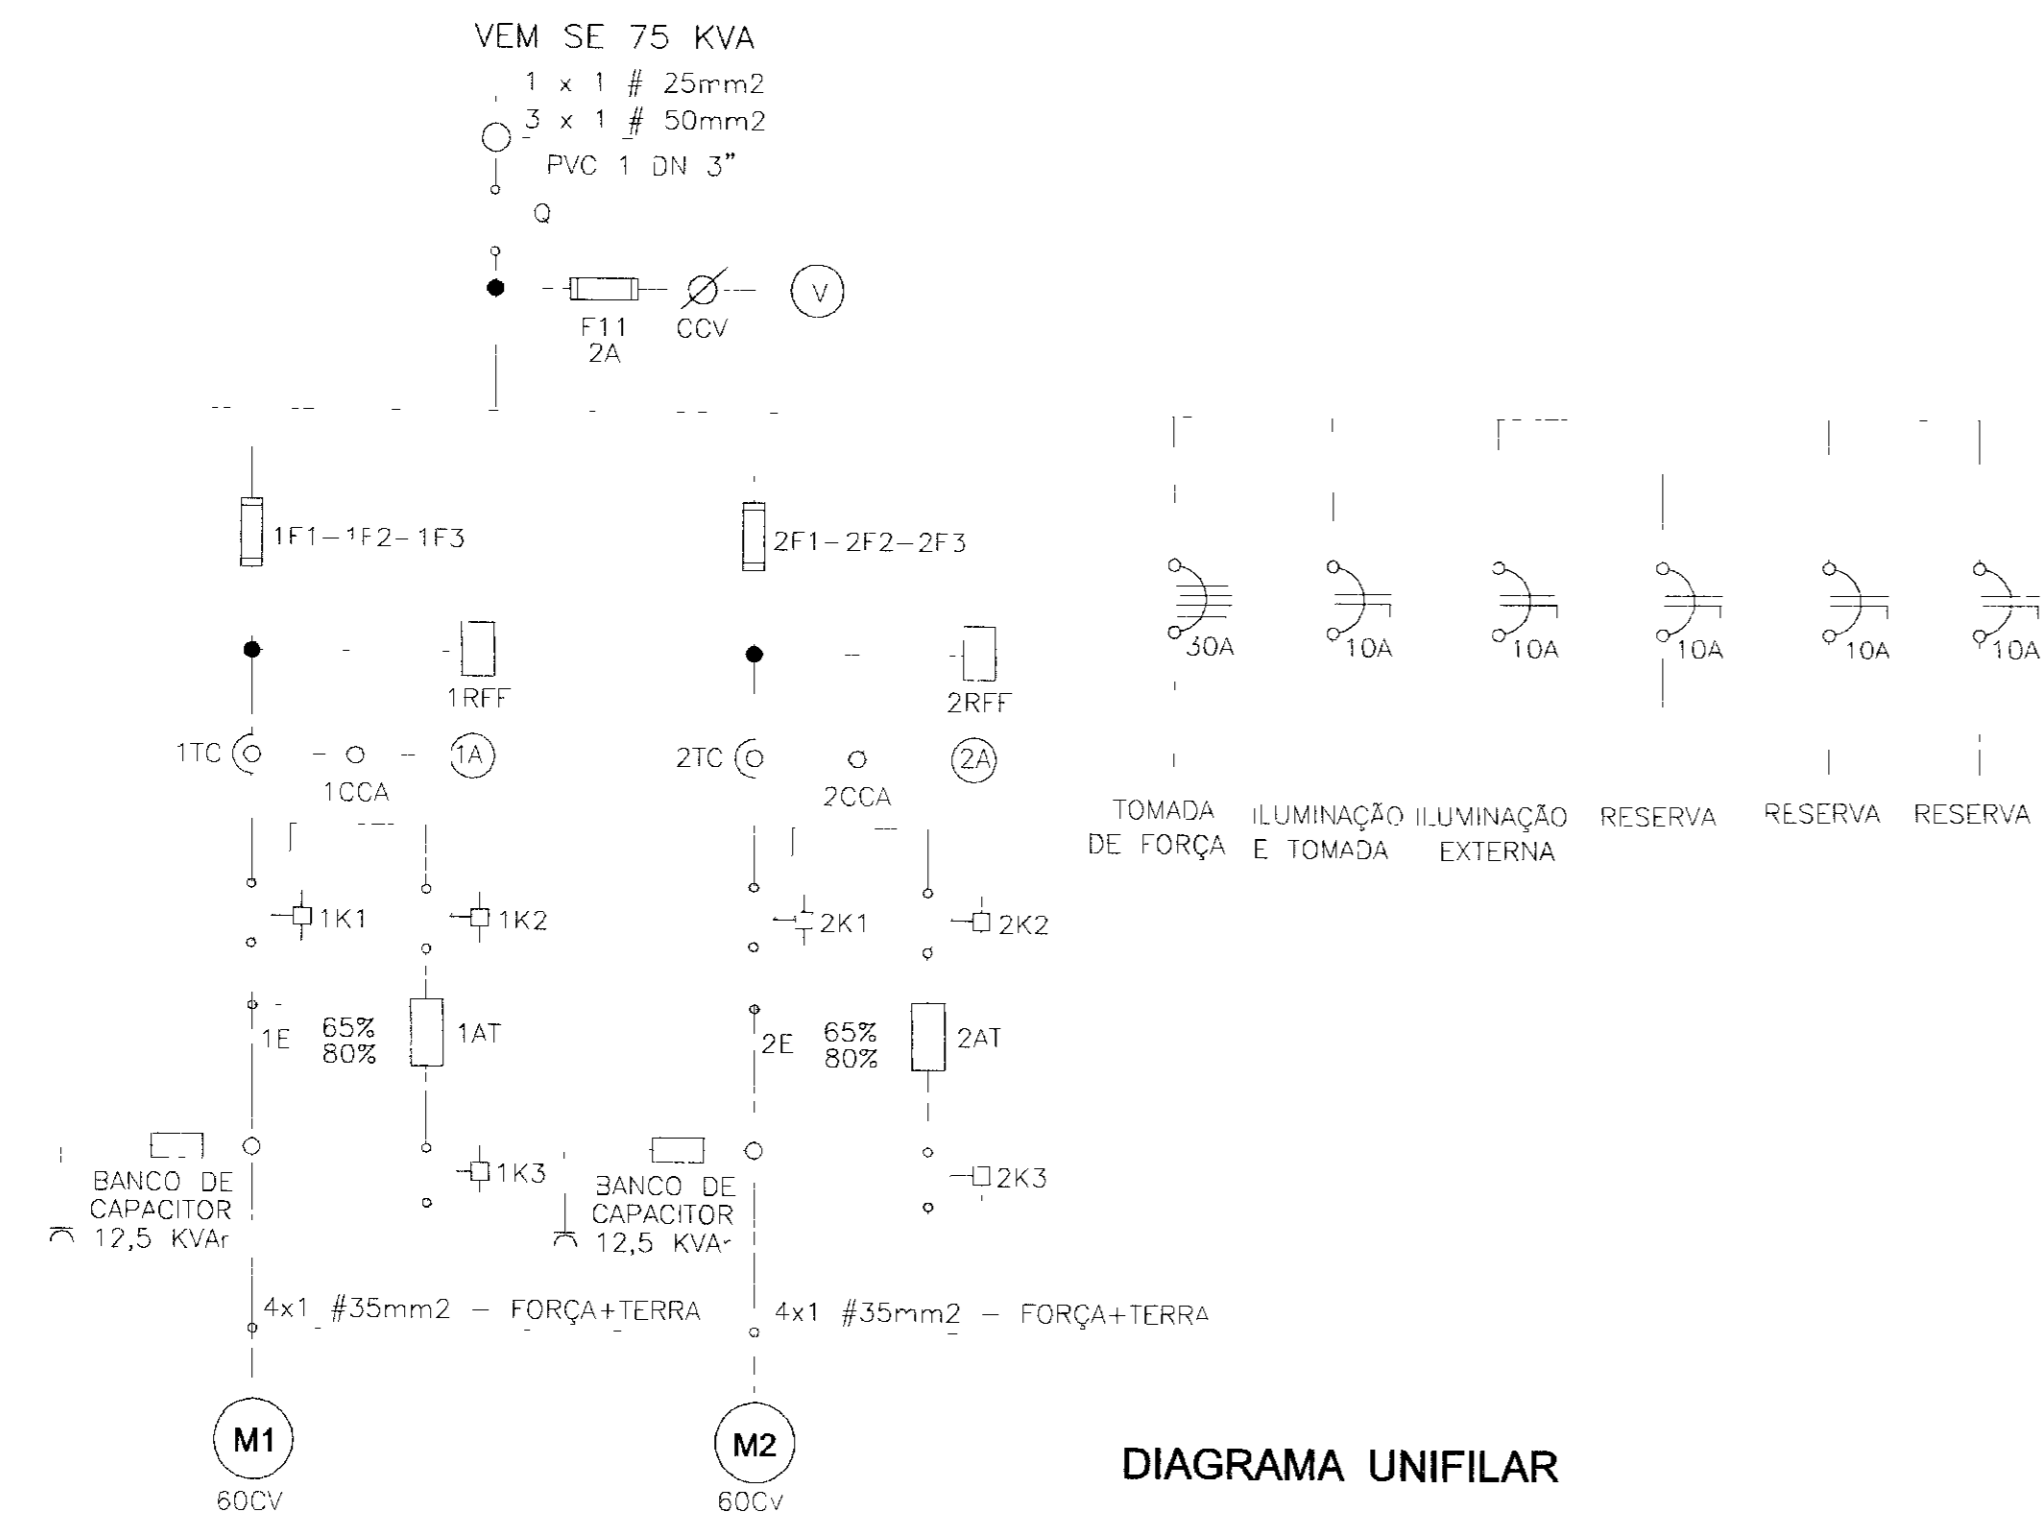

RELAÇÃO DE MATERIAL			
CÓDIGO	QUANT	DESCRIÇÃO	DESCRIÇÃO
Q	1	SECCIONADOR TRIPOLAR 200A	SIEMENS
F11	3	FUZIVEL DZ - 2A INCLUSIVE BASE	SIEMENS
CCV	1	COMUTADOR P/ VOLTIMETRO TIPO VE/10F+FS	SIMTRANS
V	1	VOLTIMETRO 96x96mm 0-500V	HB
1F1-1F2-1F3	3	FUZIVEL NH 160A INCLUSIVE BASE	SIEMENS
2F1-2F2-2F3	3	FUZIVEL NH 160A INCLUSIVE BASE	SIEMENS
1d 2d	2	RELÉ DE TEMPO 220V 0-30S TIPO TLE-11	INELSA
1RFF - 2RFF	2	RELÉ FALTA DE FASE 380V, TIPO FFN-01	ALTRONIC
1TC 2TC	6	TRANSFORMADOR E CORRENTE 200/5A	HB
1CCA - 2CCA	2	COMUTADOR PARA AMPERIMETRO TIPO Av 31/10F+FS	SIEMENS
1A - 2A	2	AMPERIMETRO 96x96mm 0 200/5A	HB
1K1 - 2K1	2	CONTACTOR 220V 3TF 50 22 0A-N1-10A	SIEMENS
1K2 - 2K2	2	CONTACTOR 220V 3TF 47 22-0A-N1-63A	SIEMENS
1K3 - 2K3	2	CONTACTOR 220V 3TF 45 22-0A-N1-38A	SIEMENS
1E - 2E	2	RELÉ TÉRMICO 3UA 60 (80-120/4)	SIEMENS
1AT - 2AT	2	AUTO TRANSFORMADOR 65 A 80% 60CV	INELSA
1h - 2h	2	HORIMETRO 220V 6 DÍGITOS TIPO "H-01	ALTRONIC
1BL - 2BL	2	BOTÃO LIGÁ (VERDE) - XB2 MA31	TELEMECANIQUE
1BD - 2BD	2	BOTÃO DESLIGA (VERMELHO) - XB2 MA 41	TELEMECANIQUE
1LV - 2LV	2	SINALIZADOR VERMELHO 220V LB2 M104	TELEMECANIQUE
1CS - 2CS	2	CHAVE SELETORA C/ PLAQUETA "MAN-AUT" 220V - TIPO x B2 MG41	SIMTRANS
1BNP - 2BNP	2	BÓIA DE NIVEL DE PROTEÇÃO - 10A	-
T11-T12-T13-T14	2	CONECTOR TIPO SAK 10,0 KG	SIEMENS
T21-T22-T23-T24	2	CONECTOR TIPO SAK 10,0 KG	SIEMENS





OBS. OS MATERIAIS CITADOS NO QUADRO ACIMA, PODERÃO SER SUBSTITUÍDOS POR OUTRAS MARCAS, DESDE QUE ATENDAM AS ESPECIFICAÇÕES TÉCNICAS DE PROJETO

02/02/2011
 02/0011
 SERRAVALLE

01045

LEGENDA	NOTAS	DESENHOS DE REFERÊNCIA	REVISÕES				GOVERNO DO ESTADO DO CEARÁ SECRETARIA DOS RECURSOS HÍDRICOS - SRH PROÁGUA	
			Nº	NATUREZA DA REVISÃO	DATA	APROV	AS BUILT DAS ADUTORAS DE ICÓ E IGUATU	
							ADUTORA DE IGUATU	
							EST ELEVATÓRIA EE-03 (ETA)	
							PROJETO ELÉTRICO	
							CCM PARTIDA COMPENSADA ((1A+1R)x60cv)	
							VBA CONSULTORES	
							CONTRATO 09/PROAGUA/CS/SRH	
							DATA NOV/2001	
							ESCALA INDICADA	
							Nº DO DESENHO	
							PE ETA.EB3 IGT-07/07	

SUBESTAÇÃO AÉREA

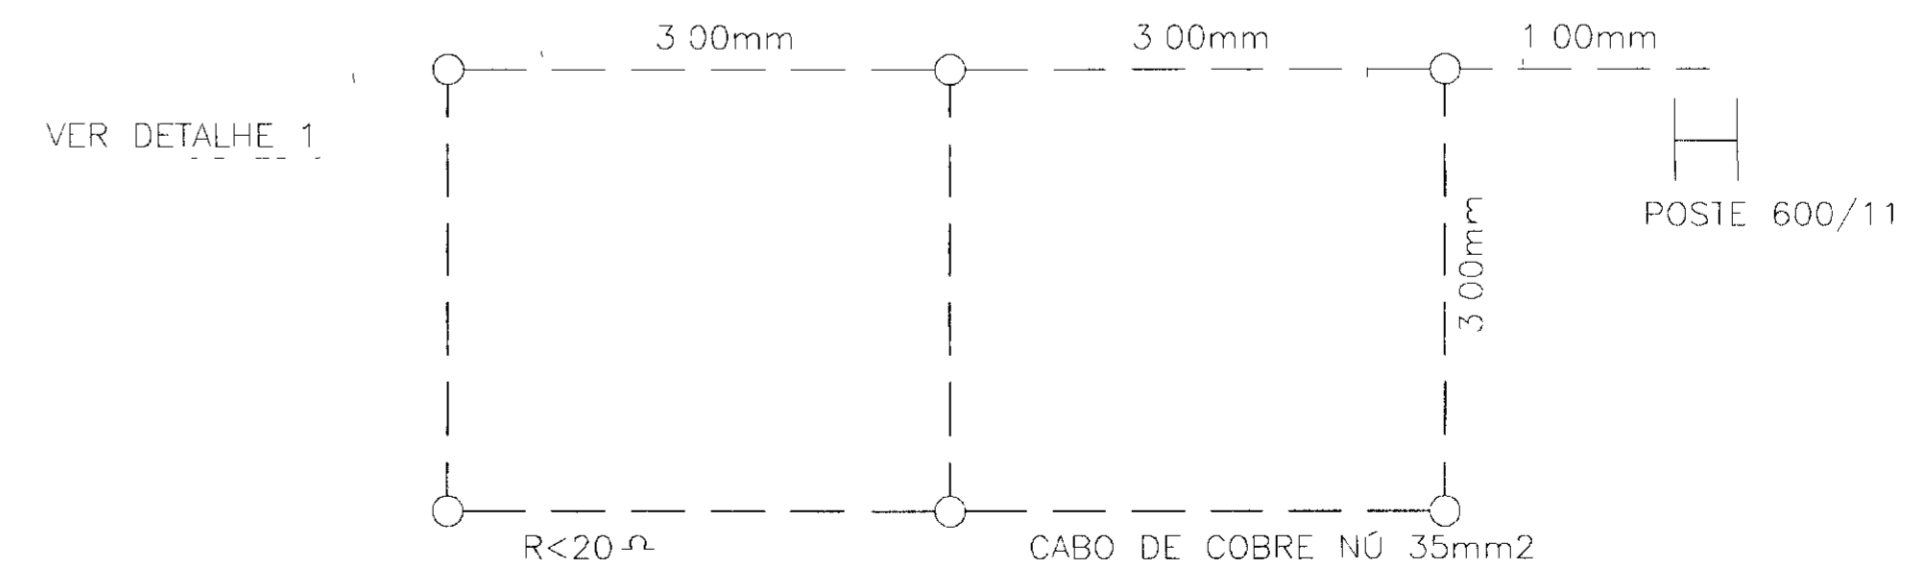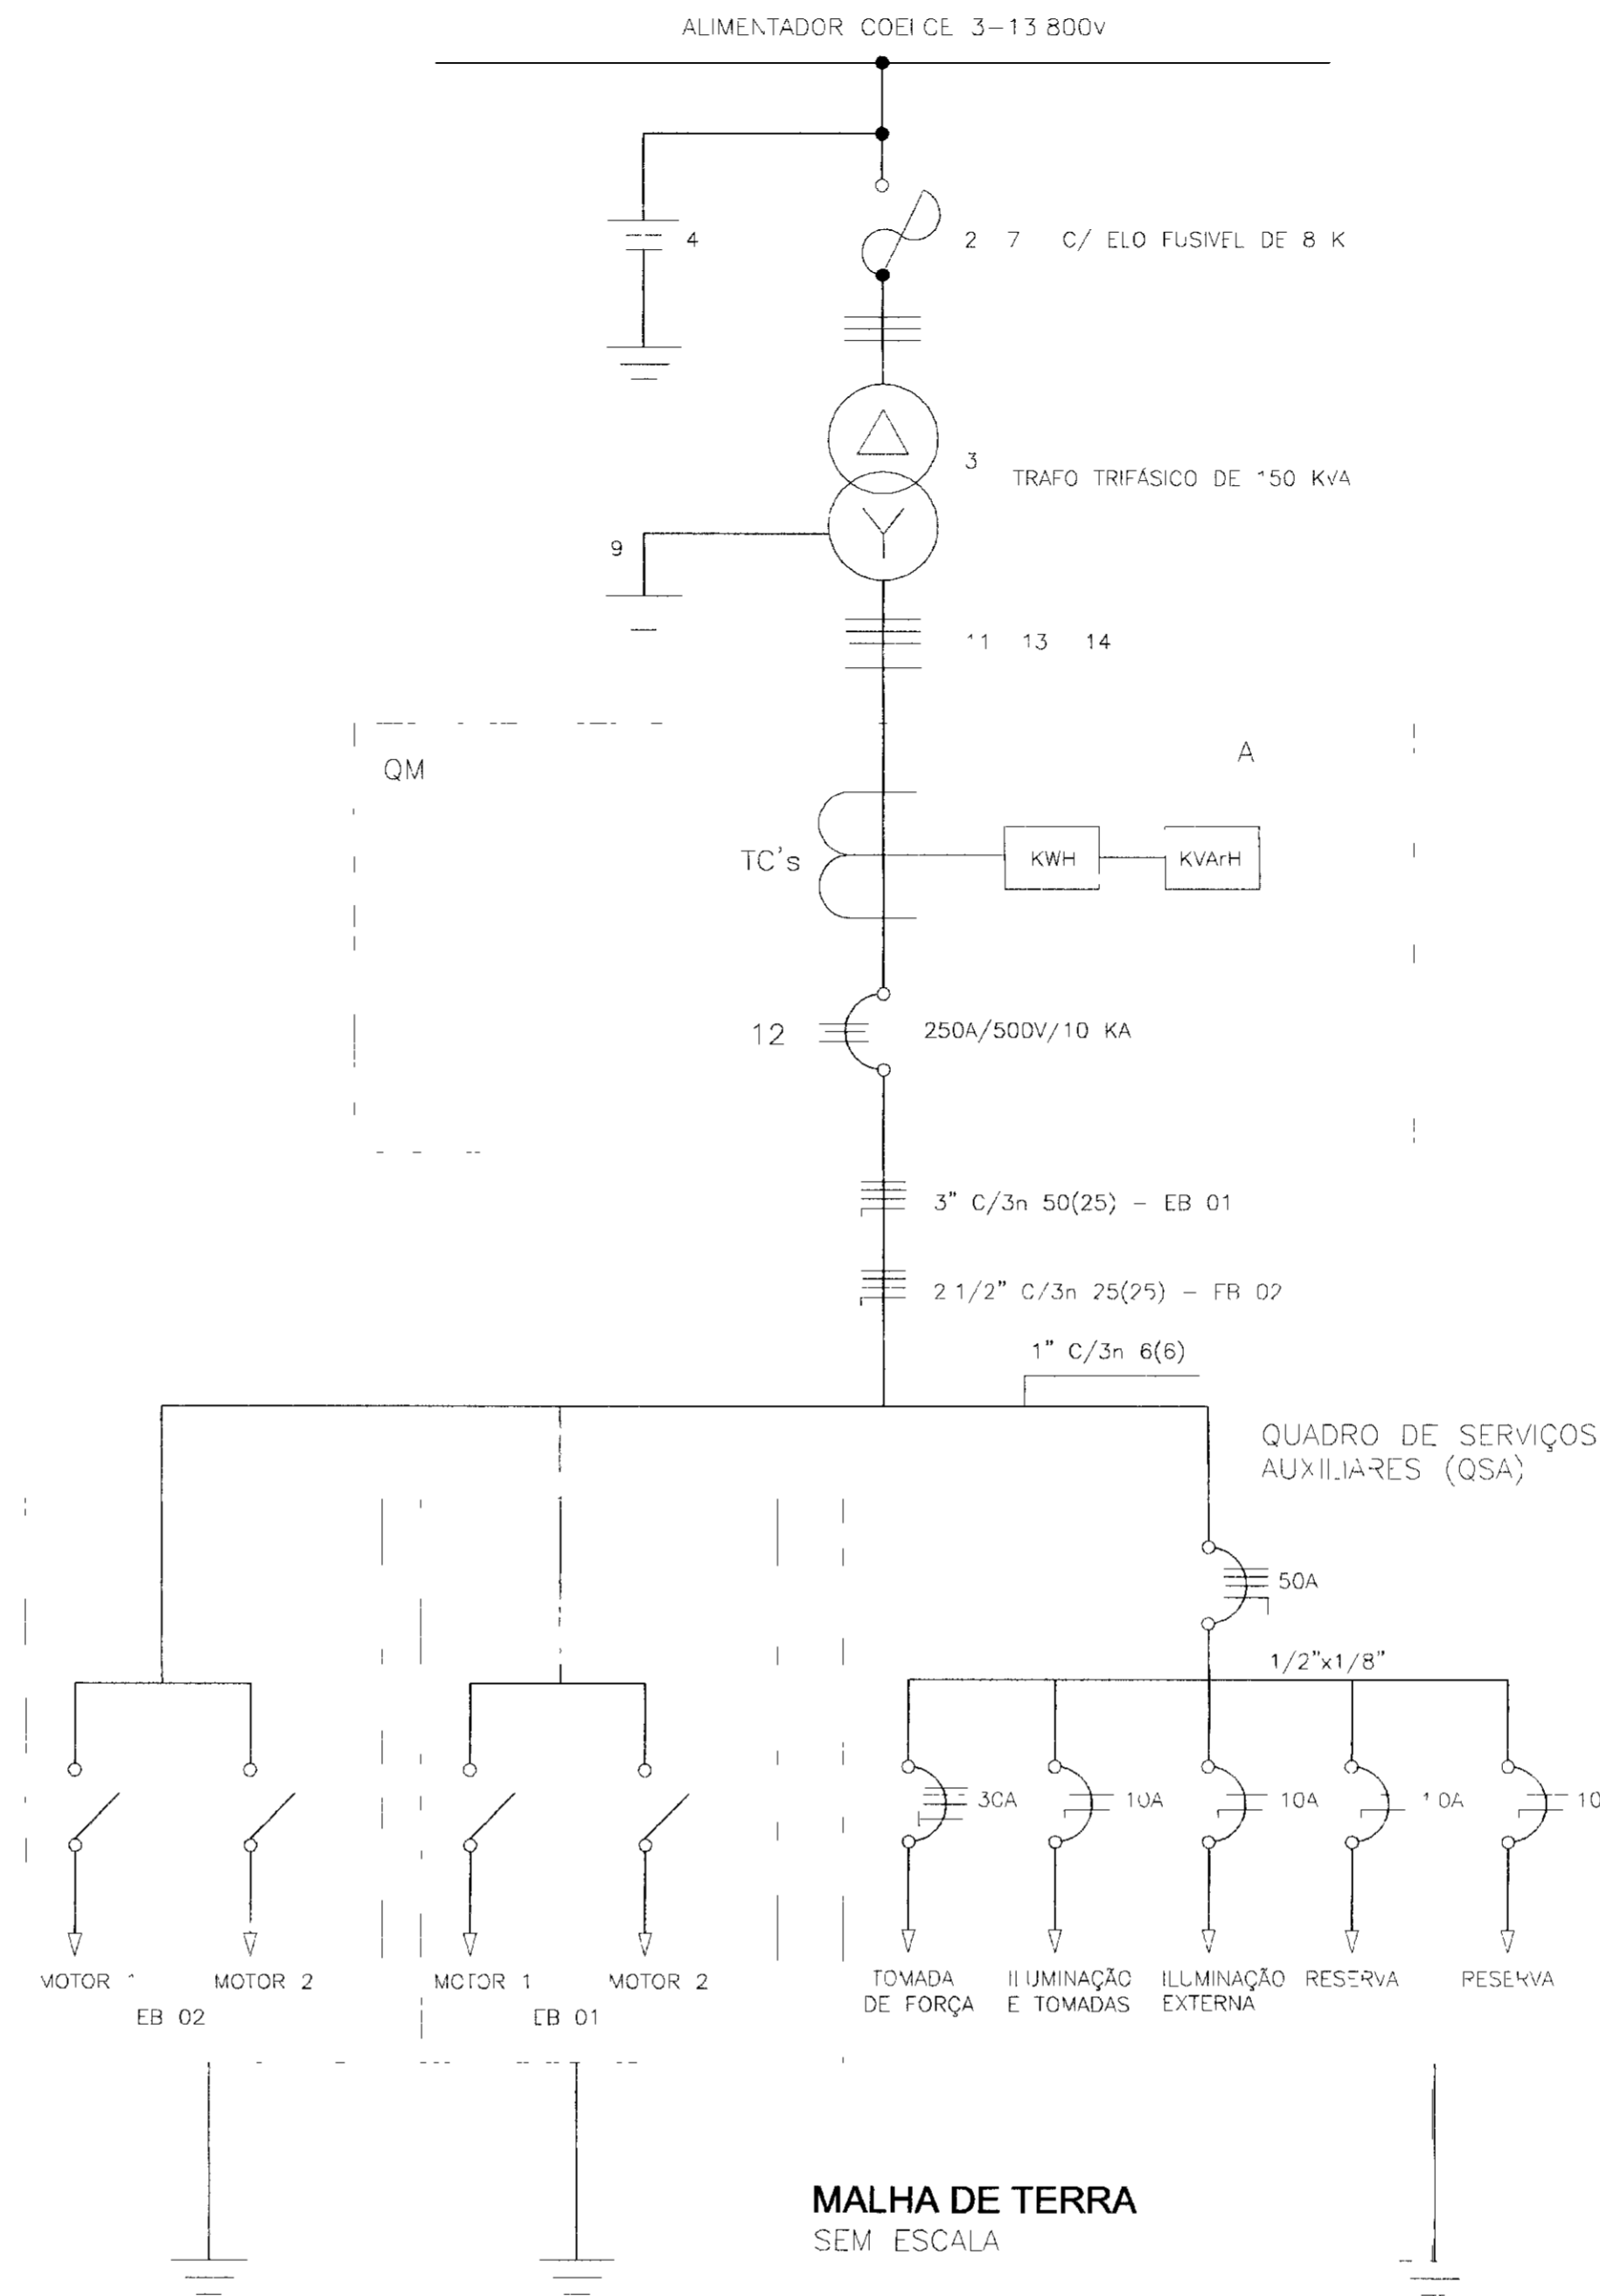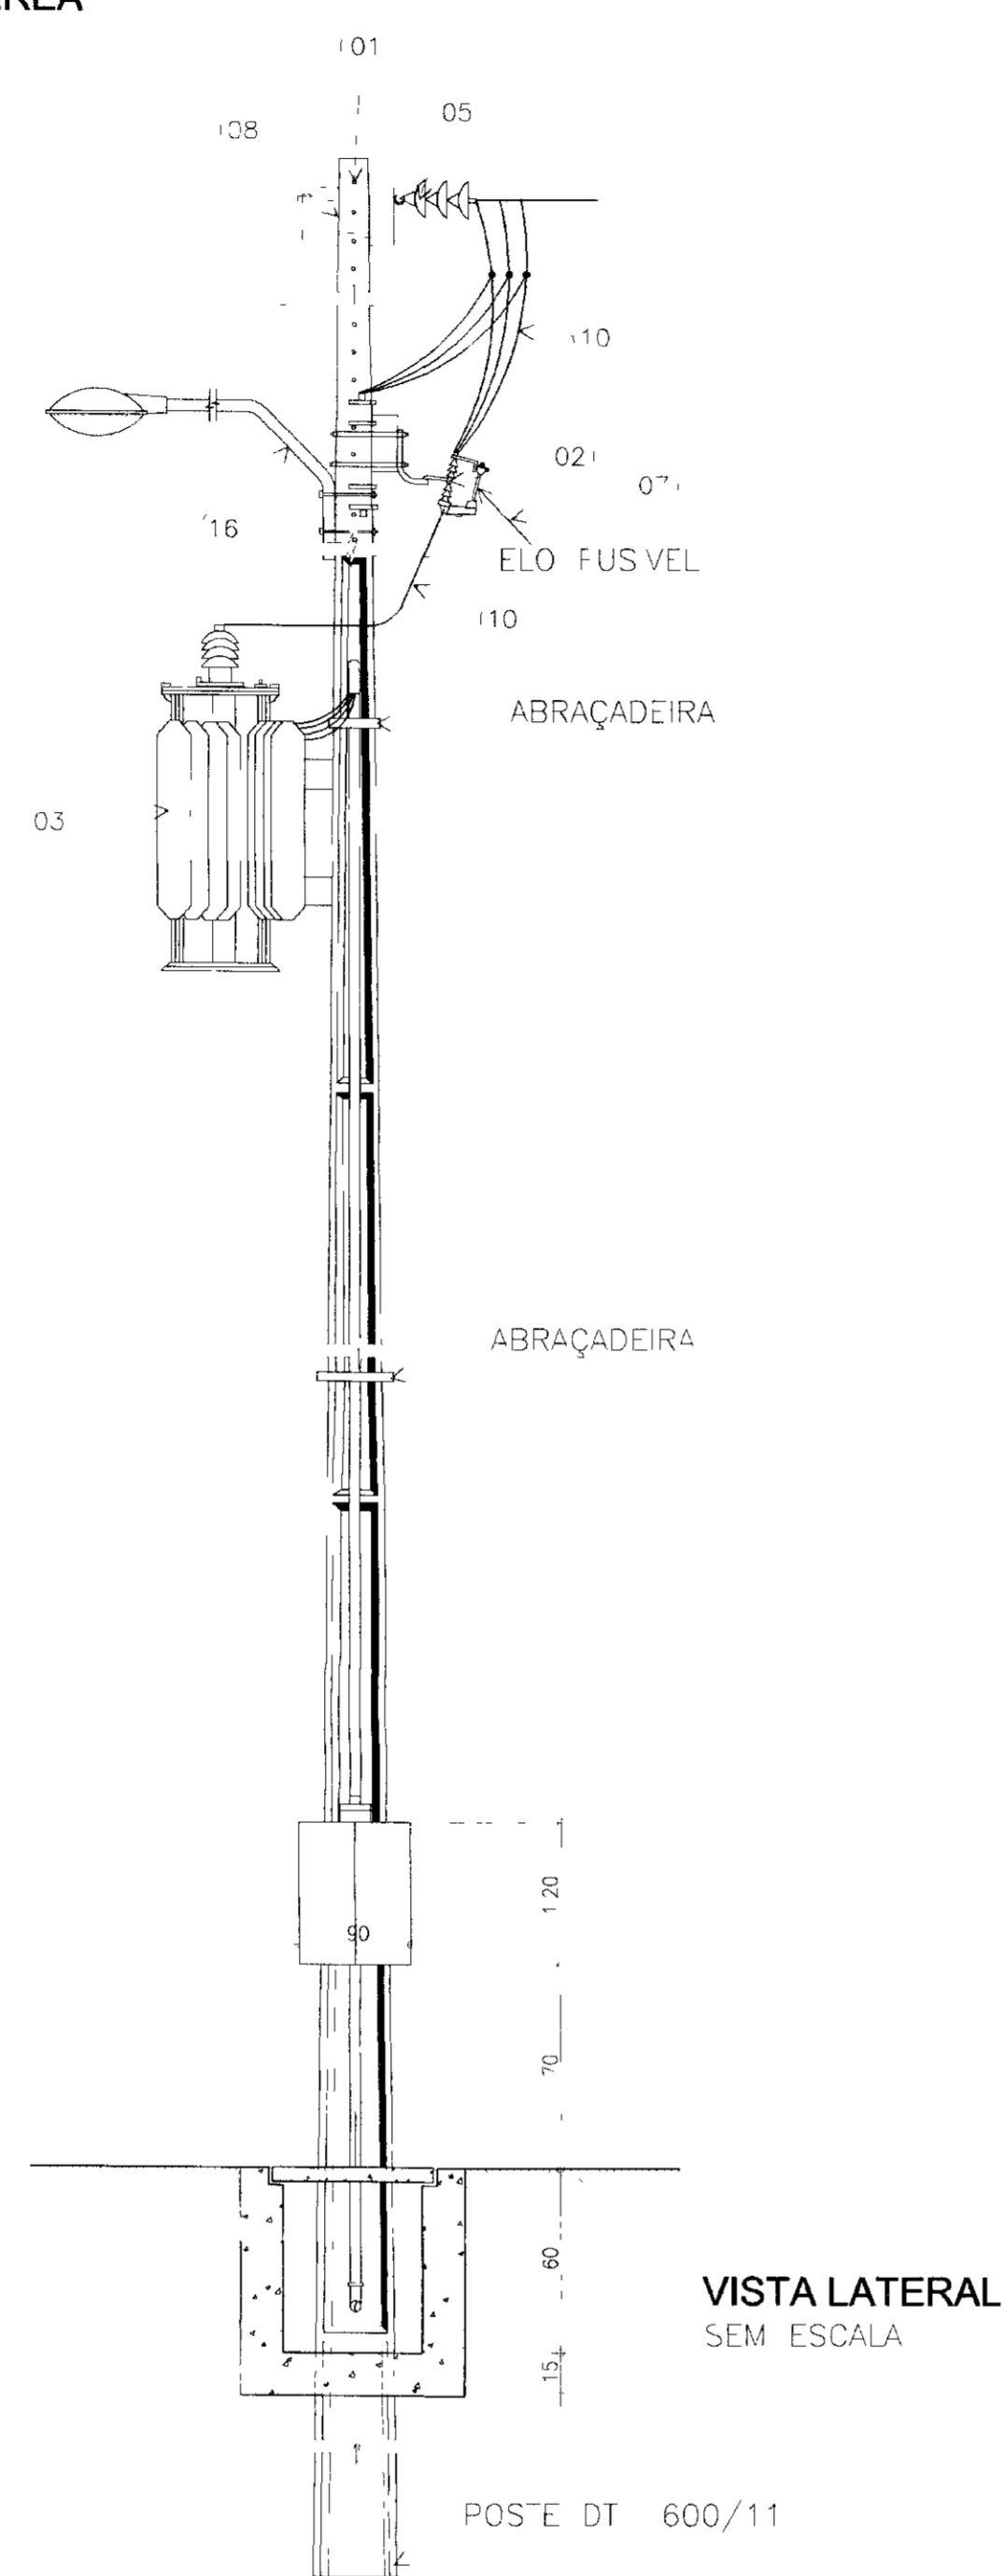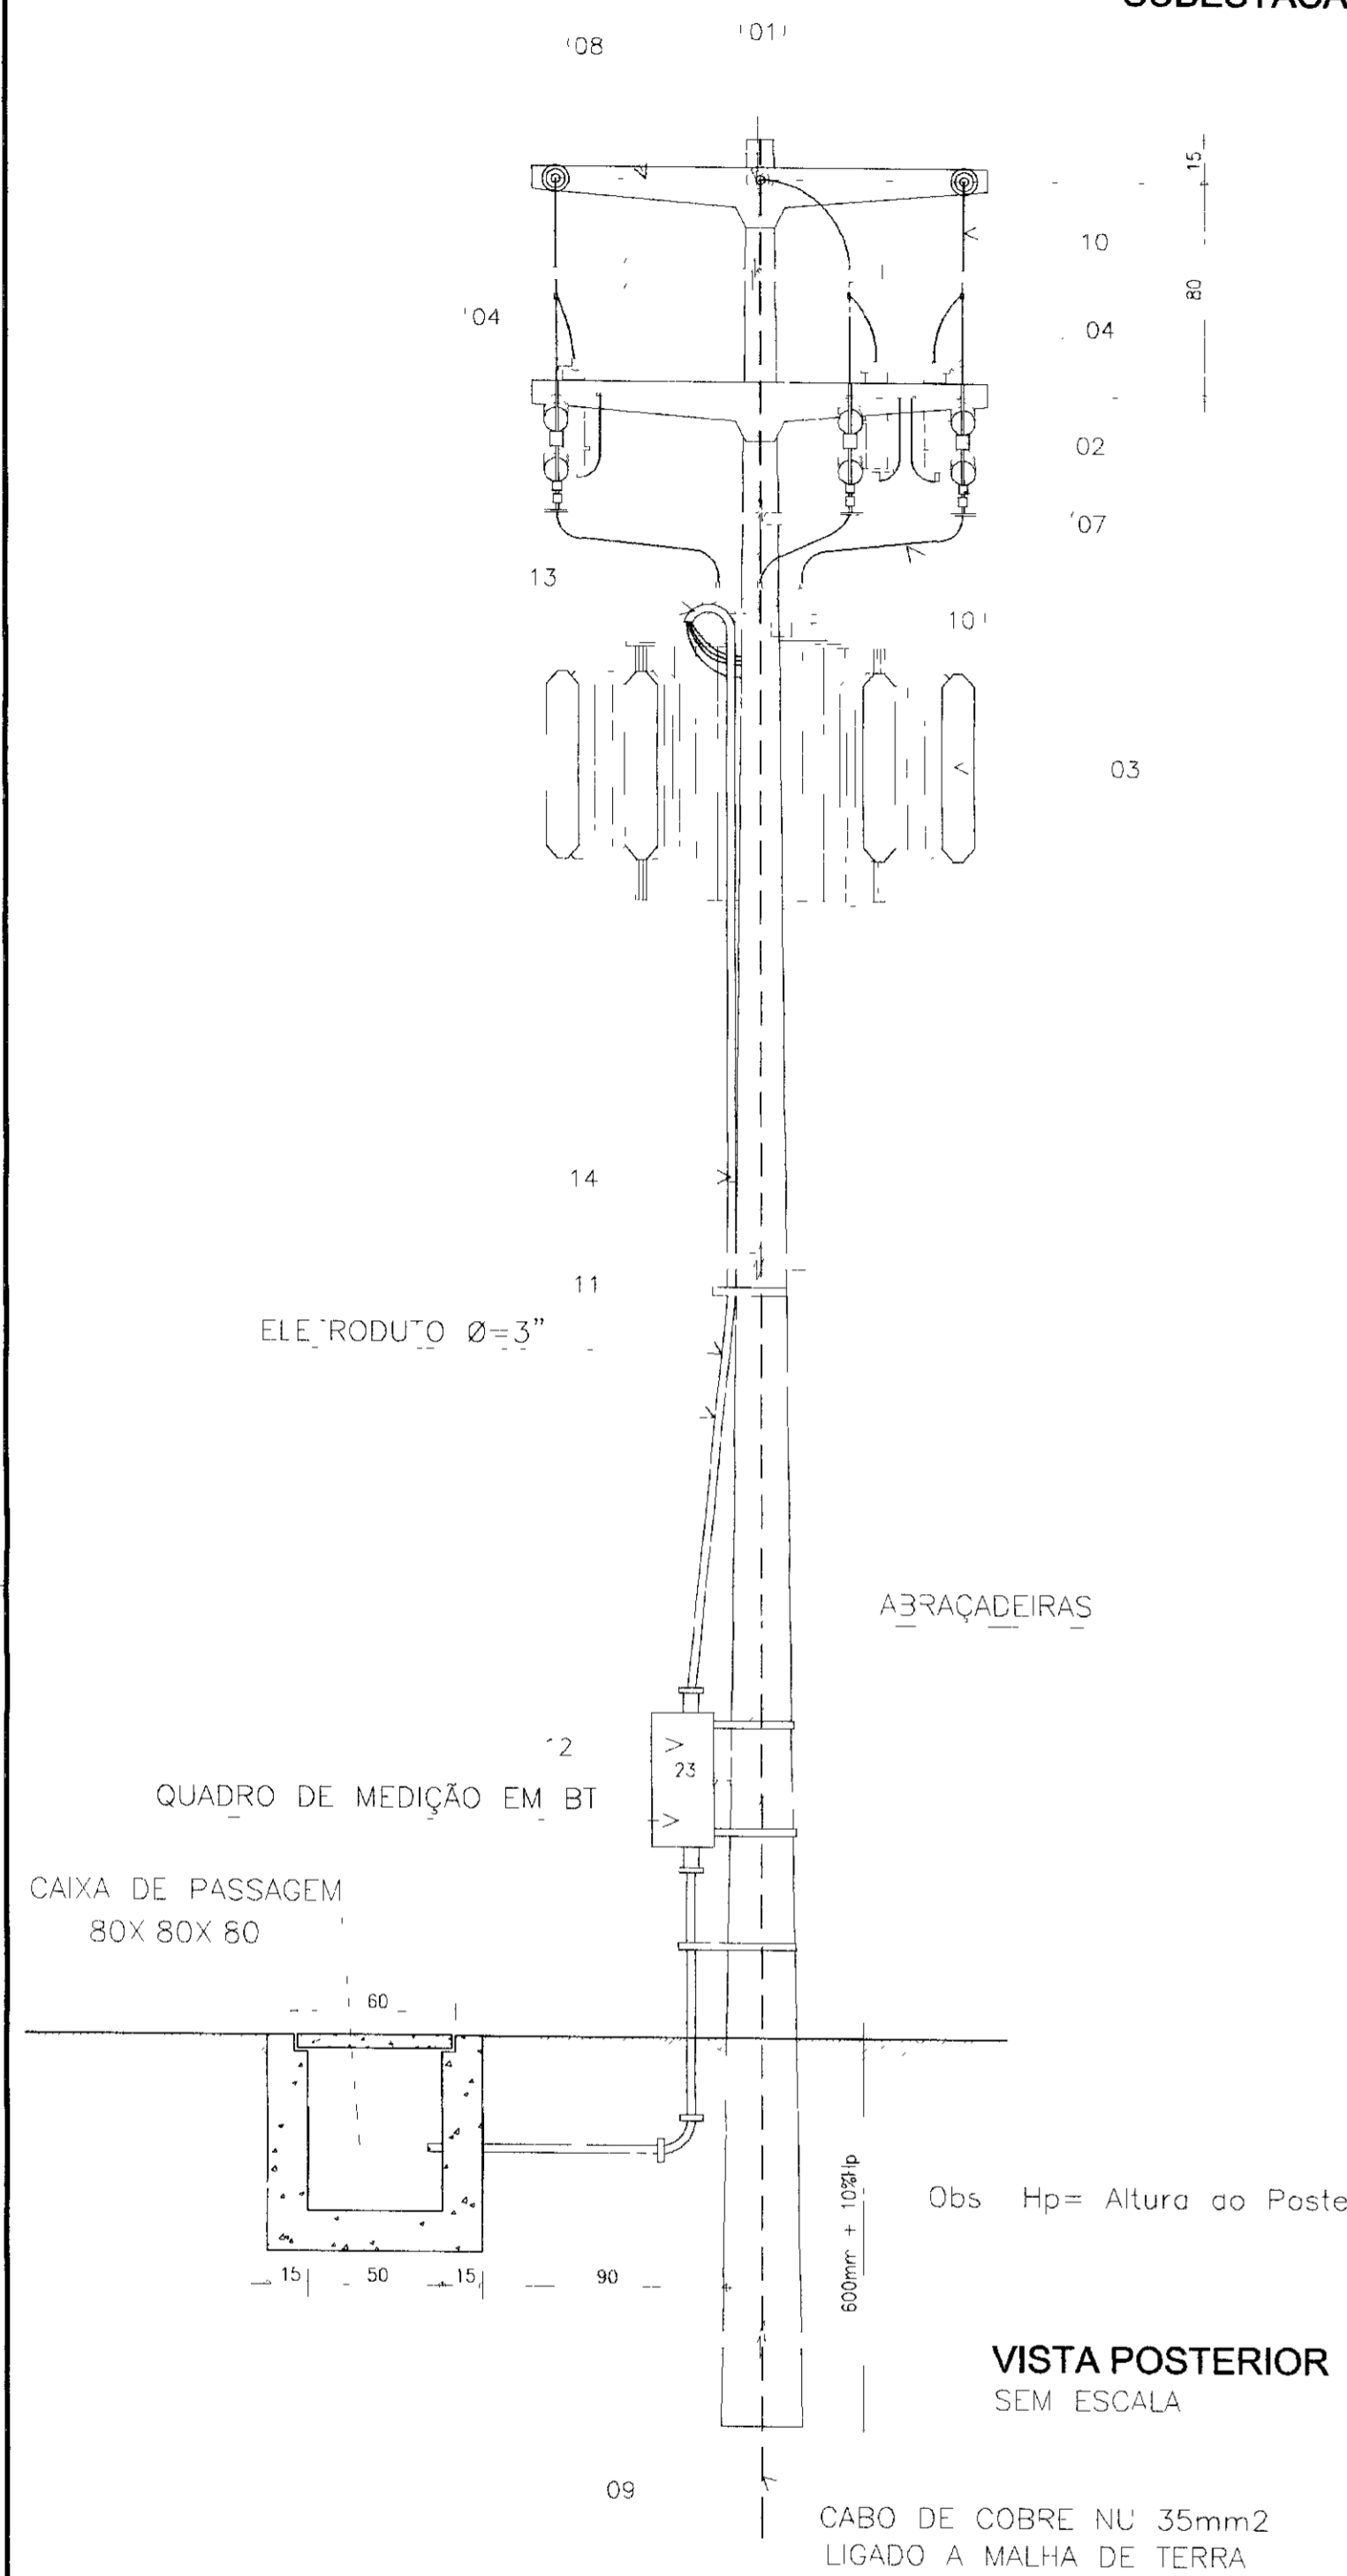

NOTA
1) CASO SEJA NECESSÁRIO AMPLIAR-SE A MALHA DE TERRA, AS NOVAS PARTES SERÃO COLOCADAS SEGUNDO DISPOSIÇÃO NESTE DESENHO MAS SEMPRE SERÃO COLOCADAS EM CAIXA DE CONCRETO CONFORME MOSTRADO NO DETALHE

LEGENDA DA SE

- 1 - POSTE DE CONCRETO ARMADO DUPLO T 600/11
 - 2 - CHAVE FUSIVEL INDICADORA UNIPOLAR 15KV-100A NB 95 KV
 - 3 - TRANSFORMADOR TRIFÁSICO DE DISTRIBUIÇÃO AÉREA DE 15 KV, RELAÇÃO 13 800/13 200 - 12 600/380 - 220V POTÊNCIA DE 150 KVA
 - 4 - PARA-RAIO TIPO VÁLVULA PARA 12KV, PARA MONTAGEM EM CRUZETA DE CONCRETO
 - 5 - ISOLADOR DE SUSPENSÃO, EM VIDRO TEMPERADO, TIPO GARFO E OLHAL P/15 KV
 - 6 - HASTE DE TERRA DE AÇO COBREADO DE SEÇÃO CIRCULAR 5/8" X 2,4m
 - 7 - ELO FUSIVEL 8 K
 - 8 - CRUZETA DE CONCRETO ARMADO TIPO NORMAL
 - 9 - CABO DE COBRE NU 35mm2
 - 10 - FIO DE COBRE NU 25mm2
 - 11 - ELETRODUTO PVC RÍGIDO 3" CONTENDO 3X120mm2 E 1X70mm2 (CABO DE PVC 70 C - ISOLAMENTO P/1 KV)
 - 12 - DISJUNTOR TRIPOLAR 250A/500 V/10KA EM CAIXA MOLDADA
 - 13 - CURVA DE PVC P/ ELETRODUTO Ø3"
 - 14 - LUVA DE PVC P/ELETRODUTO Ø3"
 - 15 - MANILHA DE BARRO VITRIFICADA DIÂMETRO 250mm E PROFUNDIDADE DE 400mm
 - 16 - LUMINÁRIA COM BRAÇO PADRÃO ILUMINAÇÃO PÚBLICA, FECHADA, COM LÂMPADA VM-250W COM REATOR 220V E RELÉ FOTOELÉTRICO
 - A - QUADRO DE MEDIÇÃO TRIFÁSICO, MONTAGEM EM POSTE, DIMENSÕES 1200x900x260 mm, PADRÃO COELCE
- OBS - TODOS OS MATERIAIS A SEREM UTILIZADOS DEVERÃO SER NOVOS E PADRÃO COELCE
- A RESISTÊNCIA DO ATERRAMENTO DEVERÁ SER MENOR OU IGUAL A 20 OHMS

LEGENDA

NOTAS

DESENHOS DE REFERÊNCIA

REVISÕES


Nº	NATUREZA DA REVISÃO	DATA	APROV

GOVERNO DO ESTADO DO CEARÁ
SECRETARIA DOS RECURSOS HÍDRICOS - SRH
PROÁGUA

AS BUILT DAS ADUTORAS DE ICÓ E IGUATU


ADUTORA DE IGUATU

DES	ANDRE	EST ELEVATÓRIAS EE-01 e EE-02 PROJETO ELÉTRICO SUBESTAÇÃO AÉREA DE 150KVA	CONTRATO
VISTO	ANDRE		DATA
VERIF	ANDRE		NOV/2001
APROV	ANDRE		ESCALA
VBA CONSULTORES			INDICADA
Nº DO DESENHO			PE CAP EB IGT-01/07

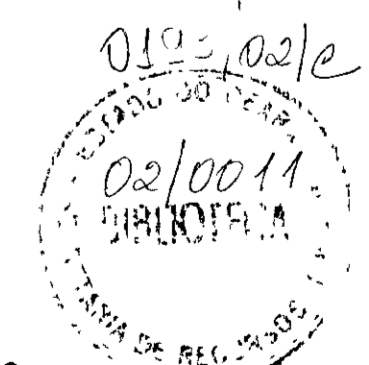


011046

ARM. DAS LAJES DO FUNDO
(esc. 1:50)

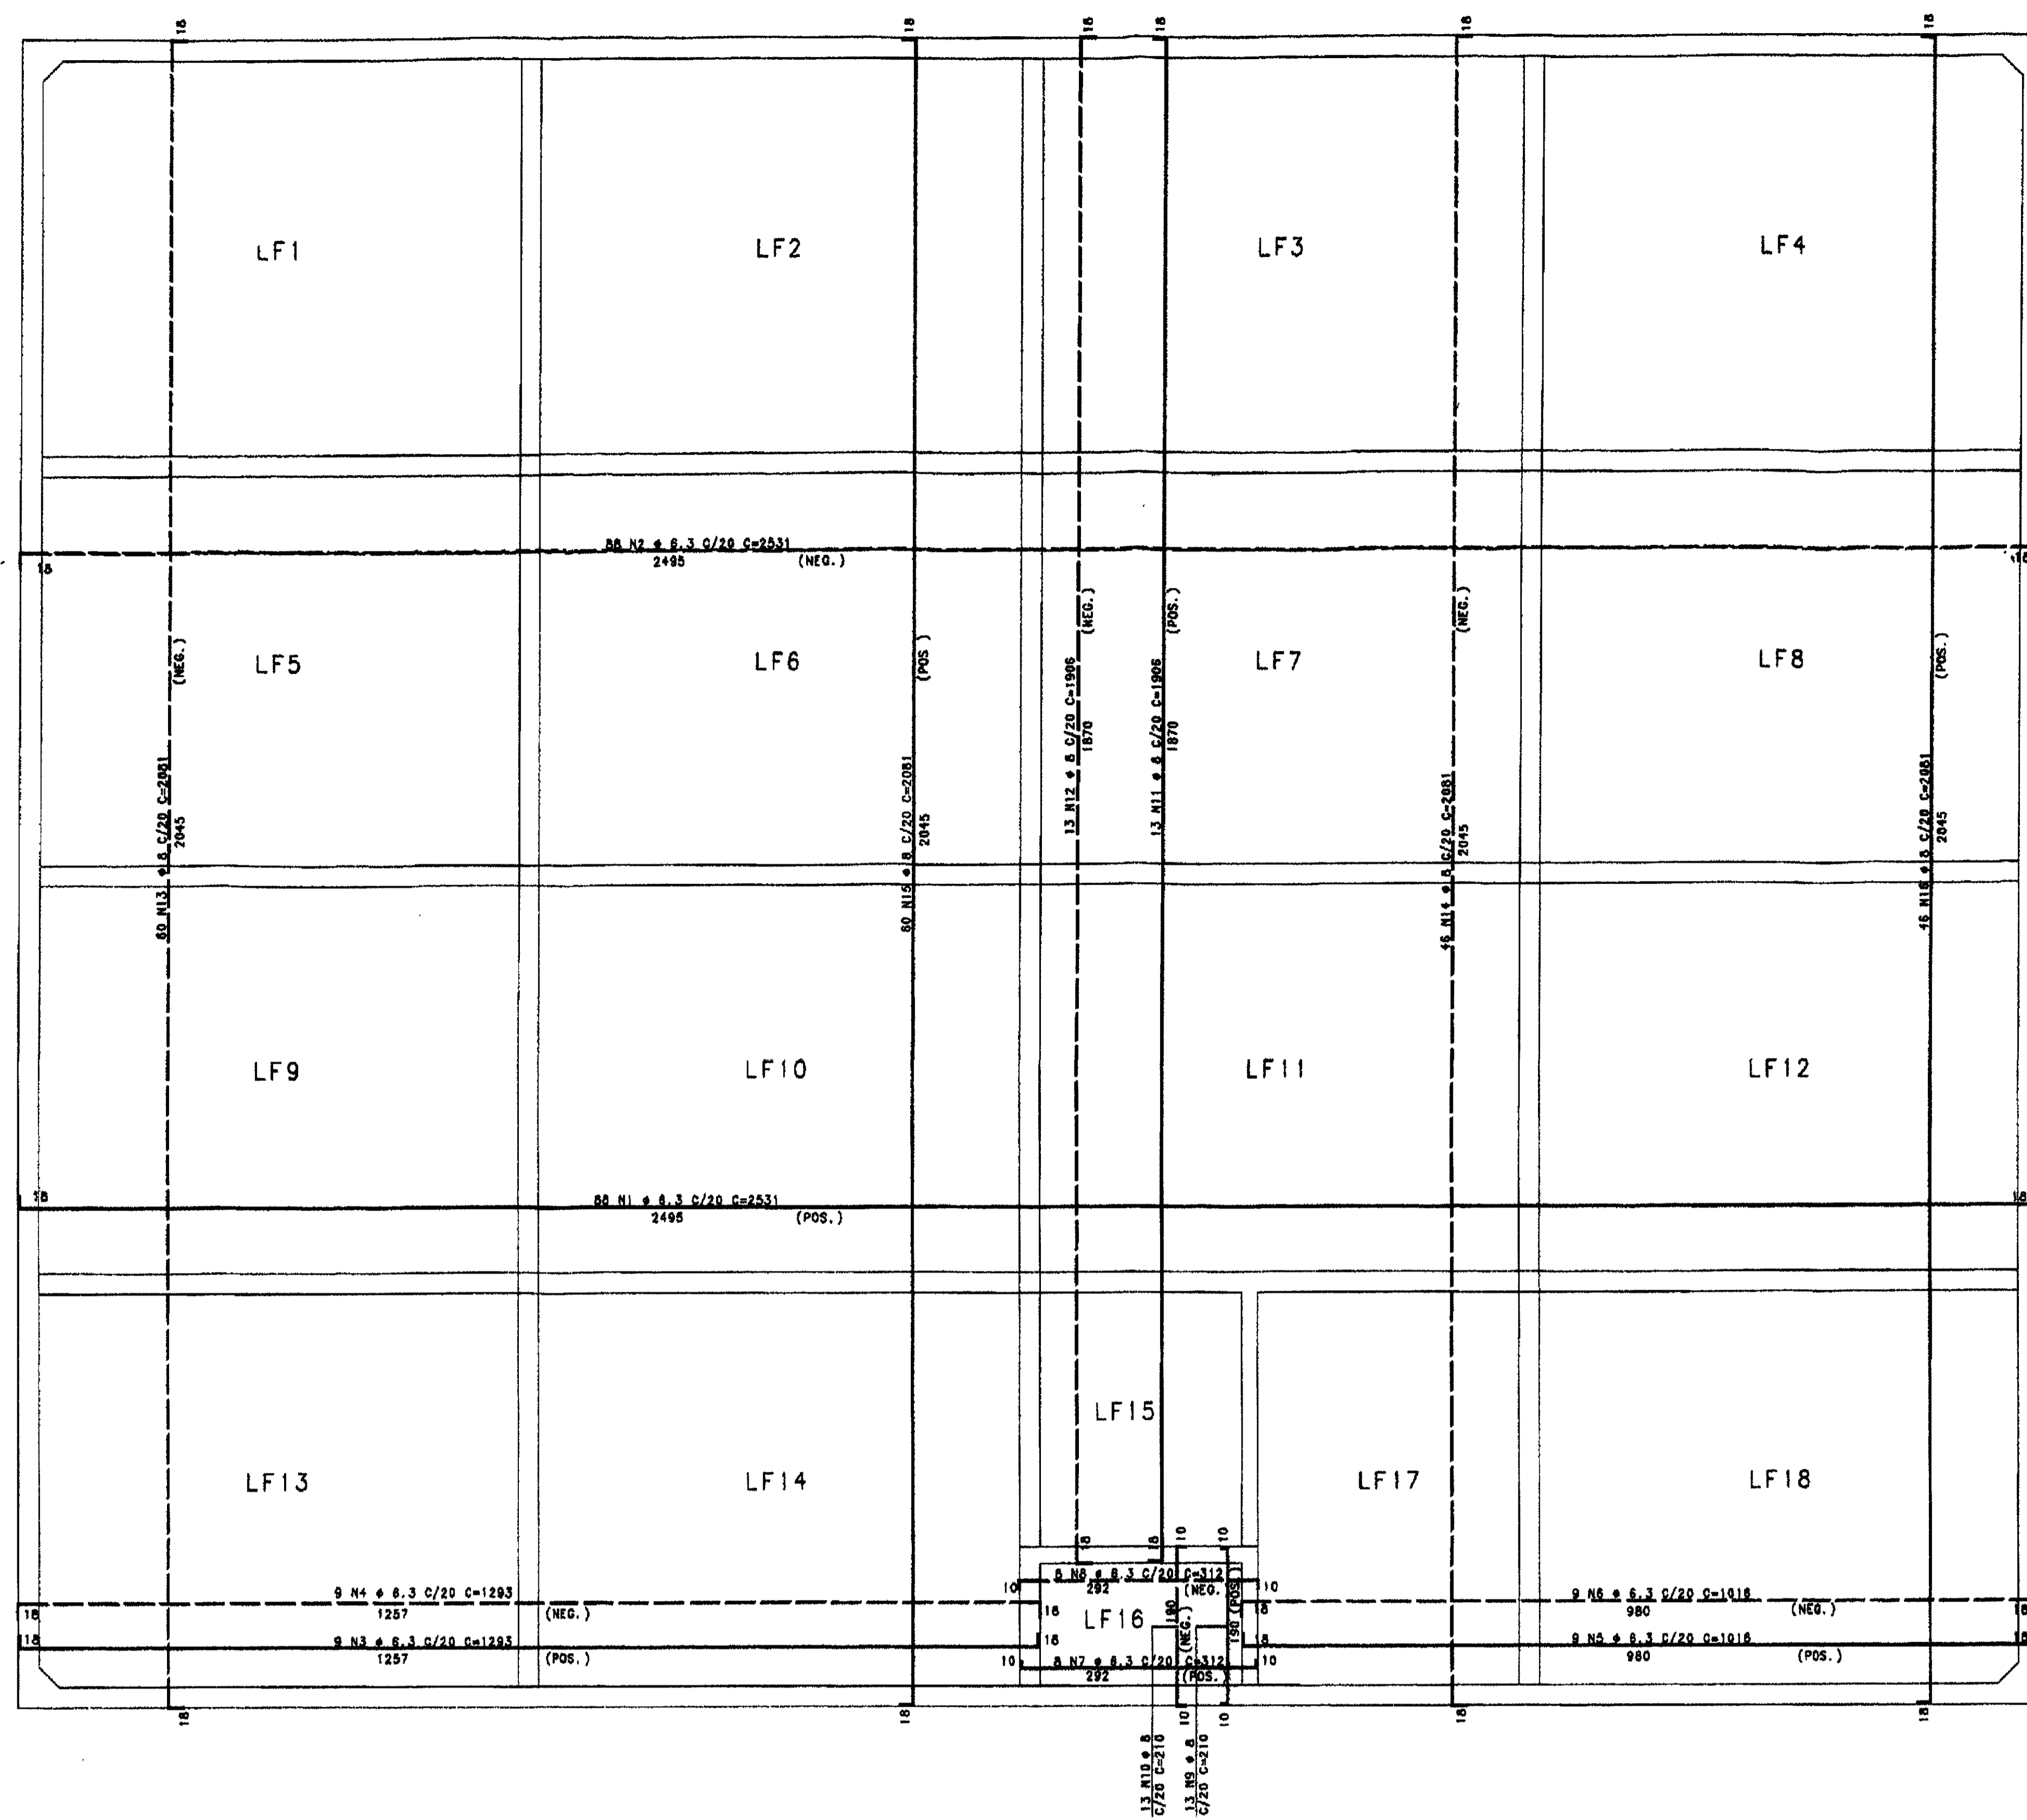

ARM. DAS LAJES DO TAMPA
(esc. 1:50)

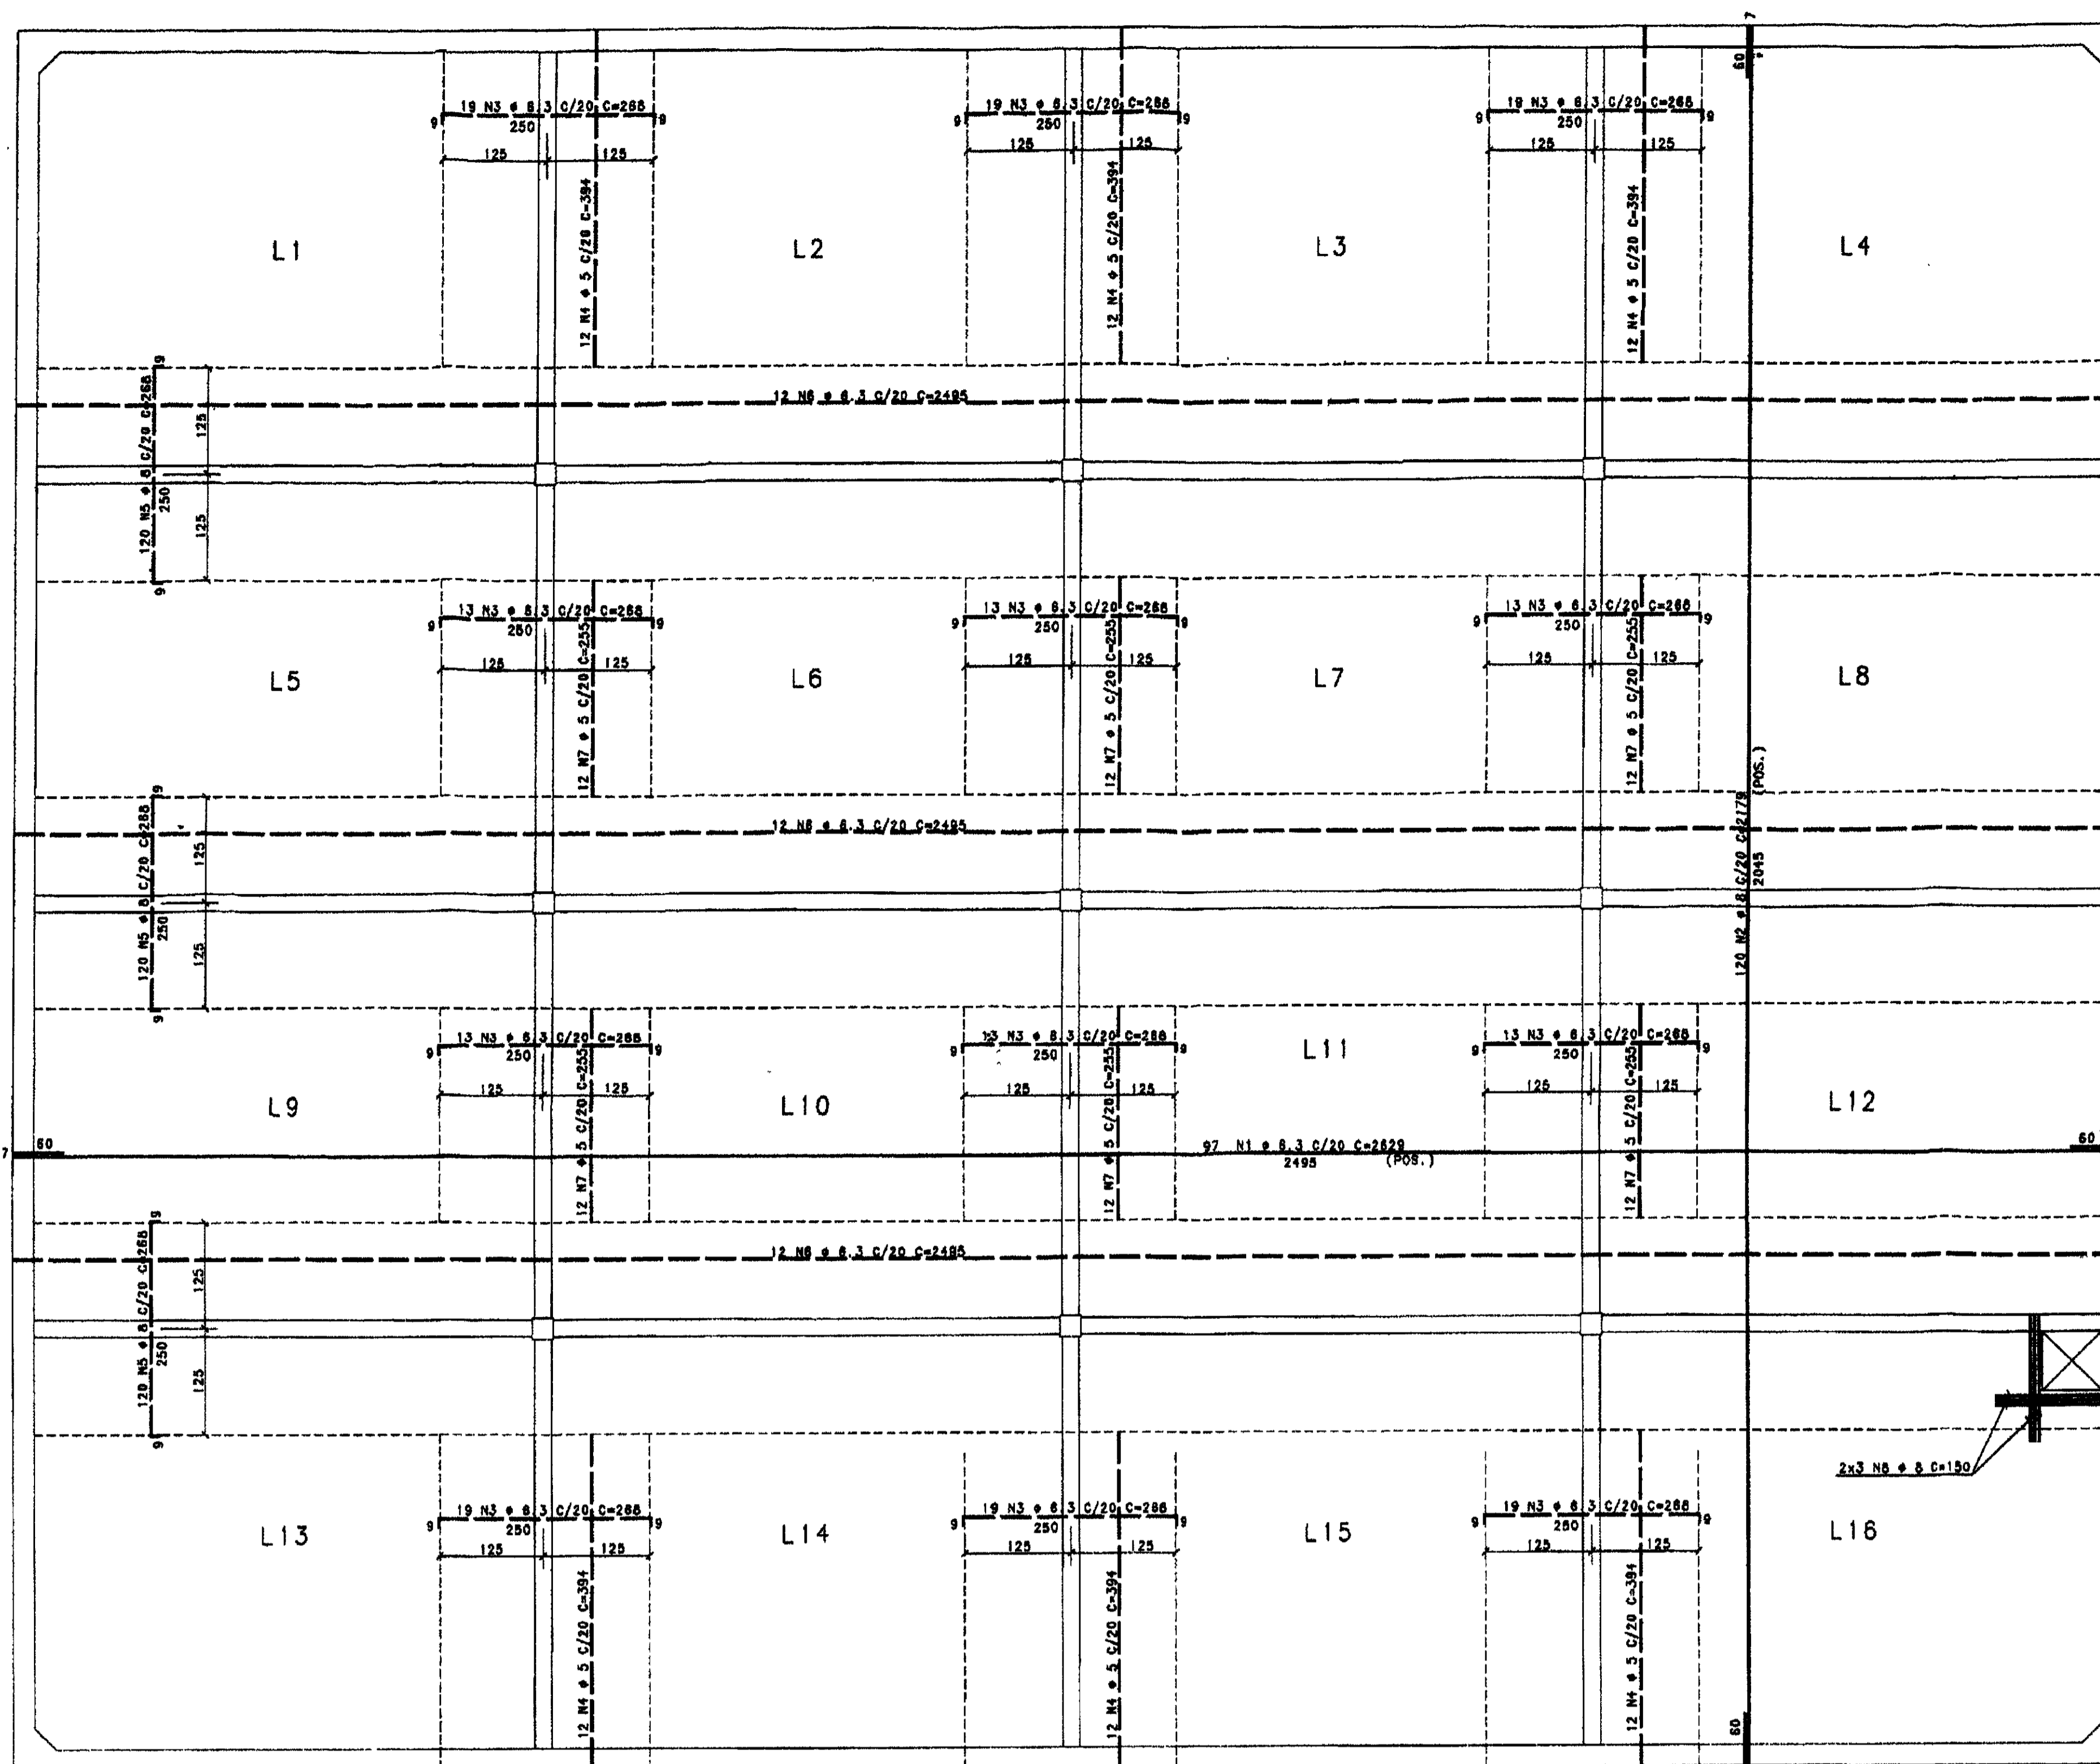


ELEMENTO	POS	BIT (cm)	QUANT	COMPRIMENTO UNIT
ARM. DAS LAJES DO FUNDO	1	8.3	88	2531
		8.3	88	2531
		ARM. DAS LAJES DO TAMPA	1	8.3
8.3	120			2179
8.3	120			385
8.3	38			2485
8.3	72			150
ARM. DAS LAJES DO EXTRAVASOR	1	8.3	123	78
		8.3	4	138
		8.3	10	138
CANTO	1	8	120	150
		8	120	150
PAR. 01	1	12.5	184	595
		8.3	184	595
PAR. 02	1	12.5	144	595
		8.3	144	595
PAR. 03=PAR. 04	(X2)	12.5	288	595
		8.3	288	595
DET. 01 (X9)	1	12.5	38	820
		8.3	270	100

(X2)


ACO	BIT (cm)	COMPR (cm)	CA	PESO (kg)
808	8.3	788	23	23
808	8.3	1183	33	33
804	8.3	1823	50	50
804	10	1772	78	78
804	10	1772	78	78
Peso Total				2995 kg
				10976 kg

ATENCAO!
- DETALHES E RESUMO DE ARMADURA REFERENTES SOMENTE A UMA CELULA.
COMPRIMENTOS DE EMENDA:
• 8 - 55 cm.
• 10 - 70 cm.

ARM. DAS LAJES DO EXTRAVASOR
(esc. 1:50)

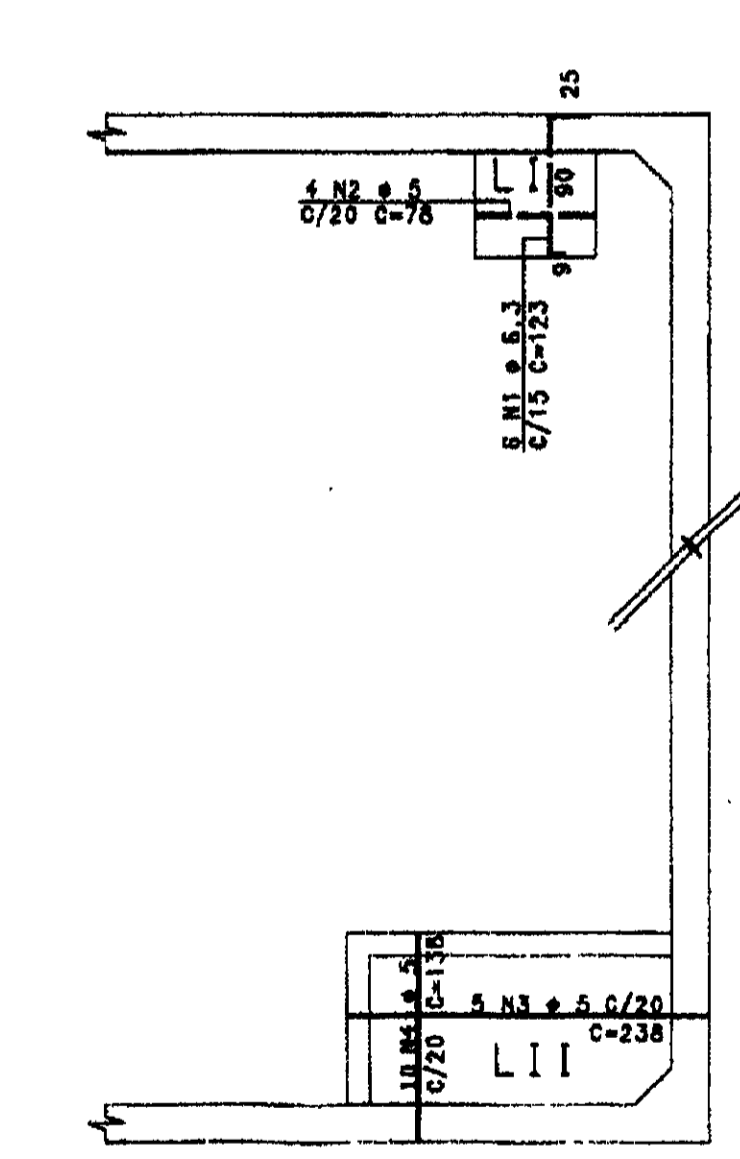


PAR. 01 - 25x510

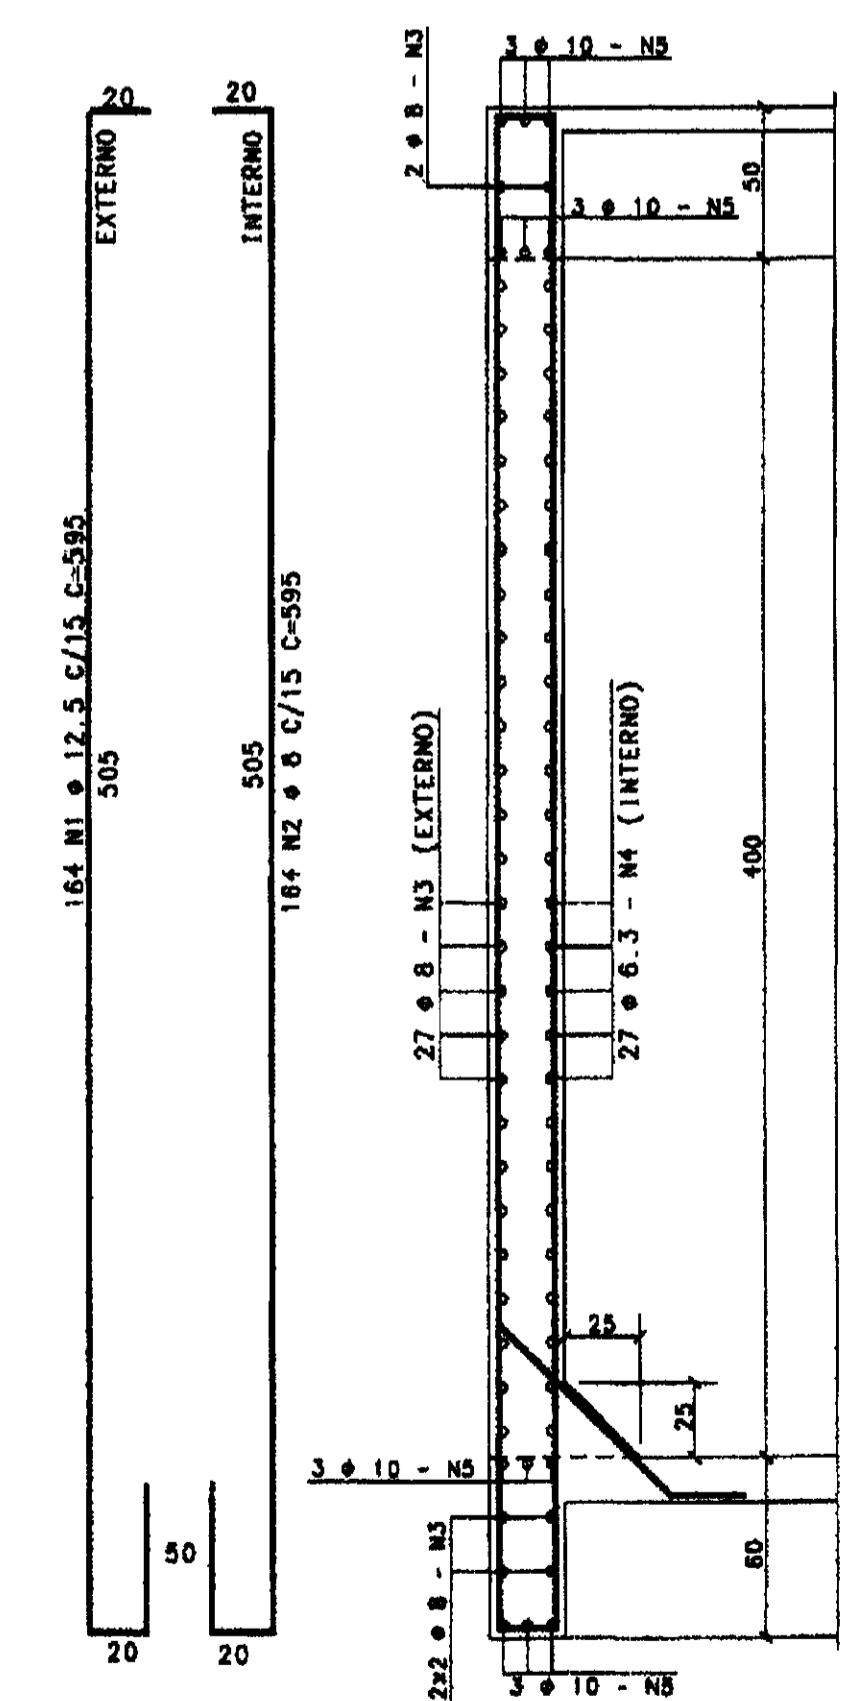

33 N3 # 8 C/15 C=2835
27 N4 # 8.3 C/15 C=2835
4x3 N5 # 10 C=2835

87
184 N6 # 8 C/15 C=137


25x510

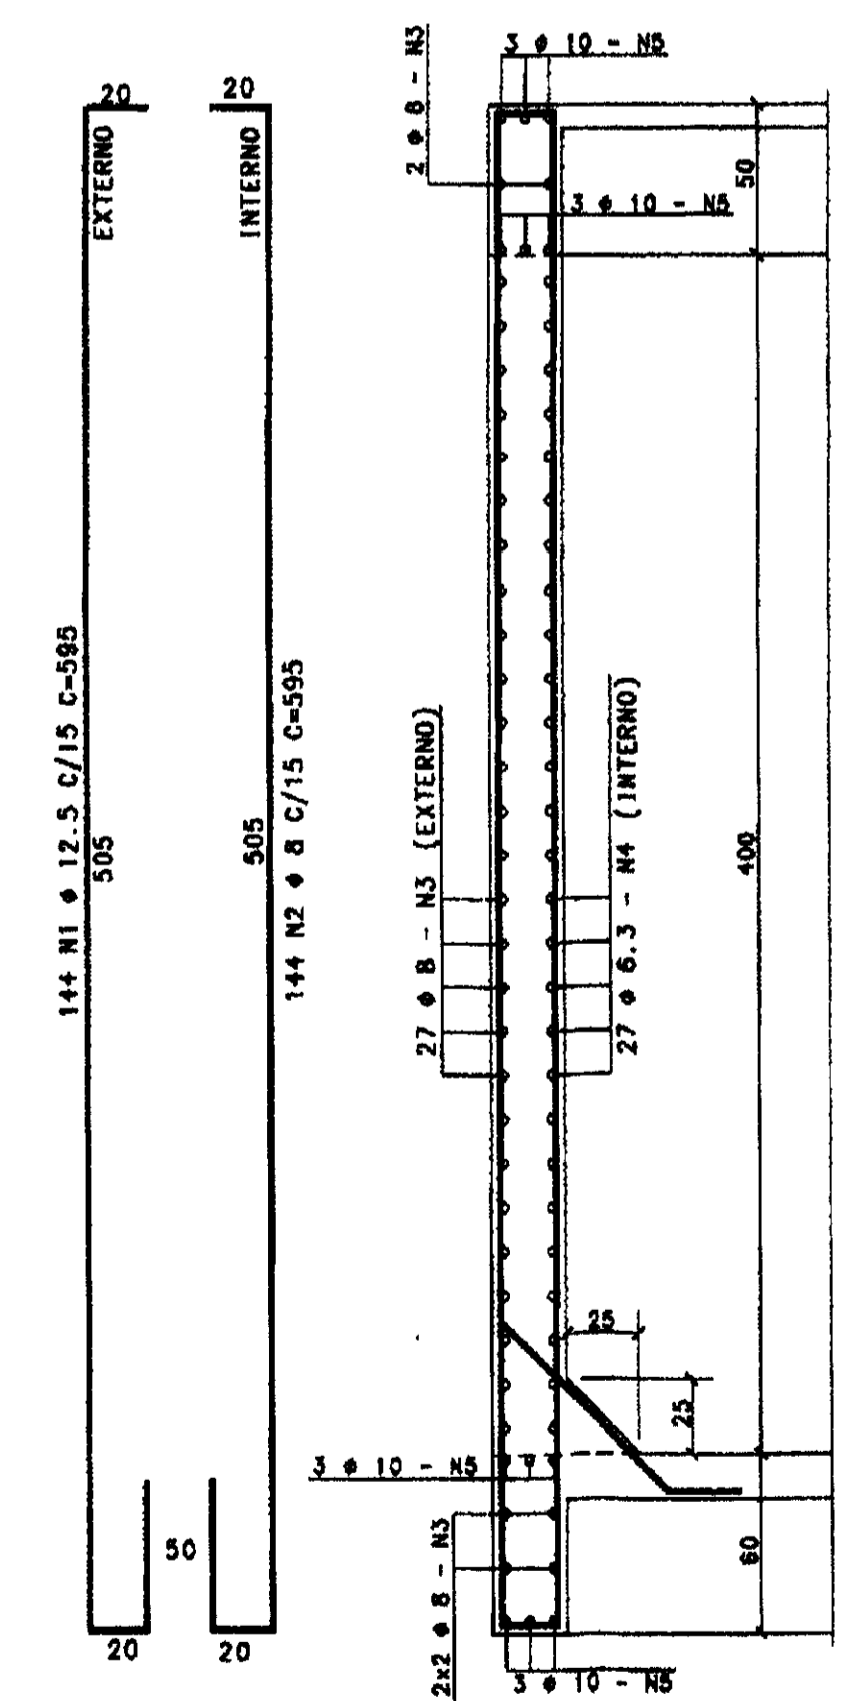

33 N3 # 8 C/15 C=2835
27 N4 # 8.3 C/15 C=2835
4x3 N5 # 10 C=2835

87
144 N6 # 8 C/15 C=137

PAR. 02 - 25x510/540/510

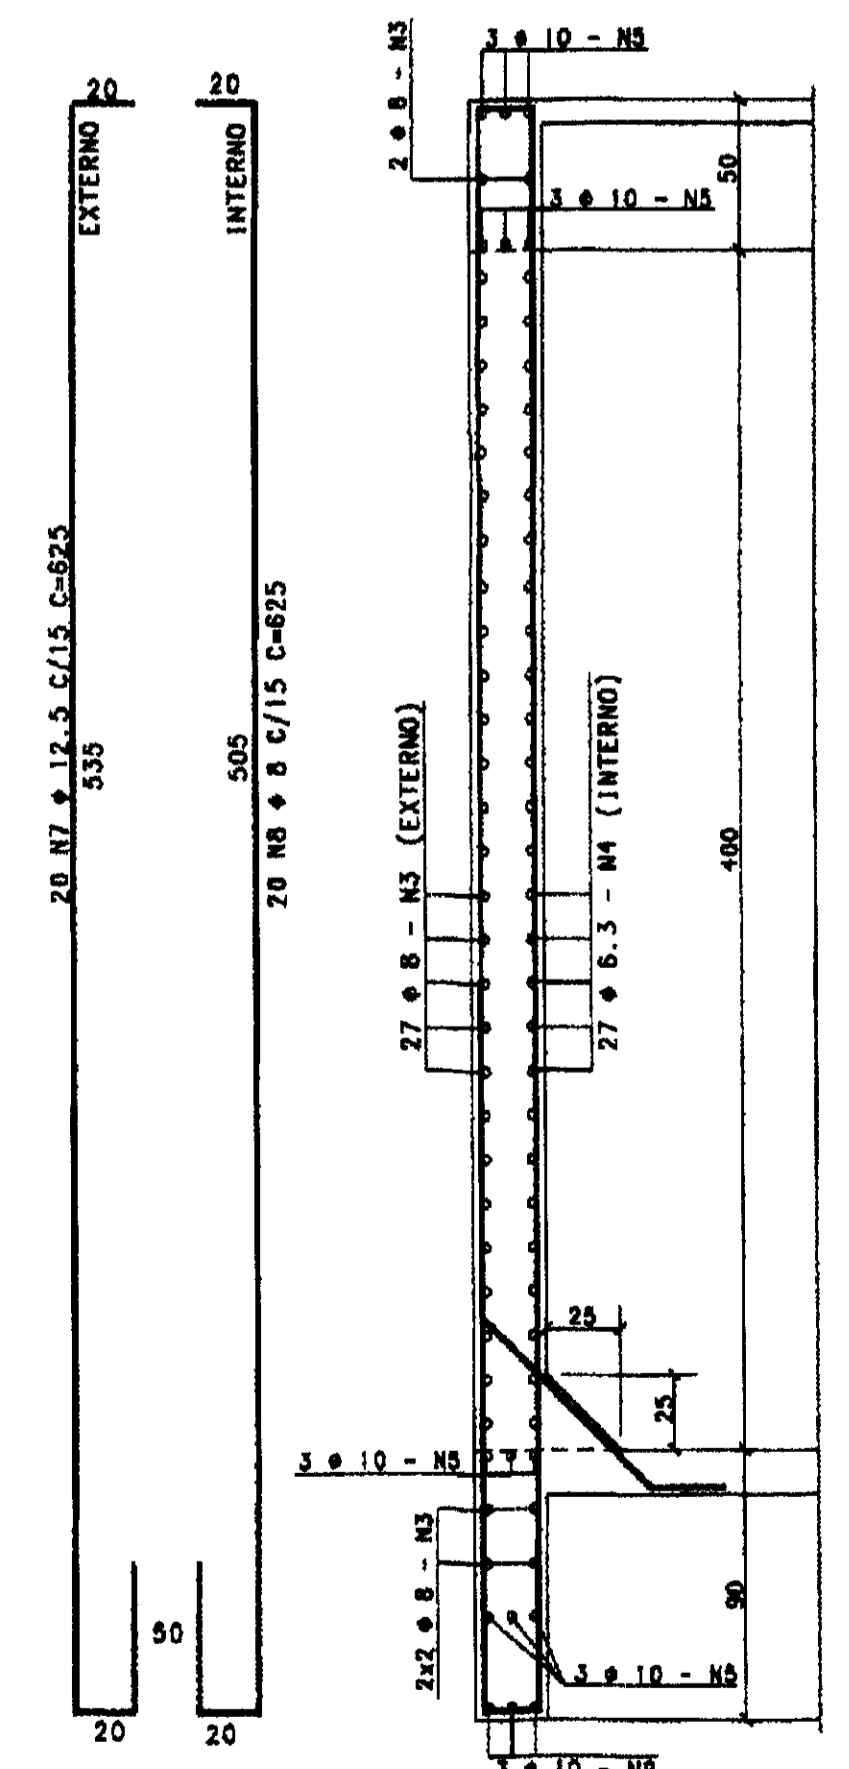



3 N9 # 10 C=82

25x540


PAR. 03=PAR. 04 - 25x510

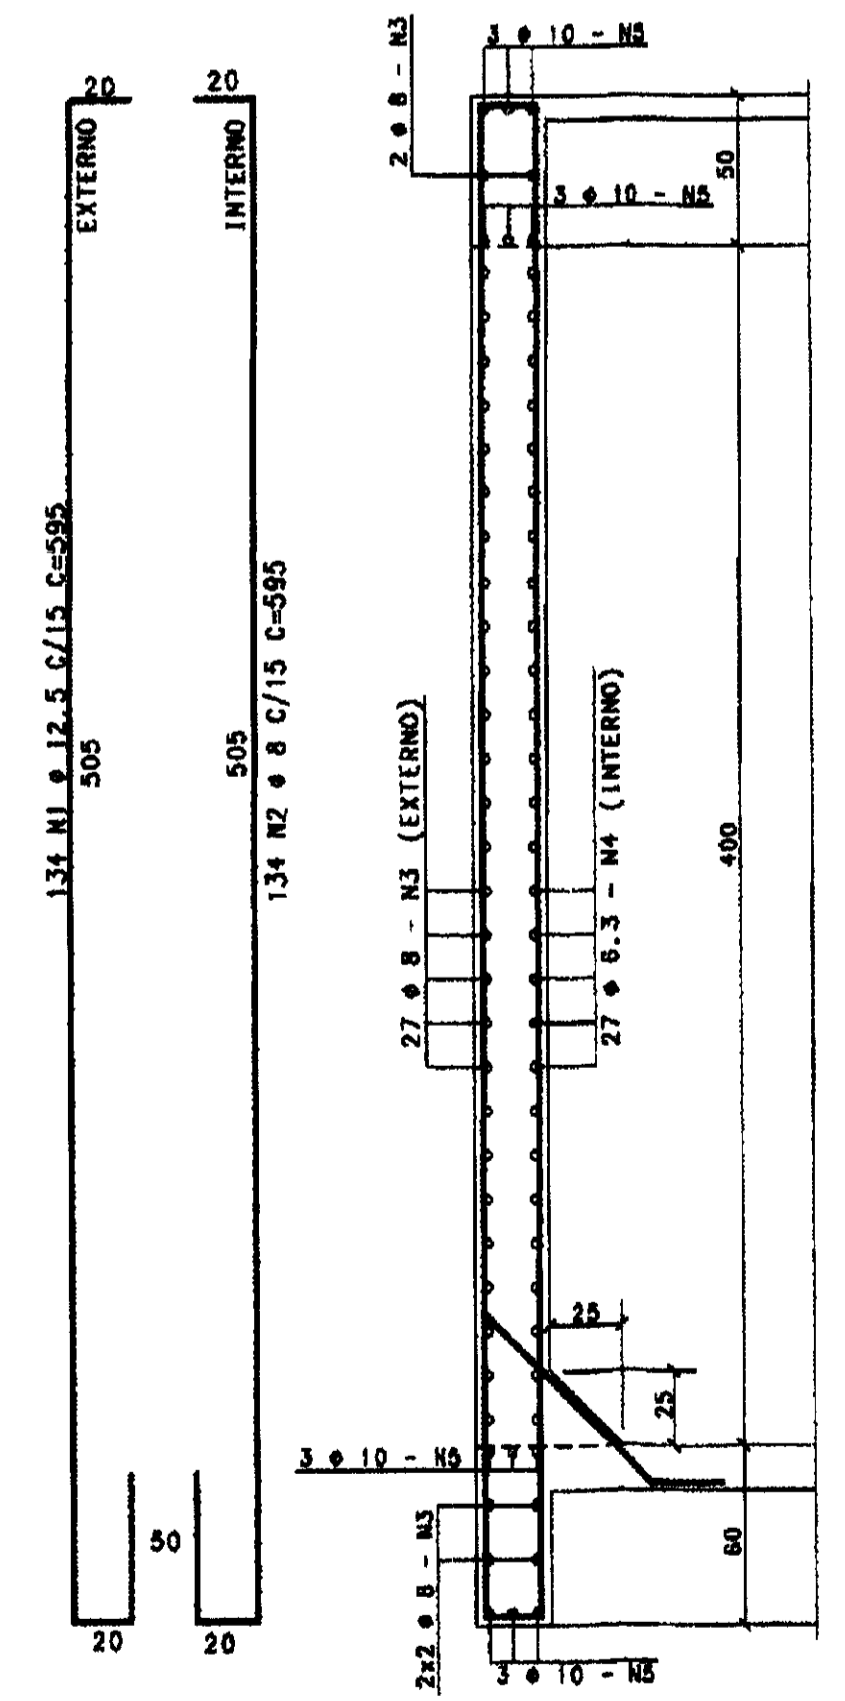


33 N3 # 8 C/15 C=2835
27 N4 # 8.3 C/15 C=2835
4x3 N5 # 10 C=2835

87
134 N6 # 8 C/15 C=137

DET. 01 25 x 25
P1 ao P9

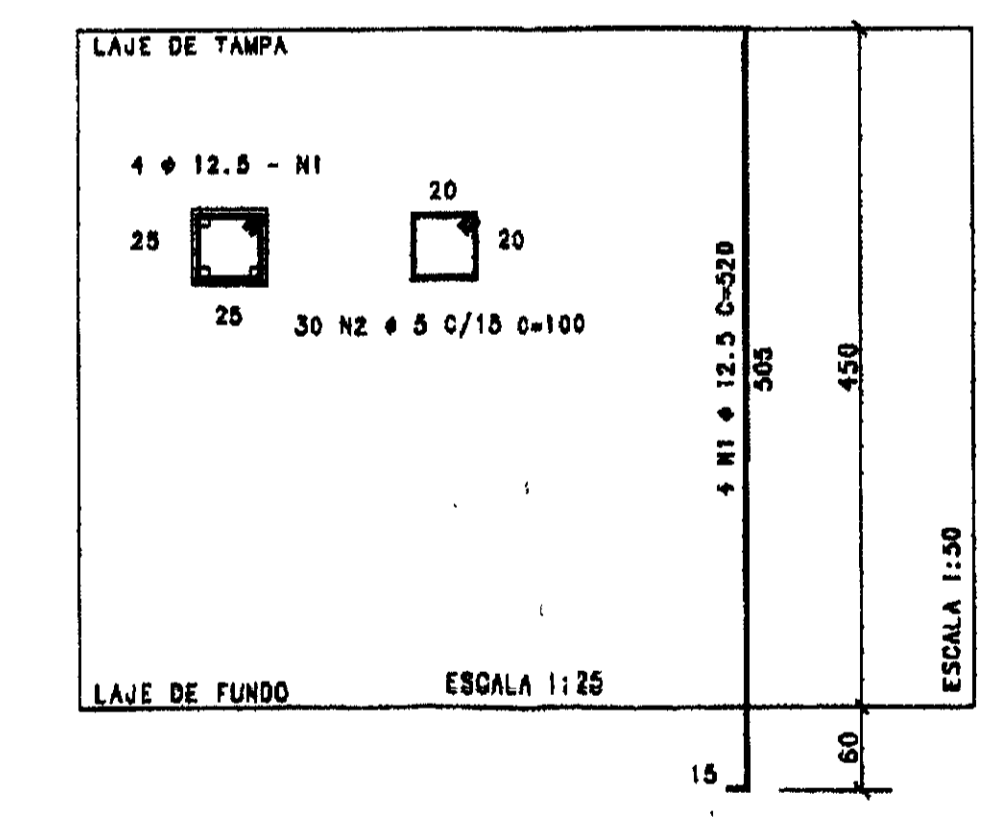

ARM. DE CANTO (X4)

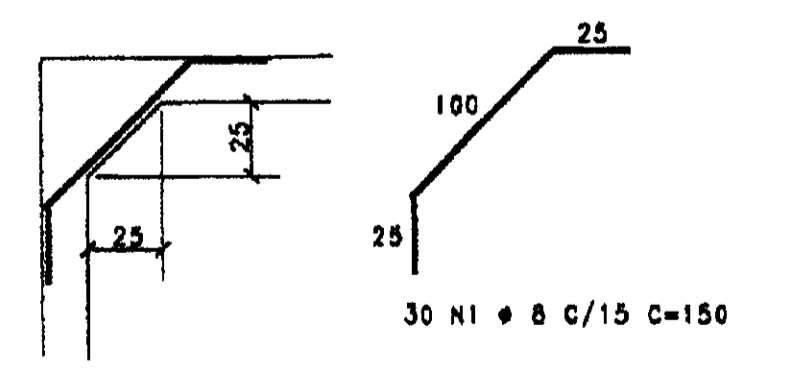

OP	DATA	HISTORICO DA ALTERACAO
03		
02		
01		


PROJETO ESTRUTURAL
HELDER MARTINS CREA-DE 6842 D
MARCOS PAULO E SILVA CREA-DE 12.177 D

CLIENTE: CONSTRUTORA ATLANTIDA LTDA
OBRA: RESERVATORIO APOIADO - V=+1.600 m3.
ASSUNTO: ARM. DAS LAJES E PAREDES


CONCRETO: fck > 20 MPa
DESENHO: SIMONE
REVISAO: M
ESCALA: INDICADA
PRIMEIRA: 02/03
DATA: 04/12/00

ASSOCIACAO CARARNHESE DE ENGENHARIA E ARQUITETURA


FORMA DO FUNDO
(esc. 1:50)

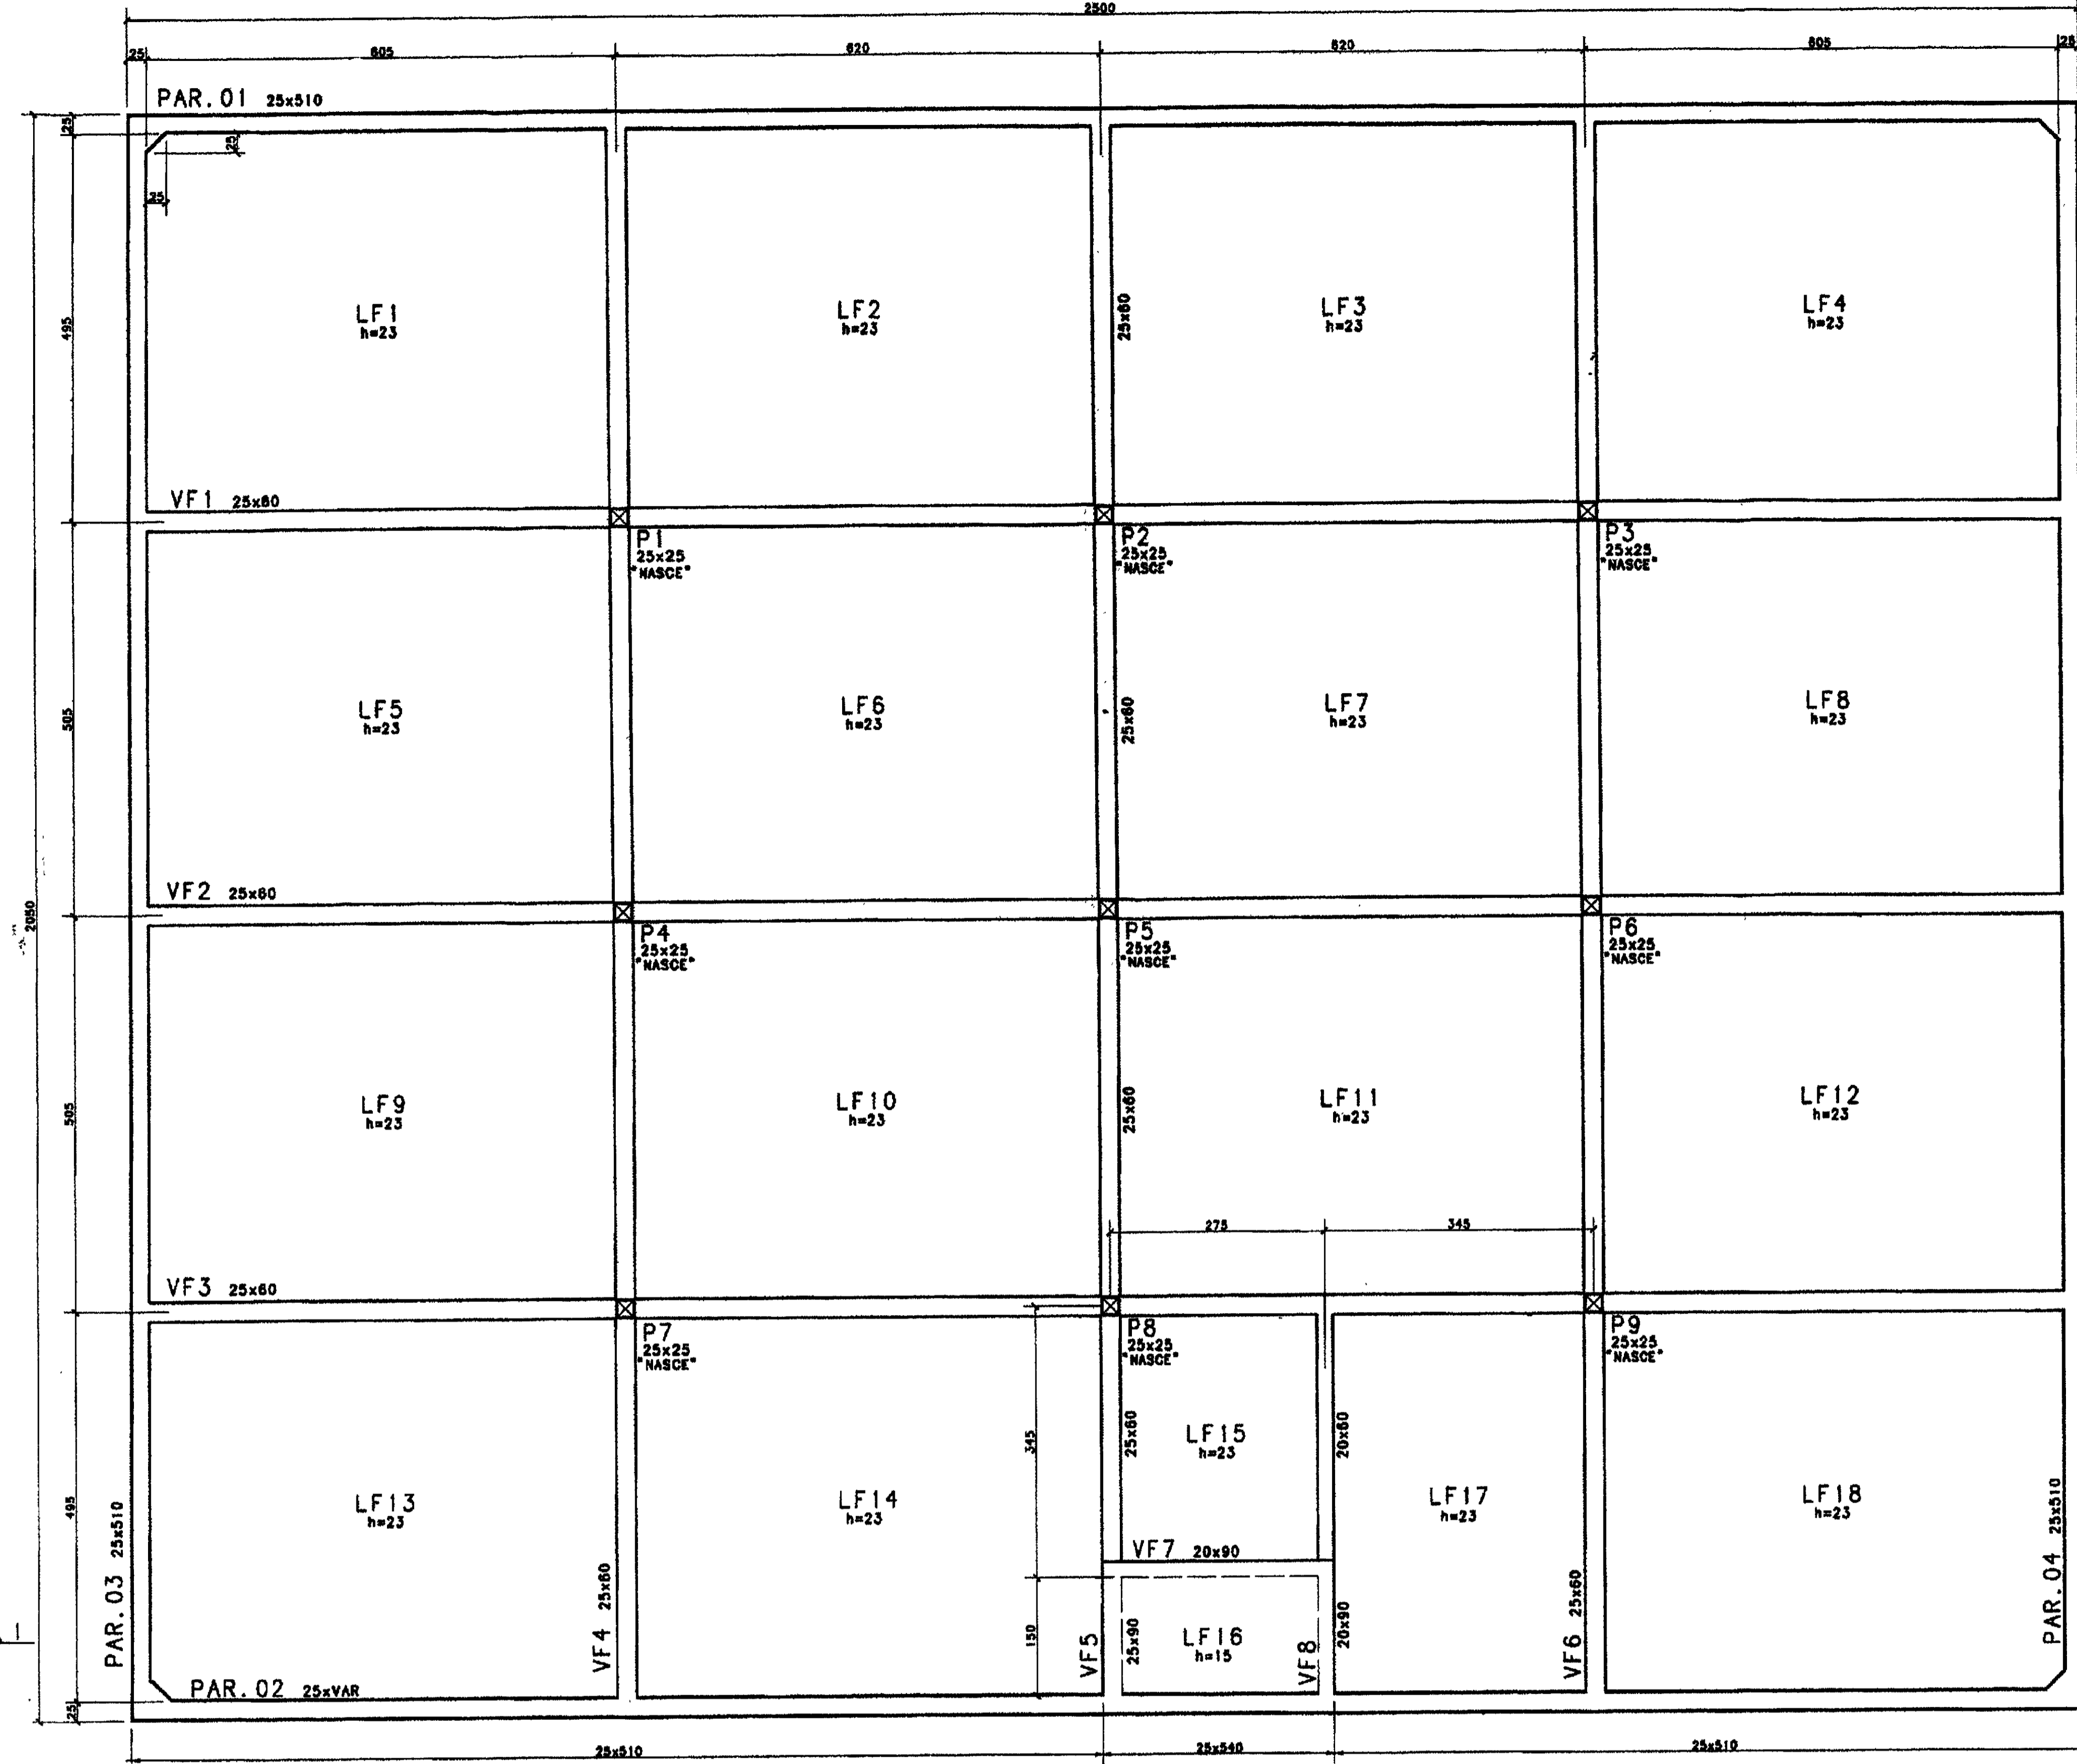


FORMA DA TAMPA
(esc. 1:50)

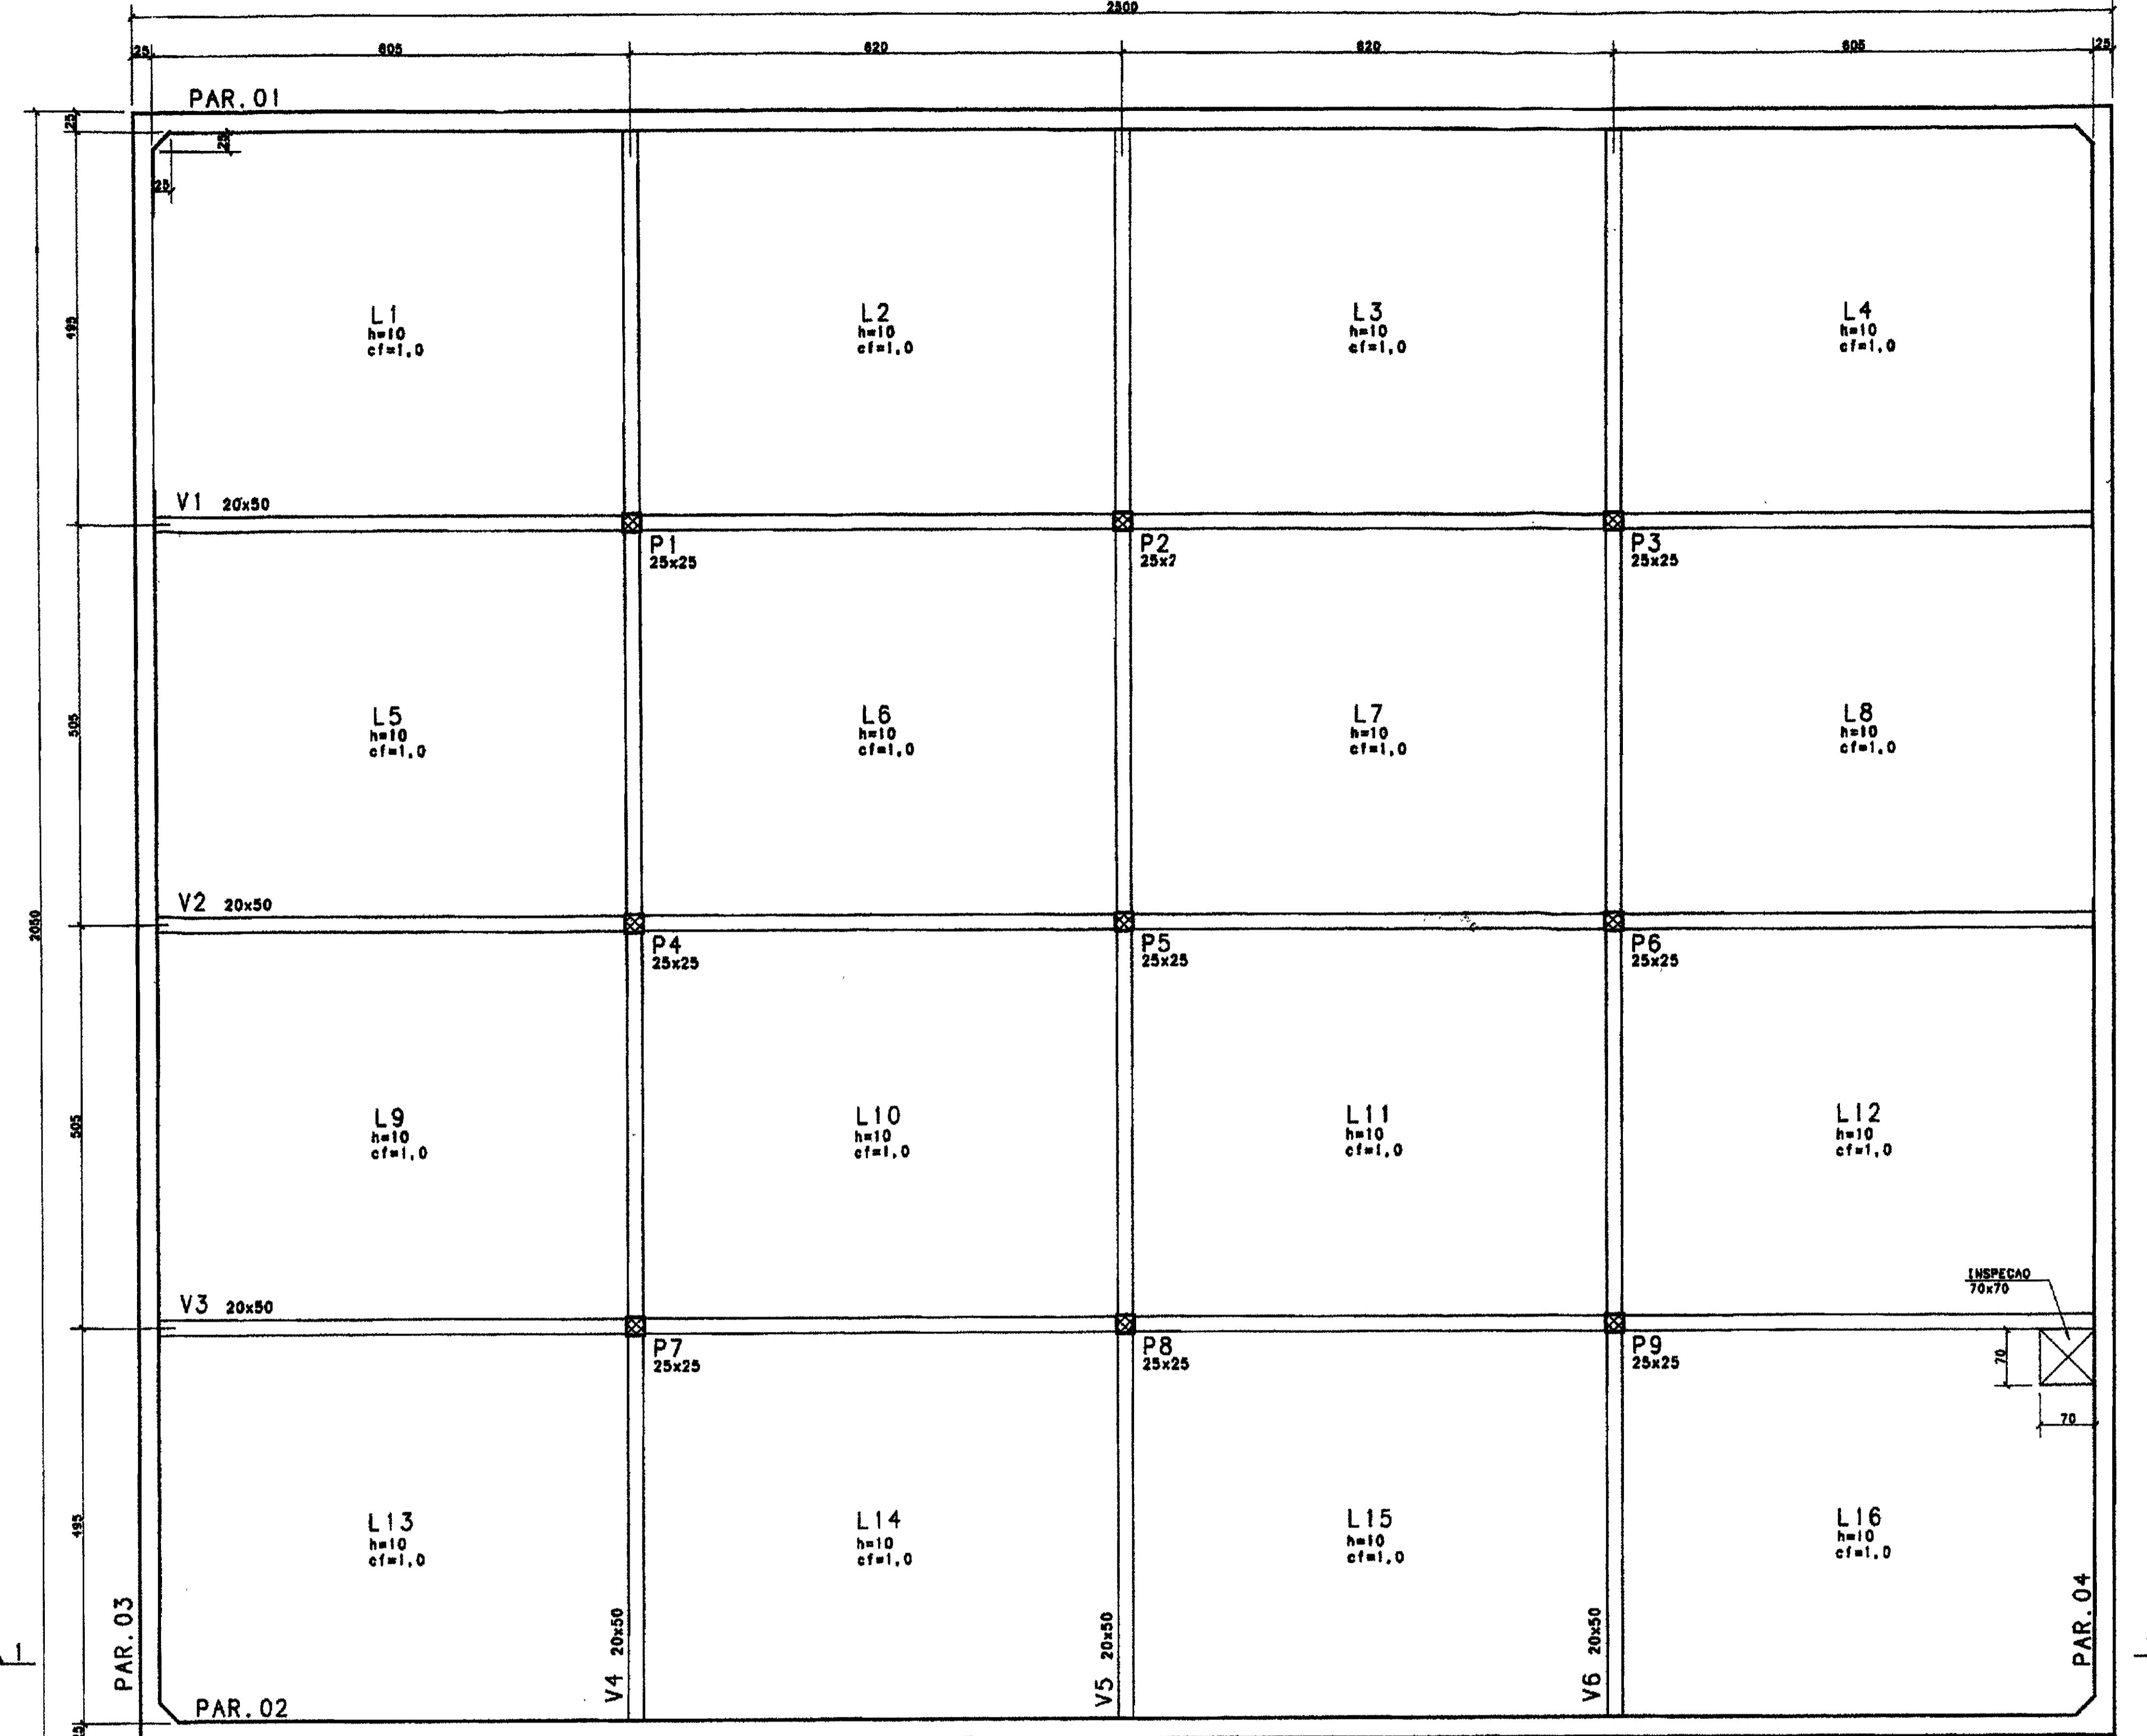


PLANTA DE SITUAÇÃO
(a/escala)

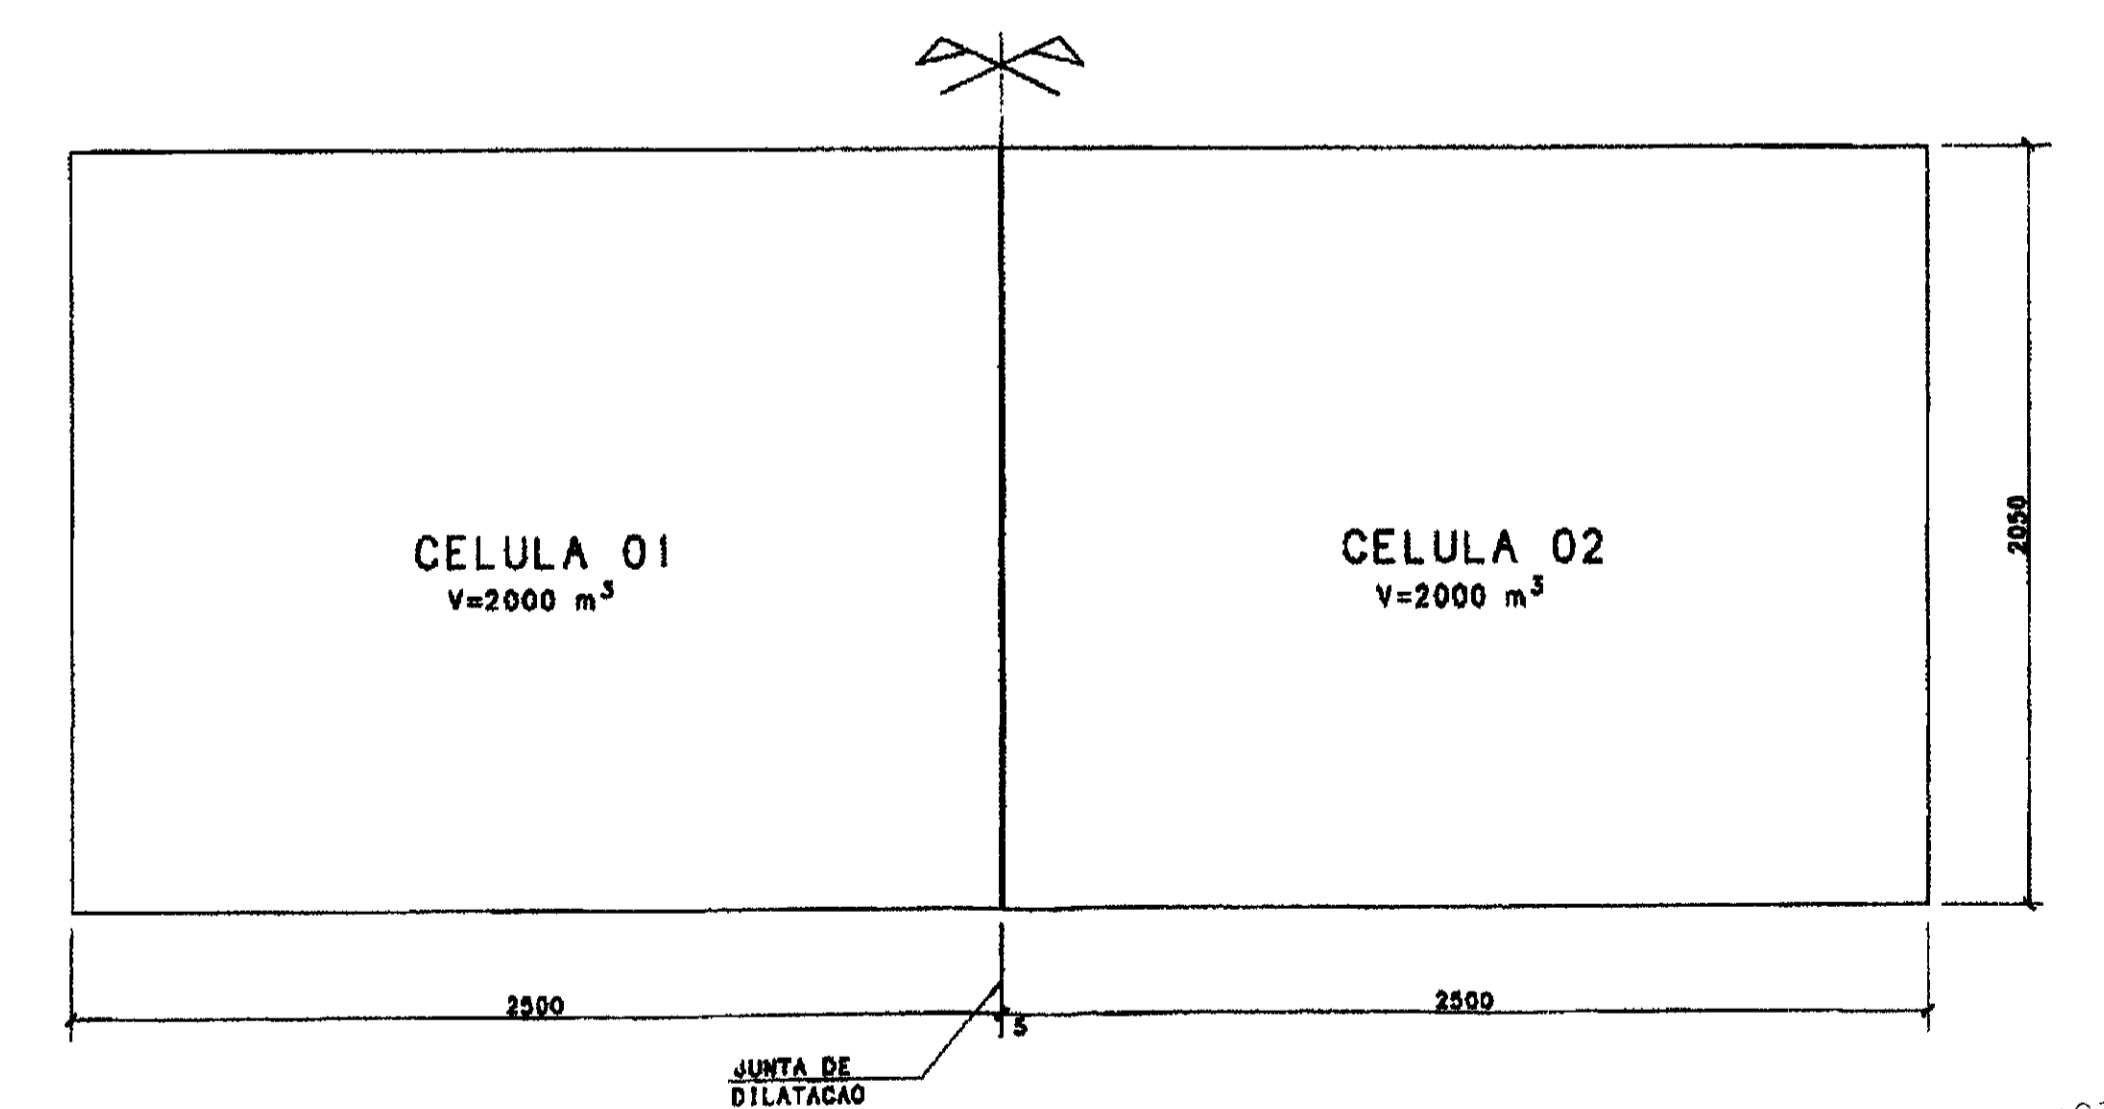

FORMA DO EXTRAVASOR
(esc. 1:50)

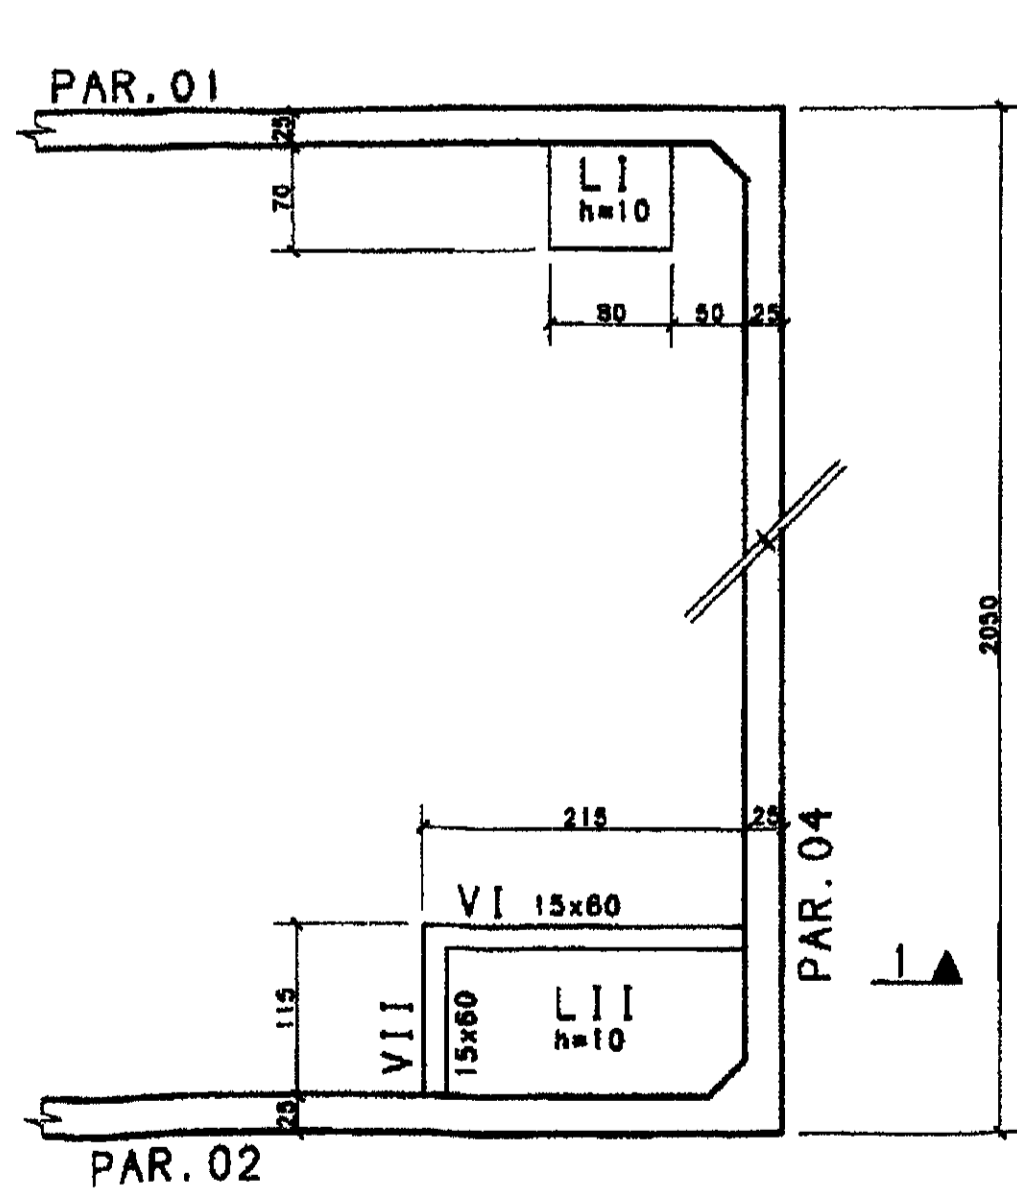

CORTE 1.1
(esc. 1:50)

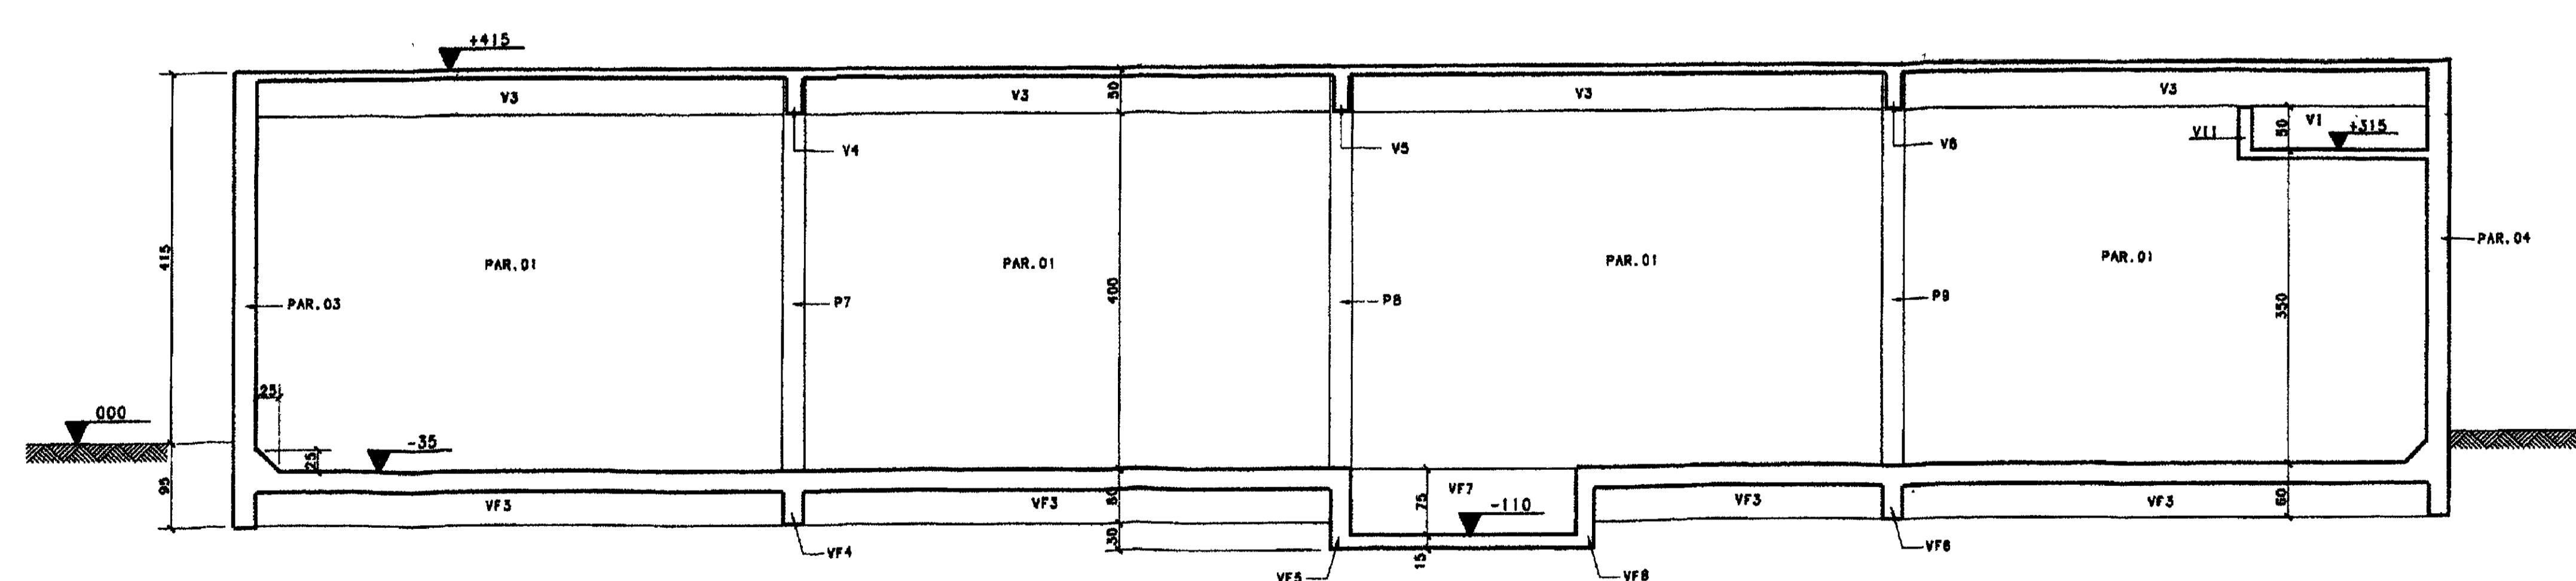

ATENÇÃO!

- TODOS OS DETALHES MOSTRADOS NESTA PRANCHA SÃO RELATIVOS SOMENTE A UMA CELULA DE V=2000 m³.

VOL. CONCRETO = 605,60 m³
(P/2 CELULAS)

AS BUILT DAS ADUTORAS DE RIO E IGUAÇU
ADTORA DE IGUAÇU
FEITO PELA ASSOCIAÇÃO CATARINENSE DE ENGENHARIA
ESTRUTURAL CONTRATA DA PELA CONS. ATLANTIDA
Nº DO DESENHO: PA ETA RE IGT-12/14

Nº	DATA	HISTÓRICO DA ALTERAÇÃO
03		
02		
01		

PROJETO ESTRUTURAL
HELDER MARTINS CREA-CE 8342 0
MARCOS PAULO E SILVA CREA-DE 12 177 0



CLIENTE: CONSTRUTORA ATLANTIDA LTDA.
OBRA: RESERVATÓRIO APICIADO - V=4.000 m³
ASSUNTO: FORMAS E CORTE

CONCRETO: fck > 20 MPa
DESENHO: SIMONE
REVISÃO: RM
ESCALA: INDICADA
DATA: 04/12/00
PRANCHA: 01/03


ASSOCIAÇÃO CATARINENSE DE ENGENHARIA ESTRUTURAL

Av. Santos Dumont, 5335 S/105 - Popoia - Fortaleza - CE - cep 80150-100
Fone (085)285-7725 Fax (085)234-4488 e-mail hmc@cear.com.br

VF1=VF2=VF3 25X60
(esc. 1:50/1:25)

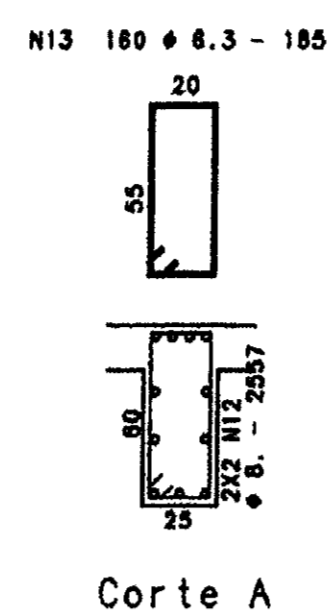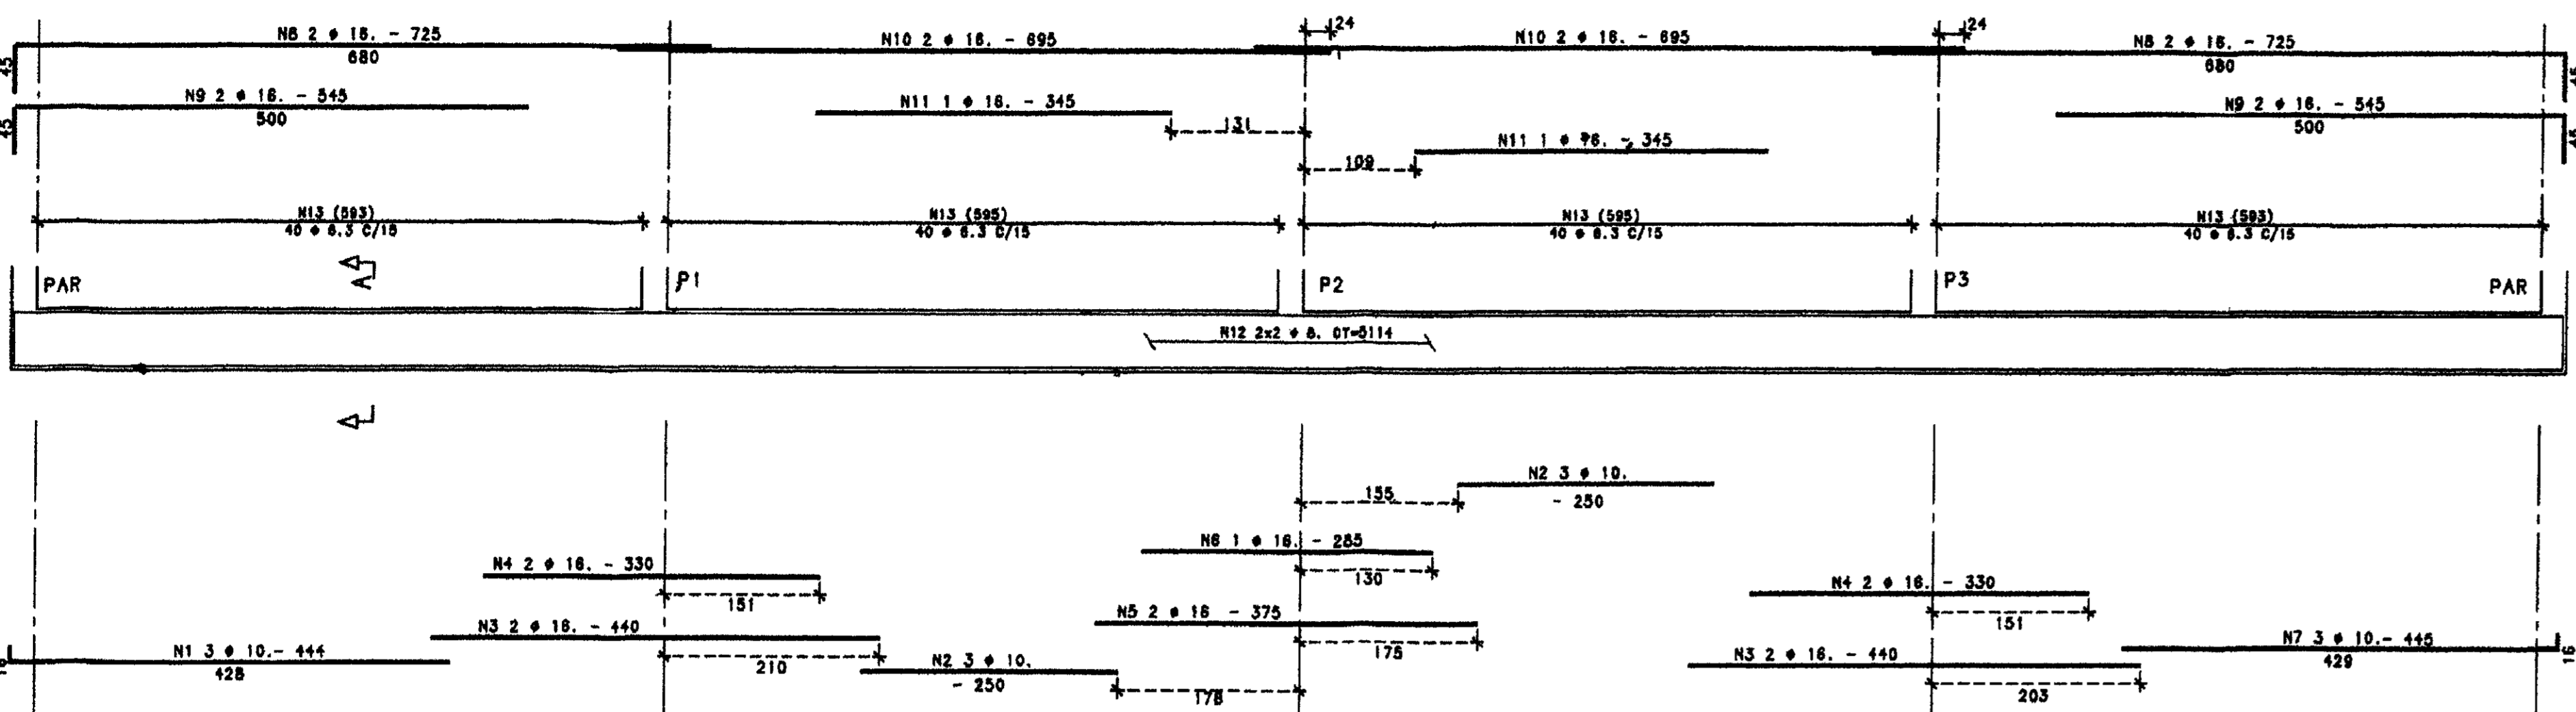


VF7 20X90
(esc. 1:50/1:25)

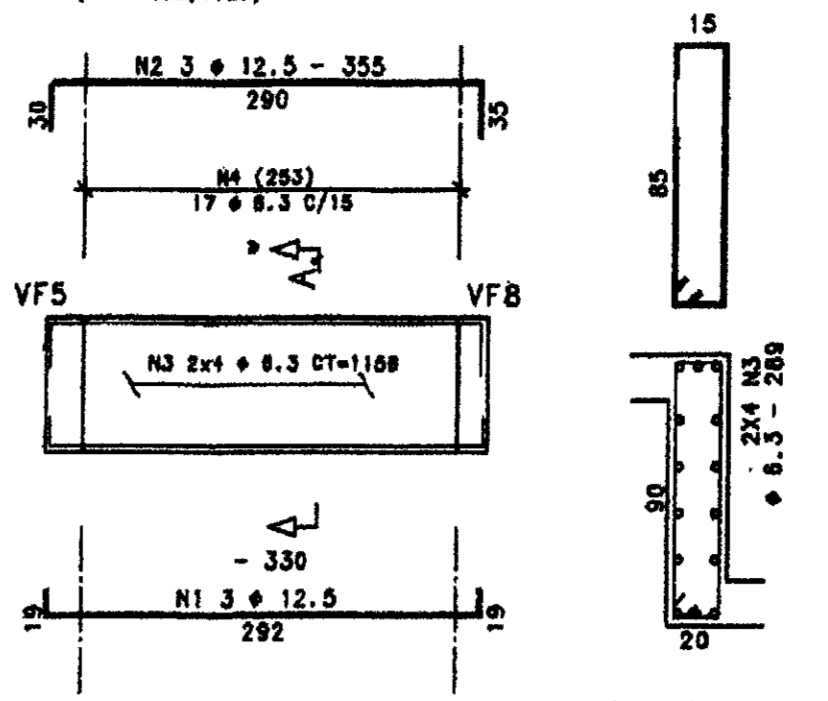


Corte A

VF4=VF6 25X60
(esc. 1:50/1:25)

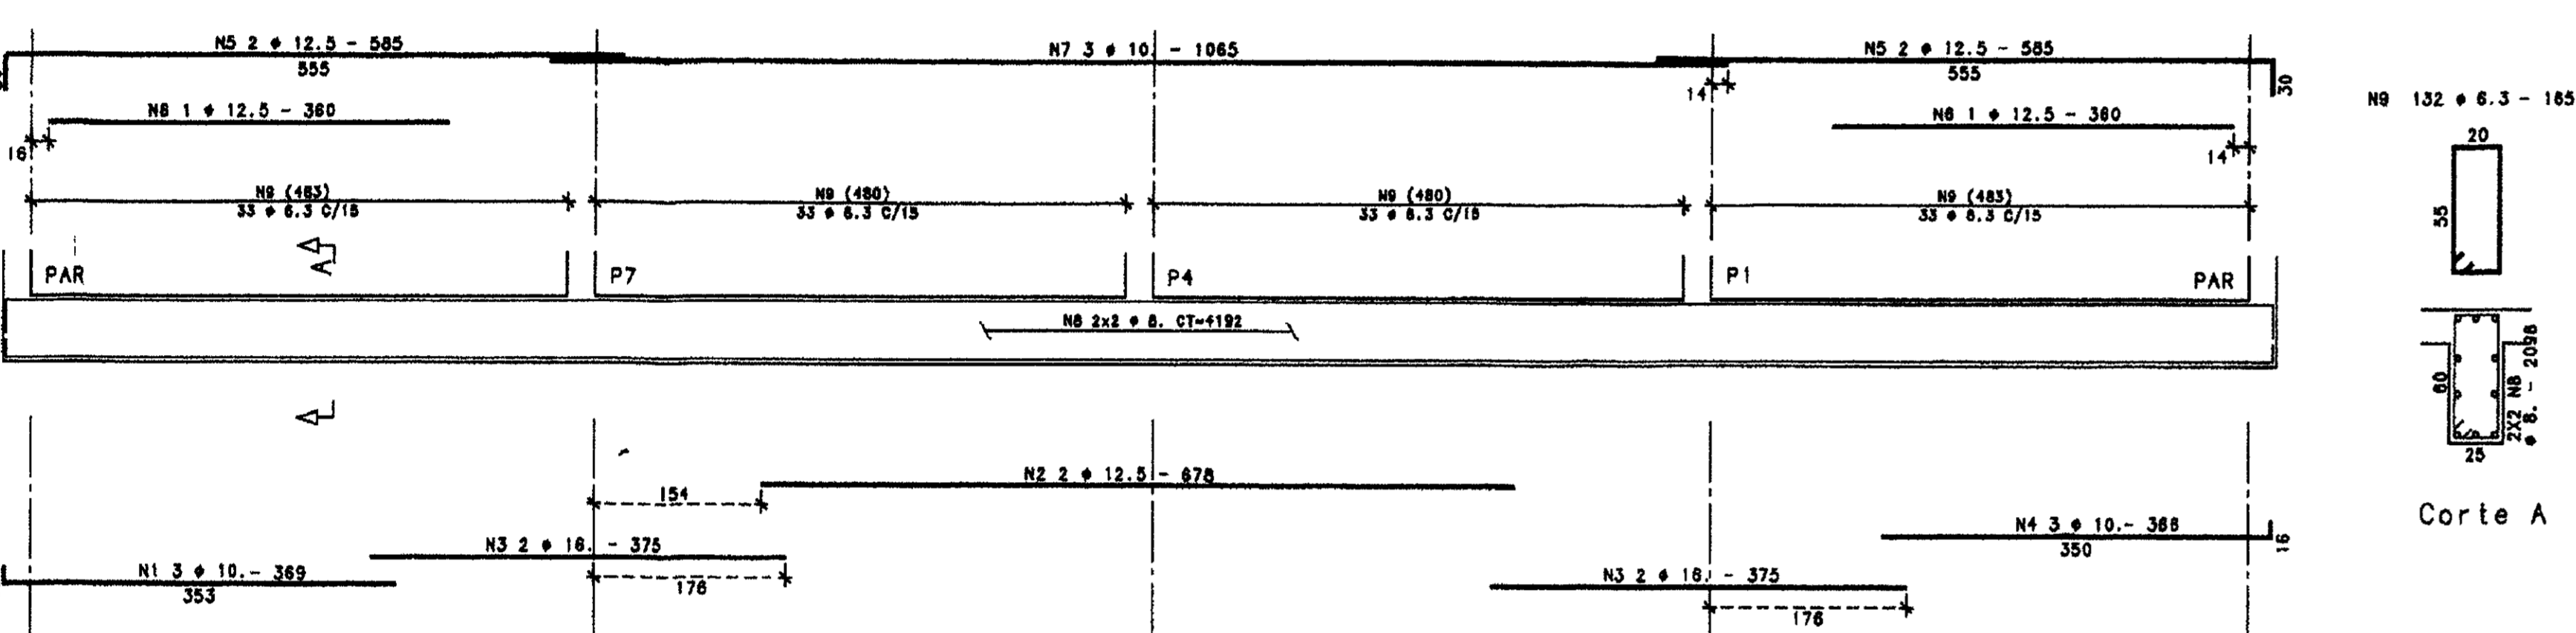

Corte A


VF8
(esc. 1:50/1:25)

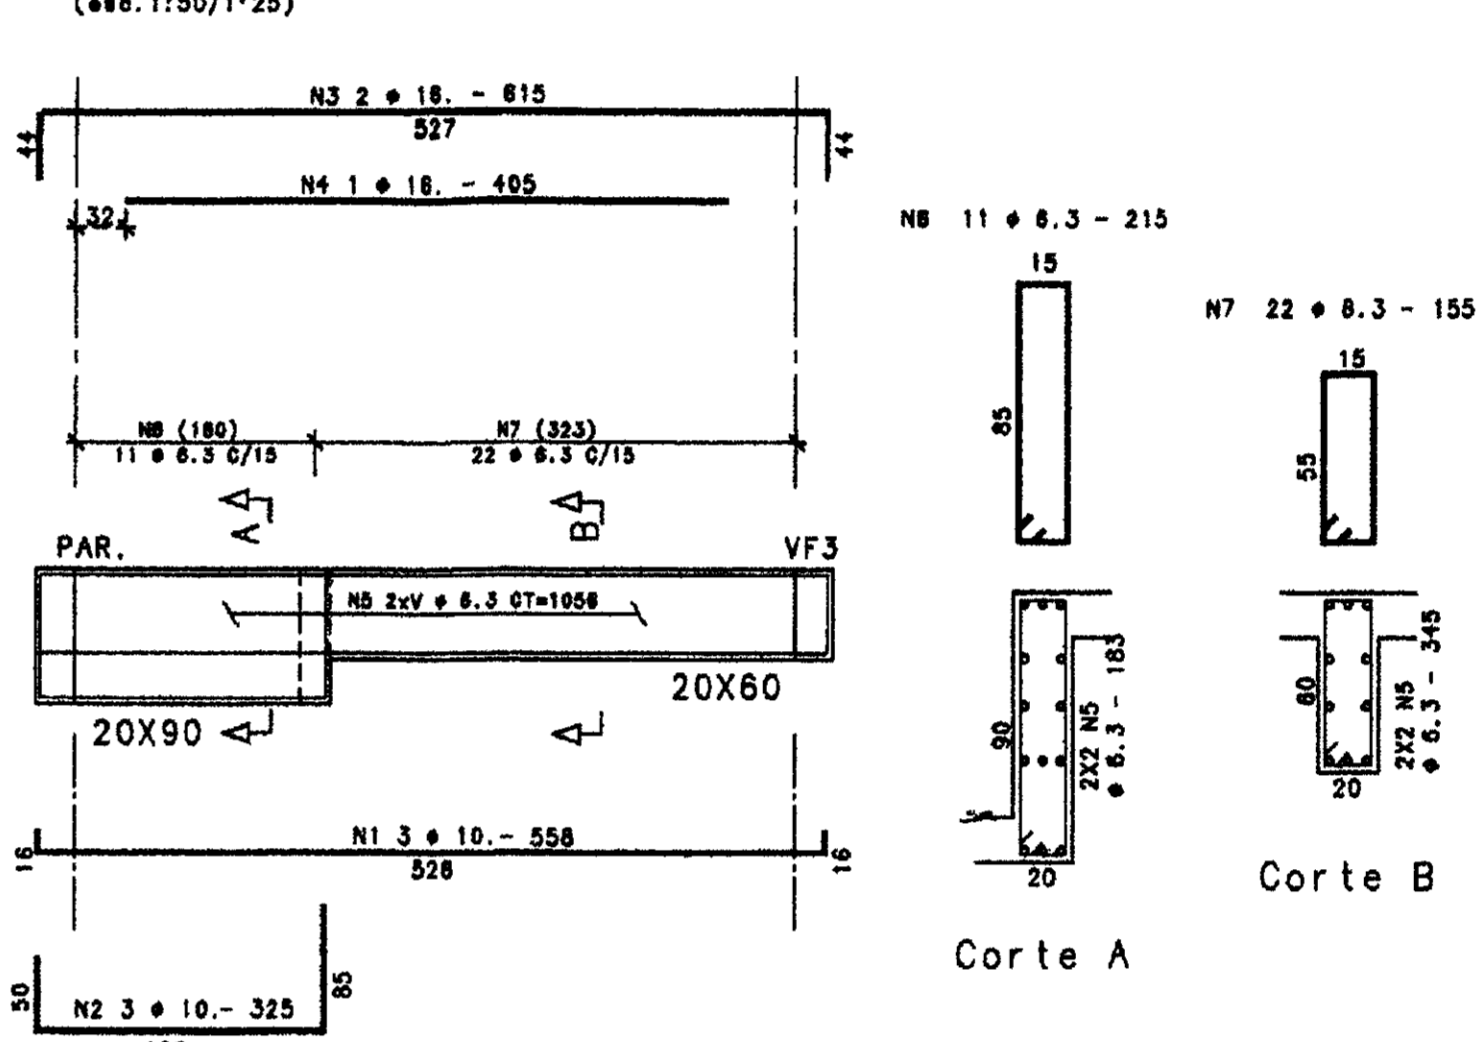

Corte A

Corte B


VF5
(esc. 1:50/1:25)

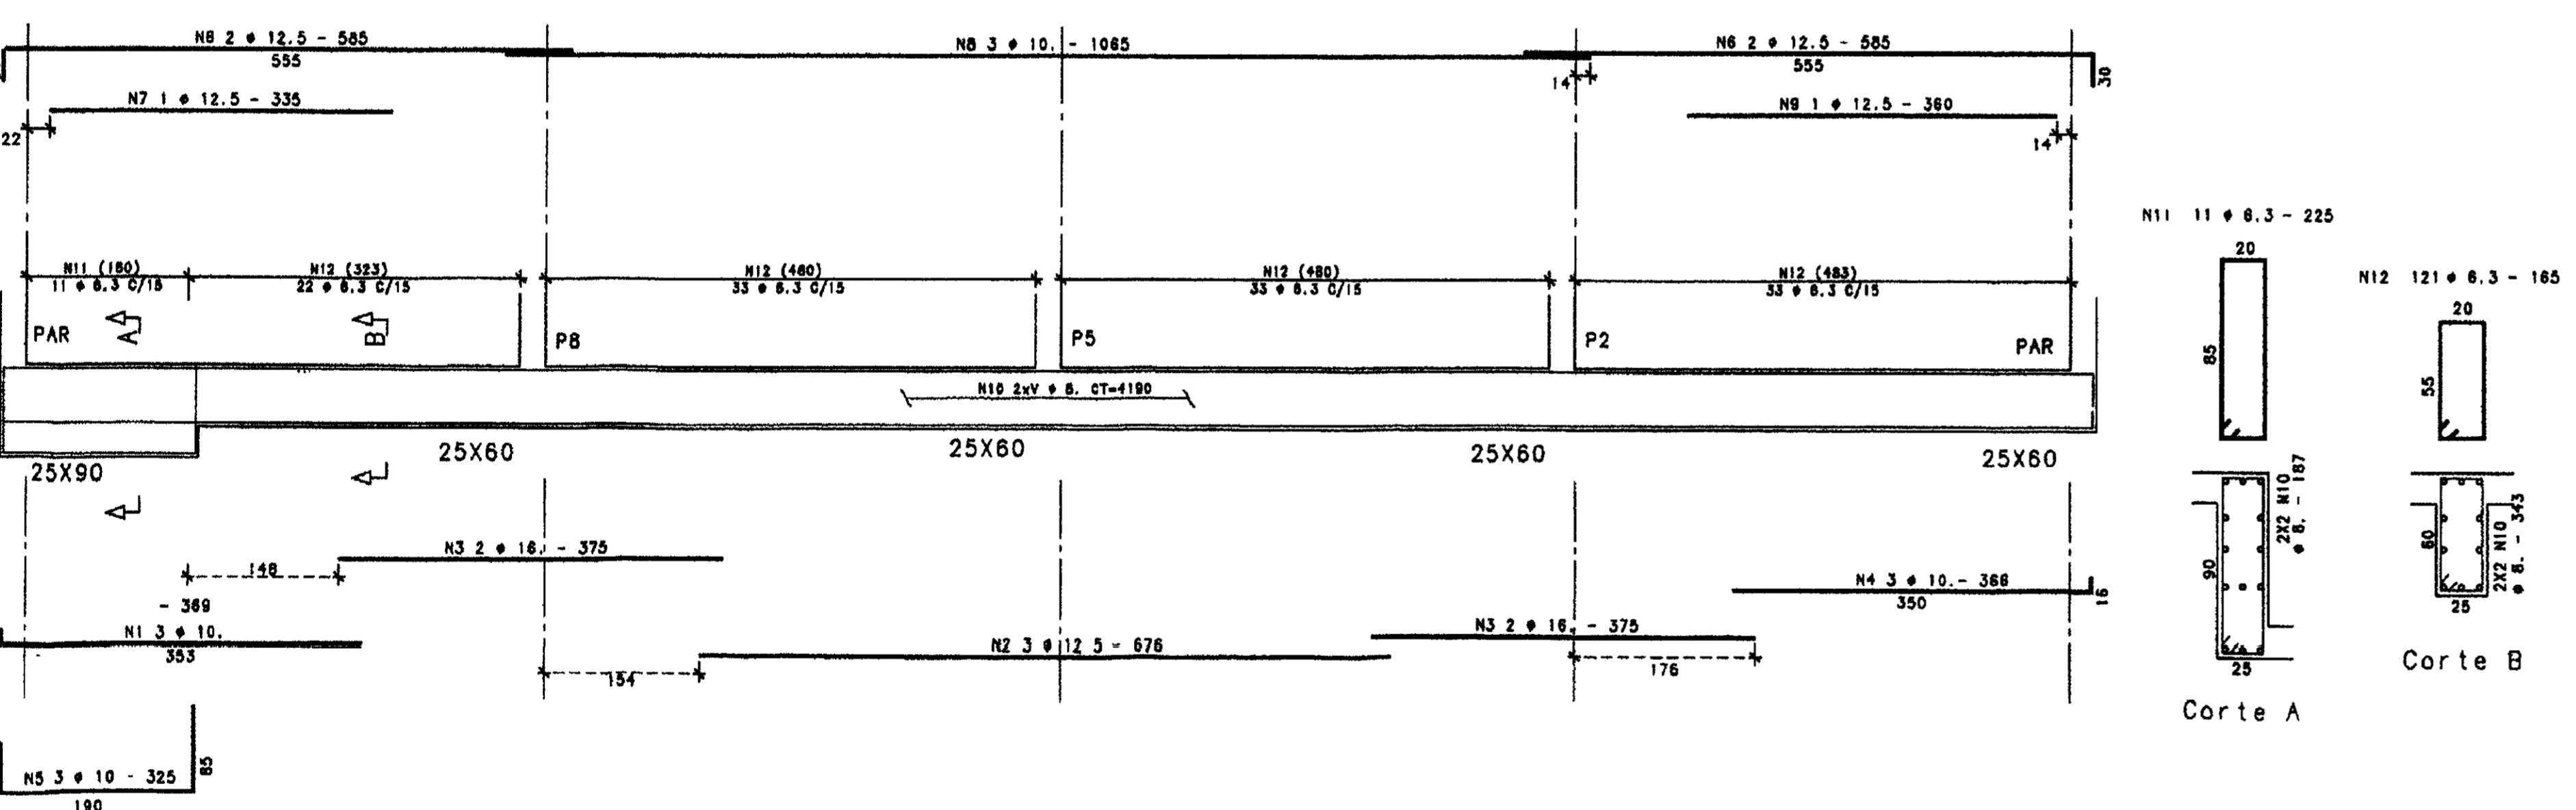

Corte A


Corte B

V4=V5=V6 20X50
(esc. 1:50/1:25)

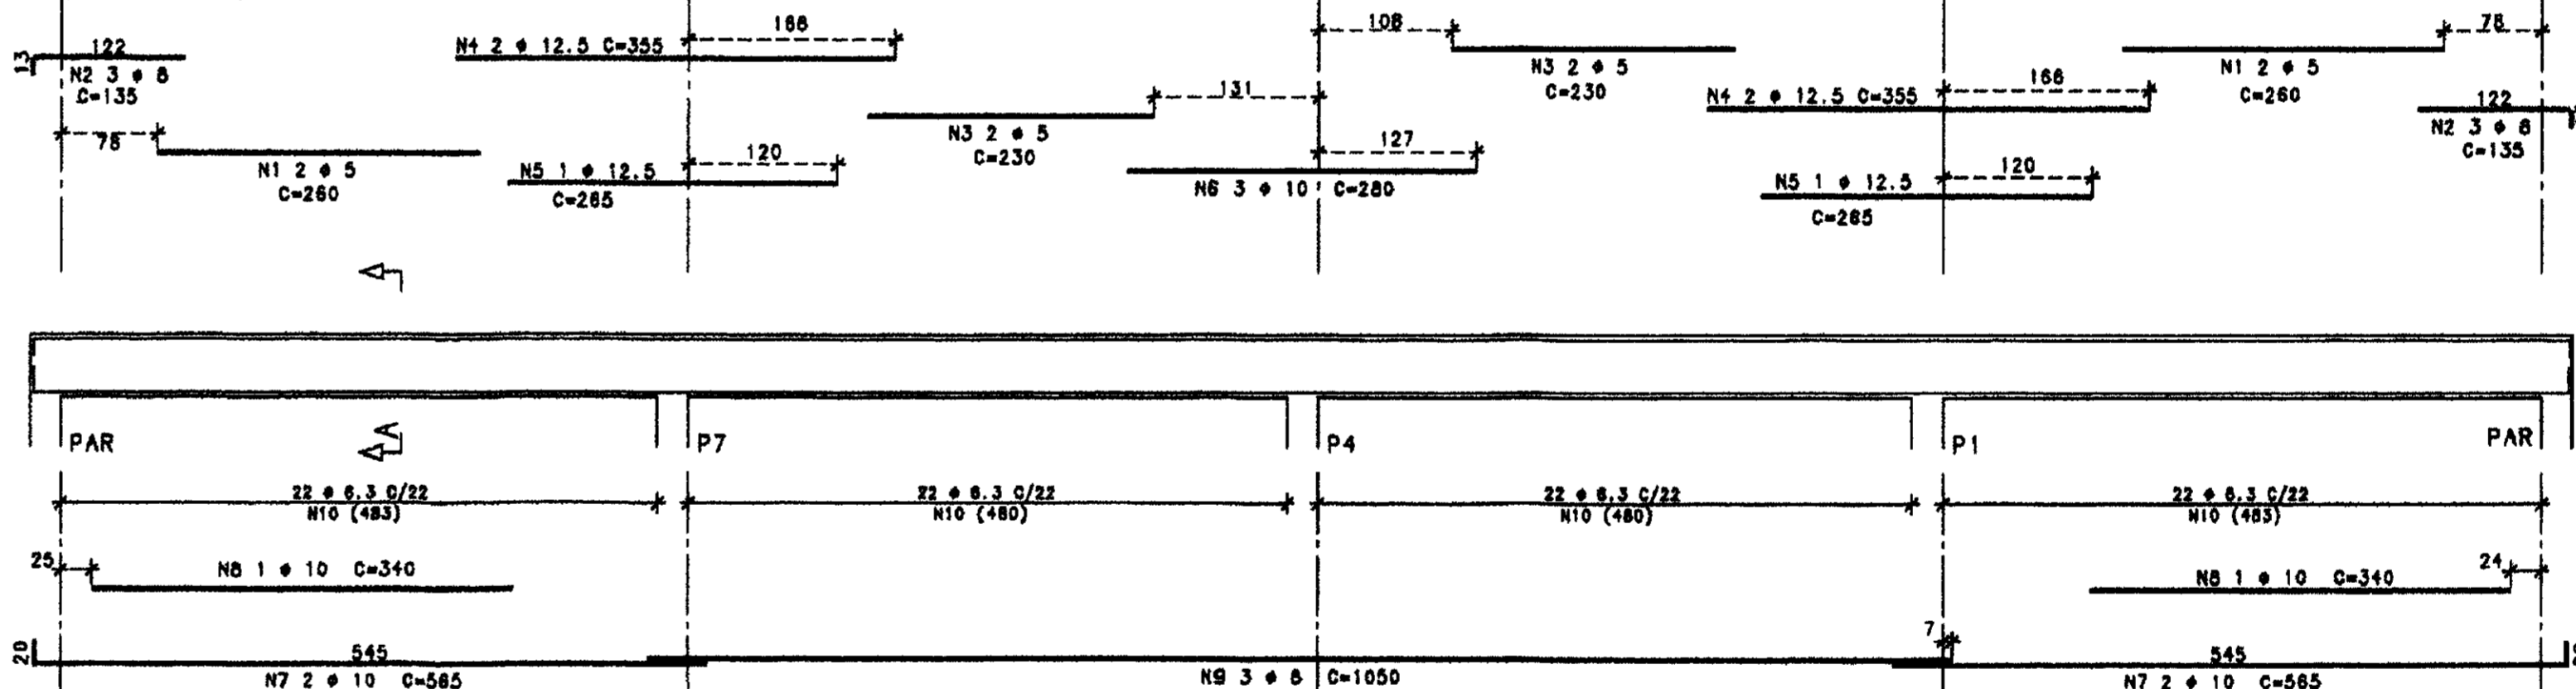

Corte A


V1=V2=V3 20X50
(esc. 1:50/1:25)

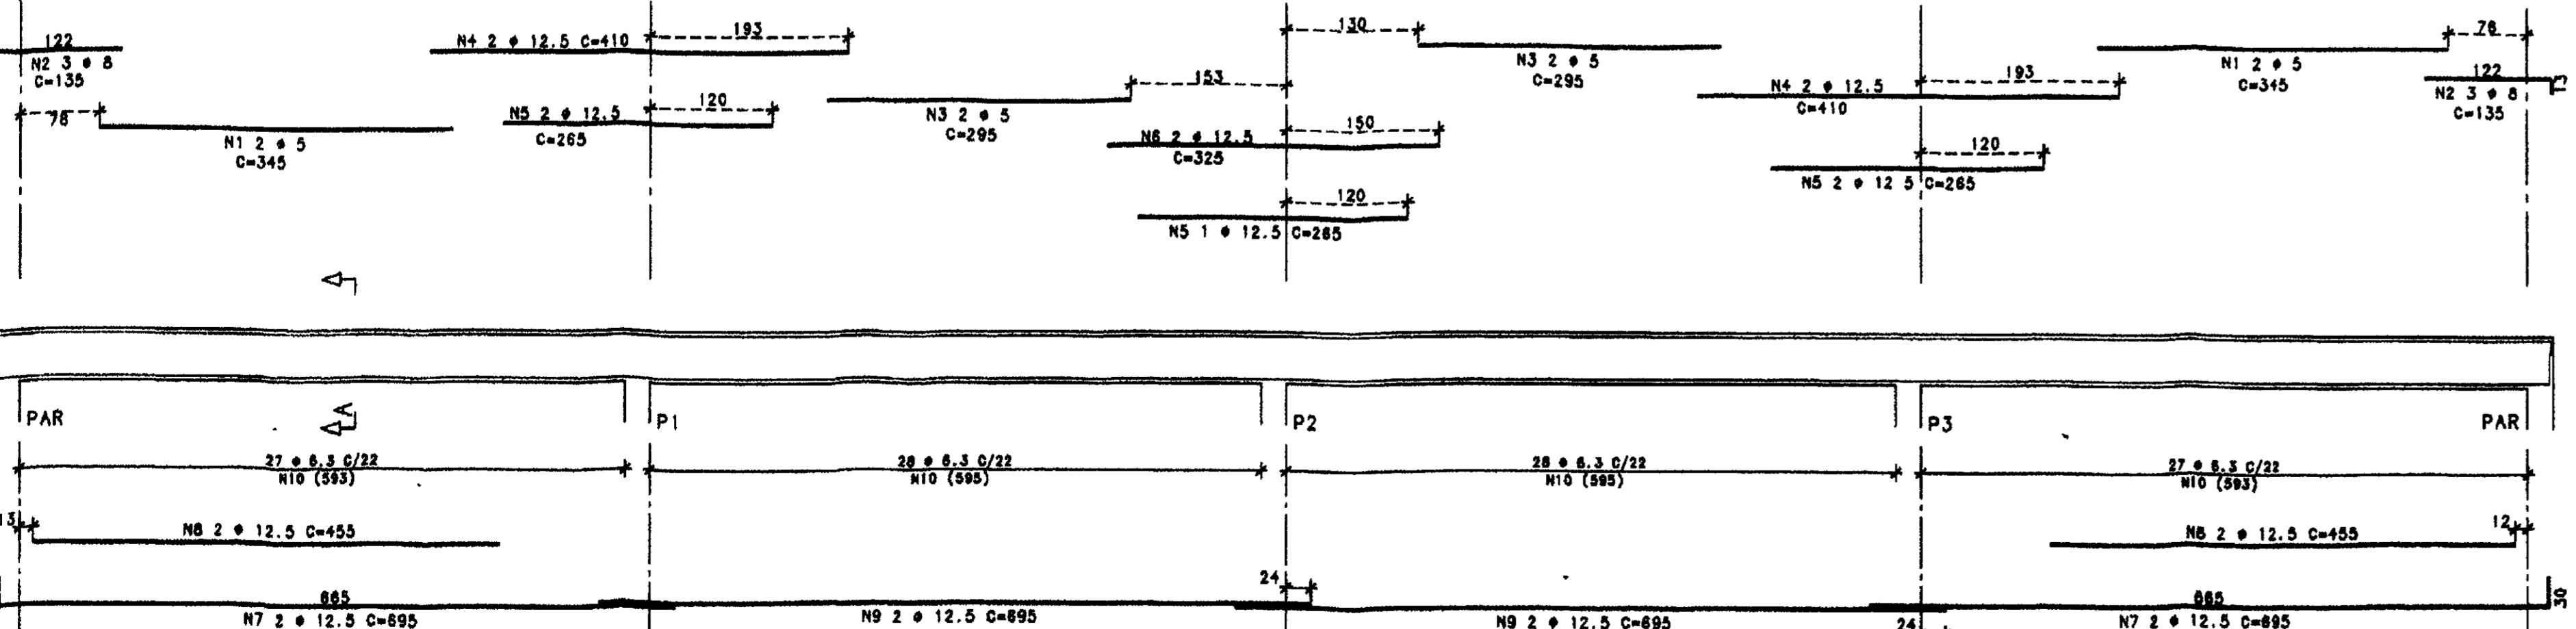


Corte A

N10 110 x 6.3 C=135

V1 - 15x80
(esc. 1:50/1:25)

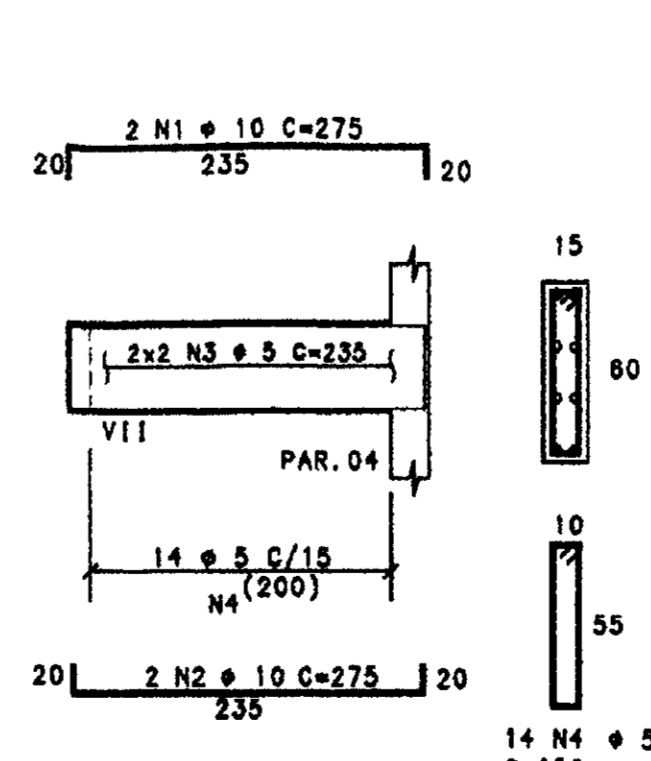

VII - 15x80
(esc. 1:50/1:25)

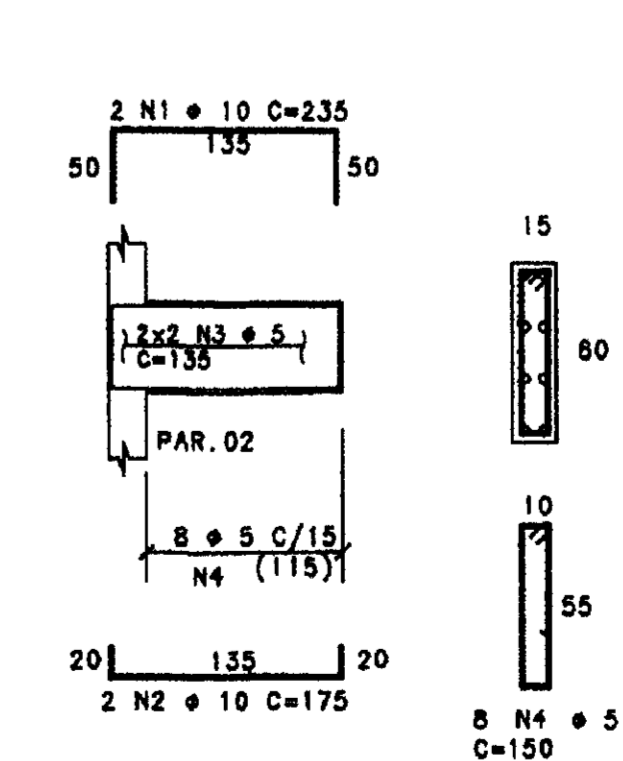

ELEMENTO	POS	BIT (cm)	QUANT	COMPRIMENTO UNIT

(X2)

RESUMO AÇO CA 50-60	RESUMO	ACD	BIT (cm)	COMPR (cm)	PESO (kg)

ATENÇÃO!
- DETALHES E RESUMOS REFERENTES SOMENTE A UMA CELULA.

03		
02		
01		
Nº	DATA	HISTÓRICO DA ALTERAÇÃO

PROJETO ESTRUTURAL
HELDER MARTINS CREA-CE 6842 D
MARCOS PAULO E SILVA CREA-CE 12.177 D
 500049

CLIENTE	CONSTRUTORA ATLANTIDA LTDA.		
OBRA	RESERVATÓRIO APOIADO - V=4.000 m³		
ASSUNTO	ARM. DAS VIGAS		
CONCRETO	fck > 20 MPa	DESENHO	REVISAO
ESCALA	INDICADA	PRANCHAS	03/03
DATA	04/12/00		